

工程指示 / 要求簡箋(E.I.)

工程指示編號：EI / 3228 / 21 修改版次：A

工程編號：J851 工程名稱：青衣明翹匯

工程項目：趙門玉 - 鋁料加工圖 (18/F-33/F) 向海第一批

收件人：生統 發件人：Yancy Chen 日期：31/03/2021

要求提供 / 確認 事項：

- () 初步鋁料 B.M. () 加工拆圖，然後生產 () 尺寸表
- () 正式鋁料 B.M. () 技術上資料 / 指示 () 報價
- () 配件 B.M. () 樣辦或貨品說明書 () 分判合約
- () 其他：_____

內容：

請按附件修改圖紙加工。

請在 10/4/2021 前完成上列要求。

附：

1+ 8 頁

以上項目為：

- 原合約工程包 原合約工程加 / 減賬 新工程報價

原因：-

分發東莞各部門：

- () 生產技術總監 連附件 () 技術部 連附件 () 生產部 連附件 () 機械設計部 連附件
- () 採購部 連附件 () 生產統籌部 連附件
- () 質檢部 連附件 () 會計部 連附件 () 報關組 連附件 () 其他 _____ 連附件

分發香港各部門：

- () 行政部 連附件 () 會計部 連附件 () 統籌部 連附件 () 工程部地盤科文 連附件 積子
- () 採購部 連附件 () QS 部 連附件 () 維修部 連附件 () 其他 _____ 連附件

傳遞編號：

HK0672 / 21

發件人簽署：






項目經理簽署：



美特鋁質 有限公司
MIDI Aluminium Fabricator Ltd.

产品编号	L(mm)	数量	A	B	N	M	N1	M1	备注
J851-AL07a-01	2444.5	108	157	187.5	3	300			
J851-AL07a-02	2444.5	6	157	187.5	3	300			

工程號	J851	地盤	青衣明趨匯
-----	------	----	-------

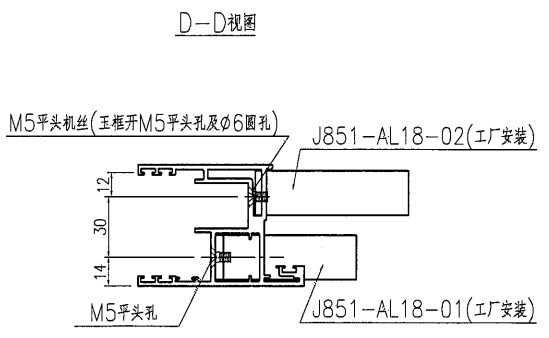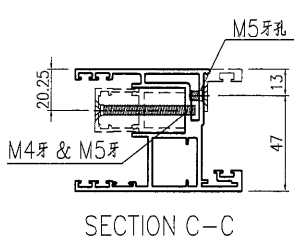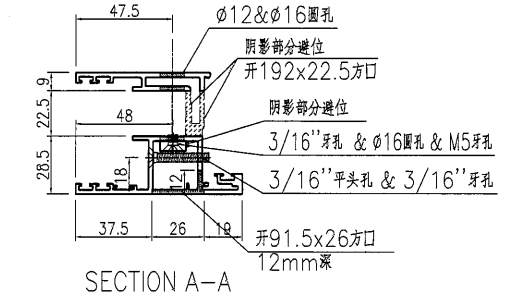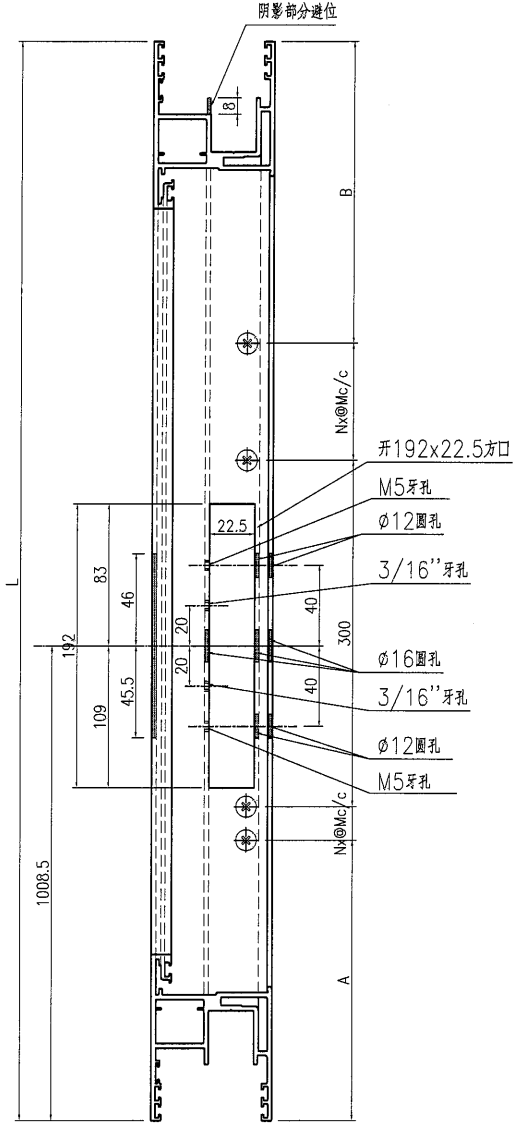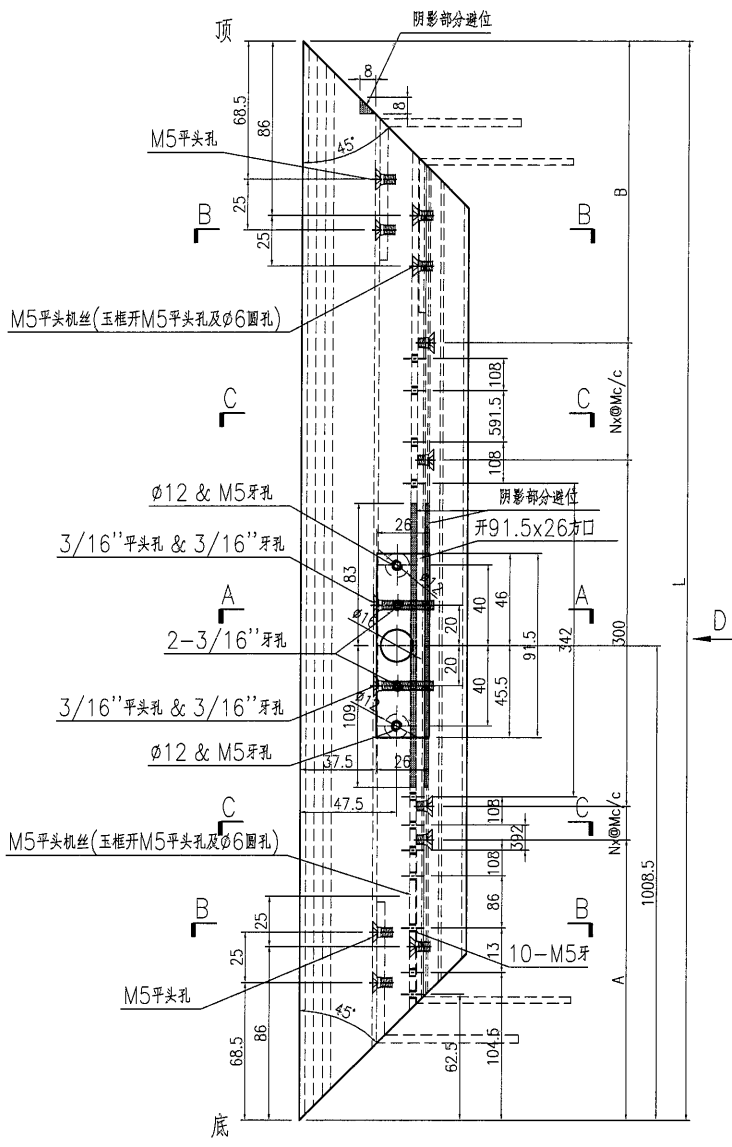






名稱	趨門玉加工圖	制圖	曾建平	2020-04-02	修改	D	B	C
材料	X85780	復核			日期	2021-03-31	2020-09-22	2020-10-30
顏色	TUC43350SC(ZH)-3 白色	批准			圖號	J851-AL07a		



美特鋁質有限公司
MIDI Aluminium Fabricator Ltd.

产品编号	L(mm)	数量	A	B	M	N	N1	M1	备注
J851-AL08a-01	2444.5	108	157	187.5	3	300			
J851-AL08a-02	2444.5	6	157	187.5	3	300			

工程號	J851	地盤	青衣明翹匯
-----	------	----	-------

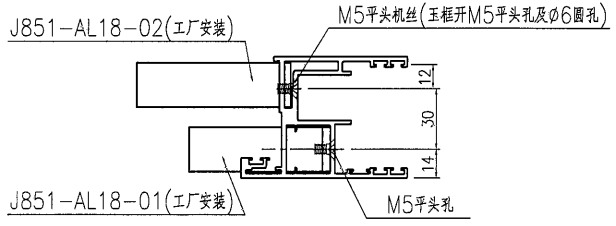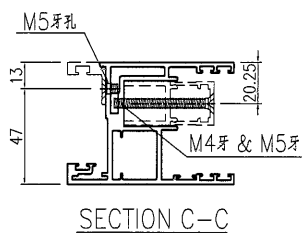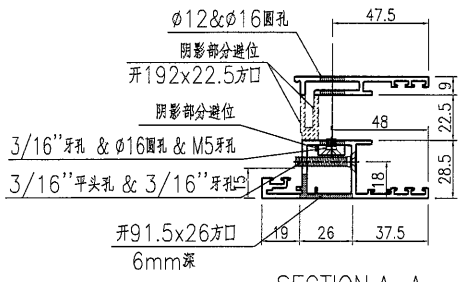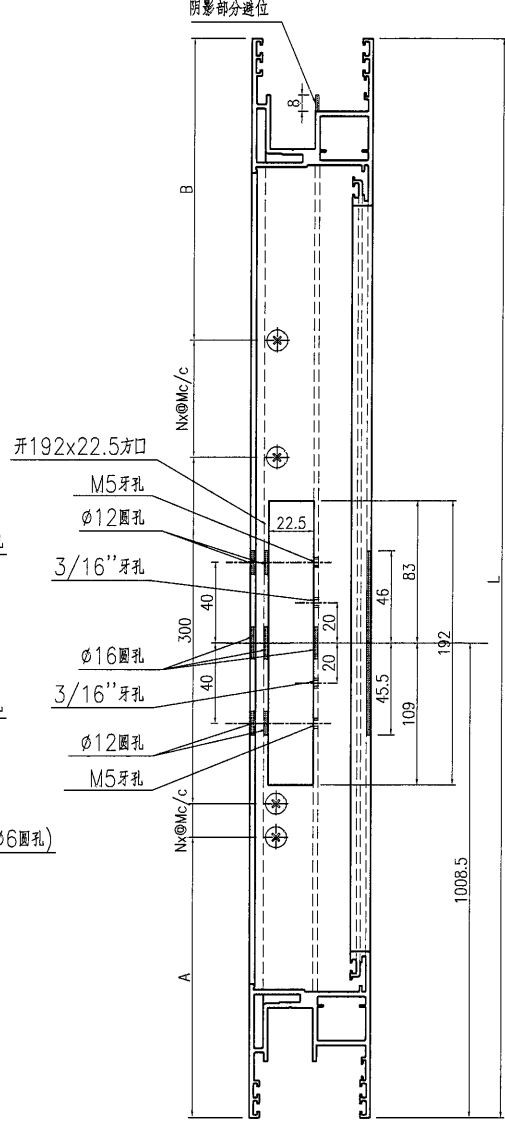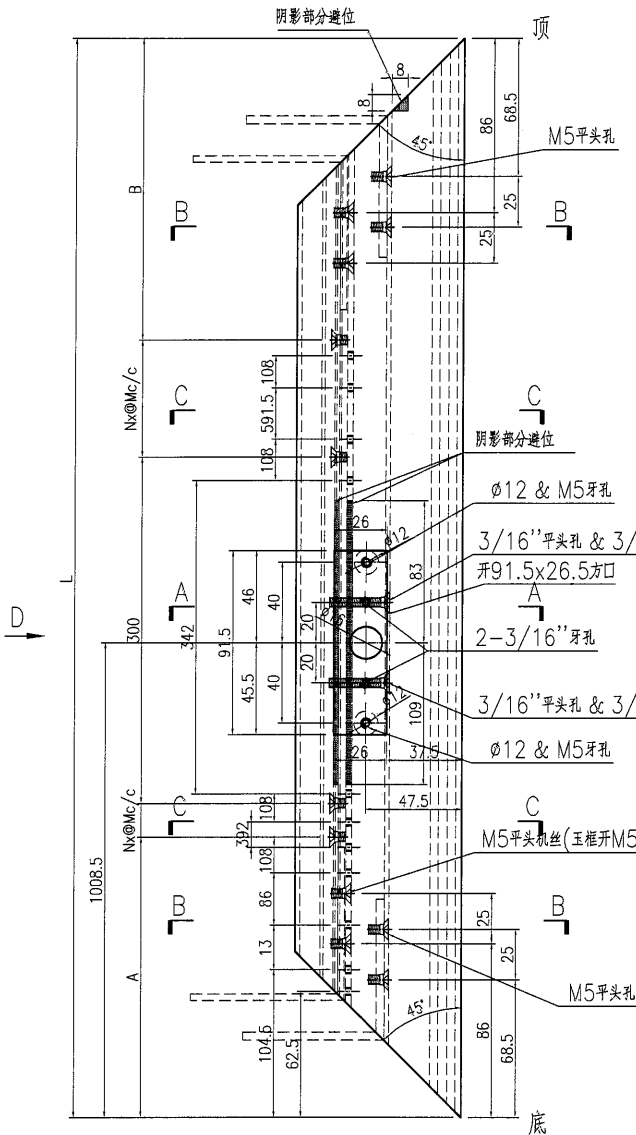



名稱	趟門玉加工圖	制圖	曾建平	2020-04-02	修改	D	B	C
材料	X85780	復核			日期	2021-03-31	2020-09-22	2020-10-30
顏色	TUC43350SC(ZH)-3 白色	批准			圖號	J851-AL08a		



美特鋁質有限公司
MIDI Aluminium Fabricator Ltd.

产品编号	L(mm)	数量	A	B	N	M	C	D	N1	M1
J851-AL09a-01	2444.5	54	157	187.5	7	300	322.5	322	6	300
J851-AL09a-02	2444.5	3	157	187.5	7	300	322.5	322	6	300

工程號	J851	地盤	青衣明翹匯
-----	------	----	-------

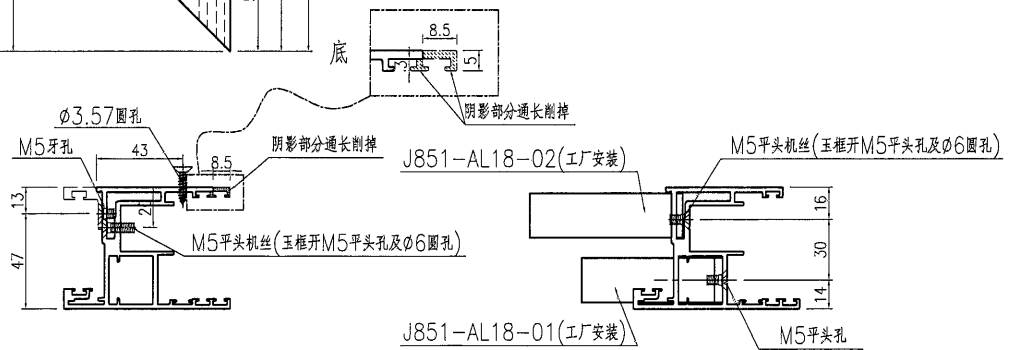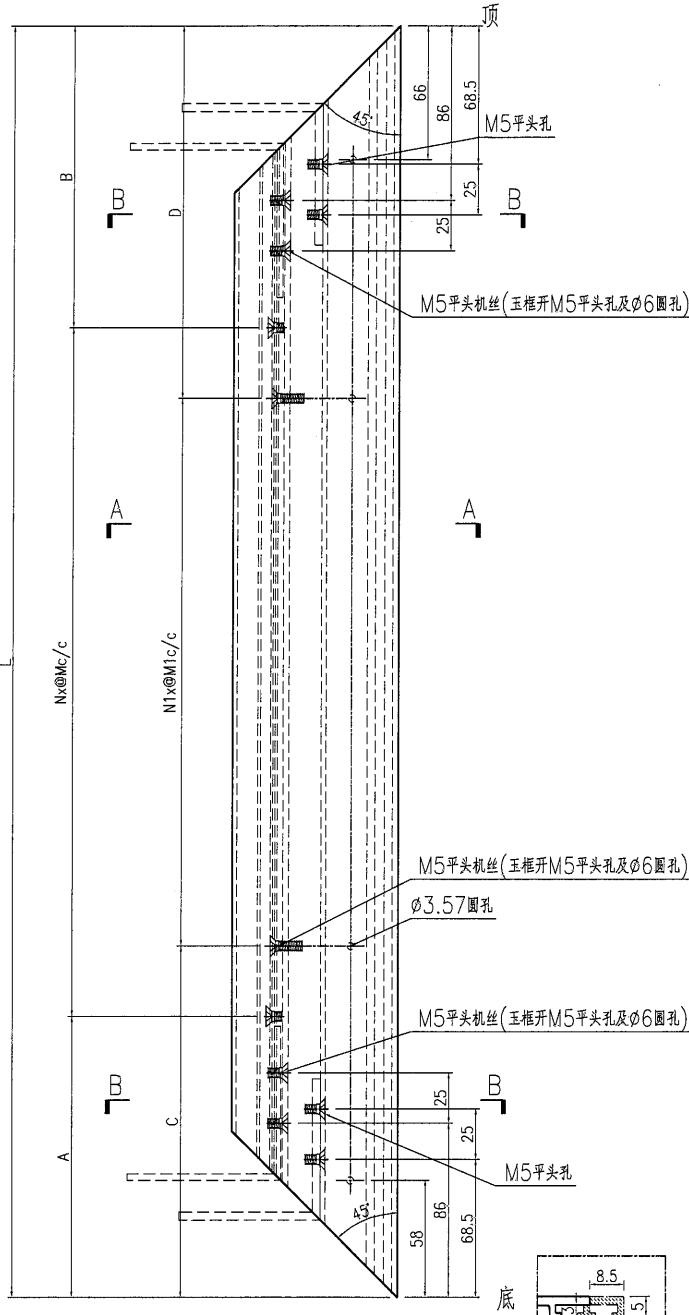


名稱	趟門玉加工圖	制圖	曾建平	2020-04-02	修改	D	E	C
材料	X85780	復核			日期	2020-10-30	2021-03-31	2020-08-31
顏色	TUC43350SC(ZH)-3 白色	批准			圖號	J851-AL09a		




美特鋁質 有限公司
MIDI Aluminium Fabricator Ltd.

产品编号	L (mm)	数量	A	B	N	M	C	D	N1	M1
J851-AL09Ra-01	2444.5	54	157	187.5	7	300	322.5	322	6	300
J851-AL09Ra-02	2444.5	3	157	187.5	7	300	322.5	322	6	300

工程號	J851	地盤	青衣明翹匯
-----	------	----	-------

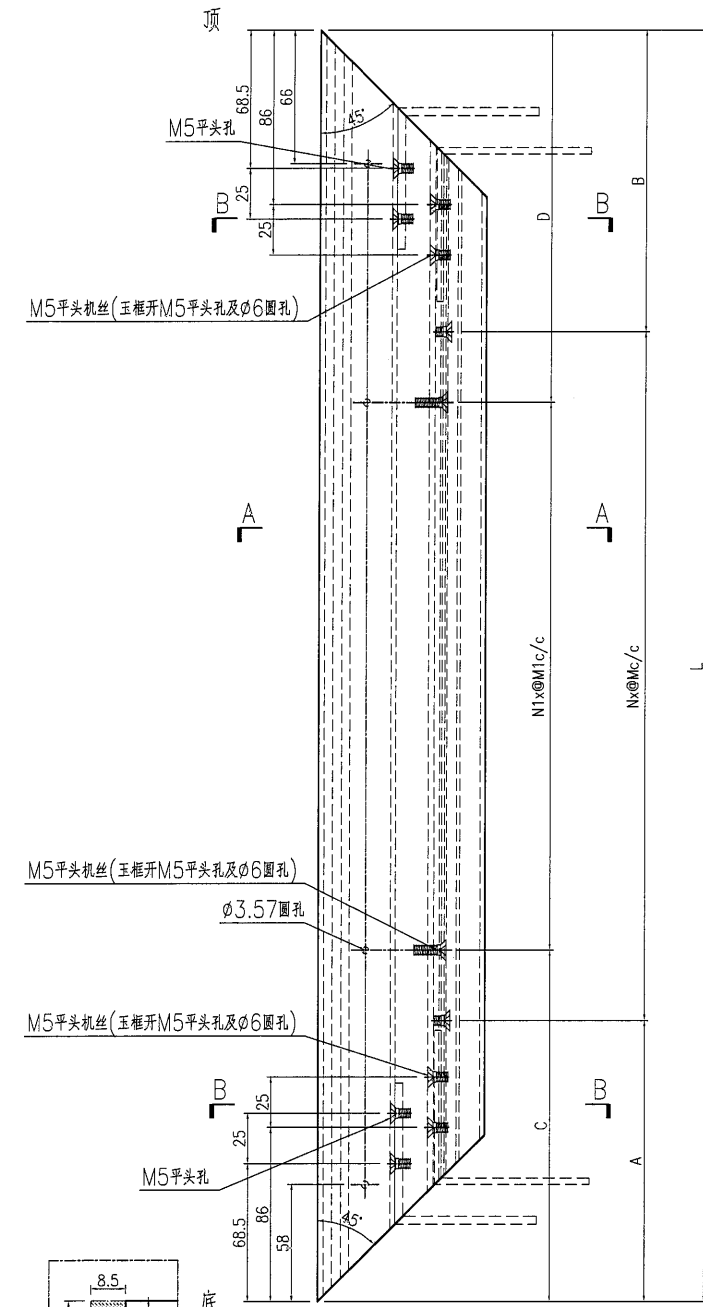

SECTION A-A

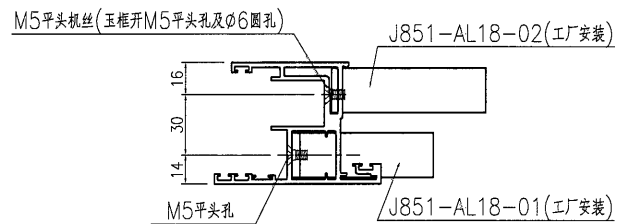

SECTION B-B



名稱	趟門玉加工圖	制圖	曾建平	2020-04-02	修改	D	E	C
材料	X85780	復核			日期	2020-10-30	2021-03-31	2020-08-31
顏色	TUC43350SC(ZH)-3 白色	批准			圖號	J851-AL09Ra		




美特鋁質 有限公司
MIDI Aluminium Fabricator Ltd.

产品编号	L (mm)	数量	A	B	N	M	C	D	N1	M1
J851-AL10a-01	2444.5	54	157	187.5	7	300	322.5	322	6	300
J851-AL10a-02	2444.5	3	157	187.5	7	300	322.5	322	6	300

工程號	J851	地盤	青衣明翹匯
-----	------	----	-------

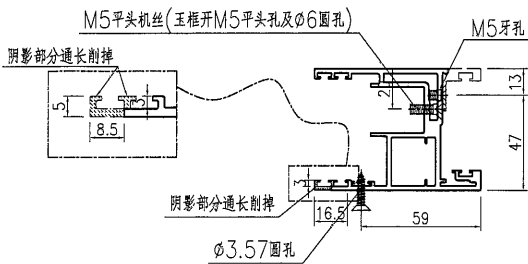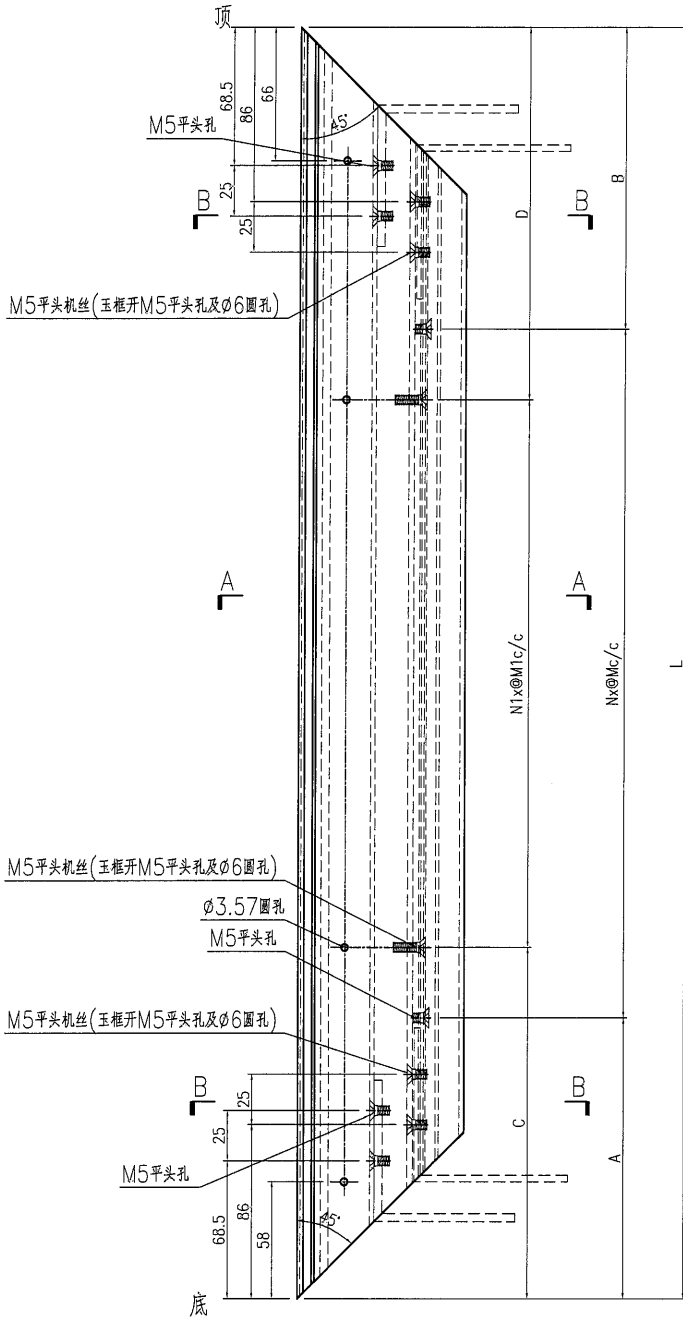

SECTION A-A

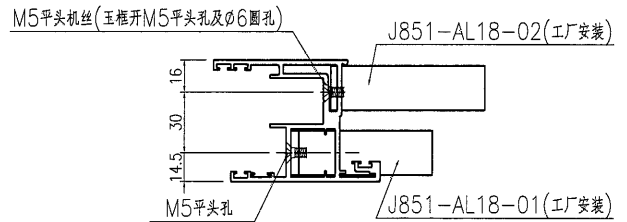

SECTION B-B



名稱	趟門玉加工圖	制圖	曾建平	2020-04-02	修改	D	E	C
材料	X85780	復核			日期	2020-10-30	2021-03-31	2020-08-31
顏色	TUC43350SC(ZH)-3 白色	批准			圖號	J851-AL10a		




美特鋁質有限公司
MIDI Aluminium Fabricator Ltd.

产品编号	L(mm)	数量	A	B	N	M	C	D	N1	M1
J851-AL10Ra-01	2444.5	54	157	187.5	7	300	322.5	322	6	300
J851-AL10Ra-02	2444.5	3	157	187.5	7	300	322.5	322	6	300

工程號	J851	地盤	青衣明翹匯
-----	------	----	-------

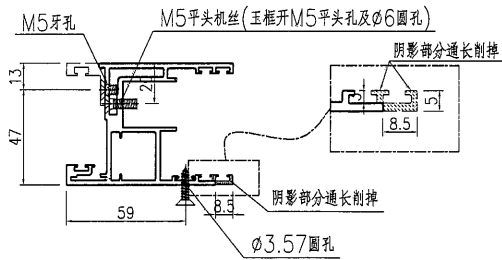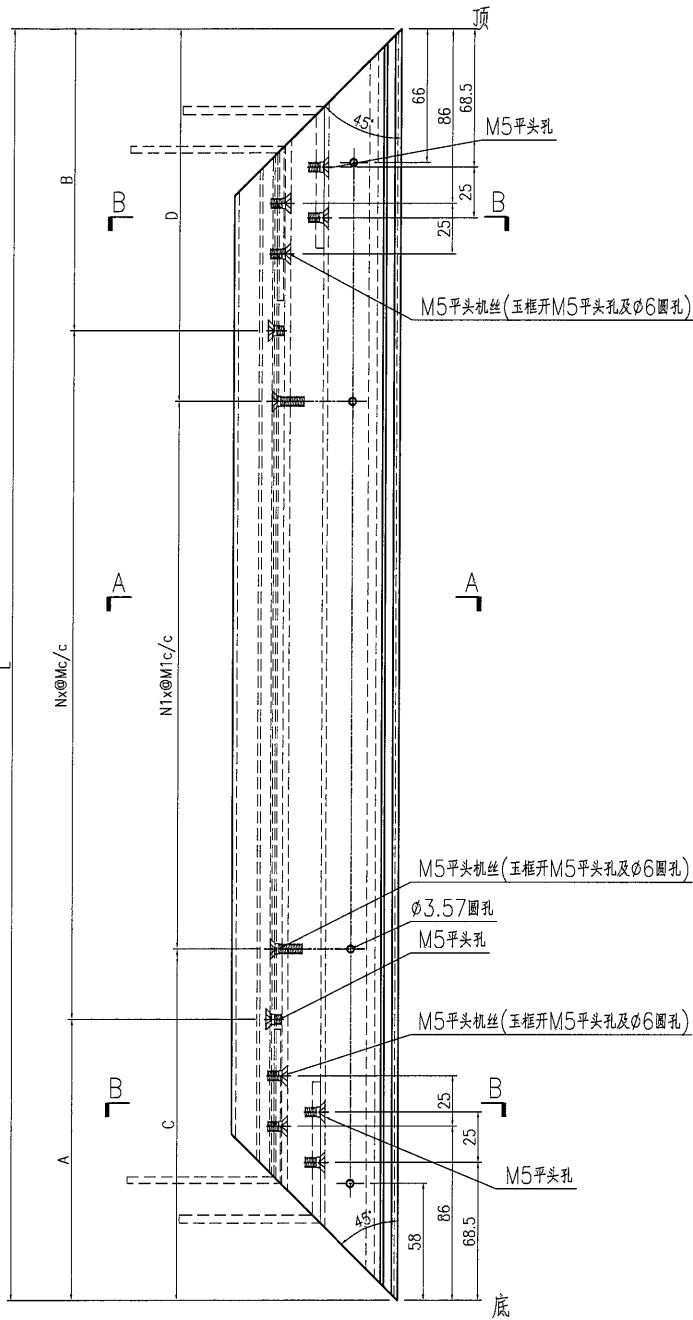

SECTION A-A


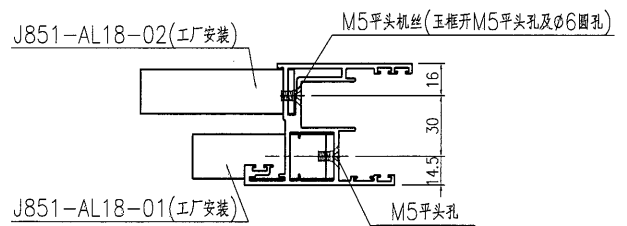


SECTION B-B


名稱	趟門玉加工圖	制圖	曾建平	2020-04-02	修改	D	E	C
材料	X85780	復核			日期	2020-10-30	2021-03-31	2020-08-31
顏色	TUC43350SC(ZH)-3 白色	批准			圖號	J851-AL10Ra		

产品编号	L(mm)	数量	A	B	N	M	N1	M1	备注
J851-AL11bR-02	871	28	185.5	185.5	2	250			
J851-AL11bR-03	876	28	188	188	2	250			
J851-AL11bR-04	906	14	153	153	2	300			
J851-AL11bR-07	981	28	190.5	190.5	2	300			
J851-AL11bR-08	1051	15	225.5	225.5	2	300			


工程號 J851 地盤 青衣明翹匯

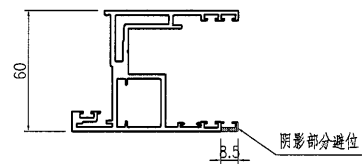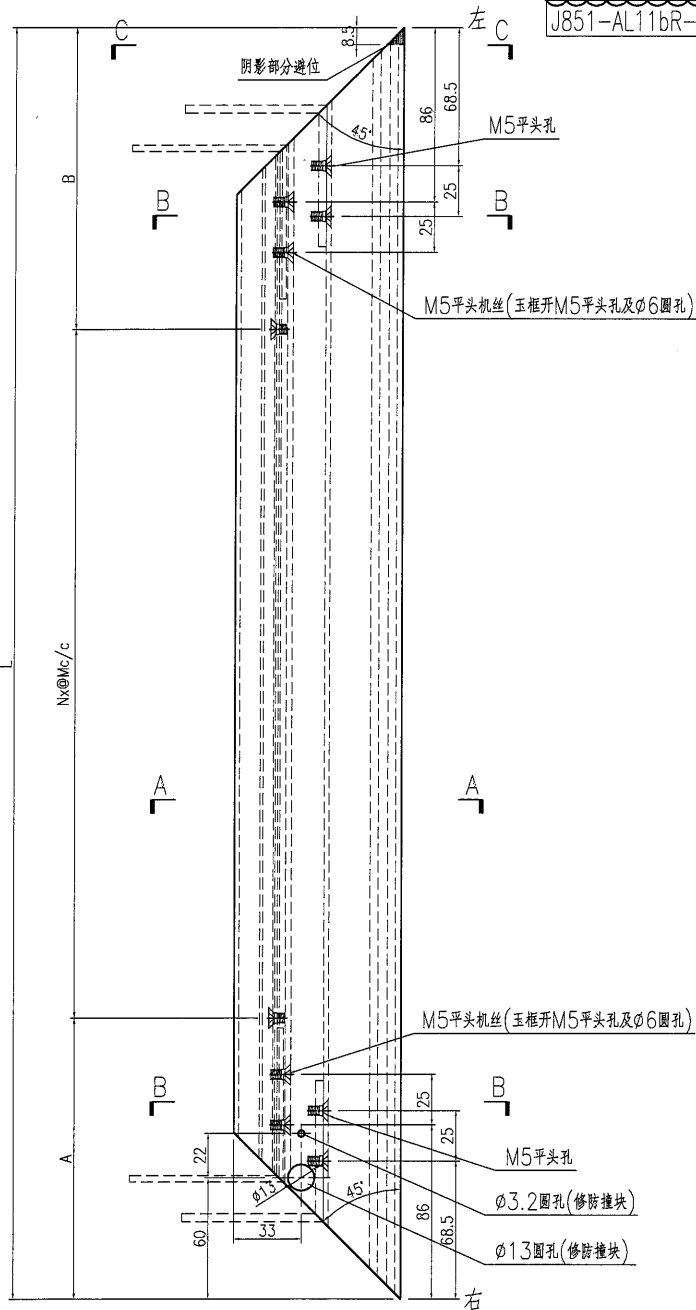

SECTION C-C

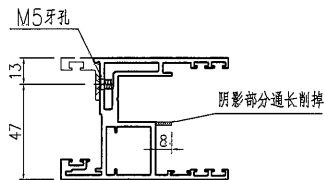

SECTION A-A

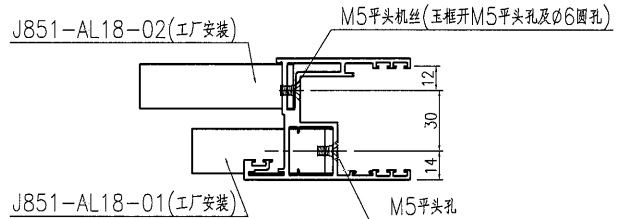

SECTION B-B

名稱	趟門玉加工圖	制圖	曾建平	2020-04-02	修改	A		
材料	X85780	復核			日期	2021-03-31		
顏色	UCT534193SC-3 灰色	批准			圖號	J851-AL11bR		

