

工程指示 / 要求簡箋(E.I.)

工程指示編號：EI / 3233 / 21 修改版次：A

工程編號：J851 工程名稱：青衣明翹匯

工程項目：露台欄河 - 鋁料加工圖

收件人：生統 發件人：Yancy Chen 日期：30/03/2021(下午)

要求提供 / 確認 事項：

- () 初步鋁料 B.M. () 加工拆圖，然後生產 () 尺寸表
- () 正式鋁料 B.M. () 技術上資料 / 指示 () 報價
- () 配件 B.M. () 樣辦或貨品說明書 () 分判合約
- () 其他：_____

內容：

根據東莞廠 3 月 30 日下午微信，提出地盤缺少欄河鋁料。

請按附頁工作聯絡單 MIDI-SC-0912 的數量，補充加工鋁料。

請在 7/4/2021 前完成上列要求。

附：

1+ 18 頁

以上項目為：

- 原合約工程包 原合約工程加 / 減賬 新工程報價

原因：-

分發東莞各部門：

- () 生產技術總監 連附件 () 技術部 連附件 () 生產部 連附件 () 機械設計部 連附件
- () 採購部 連附件 () 生產統籌部 連附件
- () 質檢部 連附件 () 會計部 連附件 () 報關組 連附件 () 其他 _____ 連附件

分發香港各部門：

- () 行政部 連附件 () 會計部 連附件 () 統籌部 連附件 () 工程部地盤科文 連附件
- () 採購部 連附件 () QS 部 連附件 () 維修部 連附件 () 其他 _____ 連附件

傳遞編號：


HK0662 / 21

發件人簽署：

項目經理簽署：

PO	差PO数
总	用量
113	-32
192	-52
0	-2
118	111


下午 12:40

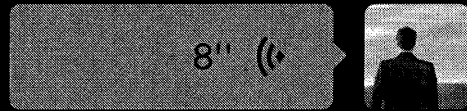

下午 1:23



下午 2:21

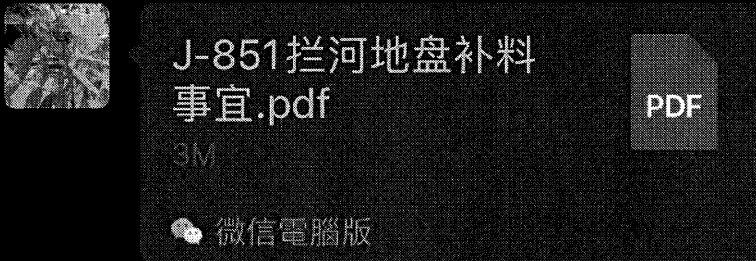

这个是地盘说少拦河料，生产已捡好图纸，请给指令补做，不知道是否够料补做🙄

下午 2:26



Input field for text or voice messages.



工作聯絡單		表格編號	
		MIDI-SC-0912	
		版本	頁碼
			1 / 1
文件編號	生产部 20210330	發出日期	2021.3.30
發文部門	生产部	頁數	1
受文部門：			
東莞工廠： <input type="checkbox"/> 葉生 <input type="checkbox"/> 積哥 <input type="checkbox"/> 工程部 <input type="checkbox"/> 技術部 <input type="checkbox"/> 質檢部 <input type="checkbox"/> 生產部 <input checked="" type="checkbox"/> 倉務部 <input type="checkbox"/> 採購部 <input type="checkbox"/> 行政部 <input type="checkbox"/> 財務部 <input checked="" type="checkbox"/> 生產統籌部 <input type="checkbox"/> 其他			
香港公司： <input type="checkbox"/> 繆生 <input type="checkbox"/> 施哥 <input type="checkbox"/> 胡哥 <input type="checkbox"/> FranKie <input type="checkbox"/> Maggie <input type="checkbox"/> 林哥 <input type="checkbox"/> 李規			
文件類型	<input type="checkbox"/> 急件 <input type="checkbox"/> 密件 <input type="checkbox"/> 請批示 <input type="checkbox"/> 請回覆 <input checked="" type="checkbox"/> 請處理 <input type="checkbox"/> 請傳閱		
文件主題	J851 拦河地盘欠料事宜		
聯絡內容	<p>附页为 J851 拦河地盘欠料数量，已减去之前仓库欠料补做数量，余下为地盘补做数量，详细看附页，谢谢！</p>		
發文人：	郭玉婷	審核人：	邱秉安
		批准人：	

J851拦河铝料地盘补做数量



料号	圖號	长度	地盘共欠數量	之前仓库欠料已補數量	地盘欠料补做数量	大料长度	大料数量
X85789白色 (UP橫料)	X85789-01LW-01	959	8		8支	6000	5
	X85789-01LW-02	339	8	已補9支			
	X85789-01LW-04	439	9	已補9支			
	X85789-01LW-06	984	8		8支		
	X85789-01RW-01	959	9	已補5支	4支		
	X85789-01RW-03	539	9	已補9支			
	X85789-01RW-04	439	8	已補9支			
	X85789-01RW-06	984	9		9支		
	X85789-02W-01	1573.5	5	已補6支			
	X85789-02W-01	1573.5	1				
	X85789-02W-02	1558.5	9	已補9支			
	X85789-02W-03	1553.5	7	已補20支			
	X85789-02W-03	1553.5	8				
	X85794白色 (BAL橫料)	X85794-02-03W	2048.5	1			
X85798白色 (UP扶手)	X85798-05LW-01	377	1		1支	6000	1
	X85798-02W-03	1546	1		1支		
X85788灰色 (UP转角企料)	X85788-01G-01	1100	7		16支	5650	4
	X85788-01G-01		9				
X85788白色 (UP转角企料)	X85788-01W-01	1100	9		21支	5650	5
	X85788-01W-01	1100	5				
	X85788-01W-01	1100	7				
X85787白色 (UP边企料)	X85787-01W-01	1100	1		1支	5650	1
X85800灰色 (BAL扶手)	X85800-02G-03G	2041	1		1支	6000	1
X85800白色 (BAL扶手)	X85800-01L-01W	377.5	1		1支	6000	12
	X85800-01R-01W	967.5	3		3支		
	X85800-01R-03W	377.5	2		2支		
	X85800-01R-03W	377.5	1		1支		
	X85800-01R-05W	577.5	2		2支		
	X85800-01R-06W	497.5	8		8支		
	X85800-01R-08W	967.5	6		6支		
	X85800-02-03W	2041	13		13支		
	X85800-02-03W	2041	4		4支		
	X85800-02-03W	2041	6		6支		
	X85800-05-01W	167.5	8		8支		
X85790白色 (企料)	X85790-01L-01W	1139	3	已補42支			0
	X85790-01L-01W	1139	6				
	X85790-01L-01W	1139	5				
	X85790-01L-01W	1139	4				
	X85790-01L-01W	1139	5				
	X85790-01L-01W	1139	9				
	X85790-01L-01W	1139	5	已補28支			
	X85790-01R-01W	1139	3				
	X85790-01R-01W	1139	4				
	X85790-01R-01W	1139	4				
	X85790-01R-01W	1139	9				

EI/2592 2660 ①

2021.3.30




美特鋁質有限公司 MIDI Aluminium Fabricator Ltd.			工程號 J851 地盘 青衣190	類別 制圖 W. E. X	物料號 - 2020-05-13	圖號 X85789-01L 數量 -
修改 A 日期 11/09	採用工廠 <input checked="" type="checkbox"/> 地盤 材料颜色 -	图纸名称 底橫料加工图 材料 X85789	復核 - 批准 -	單件重量 - (KG)		


部件编号	L	A	N	颜色	部件编号	数量
X85789-01L-01	959	54	Ø2X300	深灰色	UCT534193SC-3	15
X85789-01LW-01	959	54	Ø2X300	白色	TUC43350SC(ZH)-3	15
X85789-01L-02	339	24	40	深灰色	UCT534193SC-3	0
X85789-01LW-02	339	24	40	白色	TUC43350SC(ZH)-3	15
X85789-01L-03	539	44	200	深灰色	UCT534193SC-3	15
X85789-01LW-03	539	44	200	白色	TUC43350SC(ZH)-3	0
X85789-01L-04	439	44	100	深灰色	UCT534193SC-3	0
X85789-01LW-04	439	44	100	白色	TUC43350SC(ZH)-3	15
X85789-01L-05	809	44	Ø2X235	深灰色	UCT534193SC-3	15
X85789-01LW-06	984	44	Ø2X235	白色	TUC43350SC(ZH)-3	15

补8支→

补8支→

修改颜色

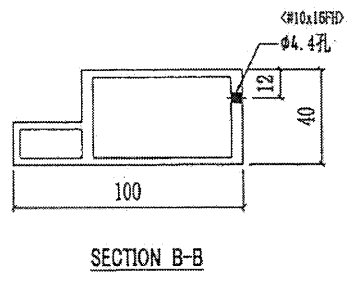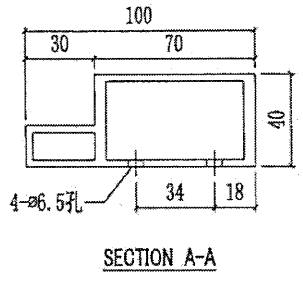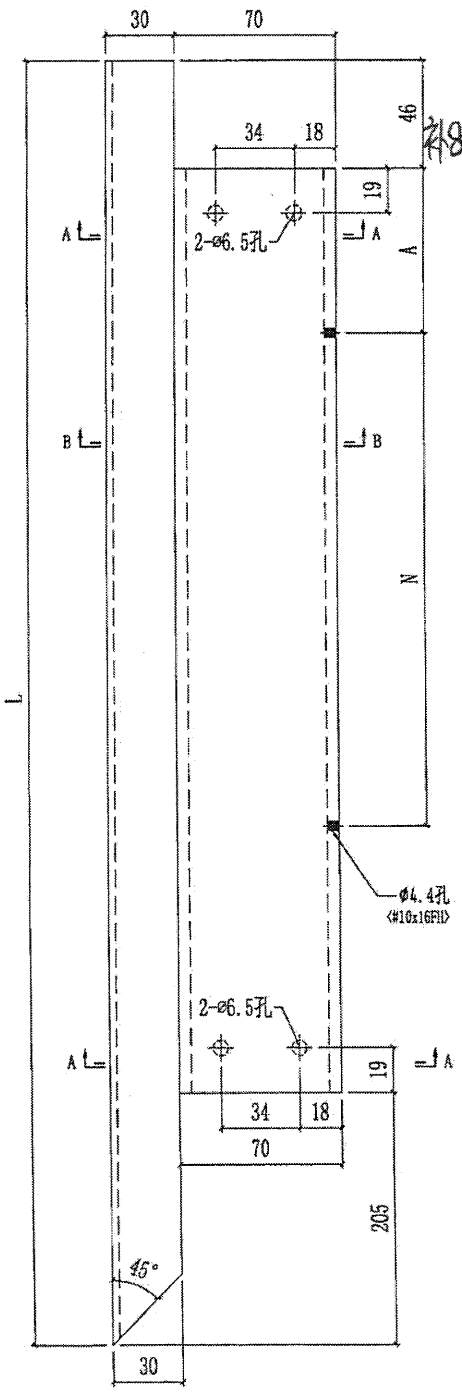

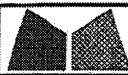

美特鋁質有限公司
MIDI Aluminium Fabricator Ltd.

工程號 J851
地盘 青衣190
图纸名称 底横料加工图
材料 X85789

類別
制圖 W. E. X
物料號 -
圖號 X85789-01R
數量 -
單件重量 - (KG)


修改 A
日期 11/09

採用工廠
地盤
材料颜色


24

补4支 →


补1支 →

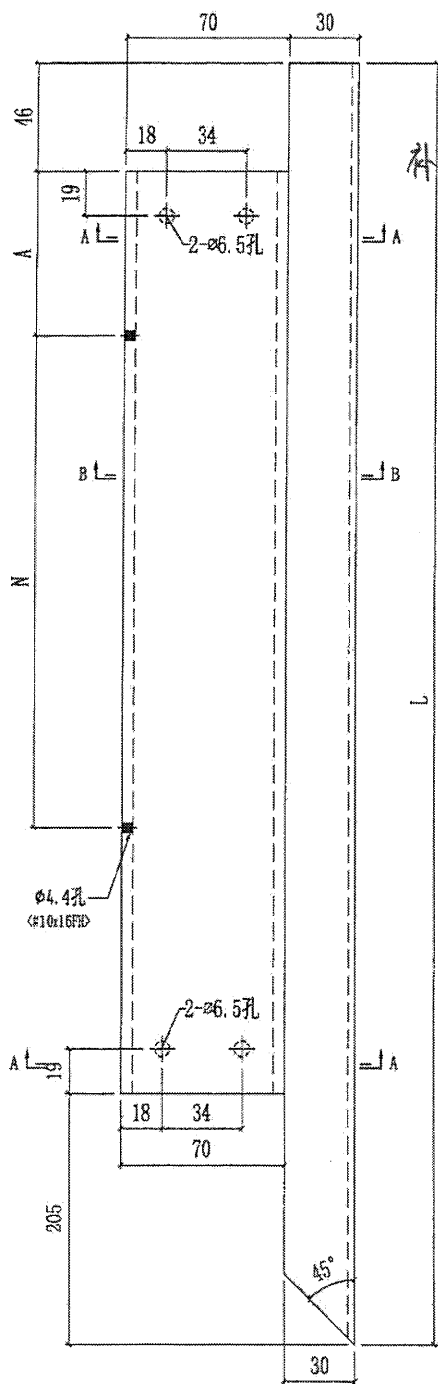

部件编号	L	A	N	颜色	部件编号	数量
X85789-01RC-01	959	54	Ø2X300	深灰色	UCT534193SC-3	15
X85789-01RW-01	959	54	Ø2X300	白色	TUC43350SC(ZH)-3	15
X85789-01RC-02	339	24	40	深灰色	UCT534193SC-3	15
X85789-01RW-02	339	24	40	白色	TUC43350SC(ZH)-3	15
X85789-01RC-03	586	44	200	深灰色	UCT534193SC-3	15
X85789-01RW-03	539	44	200	白色	TUC43350SC(ZH)-3	15
X85789-01RC-04	439	44	100	深灰色	UCT534193SC-3	15
X85789-01RW-04	439	44	100	白色	TUC43350SC(ZH)-3	15
X85789-01RC-06	389	24	90	深灰色	UCT534193SC-3	15
X85789-01RW-05	389	24	90	白色	TUC43350SC(ZH)-3	15
X85789-01RW-06	984	54	Ø2x300	白色	TUC43350SC(ZH)-3	15
X85789-01RC-07	714	44	Ø2X187.5	深灰色	UCT534193SC-3	1

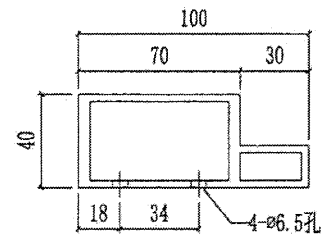


SECTION A-A

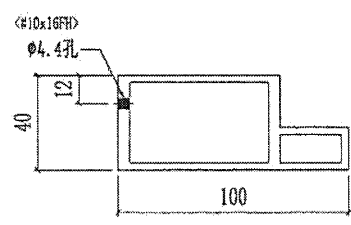

SECTION B-B

美特鋁質有限公司 MDI Aluminium Fabricator Ltd.		工程號 J851	類別	物料號		
		地盤 青衣190	制圖 W.E.X	2020-07-29	圖號 X85794-02	
修改日期	-	採用工廠	地盤	✓	圖紙名稱 底橫料加工圖	數量 -
	-	材料顏色	材料 X85794	復核 -	批准 -	單件重量 - (KG)



部件编号	L	A	B	顏色	顏色编号	数量
X85794-02-01G	2418.5	2358.5	Ø7X300	深灰色	UCT534193SC-3	15
X85794-02-01W	2418.5	2358.5	Ø7X300	白色	TUC43350SC(ZH)-3	15
X85794-02-02G	2068.5	2008.5	Ø6X300	深灰色	UCT534193SC-3	29
X85794-02-02W	2068.5	2008.5	Ø6X300	白色	TUC43350SC(ZH)-3	29
X85794-02-03G	2048.5	1988.5	Ø6X300	深灰色	UCT534193SC-3	120
X85794-02-03W	2048.5	1988.5	Ø6X300	白色	TUC43350SC(ZH)-3	120
X85794-02-04G	2058.5	1998.5	Ø6X300	深灰色	UCT534193SC-3	29
X85794-02-05W	2128.5	2068.5	Ø6X300	白色	TUC43350SC(ZH)-3	14
X85794-02-06G	2278.5	2218.5	Ø7X300	深灰色	UCT534193SC-3	15

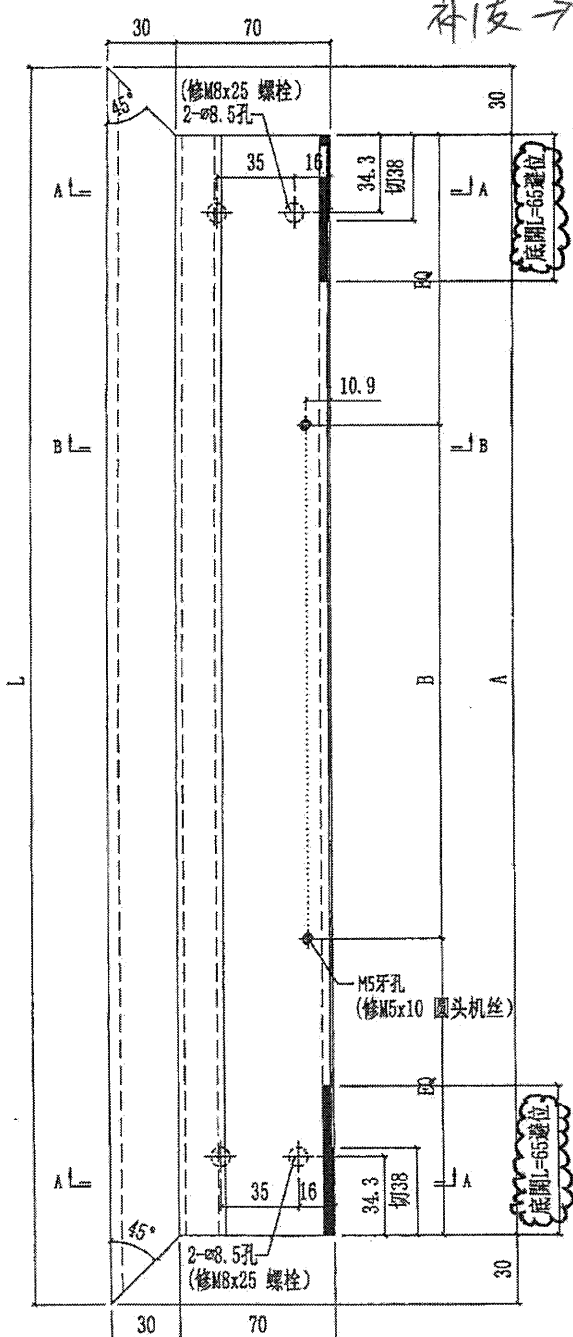

減少數量
補皮 →


X85794-02-05G 2128.5 @6x300 深灰色 14枝

新增

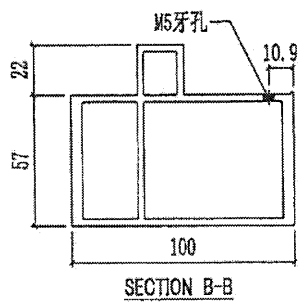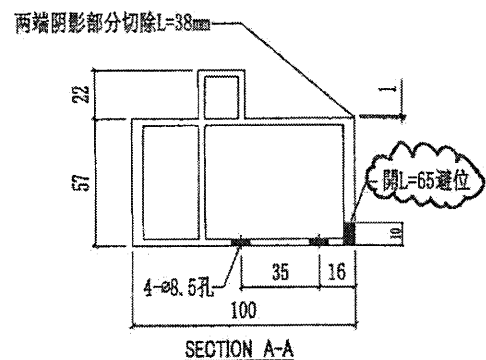





散出地盤


30

 美特鋁質有限公司 MIDI Aluminium Fabricator Ltd.		工程號 J851 地盘 青衣190	類別 制圖 W. E. X 復核 - 批准 -	物料號 - 2020-05-13 圖號 X85798-05L 數量 - 單件重量 - (KG)
修改 日期	- 採用工廠 - 材料顏色	✓ 地盘 图纸名称 顶横料加工图 材料 X85798		

部件编号	L	A	N	颜色	颜色编号	数量
X85798-05LW-01	377	87.5	64	深灰色	TUC43350SC(ZH)-3	15
X85798-05LW-01	377	87.5	64	白色	TUC43350SC(ZH)-3	15

补皮 →

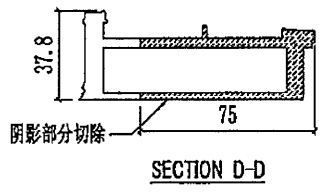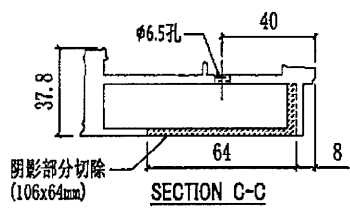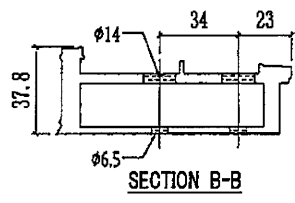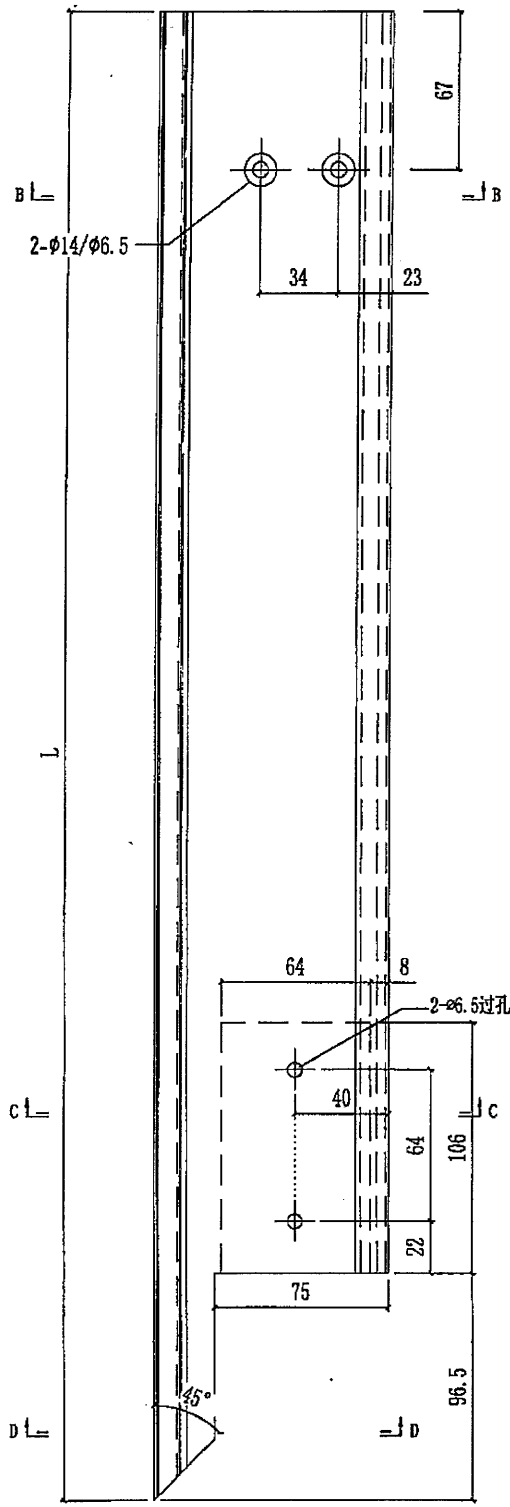

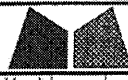

美特铝质有限公司
MIDI Aluminium Fabricator Ltd.




工程號	J851	類別		物料號	-							
地盘	青衣190	制圖	W. E. X	2020-05-13	圖號	X85798-02						
修改	-	採用工廠	✓	地盤		圖紙名稱	顶横料加工图	復核	-	-	數量	-
日期	-	材料颜色	-	材料	X85798	批准	-	-	-	單件重量	-	(KG)

27

部件编号	L	A	B	C	D	颜色	颜色编号	数量
X85798-02G-01	1566	125.5	Ø2X300	115	Ø2X300	深灰色	UCT534193SC-3	15
X85798-02W-01	1566	125.5	Ø2X300	115	Ø2X300	白色	TUC43350SC(ZH)-3	15
X85798-02G-02	1551	118	Ø2X300	115	Ø2X300	深灰色	UCT534193SC-3	15
X85798-02W-02	1551	118	Ø2X300	115	Ø2X300	白色	TUC43350SC(ZH)-3	15
X85798-02G-03	1566	125.5	Ø2X300	115	Ø2X300	深灰色	UCT534193SC-3	15
X85798-02W-03	1546	115.5	Ø2X300	115	Ø2X300	白色	TUC43350SC(ZH)-3	30
X85798-02G-04	1611	98	Ø3X300	115	Ø2X300	深灰色	UCT534193SC-3	15
X85798-02G-05	2051	125.5	Ø3X300	300	Ø2X300	深灰色	UCT534193SC-3	1

补支 →

散出地盤

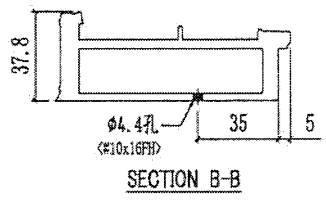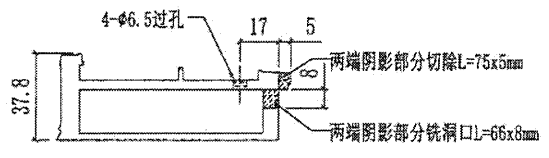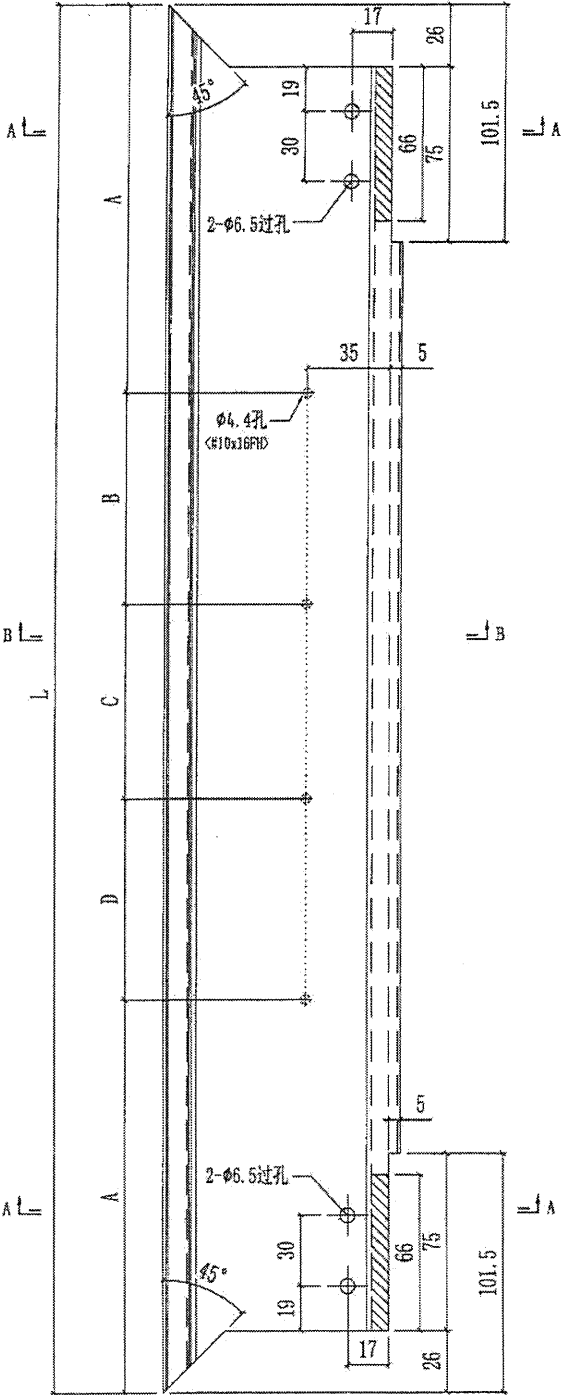


30

美特鋁質有限公司
MIDI Aluminium Fabricator Ltd.


工程號	J851	類別		物料號	-
地盤	青衣190	制圖	W. E. X	2020-05-13	圖號 X85788-01
修改	-	採用工廠	✓	地盤	
日期	-	材料顏色	-	圖紙名稱	鋁型材加工圖
				復核	-
				批准	-
				數量	-
				單件重量	- (KG)

原樣編號	顏色	顏色編號	數量
X85788-01G-01	深灰色	UC7534193SC-3	227
X85788-01W-01	白色	TUC43350SC(ZH)-3	176

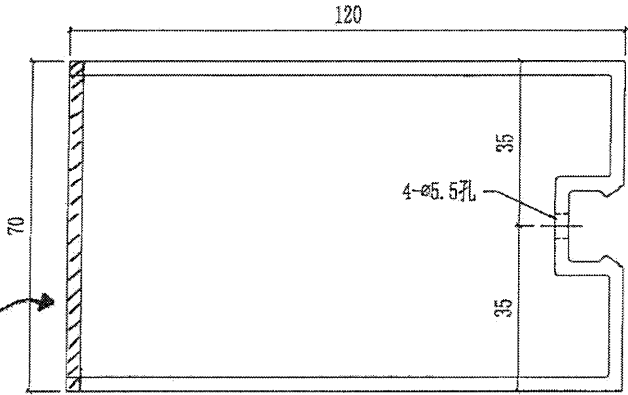

補16支 →
補2支 →

陰影部份
切除 L=13

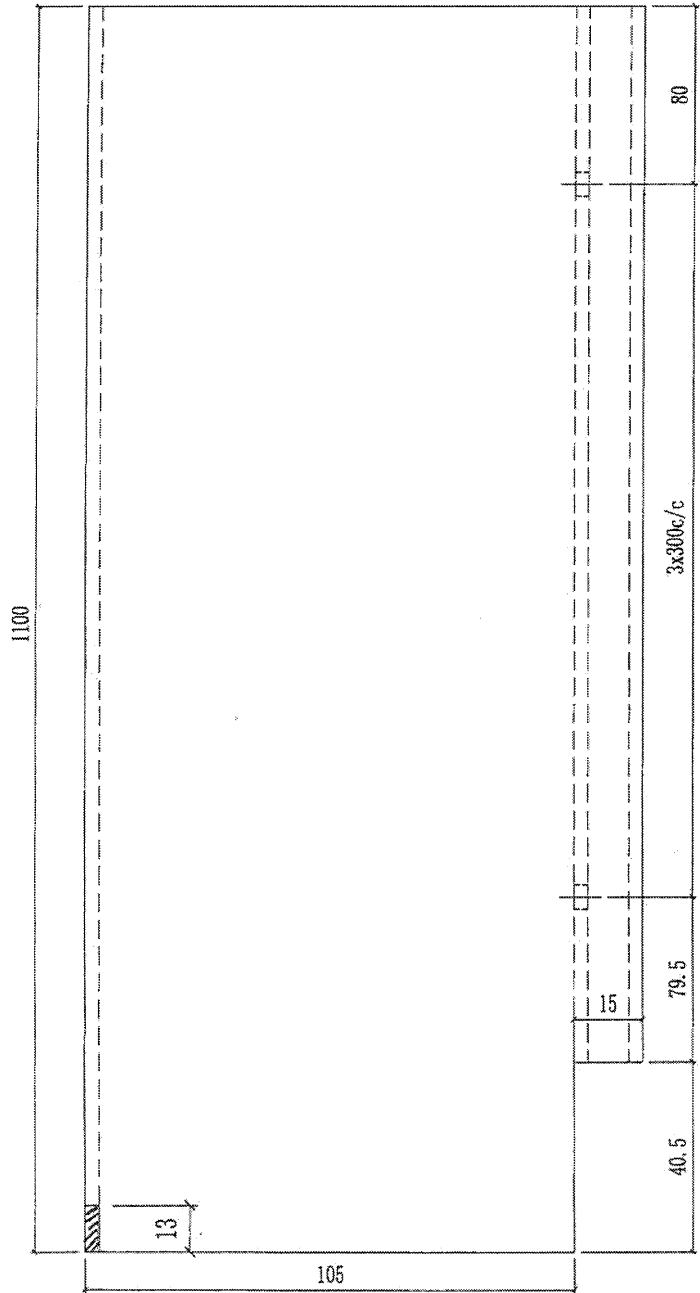





美特鋁質有限公司
MIDI Aluminium Fabricator Ltd.

工程號	J851	類別		物料號	-
地盘	青衣190	制圖	W. E. X	2020-05-13	圖號 X85787-01
修改	-	採用工廠	✓	地盤	圖紙名稱 鋁型材加工圖
日期	-	材料顏色	-	材料	X85787
				復核	-
				批准	-
				數量	-
				單件重量	- (KG)

29

部件編號	顏色	顏色編號	數量
X85787-01C-01	深灰色	UCT6244995C-8	227
X85787-01W-01	白色	TUC4335DSC(ZH)-3	176

补支 →

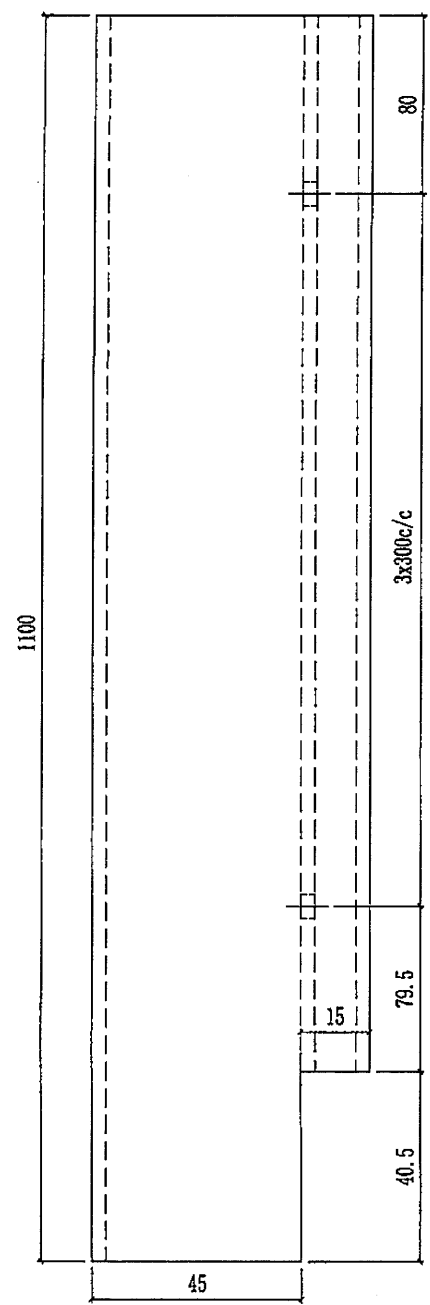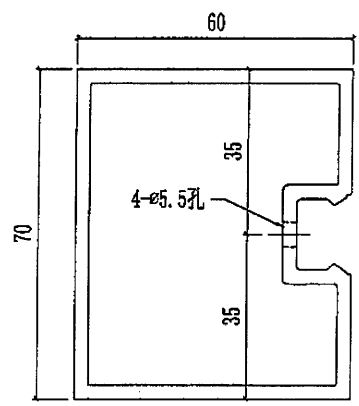




美特铝质有限公司
MIDI Aluminium Fabricator Ltd.

工程號	J851	類別		物料號	-		
地盘	青衣190	制圖	W. E. X	2020-07-29	圖號	X85800-01R	
修改	A	採用工廠	✓	地盤		數量	-
日期	24/09	材料颜色	-	材料	X85800	批准	-
						單件重量	- (KG)

46

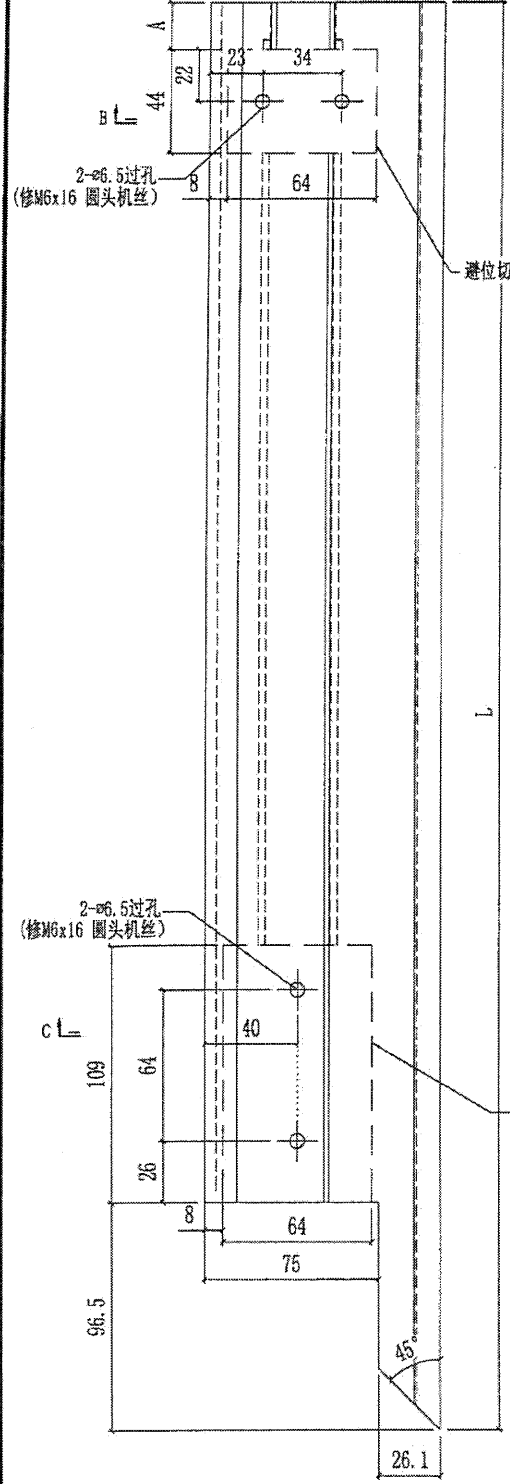

补3支 →

补3支 →


补2支 →

补8支 →

补6支 →


部件编号	L	A	颜色	颜色编号	数量
X85800-01R-01G	972.5	17	深灰色	UCT534193SC-3	45
X85800-01R-01W	967.5	12	白色	TUC43350SC(ZH)-3	45
X85800-01R-02W	1002.5	17	白色	TUC43350SC(ZH)-3	30
X85800-01R-03G	377.5	42	深灰色	UCT534193SC-3	14
X85800-01R-03W	377.5	42	白色	TUC43350SC(ZH)-3	29
X85800-01R-04G	477.5	42	深灰色	UCT534193SC-3	45
X85800-01R-06G	577.5	42	深灰色	UCT534193SC-3	30
X85800-01R-05W	577.5	42	白色	TUC43350SC(ZH)-3	60
X85800-01R-06W	497.5	42	白色	TUC43350SC(ZH)-3	15
X85800-01R-07G	772.5	17	深灰色	UCT534193SC-3	15
X85800-01R-08G	967.5	12	深灰色	UCT534193SC-3	44
X85800-01R-08W	967.5	12	白色	TUC43350SC(ZH)-3	28

避位切除L=44

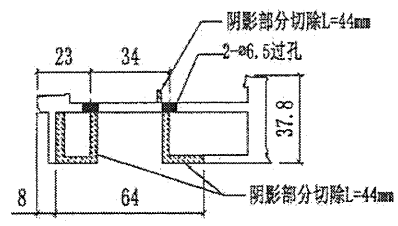

SECTION B-B


避位切除L=109

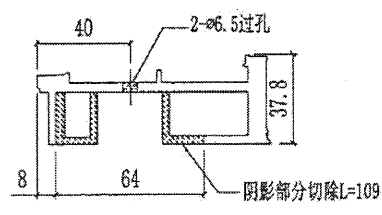

SECTION C-C



工厂组装用

50

 美特鋁質有限公司 MIDI Aluminium Fabricator Ltd.				工程號 J851	類別	物料號 -
地盤 青衣190				制圖 W. E. X	2020-07-29	圖號 X85800-05
修改 A	-	-	採用工廠 <input checked="" type="checkbox"/> 地盤	圖紙名稱 頂橫料加工圖	復核 -	數量 -
日期 24/09	-	-	材料顏色 -	材料 X85800	批准 -	單件重量 - (KG)

补8支 →

部件编号	L	颜色	颜色编号	数量
X85800-05-01W	167.5	白色	TUC43350SC(ZH)-3	15

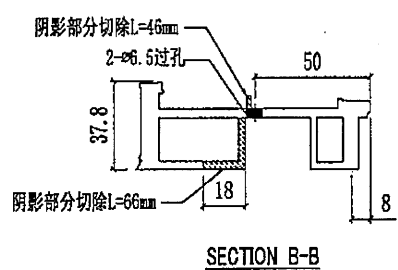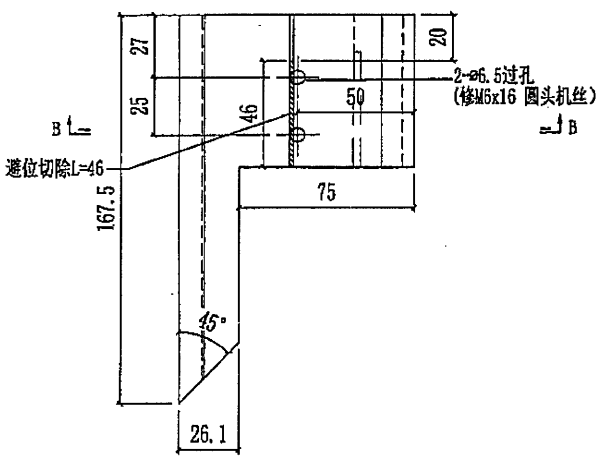




工厂组装用

45

美特鋁質有限公司 MIDI Aluminium Fabricator Ltd.			工程號 J851 地盘 青衣190	類別 制圖 W. E. X	物料號 - 2020-07-29	圖號 X85800-01L 數量 -
修改 A 日期 24/09	採用工廠 材料颜色	<input checked="" type="checkbox"/> 地盤	图纸名称 顶横料加工图 材料 X85800	復核 - 批准 -	單件重量 - (KG)	

部件编号	L	A	颜色	颜色编号	数量
X85800-01L-01G	377.5	42	深灰色	UCT534193SC-3	29
X85800-01L-01W	377.5	42	白色	TUC43350SC(ZH)-3	15
X85800-01L-02G	477.5	42	深灰色	UCT534193SC-3	29
X85800-01L-03G	577.5	42	深灰色	UCT534193SC-3	30
X85800-01L-03W	577.5	42	白色	TUC43350SC(ZH)-3	30
X85800-01L-04W	772.5	17	白色	TUC43350SC(ZH)-3	14
X85800-01L-05G	972.5	17	深灰色	UCT534193SC-3	104
X85800-01L-05W	972.5	17	白色	TUC43350SC(ZH)-3	104
X85800-01L-06W	1002.5	17	白色	TUC43350SC(ZH)-3	15

补1支 →

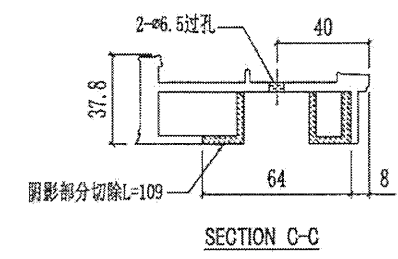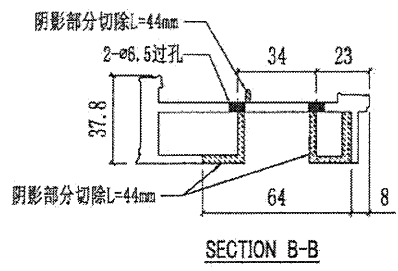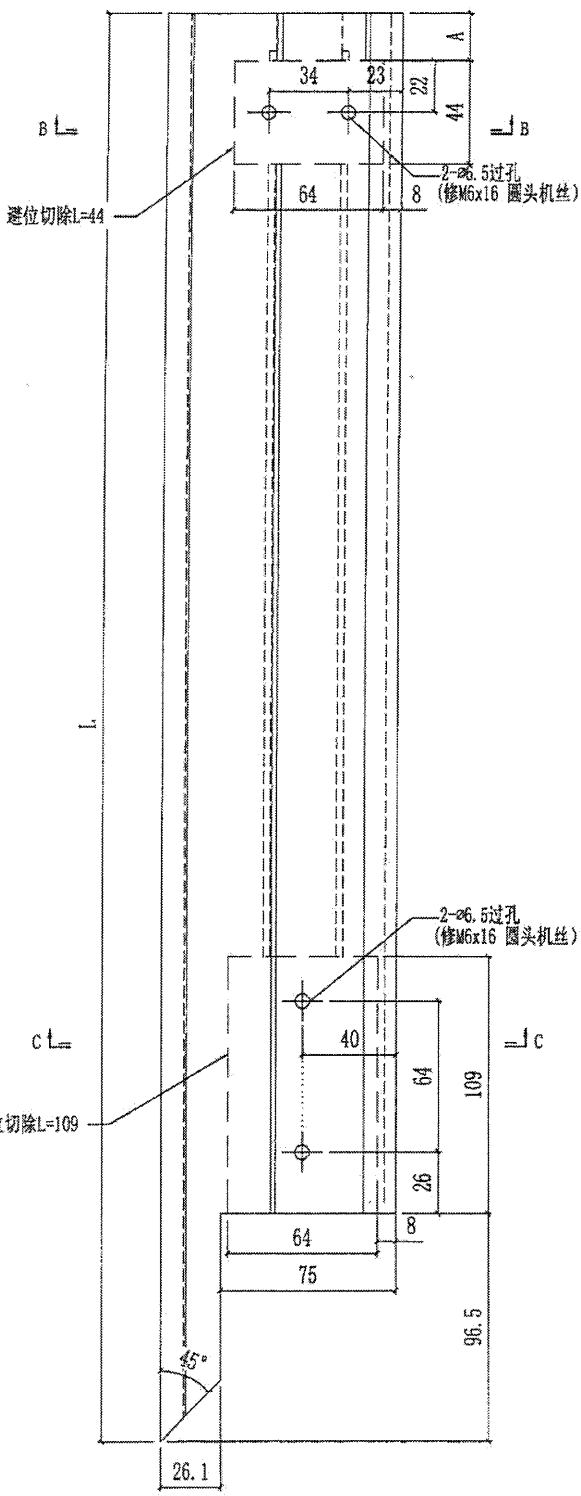

工厂组装用

美特鋁質有限公司 MIDI Aluminium Fabricator Ltd.		工程號 J851 地盘 青衣190	類別 制圖 W. E. X 復核 - 批准 -	物料號 - 2020-07-29 圖號 X85800-02 數量 - 單件重量 - (KG)
修改 - 日期 -	採用工廠 材料颜色 -	地盘 ✓ 图纸名称 顶横料加工图 材料 X85800		




4

部件编号	L	颜色	颜色编号	数量
X85800-02-01G	2411	深灰色	UCT534193SC-3	15
X85800-02-01W	2411	白色	TUC43350SC(ZH)-3	15
X85800-02-02G	2061	深灰色	UCT534193SC-3	29
X85800-02-02W	2061	白色	TUC43350SC(ZH)-3	29
X85800-02-03G	2041	深灰色	UCT534193SC-3	190
X85800-02-03W	2041	白色	TUC43350SC(ZH)-3	120
X85800-02-04G	2051	深灰色	UCT534193SC-3	29
X85800-02-05W	2121	白色	TUC43350SC(ZH)-3	14
X85800-02-06G	2271	深灰色	UCT534193SC-3	15

X85800-02-05G 2121 深灰色 14枝

新增

128

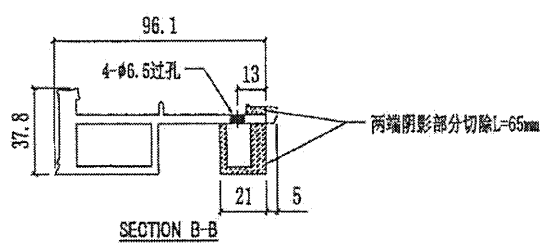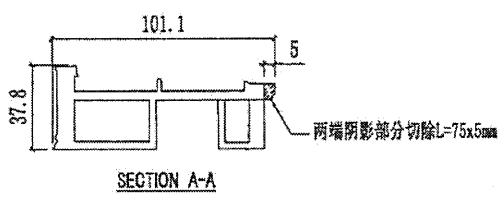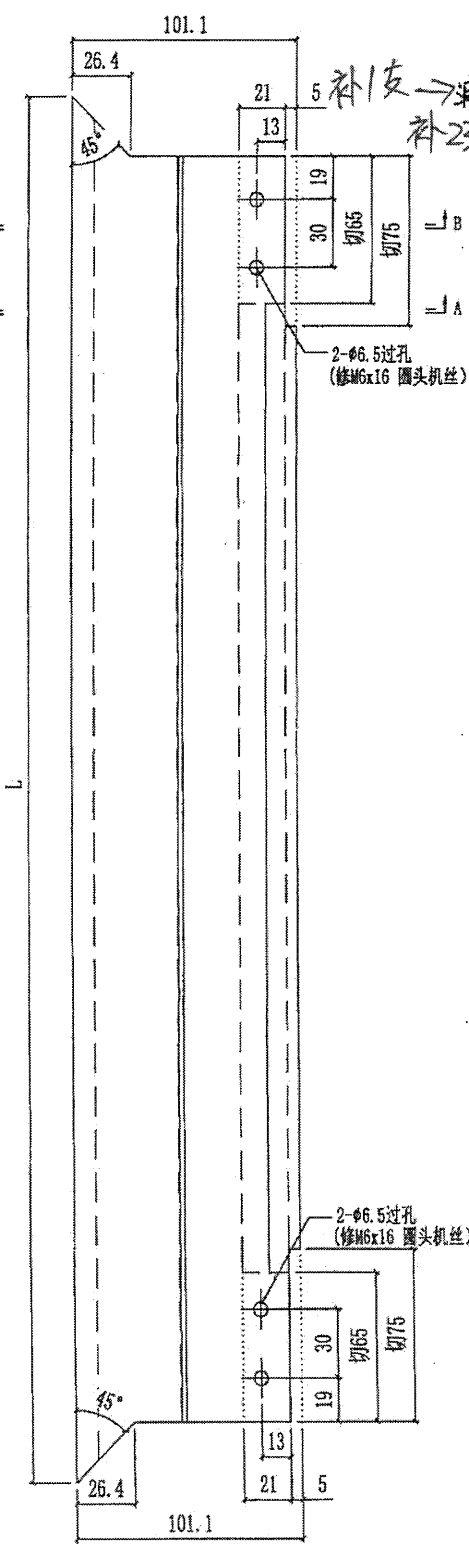

散出地盘

EI-2592

EI-2660 欠料情况

TI.

AC up 企鋁料 X85788-01W-01 9支.

F GB 企鋁料 X85790-01R-01W 3支.

GB 企鋁料 X85790-01L-01W 3支.

AC GB 企鋁料 X85790-01R-01W 4支

GB 企鋁料 X85790-01L-01W 6支.

AG GB 企鋁料 X85790-01R-01W 4支

GB 企鋁料 X85790-01L-01W 5支.

G GB 企鋁料 X85790-01L-01W 4支.

B GB 企鋁料 X85790-01L-01W 5支

GB up 頂產橫料:

X85800-02-03W 13支.

X85800-01R-06W 8支

X85789-01LW-04 9支

X85789-02W-03 7支

X85789-01RW-06 9支

~

EI - 2592

EI - 2660 欠料情况

TI. X85800 - 01R - 03W 2支

X85800 - 01R - 05W 2支

X85798 - 02W - 03 1支

X85800 - 01R - 08W 6支

X85800 - 01R - 01W 3支

X85800 - 01L - 01W 1支

EI-2592

EI-2660 欠料情况.

T2.

AB up 企鋁料 X857888 -01G-01 7支.

H GB 企鋁料 X85790 -01R-01W 3支.t6

H GB 企鋁料 X85790 -01L-01W 5支.t4

A up 企鋁料 X85788 -01W-01 5支.

X85787 -01W-01 1支.

X85788 -01W-01 7支.

D up 企鋁料 X85788 -01G-01 9支.

A GB 企鋁料 X85790 -01L-01W 5支..

~~AB~~ 頂產備 X85789 -02W-03 8支

X85789 -01LW-06 8支.

X85789 -01RW-04 8支.

X85800 -05-01W 6支.

X85794 -02-03W 1支.

X85800 -02-03W 4支

X85798 -05LW-01 1支

X85789 -02W-01 5支

X85789 -02W-01 1支.

X85789 -01RW-01 9支.

X85789 -01LW-02 8支.

X85800 -02-03W 6支.

EI-2592

X85789 - 02W - 02

9支

EI-2660

X85789 - 01RW - 03

9支

见料情况.

X85789 - 01LW - 01

8支

X85800 - 02G - 03G

1支

X85800 - 01R - 03W

1支