

工程指示 / 要求簡箋(E.I.)

工程指示編號：EI / 3300 / 21

修改版次：A

工程編號：J851

工程名稱：青衣明翹匯

工程項目：平台 Window Wall - 補鋁料(地盤用)

收件人：生統

發件人：Yancy Chen

日期：19/04/2021

要求提供 / 確認 事項：

- () 初步鋁料 B.M. () 加工拆圖，然後生產 () 尺寸表
- () 正式鋁料 B.M. () 技術上資料 / 指示 () 報價
- () 配件 B.M. () 樣辦或貨品說明書 () 分判合約
- () 其他：_____

內容：

根據地盤今日上午指示，請按附件圖紙加工，送地盤。(鋁料數量增加)

請在 30/4/2021 前完成上列要求。

附： -

1+ 2 頁

以上項目為：

- 原合約工程包 原合約工程加 / 減賬 新工程報價

原因：-

分發東莞各部門：

- () 生產技術總監 連附件 () 技術部 連附件 () 生產部 連附件 () 機械設計部 連附件
- () 採購部 連附件 () 生產統籌部 連附件
- () 質檢部 連附件 () 會計部 連附件 () 報關組 連附件 () 其他 _____ 連附件

分發香港各部門：

- () 行政部 連附件 () 會計部 連附件 () 統籌部 連附件 () 工程部地盤科文 連附件 許勝明
- () 採購部 連附件 () QS 部 連附件 () 維修部 連附件 () 其他 _____ 連附件

傳遞編號：

HK 0831 / 21

發件人簽署：

項目經理簽署：

數量增加





EG-DWG3



美特鋁質 有限公司
MIDI Aluminium Fabricator Ltd.

產品編號	L(MM)	數量	A	B	C	D	E	N	M
J851-PWW-AL17-01	3491.5	5	104.5	87				11	300
J851-PWW-AL17-05	563	6	131.5	131.5				1	300


工程號 J851 地盤 青衣明窰匯

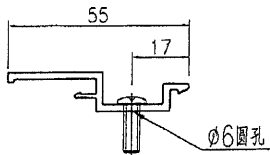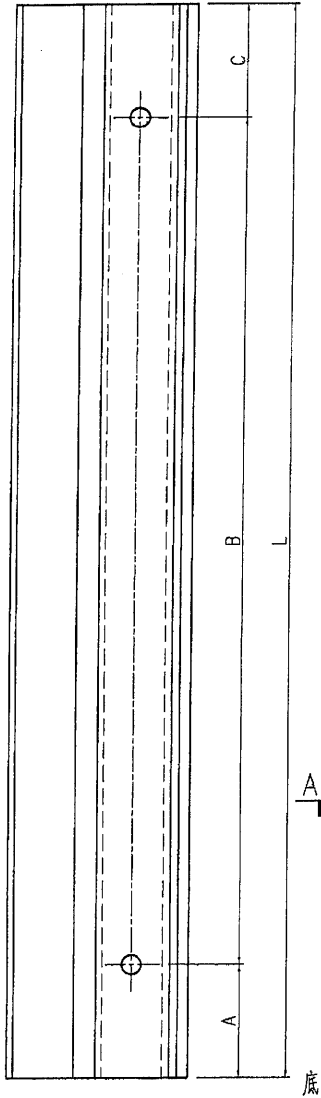



SECTION A-A

名稱	型材加工圖	制圖	ZJP	2021-02-04	修改			
材料	X85634	復核			日期			
顏色	UCT534193SC-3 深灰色	批准			圖號	J851-PWW-AL17		

HK0823_C20210430.pdf
7 頁 1 MB pdf 上午9:39 ✓✓

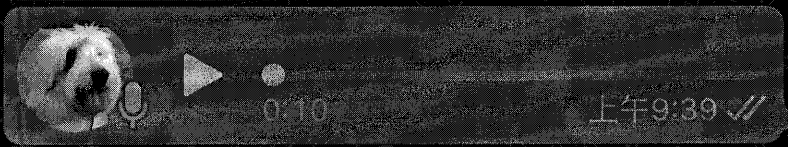

這為準 上午9:41

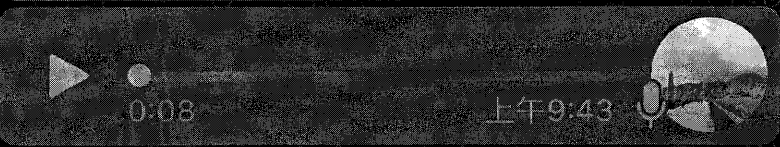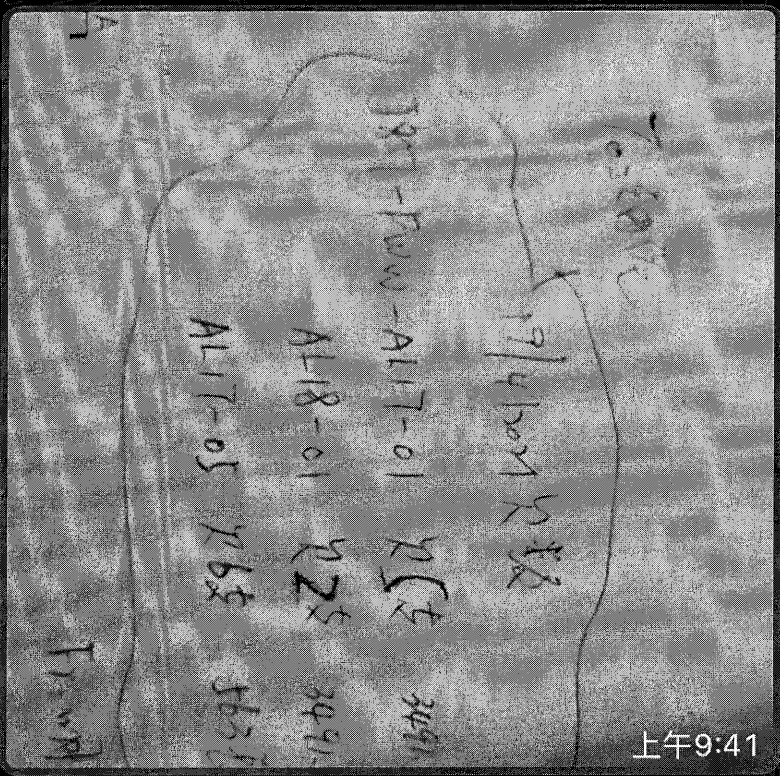

OK啦 上午9:43

1 則未讀訊息

細佬，在EI3300上加多2支
AL17-01，2支，現場做錯了一支
上午10:03