

工程指示 / 要求簡箋(E.I.)

工程指示編號：EI / 333 / 21

修改版次：_

工程編號：J851

工程名稱：青衣明翹匯

工程項目：平台 Window Wall - 鋁板加工圖 (WW4 百葉位置)

收件人：生統

發件人：Yancy Chen

日期：28/04/2021

要求提供 / 確認 事項：

- | | | |
|------------------------------------|-------------------------------------|-------------------------------|
| <input type="checkbox"/> 初步鋁料 B.M. | <input type="checkbox"/> 加工拆圖，然後生產 | <input type="checkbox"/> 尺寸表 |
| <input type="checkbox"/> 正式鋁料 B.M. | <input type="checkbox"/> 技術上資料 / 指示 | <input type="checkbox"/> 報價 |
| <input type="checkbox"/> 配件 B.M. | <input type="checkbox"/> 樣辦或貨品說明書 | <input type="checkbox"/> 分判合約 |
| <input type="checkbox"/> 其他：_____ | | |

內容：

請按附件圖紙加工。

請在 5/5/2021 前完成上列要求。

附：

1+ 2 頁

以上項目為：

- 原合約工程包 原合約工程加 / 減賬 新工程報價

原因：-

分發東莞各部門：

- () 生產技術總監 連附件 () 技術部 連附件 () 生產部 連附件 () 機械設計部 連附件
 () 採購部 連附件 () 生產統籌部 連附件
 () 質檢部 連附件 () 會計部 連附件 () 報關組 連附件 () 其他 _____ 連附件

分發香港各部門：

- () 行政部 連附件 () 會計部 連附件 () 統籌部 連附件 () 工程部地盤科文 連附件 許勝明
 () 採購部 連附件 () QS 部 連附件 () 維修部 連附件 () 其他 _____ 連附件

傳遞編號：

HK0901 / 21


發件人簽署：

項目經理簽署：


美特鋁質 有限公司
MIDI Aluminium Fabricator Ltd.

工程號 J-851 地盤 青衣明翹匯

| 序号 | 物料编号 | 数量 | 长度 | A | N | B |
|----|-----------------|----|------|-----|-----|-----|
| 1 | J851-PT-HLB10-1 | 5 | 1258 | 179 | 300 | 179 |
| 2 | | | | | | |
| 3 | | | | | | |

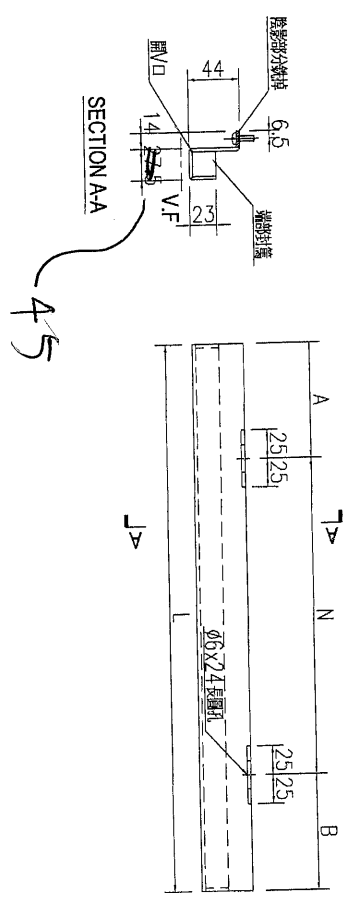

45



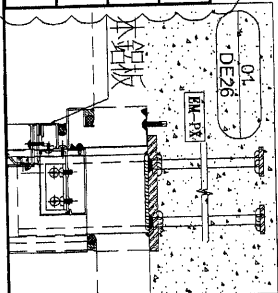


| | | | | | | | |
|----|-------------------|----|-----|------------|----|---------------|--|
| 名稱 | 鋁板加工圖 | 制圖 | WYY | 2021.02.01 | 修改 | B | |
| 材料 | 3mm 鋁板 | 復核 | | | 日期 | 2021.3.11 | |
| 顏色 | UCT534509SC-3 深灰色 | 批准 | | | 圖號 | J851-PT-HLB10 | |

美特鋁質 有限公司
MIDI Aluminium Fabricator Ltd.

工程號 J-851 地盤 青衣明翹匯

| 序号 | 物料编号 | 数量 | 长度 | A | N | X | B |
|----|-----------------|----|------|----|-----|---|----|
| 1 | J851-PT-HLB11-1 | 5 | 1258 | 29 | 300 | 4 | 29 |
| 2 | | | | | | | |
| 3 | | | | | | | |

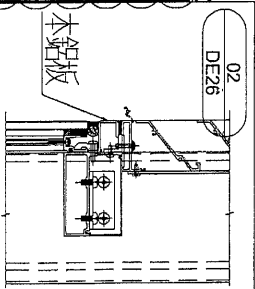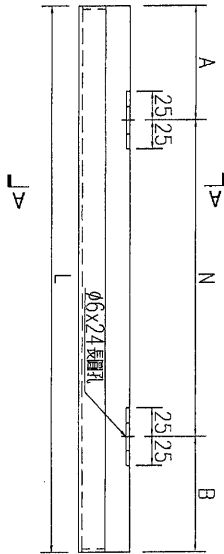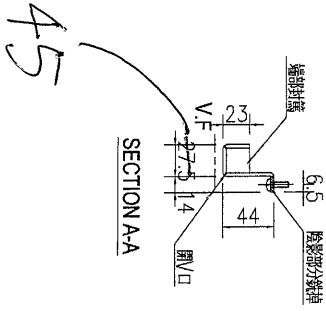

| | | | | | | | |
|----|-------------------|----|-----|------------|----|---------------|--|
| 名稱 | 鋁板加工圖 | 制圖 | WYY | 2021.02.01 | 修改 | B | |
| 材料 | 3mm鋁板 | 復核 | | | 日期 | 2021.3.11 | |
| 顏色 | UCT534509SC-3 深灰色 | 批准 | | | 圖號 | J851-PT-HLB11 | |