

工程指示 / 要求簡箋(E.I.)

工程指示編號：EI / 3336 / 21 修改版次：A

工程編號：J851 工程名稱：青衣明翹匯

工程項目：單元件幕牆 - 防水片(地盤用)

收件人：生統 發件人：Yancy Chen 日期：30/04/2021

要求提供 / 確認 事項：

- () 初步鋁料 B.M. () 加工拆圖，然後生產 () 尺寸表
- () 正式鋁料 B.M. () 技術上資料 / 指示 () 報價
- () 配件 B.M. () 樣辦或貨品說明書 () 分判合約
- () 其他：_____

內容：

(修改數量)

根據地盤進一步指示，請按附件修改圖紙加工，送地盤。

請在 05/05/2021 前完成上列要求。

附：

1+ 4 頁

以上項目為：

- 原合約工程包 原合約工程加 / 減賬 新工程報價

原因：-

分發東莞各部門：

- () 生產技術總監 連附件 () 技術部 連附件 () 生產部 連附件 () 機械設計部 連附件
- () 採購部 連附件 () 生產統籌部 連附件
- () 質檢部 連附件 () 會計部 連附件 () 報關組 連附件 () 其他 _____ 連附件

分發香港各部門：

- () 行政部 連附件 () 會計部 連附件 () 統籌部 連附件 () 工程部地盤科文 連附件 積哥
- () 採購部 連附件 () QS 部 連附件 () 維修部 連附件 () 其他 _____ 連附件

傳遞編號：


HK0931/21



發件人簽署：

Yc

項目經理簽署：



hp

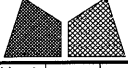 美特鋁質有限公司 MIDI Aluminium Fabricator Ltd.				工程號	J851	類別		物料號	-		
				地盘	青衣190	制圖	W. E. X	2020-04-16	圖號 AP-64		
修改	-	-	-	採用工廠	地盘 ✓	图纸名称	铝折件	復核	-	數量	-
日期	-	-	-	材料颜色	MILL	材料	2.0mm 铝板	批准	-	單件重量	- (KG)

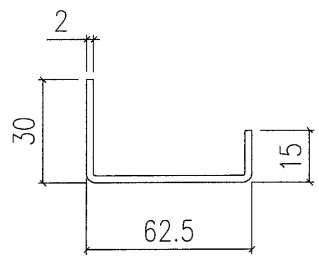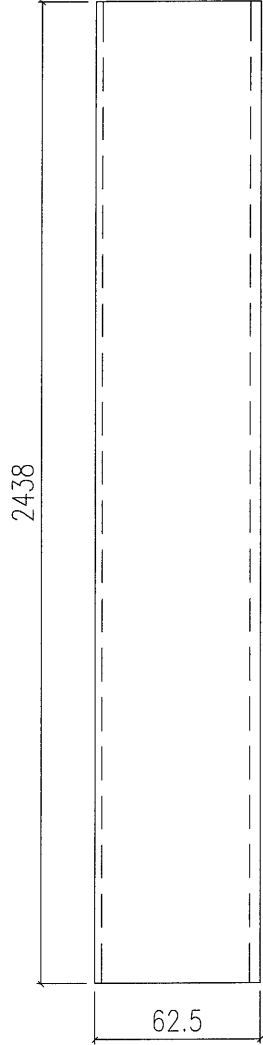

修改數量 ⇨		1~35/F	340	340
	位置	楼层	数量	合计数量


 美特鋁質有限公司 MIDI Aluminium Fabricator Ltd.				工程號	J851	類別		物料號	-	
				地盘	青衣190	制圖	W. E. X	2020-04-16	圖號	AP-64A
修改	-	-	-	採用工廠		復核	-	-	數量	-
日期	-	-	-	材料颜色	MILL	批准	-	-	單件重量	- (KG)
				图纸名称	铝折件					
				材料	2.0mm 铝板					

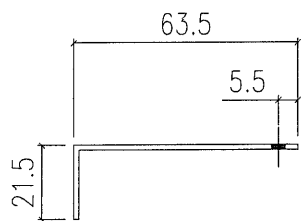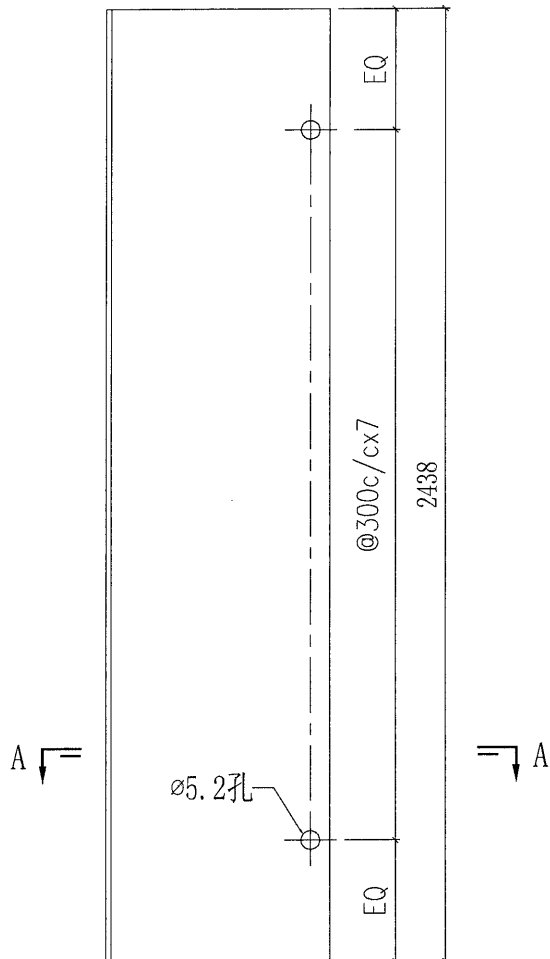

SECTION A-A

修改數量 ⇨

	1~35/F	340	340
位置	楼层	数量	合计数量

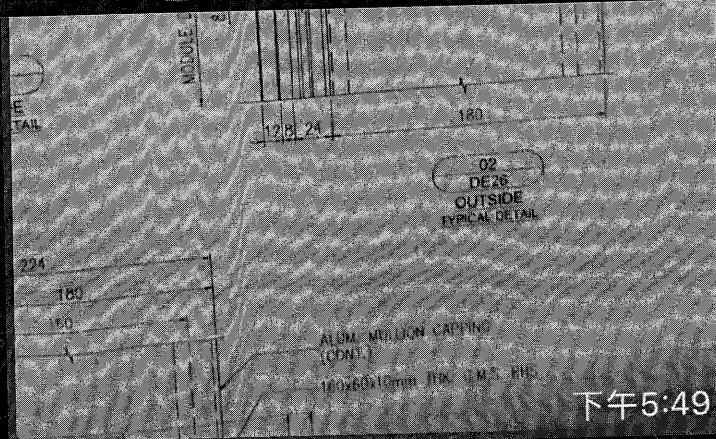


下午5:49


@YB w4, 5, 6 玻璃碰玻璃, 玻璃碰鋁料, 鋁料碰鋁料各啲什麼顏色膠, 有空給我

下午5:50


midi 積奇

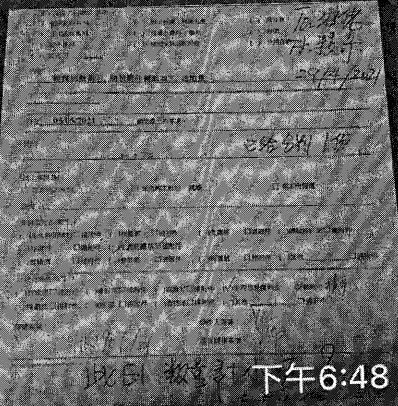


此E出小咗 下午6:48

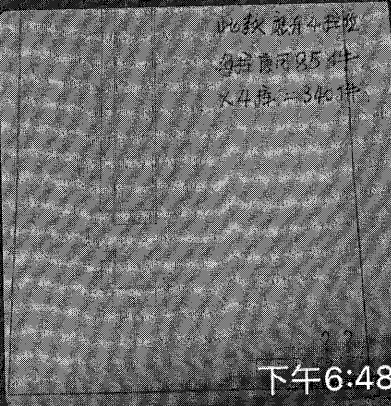

下午6:48

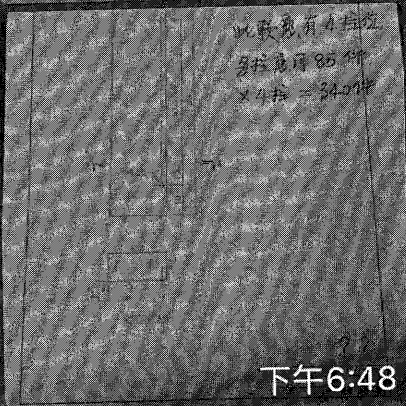

下午6:48

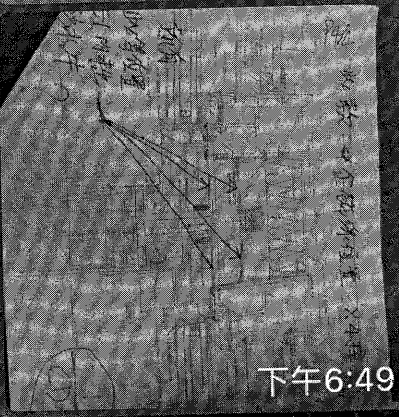

下午6:49

細佬: 此E出小咗此款防水片 516 件? 明天請攞番比我先, 我要追工廠排產。

下午6:51



