

工程指示 / 要求簡箋(E.I.)

工程指示編號：EI / 3336 / 21 修改版次：B

工程編號：J851 工程名稱：青衣明翹匯

工程項目：單元件幕牆 - 防水片(地盤用)

收件人：生統 發件人：Yancy Chen 日期：05/05/2021

要求提供 / 確認 事項：

- | | | |
|------------------------------------|-------------------------------------|-------------------------------|
| <input type="checkbox"/> 初步鋁料 B.M. | <input type="checkbox"/> 加工拆圖，然後生產 | <input type="checkbox"/> 尺寸表 |
| <input type="checkbox"/> 正式鋁料 B.M. | <input type="checkbox"/> 技術上資料 / 指示 | <input type="checkbox"/> 報價 |
| <input type="checkbox"/> 配件 B.M. | <input type="checkbox"/> 樣辦或貨品說明書 | <input type="checkbox"/> 分判合約 |
| <input type="checkbox"/> 其他：_____ | | |

內容：

根據東莞廠 5 月 4 日微信，請按附件修改圖紙加工，^{分座}送地盤。(標註數量派位分佈)

請在 10/05/2021 前完成上列要求。

附：

1+ 3 頁

以上項目為：

- 原合約工程包 原合約工程加 / 減賬 新工程報價

原因：-

分發東莞各部門：

- () 生產技術總監 連附件 () 技術部 連附件 () 生產部 連附件 () 機械設計部 連附件
 () 採購部 連附件 (✓) 生產統籌部 連附件
 () 質檢部 連附件 () 會計部 連附件 () 報關組 連附件 () 其他 _____ 連附件

分發香港各部門：


- () 行政部 連附件 () 會計部 連附件 () 統籌部 連附件 (✓) 工程部地盤科文 連附件 ^{積哥}
 () 採購部 連附件 () QS 部 連附件 () 維修部 連附件 () 其他 _____ 連附件



傳遞編號：

HK 0972/21

發件人簽署：Yc

項目經理簽署：A

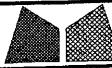 美特鋁質有限公司 MIDI Aluminium Fabricator Ltd.				工程號	J851	類別		物料號	-			
				地盘	青衣190	制圖	W. E. X	2020-04-16	圖號	AP-64		
修改	-	-	-	採用工廠	✓	圖紙名稱	铝折件	復核	-	-	數量	-
日期	-	-	-	材料顏色	MILL	材料	2.0mm 铝板	批准	-	-	單件重量	- (KG)

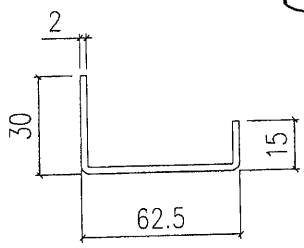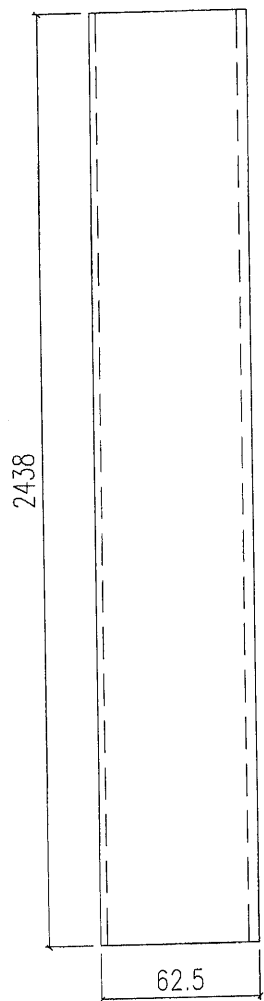

標註 數量派位分佈

EE3336 'A'



1座 { T1-CW5 : 85件
T1-CW3 : 85件

2座 { T2-CW3R : 85件
T2-CW5R : 85件

共 340件

修改數量 ⇨		I~35/F	340	340
	位置	楼层	数量	合计数量

 美特鋁質有限公司 MIDI Aluminium Fabricator Ltd.				工程號	J851	類別		物料號	-		
				地盘	青衣190	制圖	W. E. X	2020-04-16	圖號	AP-64A	
修改	-	-	-	採用工廠	✓	图纸名称	铝折件	復核	-	數量	-
日期	-	-	-	材料颜色	MILL	材料	2.0mm 铝板	批准	-	單件重量	- (KG)

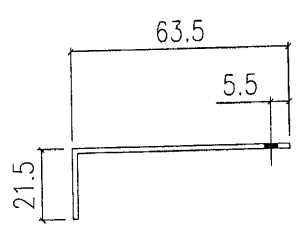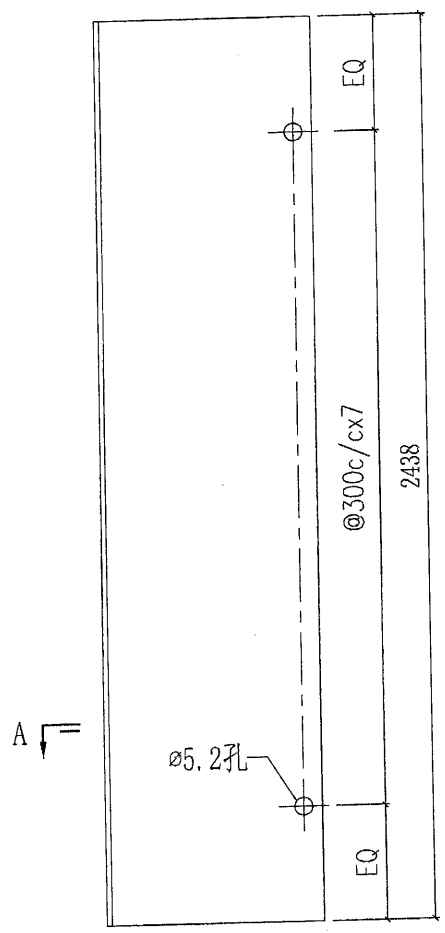

SECTION A-A

標註：數量派位分佈
 江3336 "A"
 座 { T1-CW5 : 85件
 T1-CW3 : 85件
 座 { T2-CW3R : 85件
 T2-CW5R : 85件

修改數量 ⇨		1~35/F	340	340
	位置	楼层	數量	合計數量

J851青衣明翹匯(鉛~... (39)

JACKY PANG



阿軍：提示！所有物料成品需算
E1上忙記分產，你們出貨都需要
分座出，放便我們判頭能快運
即時運上樓內安裝。
請代通知埋華仔/倉庫人員！！



9:41

9:41


要求更改/口頭匯事項:

() 初步設計 B.M. () 加工修補, 前後生產 () 尺寸數

() 正式設計 B.M. () 技術上資料 / 指示 () 數量

() 配合 B.M. () 檢驗或貨品說明書 () 合約合約

() 其他: _____

內容: 根據地盤進一步指示, 請按附件修改圖紙加工, 送地盤

日期: 05/05/2021 附: 1

以上項目為: 聯合的工程增加 / 減項 修正錯誤

原因: _____

分發對象各部門:

生產技術部 設計部 採購部 估價部 物料部 倉庫部 其他: _____

發件人簽名: _____

項目經理簽名: _____

