

工程指示 / 要求簡箋(E.I.)

工程指示編號：EI / 3344 / 21 修改版次：A

工程編號：J851 工程名稱：青衣明翹匯住宅

工程項目：編林箱- 鋁板加工圖 (T2A, 35/F 位置)

收件人：生統 發件人：Yancy Chen 日期：04/05/2021

要求提供 / 確認 事項：

- () 初步鋁料 B.M. () 加工拆圖，然後生產 () 尺寸表
- () 正式鋁料 B.M. () 技術上資料 / 指示 () 報價
- () 配件 B.M. () 樣辦或貨品說明書 () 分判合約
- () 其他：_____

內容：

根據地盤今日上午指示，請按附件修改圖紙加工。(修改尺寸)

請在 10/05/2021 前完成上列要求。

附：

1+ 2 頁

以上項目為：

- 原合約工程包 原合約工程加 / 減賬 新工程報價

原因：-

分發東莞各部門：

- () 生產技術總監 連附件 () 技術部 連附件 () 生產部 連附件 () 機械設計部 連附件
- () 採購部 連附件 () 生產統籌部 連附件
- () 質檢部 連附件 () 會計部 連附件 () 報關組 連附件 () 其他 _____ 連附件

分發香港各部門：

- () 行政部 連附件 () 會計部 連附件 () 統籌部 連附件 () 工程部地盤科文 連附件 積哥
- () 採購部 連附件 () QS 部 連附件 () 維修部 連附件 () 其他 _____ 連附件


傳遞編號：


HK0956 / 21

發件人簽署：

項目經理簽署：

EG-DWG1

 美特鋁質有限公司 MIDI Aluminium Fabricator Ltd.				類別		物料號	
修改	-	-		制圖	黃漢卿	2021-3-10	圖號 T2-A73-LB1
日期	-	-		復核	王禮秋	2021-3-10	數量 1
				批准			位置 T2 35F A

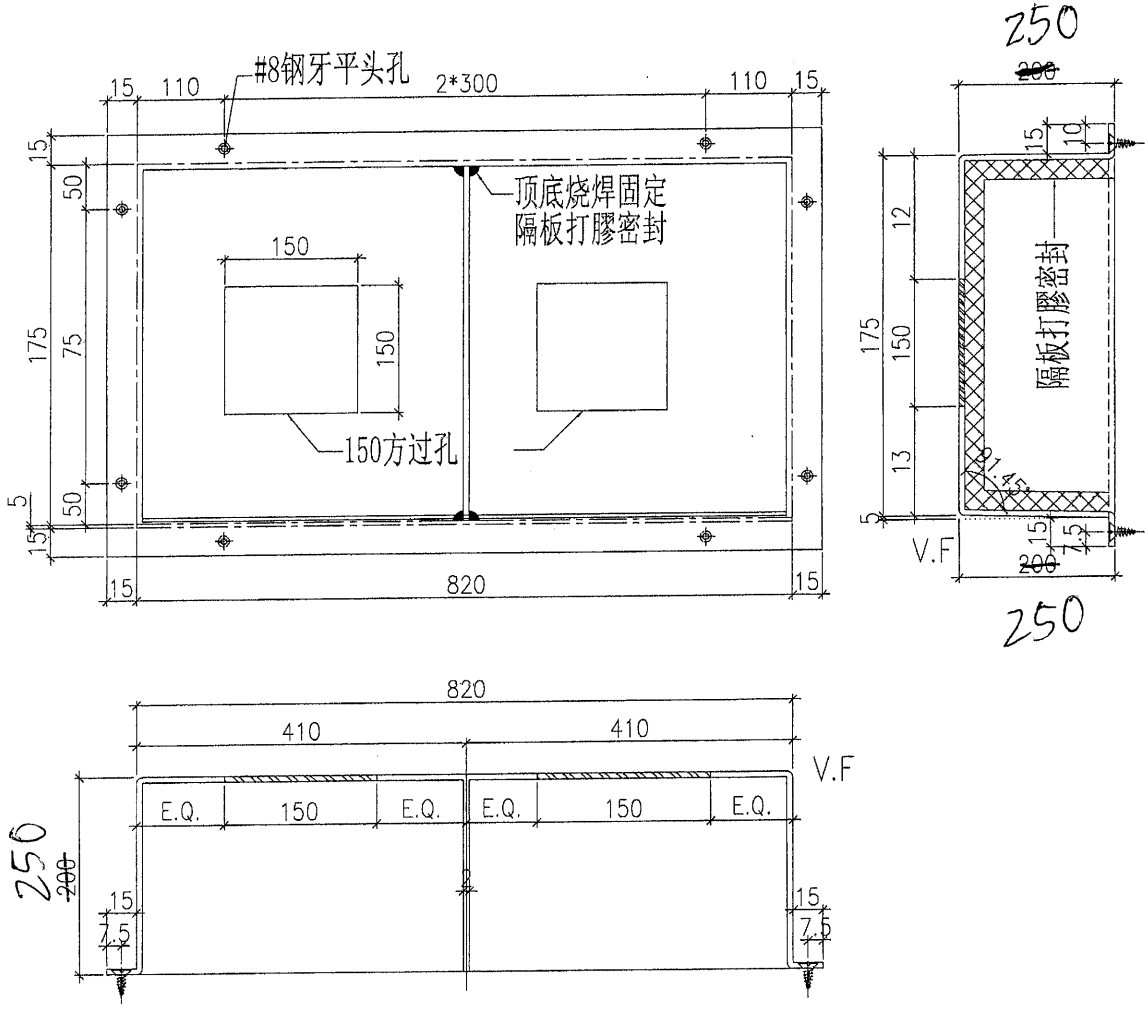

工程號	J-851	地盤	青衣明翹匯	附 件
名稱	編林箱加工圖	採用		
材料	2mm厚铝板	地盤		
顏色	MITL	工廠		

