

工程指示 / 要求簡箋(E.I.)

工程指示編號：EI / 3351 / 21 修改版次：C

工程編號：J851

工程名稱：青衣明翹匯

工程項目：平台 Window Wall - WW3 底部孔板地盤用铝板配套型材加工圖

收件人：生統

發件人：Yancy Chen

日期：06/07/2021

要求提供 / 確認 事項：

- | | | |
|------------------------------------|-------------------------------------|-------------------------------|
| <input type="checkbox"/> 初步鋁料 B.M. | <input type="checkbox"/> 加工拆圖，然後生產 | <input type="checkbox"/> 尺寸表 |
| <input type="checkbox"/> 正式鋁料 B.M. | <input type="checkbox"/> 技術上資料 / 指示 | <input type="checkbox"/> 報價 |
| <input type="checkbox"/> 配件 B.M. | <input type="checkbox"/> 樣辦或貨品說明書 | <input type="checkbox"/> 分判合約 |
| <input type="checkbox"/> 其他：_____ | | |

內容：

根據東莞廠 7 月 5 日微信，請按附件修改圖紙加工。

EI/3351 需配合 EI/3352，一起出貨到地盤。

請在 10/7/2021 前完成上列要求。

附：

1+ 4 頁

以上項目為：

- 原合約工程包 原合約工程加 / 減賬 新工程報價

原因：-

分發東莞各部門：

- () 生產技術總監 連附件 () 技術部 連附件 () 生產部 連附件 () 機械設計部 連附件
 () 採購部 連附件 () 生產統籌部 連附件
 () 質檢部 連附件 () 會計部 連附件 () 報關組 連附件 () 其他 _____ 連附件

分發香港各部門：

- () 行政部 連附件 () 會計部 連附件 () 統籌部 連附件 () 工程部地盤科文 連附件 明
 () 採購部 連附件 () QS 部 連附件 () 維修部 連附件 () 其他 _____ 連附件

傳遞編號：

HK 1397 / 21

發件人簽署：

項目經理簽署：





EG-DWG3



美特鋁質 有限公司
MIDI Aluminium Fabricator Ltd.

| 序号 | 物料编号 | 数量 | 长度L | A | N | B |
|----|---------------|----|------|-----|-----|---|
| 1 | J851-PT-KBC01 | 4 | 1420 | 110 | 300 | 4 |
| 2 | J851-PT-KBC02 | 2 | 1920 | 60 | 300 | 6 |
| 3 | J851-PT-KBC03 | 3 | 2020 | 110 | 300 | 6 |
| 4 | J851-PT-KBC04 | 2 | 1620 | 60 | 300 | 5 |






| | | | |
|-----|-------|----|-------|
| 工程號 | J-851 | 地盤 | 青衣明翹匯 |
|-----|-------|----|-------|

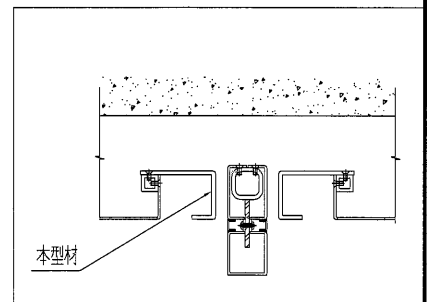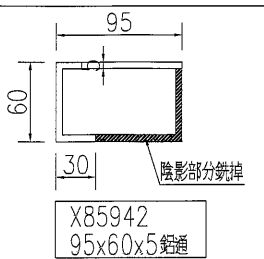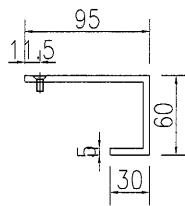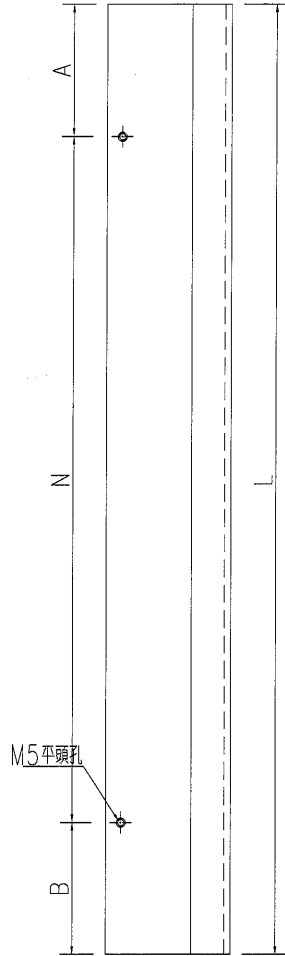

| | | | | | | |
|----|-------------------|----|-----|------------|----|---------------|
| 名稱 | 鋁槽加工圖 | 制圖 | WYY | 2021.04.21 | 修改 | A |
| 材料 | 95x60x5 鋁通 | 復核 | | | 日期 | 2021.7.05 |
| 顏色 | UCT534193SC-3 深灰色 | 批准 | | | 圖號 | J851-PT-KBC01 |

| 數量 | 備註 |
|----|----|
| 3 | |

| | | | |
|-----|-------|----|-------|
| 工程號 | J-851 | 地盤 | 青衣明翹匯 |
|-----|-------|----|-------|

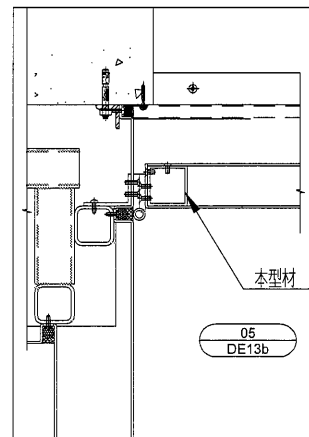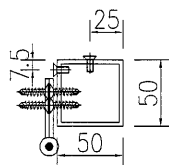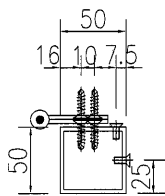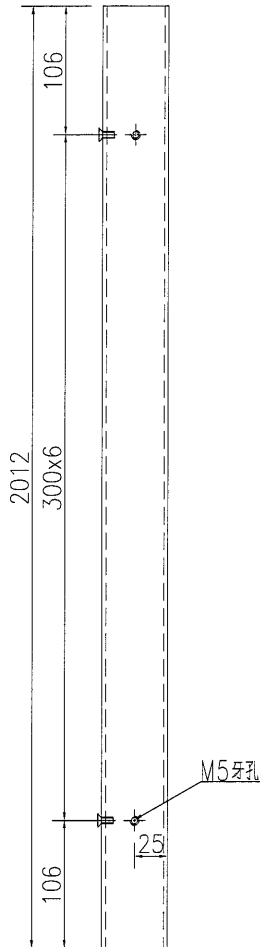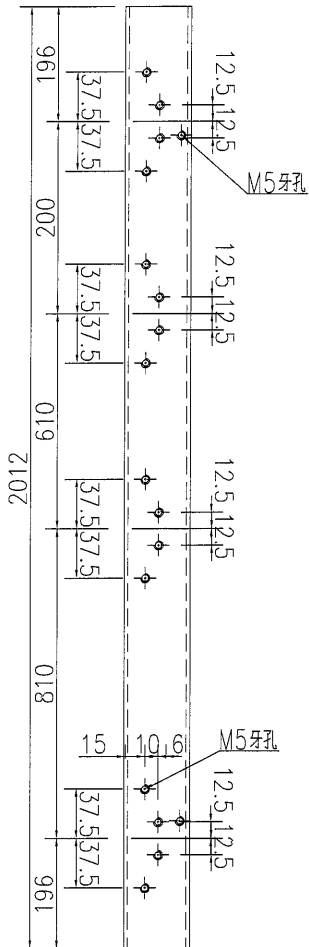

| | | | | | | | |
|----|--------------|----|-----|------------|----|---------------|--|
| 名稱 | 鋁通加工圖 | 制圖 | WYY | 2021.04.21 | 修改 | A | |
| 材料 | 50x50x3mm 鋁通 | 復核 | | | 日期 | 2021.7.05 | |
| 顏色 | MILL | 批准 | | | 圖號 | J851-PT-KBT11 | |






美特鋁質 有限公司
MIDI Aluminium Fabricator Ltd.

| 數量 | 備註 |
|----|----|
|----|----|

| | |
|---|--|
| 3 | |
|---|--|

| | | | |
|-----|-------|----|-------|
| 工程號 | J-851 | 地盤 | 青衣明翹匯 |
|-----|-------|----|-------|

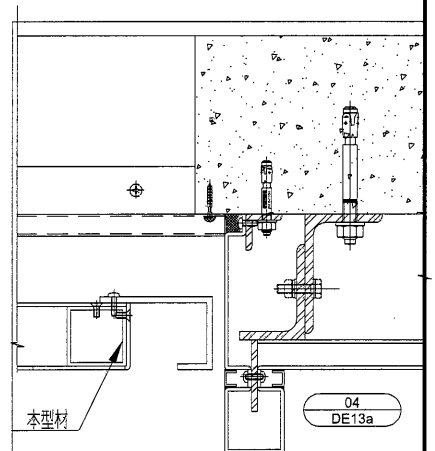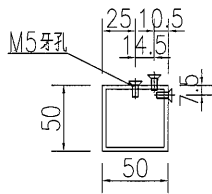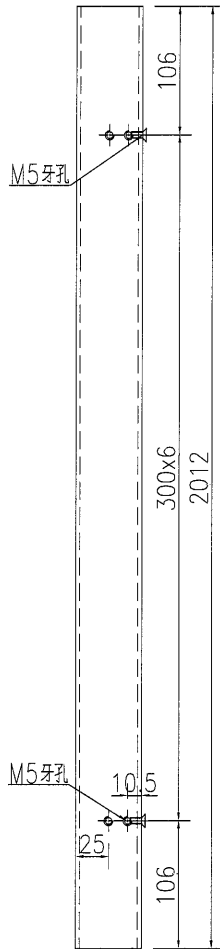

| | | | | | | | |
|----|-------------|----|-----|------------|----|---------------|--|
| 名稱 | 鋁通加工圖 | 制圖 | WYY | 2021.04.21 | 修改 | A | |
| 材料 | 50x50x3mm鋁通 | 復核 | | | 日期 | 2021.7.05 | |
| 顏色 | MILL | 批准 | | | 圖號 | J851-PT-KBT12 | |

