

工程指示 / 要求簡箋(E.I.)

工程指示編號：EI / 3359 / 21 修改版次：A

工程編號：J851 工程名稱：青衣明翹匯

工程項目：平台草牆 - 地盤用鐵件 (1/F-3/F 頂面和底面骨架位置)

收件人：Maggie Lor (羅小姐) 發件人：Yancy Chen 日期：04/05/2021(下午)

要求提供 / 確認 事項：

- () 初步鋁料 B.M. () 加工拆圖，然後生產 () 尺寸表
- () 正式鋁料 B.M. () 技術上資料 / 指示 () 報價
- () 配件 B.M. () 樣辦或貨品說明書 () 分判合約
- () 其他：_____

內容：

由於地盤施工進度緊迫，⁽¹⁾圖中顯示"要復尺" 改為 "不需復尺，按圖紙尺寸加工"。
 按地盤指示，送地盤。⁽²⁾圖中有螺絲的位置，需要鐵廠組裝螺絲。
⁽³⁾圖中鐵槽用鐵道削成。(用100x50x5mm THK. GMS. RHS 削成)
 (已與鐵廠溝通，可以修改)

請在 15/5/2021 前完成上列要求。

附：

1+ | 頁

以上項目為：

- 原合約工程包 原合約工程加 / 減脹 新工程報價

原因：-

分發東莞各部門：

- () 生產技術總監 連附件 () 技術部 連附件 () 生產部 連附件 () 機械設計部 連附件
- () 採購部 連附件 () 生產統籌部 連附件
- () 質檢部 連附件 () 會計部 連附件 () 報關組 連附件 () 其他 _____ 連附件

分發香港各部門：


- () 行政部 連附件 () 會計部 連附件 () 統籌部 連附件 (✓) 工程部地盤科文 連附件 許曉明
- () 採購部 連附件 () QS 部 連附件 () 維修部 連附件 () 其他 _____ 連附件

傳遞編號：

發件人簽署： 

項目經理簽署： 

< J851青衣明翹匯~鐵件專... (13) ...

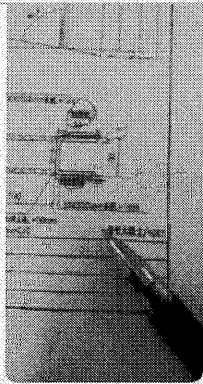

Wah铁厂

@美特細佬(梁帥偉)



Wah铁厂

所有黎D槽是要折槽点系用通来 CUT?

16:34





美特細佬(梁帥偉)

用鐵通削成



美特細佬(梁帥偉)

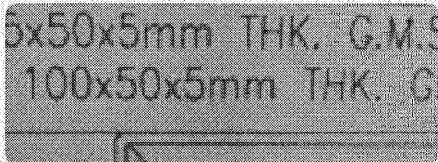

Wah铁厂

OK

