

工程指示 / 要求簡箋(E.I.)

工程指示編號：EI / 3362 / 21 修改版次：C

工程編號：J851 工程名稱：青衣明翹匯

工程項目：AC Grille - 地盤用柵格玉 (AC7a & 1/F_AC25)

收件人：生統 發件人：Yancy Chen 日期：28/05/2021

要求提供 / 確認 事項：

- () 初步鋁料 B.M. () 加工拆圖，然後生產 () 尺寸表
- () 正式鋁料 B.M. () 技術上資料 / 指示 () 報價
- () 配件 B.M. () 樣辦或貨品說明書 () 分判合約
- () 其他：_____

內容：

根據東莞廠 5 月 27 日微信，請按附件修改圖紙加工。

請在 31/5/2021 前完成上列要求。

附：

1+ 3 頁

以上項目為：

- 原合約工程包 原合約工程加 / 減賬 新工程報價

原因：-

分發東莞各部門：

- () 生產技術總監 連附件 () 技術部 連附件 () 生產部 連附件 () 機械設計部 連附件
- () 採購部 連附件 (✓) 生產統籌部 連附件
- () 質檢部 連附件 () 會計部 連附件 () 報關組 連附件 () 其他 _____ 連附件

分發香港各部門：


- () 行政部 連附件 () 會計部 連附件 () 統籌部 連附件 (✓) 工程部地盤科文 連附件 積哥
- () 採購部 連附件 () QS 部 連附件 () 維修部 連附件 () 其他 _____ 連附件

傳遞編號：

HK1182/21

發件人簽署：Yc

項目經理簽署：[Signature]

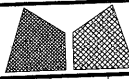



美特鋁質有限公司
MIDI Aluminium Fabricator Ltd.

工程號	J851	類別		物料號	X85705-A05
地盘	青衣190	制圖	W. E. X	2020-06-13	圖號 X85705-A05
图纸名称	AC格栅加工图	復核	-	-	數量 -
材料	X85705	批准	-	-	單件重量 - (KG)

修改日期	A	B	採用工廠	✓	地盘
	27/10	30/4	材料颜色	-	

部件编号	颜色	L	数量
X85705-A05W-01	白色	697	1

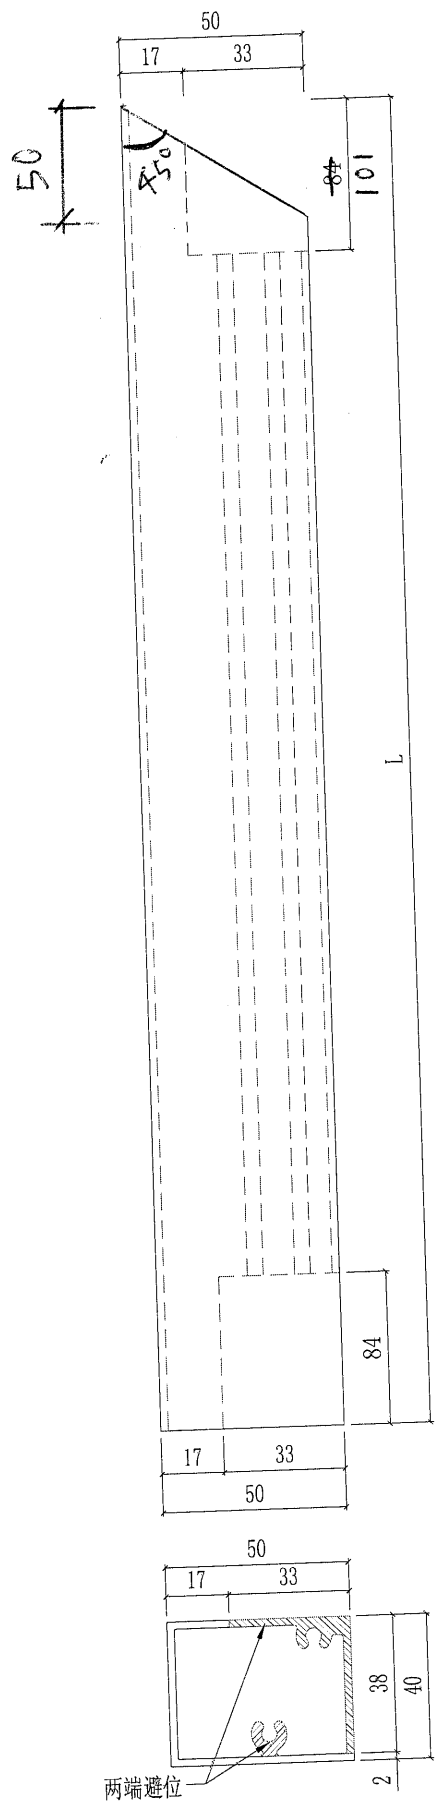

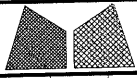

美特鋁質有限公司
MIDI Aluminium Fabricator Ltd.

工程號	J851	類別		物料號	-		
地盘	青衣190	制圖	W. E. X	2020-06-13	圖號	X85704-A02	
修改	A	B			數量	-	
日期	27/10	30/4			單件重量	-	
採用工廠	✓	地盤		圖紙名稱	AC格柵加工圖		
材料	顏色		-	材料	X85704		
							(KG)

部件编号	颜色	L	数量
X85704-A02W-01	白色	697	8

