



工程指示 / 要求簡箋(E.I.)

工程指示編號：EI / 3374 / 21 修改版次：A

工程編號：J851 工程名稱：青衣明翹匯

工程項目：平台 Window Wall - 格柵鋁型材加工圖 (PE16)

收件人：生統 發件人：Yancy Chen 日期：12/05/2021

要求提供 / 確認 事項：

- () 初步鋁料 B.M. () 加工拆圖，然後生產 () 尺寸表
- () 正式鋁料 B.M. () 技術上資料 / 指示 () 報價
- () 配件 B.M. () 樣辦或貨品說明書 () 分判合約
- () 其他：_____

內容：

根據東莞廠 5 月 11 日微信，請按附件修改圖紙加工。

請在 20/5/2021 前完成上列要求。

附：

1+ 3 頁

以上項目為：

- 原合約工程包 原合約工程加 / 減賬 新工程報價

原因：-

分發東莞各部門：

- () 生產技術總監 連附件 () 技術部 連附件 () 生產部 連附件 () 機械設計部 連附件
- () 採購部 連附件 () 生產統籌部 連附件
- () 質檢部 連附件 () 會計部 連附件 () 報關組 連附件 () 其他 _____ 連附件

分發香港各部門：

- () 行政部 連附件 () 會計部 連附件 () 統籌部 連附件 () 工程部地盤科文 連附件 *新皓明*
- () 採購部 連附件 () QS 部 連附件 () 維修部 連附件 () 其他 _____ 連附件

傳遞編號：

HK1050 / 21

發件人簽署：

項目經理簽署：





胡说



星期五 上午 10:42



星期一 下午 5:24

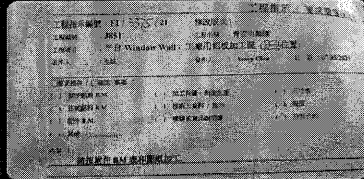

两边尺寸都超大，无铝板能够加工到，最大板为 2000*4000

昨天 下午 3:27



超大板怎么搞？有没有改图？

昨天 下午 4:30

會分兩件，將會出E1




EG-DWG3



美特鋁質 有限公司
MIDI Aluminium Fabricator Ltd.

产品编号	L(mm)	数量	A	N	M	B	N1	M1	备注
J851-PE16-Z10		1							

工程號	J851	地盤	青衣明翹匯
-----	------	----	-------

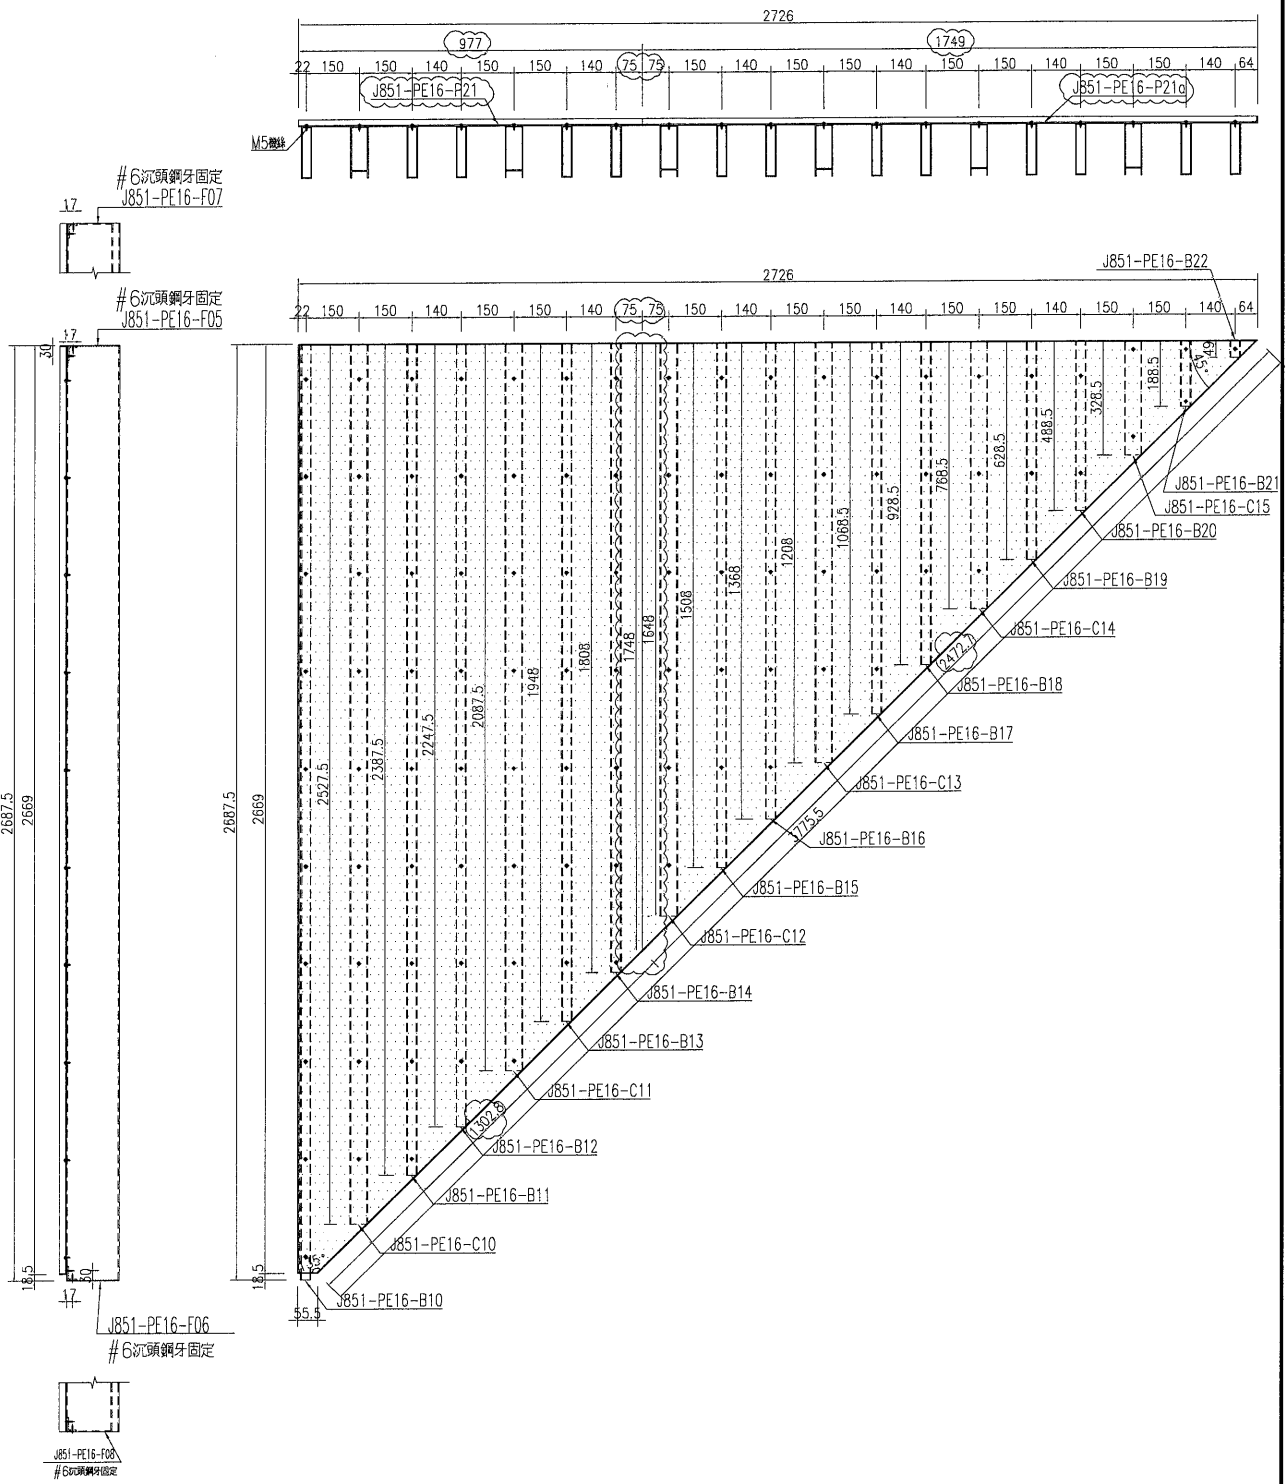

名稱	柵欄組裝圖	制圖	黃漢卿	2021-5-06	修改	A	
材料	如圖	復核			日期	2021.5.11	
顏色	詳見加工圖	批准			圖號	J851-PE16-Z10	

EG-DWG3



美特鋁質 有限公司
MIDI Aluminium Fabricator Ltd.

产品编号	L(mm)	数量	A	N	M	B	N1	M1	备注
J851-PE16-Z09		1							

工程號	J851	地盤	青衣明翹匯
-----	------	----	-------

