

工程指示 / 要求簡箋(E.I.)

工程指示編號：EI / 3403 / 21 修改版次：A

工程編號：J851 工程名稱：青衣明翹匯

工程項目：平台鋁格 - 地盤用鋁板加工圖 (TX Room)

收件人：生統 發件人：Yancy Chen 日期：18/05/2021

要求提供 / 確認 事項：

- () 初步鋁料 B.M. () 加工拆圖，然後生產 () 尺寸表
- () 正式鋁料 B.M. () 技術上資料 / 指示 () 報價
- () 配件 B.M. () 樣辦或貨品說明書 () 分判合約
- () 其他：_____

內容：

根據 WSP 電郵意見，請按附件修改圖紙加工，送地盤。(圓孔直徑修改)

請在 25/5/2021 前完成上列要求。

附：

1+ 41 頁

以上項目為：


- 原合約工程包 原合約工程加 / 減賬 新工程報價

原因：-

分發東莞各部門：

- () 生產技術總監 連附件 () 技術部 連附件 () 生產部 連附件 () 機械設計部 連附件
- () 採購部 連附件 (✓) 生產統籌部 連附件
- () 質檢部 連附件 () 會計部 連附件 () 報關組 連附件 () 其他 _____ 連附件

分發香港各部門：

- () 行政部 連附件 () 會計部 連附件 () 統籌部 連附件 (✓) 工程部地盤科文 連附件 
- () 採購部 連附件 () QS 部 連附件 () 維修部 連附件 () 其他 _____ 連附件

傳遞編號：

HK 1104/21

發件人簽署：

項目經理簽署：

midi@midiltd.com.hk

From: "Leung, Vivian" <Vivian.Leung@wsp.com>
To: "midi@midiltd.com.hk" <midi@midiltd.com.hk>,
Chan Zheng Nian Eric
<ericznchan@wongtung.com>
Copies to: "' paulcheng@grandming.com.hk'" <paulcheng@grandming.com.hk>,
"Lam, Noddy"
<Noddy.Lam@wsp.com>,
"HK - Project - WH50213A(Tsing Yi Town 190)"
<WH50213A@wspgroup.com.hk>,
"' TY190'" <ty190@cmwal.com>, "' Edward Law'"
<edwardlaw@cmwal.com>,
WTPL - Tsing Yi TYTL 190 <tytl-190@wongtung.com>
Subject: RE: Tsing Yi Lot No. 190 - Decorative doors for transformer rooms
Date sent: Mon, 17 May 2021 08:14:33 +0000


Dear Midi,

I think there has been a misunderstanding. The % of opening should be 30% in order to fulfil CLP's requirement which yields a ~60mm diameter opening. Please find my calculation below for your further revision.

Minimum 30% of opening

$30\% \text{ of the calculation area} = 30\% * (0.348 * 0.6) = 0.06264 \text{m}^2$

Calculating radius of hole:
 $24 \text{ nos.} * r^2 * 3.14 = 0.06264 \text{m}^2$
 $r = 29 \text{mm}$
Diameter of hole = 58mm (~round up to 60mm)

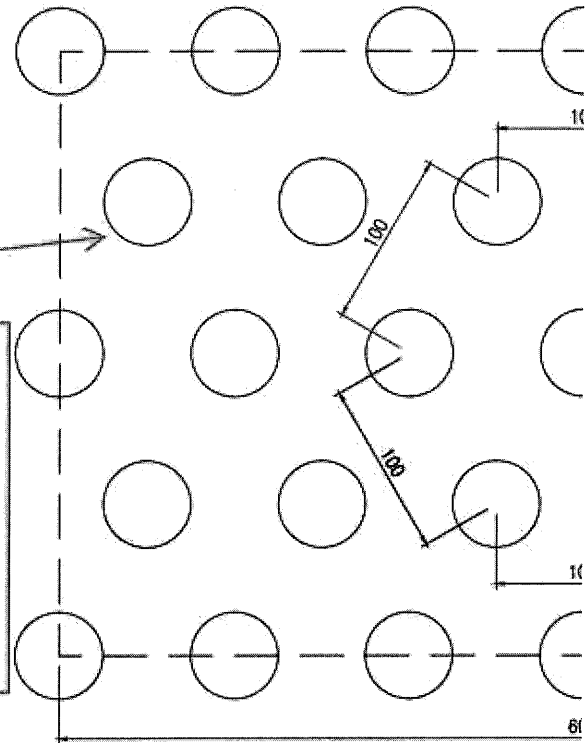

Should you have any enquiry, please feel free to call and discuss.

Best regards,

Vivian Leung


wsp

D +852 2217-2431
T +852 2579-8899
F +852 2856-9902
7/F One Kowloon
1 Wang Yuen Street
Kowloon Bay, Hong Kong
香港九龍灣宏遠街1號一號九龍 7字樓
wsp.com


1:1排满孔的图

T1


905x435

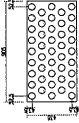


874x435

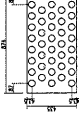


881x435

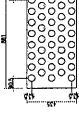


712.5x435

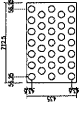


1200x435

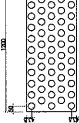


1259x435

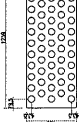


655x435

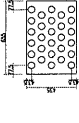


735x435

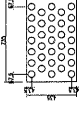


1511.8x435

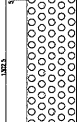


951x435

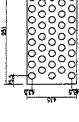


905x1085

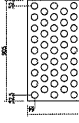


874x1085

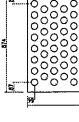


881x1085

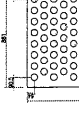


712.5x1085

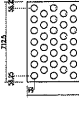


1200x1085

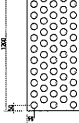


1259x1085

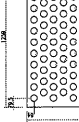


655x1085

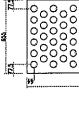


735x1085

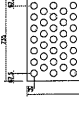


1511.8x920

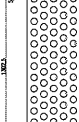


951x1085

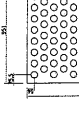


905x860

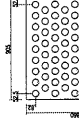


874x860

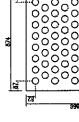


881x860

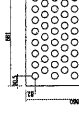


712.5x860

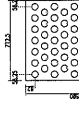


1200x860

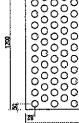


951x860

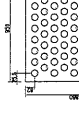


905x1176

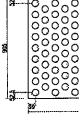


874x1176

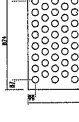


881x1176

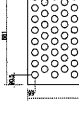


712.5x1176

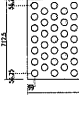


951x1176

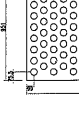


905x1183.5

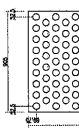


874x1183.5

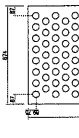


881x1183.5

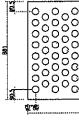

712.5x1183.5

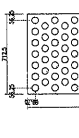






















951x1183.5

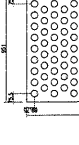

1:1 排滿孔的圖

T2

T2門位

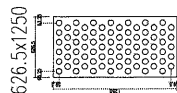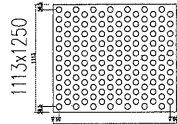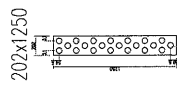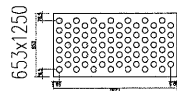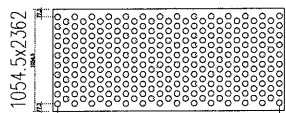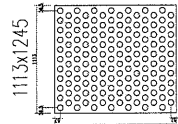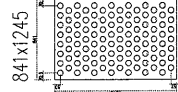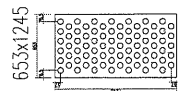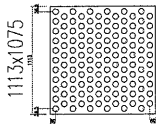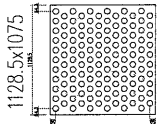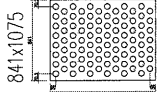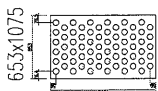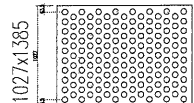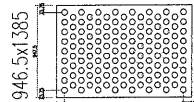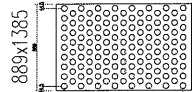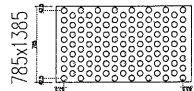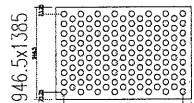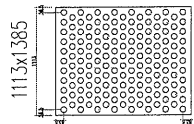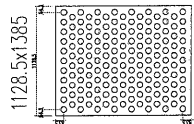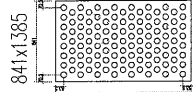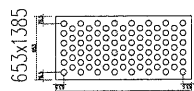





美特鋁質 有限公司
MIDI Aluminium Fabricator Ltd.

序号	物料编号	数量	长度L	A	B	C	D	E	F	加力骨编号				
1	J851-HN-KB98	1	905	152.5	300	x	2	152.5	212.5	300	x	2	92.5	J851-HN-JLG01
2	J851-HN-KB99	2	874	137	300	x	2	137	197	300	x	2	77	J851-HN-JLG02
3	J851-HN-KB100	1	881	140.5	300	x	2	140.5	200.5	300	x	2	80.5	J851-HN-JLG03
4	J851-HN-KB102	1	1200	150	300	x	3	150	210	300	x	3	90	J851-HN-JLG05
5	J851-HN-KB08	1	1259	29.5	300	x	4	29.5	29.5	300	x	4	29.5	J851-HN-JLG22
6	J851-HN-KB103	2	655	27.5	300	x	2	27.5	177.5	300	x	1	177.5	J851-HN-JLG07
7	J851-HN-KB104	2	735	67.5	300	x	2	67.5	217.5	300	x	1	217.5	J851-HN-JLG08

工程號 J-851 地盤 青衣明翹匯


注：開孔為上下均等，左右均等。

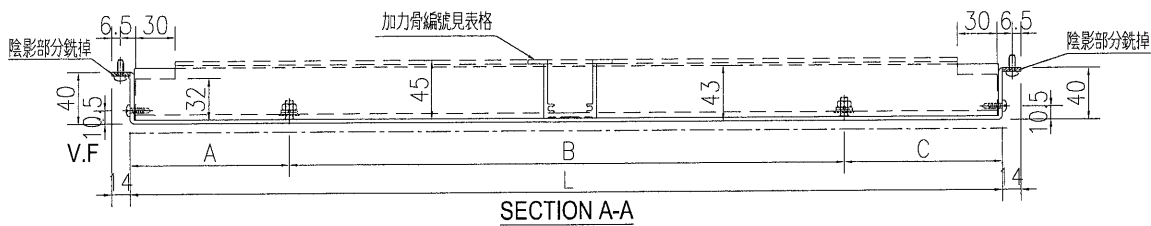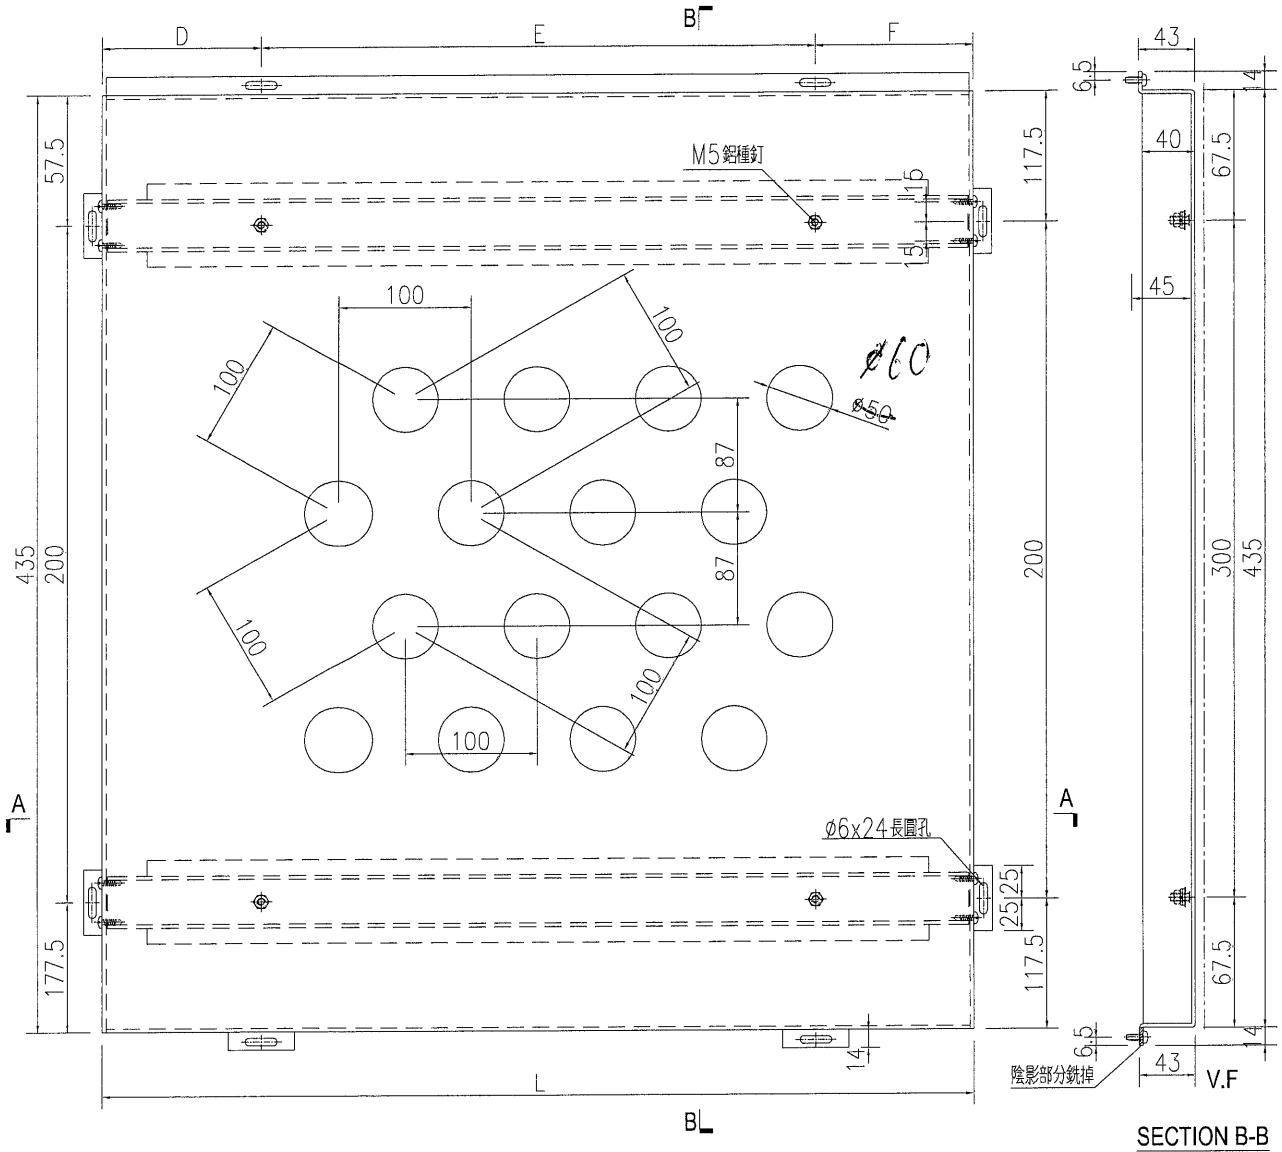

名稱	鋁板加工圖	制圖	WYY	2021.05.06	修改		
材料	3mm 鋁板	復核			日期		
顏色	UCT534509SC-3 深灰色	批准			圖號	J851-HN-KB98	

數量	備註
1	

注：開孔為上下均等，左右均等。

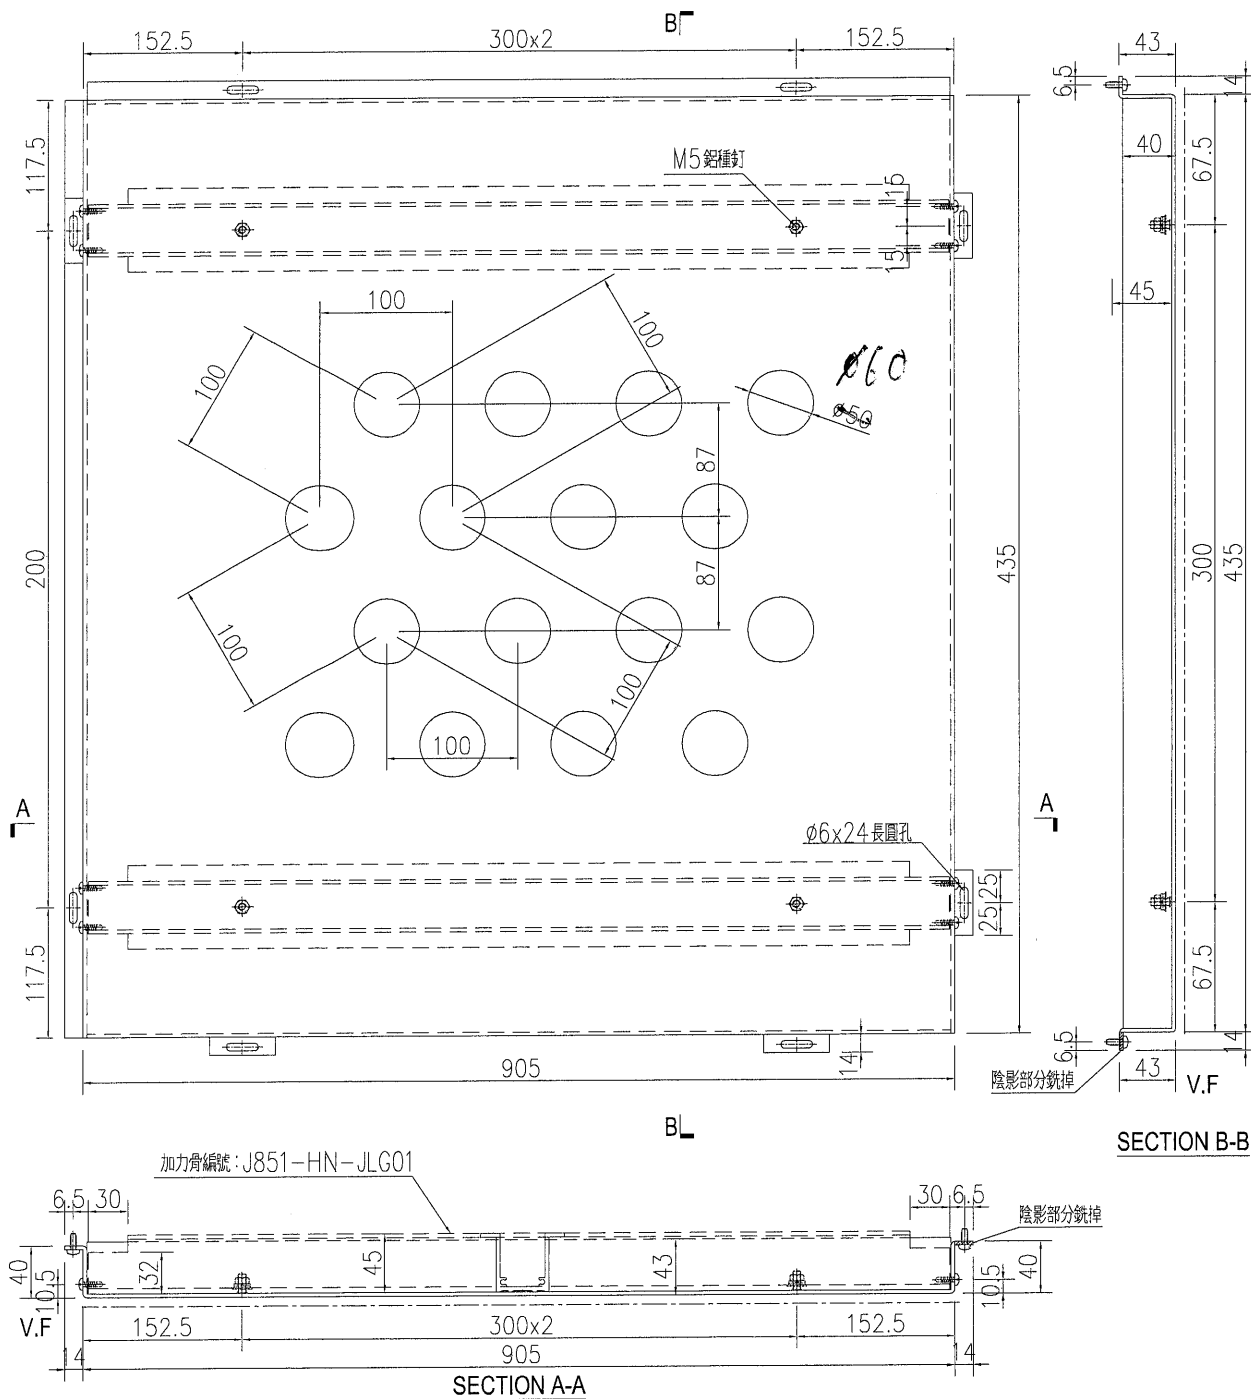

名稱	鋁板加工圖	制圖	WYY	2021.05.06	修改		
材料	3mm 鋁板	復核			日期		
顏色	UCT534509SC-3 深灰色	批准			圖號	J851-HN-KB97	





美特鋁質 有限公司
MIDI Aluminium Fabricator Ltd.

數量	備註
1	

工程號 J-851 地盤 青衣明翹匯

注：開孔為上下均等，左右均等。

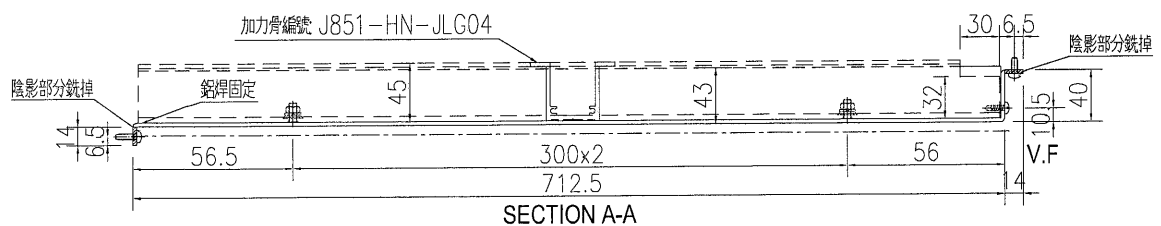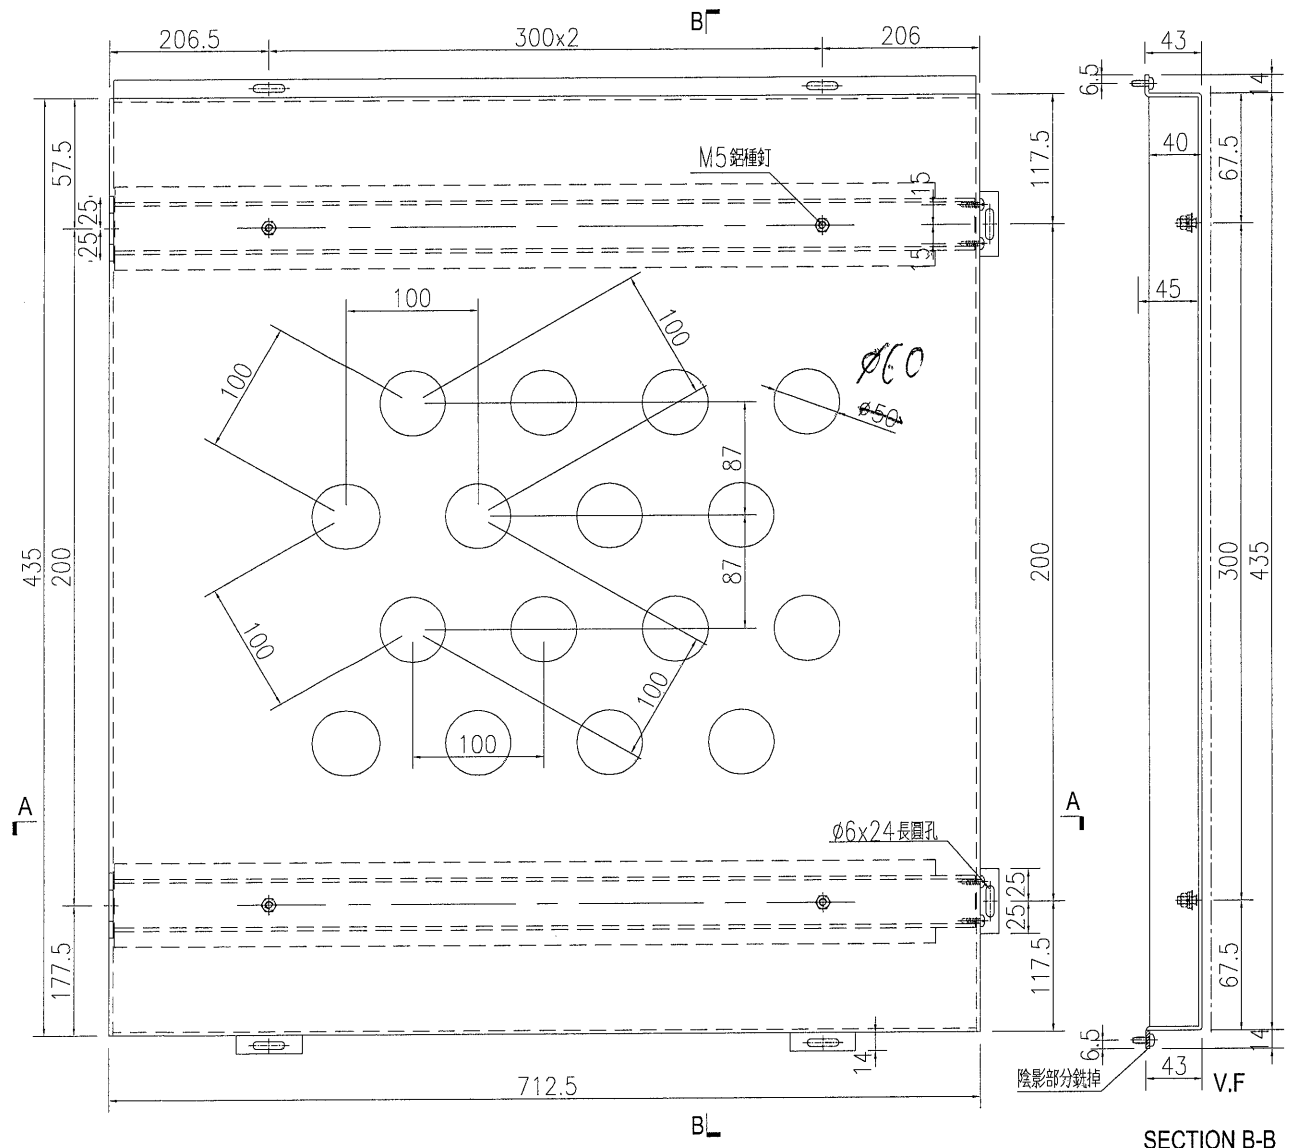

名稱	鋁板加工圖	制圖	WYY	2021.05.06	修改		
材料	3mm 鋁板	復核			日期		
顏色	UCT534509SC-3 深灰色	批准			圖號	J851-HN-KB101	




美特鋁質 有限公司
MIDI Aluminium Fabricator Ltd.


數量	備註
1	

工程號 J-851 地盤 青衣明翹匯

注：開孔為上下均等，左右均等。

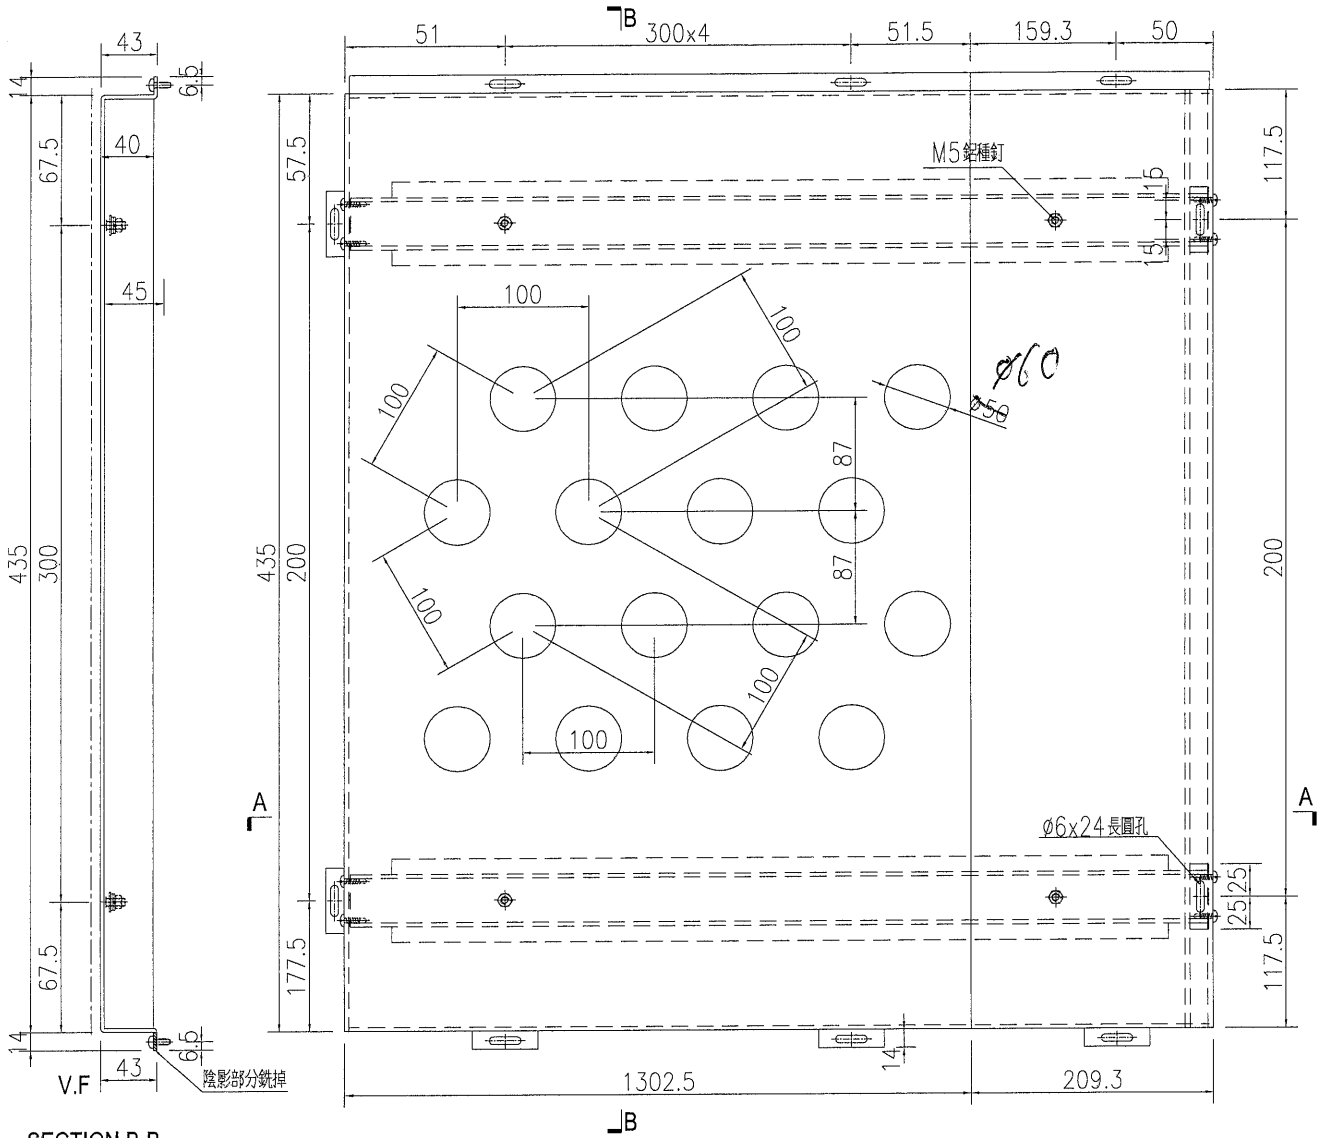

SECTION B-B

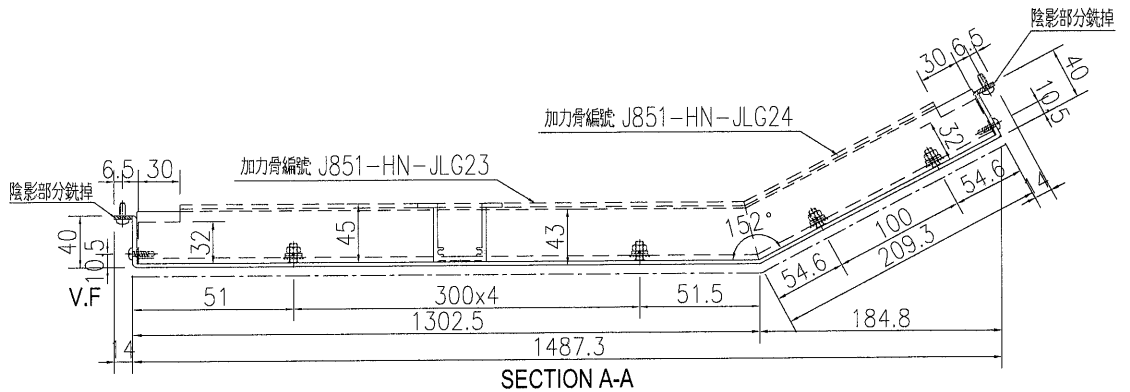

SECTION A-A

名稱	鋁板加工圖	制圖	WYY	2021.05.06	修改		
材料	3mm 鋁板	復核			日期		
顏色	UCT534509SC-3 深灰色	批准			圖號	J851-HN-KB11	



美特鋁質 有限公司
MIDI Aluminium Fabricator Ltd.

工程號

J-851

地盤


青衣明翹匯

數量

備註

1

注：開孔為上下均等，左右均等。

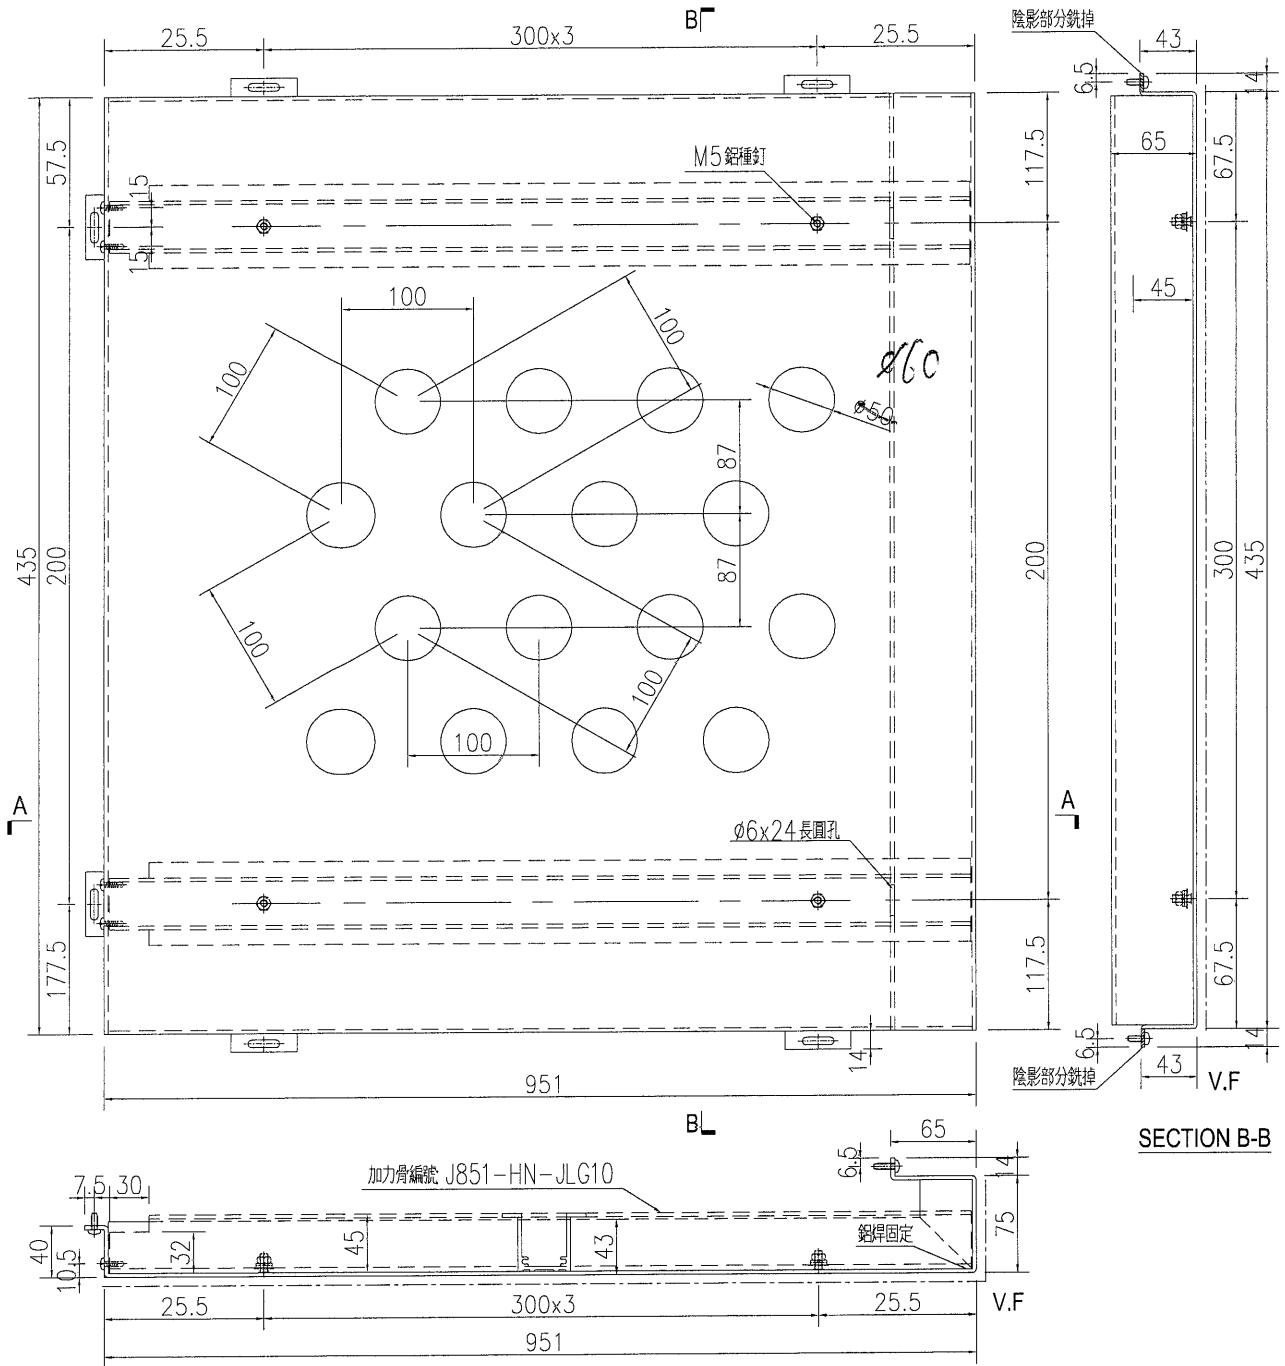

名稱	鋁板加工圖	制圖	WYY	2021.05.06	修改			
材料	3mm 鋁板	復核			日期			
顏色	UCT534509SC-3 深灰色	批准			圖號	J851-HN-KB105		





美特鋁質 有限公司
MIDI Aluminium Fabricator Ltd.

數量	備註
1	

工程號 J-851 地盤 青衣明翹匯

注：開孔為上下均等，左右均等。

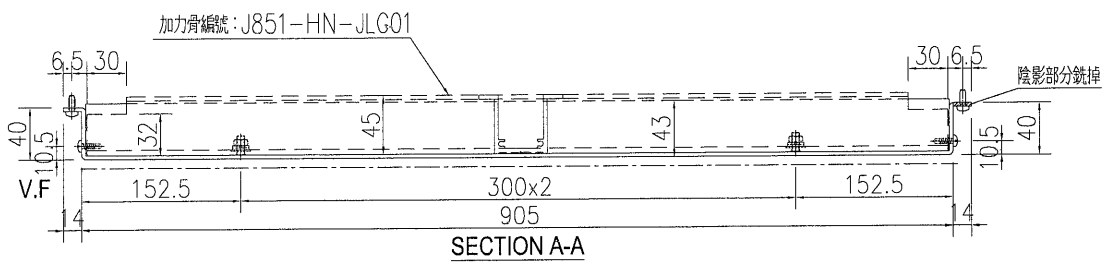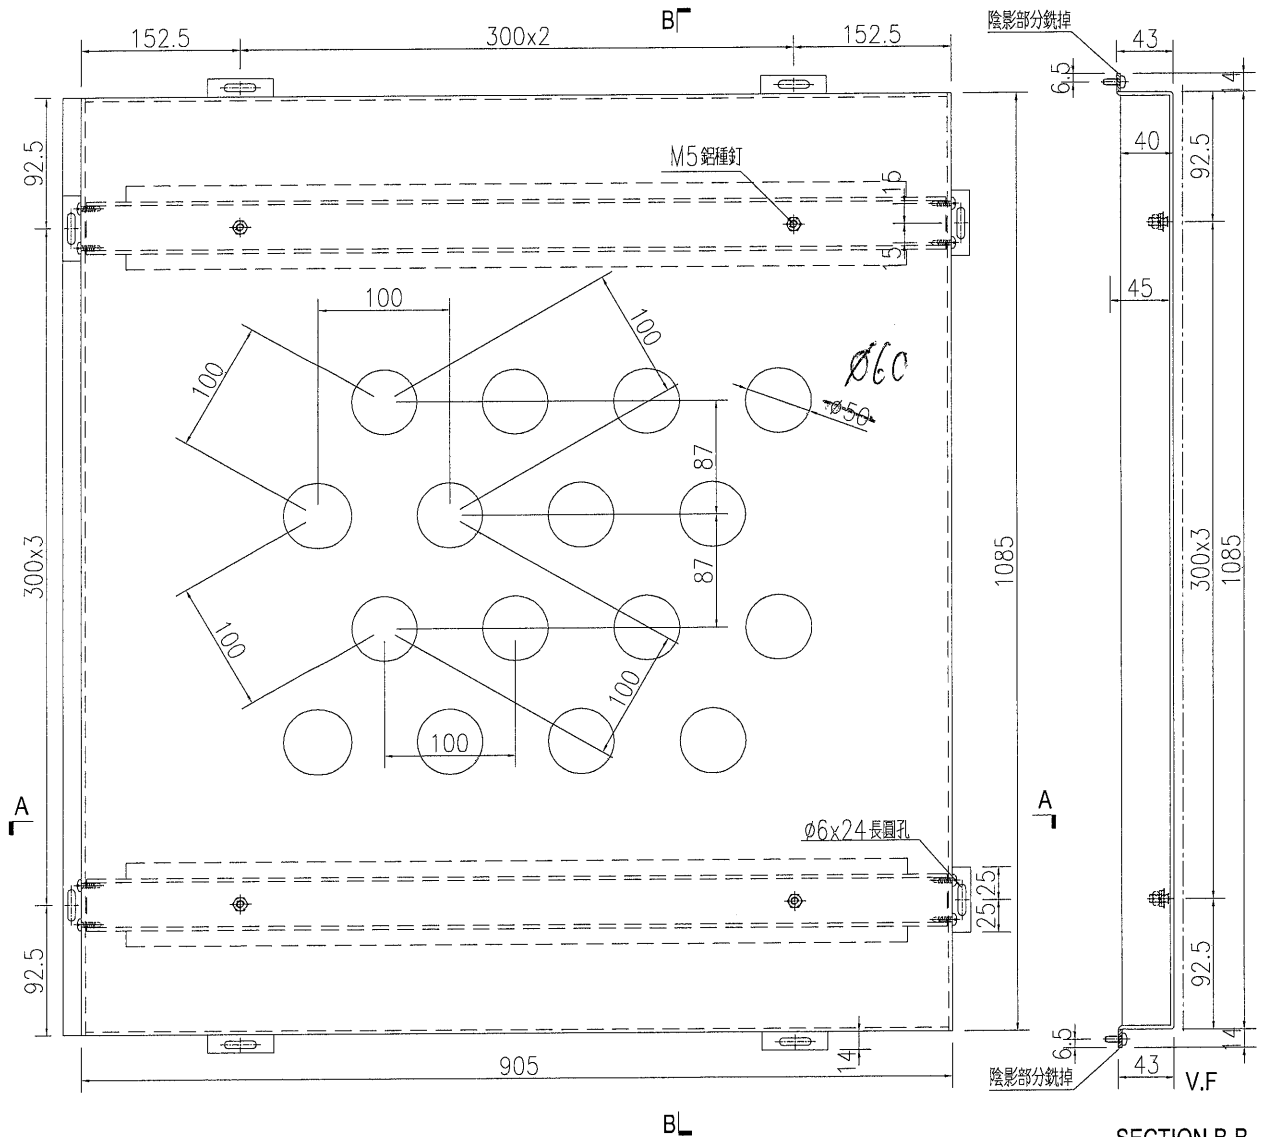

名稱	鋁板加工圖	制圖	WYY	2021.05.06	修改		
材料	3mm 鋁板	復核			日期		
顏色	UCT534509SC-3 深灰色	批准			圖號	J851-HN-KB01	




美特鋁質有限公司
MIDI Aluminium Fabricator Ltd.


序号	物料编号	数量	长度L	A	B	C	加力骨编号	
1	J851-HN-KB02	1	905	152.5	300 x	2	152.5	J851-HN-JLG01
2	J851-HN-KB03	2	874	137	300 x	2	137	J851-HN-JLG02
3	J851-HN-KB04	1	881	140.5	300 x	2	140.5	J851-HN-JLG03
4	J851-HN-KB06	1	1200	150	300 x	3	150	J851-HN-JLG05
6	J851-HN-KB09	2	655	27.5	300 x	2	27.5	J851-HN-JLG07
7	J851-HN-KB10	2	735	67.5	300 x	2	67.5	J851-HN-JLG08

工程號 J-851 地盤 青衣明翹匯

注：開孔為上下均等，左右均等。

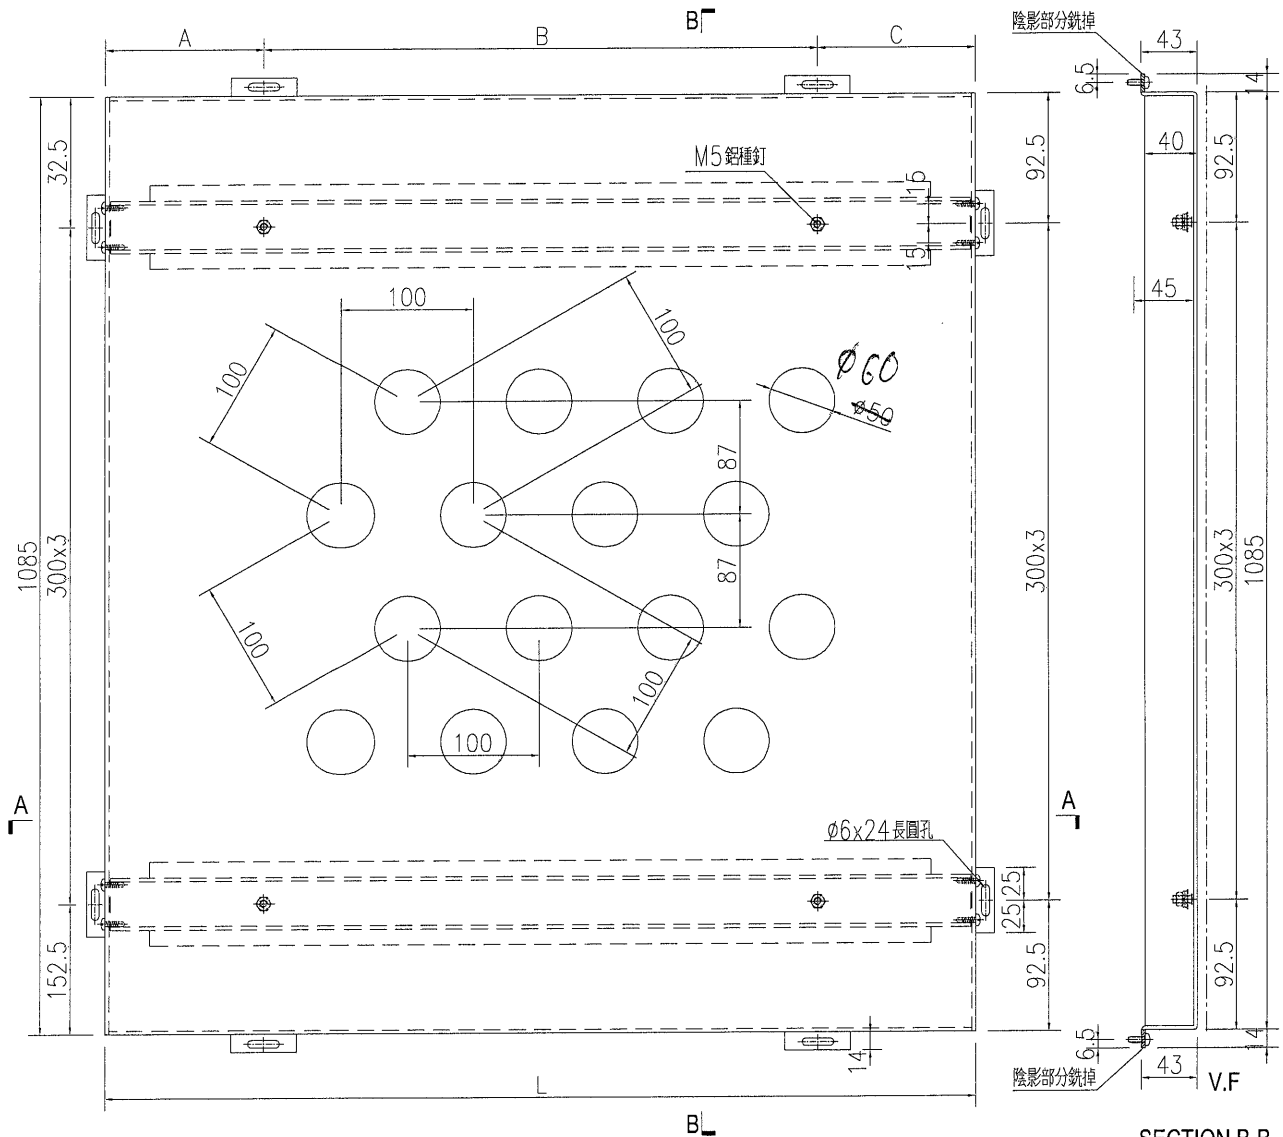

SECTION B-B

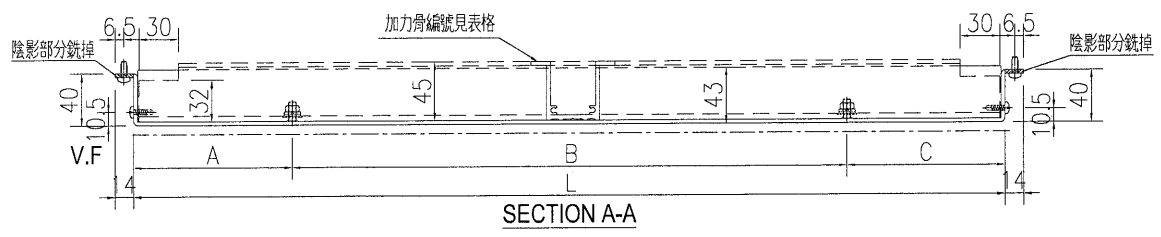

SECTION A-A

名稱	鋁板加工圖	制圖	WYY	2021.05.06	修改		
材料	3mm 鋁板	復核			日期		
顏色	UCT534509SC-3 深灰色	批准			圖號	J851-HN-KB02	





美特鋁質 有限公司
MIDI Aluminium Fabricator Ltd.

數量	備註
1	

工程號	J-851	地盤	青衣明翹匯
-----	-------	----	-------

注：開孔為上下均等，左右均等。

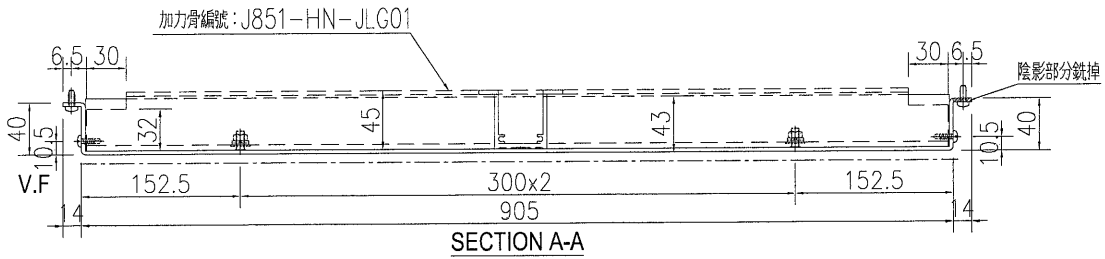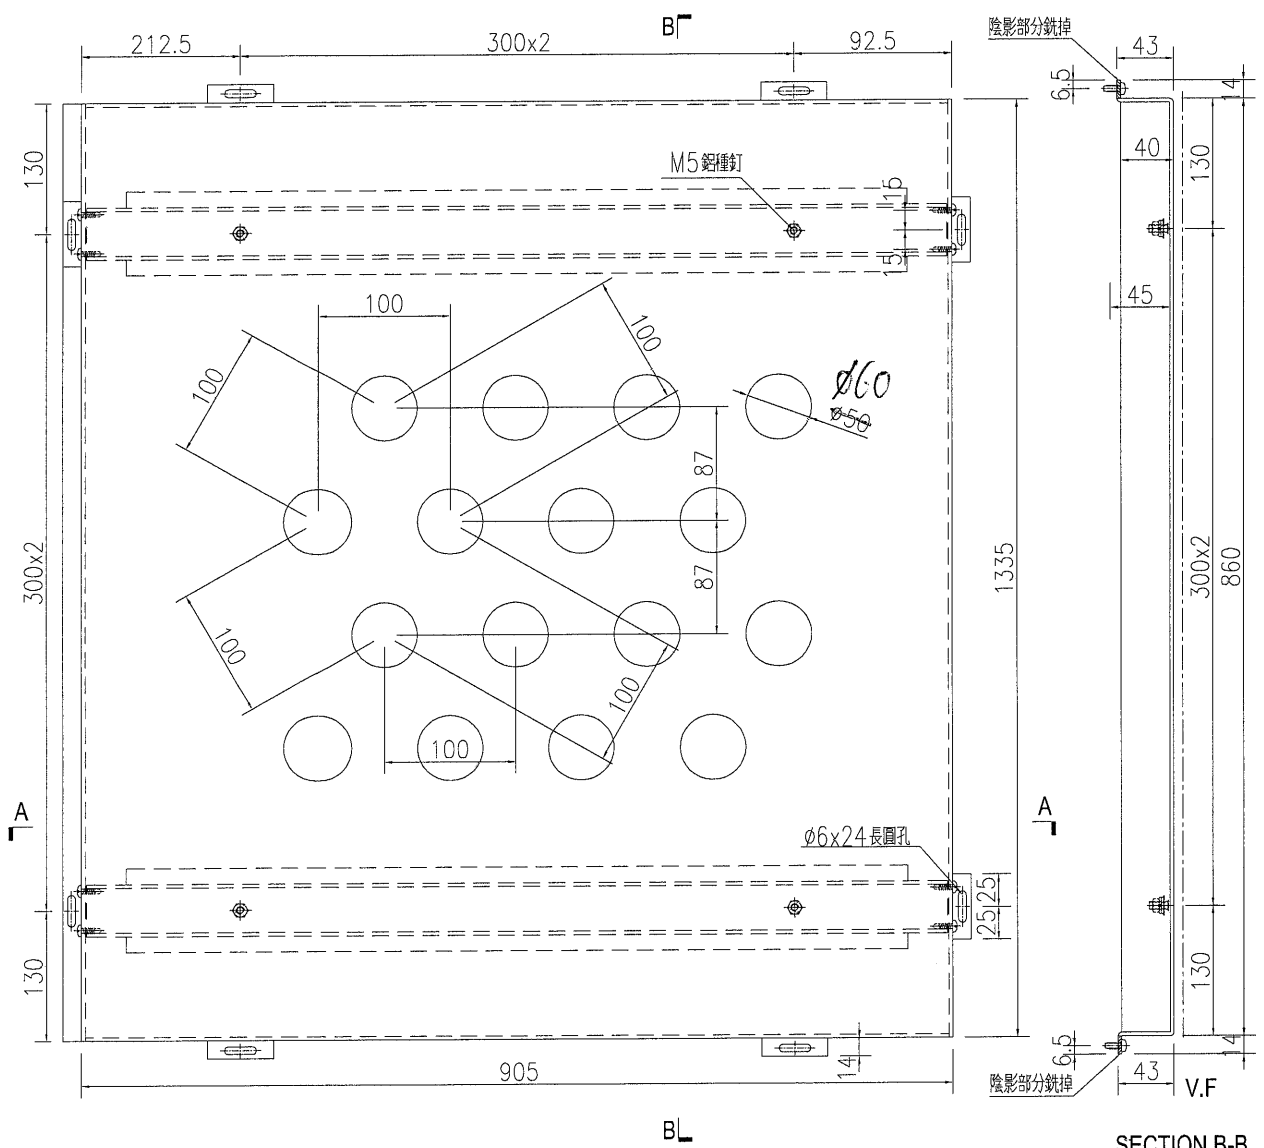

SECTION B-B

SECTION A-A

名稱	鋁板加工圖	制圖	WYY	2021.05.06	修改		
材料	3mm 鋁板	復核			日期		
顏色	UCT534509SC-3 深灰色	批准			圖號	J851-HN-KB13	




美特鋁質 有限公司
MIDI Aluminium Fabricator Ltd.


序号	物料编号	数量	长度L	A	B	C	D	E	F	加力骨编号		
1	J851-HN-KB14	1	905	152.5	300	x 2	152.5	212.5	300	x 2	92.5	J851-HN-JLG01
2	J851-HN-KB15	2	874	137	300	x 2	137	197	300	x 2	77	J851-HN-JLG02
3	J851-HN-KB16	1	881	140.5	300	x 2	140.5	200.5	300	x 2	80.5	J851-HN-JLG03
4	J851-HN-KB18	1	1200	150	300	x 3	150	210	300	x 3	90	J851-HN-JLG05

工程號 J-851 地盤 青衣明翹匯

注：開孔為上下均等，左右均等。

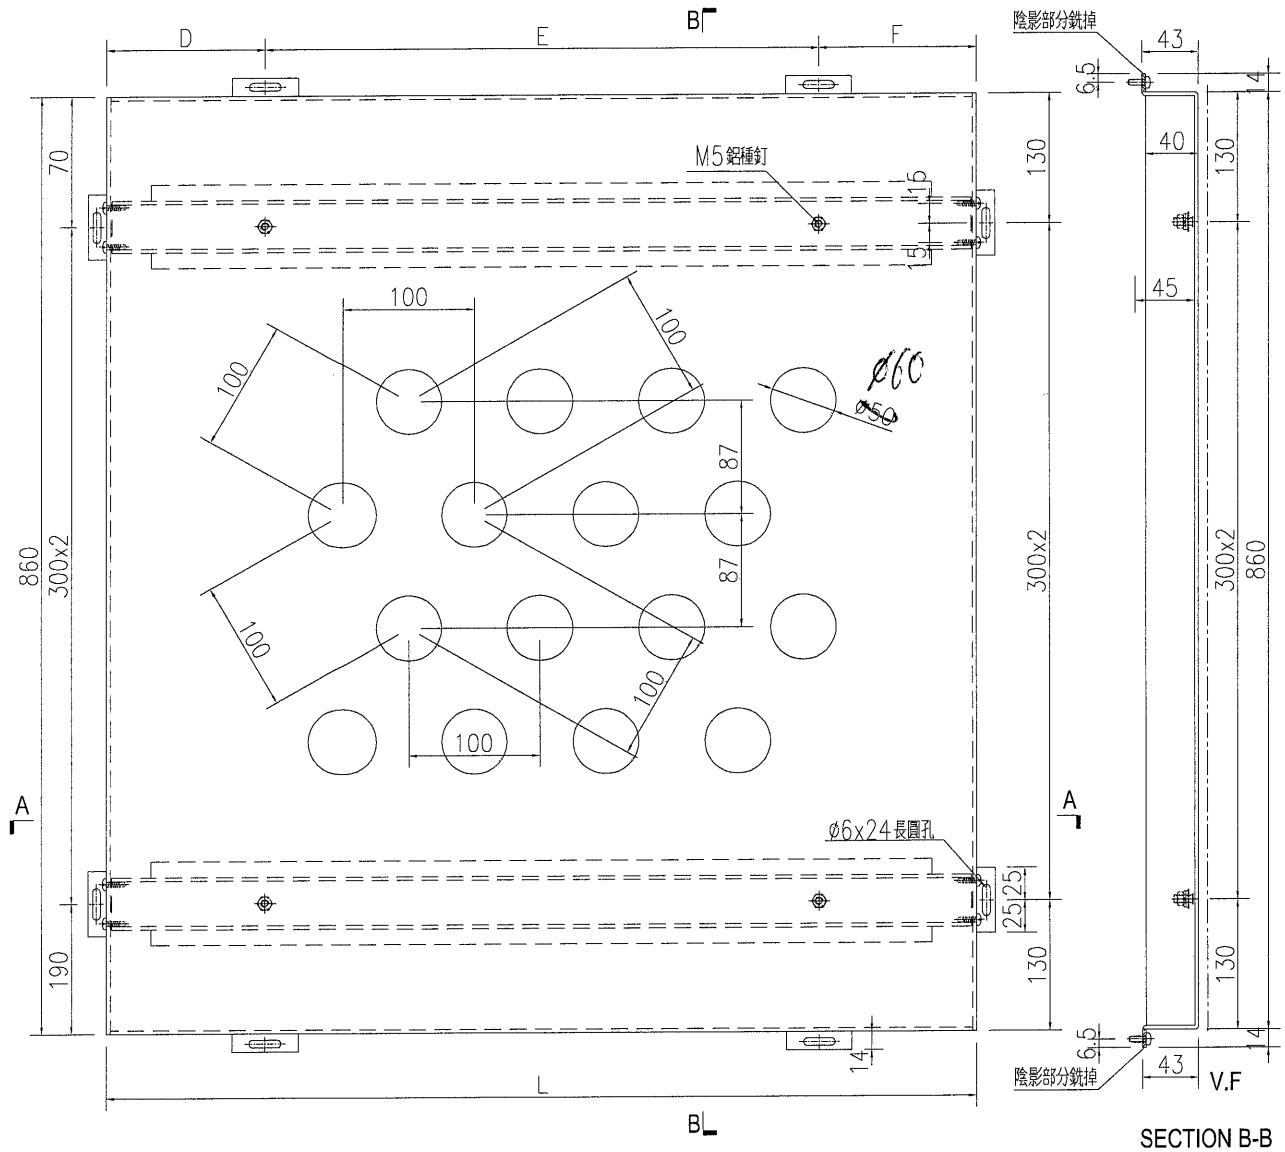

SECTION B-B

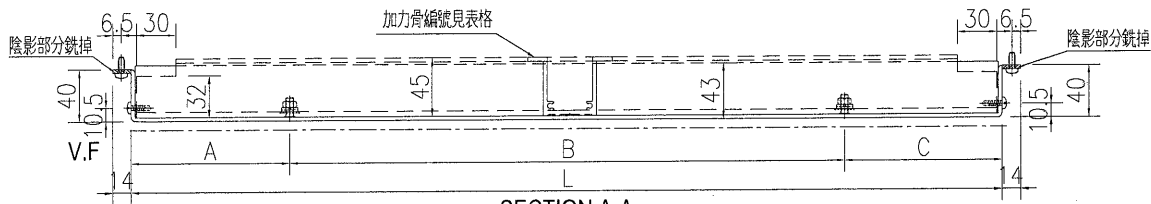

SECTION A-A


名稱	鋁板加工圖	制圖	WYY	2021.05.06	修改		
材料	3mm 鋁板	復核			日期		
顏色	UCT534509SC-3 深灰色	批准			圖號	J851-HN-KB14	




數量	備註
1	

工程號 J-851 地盤 青衣明翹匯

注：開孔為上下均等，左右均等。

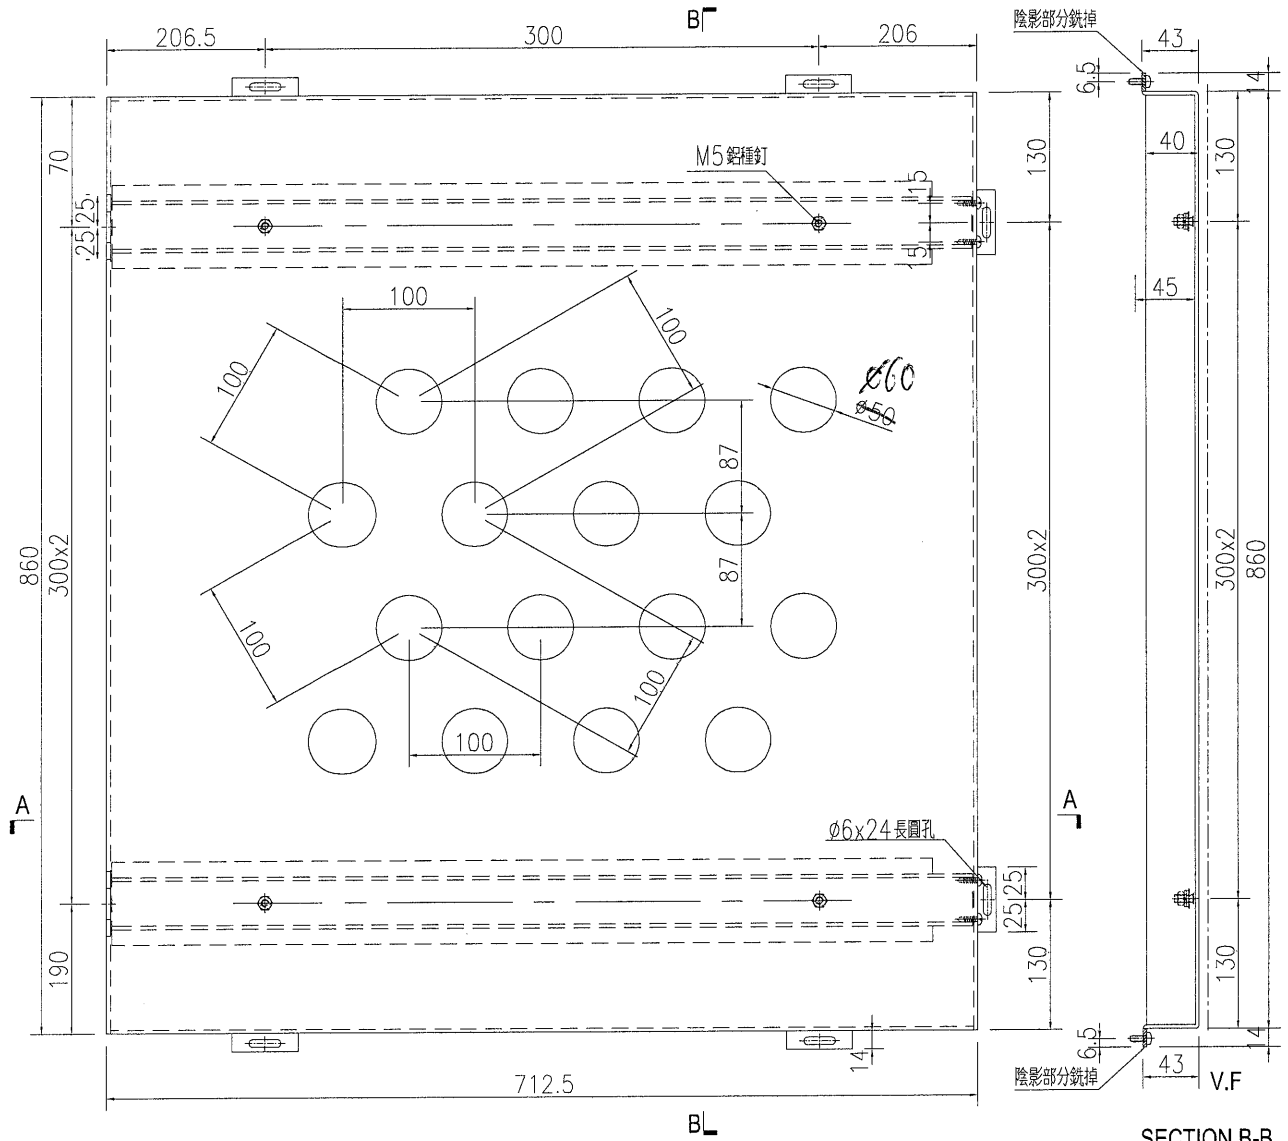

SECTION B-B

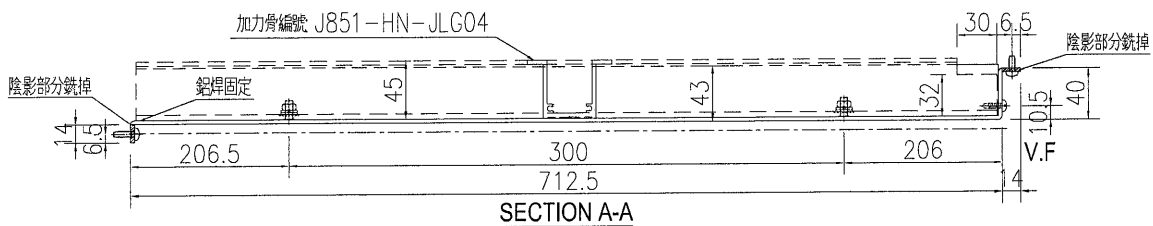

SECTION A-A

名稱	鋁板加工圖	制圖	WYY	2021.05.06	修改		
材料	3mm 鋁板	復核			日期		
顏色	UCT534509SC-3 深灰色	批准			圖號	J851-HN-KB17	




美特鋁質 有限公司
MIDI Aluminium Fabricator Ltd.

數量 備註

1

工程號 J-851 地盤 青衣明翹匯

注：開孔為上下均等，左右均等。

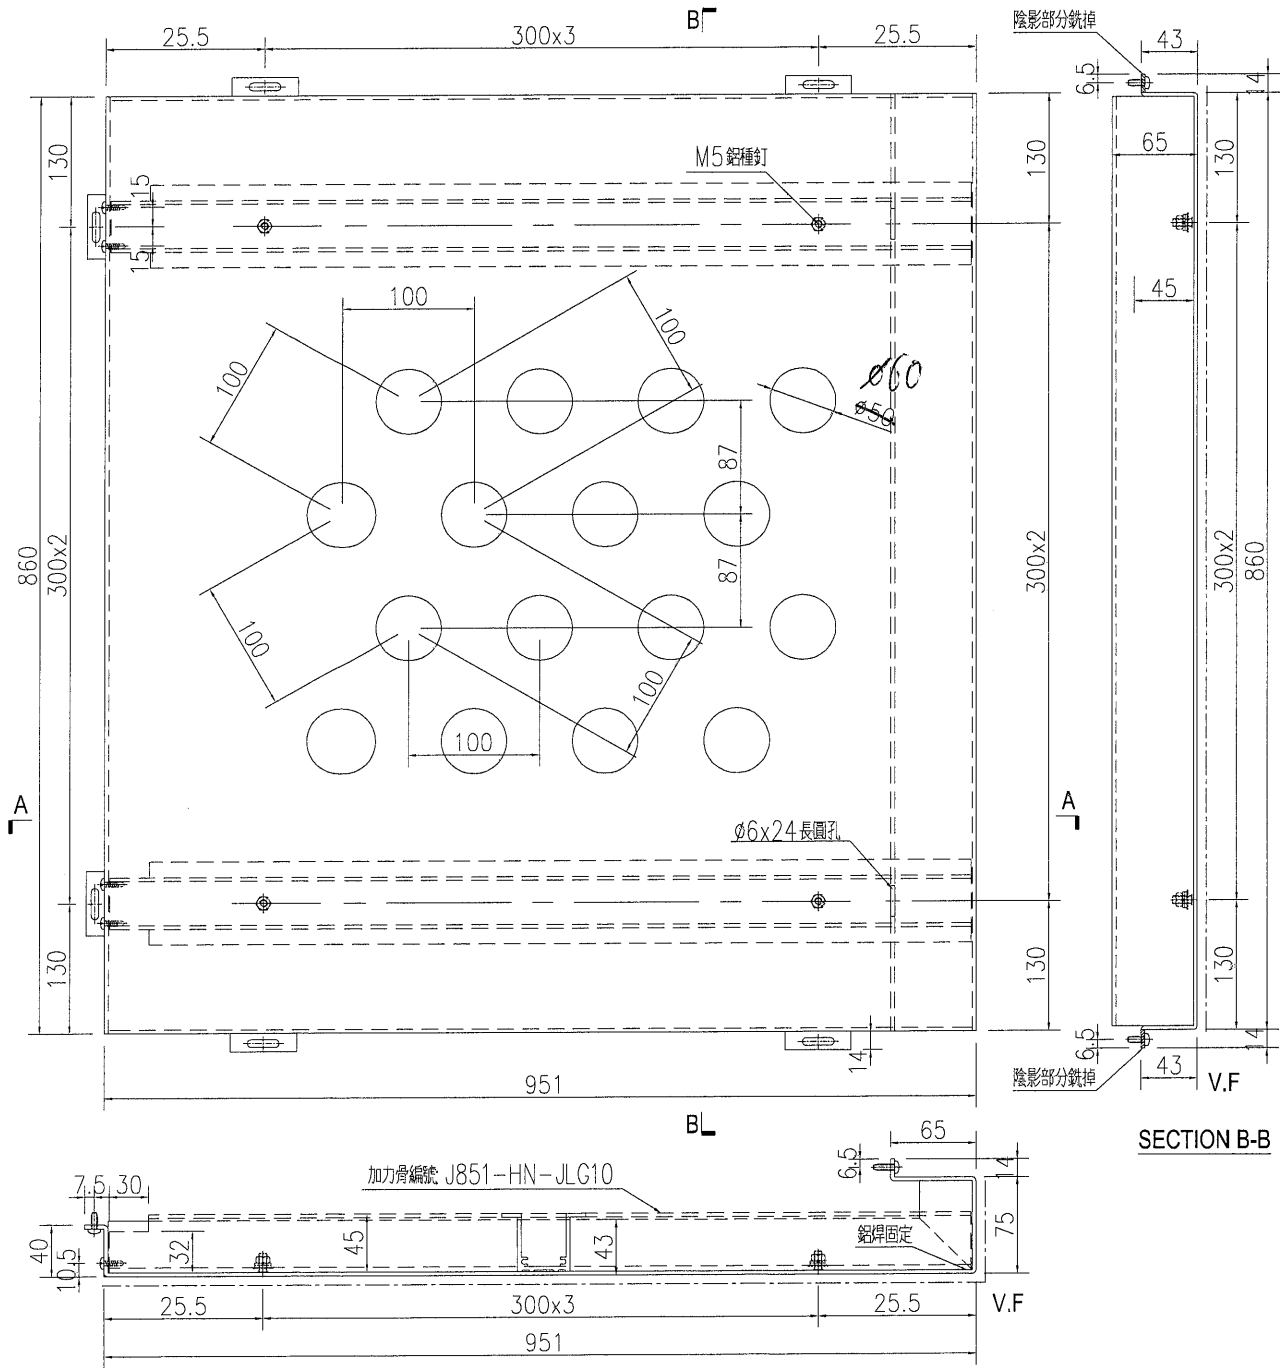

名稱	鋁板加工圖	制圖	WYY	2021.05.06	修改		
材料	3mm 鋁板	復核			日期		
顏色	UCT534509SC-3 深灰色	批准			圖號	J851-HN-KB19	





美特鋁質 有限公司
MIDI Aluminium Fabricator Ltd.

數量 備註

1

工程號 J-851 地盤 青衣明翹匯

注：開孔為上下均等，左右均等。

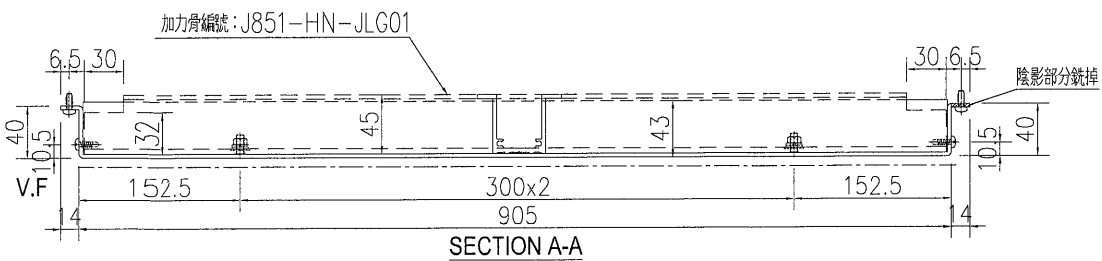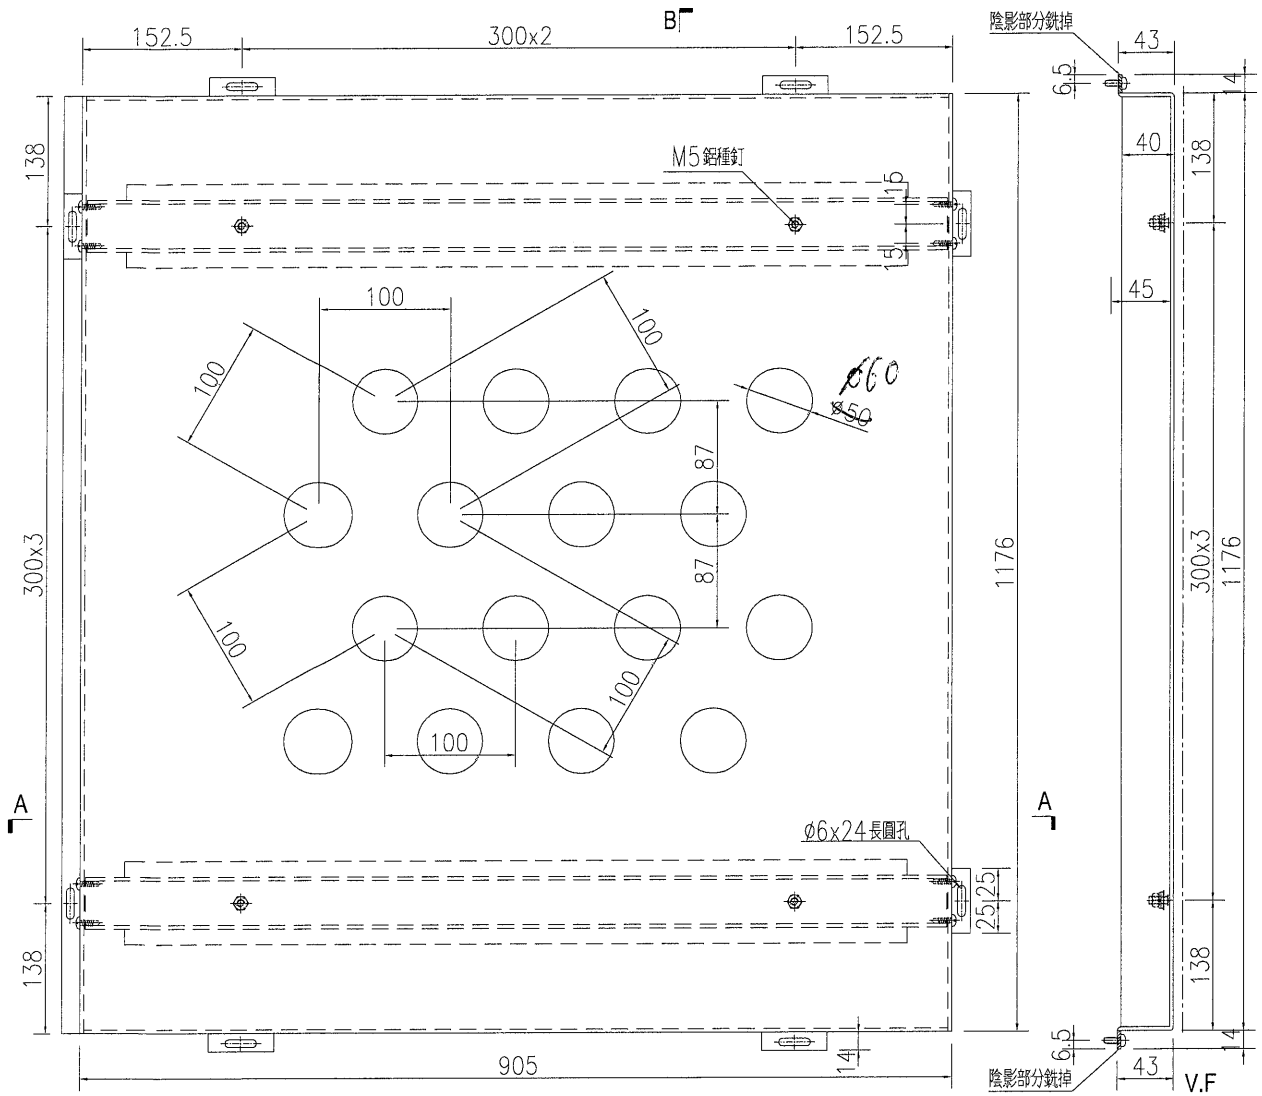

SECTION B-B

名稱	鋁板加工圖	制圖	WYY	2021.05.06	修改			
材料	3mm 鋁板	復核			日期			
顏色	UCT534509SC-3 深灰色	批准			圖號	J851-HN-KB20		




美特鋁質 有限公司
MIDI Aluminium Fabricator Ltd.


序号	物料编号	数量	长度L	A	B	C	加力骨编号	
1	J851-HN-KB21	1	905	152.5	300	x 2	152.5	J851-HN-JLG01
2	J851-HN-KB22	2	874	137	300	x 2	137	J851-HN-JLG02
3	J851-HN-KB23	1	881	140.5	300	x 2	140.5	J851-HN-JLG03

工程號 J-851 地盤 青衣明翹匯

注：開孔為上下均等，左右均等。

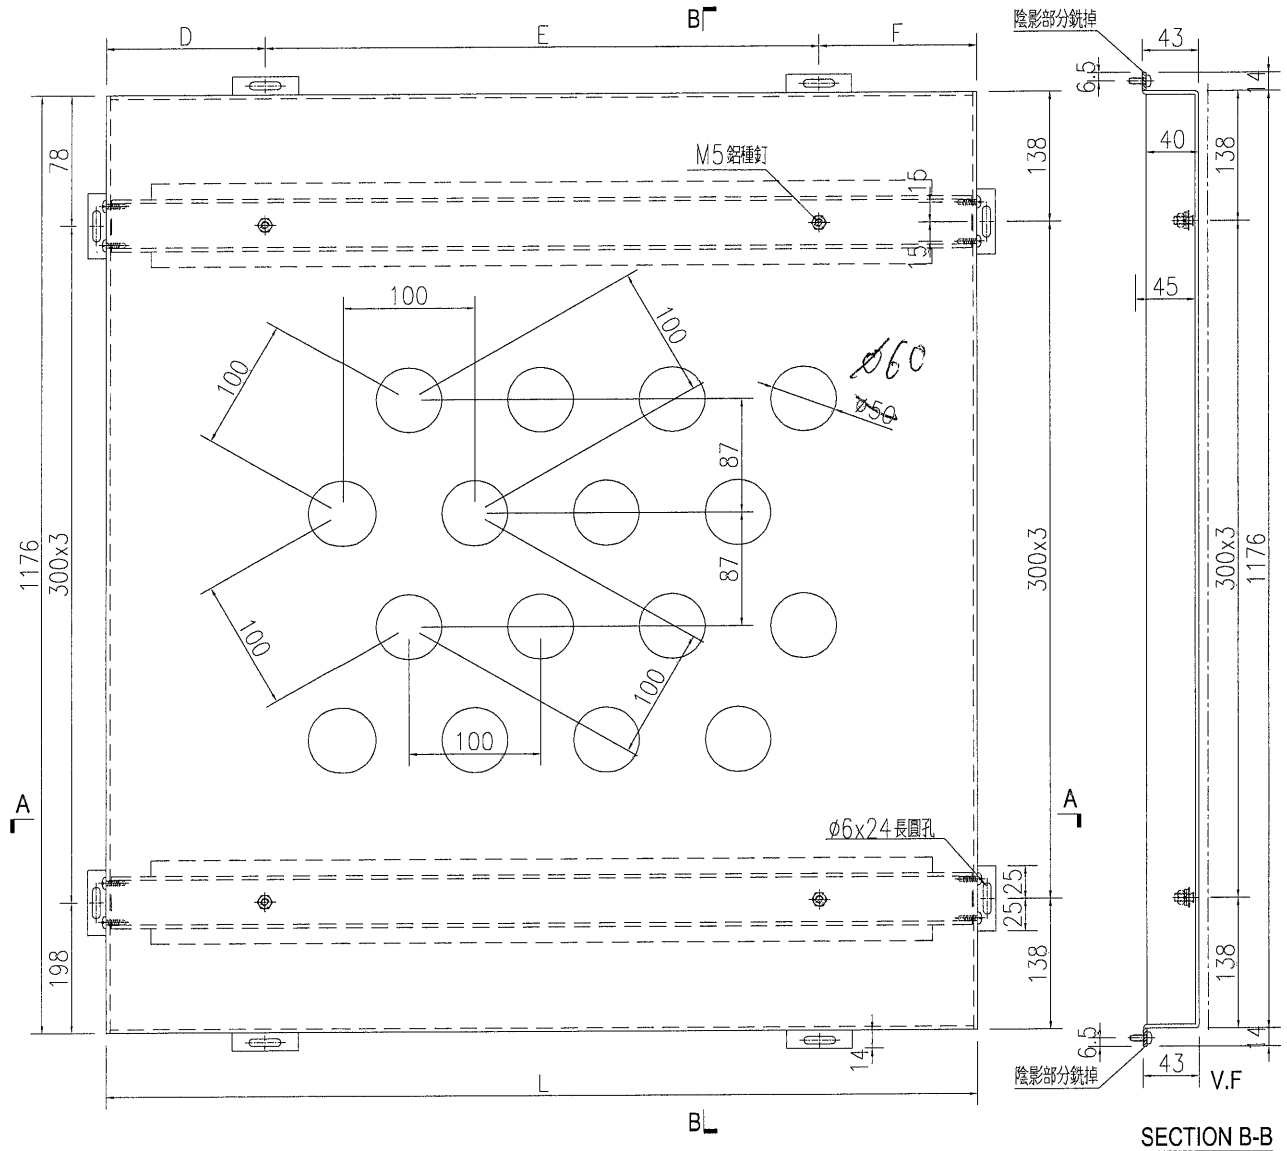

SECTION B-B

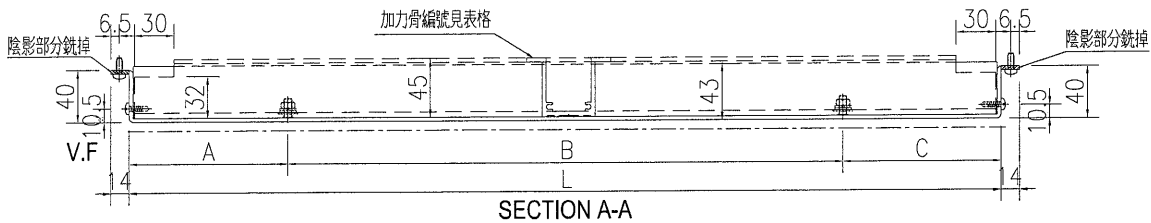

SECTION A-A


名稱	鋁板加工圖	制圖	WYY	2021.05.06	修改		
材料	3mm 鋁板	復核			日期		
顏色	UCT534509SC-3 深灰色	批准			圖號	J851-HN-KB21	




美特鋁質 有限公司
MIDI Aluminium Fabricator Ltd.

數量	備註
1	

工程號	J-851	地盤	青衣明翹匯
-----	-------	----	-------

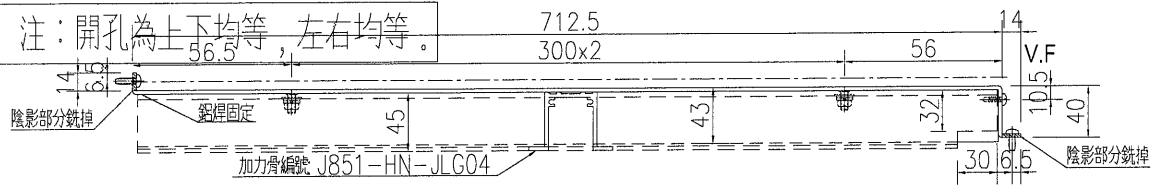

SECTION C-C

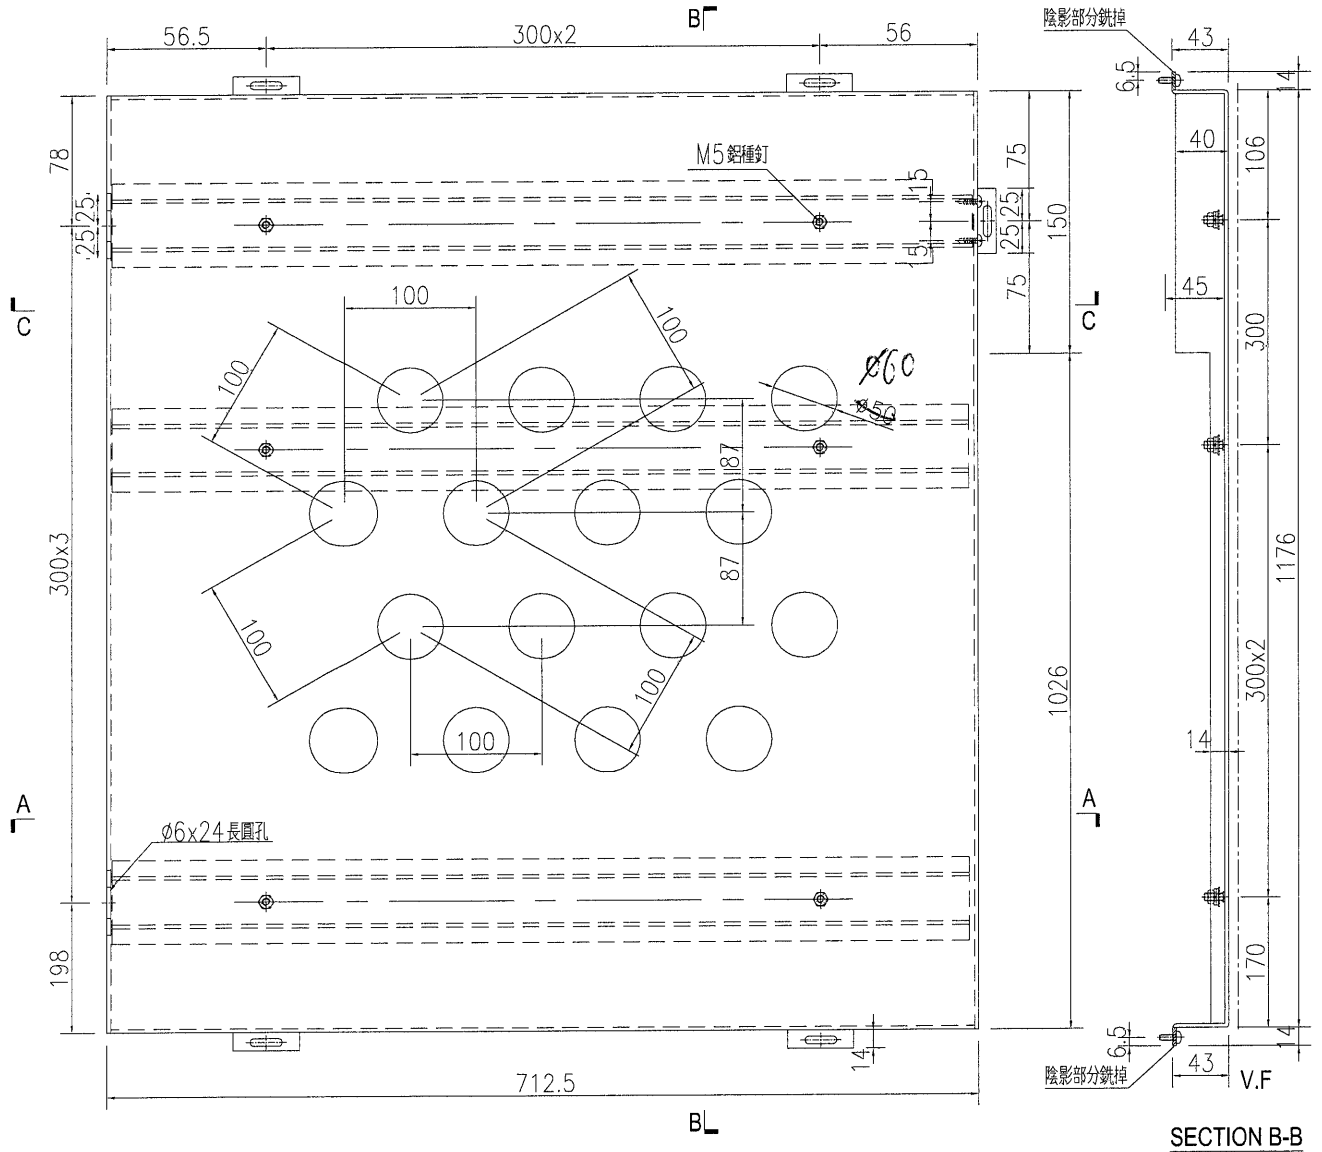

SECTION A-A

SECTION B-B


名稱	鋁板加工圖	制圖	WYY	2021.05.06	修改		
材料	3mm 鋁板	復核			日期		
顏色	UCT534509SC-3 深灰色	批准			圖號	J851-HN-KB24	



數量	備註
1	

工程號 J-851 地盤 青衣明翹匯

注：開孔為上下均等，左右均等。

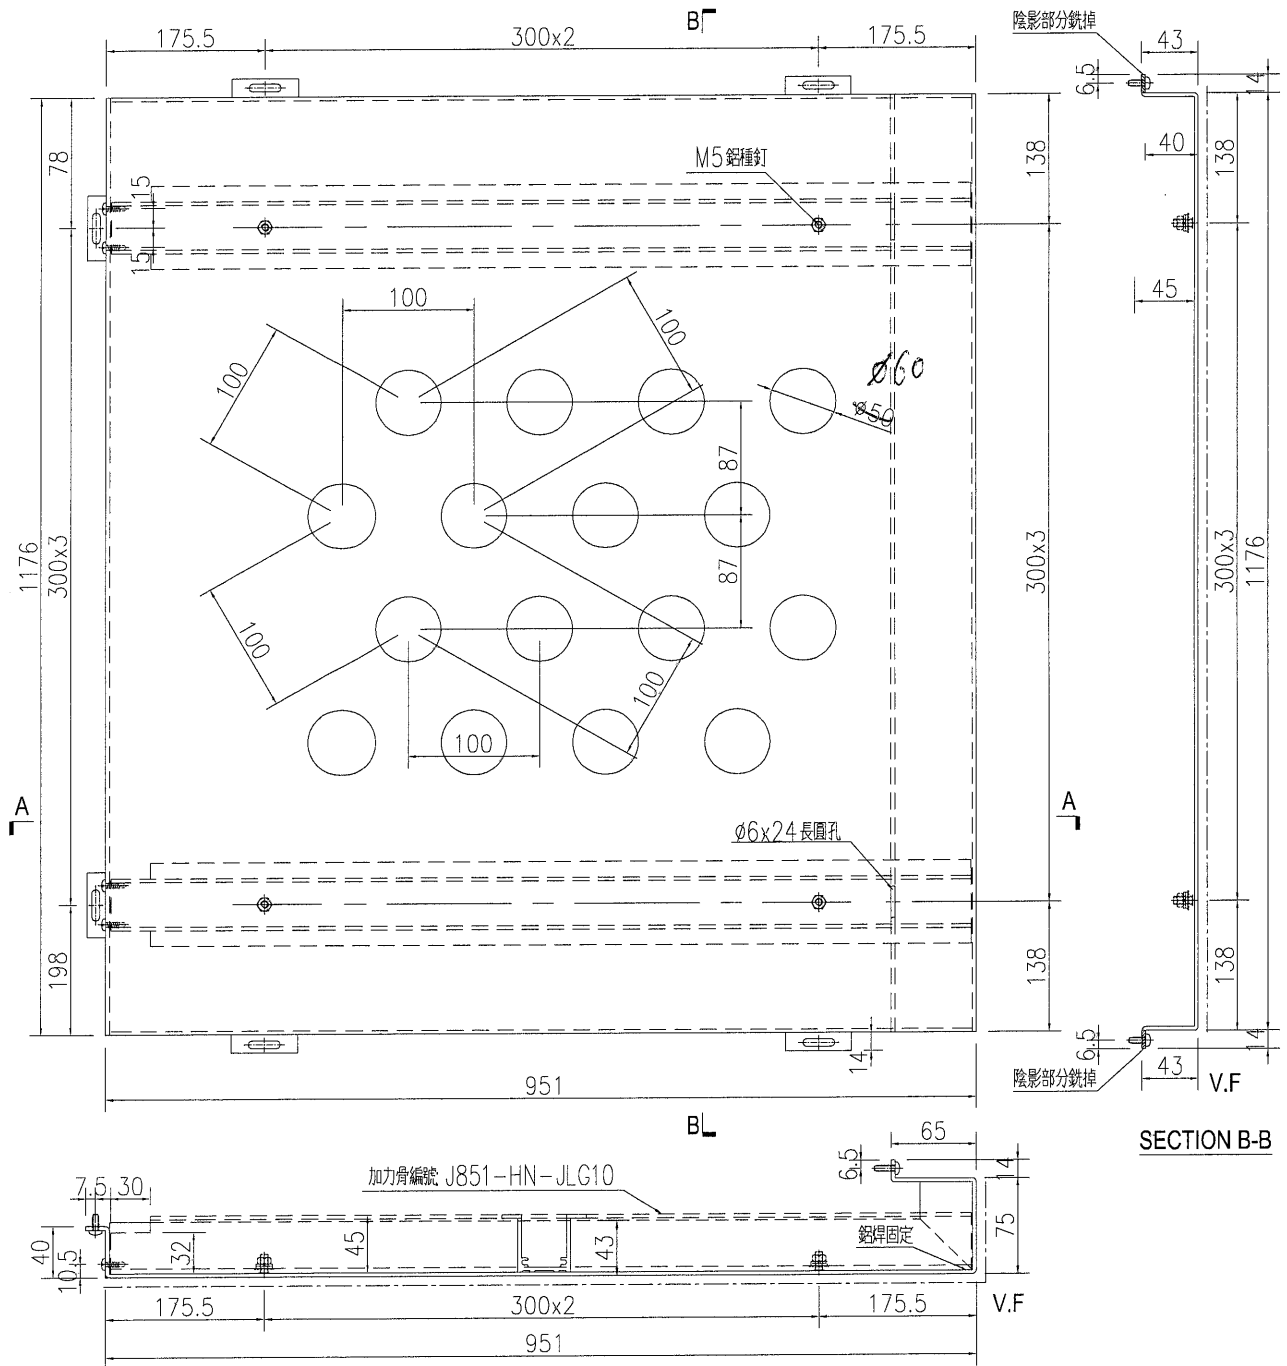

名稱	鋁板加工圖	制圖	WYY	2021.05.06	修改		
材料	3mm 鋁板	復核			日期		
顏色	UCT534509SC-3 深灰色	批准			圖號	J851-HN-KB25	





美特鋁質 有限公司
MIDI Aluminium Fabricator Ltd.

序號	物料編號	數量	長度L	A	B	C	D	E	F	加力骨編號				
1	J851-HN-KB27	1	905	152.5	300	x	2	152.5	212.5	300	x	2	92.5	J851-HN-JLG01
2	J851-HN-KB28	2	874	137	300	x	2	137	197	300	x	2	77	J851-HN-JLG02
3	J851-HN-KB29	1	881	140.5	300	x	2	140.5	200.5	300	x	2	80.5	J851-HN-JLG03

工程號 J-851 地盤 青衣明翹匯

注：開孔為上下均等，左右均等。

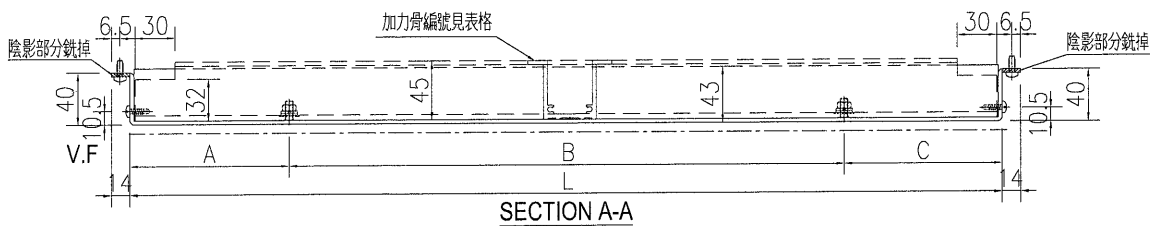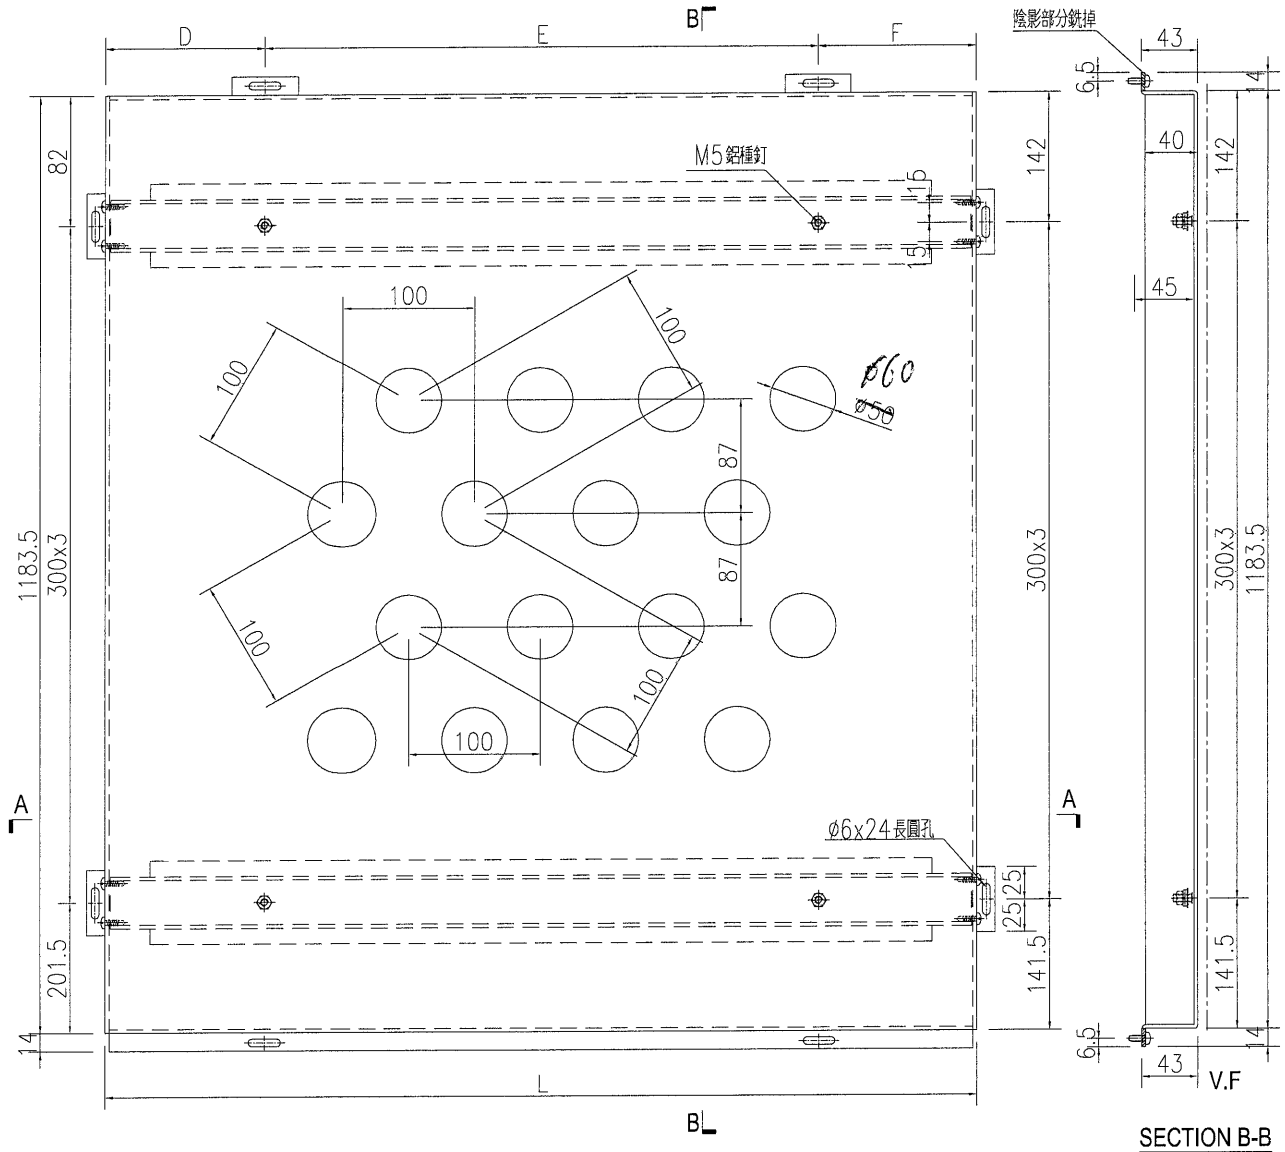


名稱	鋁板加工圖	制圖	WYY	2021.05.06	修改		
材料	3mm 鋁板	復核			日期		
顏色	UCT534509SC-3 深灰色	批准			圖號	J851-HN-KB27	

數量	備註
1	

工程號 J-851 地盤 青衣明翹匯

注：開孔為上下均等，左右均等。

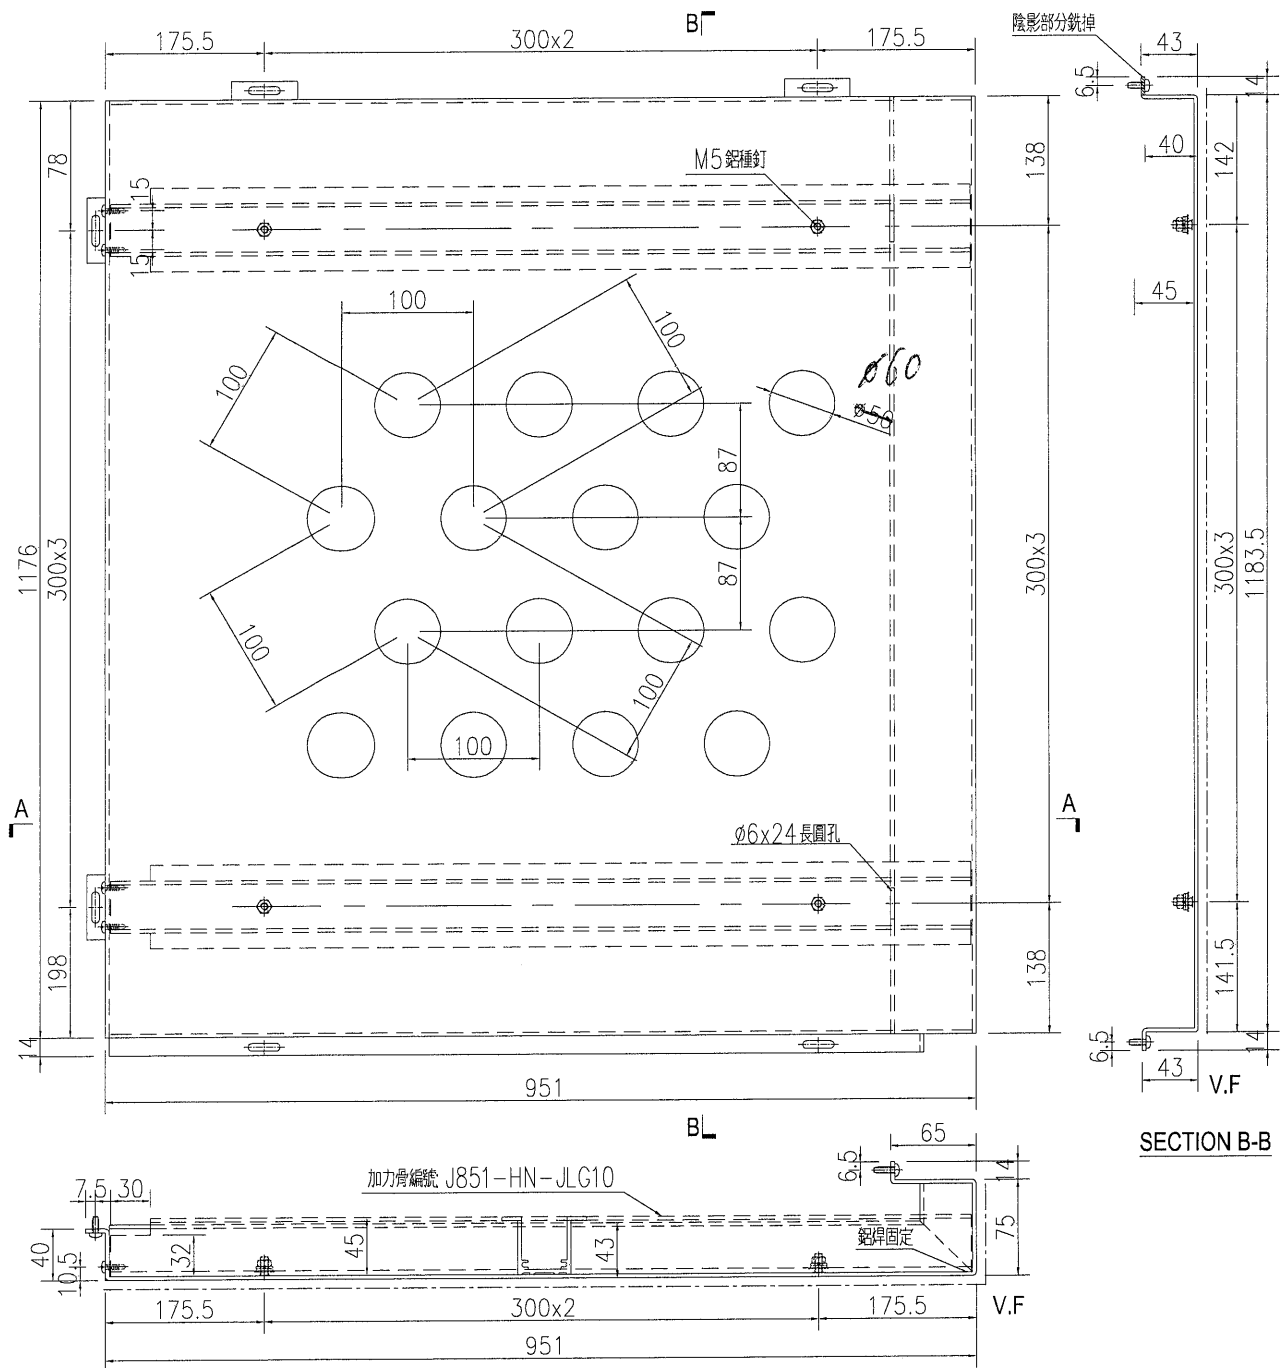

名稱	鋁板加工圖	制圖	WYY	2021.05.06	修改		
材料	3mm 鋁板	復核			日期		
顏色	UCT534509SC-3 深灰色	批准			圖號	J851-HN-KB31	





美特鋁質 有限公司
MIDI Aluminium Fabricator Ltd.

序号	物料编号	数量	长度L	A	B	C	加力骨编号	
1	J851-HN-KB33	1	841	120.5	300	x 2	120.5	J851-HN-JLG13
2	J851-HN-KB34	1	1128.5	114.25	300	x 3	114.25	J851-HN-JLG14
3	J851-HN-KB35	2	1113	106.5	300	x 3	106.5	J851-HN-JLG15
4	J851-HN-KB36	1	946.5	173.25	300	x 2	173.25	J851-HN-JLG16
5	J851-HN-KB37	4	785	92.5	300	x 2	92.5	J851-HN-JLG17
6	J851-HN-KB38	2	889	144.5	300	x 2	144.5	J851-HN-JLG18
7	J851-HN-KB39	1	947.5	173.75	300	x 2	173.75	J851-HN-JLG19

工程號 J-851 地盤 青衣明翹匯

注：開孔為上下均等，左右均等。

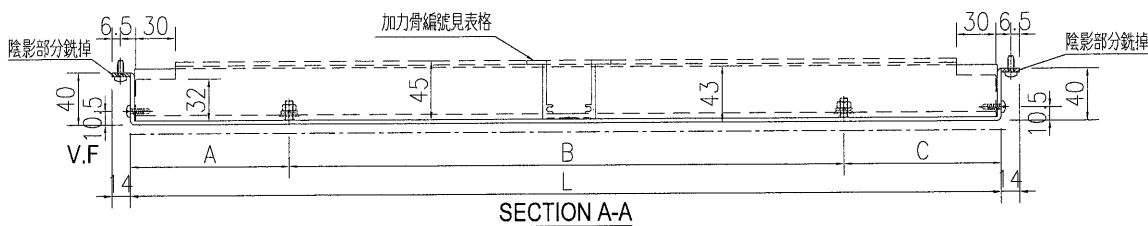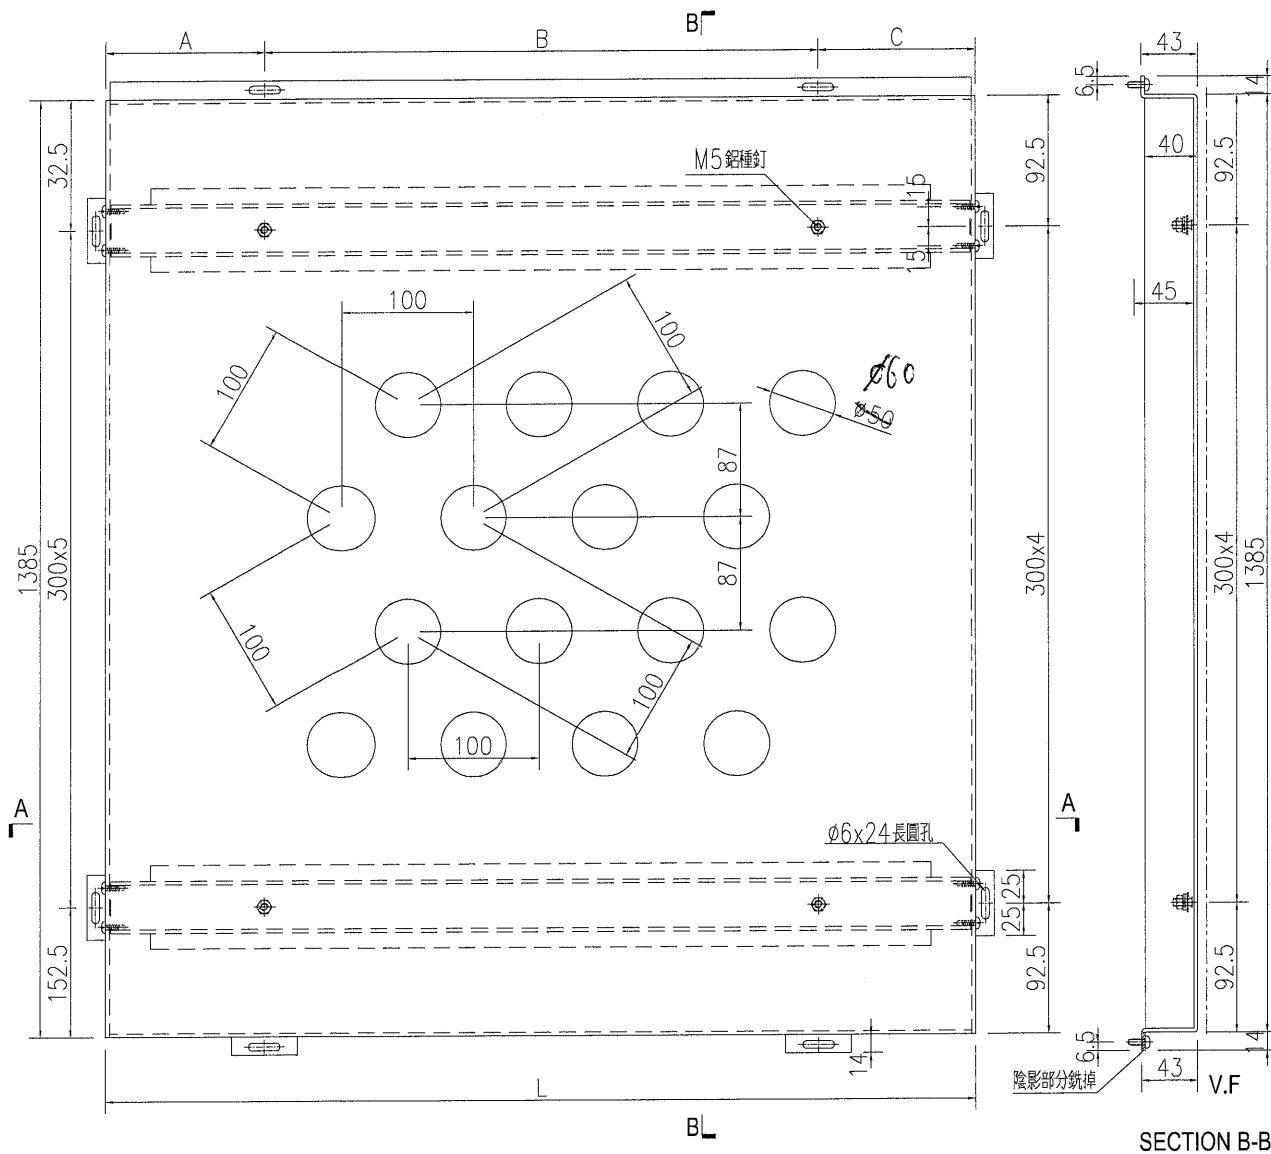


名稱	鋁板加工圖	制圖	WYY	2021.05.06	修改		
材料	3mm 鋁板	復核			日期		
顏色	UCT534509SC-3 深灰色	批准			圖號	J851-HN-KB33	



數量	備註
1	

工程號	J-851	地盤	青衣明翹匯
-----	-------	----	-------

注：開孔為上下均等，左右均等。

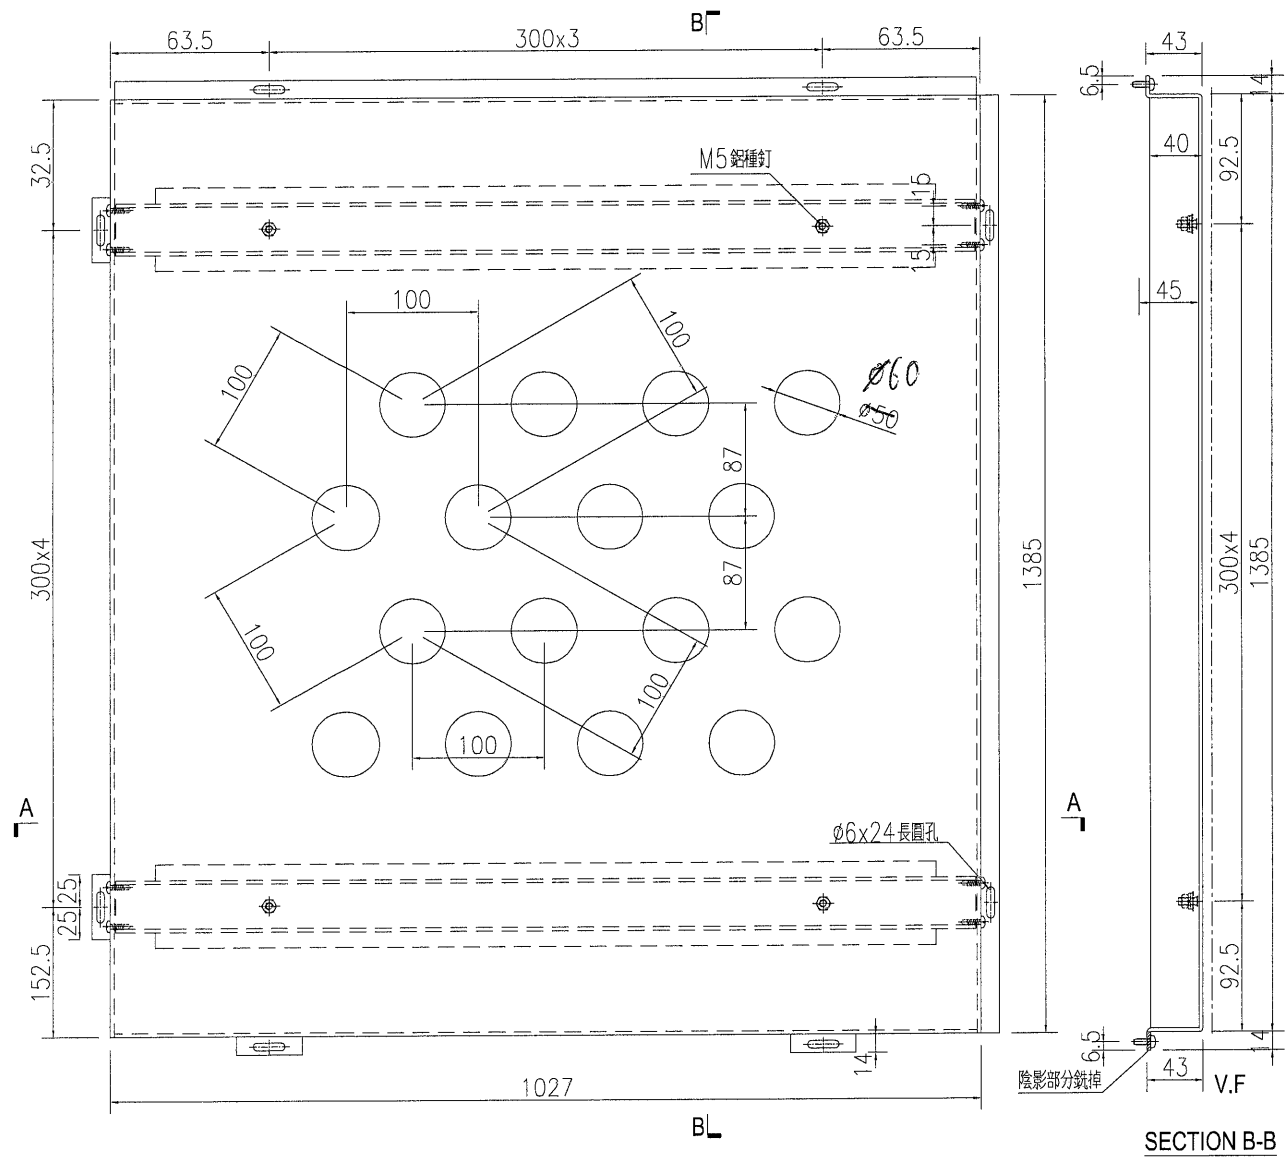

名稱	鋁板加工圖	制圖	WYY	2021.05.06	修改		
材料	3mm 鋁板	復核			日期		
顏色	UCT534509SC-3 深灰色	批准			圖號	J851-HN-KB40	




美特鋁質 有限公司
MIDI Aluminium Fabricator Ltd.

序号	物料编号	数量	高度H	A	B	C	D	E	F				
1	J851-HN-KB41	1	1075	87.5	300	x	3	87.5	176.5	300	x	1	176.5
2	J851-HN-KB47	1	1245	172.5	300	x	3	172.5	26.5	300	x	2	26.5

工程號 J-851 地盤 青衣明翹匯

注：開孔為上下均等，左右均等。

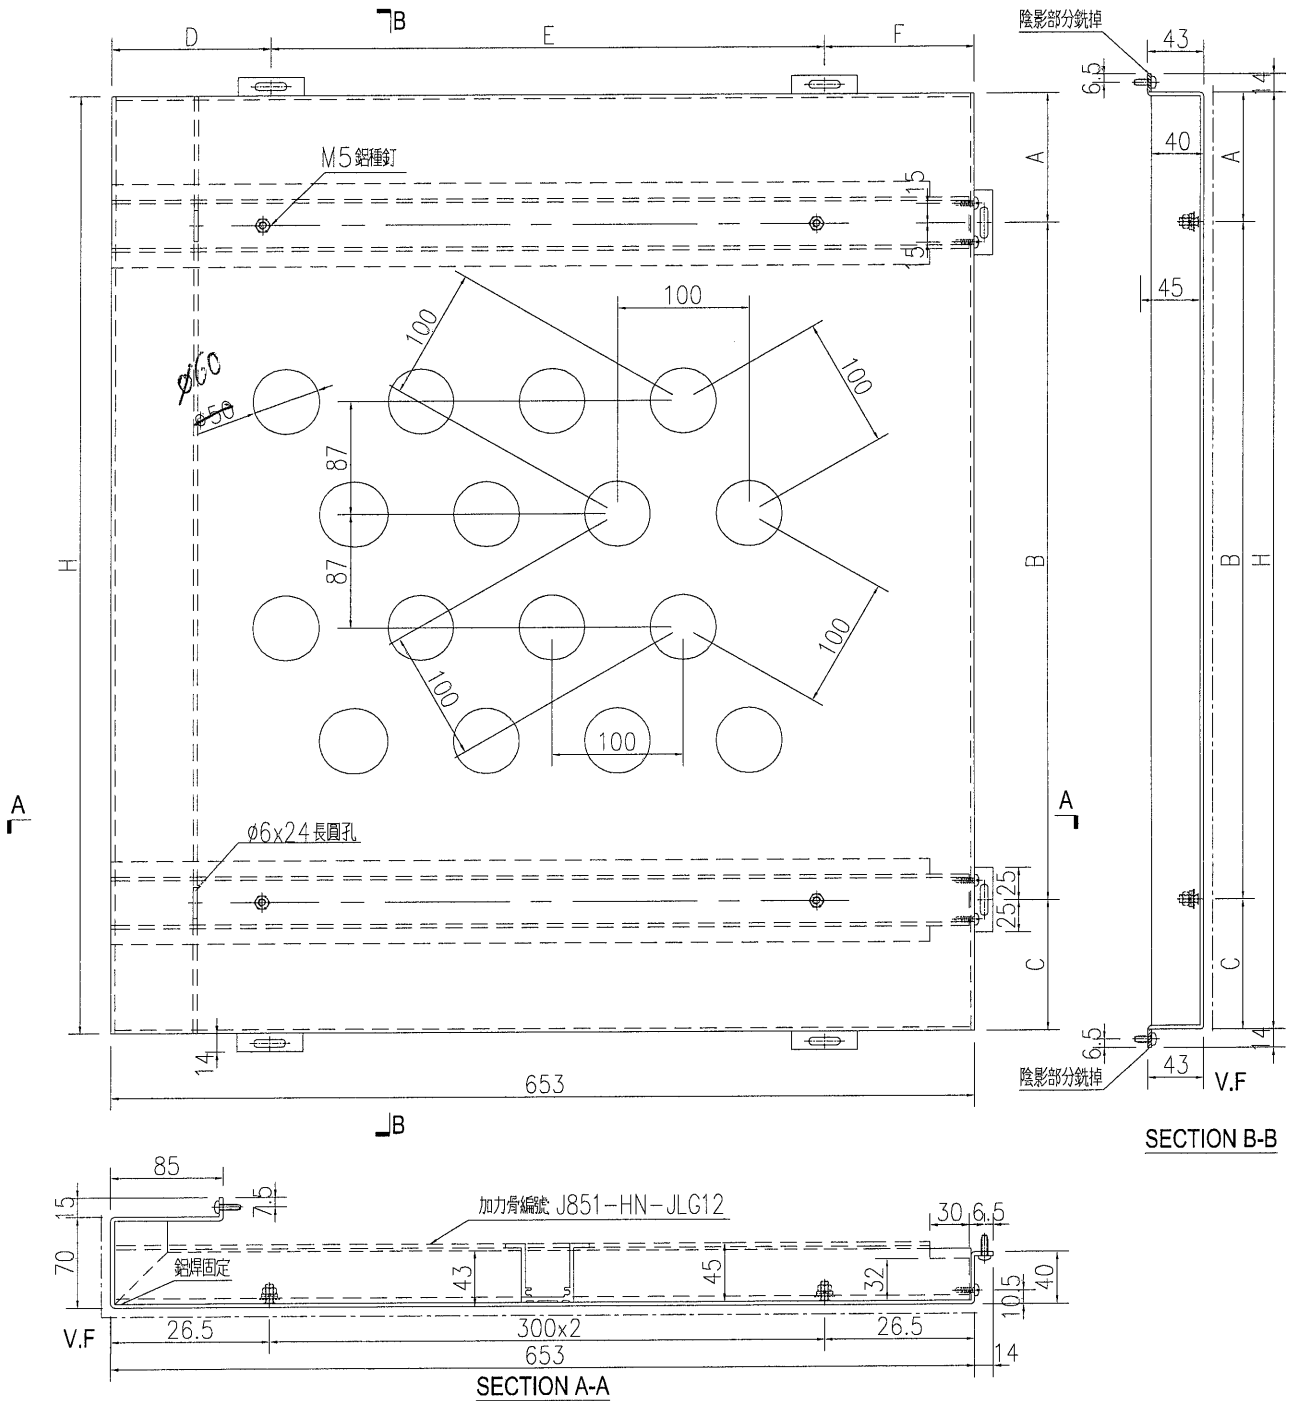

名稱	鋁板加工圖	制圖	WYY	2021.05.06	修改		
材料	3mm 鋁板	復核			日期		
顏色	UCT534509SC-3 深灰色	批准			圖號	J851-HN-KB41	





美特鋁質 有限公司
MIDI Aluminium Fabricator Ltd.

序号	物料编号	数量	长度L	A	B	C	D	E	F	加力骨编号				
1	J851-HN-KB42	1	841	120.5	300	x	2	120.5	180.5	300	x	2	60.5	J851-HN-JLG13
2	J851-HN-KB43	1	1128.5	114.25	300	x	3	114.25	174.25	300	x	3	54.25	J851-HN-JLG14
3	J851-HN-KB44	1	1113	106.5	300	x	3	106.5	166.5	300	x	3	46.5	J851-HN-JLG15

工程號	J-851	地盤	青衣明翹匯
-----	-------	----	-------

注：開孔為上下均等，左右均等。

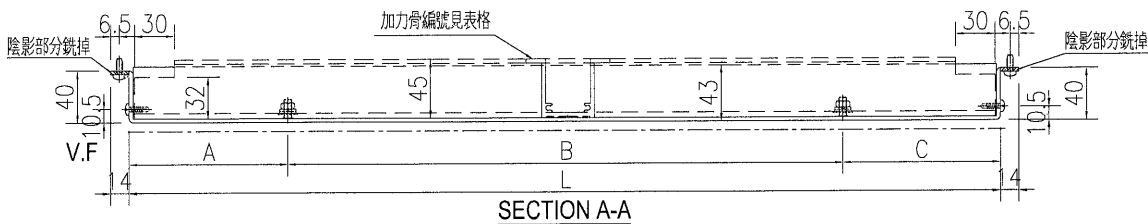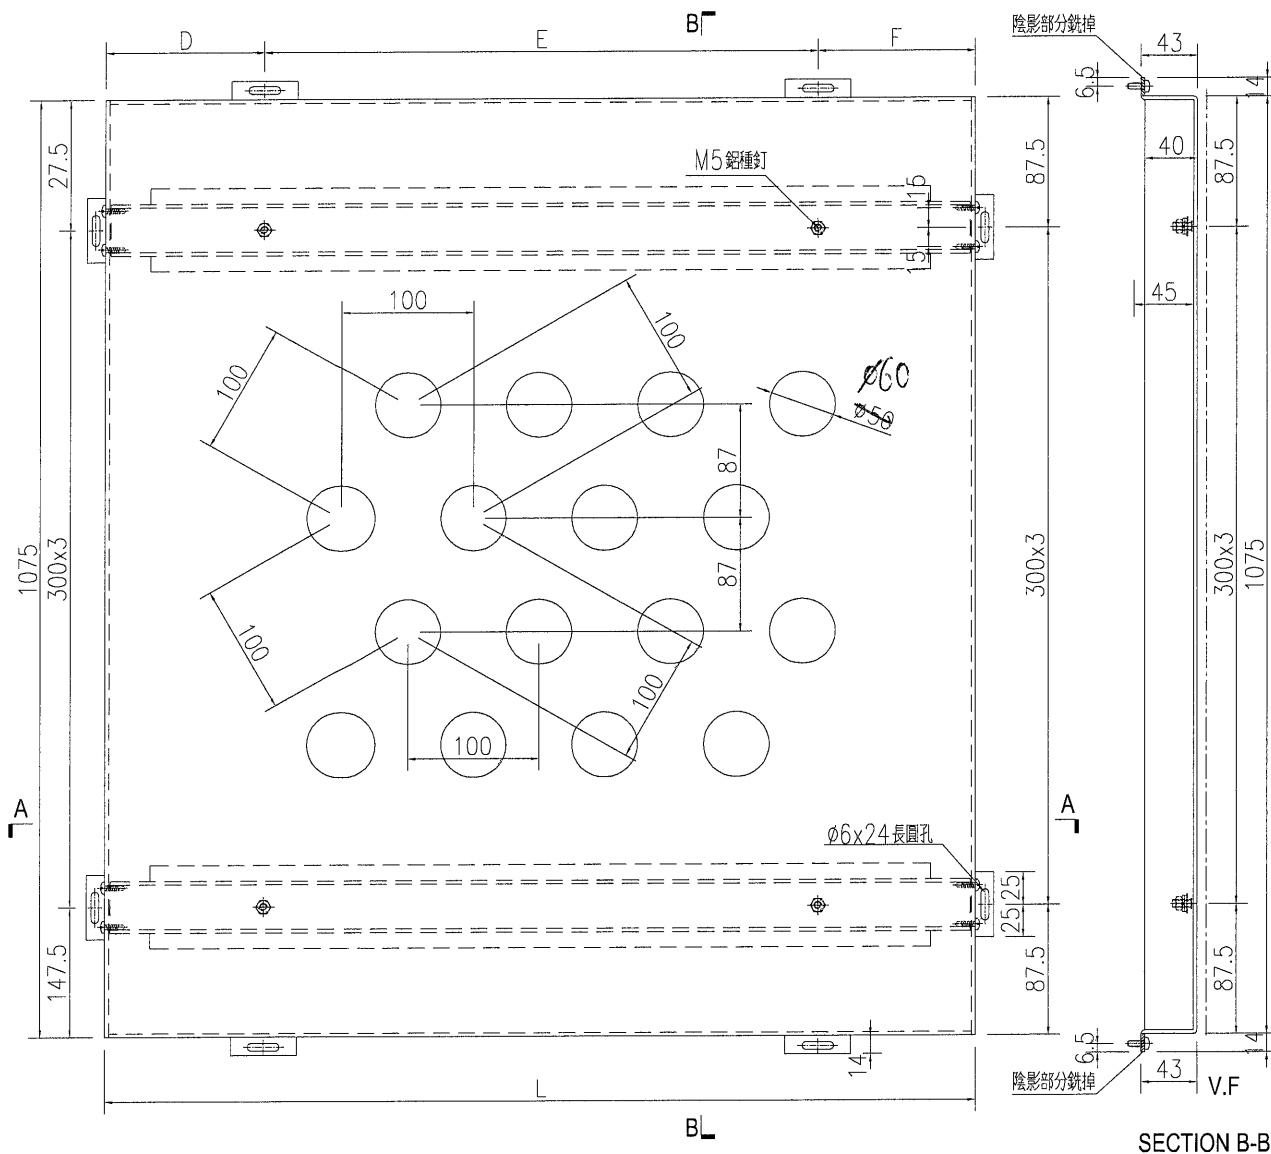


名稱	鋁板加工圖	制圖	WYY	2021.05.06	修改		
材料	3mm 鋁板	復核			日期		
顏色	UCT534509SC-3 深灰色	批准			圖號	J851-HN-KB42	




數量	備註
1	

工程號 J-851 地盤 青衣明翹匯

注：開孔為上下均等，左右均等。

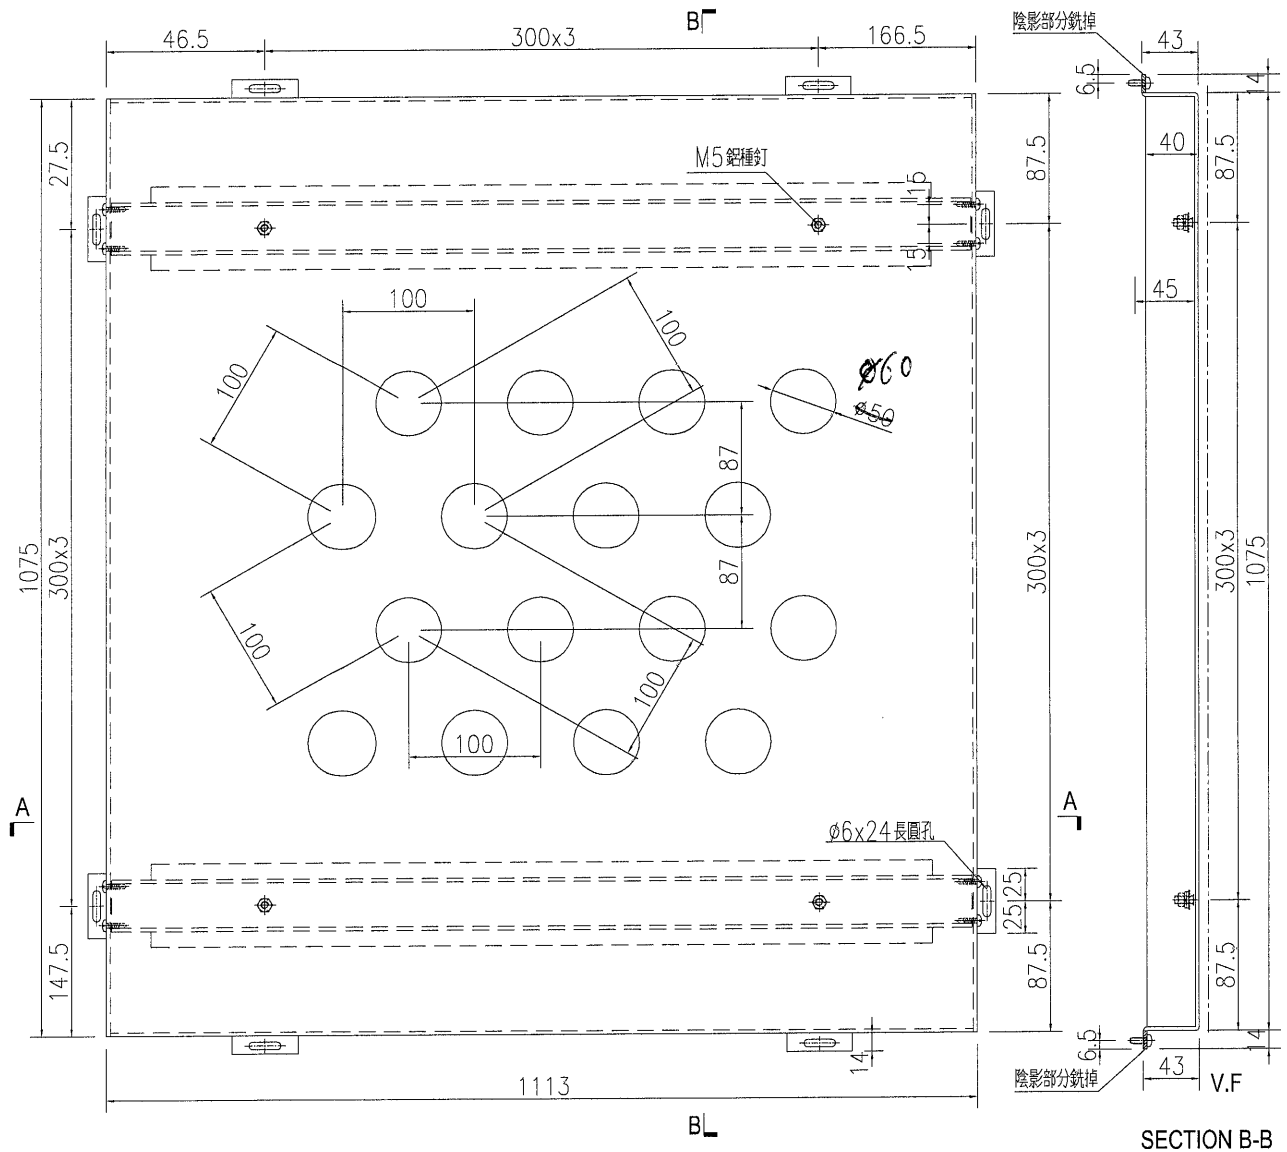


SECTION B-B

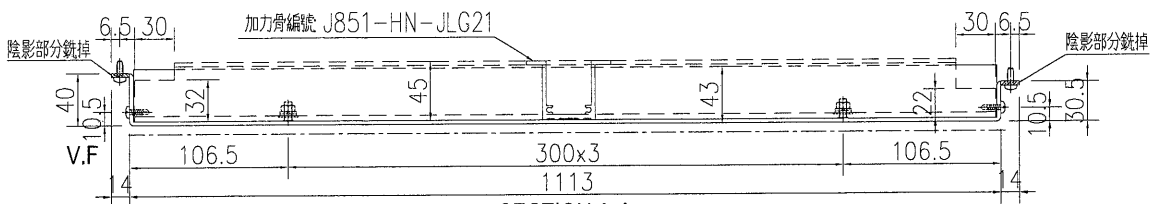

SECTION A-A


名稱	鋁板加工圖	制圖	WY	2021.05.06	修改		
材料	3mm 鋁板	復核			日期		
顏色	UCT534509SC-3 深灰色	批准			圖號	J851-HN-KB45	

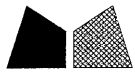


數量	備註
1	

工程號 J-851 地盤 青衣明翹匯

注：開孔為上下均等，左右均等。

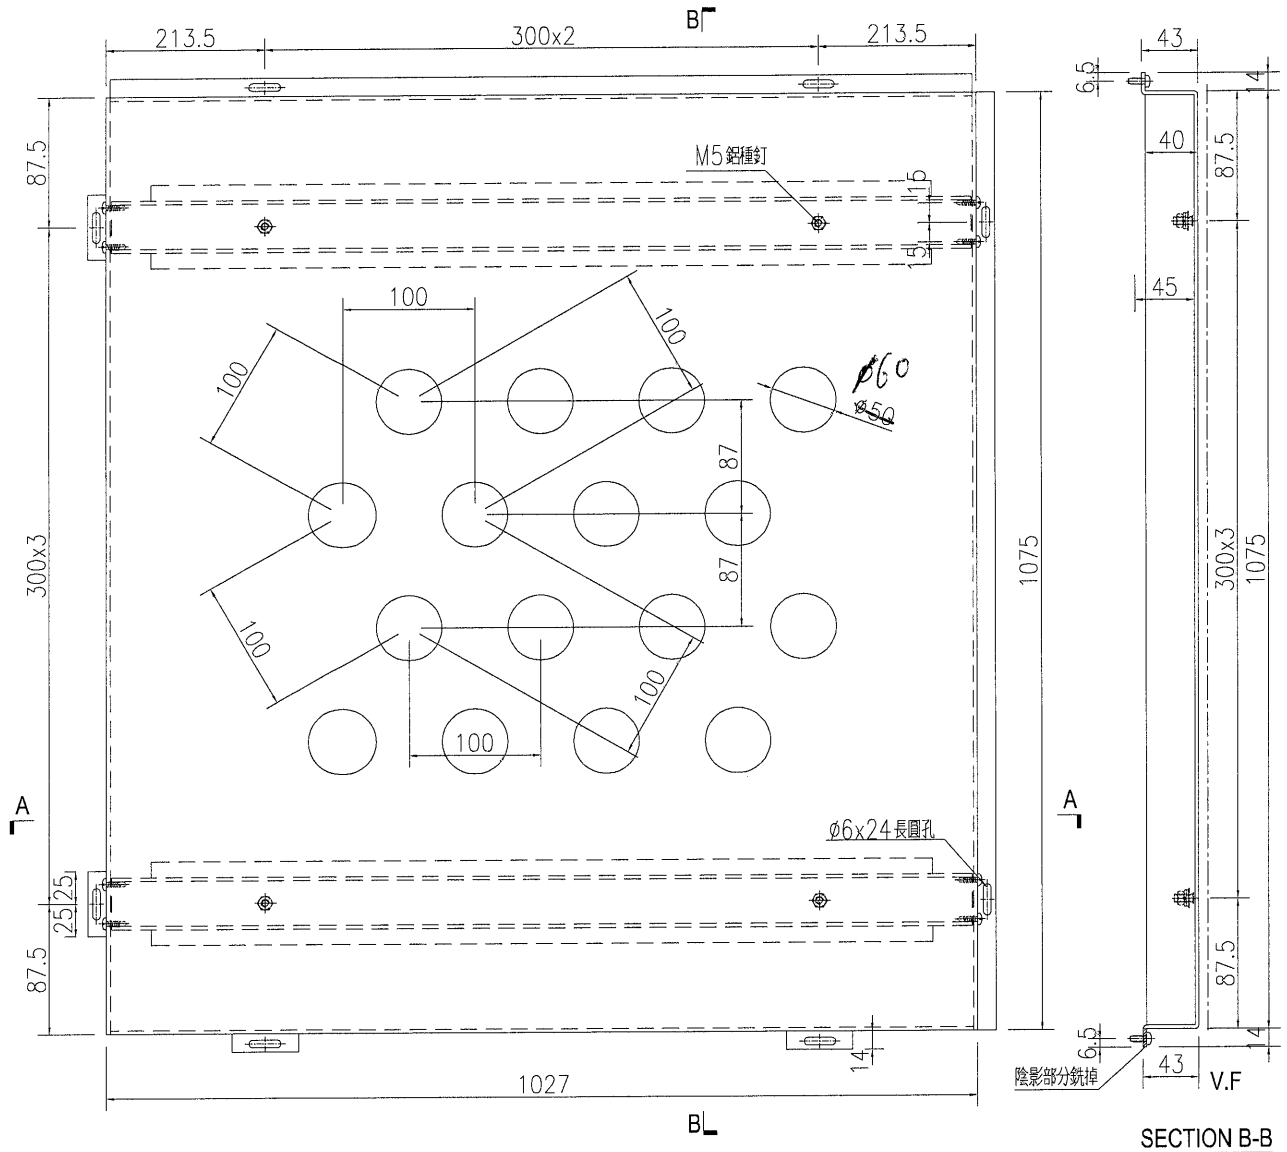

SECTION B-B

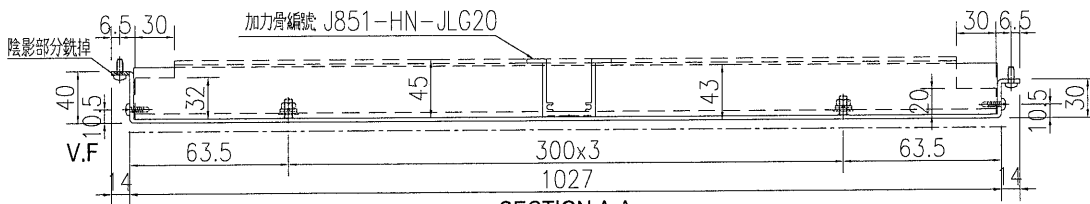

SECTION A-A

名稱	鋁板加工圖	制圖	WYY	2021.05.06	修改		
材料	3mm 鋁板	復核			日期		
顏色	UCT534509SC-3 深灰色	批准			圖號	J851-HN-KB46	





美特鋁質 有限公司
MID Aluminum Fabricator Ltd.

序号	物料编号	数量	长度L	A	B	C	D	E	F	加力骨编号				
1	J851-HN-KB48	1	841	120.5	300	x	2	120.5	120.5	300	x	2	120.5	J851-HN-JLG13
2	J851-HN-KB49	1	1113	106.5	300	x	3	106.5	106.5	300	x	3	106.5	J851-HN-JLG15

工程號	J-851	地盤	青衣明翹匯
-----	-------	----	-------

注：開孔為上下均等，左右均等。

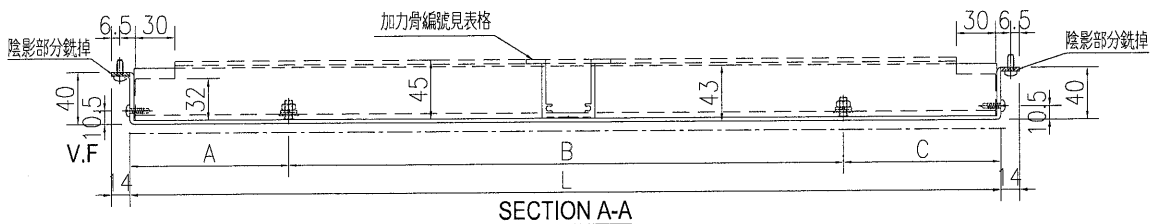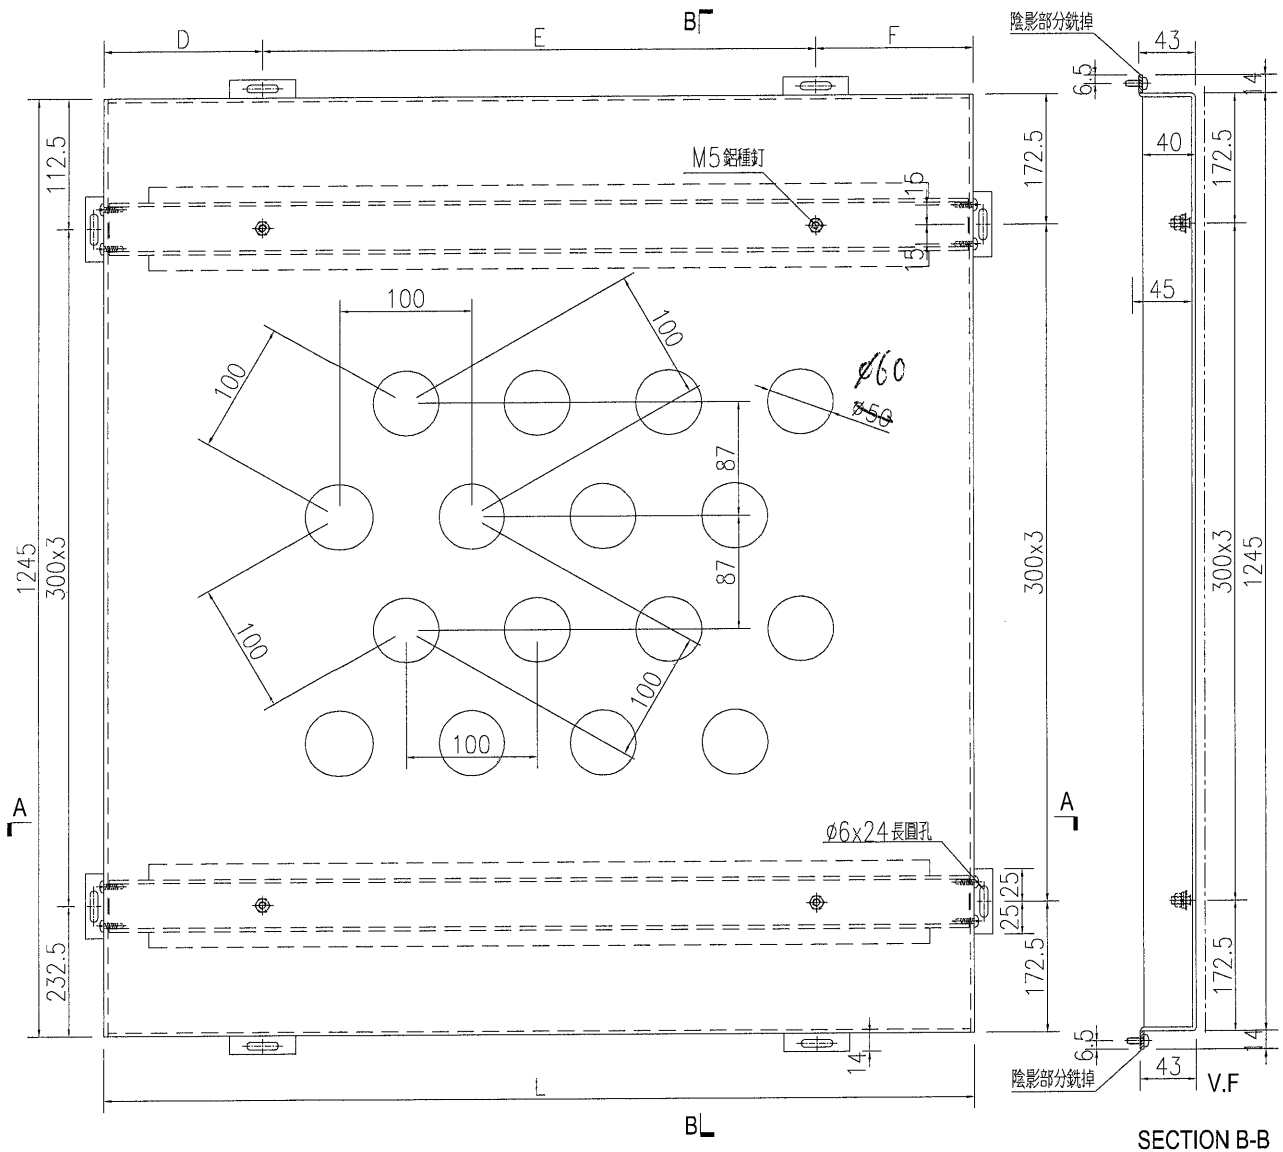

名稱	鋁板加工圖	制圖	WYY	2021.05.06	修改		
材料	3mm 鋁板	復核			日期		
顏色	UCT534509SC-3 深灰色	批准			圖號	J851-HN-KB48	





美特鋁質 有限公司
MIDI Aluminium Fabricator Ltd.

數量	備註
1	

工程號 J-851 地盤 青衣明翹匯

注：開孔為上下均等，左右均等。

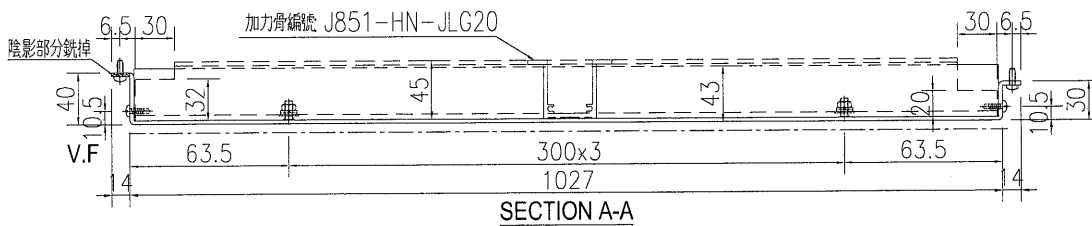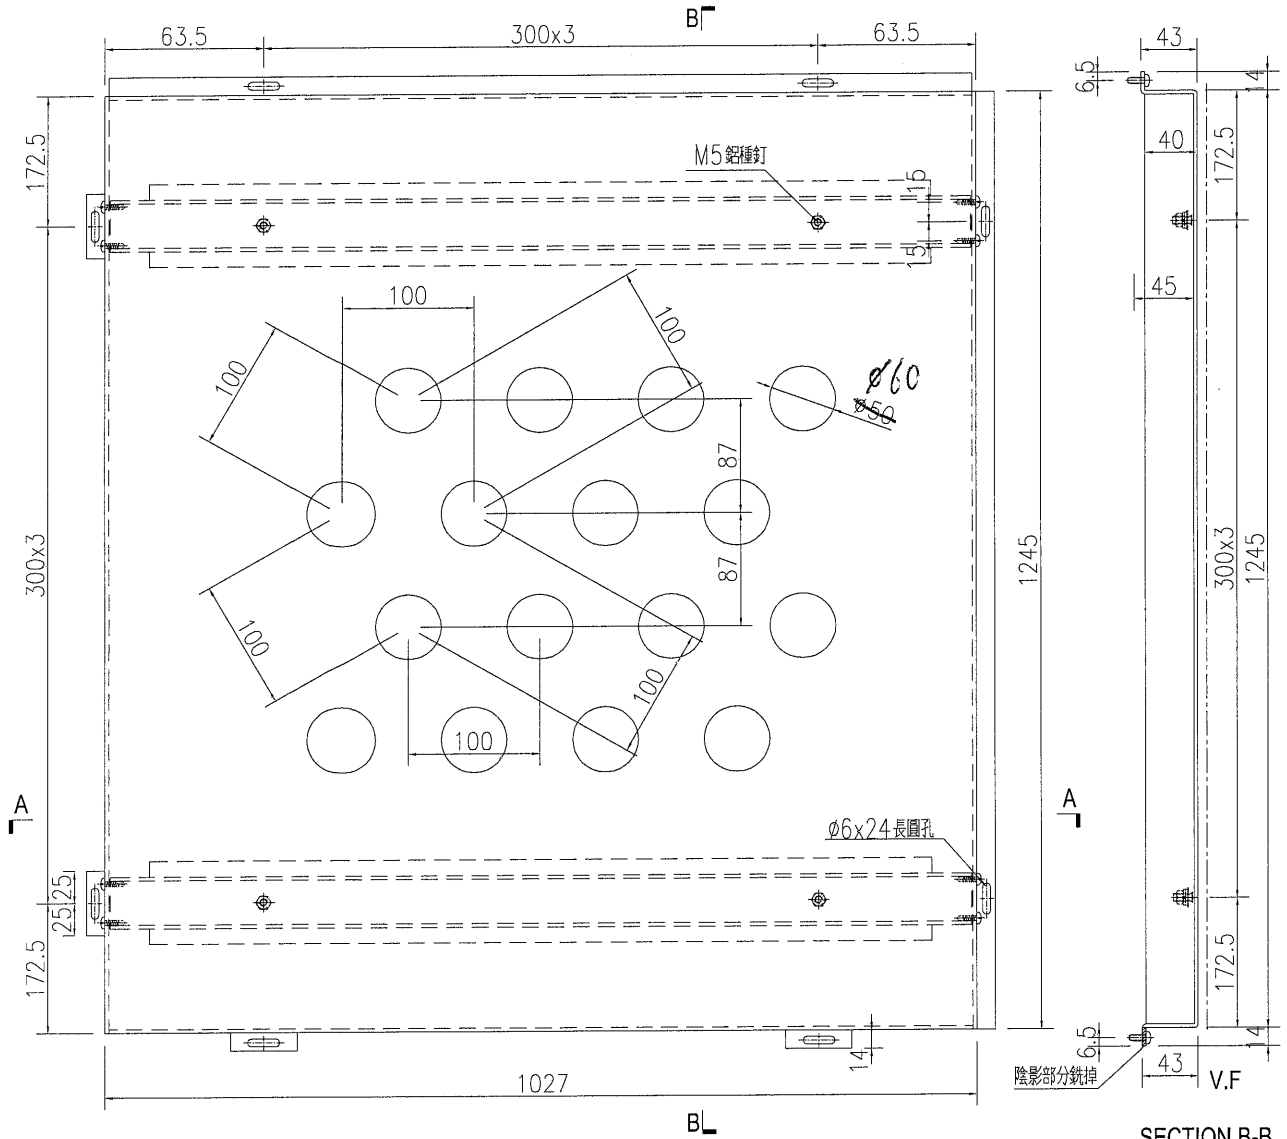

SECTION B-B

SECTION A-A

名稱	鋁板加工圖	制圖	WYY	2021.05.06	修改		
材料	3mm 鋁板	復核			日期		
顏色	UCT534509SC-3 深灰色	批准			圖號	J851-HN-KB51	




美特鋁質 有限公司
MIDI Aluminium Fabricator Ltd.

數量	備註
1	

工程號	J-851	地盤	青衣明翹匯
-----	-------	----	-------

注：開孔為上下均等，左右均等。

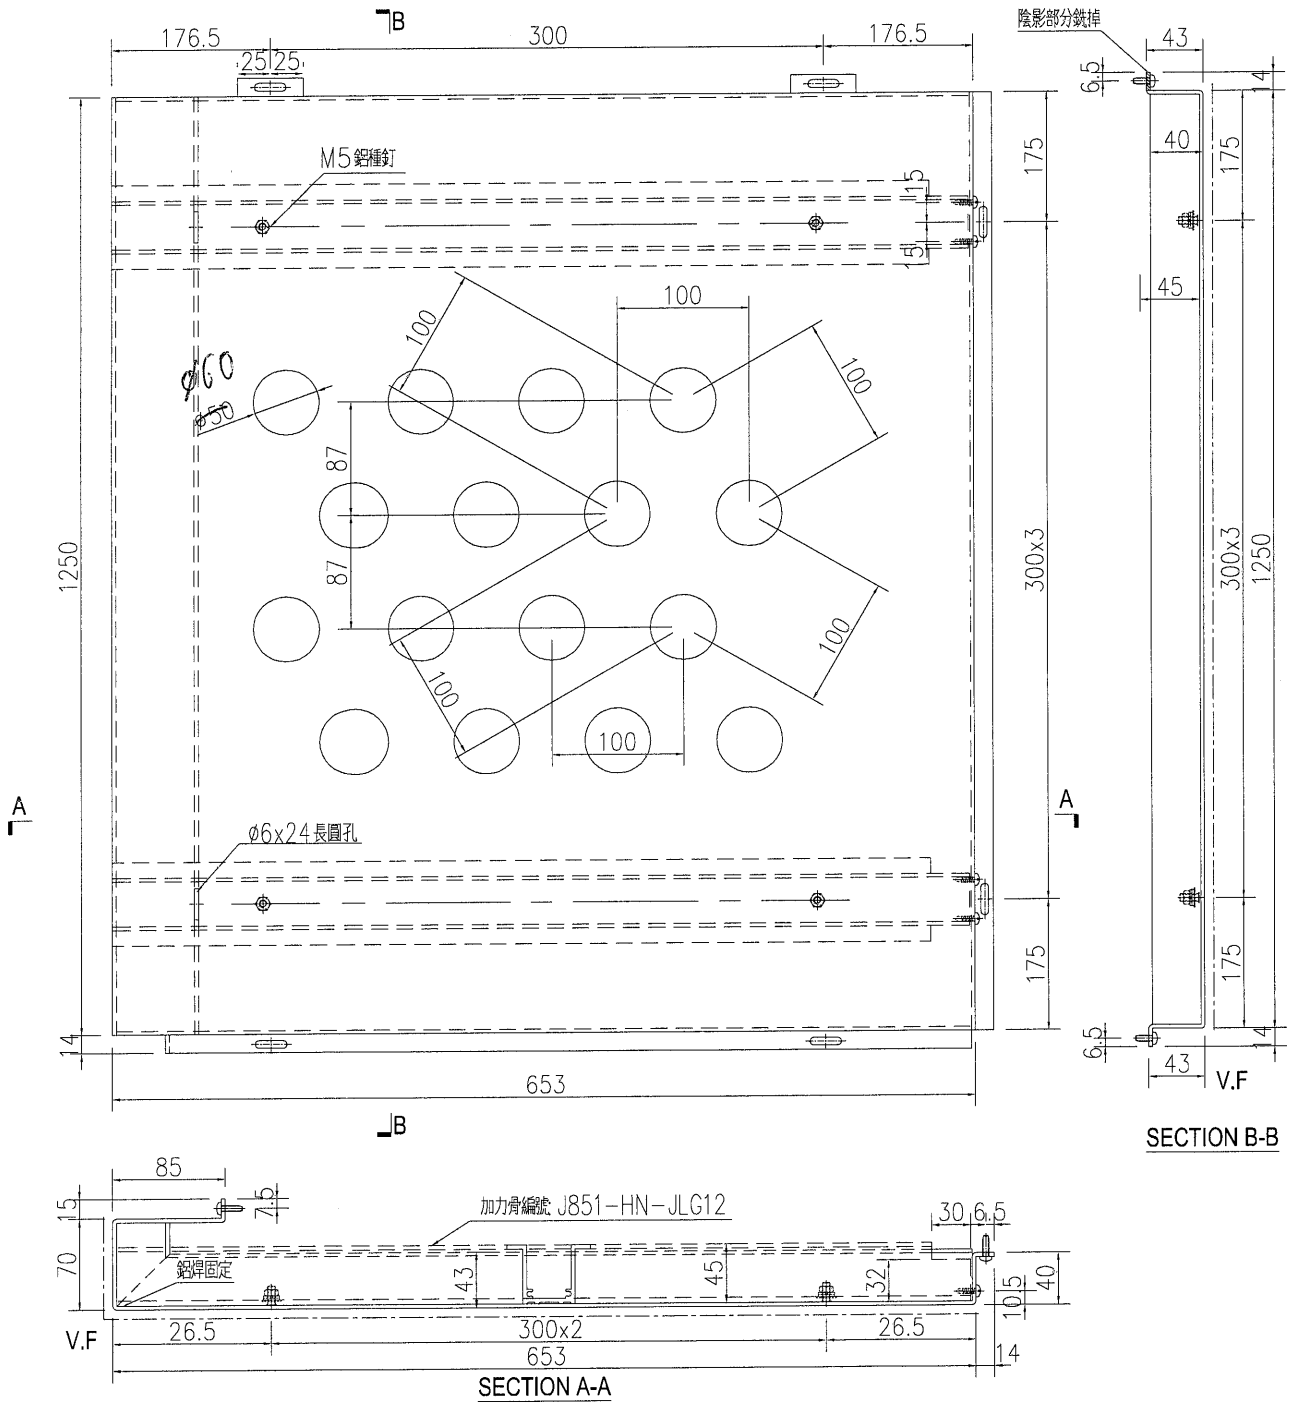

名稱	鋁板加工圖	制圖	WYY	2021.05.06	修改		
材料	3mm 鋁板	復核			日期		
顏色	UCT534509SC-3 深灰色	批准			圖號	J851-HN-KB52	




美特鋁質 有限公司
MIDI Aluminium Fabricator Ltd.

數量	備註
1	

工程號	J-851	地盤	青衣明翹匯
-----	-------	----	-------

注：開孔為上下均等，左右均等。

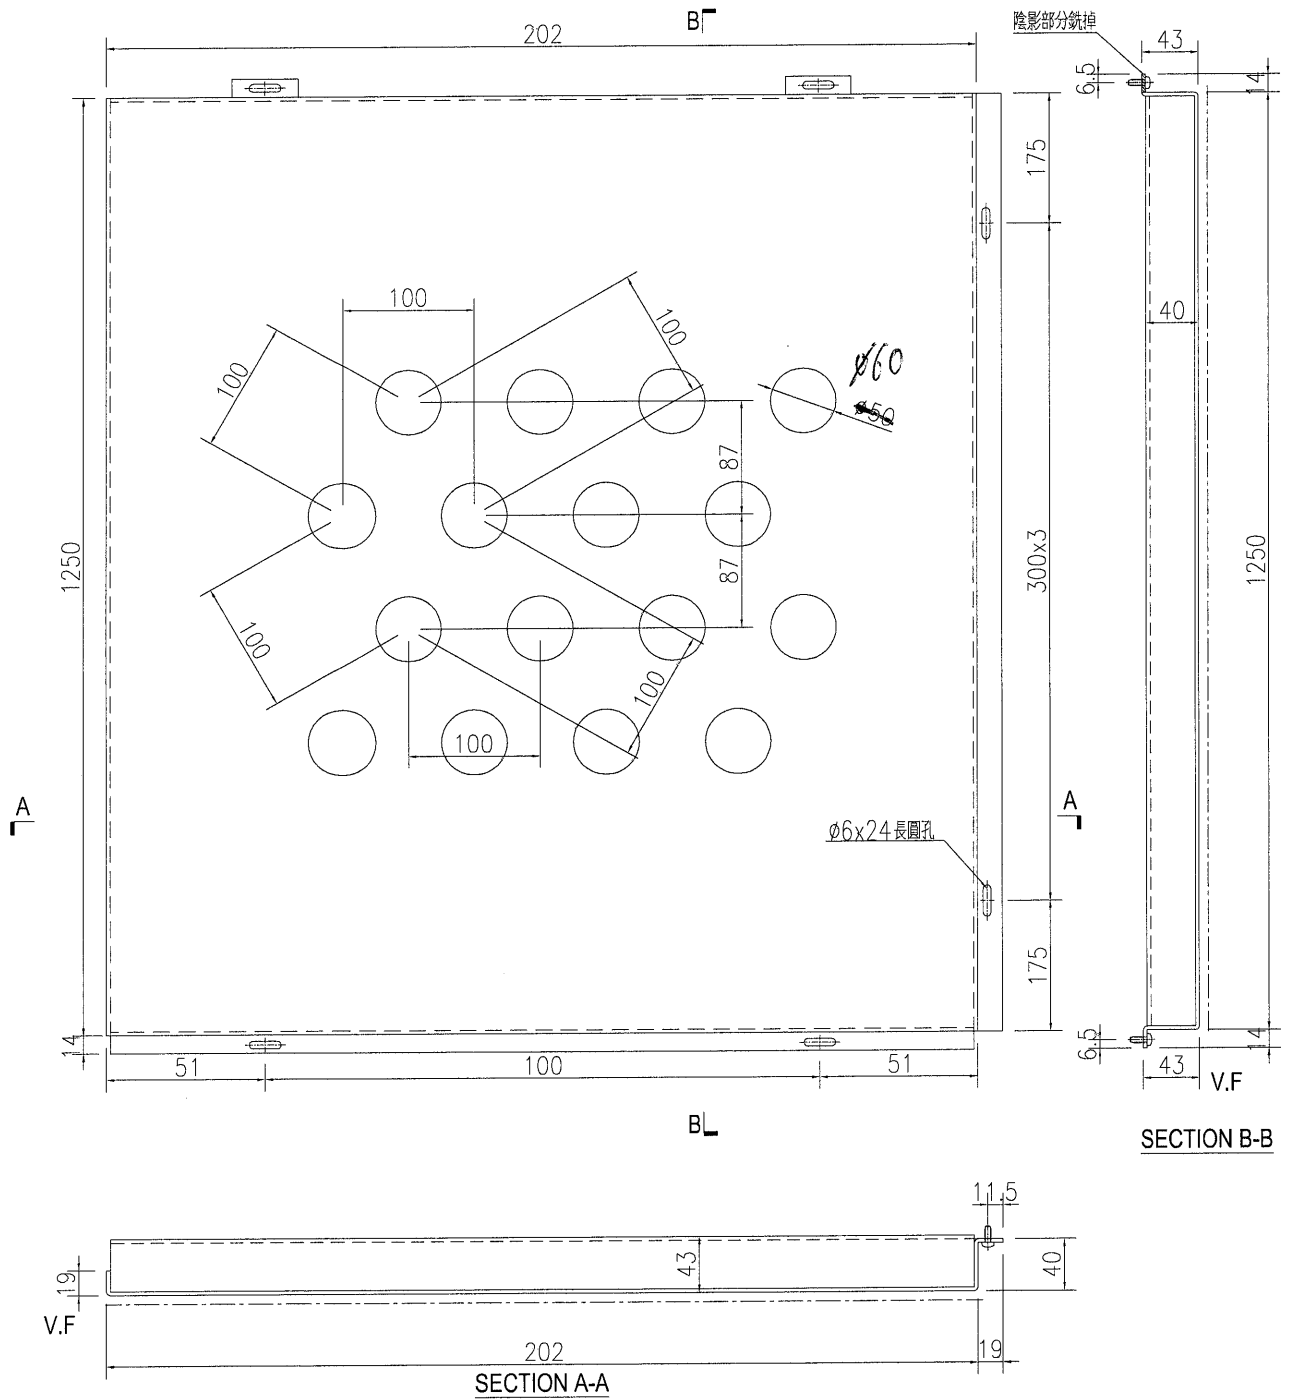

名稱	鋁板加工圖	制圖	WYY	2021.05.06	修改		
材料	3mm 鋁板	復核			日期		
顏色	UCT534509SC-3 深灰色	批准			圖號	J851-HN-KB53	




美特鋁質 有限公司
MIDI Aluminium Fabricator Ltd.

工程號 J-851 地盤 青衣明翹匯

數量 備註

1

注：開孔為上下均等，左右均等。

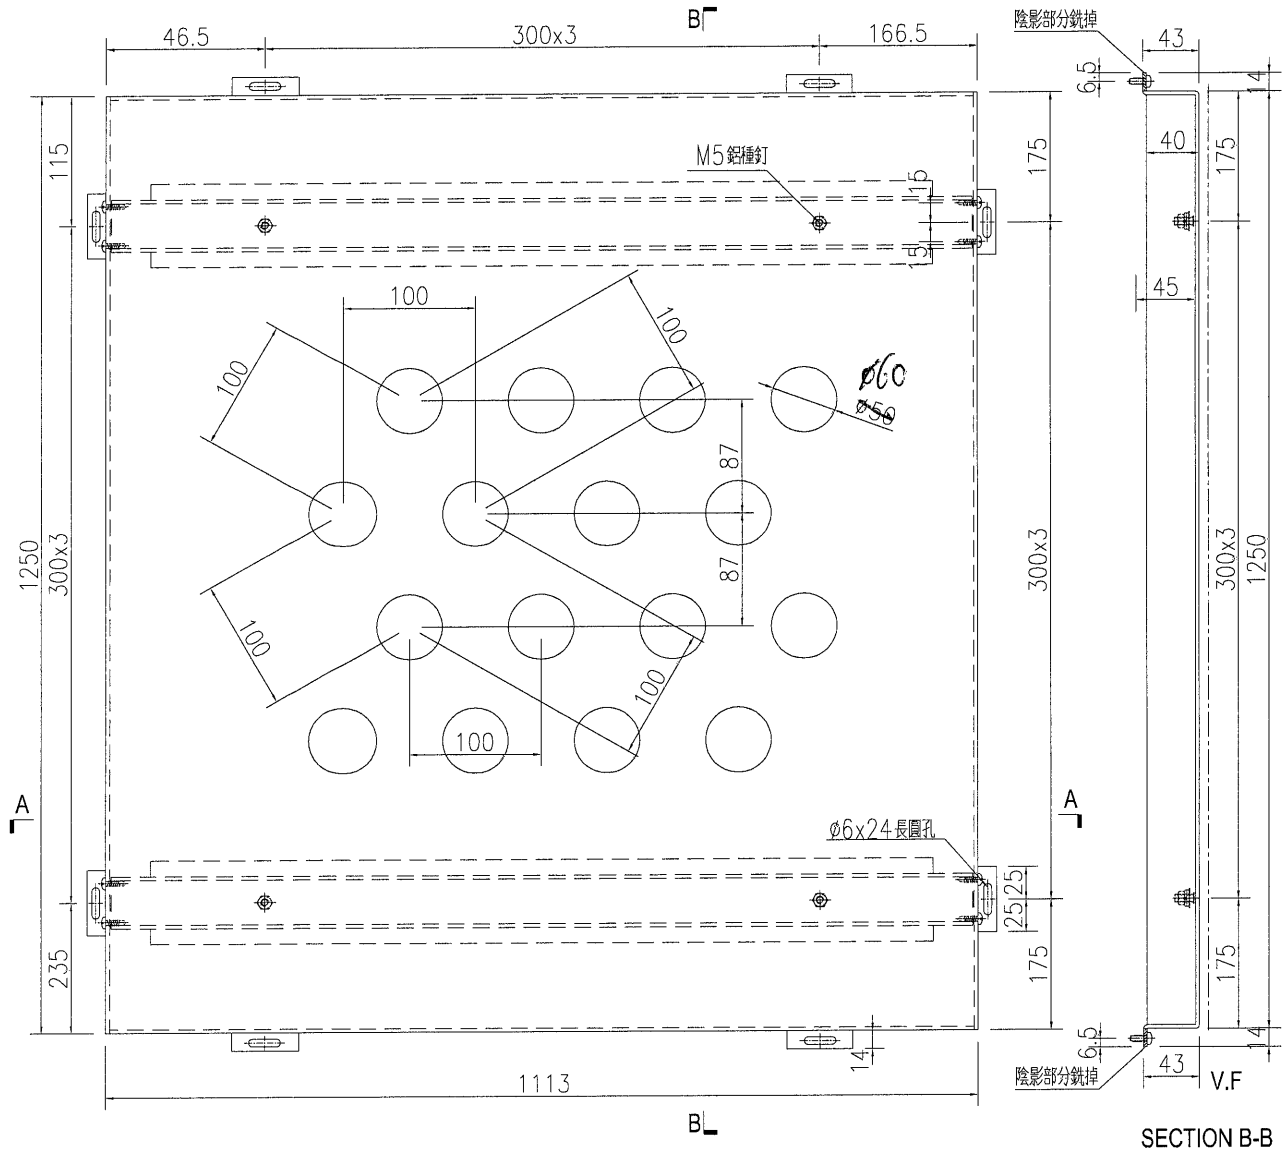

SECTION B-B

SECTION A-A

名稱	鋁板加工圖	制圖	WYY	2021.05.06	修改			
材料	3mm 鋁板	復核			日期			
顏色	UCT534509SC-3 深灰色	批准			圖號	J851-HN-KB54		




美特鋁質 有限公司
MIDI Aluminium Fabricator Ltd.


數量	備註
1	

工程號 J-851 地盤 青衣明翹匯

注：開孔為上下均等，左右均等。

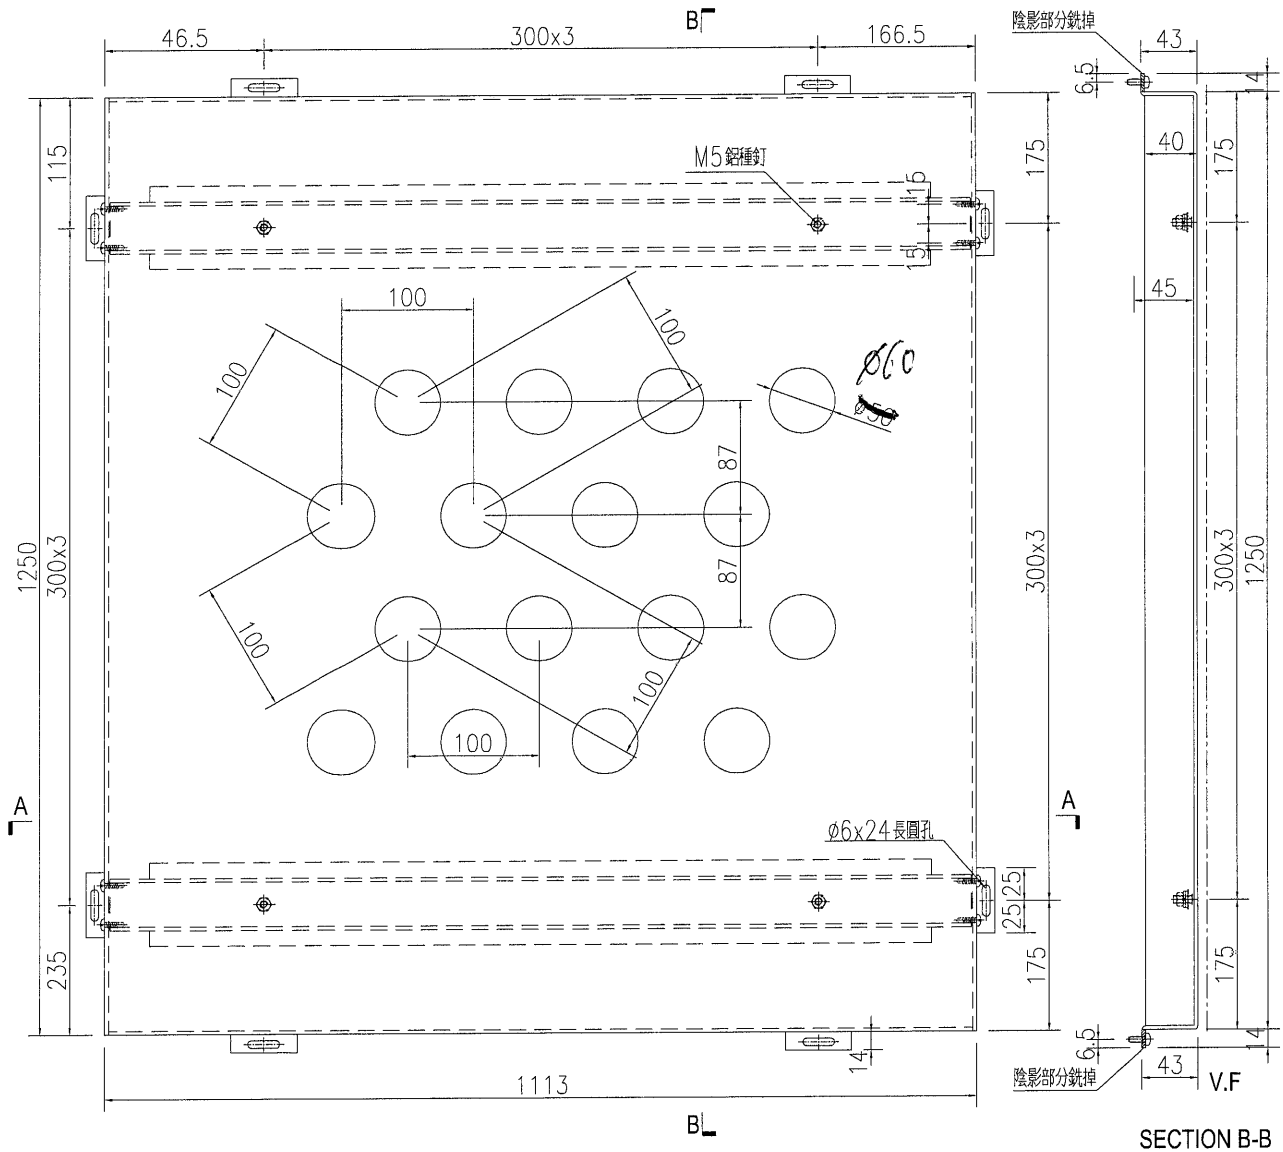

SECTION B-B

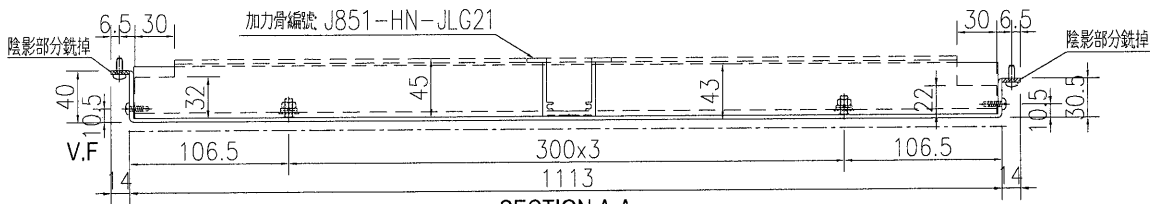

SECTION A-A

名稱	鋁板加工圖	制圖	WYY	2021.05.06	修改		
材料	3mm 鋁板	復核			日期		
顏色	UCT534509SC-3 深灰色	批准			圖號	J851-HN-KB55	





美特鋁質 有限公司
MIDI Aluminium Fabricator Ltd.

序号	物料编号	数量	长度L	A	B	C
1	J851-HN-KB95	1	1259	29.5	300 x	4 29.5

工程號 J-851 地盤 青衣明翹匯

注：開孔為上下均等，左右均等。

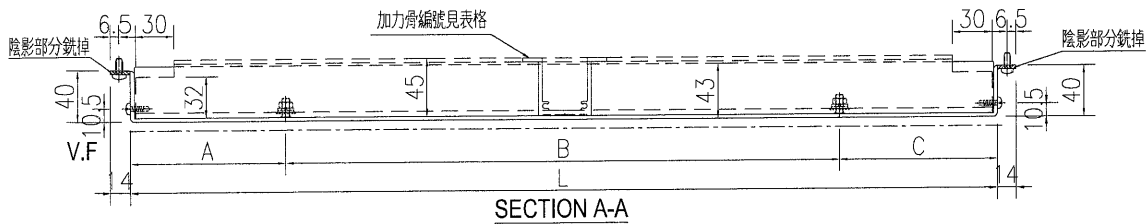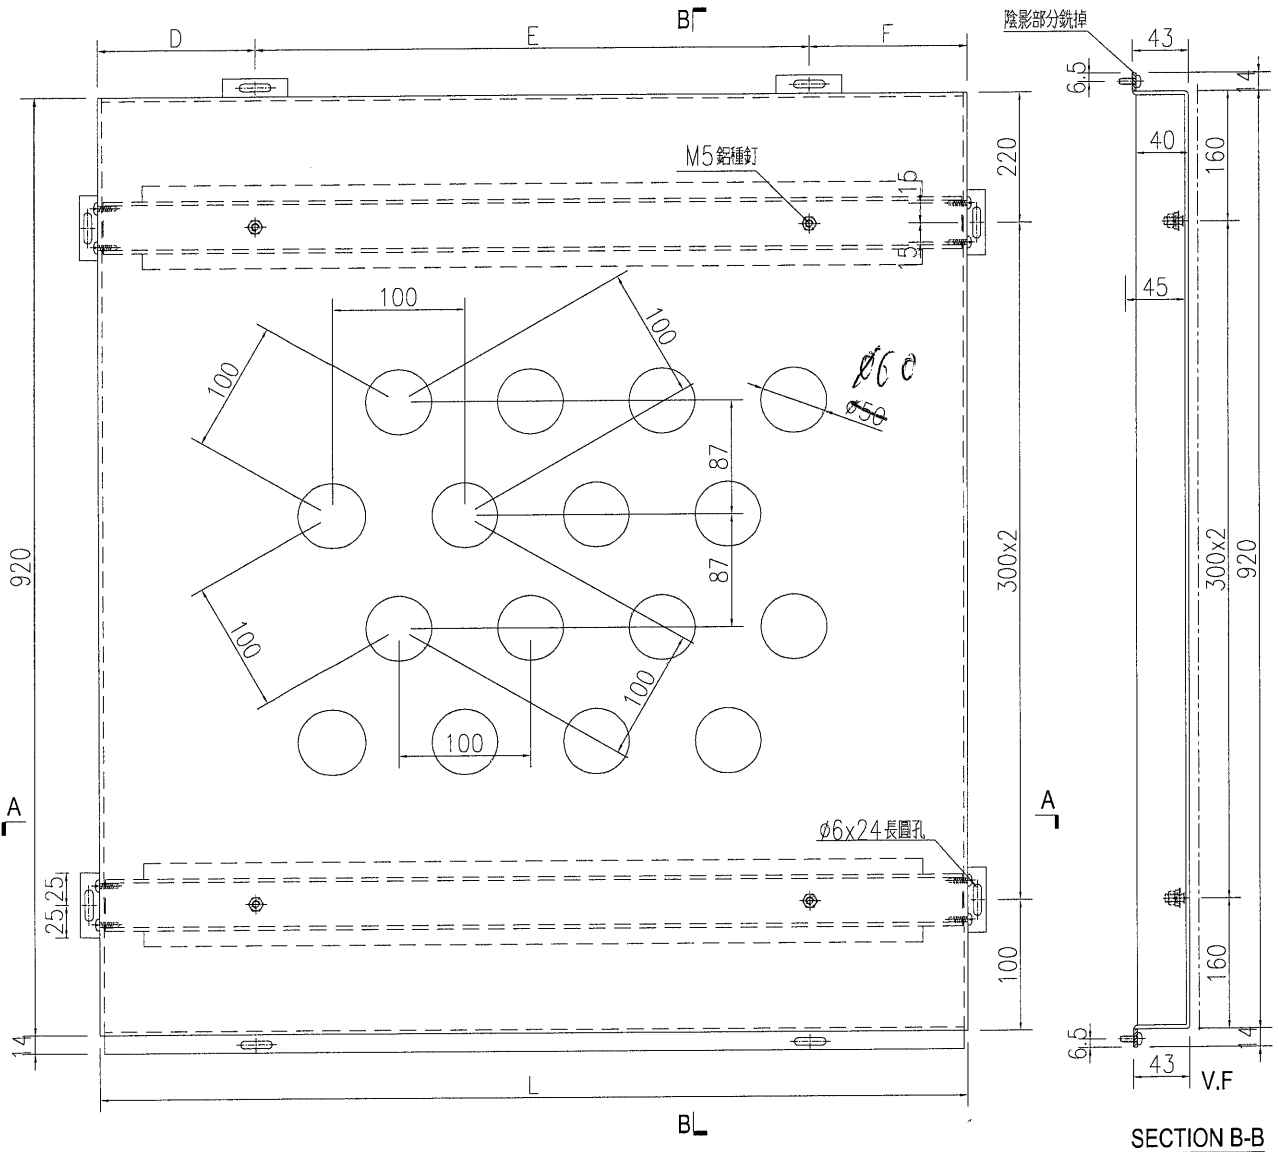

SECTION B-B

名稱	鋁板加工圖	制圖	WYY	2021.05.06	修改		
材料	3mm 鋁板	復核			日期		
顏色	UCT534509SC-3 深灰色	批准			圖號	J851-HN-KB95	