

工程指示 / 要求簡箋(E.I.)

工程指示編號：EI / 3403 / 21 修改版次：C

工程編號：J851 工程名稱：青衣明翹匯

工程項目：平台鋁格 - 地盤用鋁板加工圖 (TX Room)

收件人：生統 發件人：Yancy Chen 日期：24/05/2021 (下午)

要求提供 / 確認 事項：

- | | | |
|------------------------------------|-------------------------------------|-------------------------------|
| <input type="checkbox"/> 初步鋁料 B.M. | <input type="checkbox"/> 加工拆圖，然後生產 | <input type="checkbox"/> 尺寸表 |
| <input type="checkbox"/> 正式鋁料 B.M. | <input type="checkbox"/> 技術上資料 / 指示 | <input type="checkbox"/> 報價 |
| <input type="checkbox"/> 配件 B.M. | <input type="checkbox"/> 樣辦或貨品說明書 | <input type="checkbox"/> 分判合約 |
| <input type="checkbox"/> 其他：_____ | | |

內容：

請按附件修改圖紙加工，送地盤。

請在 30/5/2021 前完成上列要求。

附：

1+ 1 頁

以上項目為：

- 原合約工程包 原合約工程加 / 減賬 新工程報價

原因：-

分發東莞各部門：

- () 生產技術總監 連附件 () 技術部 連附件 () 生產部 連附件 () 機械設計部 連附件
 () 採購部 連附件 (✓) 生產統籌部 連附件
 () 質檢部 連附件 () 會計部 連附件 () 報關組 連附件 () 其他 _____ 連附件

分發香港各部門：

- () 行政部 連附件 () 會計部 連附件 () 統籌部 連附件 (✓) 工程部地盤科文 連附件 明
 () 採購部 連附件 () QS 部 連附件 () 維修部 連附件 () 其他 _____ 連附件

傳遞編號：

HK 1155 / 21

發件人簽署：

Yancy Chen




項目經理簽署：

[Signature]



美特鋁質 有限公司
MIDI Aluminium Fabricator Ltd.

工程號 J-851 地盤 青衣明翹匯

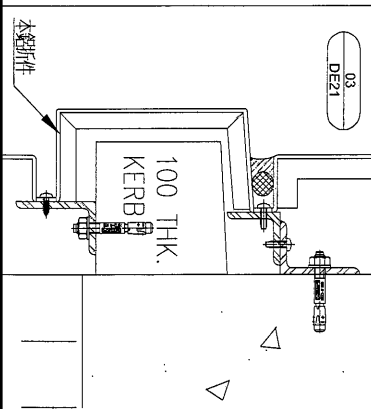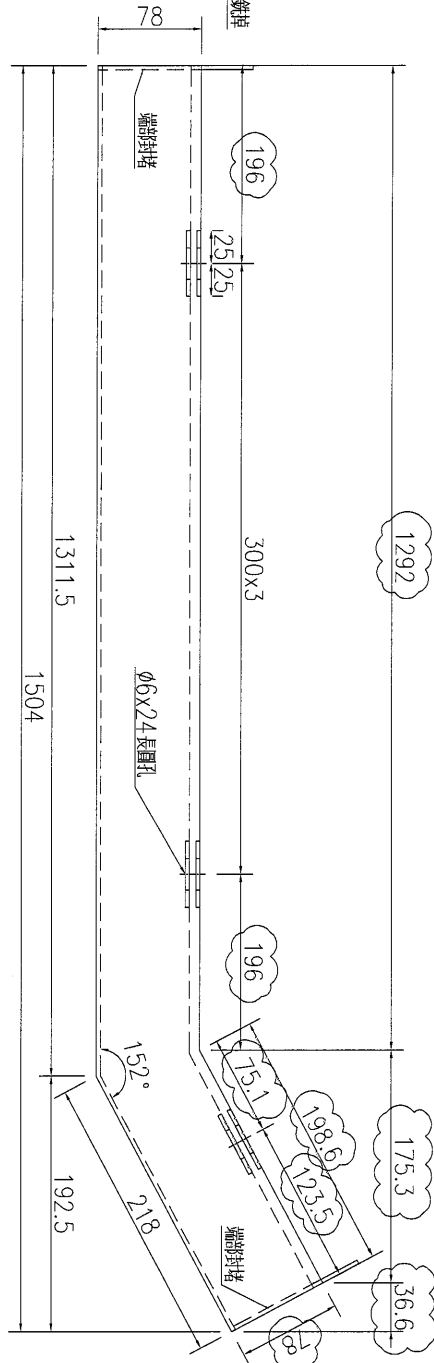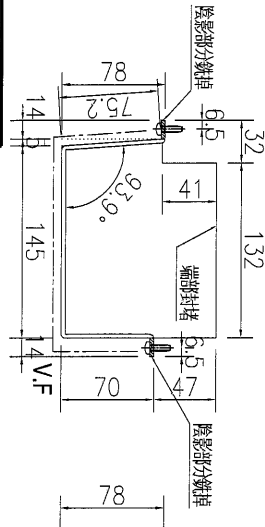

數量	1
備註	

名稱	鋁板加工圖	制圖	WYY	2021.05.06	修改	A
材料	3mm 鋁板	復核			日期	2021.5.24
顏色	UCT534509SC-3 深灰色	批准			圖號	J851-HN-KB79