

工程指示 / 要求簡箋(E.I.)

工程指示編號：EI / 3454 / 121 修改版次：-
 工程編號：J851 工程名稱：青衣明翹匯
 工程項目：露台欄河 - 地盤用鋁板加工圖 (33 樓頂向山方向)
 收件人：生統 發件人：Yancy Chen 日期：26/05/2021

要求提供 / 確認 事項：

- | | | |
|------------------------------------|-------------------------------------|-------------------------------|
| <input type="checkbox"/> 初步鋁料 B.M. | <input type="checkbox"/> 加工拆圖，然後生產 | <input type="checkbox"/> 尺寸表 |
| <input type="checkbox"/> 正式鋁料 B.M. | <input type="checkbox"/> 技術上資料 / 指示 | <input type="checkbox"/> 報價 |
| <input type="checkbox"/> 配件 B.M. | <input type="checkbox"/> 樣辦或貨品說明書 | <input type="checkbox"/> 分判合約 |
| <input type="checkbox"/> 其他：_____ | | |

內容：

請按附頁 BM 表和圖紙加工，送地盤。

請在 5/6/2021 前完成上列要求。

附：

1+ 7 頁

以上項目為：

- 原合約工程包 原合約工程加 / 減賬 新工程報價

原因：-

分發東莞各部門：

- () 生產技術總監 連附件 () 技術部 連附件 () 生產部 連附件 () 機械設計部 連附件
 () 採購部 連附件 (✓) 生產統籌部 連附件
 () 質檢部 連附件 () 會計部 連附件 () 報關組 連附件 () 其他 _____ 連附件

分發香港各部門：

- () 行政部 連附件 () 會計部 連附件 () 統籌部 連附件 (✓) 工程部地盤科文 連附件 橫哥
 () 採購部 連附件 () QS 部 連附件 () 維修部 連附件 () 其他 _____ 連附件

傳遞編號：

HK 1172 / 21

發件人簽署：

Yc

項目經理簽署：

[Signature]

美特鋁質 MIDI Aluminium Fabricator Ltd.		工程號: J-851		計算: WYY		日期: 27/1/2021						送呈: 施哥			
地盤名稱: 青衣明輝匯		核對:		日期:		日期:						副本:			
地盤用鋁板B.M.表		項目類別: 平臺		批准:		日期:									
BM編號:		修改版次:		A/C Code:		總V.F.:		總重量:		96.41		此BM依據 資料計算			
序號	修改內容	鋁板圖號	鋁板名稱	顏色	尺寸A	實用	後備	總數	總重量	總展開面積		看加工圖	位置		地盤復尺
										單件展開面積	總面積		單件V.F.	總V.F.	
1		A 01	3mm厚鋁板	TUC43350白色	405	1		1	2.895	0.356	0.356	A1~17	T1A	C	395
2		A 02	3mm厚鋁板	TUC43350白色	415	1		1	2.959	0.364	0.364	A1~17	T1A	C	405
3		A 03	3mm厚鋁板	TUC43350白色	320	1		1	2.344	0.288	0.288	A1~17	T1A	D	310
4		A 04	3mm厚鋁板	UCT534509SC-3 深灰色	315	1		1	2.312	0.284	0.284	A1~17	T1A	E	305
5		A 05	3mm厚鋁板	UCT534509SC-3 深灰色	305	1		1	2.247	0.276	0.276	A1~17	T1A	F	295
6		A 06	3mm厚鋁板	TUC43350白色	310	1		1	2.279	0.280	0.280	A1~17	T1A	G	300
7		A 07	3mm厚鋁板	TUC43350白色	310	1		1	2.279	0.280	0.280	A1~17	T1	F	300
8		A 08	3mm厚鋁板	UCT534509SC-3 深灰色	405	1		1	2.895	0.356	0.356	A1~17	T1	E	395
9		A 09	3mm厚鋁板	UCT534509SC-3 深灰色	400	1		1	2.862	0.352	0.352	A1~17	T2	E	390
10		A 10	3mm厚鋁板	TUC43350白色	310	1		1	2.279	0.280	0.280	A1~17	T2	F	300
11		A 11	3mm厚鋁板	TUC43350白色	310	1		1	2.279	0.280	0.280	A1~17	T2	G	300
12		A 12	3mm厚鋁板	TUC43350白色	310	1		1	2.279	0.280	0.280	A1~17	T2	H	300
13		A 13	3mm厚鋁板	UCT534509SC-3 深灰色	310	1		1	2.279	0.280	0.280	A1~17	T2A	E	300
14		A 14	3mm厚鋁板	UCT534509SC-3 深灰色	320	1		1	2.344	0.288	0.288	A1~17	T2A	D	310
15		A 15	3mm厚鋁板	TUC43350白色	830	1		1	5.647	0.695	0.695	A1~17	T2A	C	820
16		A 16	3mm厚鋁板	TUC43350白色	740	1		1	5.064	0.623	0.623	A1~17	T2A	B	730
17		A 17	3mm厚鋁板	TUC43350白色	415	1		1	2.959	0.364	0.364	A1~17	T2A	B	405
18		B 01	3mm厚鋁板	TUC43350白色	405	1		1	2.895	0.356	0.356	B1~17	T1A	C	395



美特鋁質 MIDI Aluminium Fabricator Ltd.		工程號: J-851		計算: WYY		日期:		27/1/2021				送呈: 施哥			
地盤名稱: 青衣明麗匯		核對:		日期:		日期:						副本:			
項目類別: 平臺		批准:		日期:		日期:									
BM編號:		修改版次:		A/C Code:		總V.F.:		11.86		總重量:		96.41			
19	B	02	3mm厚鋁板	TUC43350白色	415	1	1	2.959	0.364	0.364	0.364	B1~17	T1A	C	405
20	B	03	3mm厚鋁板	TUC43350白色	320	1	1	2.344	0.288	0.288	0.288	B1~17	T1A	D	310
21	B	04	3mm厚鋁板	UCT534509SC-3 深灰色	315	1	1	2.312	0.284	0.284	0.284	B1~17	T1A	E	305
22	B	05	3mm厚鋁板	UCT534509SC-3 深灰色	305	1	1	2.247	0.276	0.276	0.276	B1~17	T1A	F	295
23	B	06	3mm厚鋁板	TUC43350白色	310	1	1	2.279	0.280	0.280	0.280	B1~17	T1A	G	300
24	B	07	3mm厚鋁板	TUC43350白色	310	1	1	2.279	0.280	0.280	0.280	B1~17	T1	F	300
25	B	08	3mm厚鋁板	UCT534509SC-3 深灰色	405	1	1	2.895	0.356	0.356	0.356	B1~17	T1	E	395
26	B	09	3mm厚鋁板	UCT534509SC-3 深灰色	400	1	1	2.862	0.352	0.352	0.352	B1~17	T2	E	390
27	B	10	3mm厚鋁板	TUC43350白色	310	1	1	2.279	0.280	0.280	0.280	B1~17	T2	F	300
28	B	11	3mm厚鋁板	TUC43350白色	310	1	1	2.279	0.280	0.280	0.280	B1~17	T2	G	300
29	B	12	3mm厚鋁板	TUC43350白色	310	1	1	2.279	0.280	0.280	0.280	B1~17	T2	H	300
30	B	13	3mm厚鋁板	UCT534509SC-3 深灰色	310	1	1	2.279	0.280	0.280	0.280	B1~17	T2A	E	300
31	B	14	3mm厚鋁板	UCT534509SC-3 深灰色	320	1	1	2.344	0.288	0.288	0.288	B1~17	T2A	D	310
32	B	15	3mm厚鋁板	TUC43350白色	830	1	1	5.647	0.695	0.695	0.695	B1~17	T2A	C	820
33	B	16	3mm厚鋁板	TUC43350白色	740	1	1	5.064	0.623	0.623	0.623	B1~17	T2A	B	730
34	B	17	3mm厚鋁板	TUC43350白色	415	1	1	2.959	0.364	0.364	0.364	B1~17	T2A	B	405
35															
36															
37															
						總合計:		34	96.408	11.858	11.858				

EG-DWG3



美特鋁質 有限公司
MIDI Aluminium Fabricator Ltd.

工程號	J-851	地盤	青衣明翹匯
-----	-------	----	-------

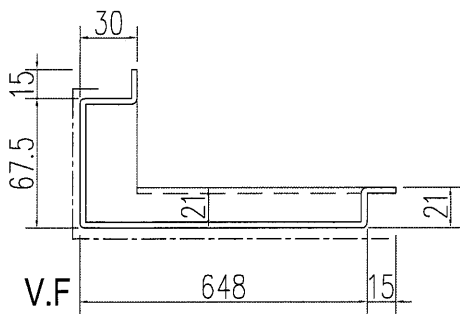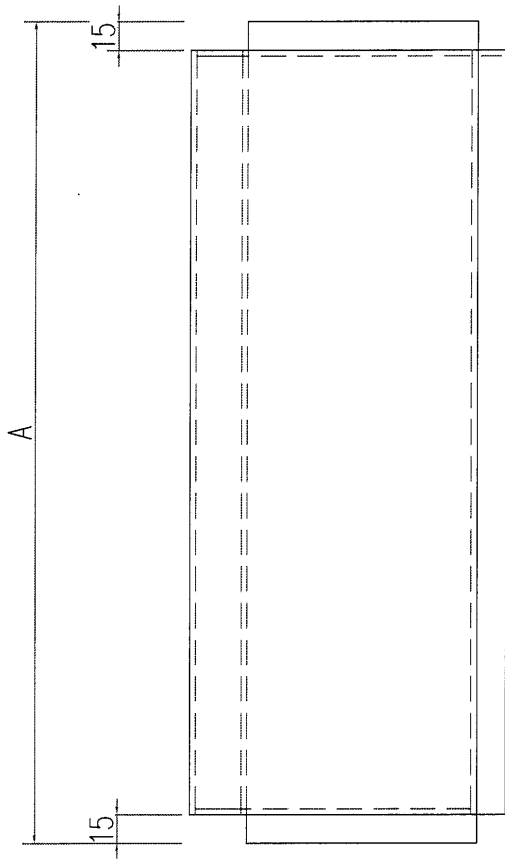

名稱	鋁板加工圖	制圖	WYY	2021.01.27	修改			
材料	3mm 鋁板	復核			日期			
顏色	-	批准			圖號	A1~17		

EG-DWG3




美特鋁質 有限公司
MIDI Aluminium Fabricator Ltd.

工程號

J-851

地盤

青衣明翹匯

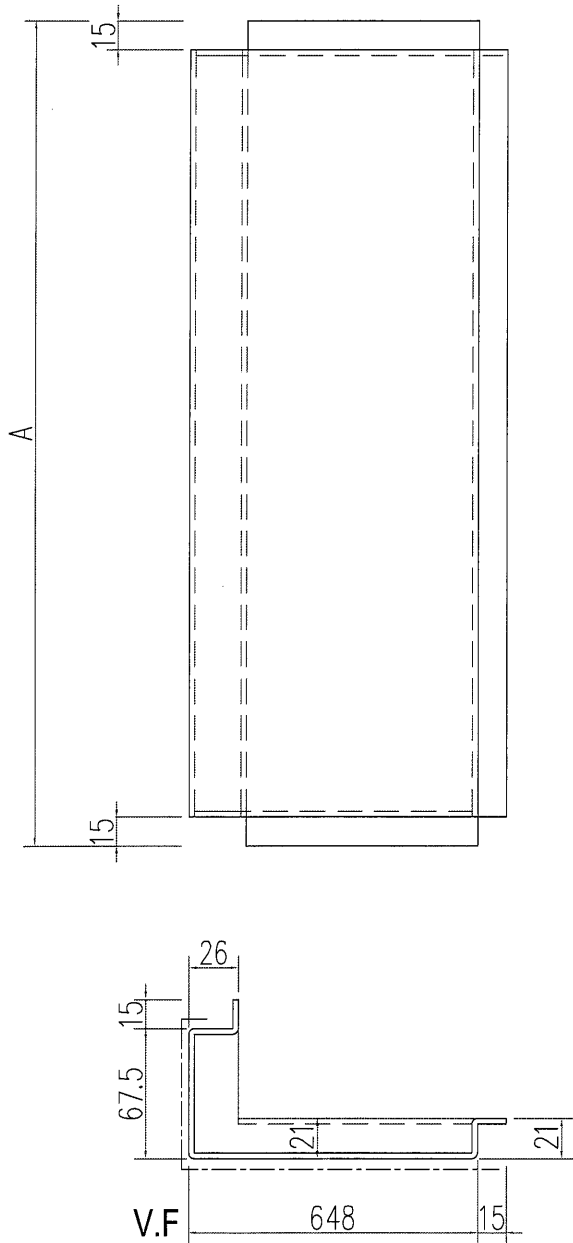


名稱	鋁板加工圖	制圖	WYY	2021.01.27	修改		
材料	3mm 鋁板	復核			日期		
顏色	-	批准			圖號	B1~17	


位置圖



- A1/B1 395
- A2/B2 405
- A3/B3 310
- A4/B4 305
- A5/B5 395
- A6/B6 300
- A7/B7 300
- A8/B8 395

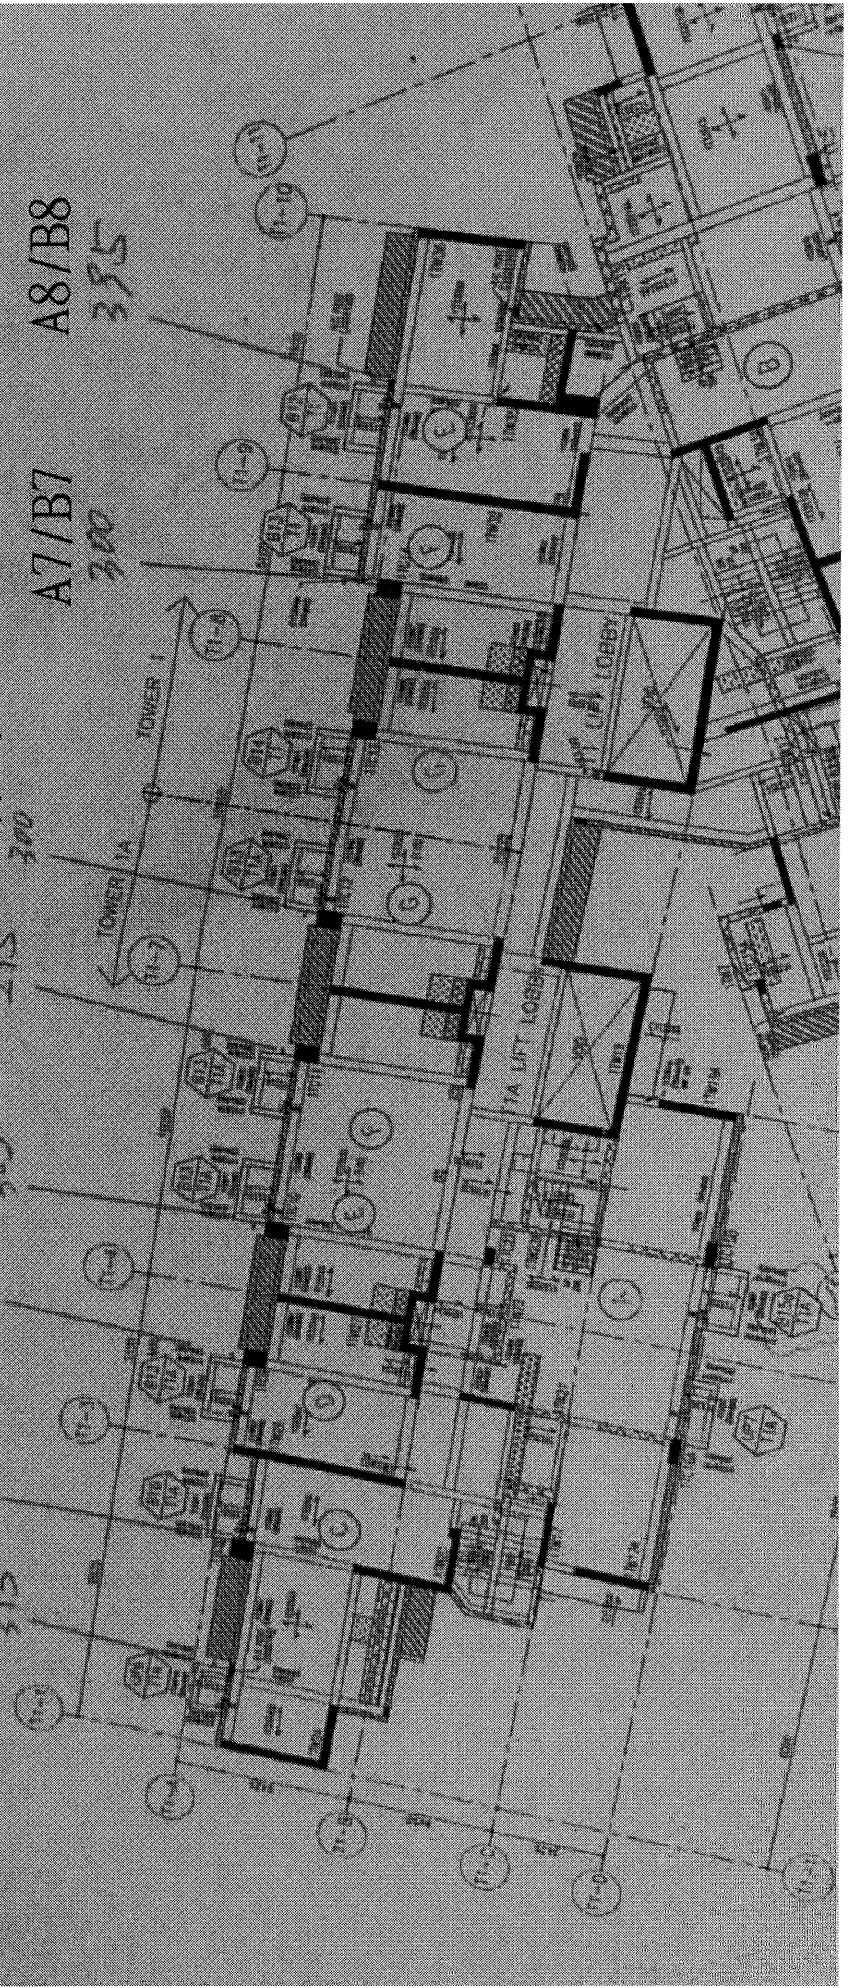


位置圖

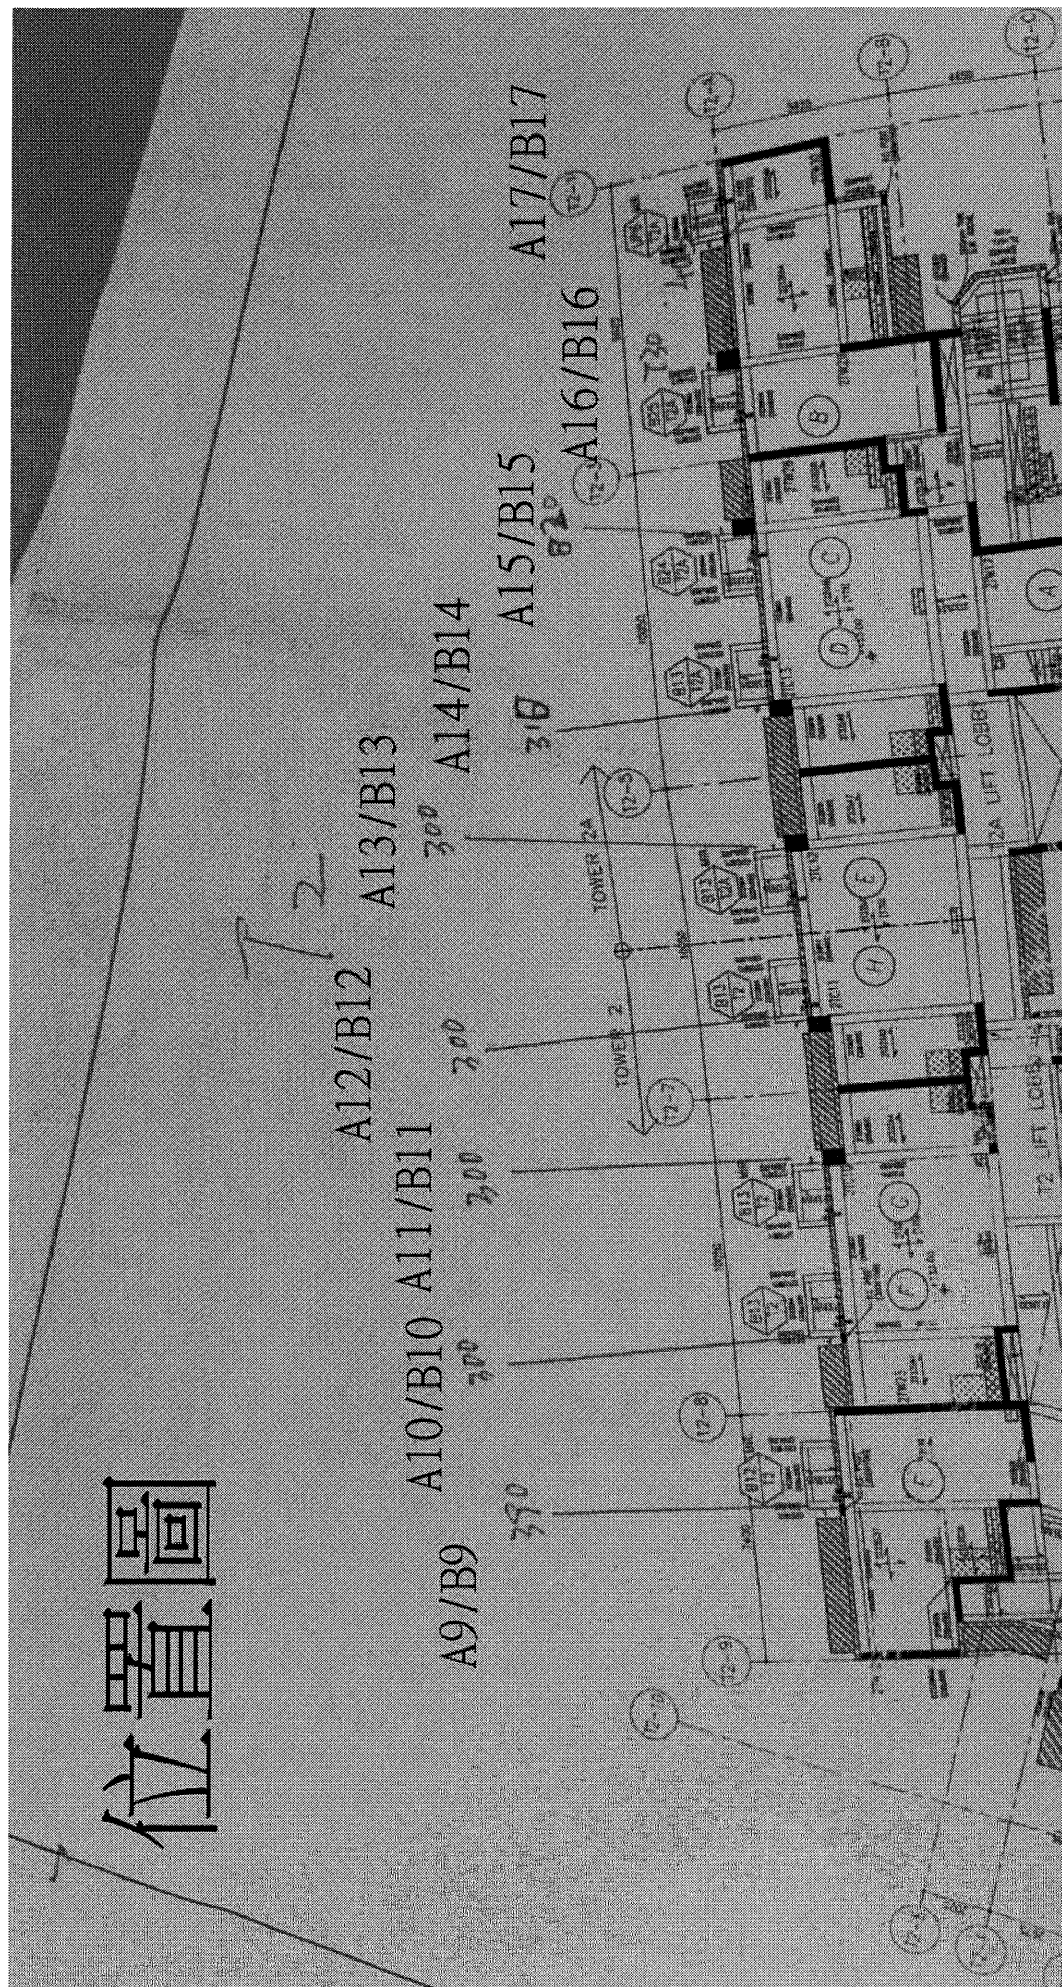

現場復尺了

DETAIL SK-04(31)

AL6-1

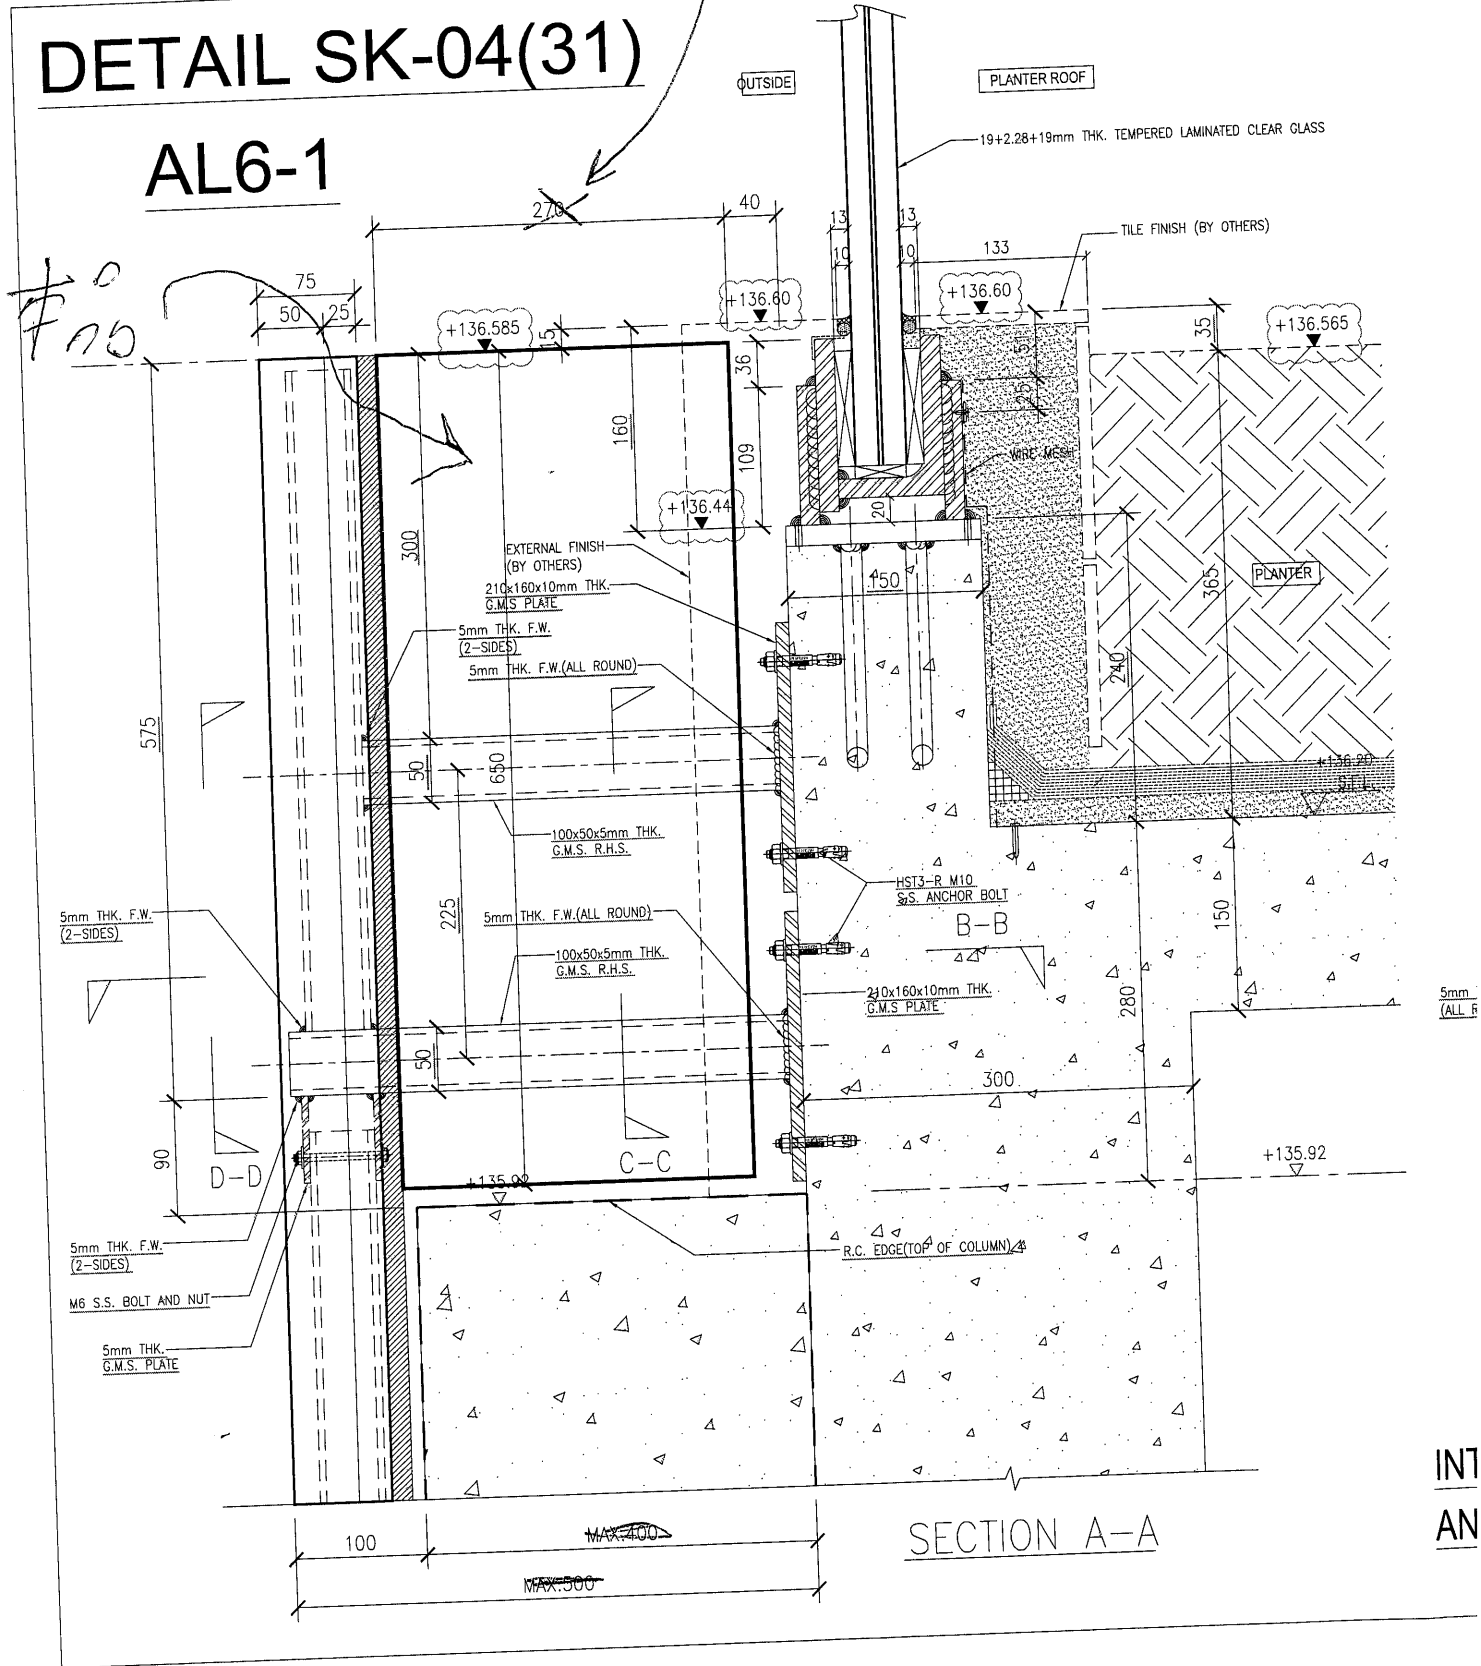

INT
AN