

## 工程指示 / 要求簡箋(E.I.)

工程指示編號：EI/3493/21

修改版次：-

工程編號：J851

工程名稱：青衣明翹匯

工程項目：屋頂鋁格柵 - 鋁型材加工圖 (地盤補鋁料)

收件人：生統

發件人：Yancy Chen

日期：05/06/2021

□要求提供 / □確認 事項：

- |                                    |                                     |                               |
|------------------------------------|-------------------------------------|-------------------------------|
| <input type="checkbox"/> 初步鋁料 B.M. | <input type="checkbox"/> 加工拆圖，然後生產  | <input type="checkbox"/> 尺寸表  |
| <input type="checkbox"/> 正式鋁料 B.M. | <input type="checkbox"/> 技術上資料 / 指示 | <input type="checkbox"/> 報價   |
| <input type="checkbox"/> 配件 B.M.   | <input type="checkbox"/> 樣辦或貨品說明書   | <input type="checkbox"/> 分判合約 |
| <input type="checkbox"/> 其他：_____  |                                     |                               |

內容：

根據與東莞廠 6 月 5 日微信，請按附件圖紙加工。(ALL-E09-L01 按正常加工)

其他可以開長度)

請在 15/6/2021 前完成上列要求。

附：

1+ 5 頁

以上項目為：

- |                                 |                                      |                                |
|---------------------------------|--------------------------------------|--------------------------------|
| <input type="checkbox"/> 原合約工程包 | <input type="checkbox"/> 原合約工程加 / 減賬 | <input type="checkbox"/> 新工程報價 |
|---------------------------------|--------------------------------------|--------------------------------|

原因：-

分發東莞各部門：

- |                                 |                              |   |   |                              |                              |                                |                                    |
|---------------------------------|------------------------------|---|---|------------------------------|------------------------------|--------------------------------|------------------------------------|
| <input type="checkbox"/> 生產技術總監 | <input type="checkbox"/> 連附件 | <input type="checkbox"/> 技術部              | <input type="checkbox"/> 連附件            | <input type="checkbox"/> 生產部 | <input type="checkbox"/> 連附件 | <input type="checkbox"/> 機械設計部 | <input type="checkbox"/> 連附件       |
| <input type="checkbox"/> 採購部    | <input type="checkbox"/> 連附件 | <input checked="" type="checkbox"/> 生產統籌部 | <input checked="" type="checkbox"/> 連附件 |                              |                              |                                |                                    |
| <input type="checkbox"/> 質檢部    | <input type="checkbox"/> 連附件 | <input type="checkbox"/> 會計部              | <input type="checkbox"/> 連附件            | <input type="checkbox"/> 報關組 | <input type="checkbox"/> 連附件 | <input type="checkbox"/> 其他    | _____ <input type="checkbox"/> 連附件 |

分發香港各部門：

- |                              |                              |                               |                              |   |                              |   |                                    |     |
|------------------------------|------------------------------|-------------------------------|------------------------------|---|------------------------------|---|------------------------------------|-----|
| <input type="checkbox"/> 行政部 | <input type="checkbox"/> 連附件 | <input type="checkbox"/> 會計部  | <input type="checkbox"/> 連附件 | <input checked="" type="checkbox"/> 統籌部 | <input type="checkbox"/> 連附件 | <input checked="" type="checkbox"/> 工程部地盤科文 | <input type="checkbox"/> 連附件       | 積榮明 |
| <input type="checkbox"/> 採購部 | <input type="checkbox"/> 連附件 | <input type="checkbox"/> QS 部 | <input type="checkbox"/> 連附件 | <input type="checkbox"/> 維修部            | <input type="checkbox"/> 連附件 | <input type="checkbox"/> 其他                 | _____ <input type="checkbox"/> 連附件 |     |

傳遞編號：

HK/238/21

發件人簽署：


項目經理簽署：

# EG-DWG3




美特鋁質 有限公司  
MIDI Aluminium Fabricator Ltd.


工程號 J851 地盤 青衣明徑

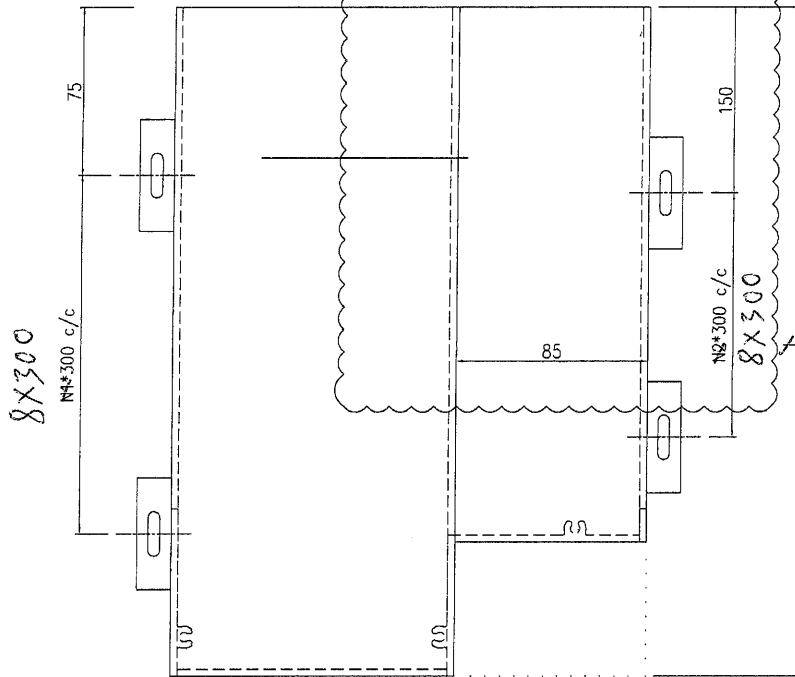

右

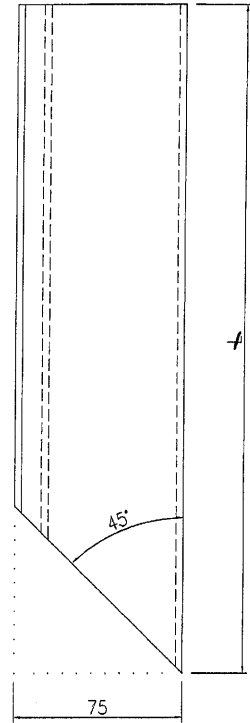

左

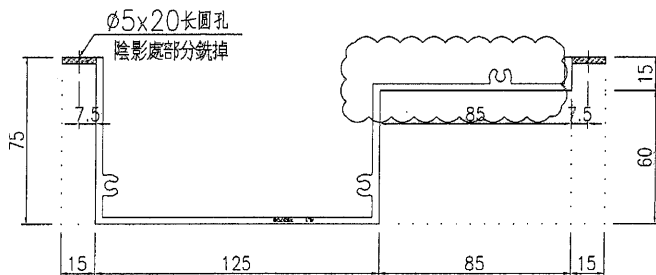

數量: 16 件

名稱	格柵型材加工圖	制圖	曾建平	2020-09-10	修改	A	B	
材料	X85708	復核			日期	2021-3-31	2021-5-18	
顏色	-	批准			圖號	J851-AL1-03		

ALI-F09-L01



# EG-DWG3



美特鋁質 有限公司  
MIDI Aluminium Fabricator Ltd.

工程號	J851	地盤	青衣明翹匯
-----	------	----	-------

\*封口板配#10\*12沉頭自攻絲

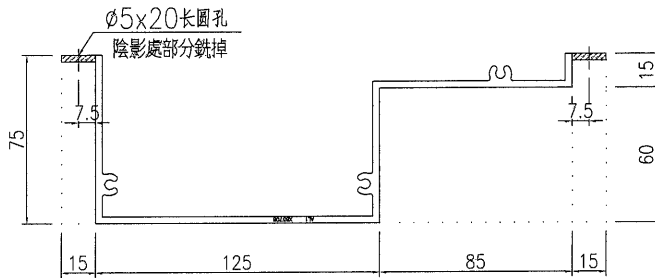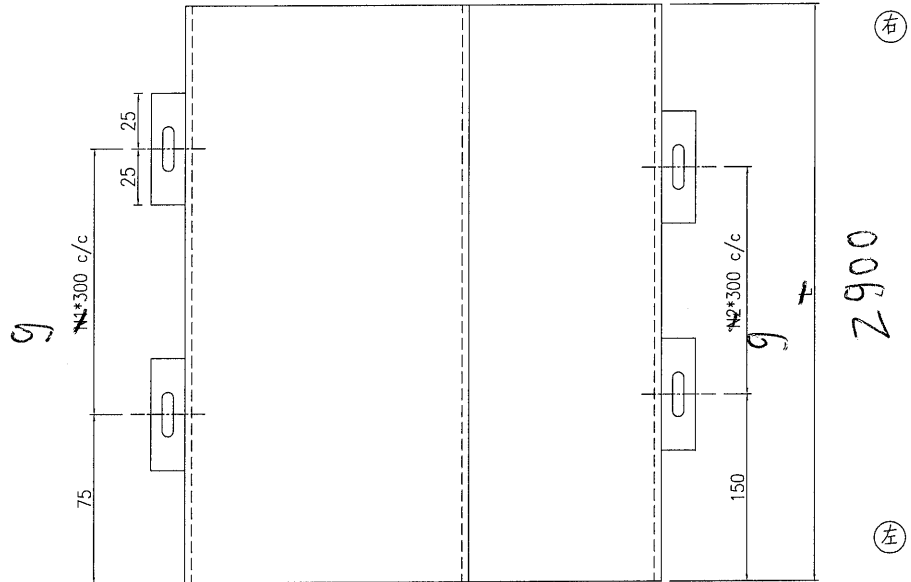

數量: 6件



名稱	格栅型材加工圖	制圖	曾建平	2020-09-10	修改	A	B
材料	X85708	復核			日期	20210206	2021-3-31
顏色	-	批准			圖號	J851-AL1-01	

# EG-DWG3



美特鋁質 有限公司  
MIDI Aluminium Fabricator Ltd.

工程號 J851 地盤 青衣明翹匯

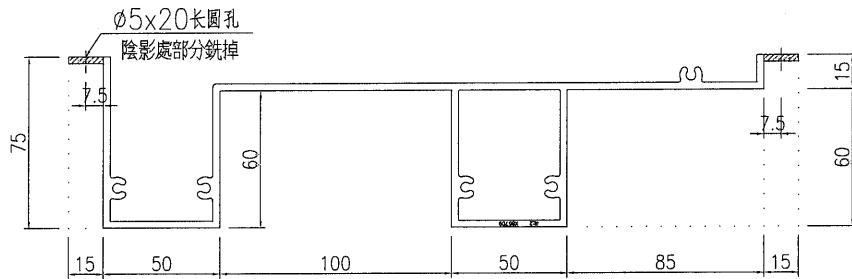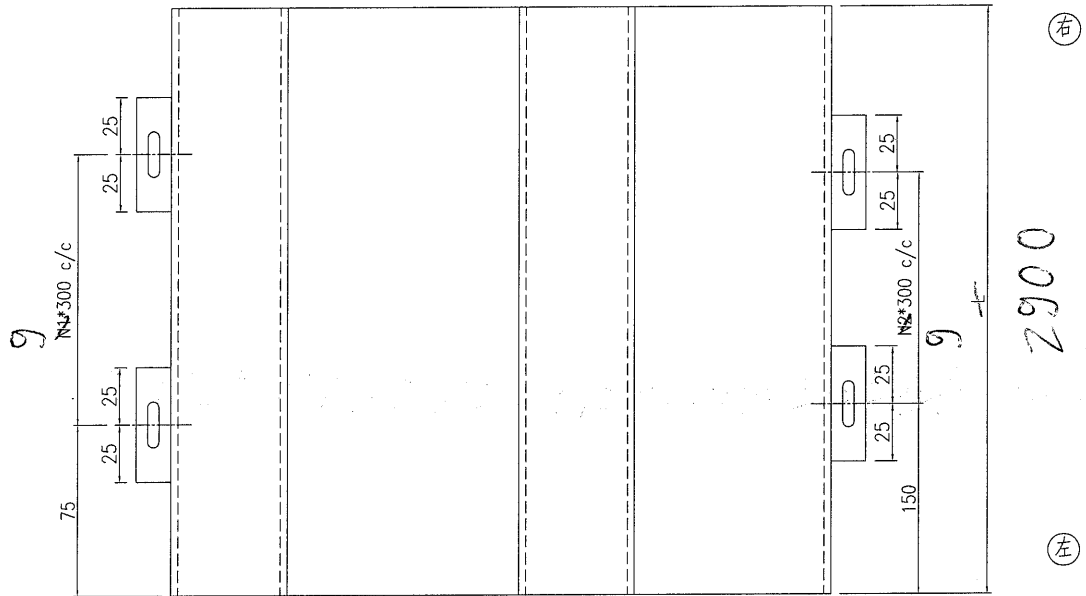

数量: 6件


名稱	格栅型材加工圖	制圖	曾建平	2020-09-10	修改	A	B
材料	X85709	復核			日期	20210206	2021-3-31
顏色	-	批准			圖號	J851-AL2-01	

# EG-DWG3




美特鋁質 有限公司  
MIDI Aluminium Fabricator Ltd.

工程號 J851 地盤 青衣明邨匯

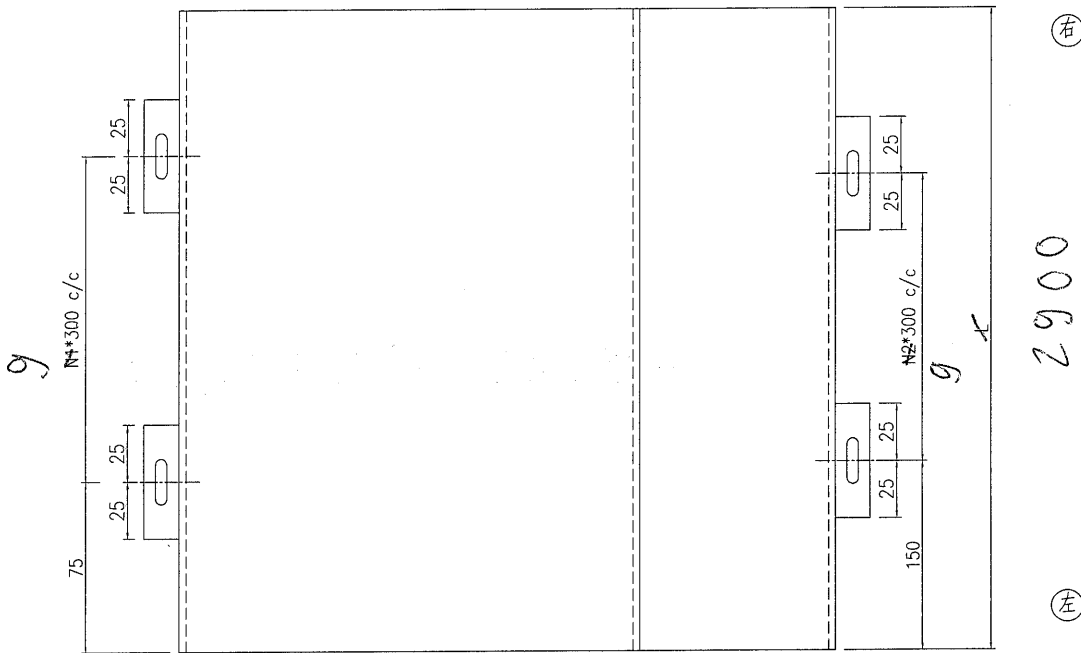

2900

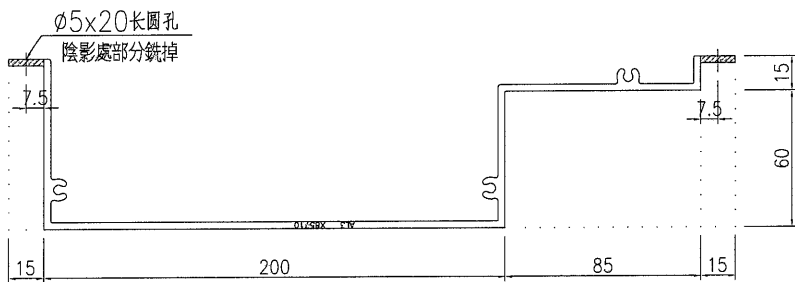

數量: 6件

名稱	格柵型材加工圖	制圖	曾建平	2020-09-10	修改	A	B
材料	X85710	復核			日期	20210206	2021-3-31
顏色	-	批准			圖號	J851-AL3-01	

