

工程指示 / 要求簡箋(E.I.)

工程指示編號：EI / 3495 / 21

修改版次：-

工程編號：J851

工程名稱：青衣明翹匯

工程項目：後裝百葉窗型材（地盤補百葉 A76）

收件人：生統

發件人：Yancy Chen

日期：05/06/2021

要求提供 / 確認 事項：

- | | | |
|------------------------------------|-------------------------------------|-------------------------------|
| <input type="checkbox"/> 初步鋁料 B.M. | <input type="checkbox"/> 加工拆圖，然後生產 | <input type="checkbox"/> 尺寸表 |
| <input type="checkbox"/> 正式鋁料 B.M. | <input type="checkbox"/> 技術上資料 / 指示 | <input type="checkbox"/> 報價 |
| <input type="checkbox"/> 配件 B.M. | <input type="checkbox"/> 樣辦或貨品說明書 | <input type="checkbox"/> 分判合約 |
| <input type="checkbox"/> 其他：_____ | | |

內容：

根據地盤指示，請按附件圖紙加工。送地盤。

請在 15/6/2021 前完成上列要求。

附：

1+ 3 頁

以上項目為：

- 原合約工程包 原合約工程加 / 減賬 新工程報價

原因：-

分發東莞各部門：

- () 生產技術總監 連附件 () 技術部 連附件 () 生產部 連附件 () 機械設計部 連附件
 () 採購部 連附件 (✓) 生產統籌部 連附件
 () 質檢部 連附件 () 會計部 連附件 () 報關組 連附件 () 其他 _____ 連附件

分發香港各部門：

- () 行政部 連附件 () 會計部 連附件 () 統籌部 連附件 (✓) 工程部地盤科文 連附件 積哥
 () 採購部 連附件 () QS 部 連附件 () 維修部 連附件 () 其他 _____ 連附件

傳遞編號：

HK 1240 / 21

發件人簽署：

項目經理簽署：


EG-DWG3

補一幅百葉玉, 不用補四邊框





美特鋁質 有限公司
MIDI Aluminium Fabricator Ltd.


工程號 J-851 地盤 青衣明麗匯

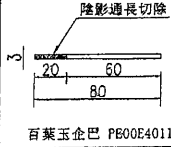


窗號	分格寬度L	分格高度H	雀仔網寬度	雀仔網高度	總幅數量
2/(A76/UG)	1800	700	1736	665	1
序號	料號	名稱	出筒	長度	單幅數量
1	X85691	百葉片	避位	1710	9
2	X85691	百葉片	避位	1710	1
3	X88879	生邊企	直口	685	1
4	X88879	生邊企	直口	685	1
5	X85697	百葉頂橫	避位	1724	1
6	X85697	百葉底橫	避位	1724	1
7	PE00E4011	百葉玉企巴	直口	631	2
8	PE00E4006	20x3鋁巴	直口	665	2
9	PE00E4006	20x3鋁巴	直口	1695	2
10		雀仔網			1

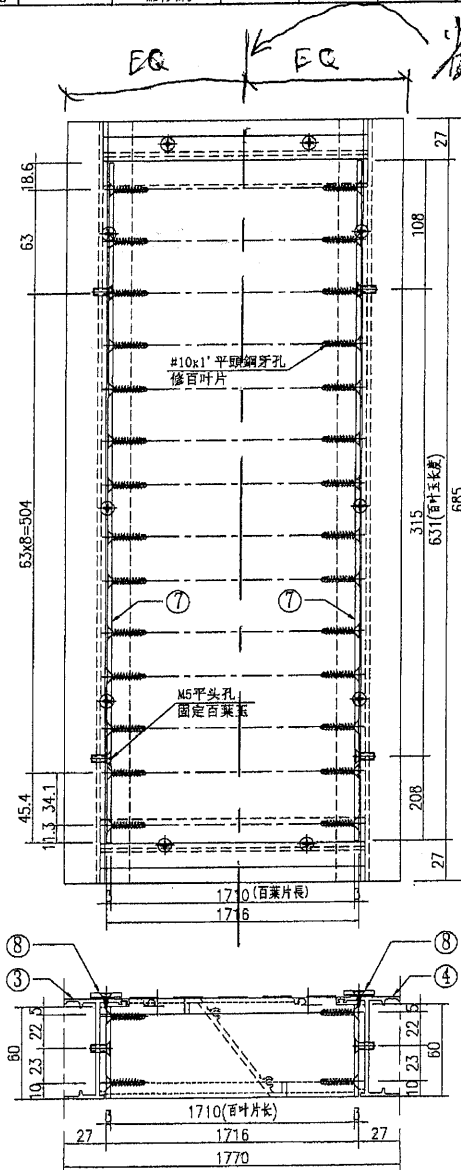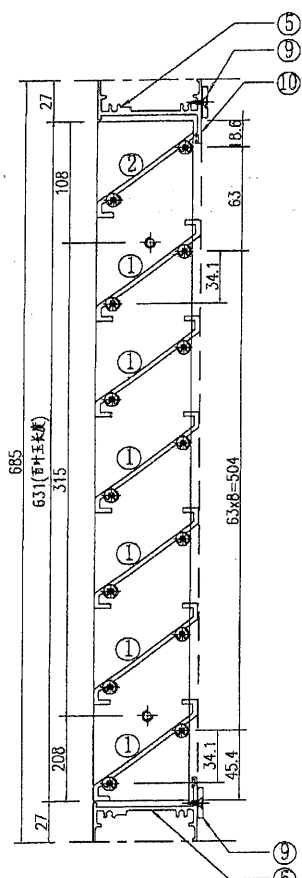

①號百葉加工圖

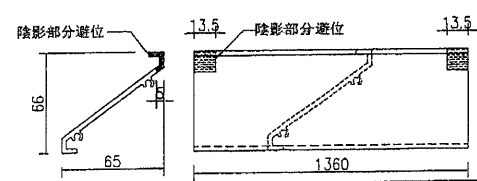


②號百葉加工圖

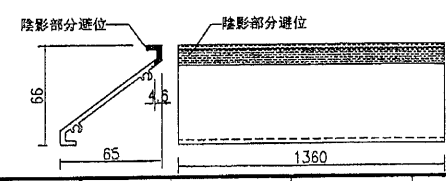

名稱	百葉組裝圖	制圖	吳禕瑜	2021.01.14	修改	
材料	詳見加工圖	復核			日期	
顏色	UCT534193SC-3 3COAT-深灰	批准			圖號	2/(A76/UG)

附頁 1

315

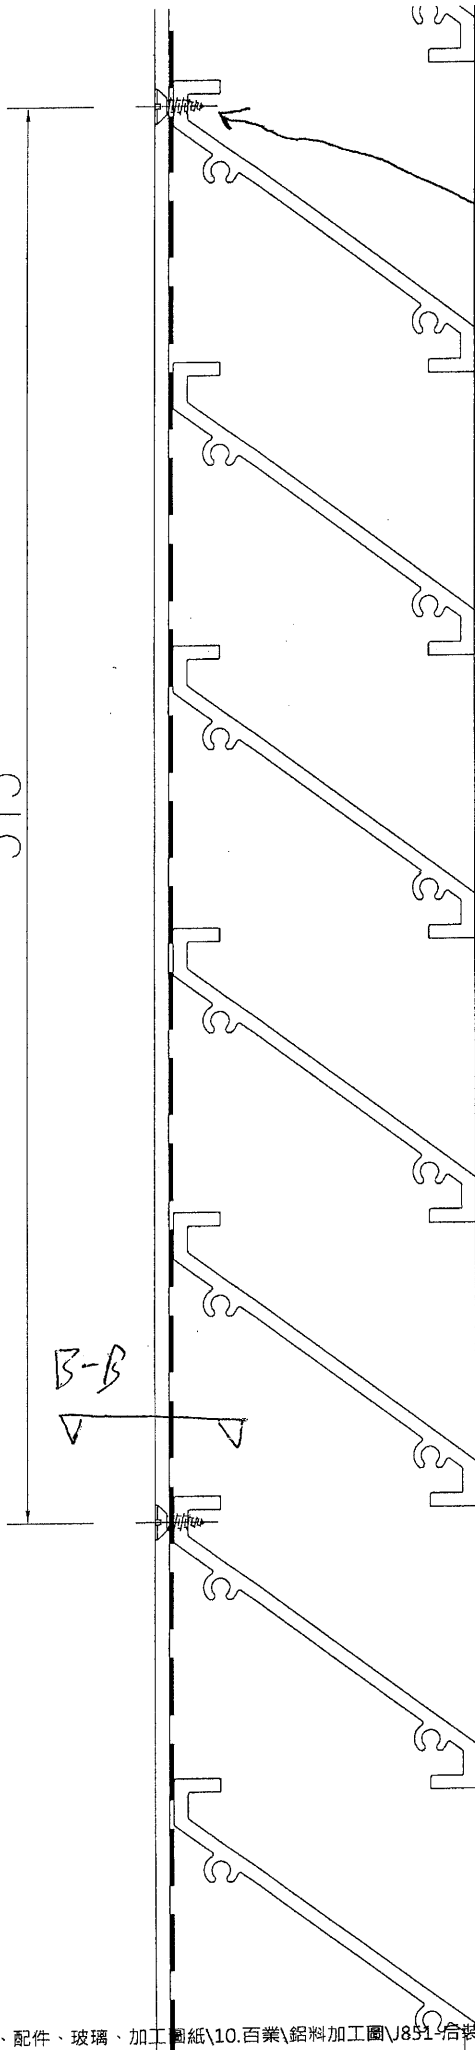

#10x4/5
平頭鋼牙
約315中距

40x3mm 鋁包
(通長(可任何色))

