

工程指示 / 要求簡箋(E.I.)

工程指示編號：EI / 3508 / 21

修改版次：-

工程編號：J851

工程名稱：青衣明翹匯

工程項目：AC Grille - 地盤補柵格玉

收件人：生統

發件人：Yancy Chen

日期：09/06/2021

要求提供 / 確認 事項：

- () 初步鋁料 B.M.
- () 加工拆圖，然後生產
- () 尺寸表
- () 正式鋁料 B.M.
- () 技術上資料 / 指示
- () 報價
- () 配件 B.M.
- () 樣辦或貨品說明書
- () 分判合約
- () 其他：_____

內容：

根據地盤 6 月 8 日指示，請按附件圖紙加工。送地盤。

請在 20/6/2021 前完成上列要求。

附：

1+ 8 頁

以上項目為：

- 原合約工程包
- 原合約工程加 / 減賬
- 新工程報價

原因：-

分發東莞各部門：

- () 生產技術總監 連附件
- () 技術部 連附件
- () 生產部 連附件
- () 機械設計部 連附件
- () 採購部 連附件
- () 生產統籌部 連附件
- () 質檢部 連附件
- () 會計部 連附件
- () 報關組 連附件
- () 其他 _____ 連附件

分發香港各部門：



- () 行政部 連附件
- () 會計部 連附件
- () 統籌部 連附件
- () 工程部地盤科文 連附件
- () 採購部 連附件
- () QS 部 連附件
- () 維修部 連附件
- () 其他 _____ 連附件

傳遞編號：

HK 1260/21


發件人簽署：

項目經理簽署：

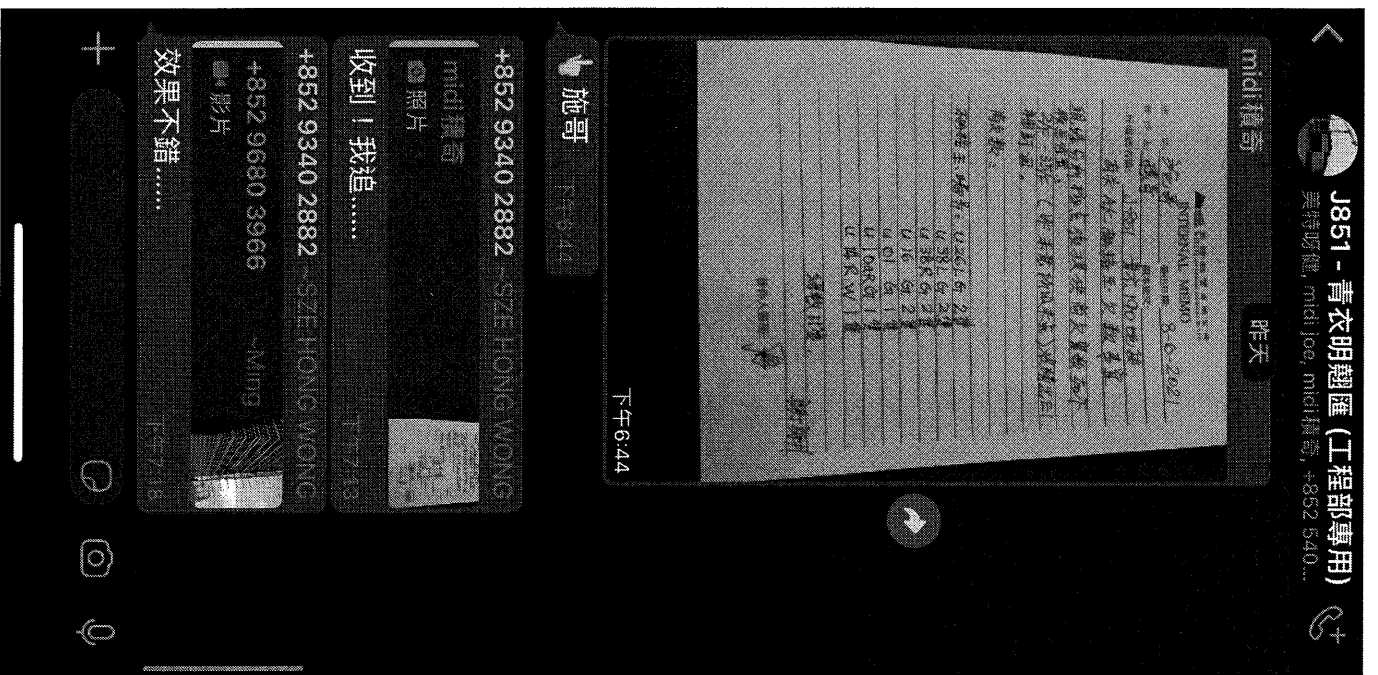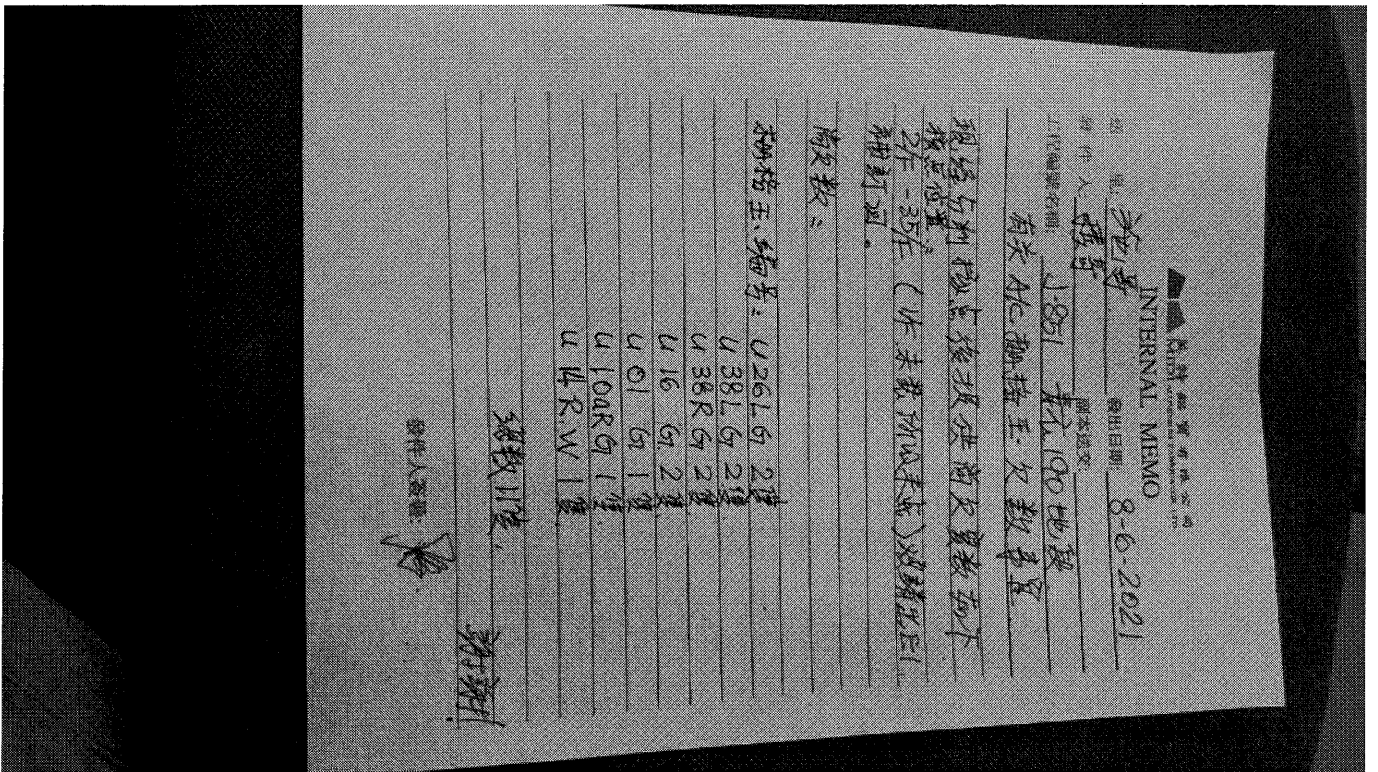


105

 美特鋁質有限公司 MIDI Aluminium Fabricator Ltd.		工程號 J851 地盘 青衣190	類別 制圖 W. E. X	物料號 - 2020-06-13	圖號 AC-U26L
修改 - 日期 -	採用工廠 ✓ 材料颜色 -	图纸名称 AC格栅玉组装图 材料 -	復核 - 批准 -	數量 - 單件重量 - (KG)	

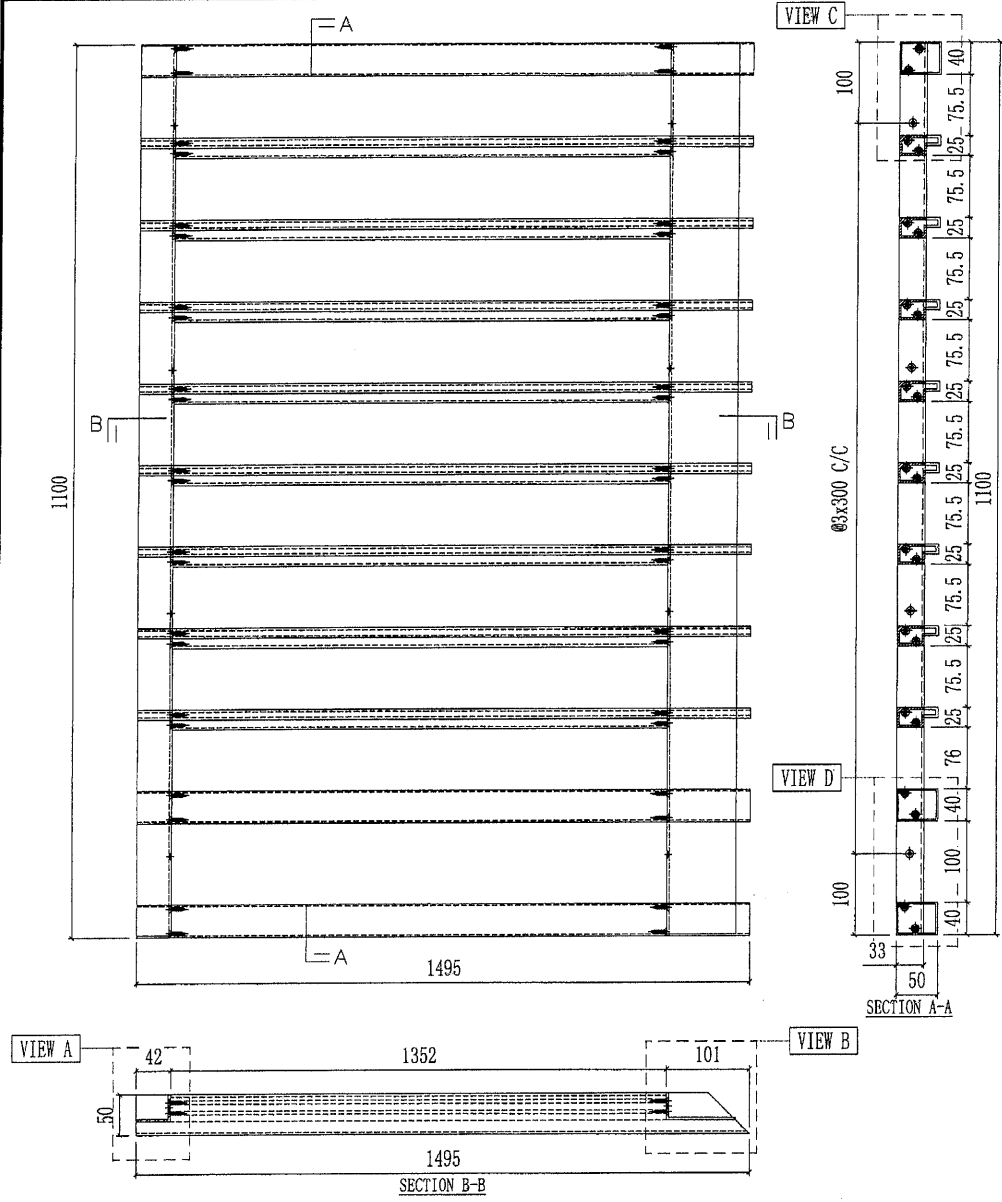

部件编号	颜色	数量
AC-U26LG	深灰色	2

2

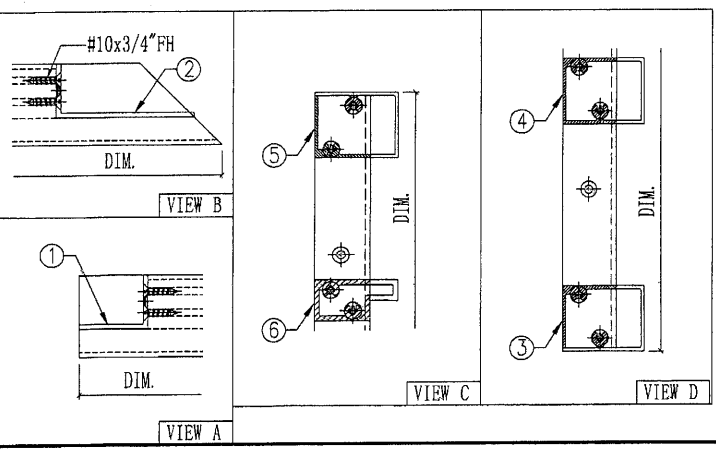




序号	部件图号	长度	数量
6	X85704-A02G-04	1495	8
5	X85705-A05G-04	1495	1
4	X85705-A06G-04	1495	1
3	X85705-A04G-04	1495	1
2	X85808-A01RG	1095	1
1	X85807-A01LG	1095	1

AC-U26LG(深灰色) 部件清单

121

美特鋁質有限公司 MIDI Aluminium Fabricator Ltd.			工程號 J851 地盘 青衣190	類別 制圖 W. E. X	物料號 - 2020-06-13	圖號 AC-U38L
修改 A - - 日期 27/10 - -	採用工廠 <input checked="" type="checkbox"/> 地盘 材料颜色 -	图纸名称 AC格栅玉组装图 材料 -	復核 - 批准 -	數量 - 單件重量 - (KG)		

此端橫料廠收封口蓋

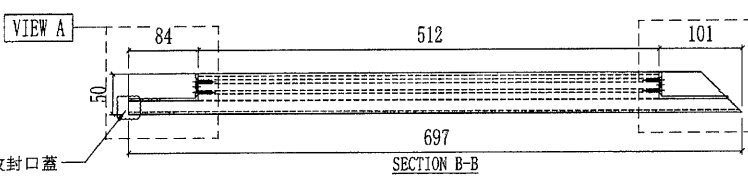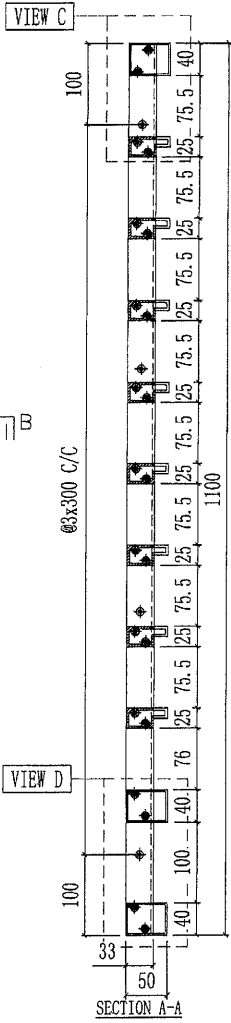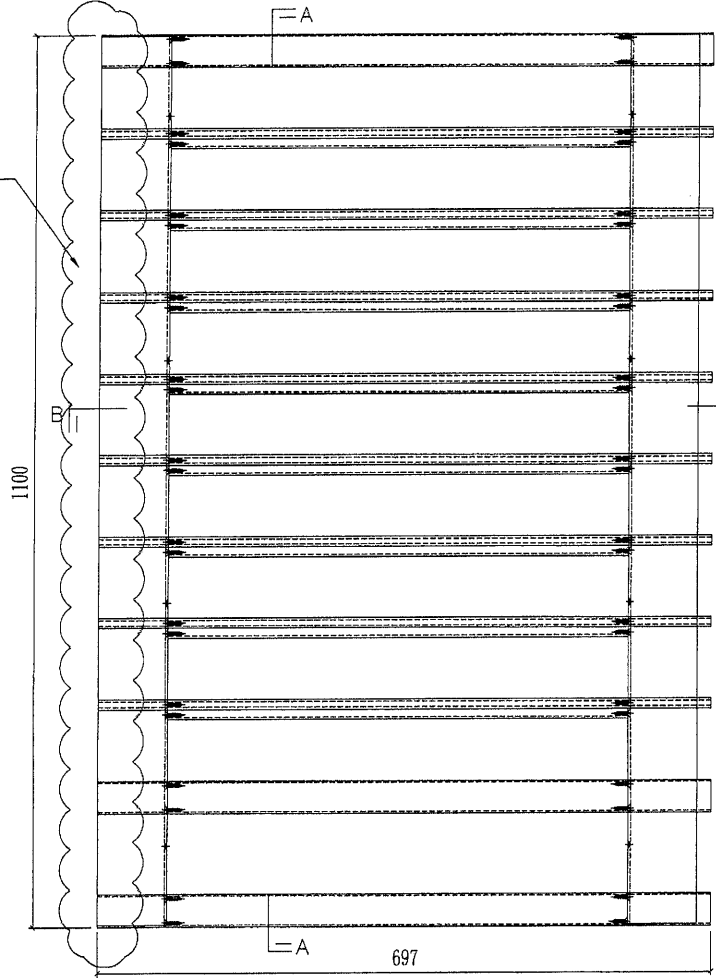

此端廠收封口蓋


6	X85704-A02W-01	697	8
5	X85705-A05W-01	697	1
4	X85705-A06W-01	697	1
3	X85705-A04W-01	697	1
2	X85808-A01RW	1095	1
1	X85808-A01LW	1095	1

AC-U38LW (白色) 部件清单


部件编号	颜色	数量
AC-U38LG	深灰色	796
AC-U38LW	白色	15

6	X85704-A02G-01	697	8
5	X85705-A05G-01	697	1
4	X85705-A06G-01	697	1
3	X85705-A04G-01	697	1
2	X85808-A01RG	1095	1
1	X85808-A01LG	1095	1





AC-U38LG (深灰色) 部件清单

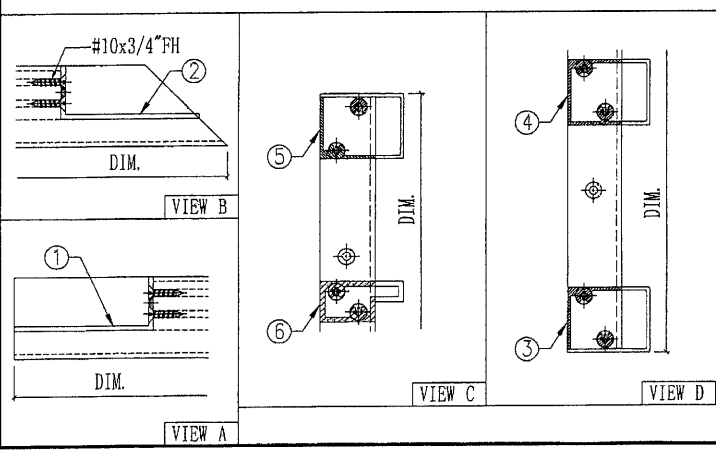

95

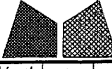 美特鋁質有限公司 MIDI Aluminium Fabricator Ltd.			工程號 J851 地盘 青衣190	類別 制圖 W. E. X	物料號 - 2020-06-13	圖號 AC-U16
修改 A - - 日期 27/10 - -	採用工廠 <input checked="" type="checkbox"/> 地盘 材料颜色 -	图纸名称 AC格栅玉组装图 材料 -	復核 - 批准 -	數量 - 單件重量 - (KG)		

此端橫料廠收封口蓋

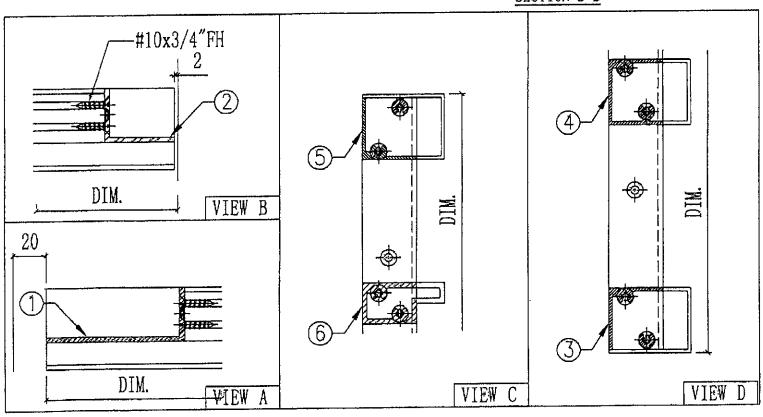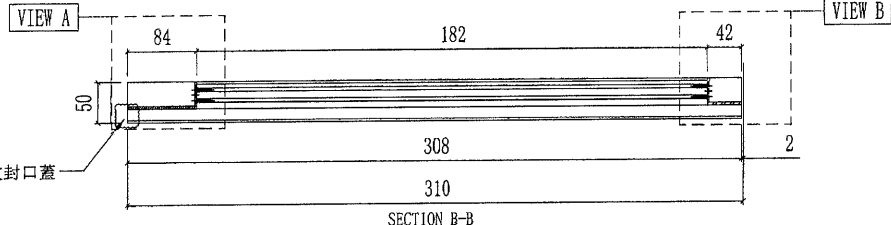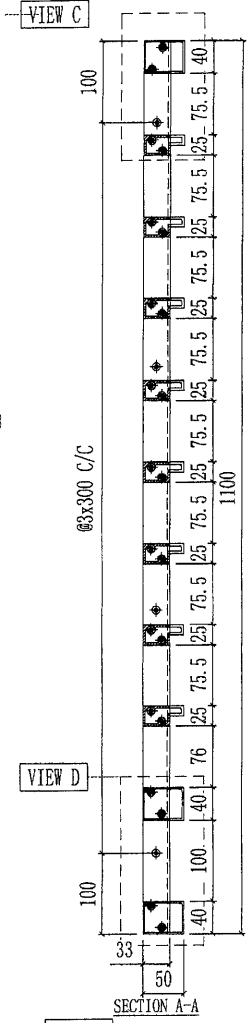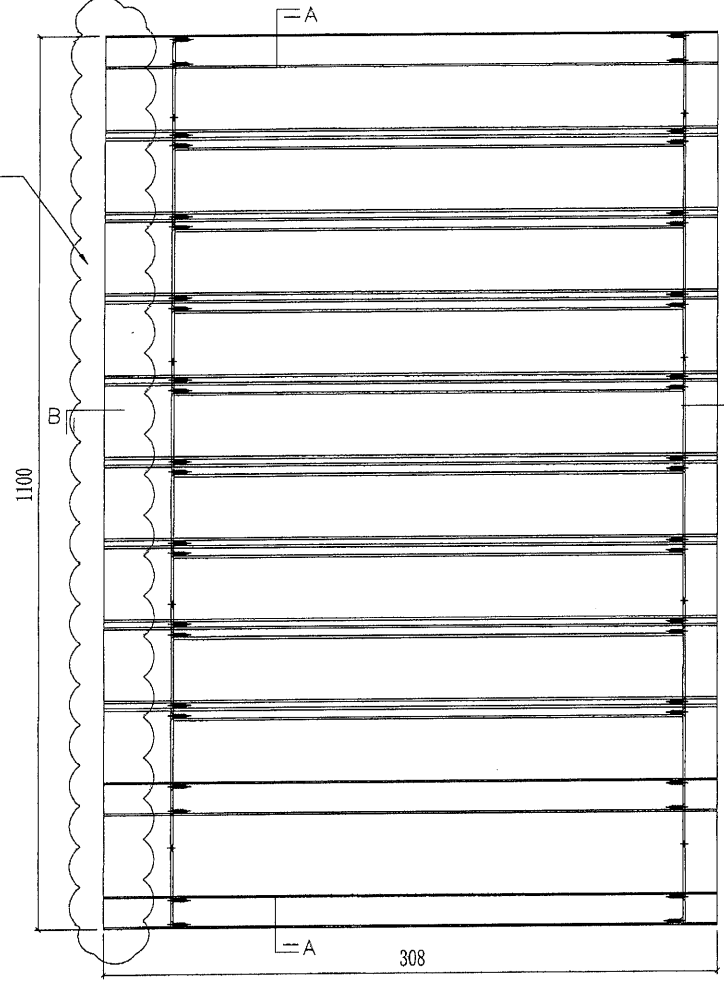


部件编号	颜色	数量
AC-U16G	深灰色	15




序号	部件图号	长度	数量
6	X85704-A01G-21	308	8
5	X85705-A02G-21	308	1
4	X85705-A03G-21	308	1
3	X85705-A01G-21	308	1
2	X85807-A01RG	1095	1
1	X85808-A01LG	1095	1

AC-U16G (深灰色) 部件清单

2

93

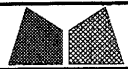 美特鋁質有限公司 MIDI Aluminium Fabricator Ltd.		工程號 J851 地盘 青衣190	類別 制圖 W. E. X	物料號 - 2020-06-13	圖號 AC-U01
修改 日期	採用工廠 <input checked="" type="checkbox"/> 地盤 材料颜色 -	图纸名称 AC格栅玉组装图 材料 -	復核 批准	數量 - 單件重量 - (KG)	

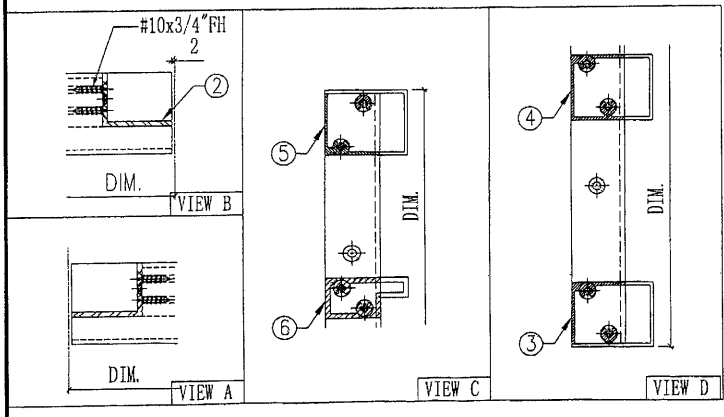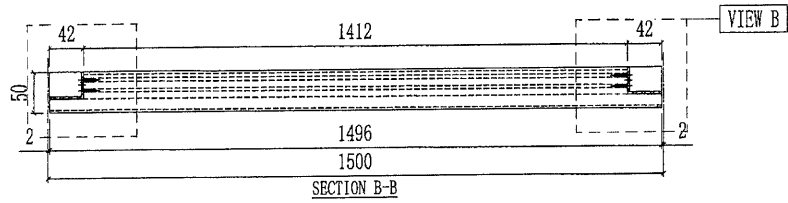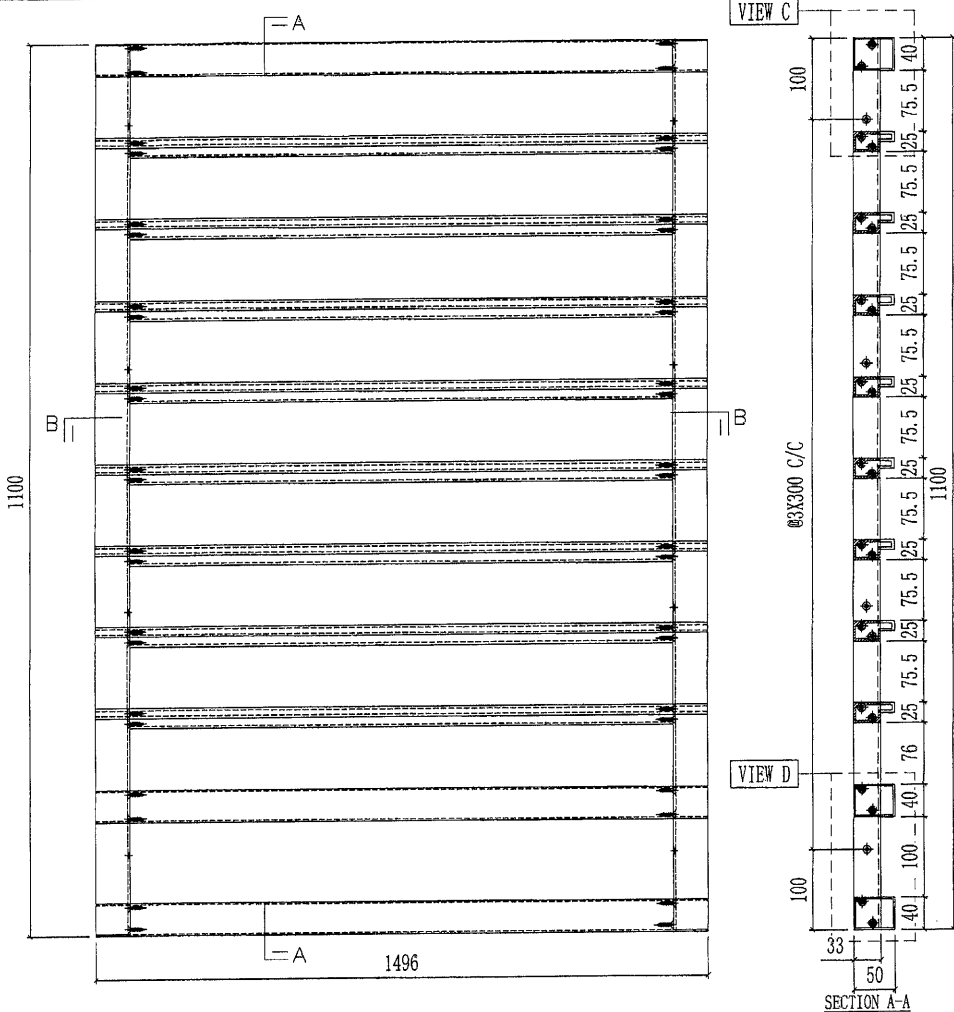


部件编号	颜色	数量
AC-U01G	深灰色	88


6	X85704-A01G-01	1496	8
5	X85705-A02G-01	1496	1
4	X85705-A03G-01	1496	1
3	X85705-A01G-01	1496	1
2	X85807-A01RG	1095	1
1	X85807-A01LG	1095	1

序号	部件图号	长度	数量
AC-U01G(深灰色) 部件清单			


1

86

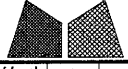 美特鋁質有限公司 MIDI Aluminium Fabricator Ltd.		工程號 J851 地盘 青衣190	類別 制圖 W. E. X	物料號 - 2020-06-13	圖號 AC-U10aR
修改 A - - 日期 27/10 - -	採用工廠 <input checked="" type="checkbox"/> 地盤 材料颜色 -	图纸名称 AC格栅玉组装图 材料 -	復核 - - 批准 - -	數量 - 單件重量 - (KG)	

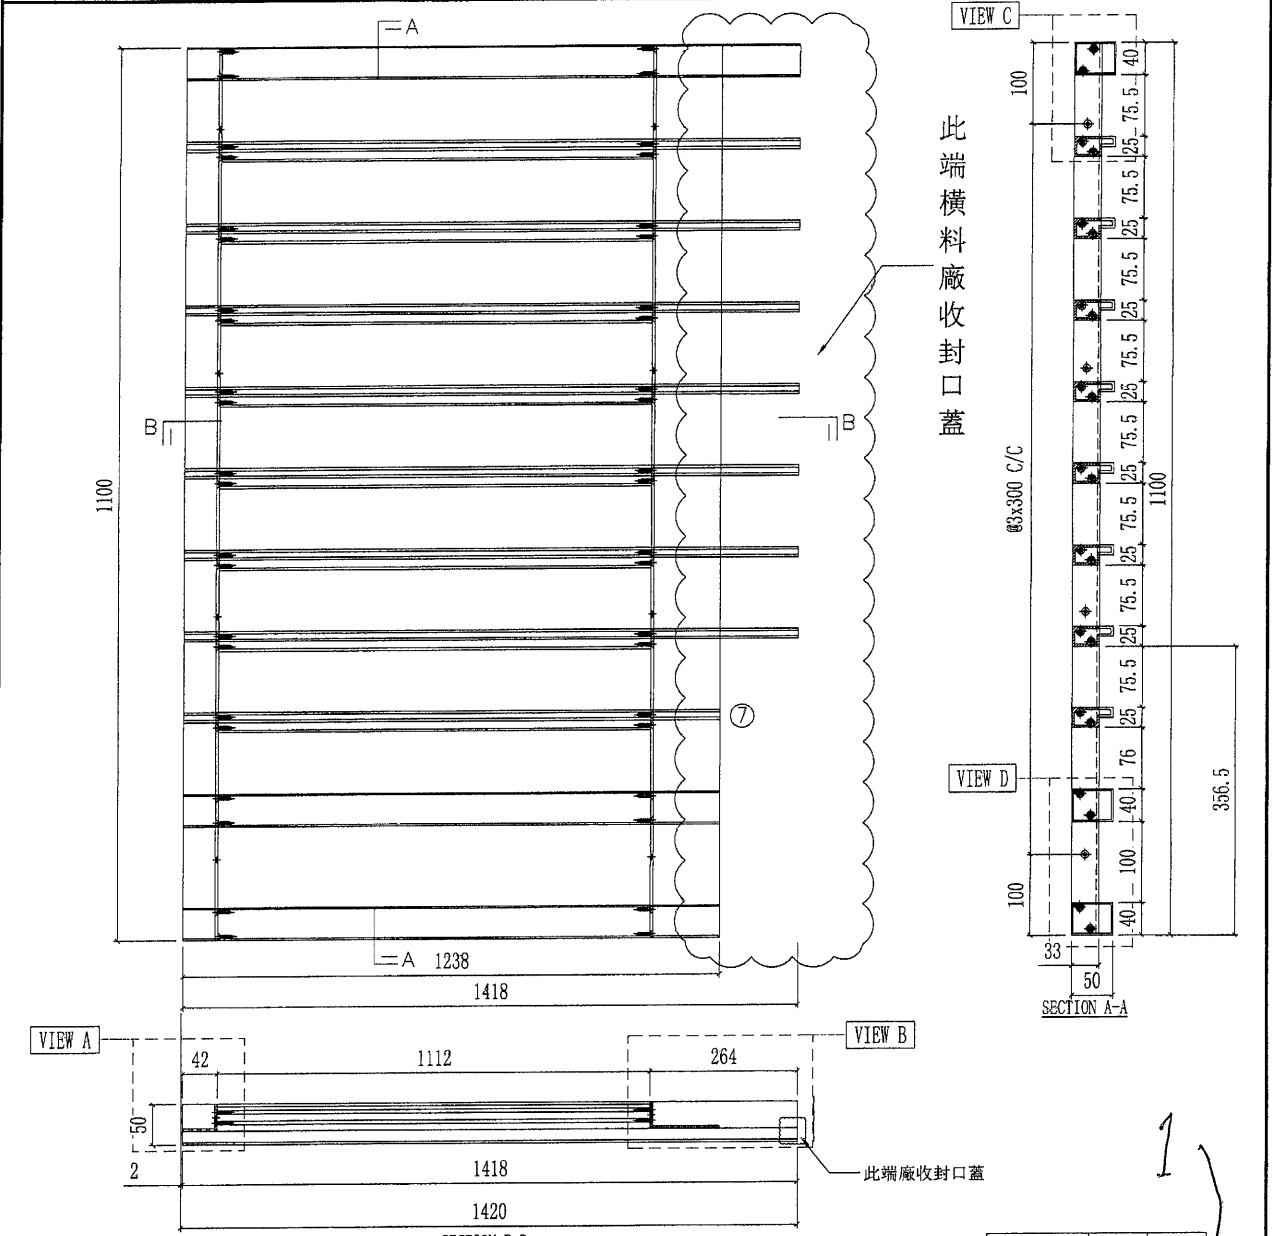

部件编号	颜色	数量
AC-U10RaG	深灰色	16

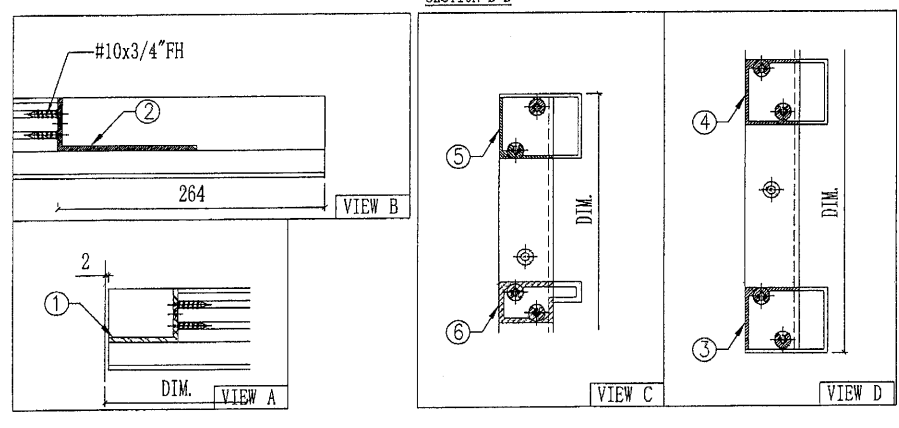

序号	部件图号	长度	数量
7	X85704-A01G-16a	1238	1
6	X85704-XG-02	1418	7
5	X85705-XG-02	1418	1
4	X85705-A03G-16a	1238	1
3	X85705-A01G-16a	1238	1
2	X85808-A01RG	1095	1
1	X85807-A01LG	1095	1

