

工程指示 / 要求簡箋(E.I.)


工程指示編號：EI/ 3520 /21 修改版次：
 工程編號：J851 工程名稱：青衣明翹滙
 工程項目：補 AL3 飾線 共 2 件。
 收件人：系統 發件人：Joe Chan 日期：10/6/2021

要求提供 / 確認 事項：

- | | | |
|------------------------------------|-------------------------------------|-------------------------------|
| <input type="checkbox"/> 初步鋁料 B.M. | <input type="checkbox"/> 加工拆圖，然後生產 | <input type="checkbox"/> 尺寸表 |
| <input type="checkbox"/> 正式鋁料 B.M. | <input type="checkbox"/> 技術上資料 / 指示 | <input type="checkbox"/> 報價 |
| <input type="checkbox"/> 配件 B.M. | <input type="checkbox"/> 樣辦或貨品說明書 | <input type="checkbox"/> 分判合約 |
| <input type="checkbox"/> 其他：_____ | | |

內容：

請依附件資料，生產 2 件飾線送地盤。
 (作收口飾線，有預長，地盤自行切割)

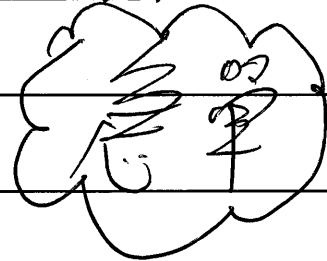

請在 18/6/2021 前完成上列要求。

附有關圖紙 / 文件：

14 頁

以上項目為：

- 原合約工程包 原合約工程加 / 減賬 新工程報價

原因：-

分發東莞各部門：

- () 生產技術總監 連附件 () 技術部 連附件 () 生產部 連附件 () 機械設計部 連附件
 () 採購部 連附件 () 生產統籌部 連附件 梅軍
 () 質檢部 連附件 () 會計部 連附件 () 報關組 連附件 () 其他 _____ 連附件

分發香港各部門：

- () 行政部 連附件 () 會計部 連附件 () 統籌部 連附件 () 工程部地盤科文 連附件 積哥、工室
 () 採購部 連附件 () QS 部 連附件 () 維修部 連附件 () 其他 _____ 連附件

傳遞編號：

HK 1277/21

發件人簽署：


項目經理簽署：




美特鋁質 有限公司
MIDI Aluminium Fabricator Ltd.

产品编号	L(mm)	数量	A	B	N	M	N1	M1	位置
		1							T/P

工程號	J851	地盤	青衣明翹匯
-----	------	----	-------

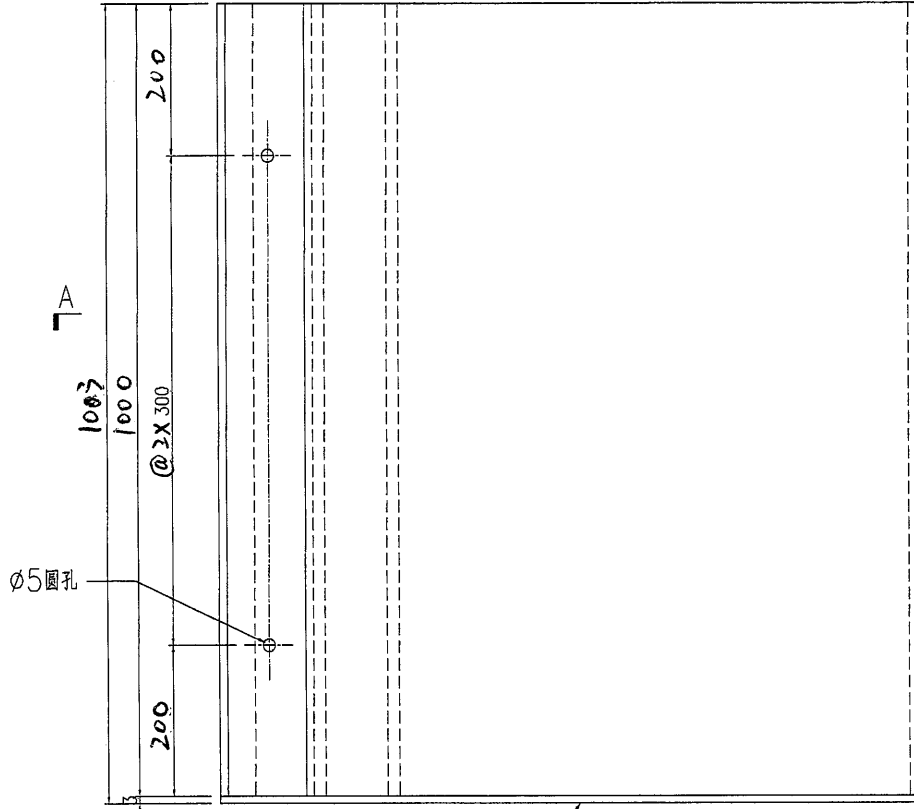

封口铝板: J851-LST-AA07
工厂安装(用胶粘)

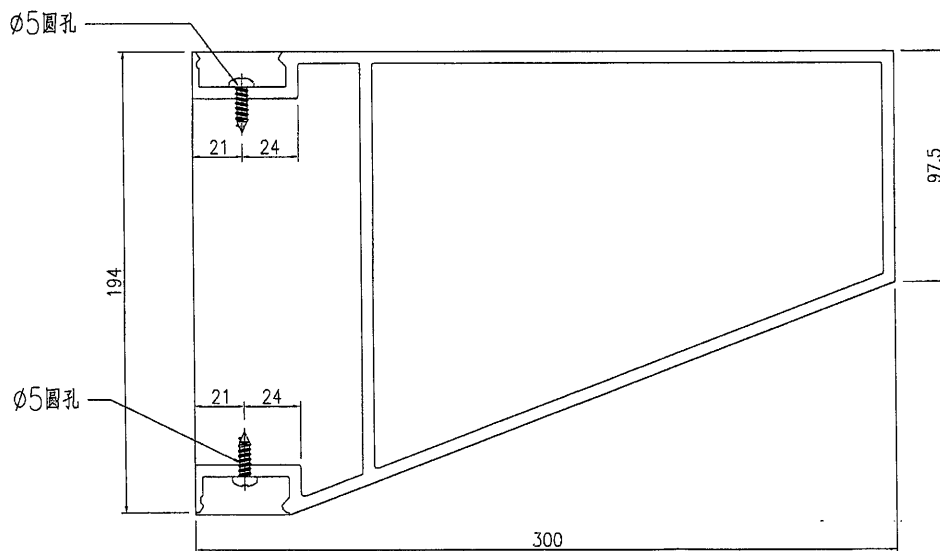

SECTION A-A


名稱	橫外飾條	制圖	曾建平	2020-12-04	修改		
材料	X85816	復核			日期		
顏色	EC-DG-Y333632RY 沙色	批准			圖號	J851-LST-AL18Rb	




美特鋁質 有限公司
MIDI Aluminium Fabricator Ltd.

产品编号	L(mm)	数量	A	B	N	M	N1	M1	位置
		1							T/P

工程號 J851 地盤 青衣明翹匯

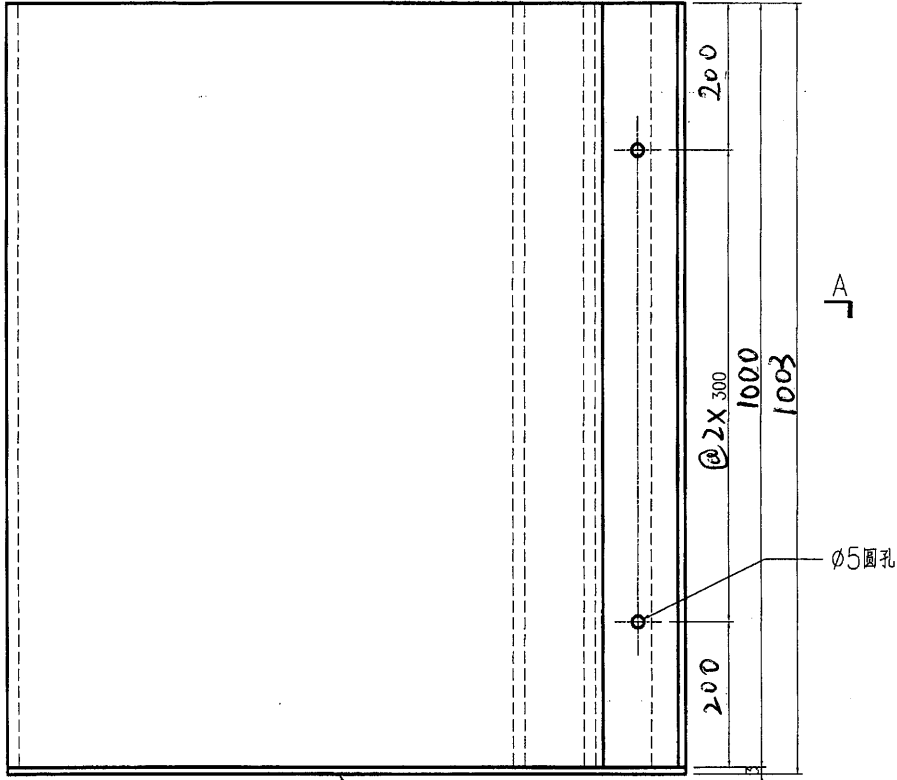

封口鋁板: J851-LST-AA06
工厂安装(用胶粘)

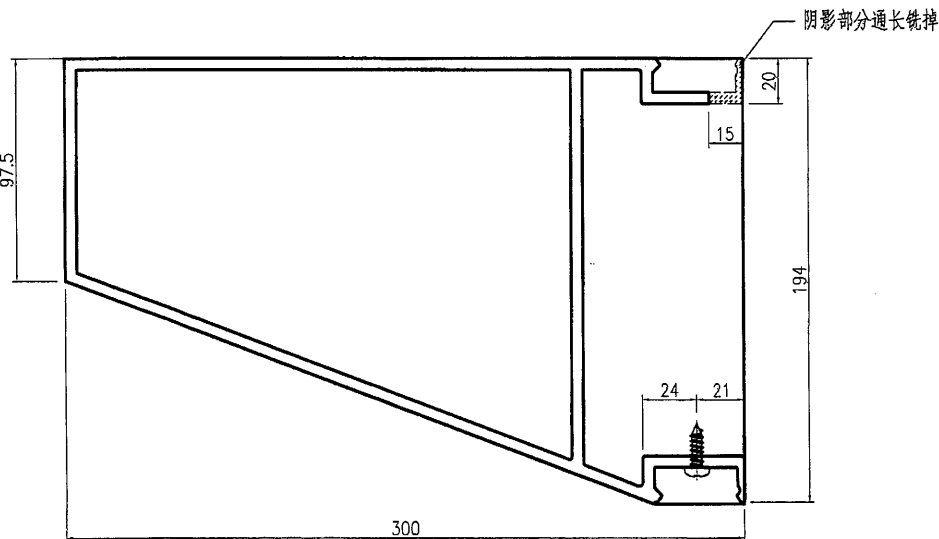

SECTION A-A


名稱	橫外飾條	制圖	曾建平	2020-12-04	修改		
材料	X85816	復核			日期		
顏色	EC-DG-Y333632RY	批准			圖號	J851-LST-AL17b	

沙色

美特鋁質 有限公司
MIDI Aluminium Fabricator Ltd.


产品编号	L(mm)	数量	A	N	M	B	N1	M1	备注
J851-LST-AL19-01	1000	4							

工程號 J851 地盤 青衣明翹匯

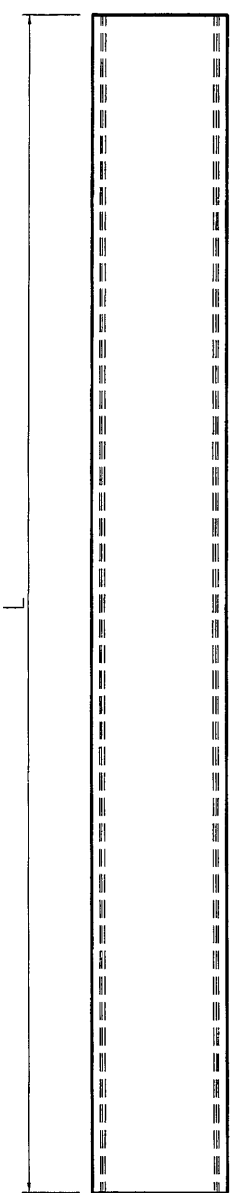


A


A

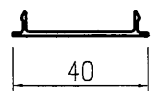

SECTION A-A

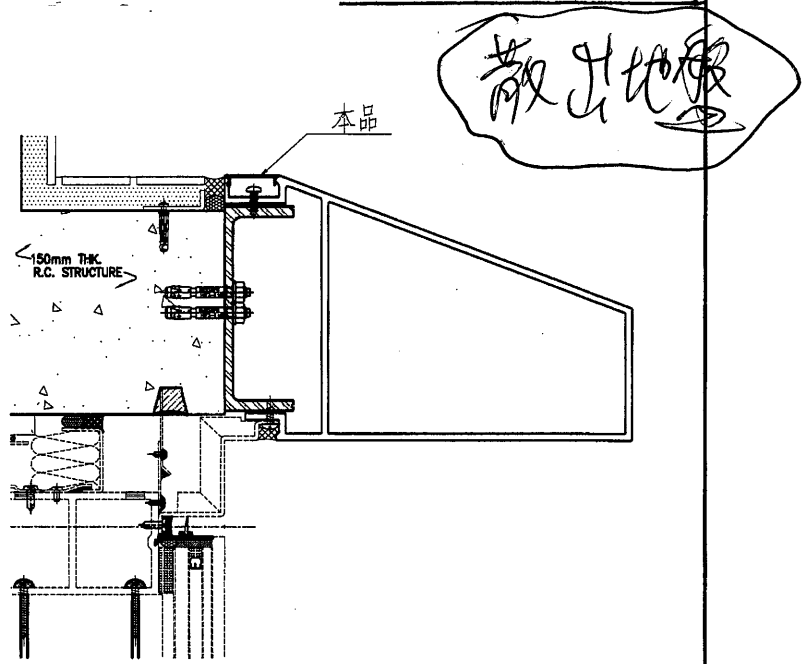

3 D10 TYPICAL DETAIL OF ALUMINIUM FEATURE (AL3b) SCALE: 1 : 3

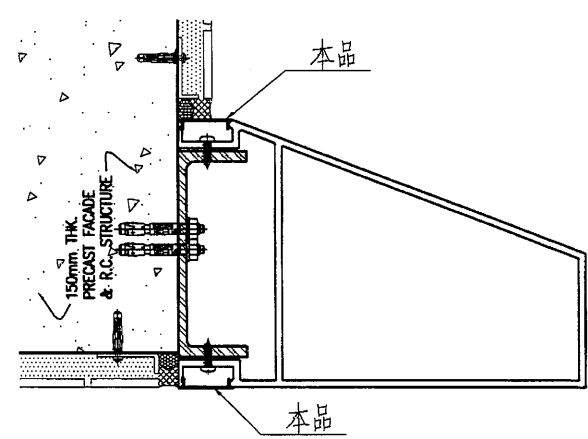

3 D01 TYPICAL DETAIL OF ALUMINIUM FEATURE (AL3) SCALE: 1 : 3

名稱	橫外飾懸蓋	制圖	曾建平	2020-12-04	修改			
材料	X85841	復核			日期			
顏色	EC-DG-Y333632RY	批准			圖號	J851-LST-AL19		



沙色

美特鋁質 有限公司
MIDI Aluminium Fabricator Ltd.

工程號 J851 地盤 青衣明翹匯

數量: 1 件

廠用

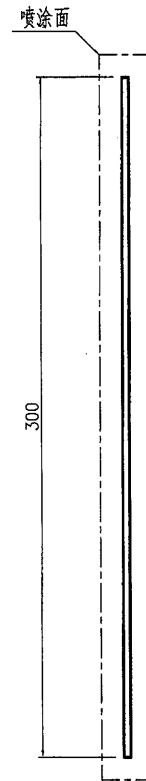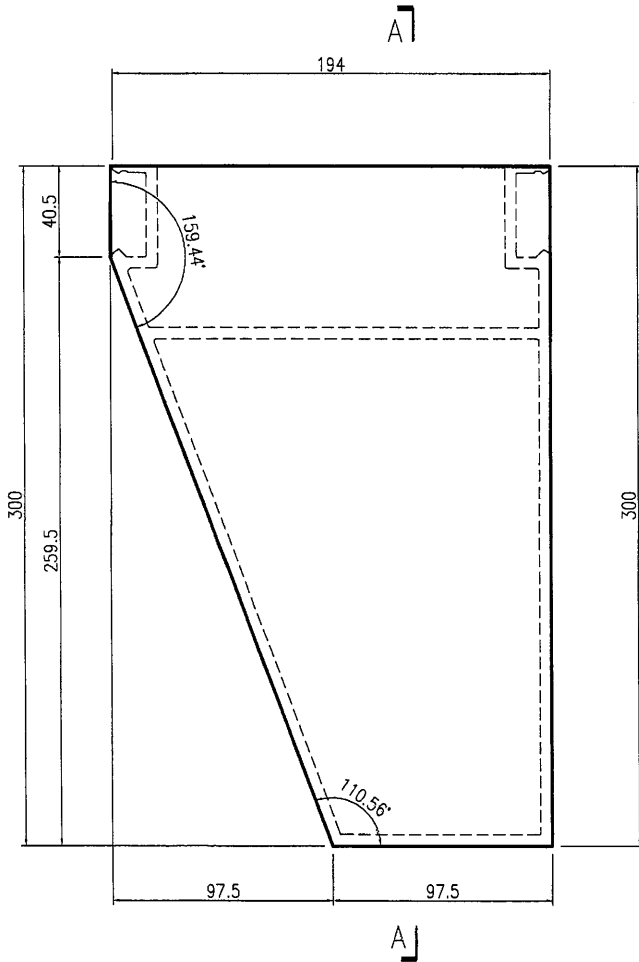

SECTION A-A




AA07

名稱	封口片加工圖	制圖	曾建平	2020-12-04	修改		
材料	3mm厚鋁板	復核			日期		
顏色	UCT807806SC-3 沙色	批准			圖號	J851-LST-AA0	

美特鋁質 有限公司
MIDI Aluminium Fabricator Ltd.

工程號 J851 地盤 青衣明邨


數量: 1 件

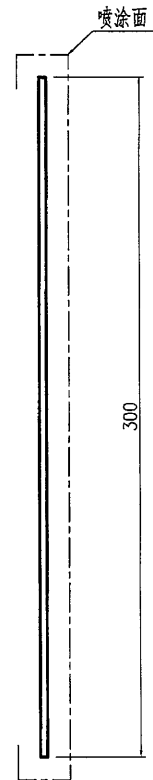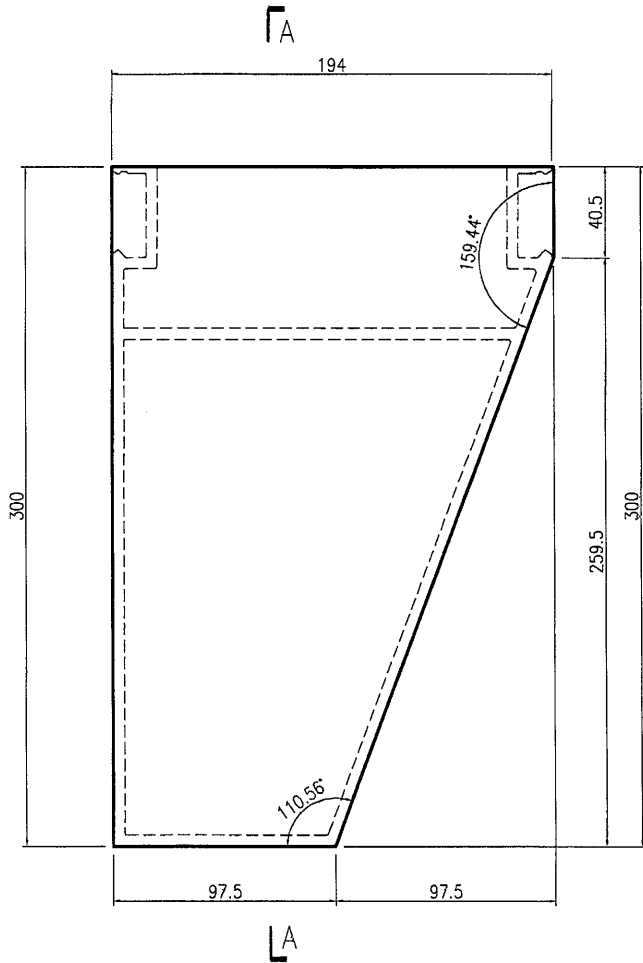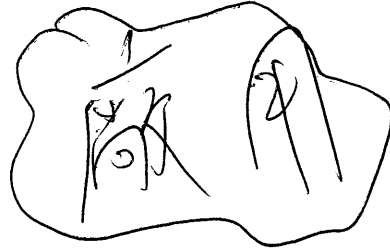



SECTION A-A



名稱	封口片加工圖	制圖	曾建平	2020-12-04	修改		
材料	3mm厚鋁板	復核			日期		
顏色	UCT807806 SC-3 沙色	批准			圖號	J851-LST-AA06 (沙)	


 美特鋁質有限公司 MIDI Aluminium Fabricator Ltd.	产品编号	L(mm)	数量	A	N	M	B	N1	M1	备注
			4							
工程號	J851	地盤	青衣明翹匯							

散出地盤

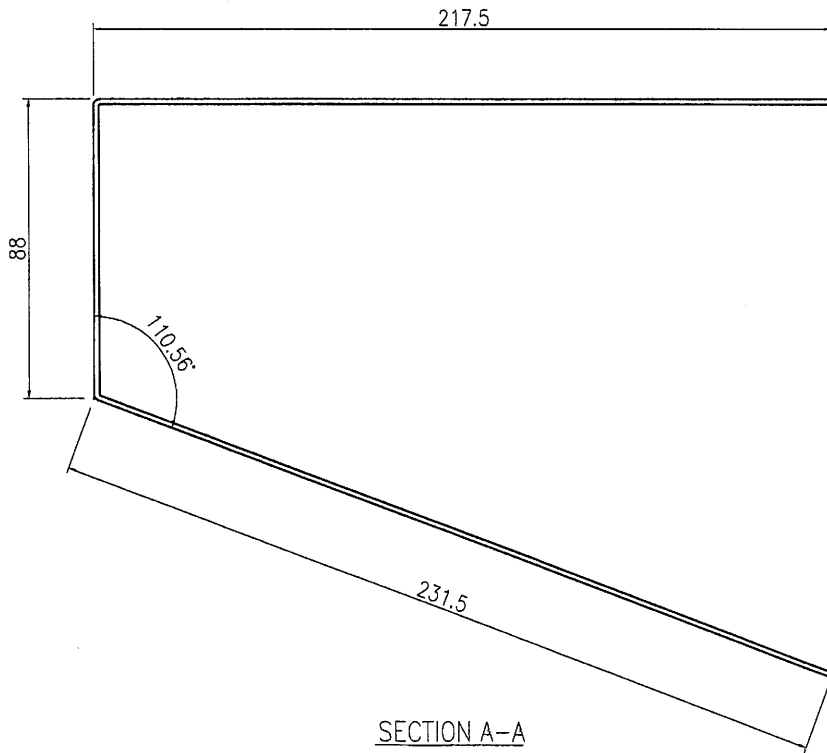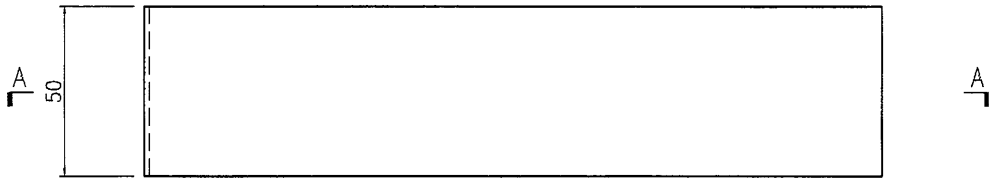

名稱	鋁套芯加工圖	制圖	曾建平	2020-09-15	修改			
材料	1.5mm厚鋁板	復核			日期			
顏色	MILL	批准			圖號	J851-XW04		

7

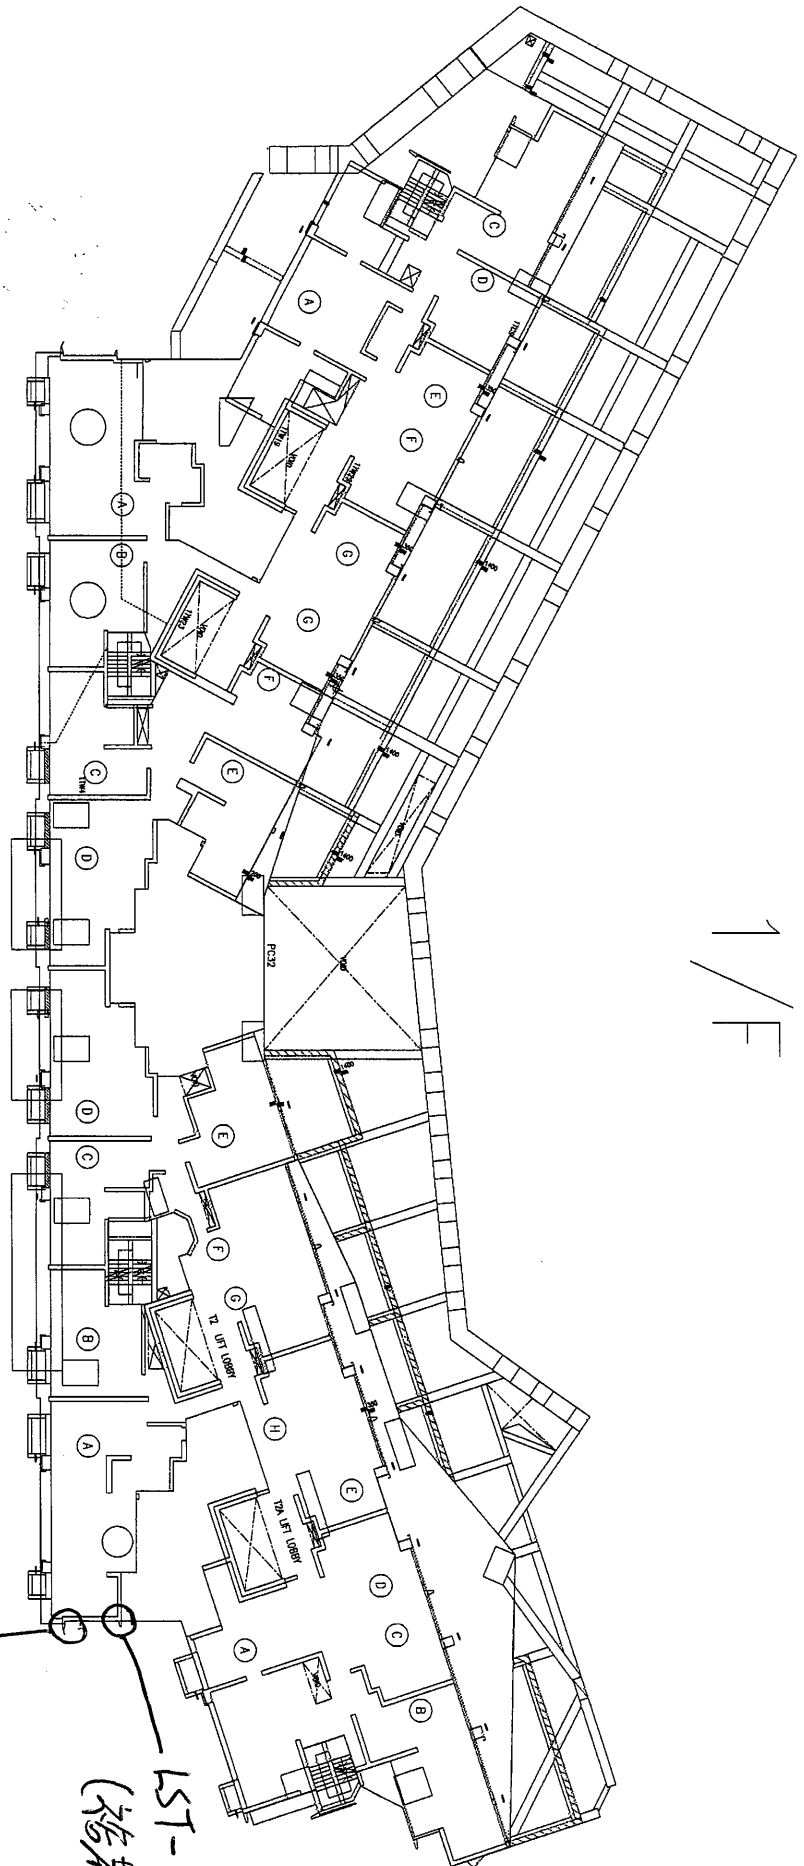

1/F

LST-AL17b
(成利用)

LST-AL18Rb
(修都用)