

工程指示 / 要求簡箋(E.I.)

工程指示編號：EI / 3542 / 21 修改版次：B  
 工程編號：J851 工程名稱：青衣明翹匯  
 工程項目：平台 Window Wall - 地盤用铝板加工圖(WW3 木紋色)  
 收件人：生統 發件人：Yancy Chen 日期：19/06/2021

要求提供 / 確認 事項：

- |                                    |                                     |                               |
|------------------------------------|-------------------------------------|-------------------------------|
| <input type="checkbox"/> 初步鋁料 B.M. | <input type="checkbox"/> 加工拆圖，然後生產  | <input type="checkbox"/> 尺寸表  |
| <input type="checkbox"/> 正式鋁料 B.M. | <input type="checkbox"/> 技術上資料 / 指示 | <input type="checkbox"/> 報價   |
| <input type="checkbox"/> 配件 B.M.   | <input type="checkbox"/> 樣辦或貨品說明書   | <input type="checkbox"/> 分判合約 |
| <input type="checkbox"/> 其他：_____  |                                     |                               |

內容：

根據地盤指示，請按附件修改圖紙加工，送地盤。

請在 25/6/2021 前完成上列要求。

附：

以上項目為：

- 原合約工程包                       原合約工程加 / 減賬                       新工程報價

原因：-

分發東莞各部門：

- ( ) 生產技術總監  連附件    ( ) 技術部  連附件    ( ) 生產部  連附件    ( ) 機械設計部  連附件  
 ( ) 採購部  連附件    ( / ) 生產統籌部  連附件  
 ( ) 質檢部  連附件    ( ) 會計部  連附件    ( ) 報關組  連附件    ( ) 其他 \_\_\_\_\_  連附件

分發香港各部門：

- ( ) 行政部  連附件    ( ) 會計部  連附件    ( ) 統籌部  連附件    ( / ) 工程部地盤科文  連附件 積哥  
 ( ) 採購部  連附件    ( ) QS 部  連附件    ( ) 維修部  連附件    ( ) 其他 \_\_\_\_\_  連附件

傳遞編號：

HK1321 / 21

發件人簽署：

項目經理簽署：




# EG-DWG3



美特鋁質 有限公司  
MIDI Aluminium Fabricator Ltd.

序号	物料编号	数量	长度	A		N		B
1	J851-PT-VLB38-1	21	3512.5	209.5	300	x	10	303
2	J851-PT-VLB38-2	7	2212.5	58.5	300	x	6	354

工程號	J-851	地盤	青衣明翹匯
-----	-------	----	-------

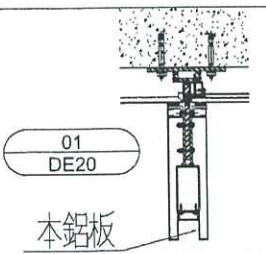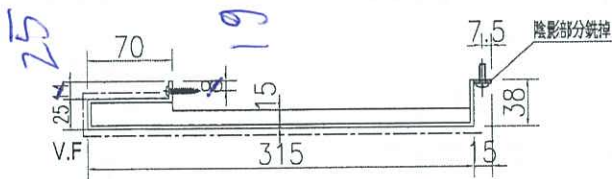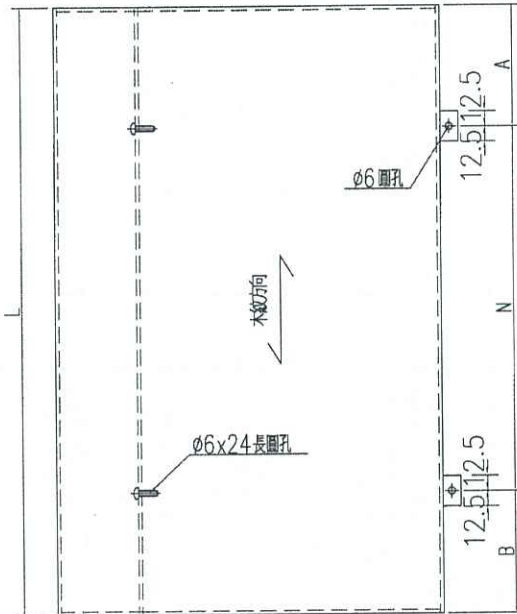

名稱	鋁板加工圖	制圖	WYY	2021.02.01	修改		
材料	3mm 鋁板	復核			日期		
顏色	木紋	批准			圖號	J851-PT-VLB38	



# EG-DWG3



美特鋁質 有限公司  
MIDI Aluminium Fabricator Ltd.

序号	物料编号	数量	长度	A	N	B
1	J851-PT-VLB37-1	22	3512.5	302.5	300	x 10 210
2	J851-PT-VLB37-2	7	2212.5	151.5	300	x 6 261

工程號	J-851	地盤	青衣明麗匯
-----	-------	----	-------

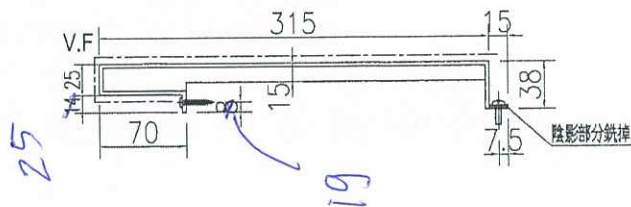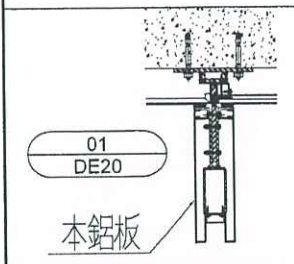

名稱	鋁板加工圖	制圖	WYY	2021.02.01	修改		
材料	3mm 鋁板	復核			日期		
顏色	木紋	批准			圖號	J851-PT-VLB37	





MIDI ALUMINIUM FABRICATOR LTD.  
奧特鋁業有限公司

編號: E1/3542/21 修改版次: -  
工程名稱: 青衣明  
平台 Window Wall - 地盤用铝板加工圖  
: J851  
: 系統  
發件人: Nancy

料 B.M. ( ) 技術上資料 / 指示  
料 B.M. ( ) 樣辦或貨品說明書

附件 B.M 表和圖紙加工, 送地盤。  
前完成上列要求。

2021

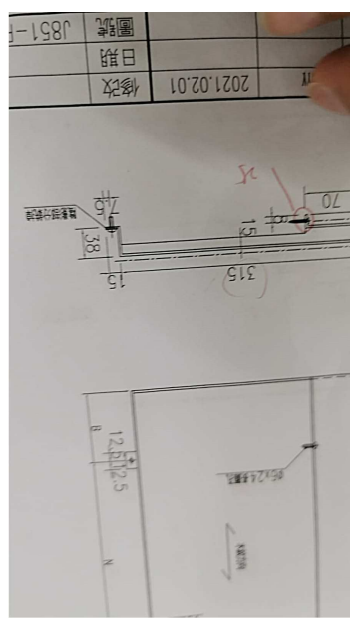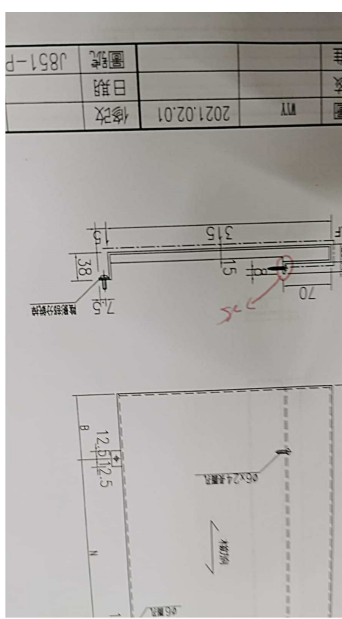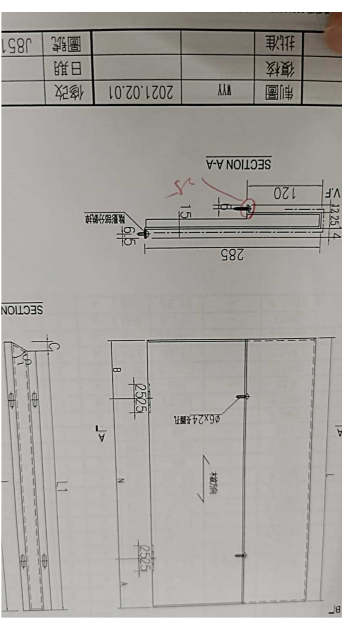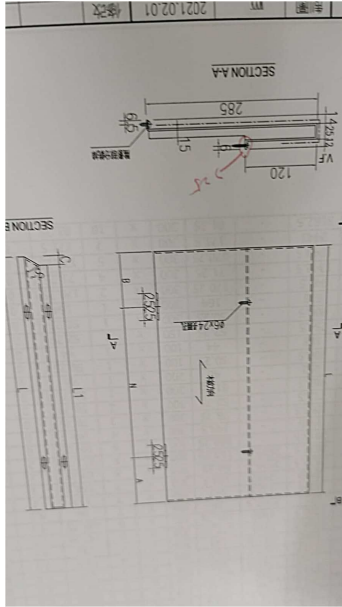

圖號	日期	修改
J851	2021.02.01	修改

圖號	日期	修改
J851-P	2021.02.01	修改

圖號	日期	修改
J851-P	2021.02.01	修改