

工程指示 / 要求簡箋(E.I.)

工程指示編號：EI / 3542 / 21 修改版次：C

工程編號：J851 工程名稱：青衣明翹匯

工程項目：平台 Window Wall - 地盤用鋁板加工圖(WW3 木紋色)

收件人：生統 發件人：Yancy Chen 日期：25/06/2021

要求提供 / 確認 事項：

- ( ) 初步鋁料 B.M.                      ( ) 加工拆圖，然後生產                      ( ) 尺寸表
- ( ) 正式鋁料 B.M.                      ( ) 技術上資料 / 指示                      ( ) 報價
- ( ) 配件 B.M.                              ( ) 樣辦或貨品說明書                      ( ) 分判合約
- ( ) 其他：\_\_\_\_\_

內容：

請按附件修改圖紙加工. 送地盤.

請在 25/6/2021 前完成上列要求。

附：

1+ 5 頁

以上項目為：

- 原合約工程包                       原合約工程加 / 減賬                       新工程報價

原因：-

分發東莞各部門：

- ( ) 生產技術總監  連附件    ( ) 技術部  連附件    ( ) 生產部  連附件    ( ) 機械設計部  連附件
- ( ) 採購部  連附件    (  ) 生產統籌部  連附件
- ( ) 質檢部  連附件    ( ) 會計部  連附件    ( ) 報關組  連附件    ( ) 其他 \_\_\_\_\_  連附件

分發香港各部門：

- ( ) 行政部  連附件    ( ) 會計部  連附件    ( ) 統籌部  連附件    (  ) 工程部地盤科文  連附件 明
- ( ) 採購部  連附件    ( ) QS 部  連附件    ( ) 維修部  連附件    ( ) 其他 \_\_\_\_\_  連附件

傳遞編號：

HK1352/21

發件人簽署：

項目經理簽署：

# EG-DWG3





美特鋁質 有限公司  
MIDI Aluminium Fabricator Ltd.

數據表見：J851-PT-VLB47a

工程號 J-851 地盤 青衣明翹匯

注：需地盤複數方可加工

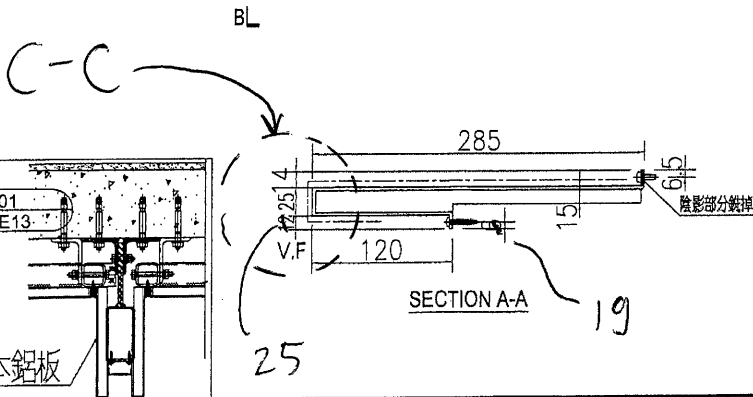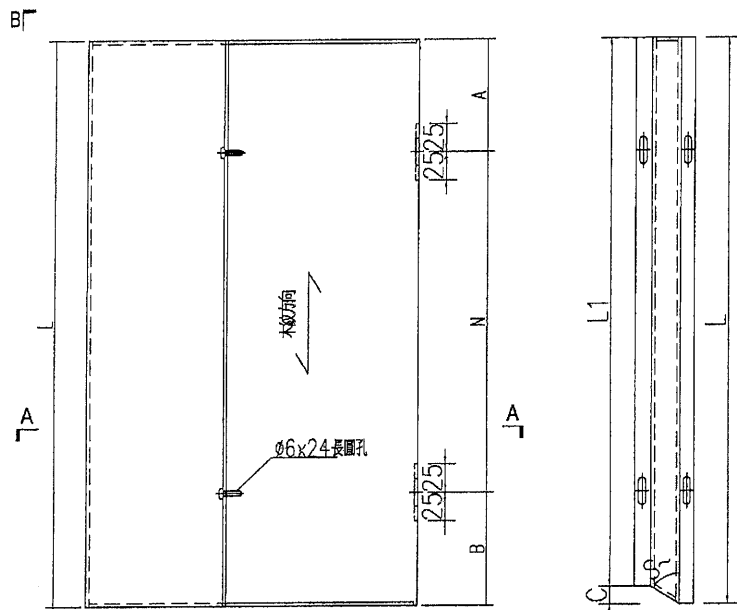

名稱	鋁板加工圖	制圖	WYY	2021.02.01	修改		
材料	3mm 鋁板	復核			日期		
顏色	木紋	批准			圖號	J851-PT-VLB47	





# EG-DWG3


**美特鋁質** 有限公司  
 MIDI Aluminium Fabricator Ltd.

工程號	J-851	地盤	青衣明翹匯
-----	-------	----	-------


數據表見：J851-PT-VLB48a

注：需地盤複數方可加工

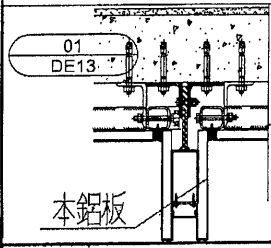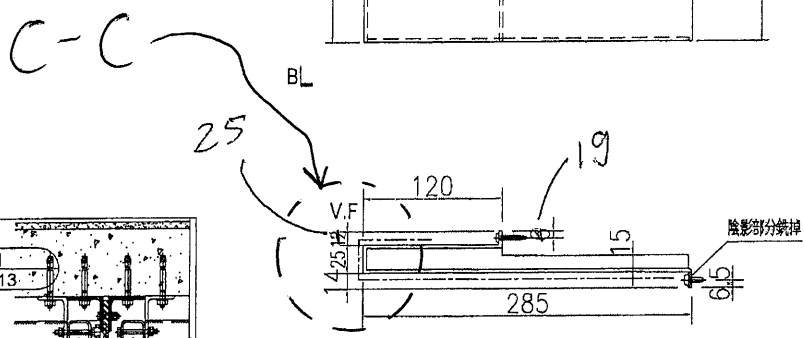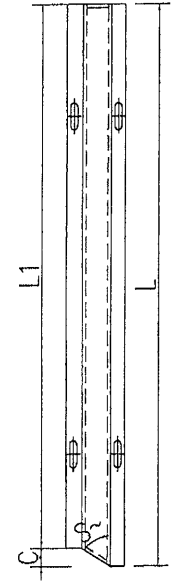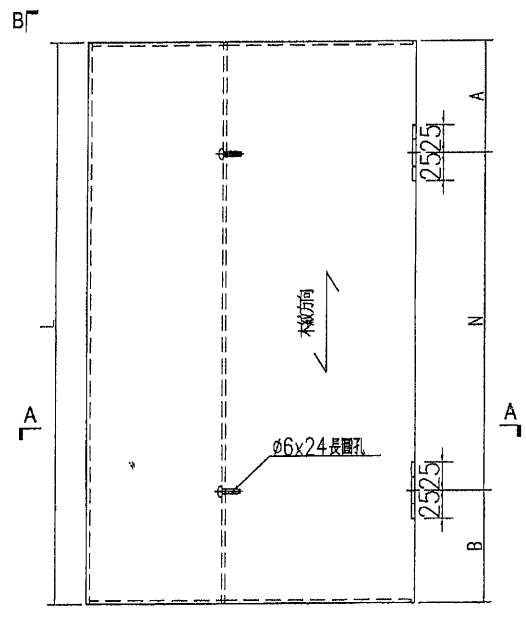

名稱	鋁板加工圖	制圖	WYY	2021.02.01	修改		
材料	3mm 鋁板	復核			日期		
顏色	木紋	批准			圖號	J851-PT-VLB48	


# EG-DWG3

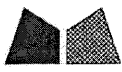



美特鋁質 有限公司  
MIDI Aluminium Fabricator Ltd.

序号	物料编号	数量	长度	A	N	B
1	J851-PT-VLB37-1	22	3512.5	302.5	300 x	10 210
2	J851-PT-VLB37-2	7	2212.5	151.5	300 x	6 261

工程號	J-851	地盤	青衣明麗匯
-----	-------	----	-------

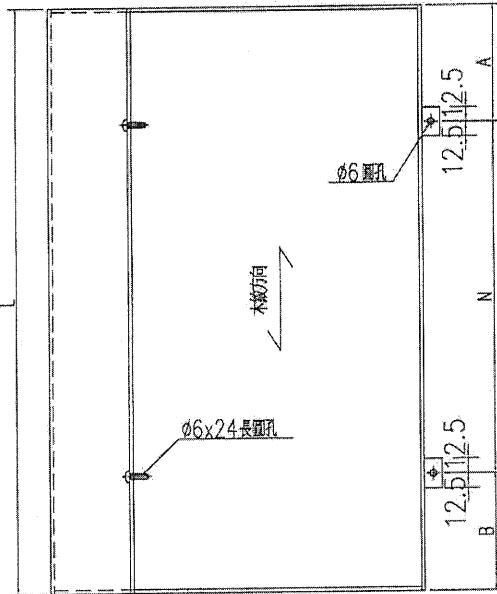

C-C

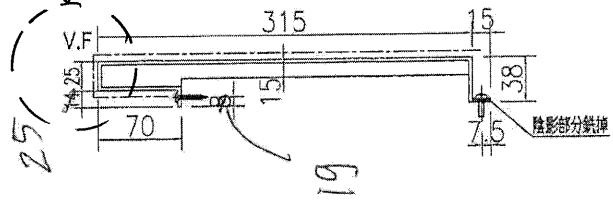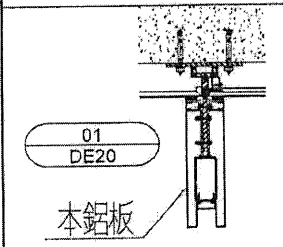

名稱	鋁板加工圖	制圖	WYY	2021.02.01	修改		
材料	3mm 鋁板	復核			日期		
顏色	木紋	批准			圖號	J851-PT-VLB37	


# EG-DWG3





美特鋁質有限公司  
MIDI Aluminium Fabricator Ltd.

序号	物料编号	数量	长度	A	N	B
1	J851-PT-VLB38-1	21	3512.5	209.5	300	x 10 303
2	J851-PT-VLB38-2	7	2212.5	58.5	300	x 6 354


工程號 J-851 地盤 青衣明翹匯

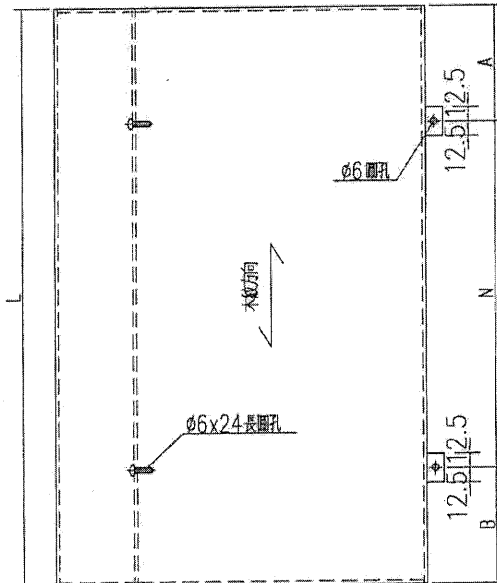

C-C

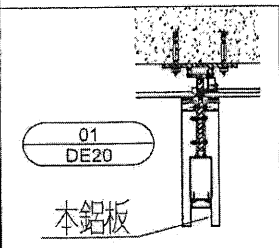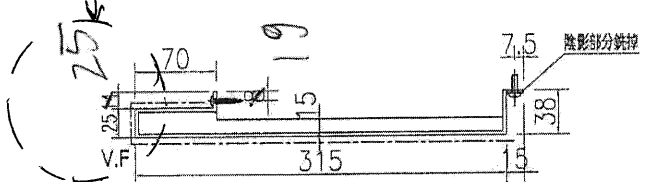

名稱	鋁板加工圖	制圖	WYY	2021.02.01	修改		
材料	3mm鋁板	復核			日期		
顏色	木紋	批准			圖號	J851-PT-VLB38	

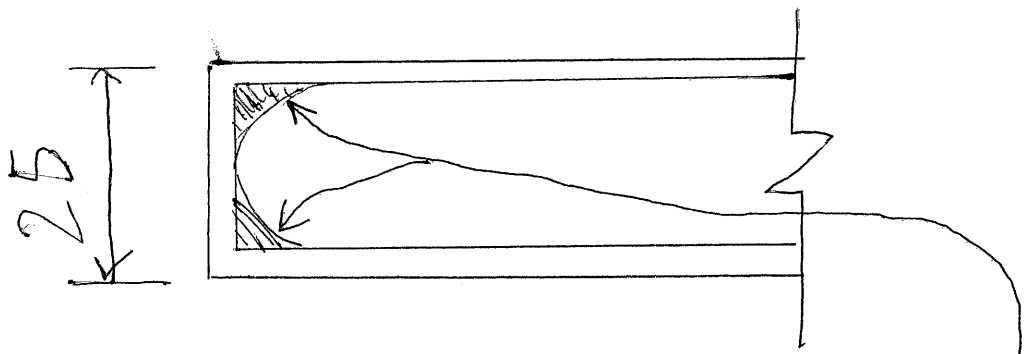

在入面打膠加固

C-C