

工程指示 / 要求簡箋(E.I.)

工程指示編號：EI / 3568 / 21

修改版次：-

工程編號：J851

工程名稱：青衣明翹匯

工程項目：百葉玉 - 地盤用鋁料加工圖(L53, UG)

收件人：生統

發件人：Yancy Chen

日期：24/06/2021

要求提供 / 確認 事項：

- | | | |
|------------------------------------|-------------------------------------|-------------------------------|
| <input type="checkbox"/> 初步鋁料 B.M. | <input type="checkbox"/> 加工拆圖，然後生產 | <input type="checkbox"/> 尺寸表 |
| <input type="checkbox"/> 正式鋁料 B.M. | <input type="checkbox"/> 技術上資料 / 指示 | <input type="checkbox"/> 報價 |
| <input type="checkbox"/> 配件 B.M. | <input type="checkbox"/> 樣辦或貨品說明書 | <input type="checkbox"/> 分判合約 |
| <input type="checkbox"/> 其他：_____ | | |

內容：

根據地盤指示，請按附件圖紙加工，配合地盤交貨。

請在 30/6/2021 前完成上列要求。

附：

1+ 3 頁

以上項目為：

- | | | |
|---------------------------------|--------------------------------------|--------------------------------|
| <input type="checkbox"/> 原合約工程包 | <input type="checkbox"/> 原合約工程加 / 減賬 | <input type="checkbox"/> 新工程報價 |
|---------------------------------|--------------------------------------|--------------------------------|

原因：-

分發東莞各部門：

- | | | | |
|--|--|---|--|
| <input type="checkbox"/> 生產技術總監 <input type="checkbox"/> 連附件 | <input type="checkbox"/> 技術部 <input type="checkbox"/> 連附件 | <input type="checkbox"/> 生產部 <input type="checkbox"/> 連附件 | <input type="checkbox"/> 機械設計部 <input type="checkbox"/> 連附件 |
| <input type="checkbox"/> 採購部 <input type="checkbox"/> 連附件 | <input checked="" type="checkbox"/> 生產統籌部 <input type="checkbox"/> 連附件 | | |
| <input type="checkbox"/> 質檢部 <input type="checkbox"/> 連附件 | <input type="checkbox"/> 會計部 <input type="checkbox"/> 連附件 | <input type="checkbox"/> 報關組 <input type="checkbox"/> 連附件 | <input type="checkbox"/> 其他 _____ <input type="checkbox"/> 連附件 |

分發香港各部門：

- | | | | | |
|---|--|---|--|-----|
| <input type="checkbox"/> 行政部 <input type="checkbox"/> 連附件 | <input type="checkbox"/> 會計部 <input type="checkbox"/> 連附件 | <input type="checkbox"/> 統籌部 <input type="checkbox"/> 連附件 | <input checked="" type="checkbox"/> 工程部地盤科文 <input type="checkbox"/> 連附件 | 積哥明 |
| <input type="checkbox"/> 採購部 <input type="checkbox"/> 連附件 | <input type="checkbox"/> QS 部 <input type="checkbox"/> 連附件 | <input type="checkbox"/> 維修部 <input type="checkbox"/> 連附件 | <input type="checkbox"/> 其他 _____ <input type="checkbox"/> 連附件 | |

傳遞編號：

HK 1344 / 21

發件人簽署：

項目經理簽署：








原E12953

EG-DWG3



美特鋁質 有限公司
MIDI Aluminium Fabricator Ltd.

工程號 J-851 地盤 青衣明翹匯

料號	名稱	單幅數量	長度 (mm)	總幅數量
PE00E4011	百葉玉企巴	3	1016	1
X85691	百葉片①	15	1087.8	
X85691	百葉片②	15	1091.5	
X85691	百葉片③	1	1087.8	
X85691	百葉片④	1	1091.5	
	雀仔網⑤	1	906(寬)x1000(高)	
	雀仔網⑥	1	999.5(寬)x1000(高)	

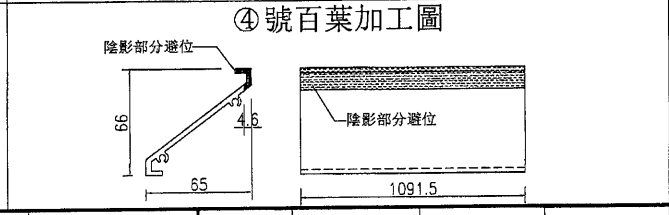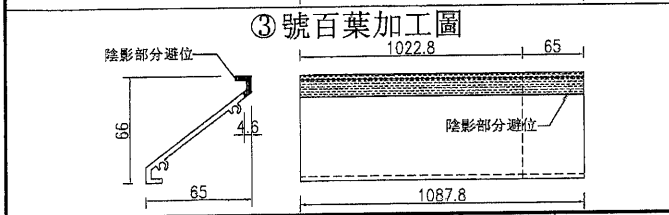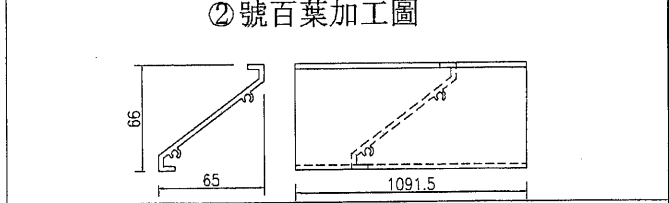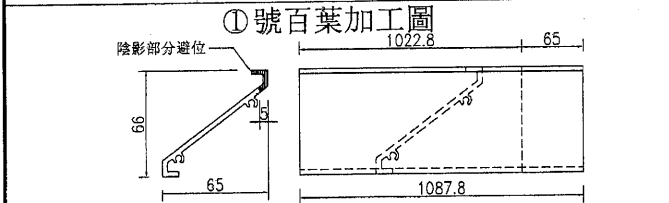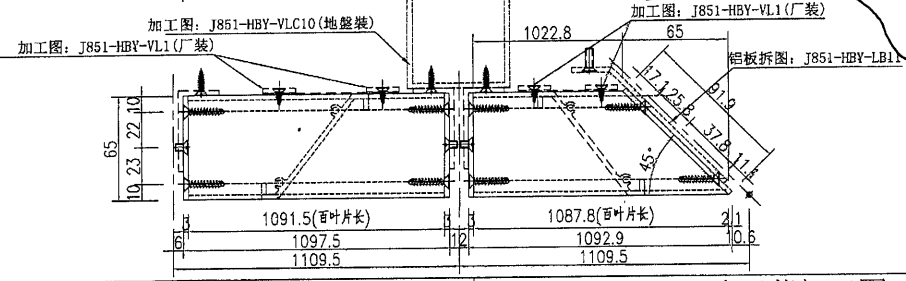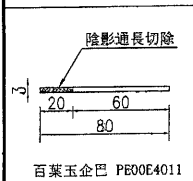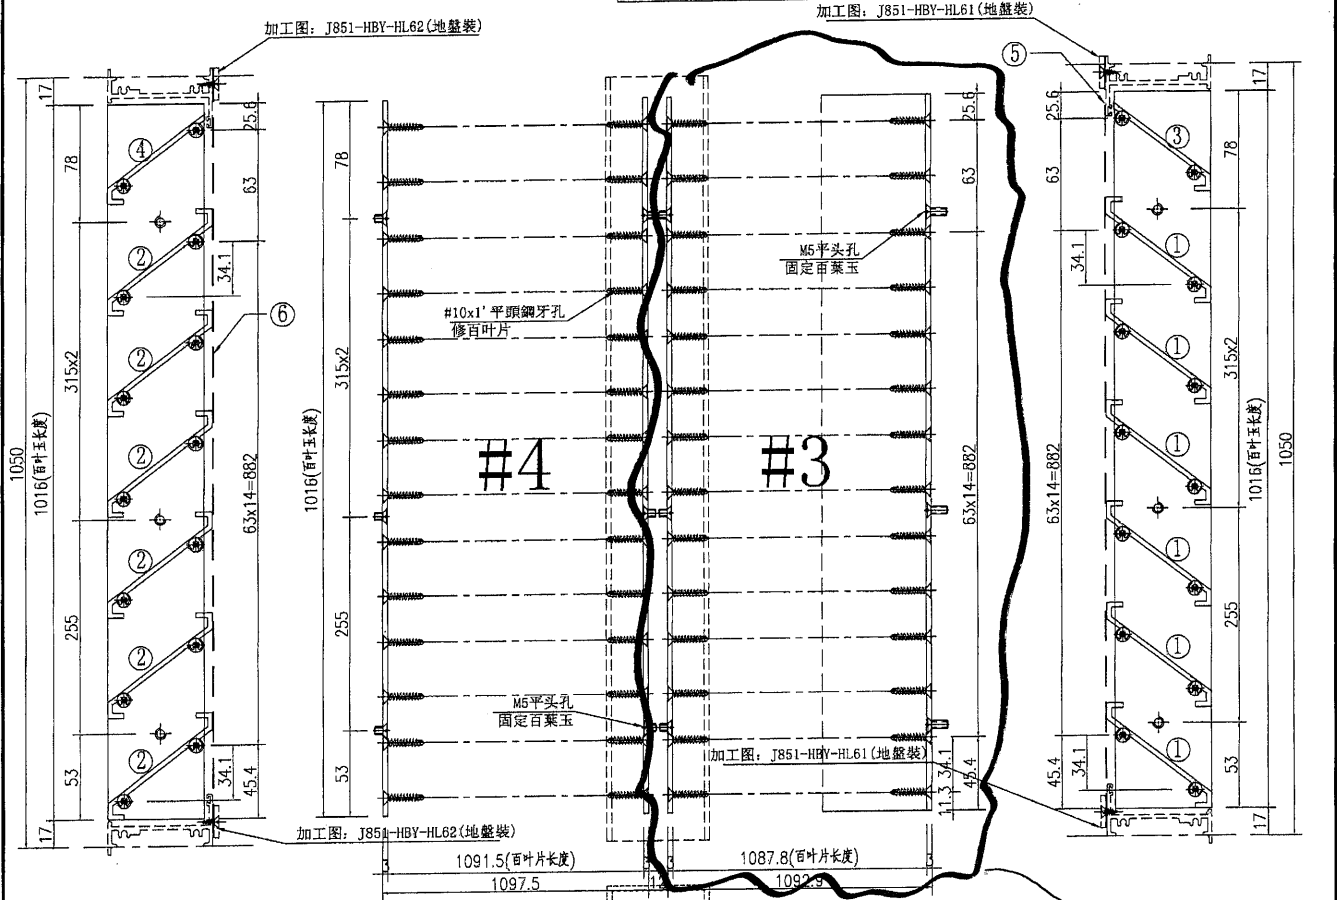


名稱	百葉玉加工圖	制圖	吳禕瑜	2021.01.14	修改	
材料	PE00E4011+X85691	復核			日期	
顏色	UCT534193SC-3 3COAT-深灰	批准			圖號	2/(L53/UG)

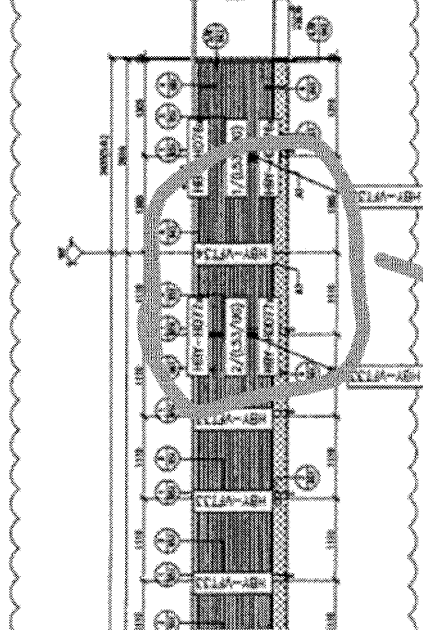

LOUVRE MARK	LOCATION

斜角

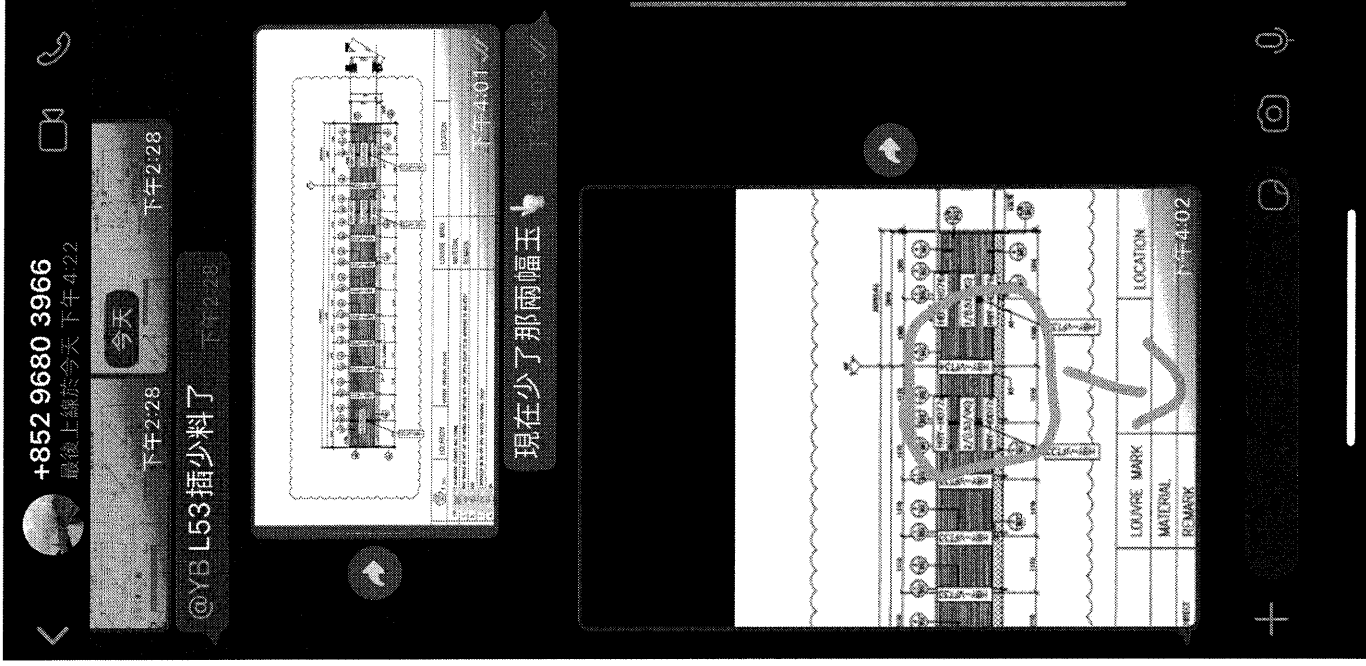

+852 9680 3966
最後上線於今天下午4:22

今天
下午2:28

@YB L53插少料了
下午2:28

現在少了那兩幅玉

LOUVRE MARK	LOCATION