

工程指示 / 要求簡箋(E.I.)

工程指示編號：EI / 3656/21

修改版次：-

工程編號：J851

工程名稱：青衣明翹匯

工程項目：趙門玉 - 鋁料加工圖(35樓 T2-W78)

收件人：生統

發件人：Yancy Chen

日期：21/07/2021

要求提供 / 確認 事項：

- ( ) 初步鋁料 B.M.
- ( ) 正式鋁料 B.M.
- ( ) 配件 B.M.
- ( ) 其他：\_\_\_\_\_
- ( ) 加工拆圖，然後生產
- ( ) 技術上資料 / 指示
- ( ) 樣辦或貨品說明書
- ( ) 尺寸表
- ( ) 報價
- ( ) 分判合約

內容：

請按附件圖紙加工。

請在 30/7/2021 前完成上列要求。

附：

1+ 15 頁

以上項目為：

- 原合約工程包
- 原合約工程加 / 減賬
- 新工程報價

原因：-

分發東莞各部門：

- ( ) 生產技術總監 連附件
- ( ) 技術部 連附件
- ( ) 生產部 連附件
- ( ) 機械設計部 連附件
- ( ) 採購部 連附件
- ( ) 生產統籌部 連附件
- ( ) 質檢部 連附件
- ( ) 會計部 連附件
- ( ) 報關組 連附件
- ( ) 其他 \_\_\_\_\_ 連附件

分發香港各部門：

- ( ) 行政部 連附件
- ( ) 會計部 連附件
- ( ) 統籌部 連附件
- ( ) 工程部地盤科文 連附件
- ( ) 採購部 連附件
- ( ) QS 部 連附件
- ( ) 維修部 連附件
- ( ) 其他 \_\_\_\_\_ 連附件

傳遞編號：

HK 1498/21

發件人簽署：




項目經理簽署：





**美特铝质** 有限公司  
MIDI Aluminium Fabricator Ltd.

工程號 J851 地盤 青衣明麗匯

产品编号	L(mm)	数量	A	B	N	M	N1	M1	备注
J851-AL07-01	2444.5	188	157	187.5	3	300			
J851-AL07-02	2544.5	1	212	232.5	3	300			
J851-AL07-02(33F)	2439.5	5	212	127.5	3	300			

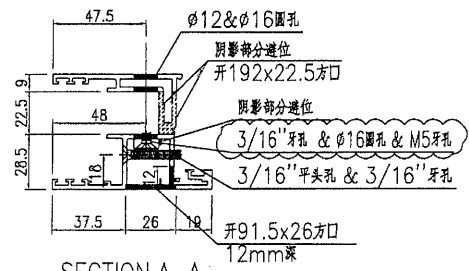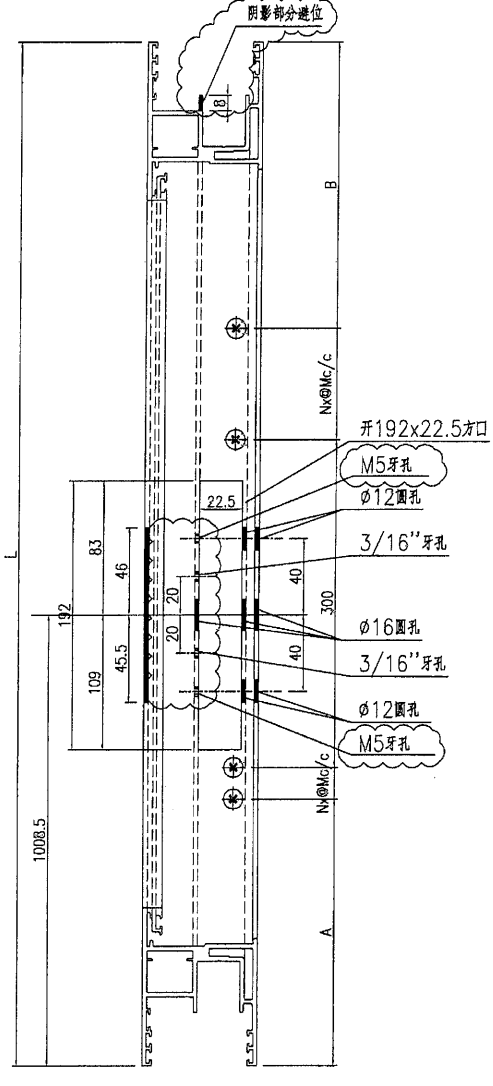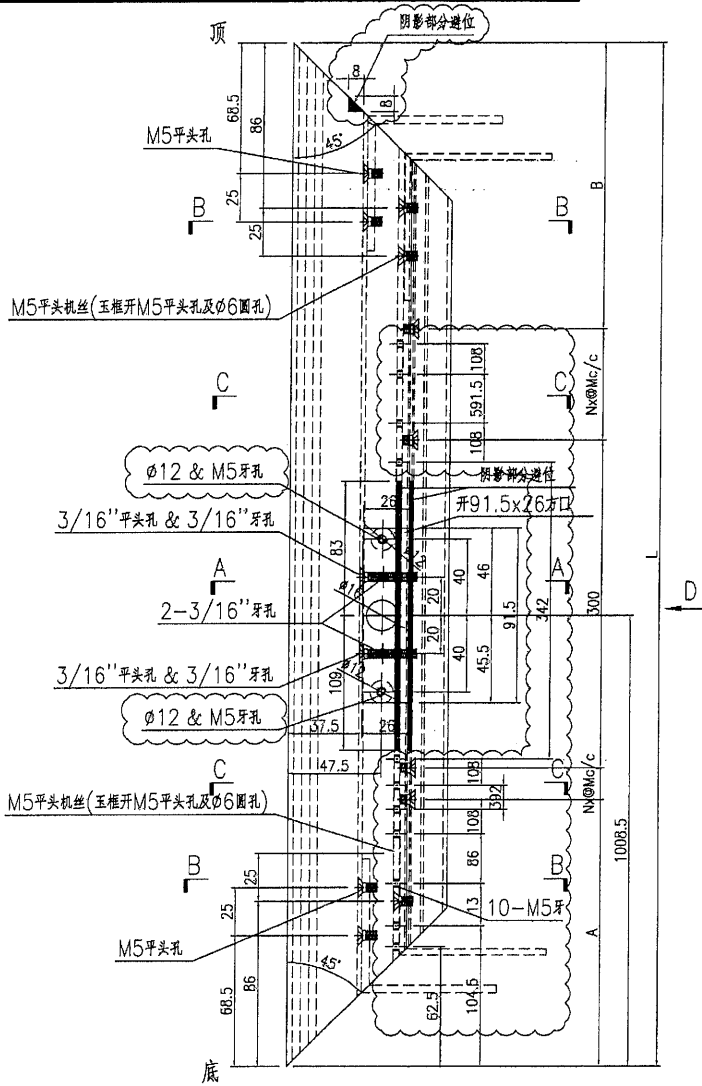

D-D视图

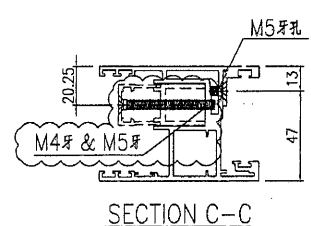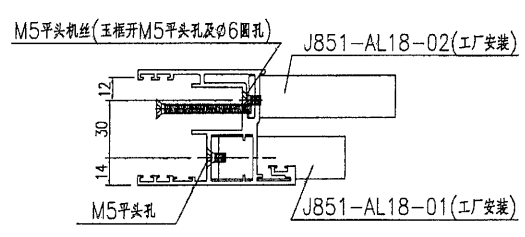

SECTION B-B

名稱	趟門玉加工圖	制圖	曾建平	2020-04-02	修改	D	E	C
材料	X85780	復核			日期	2020-09-22	2020-10-30	2020-08-31
顏色	UCT534193SC-3 灰色	批准			圖號	J851-AL07		





# EG-DWG3



美特鋁質有限公司  
MIDI Aluminium Fabricator Ltd.

产品编号	L(mm)	数量	A	B	N	M	N1	M1	备注
J851-AL08-01	2444.5	188	157	187.5	3	300			
J851-AL08-02	2544.5	1	212	232.5	3	300			
J851-AL08-02(33F)	2439.5	5	212	127.5	3	300			

工程號 J851 地盤 青衣明越匯

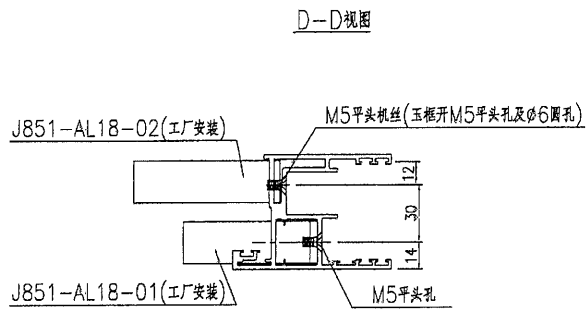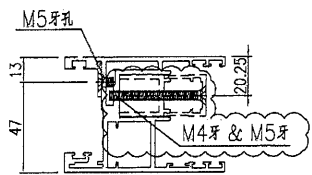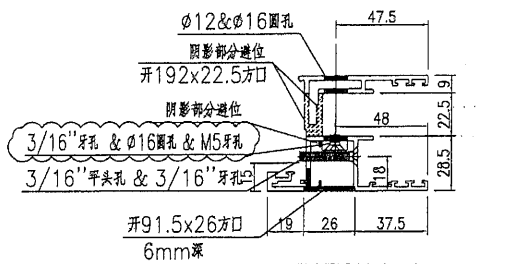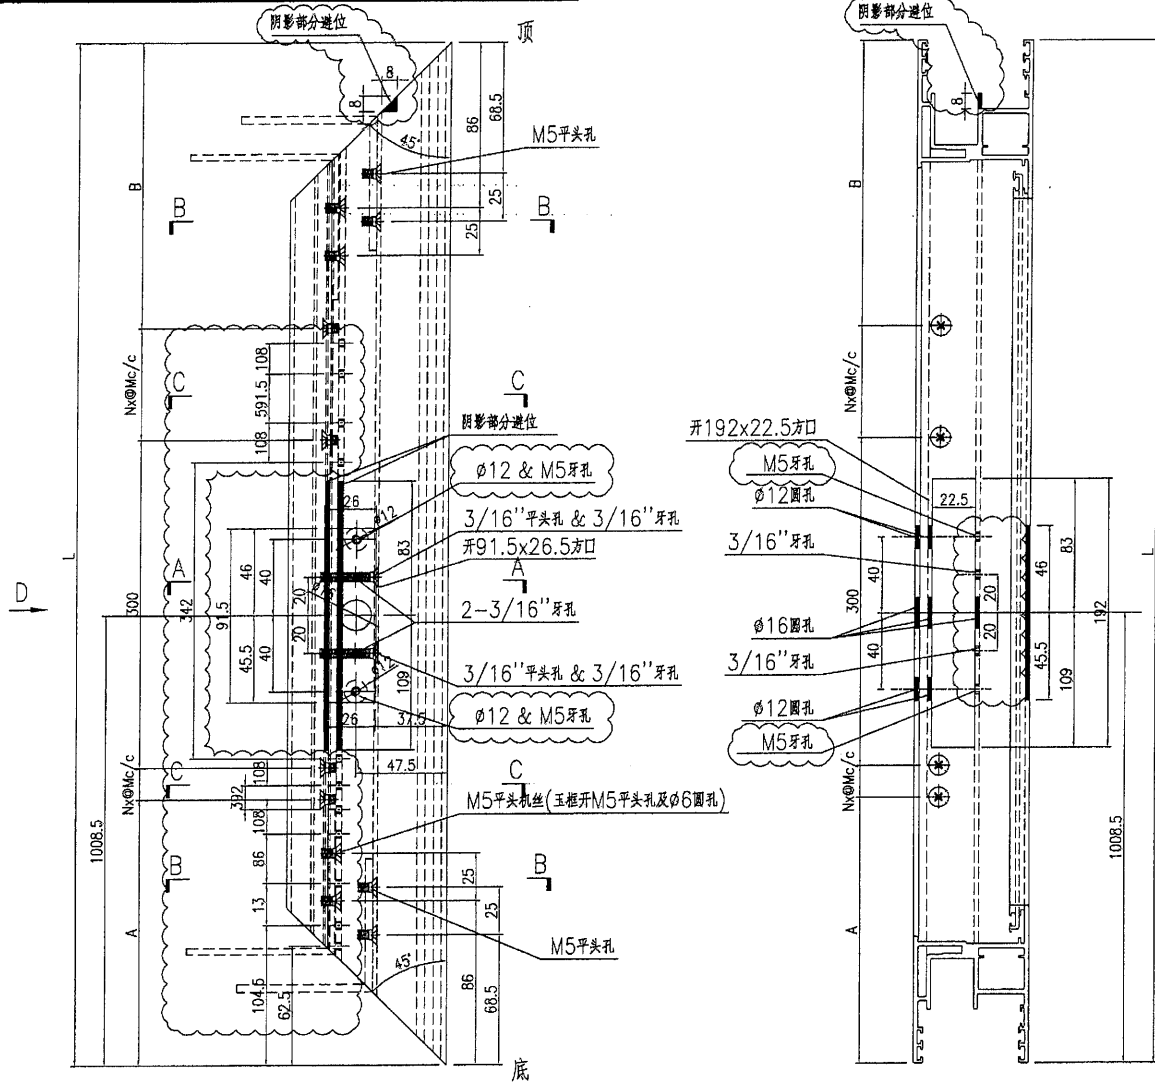

名稱	越門玉加工圖	制圖	曾建平	日期	2020-04-02	修改	D	E	C
材料	X85780	復核		日期	2020-09-22	2020-10-30	2020-08-31		
顏色	UCT534193SC-3 灰色	批准		圖號	J851-AL08				





# EG-DWG3




美特鋁質 有限公司  
MIDI Aluminium Fabricator Ltd.

产品编号	L(mm)	数量	A	B	N	M	C	D	N1	M1
J851-AL10-01	2444.5	108	157	187.5	7	300	322.5	322	6	300
J851-AL10-02	2544.5	1	212	232.5	7	300	377.5	267	6	300
J851-AL10-02(33F)	2439.5	3	212	127.5	7	300	377.5	262	6	300

工程號	J851	地盤	青衣明越匯
-----	------	----	-------

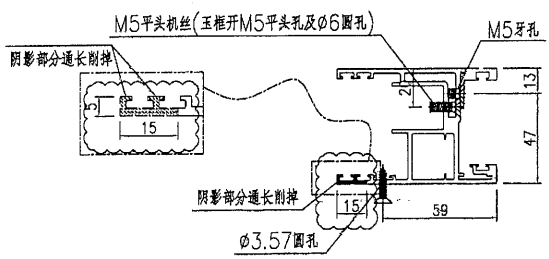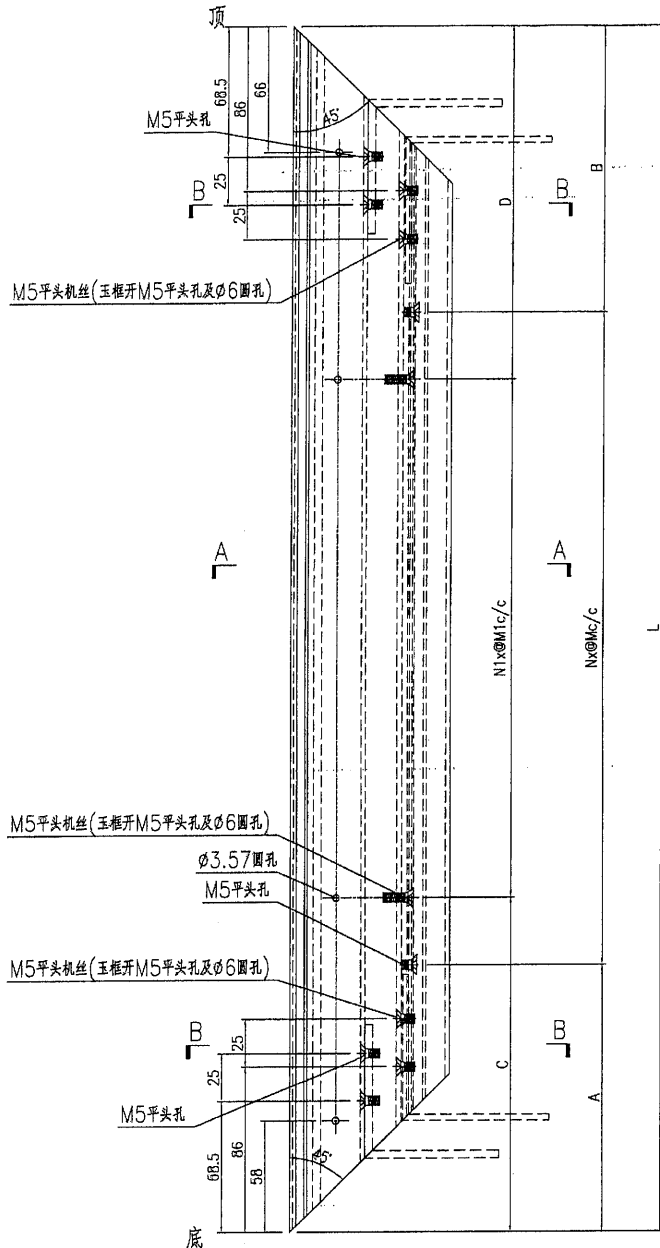

SECTION A-A

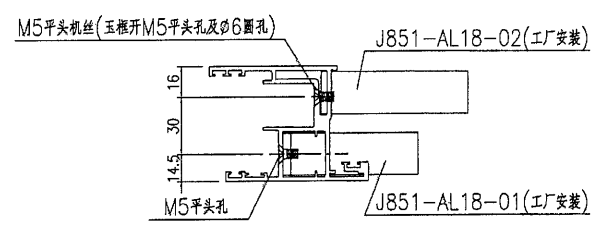

SECTION B-B






名稱	趟門玉加工圖	制圖	曾建平	2020-04-02	修改	D	E	C
材料	X85780	復核			日期	2020-10-30	2021-05-14	2020-08-31
顏色	UCT534193SC-3 灰色	批准			圖號	J851-AL10		

# EG-DWG3

**美特鋁質** 有限公司  
MIDI Aluminium Fabricator Ltd.

工程號 J851 地盤 青衣明耀匯

产品编号	L(mm)	数量	A	B	N	M	C	D	N1	M1	L1
J851-AL13-01	238.5	232	112.5	104	7	300	232.5	224	6	300	2256.5
J851-AL13-02	2444.5	106	114.5	136	7	300	264.5	256	6	300	2320.5
J851-AL13-03	244.5	1	199.5	181	7	300	319.5	301	6	300	2320.5
J851-AL13-02(33F)	2439.5	2	114.5	131	7	300	264.5	251	6	300	2315.5
J851-AL13-03(33F)	2439.5	1	199.5	176	7	300	319.5	196	6	300	2315.5

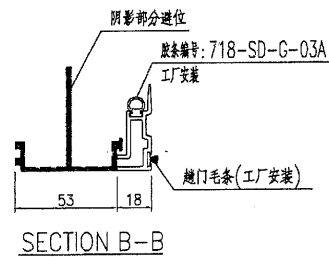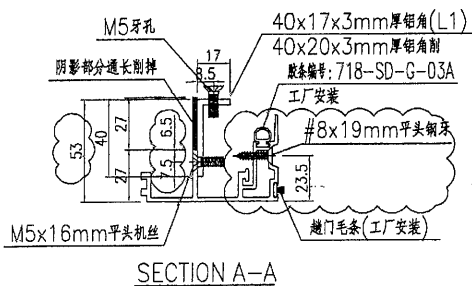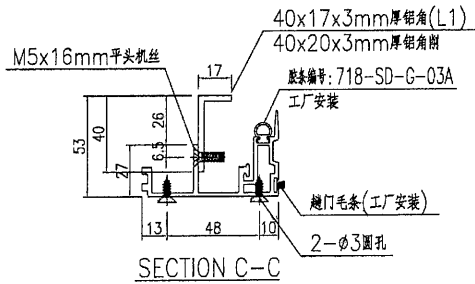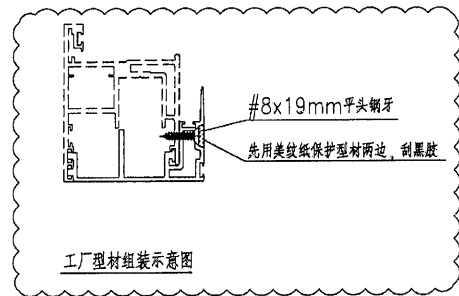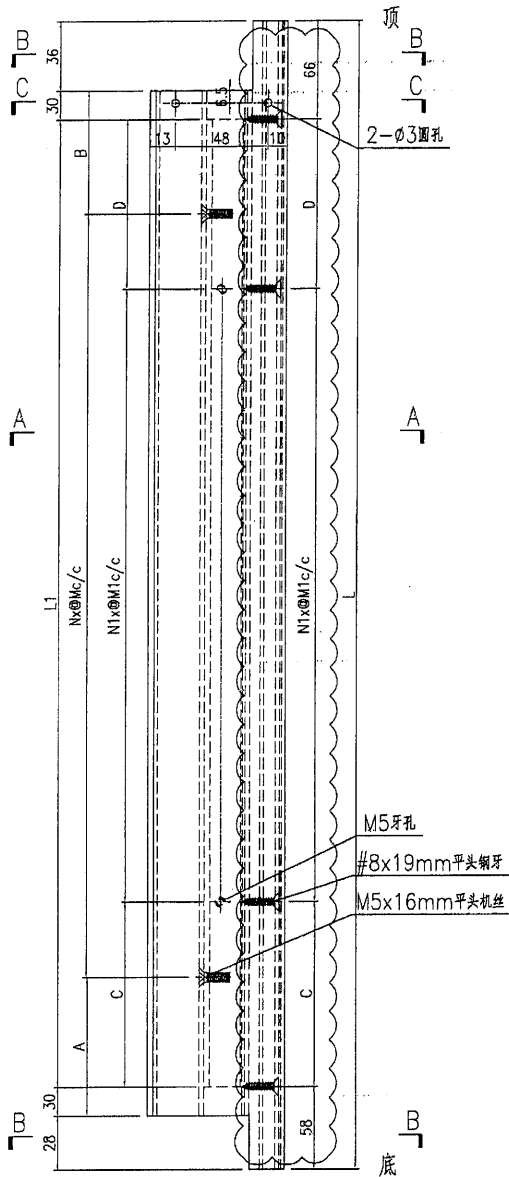




名稱	門玉勾料加工圖	制圖	曾建平	2020-04-02	修改	D	E	F
材料	X85703+40x17x3mm厚铝角	復核			日期	2020-09-17	2020-09-22	2020-10-30
顏色	UCT534193SC-3 灰色	批准			圖號	J851-AL13		

# EG-DWG3


**美特铝质** 有限公司  
MIDI Aluminium Fabricator Ltd.

工程號 J851 地盤 青衣明翹匯


产品编号	L(mm)	数量	A	B	N	M	C	D	N1	M1	L1
J851-AL14-01	238.5	232	112.5	104	7	300	232.5	224	6	300	2256.5
J851-AL14-02	2444.5	106	114.5	136	7	300	264.5	256	6	300	2320.5
J851-AL14-03	244.5	1	199.5	181	7	300	319.5	301	6	300	2320.5
J851-AL14-02(33F)	2439.5	2	114.5	131	7	300	264.5	251	6	300	2315.5
J851-AL14-03(33F)	2439.5	1	199.5	76	7	300	319.5	196	6	300	2315.5

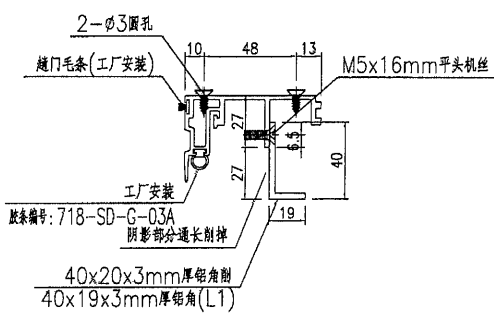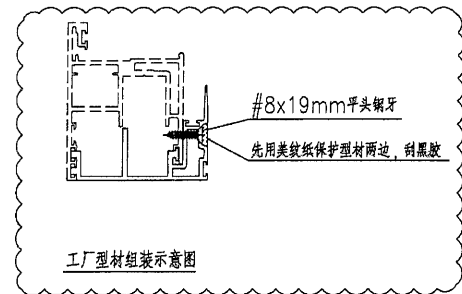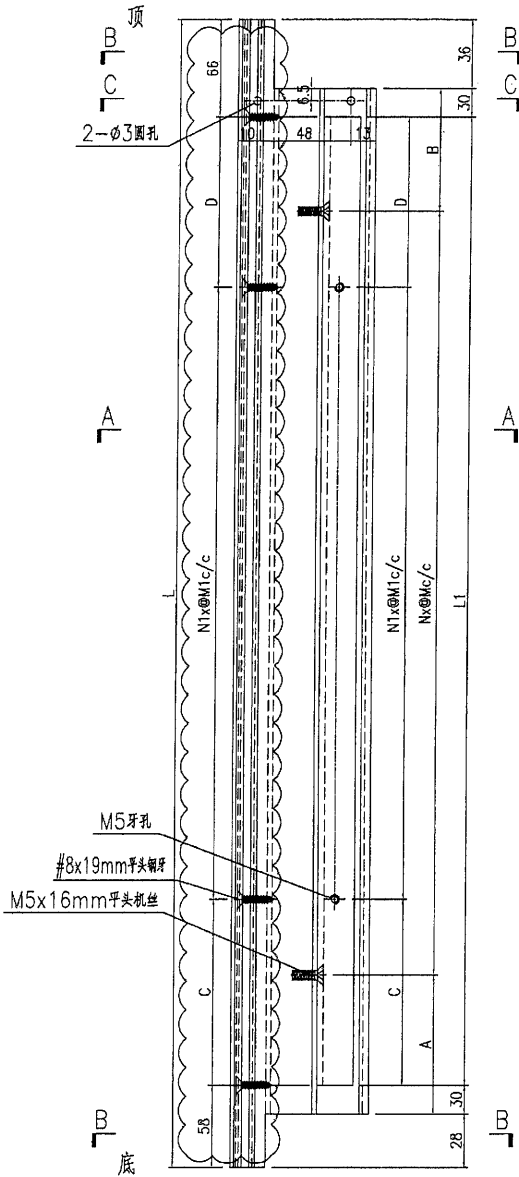

SECTION C-C

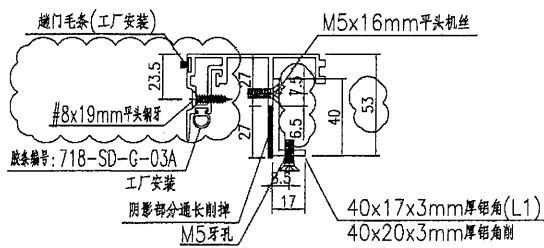

SECTION A-A

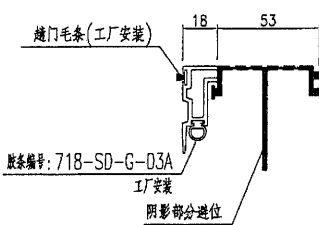

SECTION B-B

名稱	門玉勾料加工圖	制圖	曾建平	2020-04-02	修改	D	E	F
材料	X85703+40x17x3mm厚铝角	復核			日期	2020-09-17	2020-09-22	2020-10-30
顏色	UCT534193SC-3 灰色	批准			圖號	J851-AL14		



# EG-DWG3




美特鋁質 有限公司  
MIDI Aluminium Fabricator Ltd.

工程號 J851 地盤 青衣明翹匯

产品编号	L(mm)	L1	数量	A	B	N	M
J851-AL15-01	2253.5	2247.5	928	58.5	89	7	300
J851-AL15-02	2317.5	2311.5	434	90.5	121	7	300
J851-AL15-03	2417.5	2411.5	2	145.5	166	7	300
J851-AL15-03(33F)	2312.5	2306.5	10	145.5	61	7	300

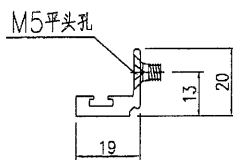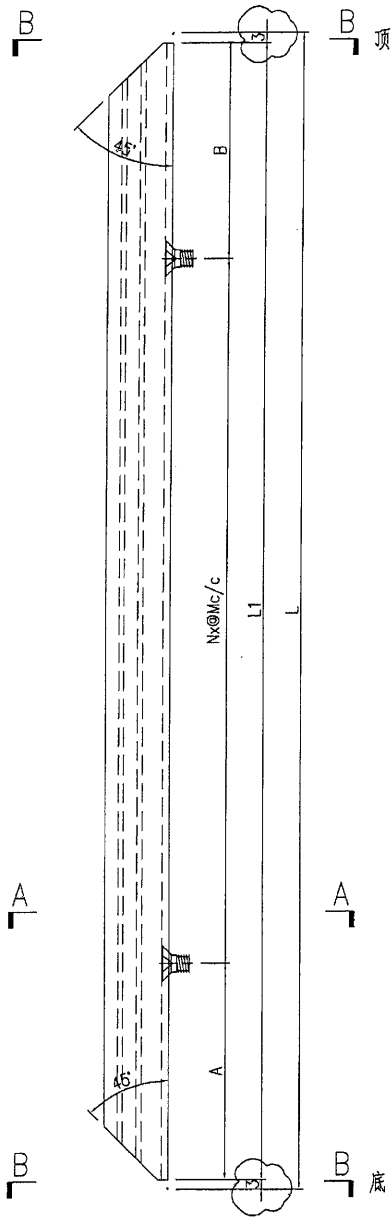

SECTION A-A

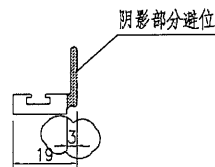

SECTION B-B

名稱	玻璃線加工圖	制圖	曾建平	2020-04-02	修改	A	B	C
材料	X85700	復核			日期	2020-06-09	2020-08-11	2020-10-30
顏色	UCT534193SC-3 灰色	批准			圖號	J851-AL15		



# EG-DWG3




美特鋁質 有限公司  
MIDI Aluminium Fabricator Ltd.

产品编号	L(mm)	L1	数量	A	B	N	M
J851-AL16-01	2253.5	2247.5	928	58.5	89	7	300
J851-AL16-02	2317.5	2311.5	434	90.5	121	7	300
J851-AL16-03	2417.5	2411.5	2	145.5	166	7	300
J851-AL16-03(33F)	2312.5	2306.5	10	145.5	61	7	300

工程號 J851 地盤 青衣明翹匯

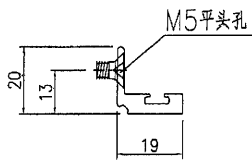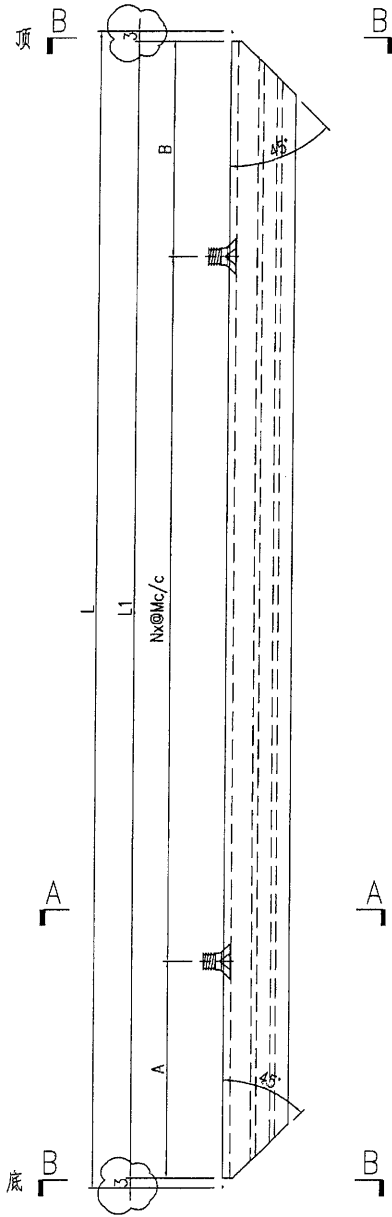

SECTION A-A

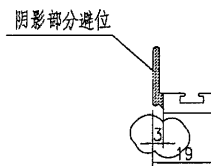




SECTION B-B

名稱	玻璃線加工圖	制圖	曾建平	2020-04-02	修改	A	B	C
材料	X85700	復核			日期	2020-06-09	2020-08-11	2020-10-30
顏色	UCT534193SC-3 灰色	批准			圖號	J851-AL16		




产品编号	L(mm)	数量	A	B	N	M	N1	M1	备注
J851-AL11-01	751	58	175.5	175.5	2	200			取消
J851-AL11-02	1104	1	171	171	3	250			
J851-AL11-03	876	29	188	188	2	250			
J851-AL11-04	906	14	153	153	2	300			
J851-AL11-07	981	29	190.5	190.5	2	300			
J851-AL11-08	1051	14	225.5	225.5	2	300			

工程號	J851	地盤	青衣明翹匯
-----	------	----	-------

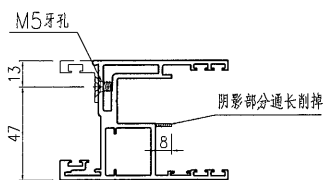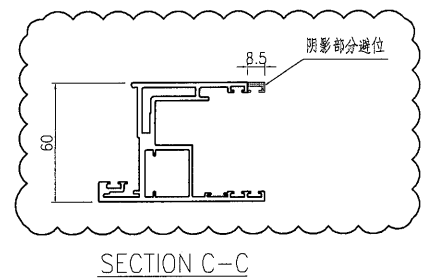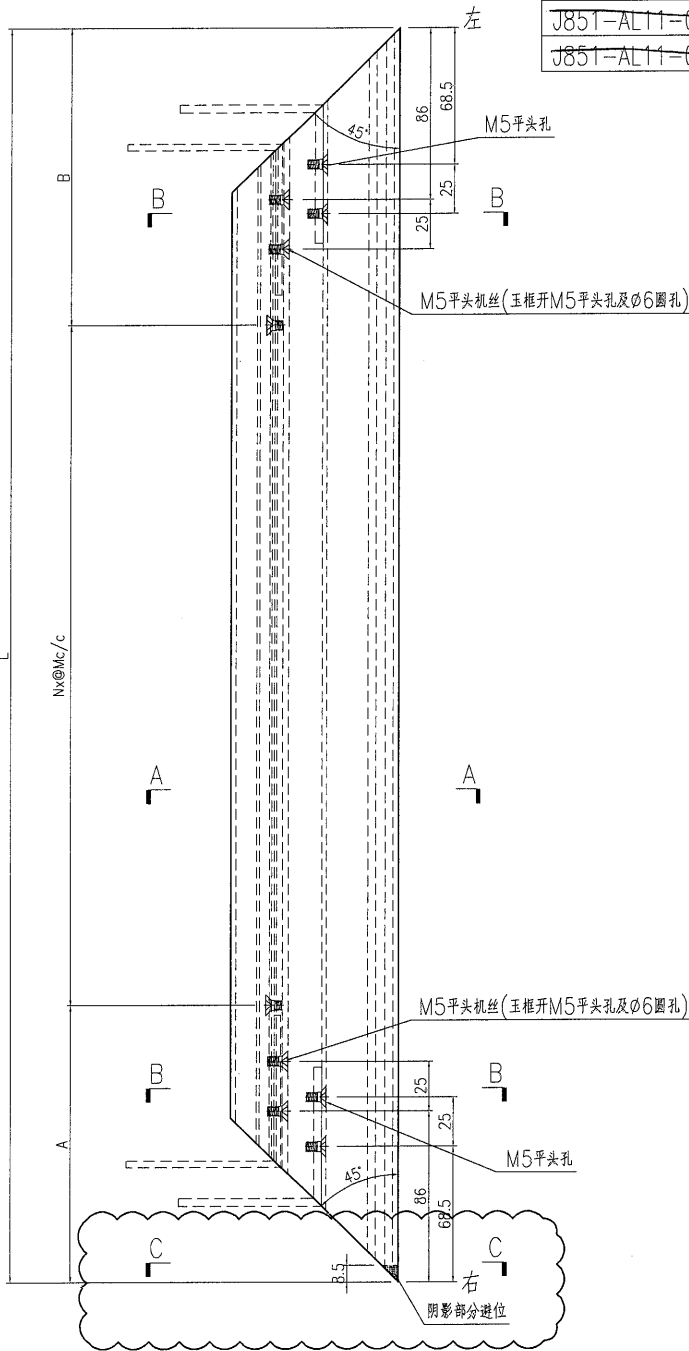

SECTION A-A

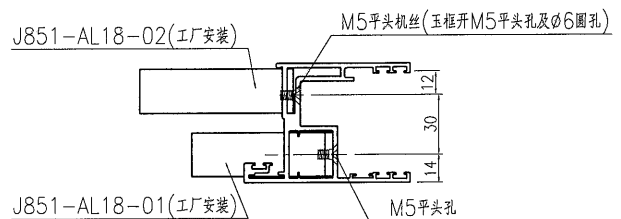

SECTION B-B



名稱	趟門玉加工圖	制圖	曾建平	2020-04-02	修改	D	E	C
材料	X85780	復核			日期	2020-09-22	2020-10-30	2020-08-31
顏色	UCT534193SC-3 灰色	批准			圖號	J851-AL11		




美特鋁質 有限公司  
MIDI Aluminium Fabricator Ltd.

产品编号	L(mm)	数量	A	B	N	M	N1	M1	备注
J851-AL11bR-02	1104	1	177	177	3	250			
J851-AL11bR-03	876	28	188	188	2	250			
J851-AL11bR-04	906	14	153	153	2	300			
J851-AL11bR-07	981	28	190.5	190.5	2	300			
J851-AL11bR-08	1051	15	225.5	225.5	2	300			


工程號 J851 地盤 青衣明題匯

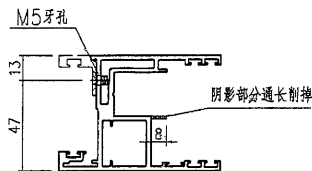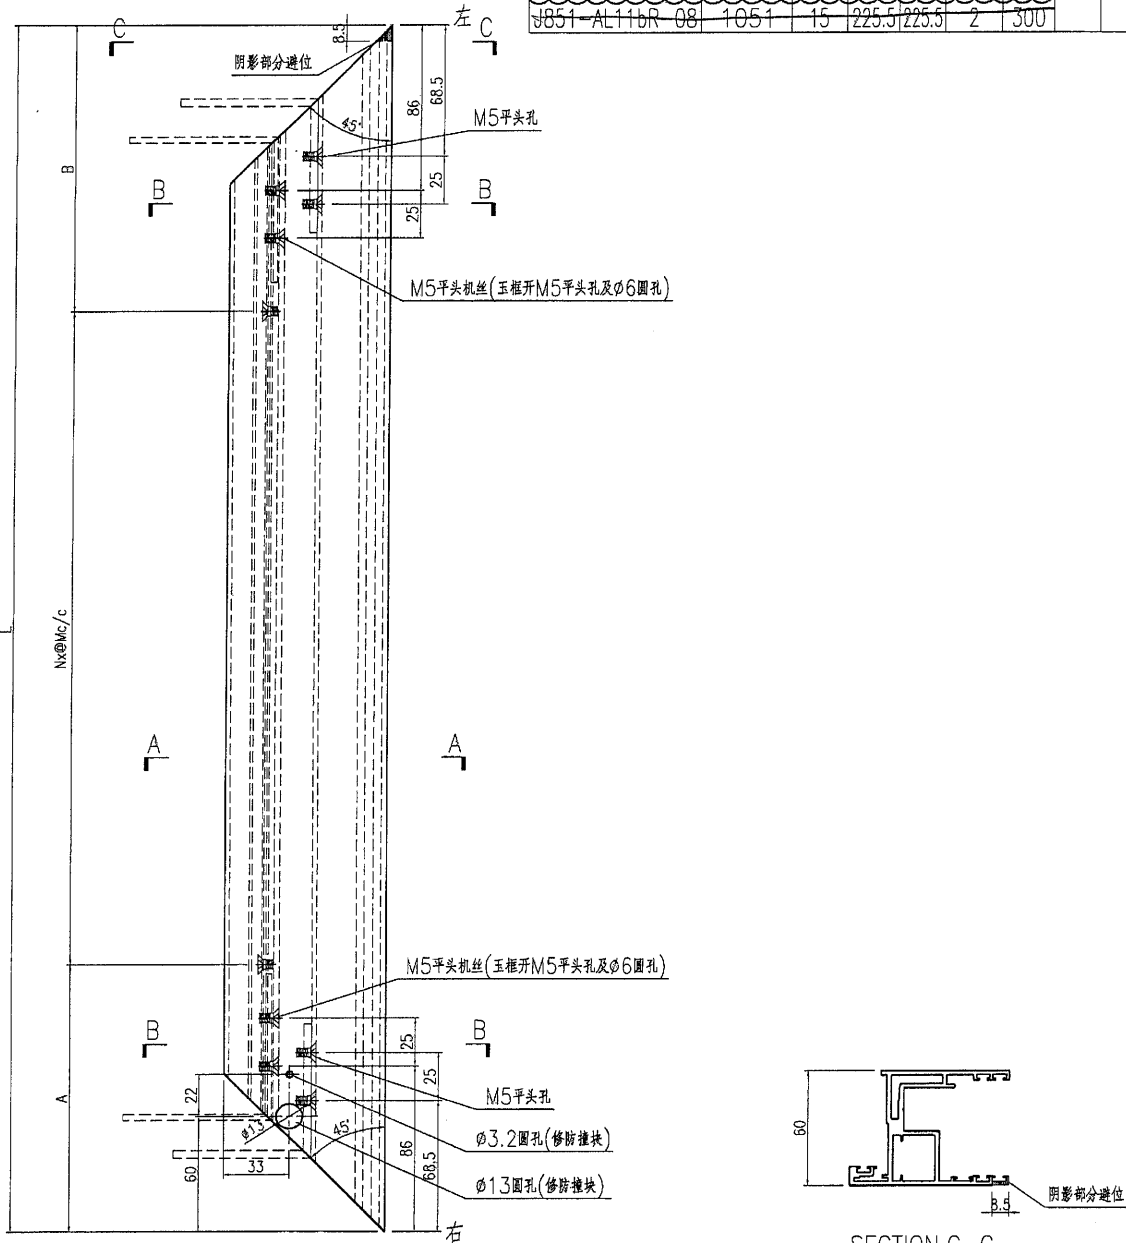

SECTION A-A

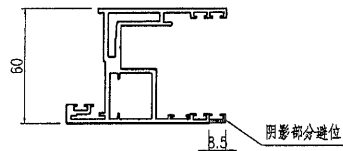

SECTION C-C

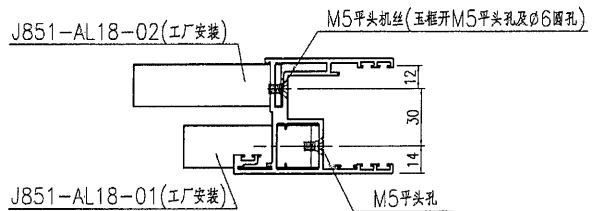

SECTION B-B



名稱	趟門玉加工圖	制圖	曾建平	2020-04-02	修改	A	
材料	X85780	復核			日期	2021-03-31	
顏色	UCT534193SC-3 灰色	批准			圖號	J851-AL11bR	




美特鋁質 有限公司  
MIDI Aluminium Fabricator Ltd.

产品编号	L(mm)	数量	A	B	N	M	N1	M1	备注
J851-AL12-01	754	58	175.5	175.5	2	200		见详	
J851-AL12-02	1104	1	177	177	3	250			
J851-AL12-03	876	29	188	188	2	250			
J851-AL12-04	906	14	153	153	2	300			
J851-AL12-07	981	29	190.5	190.5	2	300			
J851-AL12-08	1051	14	225.5	225.5	2	300			


工程號 J851 地盤 青衣明翹匯

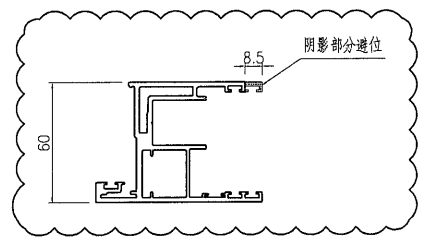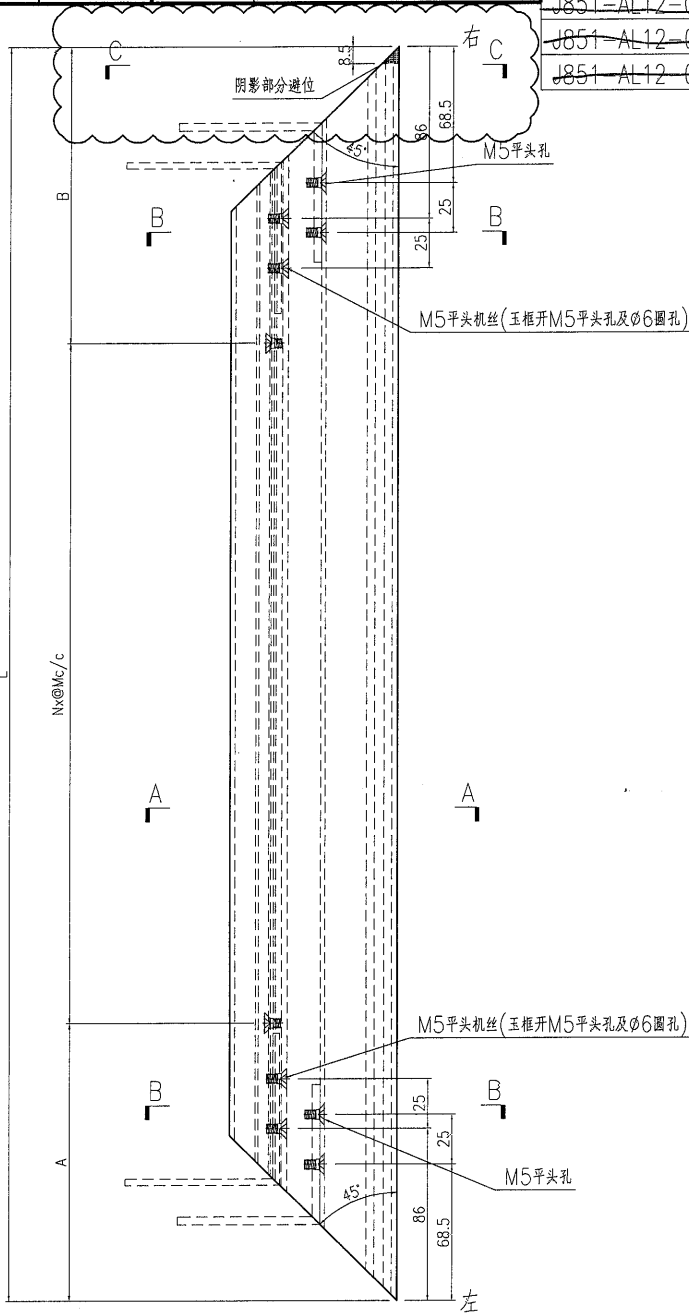

SECTION C-C

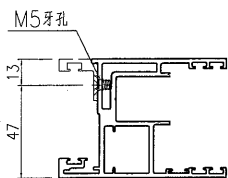

SECTION A-A

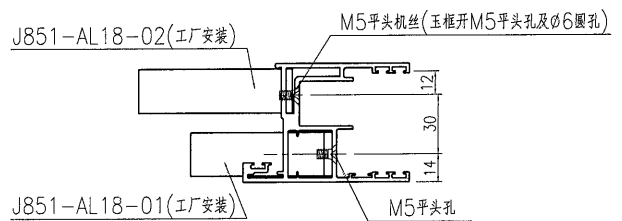

SECTION B-B

名稱	趟門玉加工圖	制圖	曾建平	2020-04-02	修改	D	E	C
材料	X85780	復核			日期	2020-09-22	2020-10-30	2020-08-31
顏色	UCT534193SC-3 灰色	批准			圖號	J851-AL12		








美特鋁質 有限公司  
MIDI Aluminium Fabricator Ltd.

产品编号	L(mm)	L1(mm)	数量	A	B	N	M	备注
J851-AL17-01	711.5	705.5	1856	52.5	53	2	300	
J851-AL17-02	706.5	701.5	116	50.5	51	2	300	取消
J851-AL17-03	624	618	116	109.5	109.5	2	200	取消
J851-AL17-04	977	971	4	110.5	110.5	3	250	
J851-AL17-05	749	743	228	121.5	121.5	2	250	
J851-AL17-06	779	773	112	86.5	86.5	2	300	
J851-AL17-09	854	848	116	124	124	2	300	
J851-AL17-10	924	918	116	159	159	2	300	

工程號 J851 地盤 青衣明翹匯

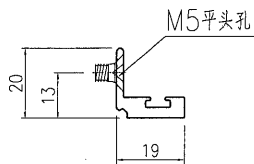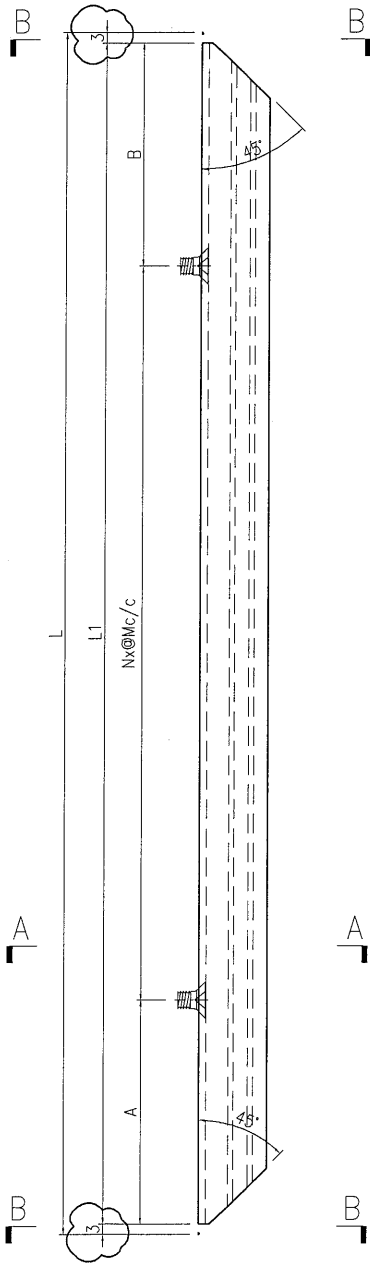

SECTION A-A

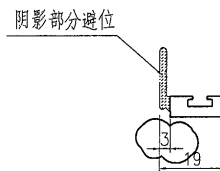

SECTION B-B

名稱	玻璃線加工圖	制圖	曾建平	2020-04-02	修改	A	B	C
材料	X85700	復核			日期	2020-06-09	2020-08-11	2020-10-30
顏色	UCT534193SC-3 灰色	批准			圖號	J851-AL17		

EG-DWG3






美特鋁質 有限公司  
MIDI Aluminium Fabricator Ltd.

产品编号	L(mm)	数量	A	N	M	B	N1	M1	备注
		6250							

工程號	J851	地盤	青衣明耀匯
-----	------	----	-------

以EI3459計算應該可開  
~~5184件料~~，~~餘下1066件~~  
可用鋁板加工

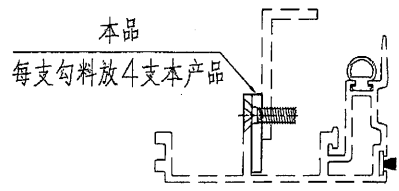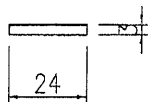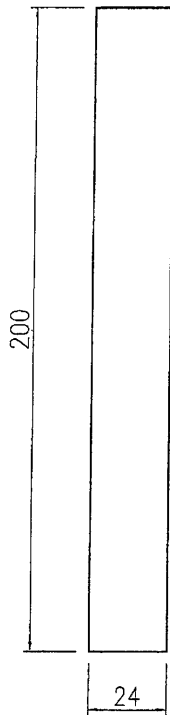

名稱	鋁巴加工圖	制圖	曾建平	2021-05-14	修改		
材料	3mm厚鋁巴	復核			日期		
顏色	MILL	批准			圖號	J851-AA20	