

工程指示 / 要求簡箋(E.I.)

工程指示編號：EI / 3658 / 21 修改版次：A

工程編號：J851 工程名稱：青衣明翹匯

工程項目：單元件幕牆 - 地盤用鋁板加工圖(幕牆收口)

收件人：生統 發件人：Yancy Chen 日期：22/07/2021

要求提供 / 確認 事項：

- () 初步鋁料 B.M. () 加工拆圖，然後生產 () 尺寸表
- () 正式鋁料 B.M. () 技術上資料 / 指示 () 報價
- () 配件 B.M. () 樣辦或貨品說明書 () 分判合約
- () 其他：_____

內容：

請按附件修改 BM 表和圖紙加工，送地盤。(鋁槽增加數量)

請在 30/07/2021 前完成上列要求。

附：

1+ 2 頁

以上項目為：

- 原合約工程包 原合約工程加 / 減賬 新工程報價

原因：-

分發東莞各部門：

- () 生產技術總監 連附件 () 技術部 連附件 () 生產部 連附件 () 機械設計部 連附件
- () 採購部 連附件 (/) 生產統籌部 連附件
- () 質檢部 連附件 () 會計部 連附件 () 報關組 連附件 () 其他 _____ 連附件

分發香港各部門：


- () 行政部 連附件 () 會計部 連附件 () 統籌部 連附件 (/) 工程部地盤科文 連附件 積哥
- () 採購部 連附件 () QS 部 連附件 () 維修部 連附件 () 其他 _____ 連附件


傳遞編號：

HK 1507 / 21

發件人簽署：



項目經理簽署：

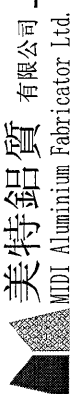 美特鋁質 有限公司 MIDI Aluminium Fabricator Ltd.		工程號: J-851	計算: WYY	日期:	2021.04.28		送呈: 施哥							
地盤名稱: 青衣明翹匯		核對:	核對:	日期:			副本:							
項目類別:		批准:	批准:	日期:										
BM編號:		修改版次: A	A/C Code:	總V.F.:	96.14	總重量:	521.05							
地盤用鋁板B.M.表		此BM依據 資料計算												
序號	修改內容	鋁板圖號	鋁板名稱	顏色	實用	後備	總數	總重量	總展開面積		單件V.F.	總V.F.	位置	備註
									單件展開面積	平方米				
1		AP-62-01G	2mm厚鋁板	UCT534509SC-3 深灰色	150		150	125.771	0.155	23.205	0.155	23.205		
2		AP-62-01W	2mm厚鋁板	TUC43350 白色	150		150	125.771	0.155	23.205	0.155	23.205		
3		AP-62-01aG	2mm厚鋁板	UCT534509SC-3 深灰色	150		150	134.755	0.166	24.863	0.166	24.863		
4		AP-62-01aW	2mm厚鋁板	TUC43350 白色	150		150	134.755	0.166	24.863	0.166	24.863		
5														
6														
7														
8														
9														
10														
11														
12														
13														
14														
15					總合計:		600	521.052		96.135		96.135		


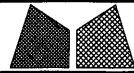


美特鋁質有限公司
MIDI Aluminium Fabricator Ltd.

工程號	J851	類別		物料號	-	
地盘	青衣190	制圖	W. E. X	2020-04-16	圖號	AP-62
修改	-	採用工廠			數量	-
日期	-	材料颜色	-		單件重量	- (KG)
图纸名称	铝折件	復核	-	-		
材料	2.0mm 铝板	批准	-	-		

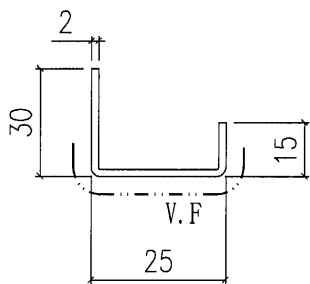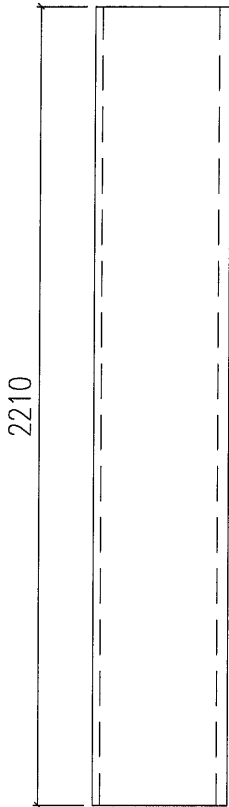

AP-62-01G	深灰色	150	增加数量
AP-62-01W	白色	150	
编号	颜色	数量	

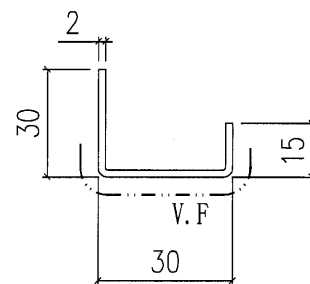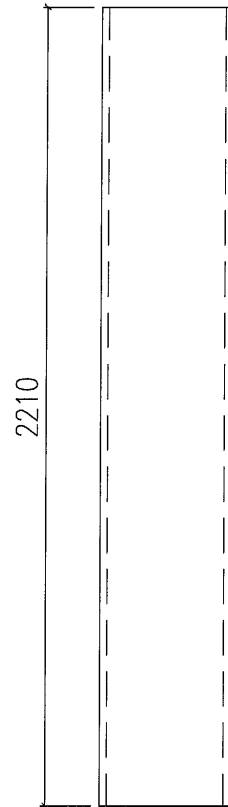

AP-62-01aG	深灰色	150	增加数量
AP-62-01aW	白色	150	
编号	颜色	数量	

