

工程指示 / 要求簡箋(E.I.)

工程指示編號：EI / 3718 / 21 修改版次：-  
 工程編號：J851 工程名稱：青衣明翹匯  
 工程項目：預製窗 - 護欄玻璃鋁槽加工圖  
 收件人：生統 發件人：Yancy Chen 日期：10/08/2021

要求提供 /  確認 事項：

- |                                    |                                     |                               |
|------------------------------------|-------------------------------------|-------------------------------|
| <input type="checkbox"/> 初步鋁料 B.M. | <input type="checkbox"/> 加工拆圖，然後生產  | <input type="checkbox"/> 尺寸表  |
| <input type="checkbox"/> 正式鋁料 B.M. | <input type="checkbox"/> 技術上資料 / 指示 | <input type="checkbox"/> 報價   |
| <input type="checkbox"/> 配件 B.M.   | <input type="checkbox"/> 樣辦或貨品說明書   | <input type="checkbox"/> 分判合約 |
| <input type="checkbox"/> 其他：_____  |                                     |                               |

內容：

請按附件圖紙加工，送地盤。

請在 15/8/2021 前完成上列要求。

附：-

1+ 1 頁

以上項目為：

- 原合約工程包                       原合約工程加 / 減賬                       新工程報價

原因：-

分發東莞各部門：

- ( ) 生產技術總監  連附件    ( ) 技術部     連附件    ( ) 生產部     連附件    ( ) 機械設計部  連附件  
 ( ) 採購部     連附件    ( / ) 生產統籌部  連附件  
 ( ) 質檢部     連附件    ( ) 會計部     連附件    ( ) 報關組     連附件    ( ) 其他 \_\_\_\_\_  連附件

分發香港各部門：

- ( ) 行政部  連附件    ( ) 會計部  連附件    ( ) 統籌部  連附件    ( / ) 工程部地盤科文     連附件    權哥  
 ( ) 採購部  連附件    ( ) QS 部     連附件    ( ) 維修部  連附件    ( ) 其他 \_\_\_\_\_  連附件




傳遞編號：

HK 1598 / 21

發件人簽署：

項目經理簽署：

FABRICATION DRAWING

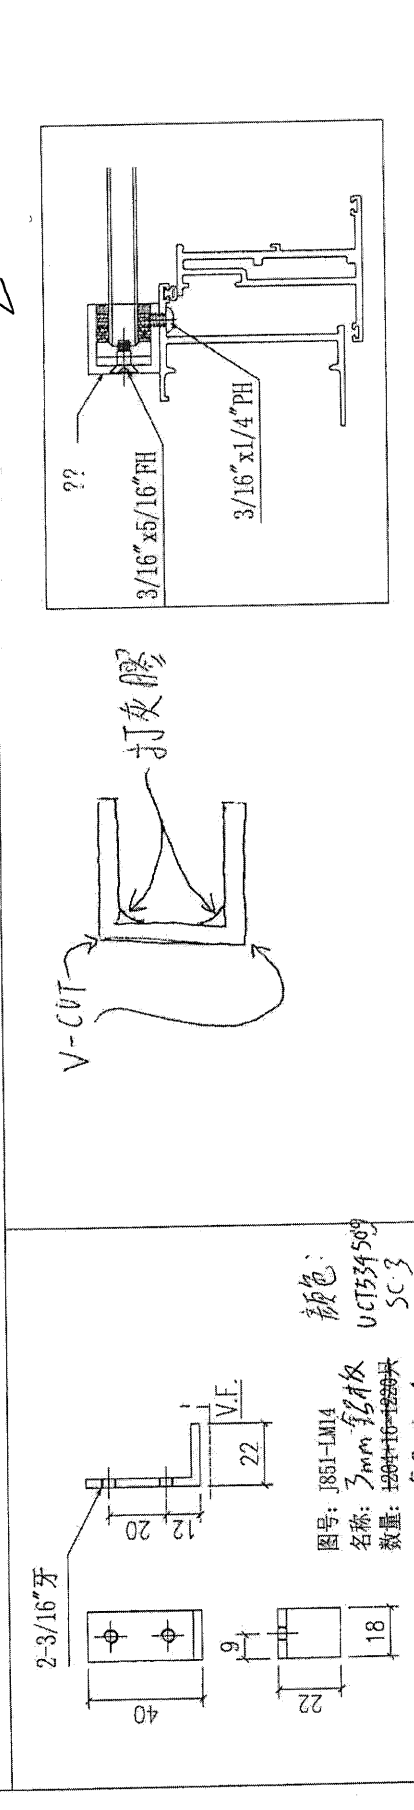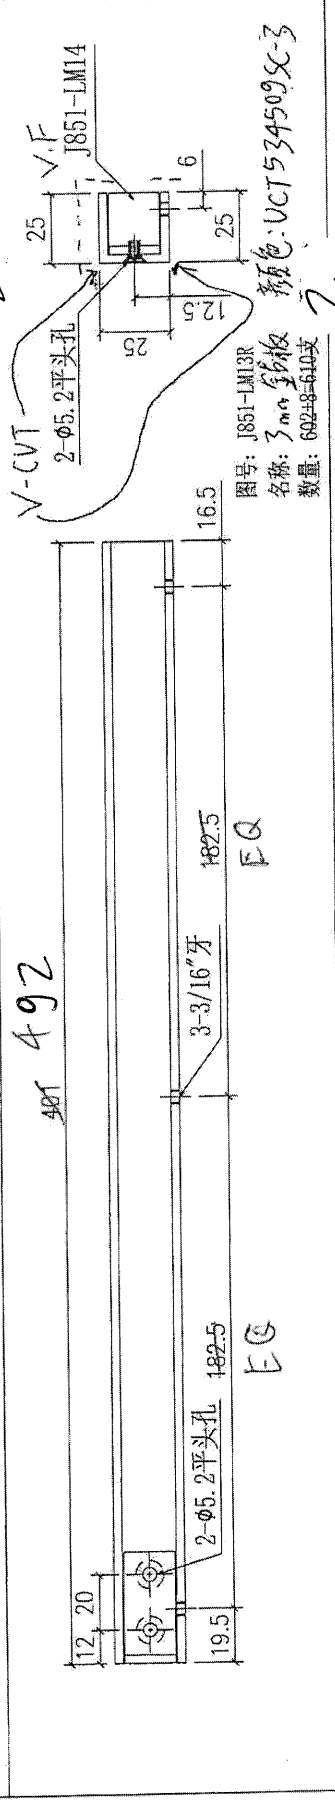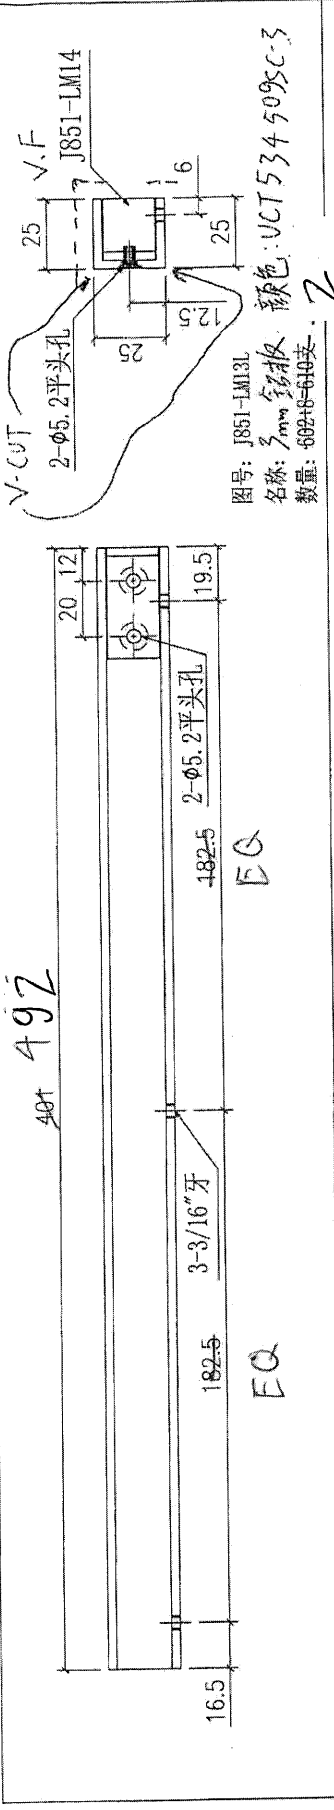

Remarks:		Checked: -		Description: 护栏玻璃铝槽		Delivery In Rev. Date		Amendments	
Project Name: 青衣190		Date: 22-12-2014		Material: 玻璃		Tolerance: ±0.5		Site	
Shop Drawing No. PRE-CAST ALUM. WINDOW & LOUVRE		Drawn: W.E.X		Finish: UCT534193SC-3		Projection:		Assembly No. J851-LM13/14	
Project No. J851		Date: 17-02-2020		Rev. -		Rev. -		Rev. -	