

工程指示 / 要求簡箋(E.I.)

工程指示編號：EI / 3752 / 21 修改版次：C

工程編號：J851 工程名稱：青衣明翹匯

工程項目：單元件幕牆 - 地盤用鋁板 (室內 250wall 位置)

收件人：生統 發件人：Yancy Chen 日期：31/08/2021

要求提供 / 確認 事項：

- () 初步鋁料 B.M. () 加工拆圖，然後生產 () 尺寸表
- () 正式鋁料 B.M. () 技術上資料 / 指示 () 報價
- () 配件 B.M. () 樣辦或貨品說明書 () 分判合約
- () 其他：_____

內容：

根據地盤指示，請按附件修改圖紙加工 (改為 2mm 厚鋁板)，送地盤。

請在 5/9/2021 前完成上列要求。

附：

1+ 1 頁

以上項目為：

- 原合約工程包 原合約工程加 / 減賬 新工程報價

原因：-

分發東莞各部門：

- () 生產技術總監 連附件 () 技術部 連附件 () 生產部 連附件 () 機械設計部 連附件
- () 採購部 連附件 (/) 生產統籌部 連附件
- () 質檢部 連附件 () 會計部 連附件 () 報關組 連附件 () 其他 _____ 連附件

分發香港各部門：


- () 行政部 連附件 () 會計部 連附件 () 統籌部 連附件 (/) 工程部地盤科文 連附件 積哥
- () 採購部 連附件 () QS 部 連附件 () 維修部 連附件 () 其他 _____ 連附件

傳遞編號：



HK 1711/21

發件人簽署：

項目經理簽署：

 美特鋁質有限公司 MIDI Aluminium Fabricator Ltd.				工程號	J851	類別		物料號	-			
				地盤	青衣190	制圖	W.E.X	2020-04-16	圖號	A01		
修改	-	-	-	採用工廠		圖紙名稱	鋁折件	復核	-	-	數量	-
日期	-	-	-	材料顏色	-	材料	3mm 鋁板	批准	-	-	單件重量	- (KG)

2 3/8 吋

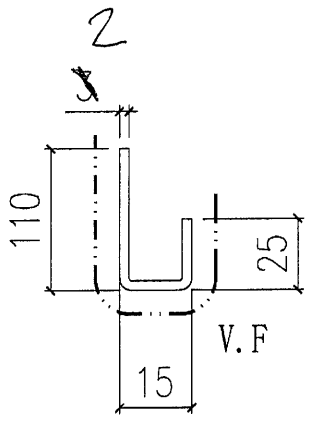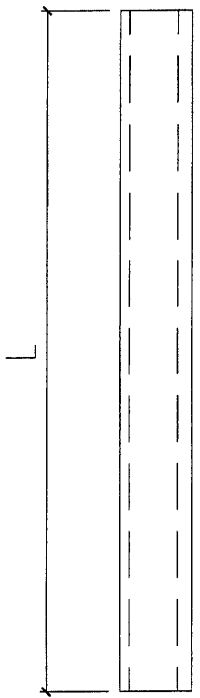

A02	白色	2600	6		12
B02	深灰色	2600	6		
A01	白色	2200	64		128
B01	深灰色	2200	64		
编号	颜色	L	数量	楼层	合计数量