

工程指示 / 要求簡箋(E.I.)

工程指示編號：EI / 3753 / 21 修改版次：-
 工程編號：J851 工程名稱：青衣明翹匯
 工程項目：平台 Window Wall - 地盤用鋁板加工圖(PE01~03 增補)
 收件人：生統 發件人：Yancy Chen 日期：24/08/2021

要求提供 / 確認 事項：

- | | | |
|------------------------------------|-------------------------------------|-------------------------------|
| <input type="checkbox"/> 初步鋁料 B.M. | <input type="checkbox"/> 加工拆圖，然後生產 | <input type="checkbox"/> 尺寸表 |
| <input type="checkbox"/> 正式鋁料 B.M. | <input type="checkbox"/> 技術上資料 / 指示 | <input type="checkbox"/> 報價 |
| <input type="checkbox"/> 配件 B.M. | <input type="checkbox"/> 樣辦或貨品說明書 | <input type="checkbox"/> 分判合約 |
| <input type="checkbox"/> 其他：_____ | | |

內容：

請按附件 BM 表和圖紙加工. 送地盤.

請在 31/8/2021 前完成上列要求。

附：

1+ 6 頁

以上項目為：

- 原合約工程包 原合約工程加 / 減賬 新工程報價

原因：-

分發東莞各部門：

- () 生產技術總監 連附件 () 技術部 連附件 () 生產部 連附件 () 機械設計部 連附件
 () 採購部 連附件 (/) 生產統籌部 連附件
 () 質檢部 連附件 () 會計部 連附件 () 報關組 連附件 () 其他 _____ 連附件

分發香港各部門：


- () 行政部 連附件 () 會計部 連附件 () 統籌部 連附件 (/) 工程部地盤科文 連附件 明
 () 採購部 連附件 () QS 部 連附件 () 維修部 連附件 () 其他 _____ 連附件

傳遞編號：

HK 1661 / 21

發件人簽署：

項目經理簽署：




 美特鋁質 有限公司 MIDI Aluminium Fabricator Ltd.		工程號: J-851	計算: WYY	日期: 2021.08.20	送呈: 施哥								
地盤名稱: 青衣明翹匯		核對:	日期:	副本:									
項目類別: 平台項目		批准:	日期:										
修改版次:		A/C Code:	總V.F.:	總重量:	3.68								
BM編號:		0.13	總重量:		此BM依據資料計算								
序號	修改內容	鋁板圖號	鋁板名稱	顏色	實用	後備	總數	總重量	總展開面積		備註		
									單件展開面積	單件V.F.		單件V.F.	總V.F.
1		J851-PT-HLB20-1	3mm厚鋁板	UCT201905XL-3 棕色	1		1	0.558	0.069	0.069	0.019	0.019	
2		J851-PT-HLB20-2	3mm厚鋁板	UCT201905XL-3 棕色	1		1	0.550	0.068	0.068	0.019	0.019	
3		J851-PT-HLB20-3	3mm厚鋁板	UCT201905XL-3 棕色	2		2	1.135	0.070	0.140	0.020	0.039	
4		J851-PT-HLB20-4	3mm厚鋁板	UCT201905XL-3 棕色	1		1	0.715	0.088	0.088	0.025	0.025	
5		J851-PT-HLB20-5	3mm厚鋁板	UCT201905XL-3 棕色	1		1	0.723	0.089	0.089	0.025	0.025	
6					總合計:		6	3.682		0.453		0.129	



美特鋁質有限公司
MIDI Aluminium Fabricator Ltd.

工程號	J-851	地盤	青衣明翹匯
-----	-------	----	-------

序号	物料编号	数量	长度	A	N	B
1	J851-PT-HLB20-1	1	597	15	X	82
2	J851-PT-HLB20-2	1	588	15	X	73
3	J851-PT-HLB20-3	2	607.5	27	X	80.5
4	J851-PT-HLB20-4	1	773	50	X	123
5	J851-PT-HLB20-5	1	782.5	60	X	122.5

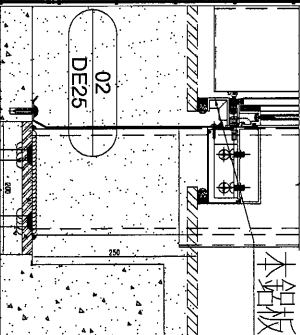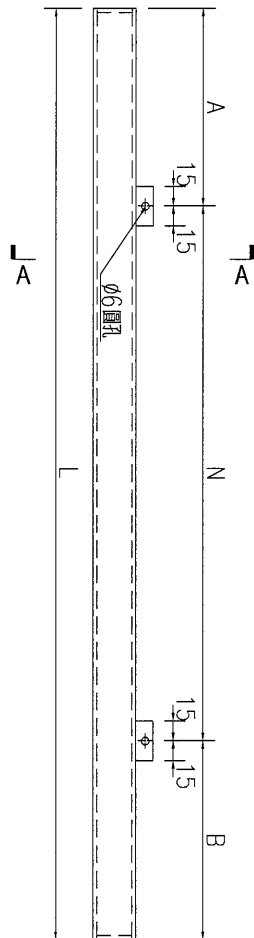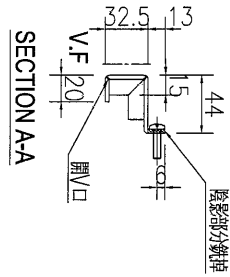

名稱	鋁板加工圖	制圖	WYY	2021.08.20	修改		
材料	3mm 鋁板	復核			日期		
顏色	UCT201905XL-3 棕色	批准			圖號	J851-PT-HLB20	




美特鋁質 有限公司
MIDI Aluminium Fabricator Ltd.

工程號

J-851

地盤

青衣明翹匯

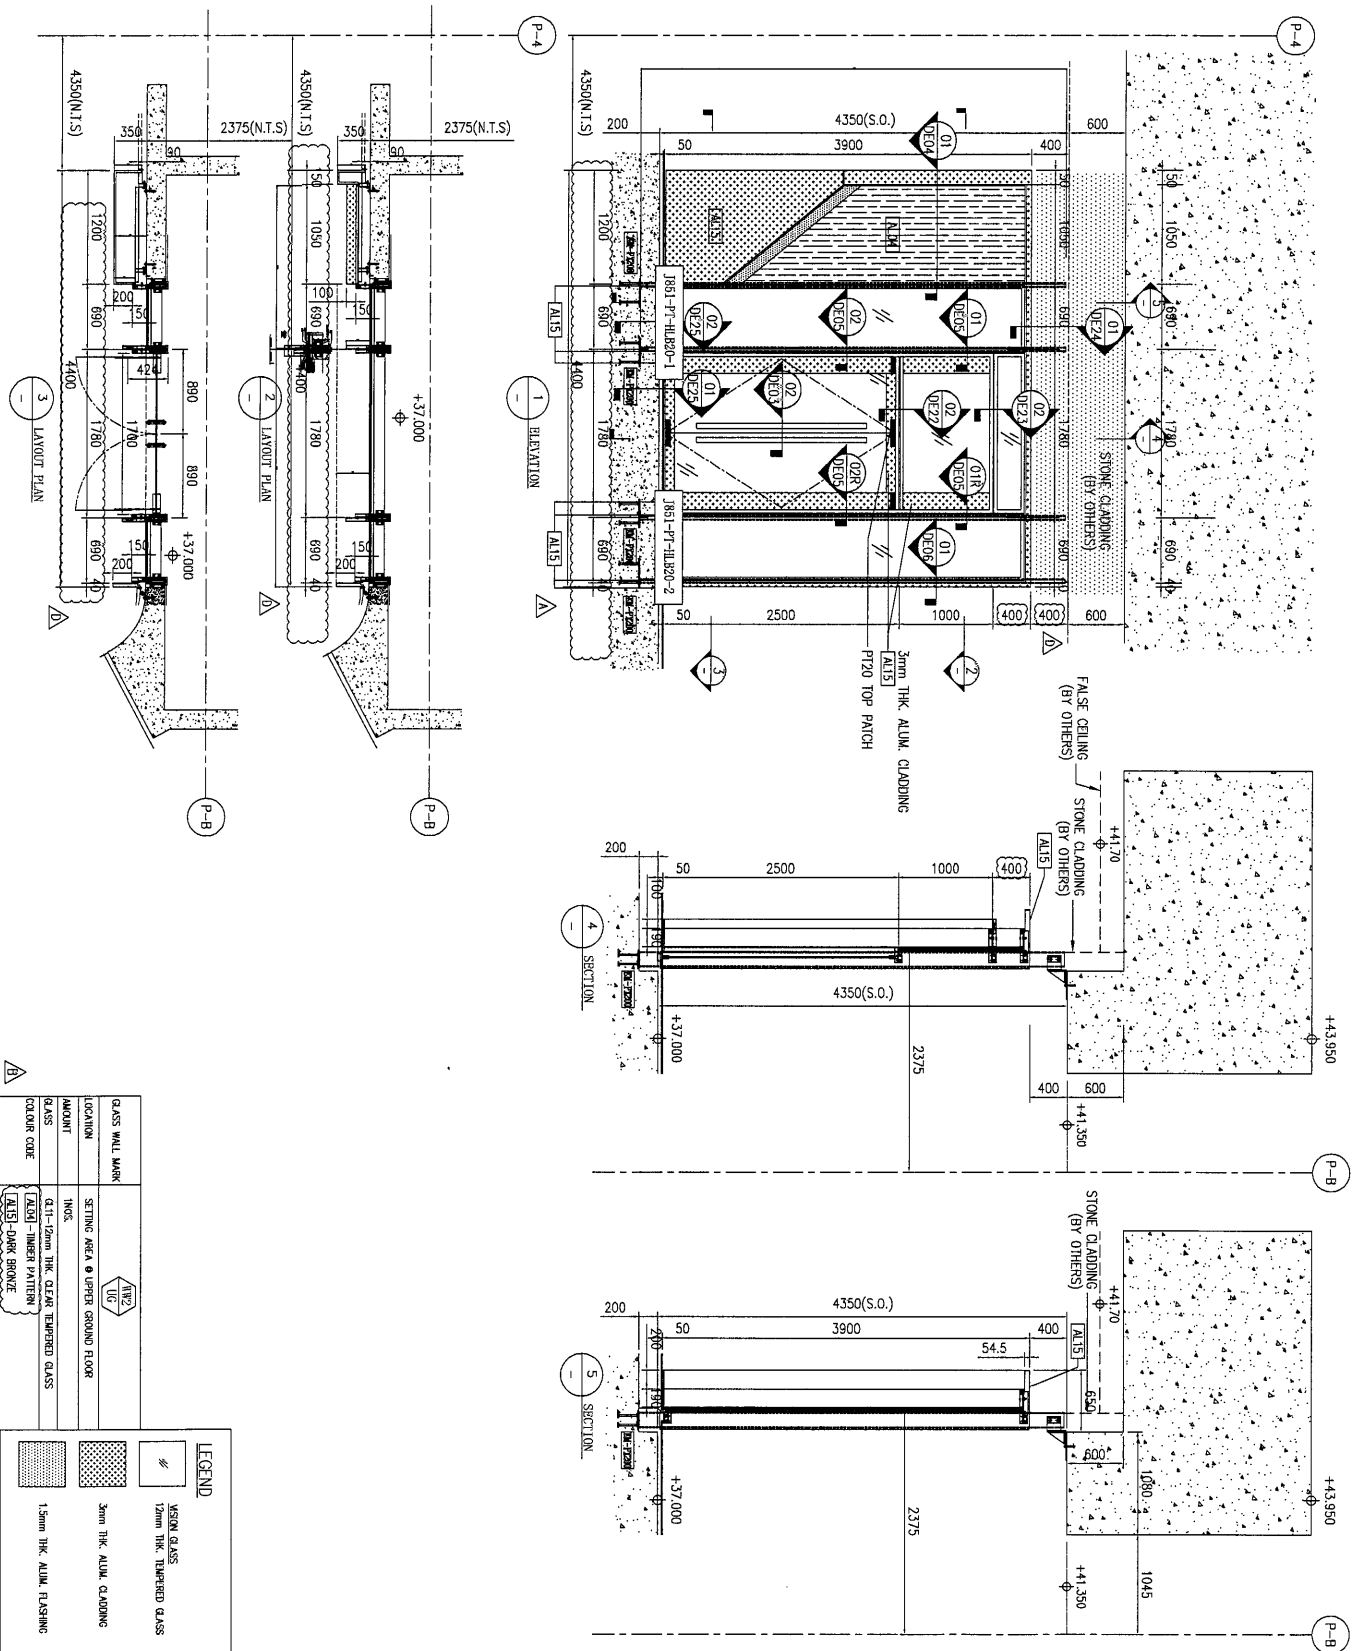

GLASS WALL MARK	SETTING AREA & UPPER GROUND FLOOR
LOCATION	INCS
AMOUNT	
GLASS	GLT-12mm THK CLEAR TEMPERED GLASS
COLOR CODE	ALU5-DARK BRONZE

LEGEND	
	VISION GLASS
	12mm THK TEMPERED GLASS
	3mm THK ALUM. CLADDING
	15mm THK ALUM. FLASHING

名稱	鋁板安裝位置圖	制圖	WYY	2021.08.20	修改		
材料		復核			日期		
顏色		批准			圖號	J851-PT-LBW20	

