

工程指示 / 要求簡箋(E.I.)

工程指示編號：EI / 3774 / 21 修改版次：A

工程編號：J851

工程名稱：青衣明翹匯

工程項目：平台鋁格 - 廠用鐵件 (火牛房折疊門玉厂用鐵件拆圖)

收件人：Maggie Lor (羅小姐)

發件人：Yancy Chen

日期：09/09/2021

要求提供 / 確認 事項：

- | | | |
|------------------------------------|-------------------------------------|-------------------------------|
| <input type="checkbox"/> 初步鋁料 B.M. | <input type="checkbox"/> 加工拆圖，然後生產 | <input type="checkbox"/> 尺寸表 |
| <input type="checkbox"/> 正式鋁料 B.M. | <input type="checkbox"/> 技術上資料 / 指示 | <input type="checkbox"/> 報價 |
| <input type="checkbox"/> 配件 B.M. | <input type="checkbox"/> 樣辦或貨品說明書 | <input type="checkbox"/> 分判合約 |
| <input type="checkbox"/> 其他：_____ | | |

內容：

請按附件修改圖紙加工，
生產 GMS 鐵件。

請在 28/9/2021 前完成上列要求。

附：

1+ 10 頁

以上項目為：

- 原合約工程包 原合約工程加 / 減賬 新工程報價

原因：-

分發東莞各部門：


- () 生產技術總監 連附件 () 技術部 連附件 () 生產部 連附件 () 機械設計部 連附件
 () 採購部 連附件 () 生產統籌部 連附件
 () 質檢部 連附件 () 會計部 連附件 () 報關組 連附件 () 其他 _____ 連附件

分發香港各部門：

- () 行政部 連附件 () 會計部 連附件 () 統籌部 連附件 () 工程部地盤科文 連附件 冊
 () 採購部 連附件 () QS 部 連附件 () 維修部 連附件 () 其他 _____ 連附件

傳遞編號：

HK1771/21

發件人簽署： 

項目經理簽署： 






美特鋁質 有限公司
MIDI Aluminium Fabricator Ltd.

原E1/3774/21

数量	备注
3	




工程號	J-851	地盤	青衣明翹匯
-----	-------	----	-------

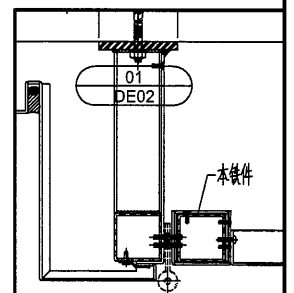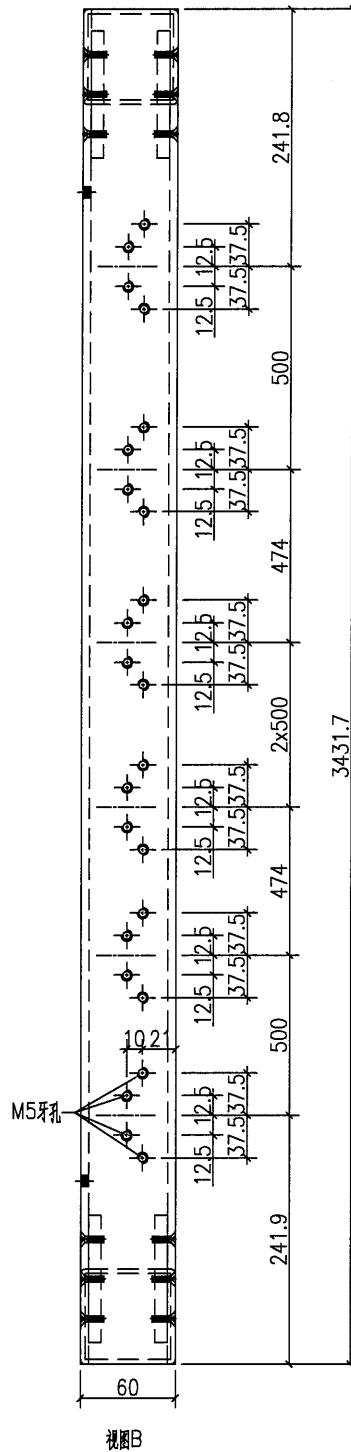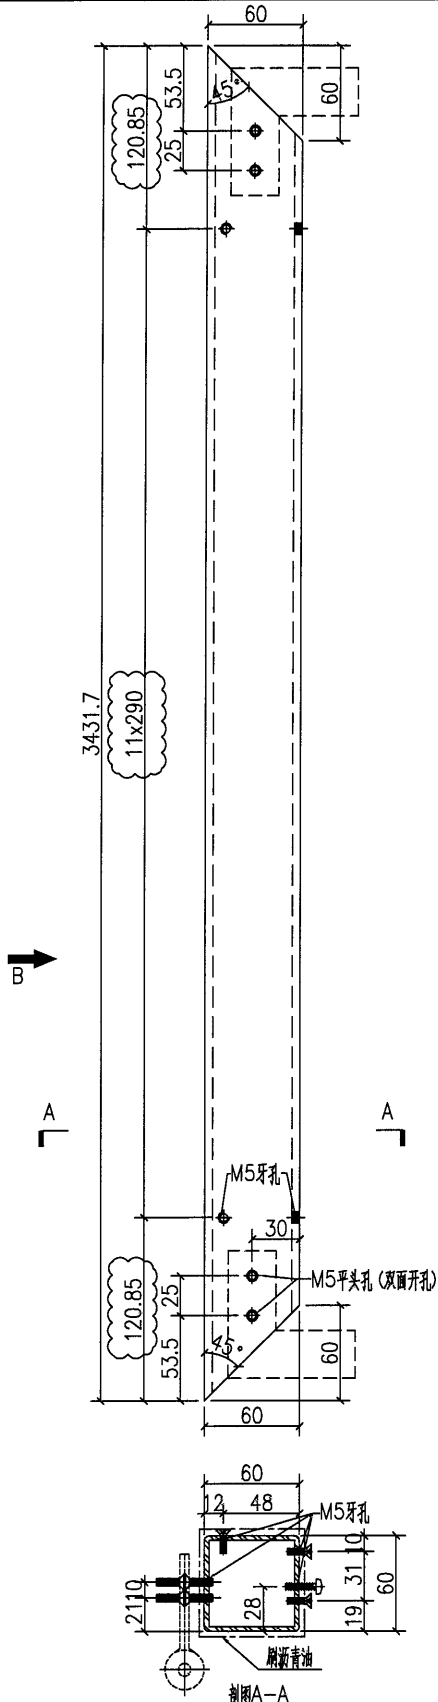

名稱	鐵件加工圖	制圖	HHQ	2021.9.1	修改	A
材料	60x60x5mm铁通	復核			日期	2021.9.4
顏色	热浸锌+刷沥青油	批准			圖號	J851-HN-V11

数量	备注
2	

工程號	J-851	地盤	青衣明翹匯
-----	-------	----	-------

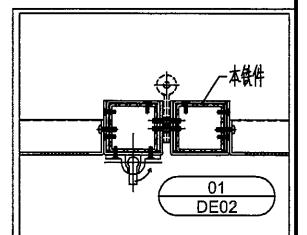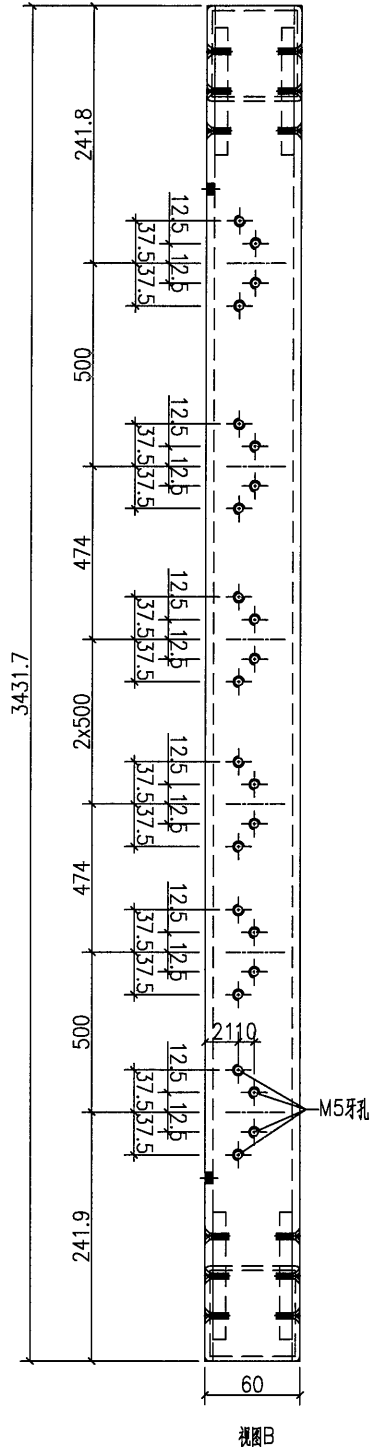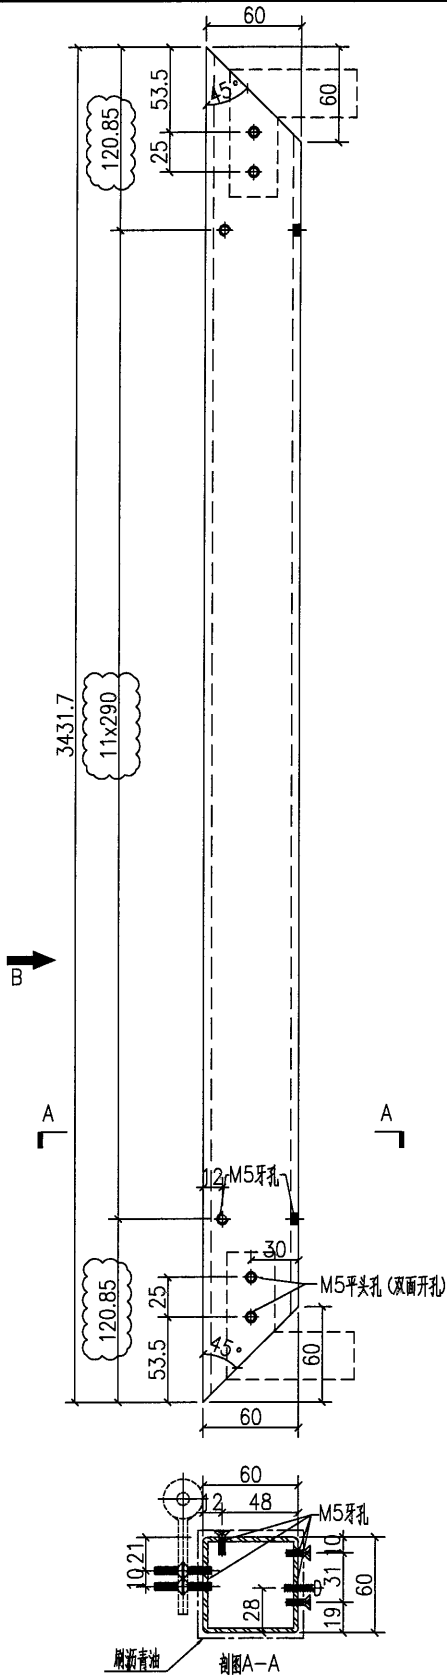

名稱	鐵件加工圖	制圖	HHQ	2021.9.1	修改	A		
材料	60x60x5mm铁通	復核			日期	2021.9.4		
顏色	热浸锌+刷漆青油	批准			圖號	J851-HN-V13		



美特鋁質 有限公司
MIDI Aluminium Fabricator Ltd.



原E1/3774/21

数量

备注

1




工程號 J-851 地盤 青衣明翹匯

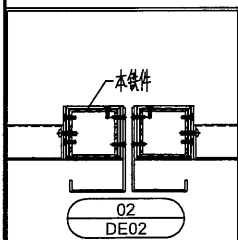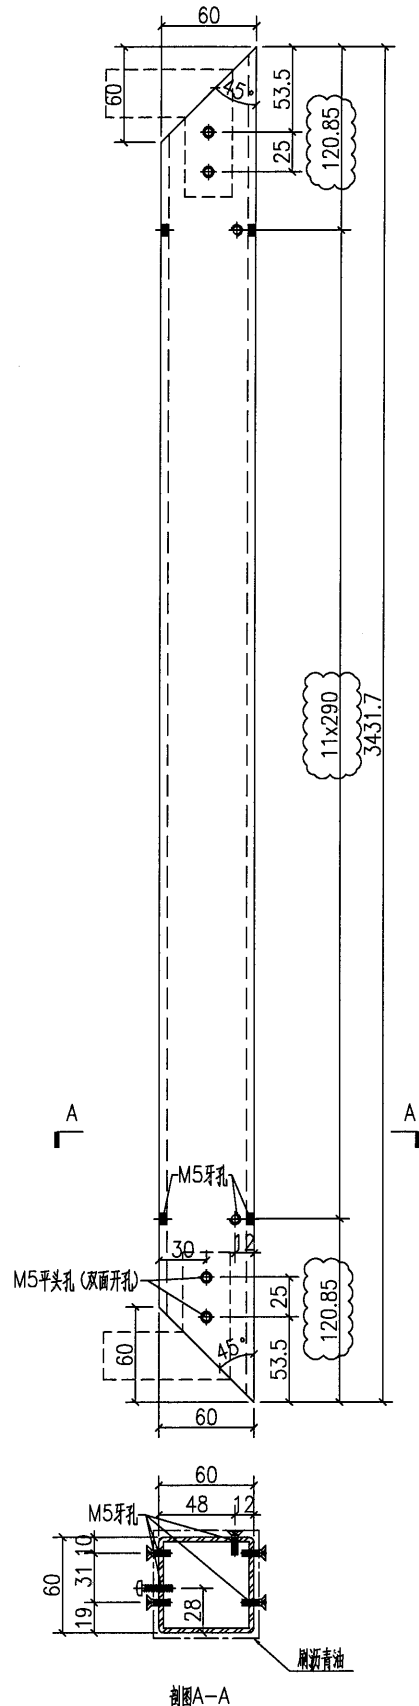

名稱	鐵件加工圖	制圖	HHQ	2021.9.1	修改	A		
材料	60x60x5mm铁通	復核			日期	2021.9.4		
顏色	热浸锌+刷沥青油	批准			圖號	J851-HN-V15		

数量	备注
1	





工程號	J-851	地盤	青衣明翹匯
-----	-------	----	-------

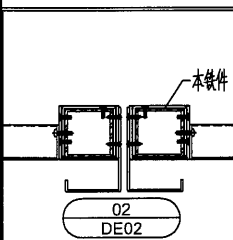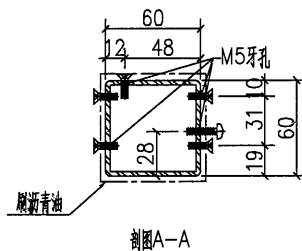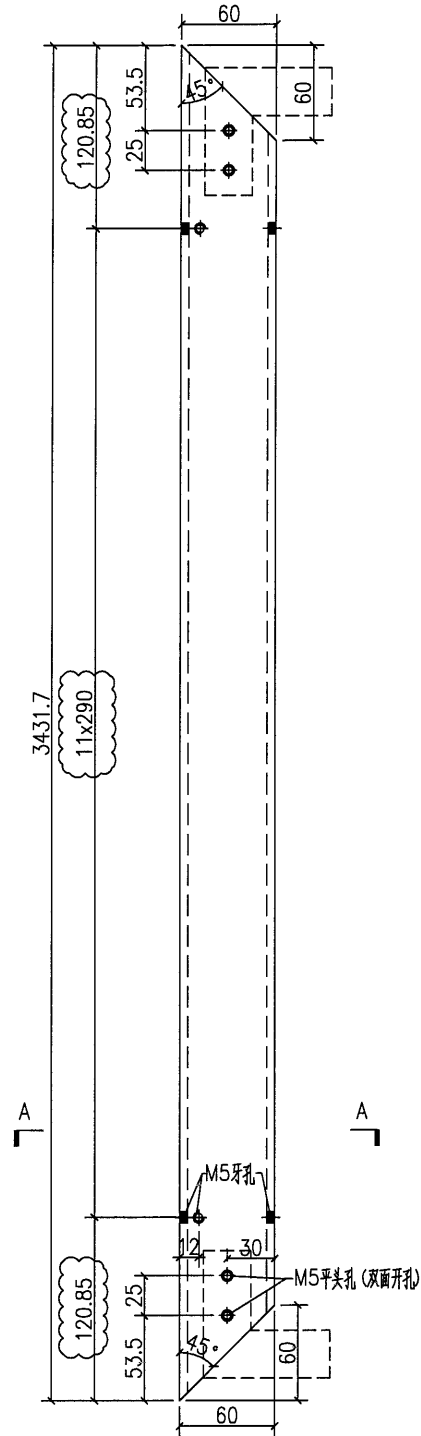

名稱	鐵件加工圖	制圖	HHQ	2021.9.1	修改	A	
材料	60x60x5mm鐵通	復核			日期	2021.9.4	
顏色	熱浸鋅+刷瀝青油	批准			圖號	J851-HN-V16	

数量	备注
3	


工程號	J-851	地盤	青衣明翹匯
-----	-------	----	-------

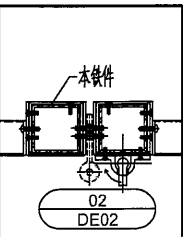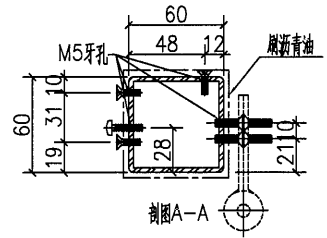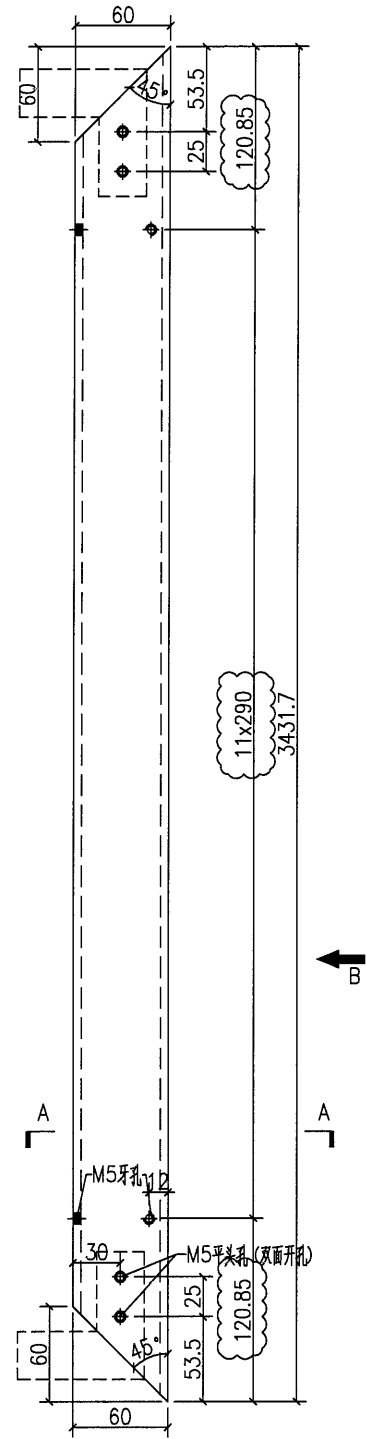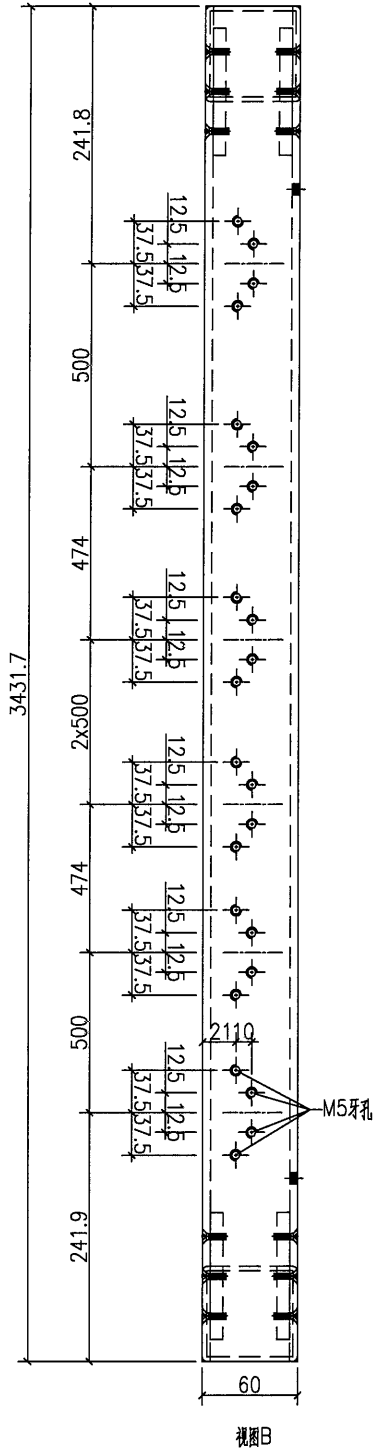

名稱	鐵件加工圖	制圖	HHQ	2021.9.1	修改	A	
材料	60x60x5mm铁通	復核			日期	2021.9.4	
顏色	热浸锌+刷漆青油	批准			圖號	J851-HN-V17	

数量	备注
2	





工程號	J-851	地盤	青衣明趵匯
-----	-------	----	-------

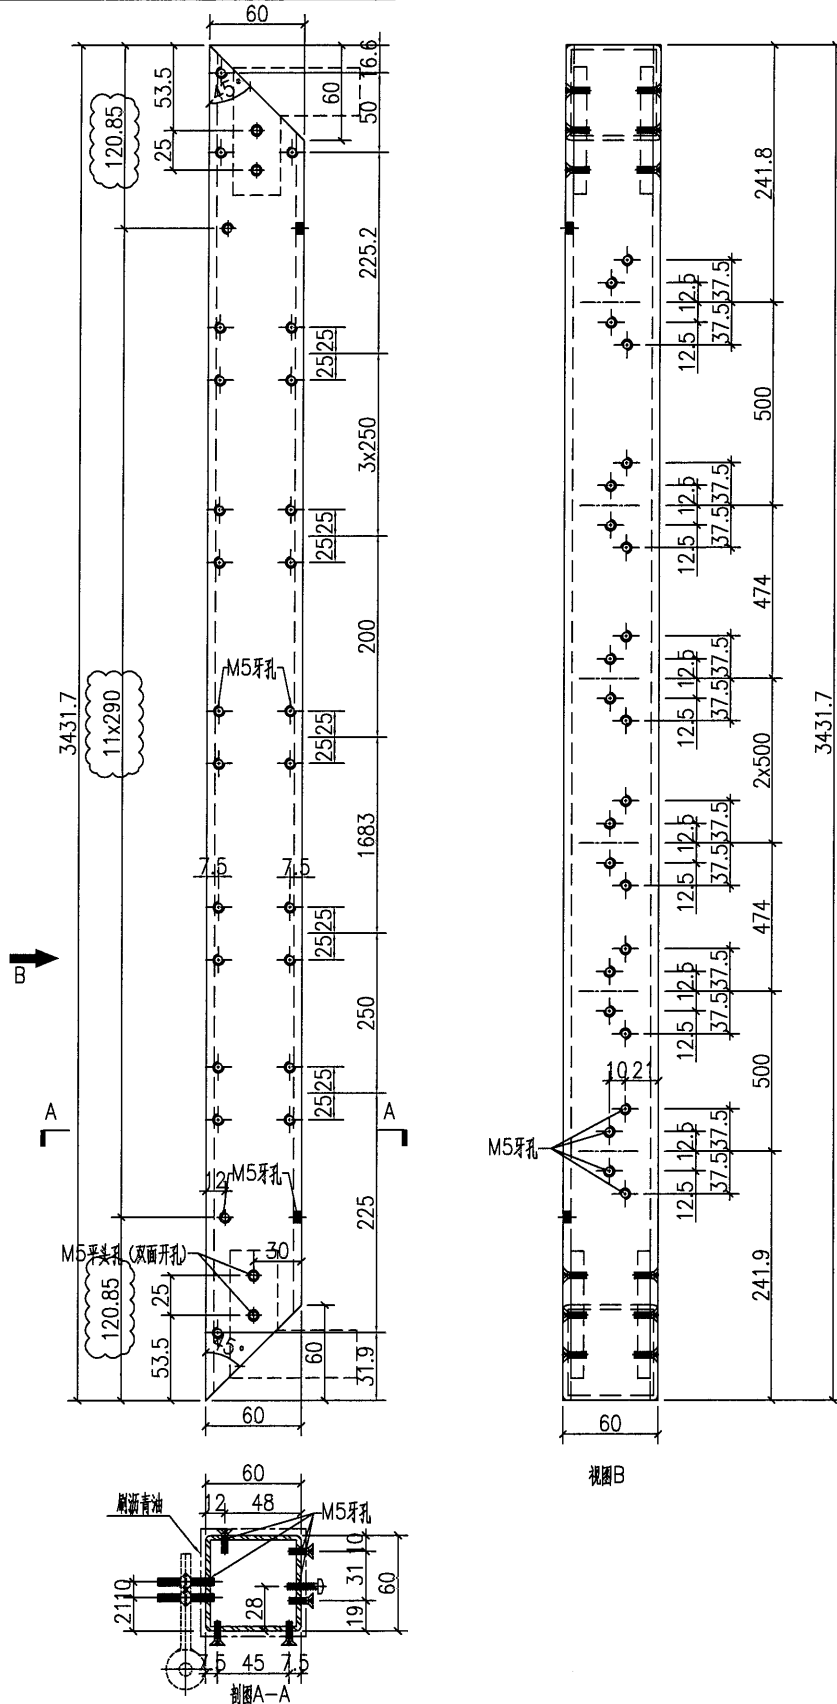

名稱	鐵件加工圖	制圖	HHQ	2021.9.1	修改	A	
材料	60x60x5mm铁通	復核			日期	2021.9.4	
顏色	热浸锌+刷沥青油	批准			圖號	J851-HN-V18	

数量	备注
2	

工程號	J-851	地盤	青衣明趵匯
-----	-------	----	-------

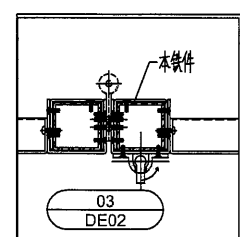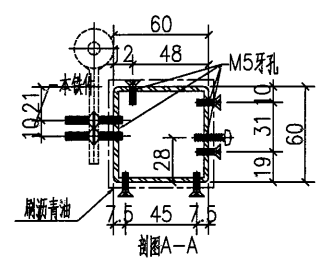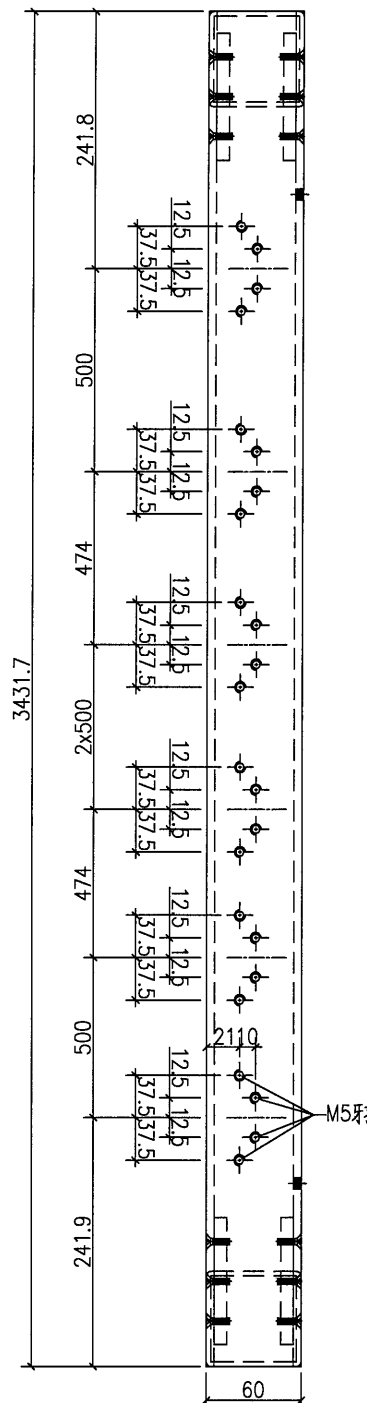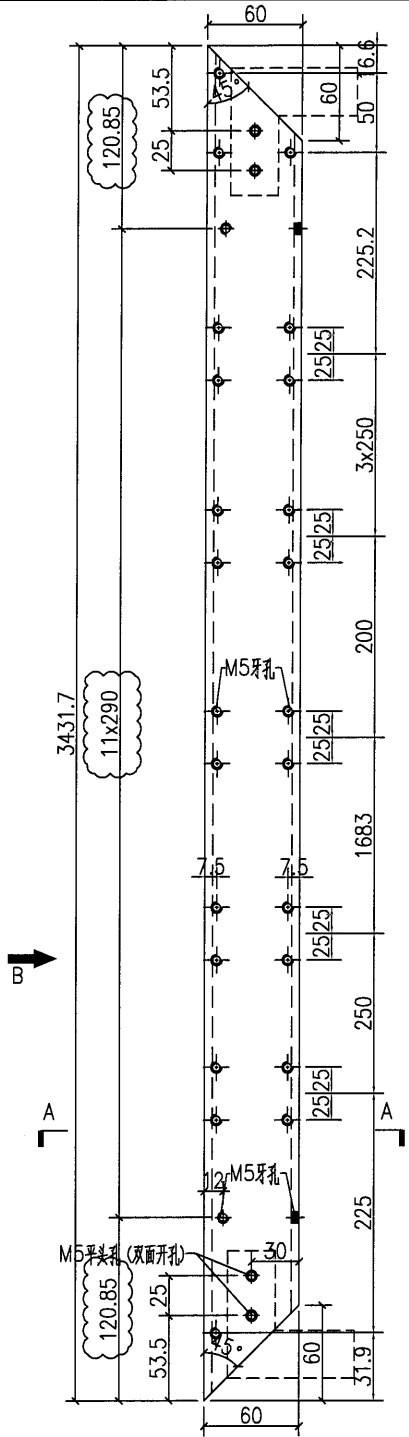

名稱	鐵件加工圖	制圖	HHQ	2021.9.1	修改	A	
材料	60x60x5mm铁通	復核			日期	2021.9.4	
顏色	热浸锌+刷沥青油	批准			圖號	J851-HN-V20	