

工程指示 / 要求簡箋(E.I.)

工程指示編號：EI / 3774 / 21 修改版次：B

以此為準

工程編號：J851 工程名稱：青衣明翹匯

工程項目：平台鋁格 - 廠用鐵件 (火牛房折疊門玉厂用鐵件拆圖)

收件人：生統 發件人：Yancy Chen 日期：28/10/2021

要求提供 / 確認 事項：

- () 初步鋁料 B.M. () 加工拆圖，然後生產 () 尺寸表
- () 正式鋁料 B.M. () 技術上資料 / 指示 () 報價
- () 配件 B.M. () 樣辦或貨品說明書 () 分判合約
- () 其他：_____

內容：

請按附件修改和新增圖紙，安排組裝。

(按廠王良意見增加鐵件組合圖，在鐵件上註明正面，背面，頂底等字樣，以方便鐵廠依圖組裝)

請在 10/11/2021 前完成上列要求。

附：

1+ 28 頁

以上項目為：

- 原合約工程包 原合約工程加 / 減賬 新工程報價

原因：-

分發東莞各部門：

- () 生產技術總監 連附件 () 技術部 連附件 () 生產部 連附件 () 機械設計部 連附件
- () 採購部 連附件 (/) 生產統籌部 連附件
- (/) 質檢部 連附件 () 會計部 連附件 () 報關組 連附件 () 其他 _____ 連附件

分發香港各部門：

- () 行政部 連附件 () 會計部 連附件 () 統籌部 連附件 (/) 工程部地盤科文 連附件 珊
- () 採購部 連附件 () QS 部 連附件 () 維修部 連附件 () 其他 _____ 連附件

傳遞編號：

HK 1966 / 21

發件人簽署：

項目經理簽署：



美特鋁質有限公司
MIDI Aluminium Fabricator Ltd.

原EI/3774/21



数量

备注

3

请在铁件上注明正面背面及顶底字样

工程號 J-851 地盤 青衣明翹匯

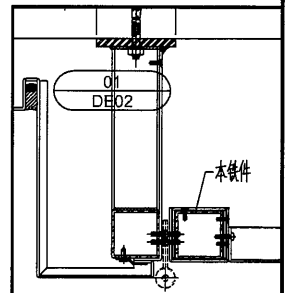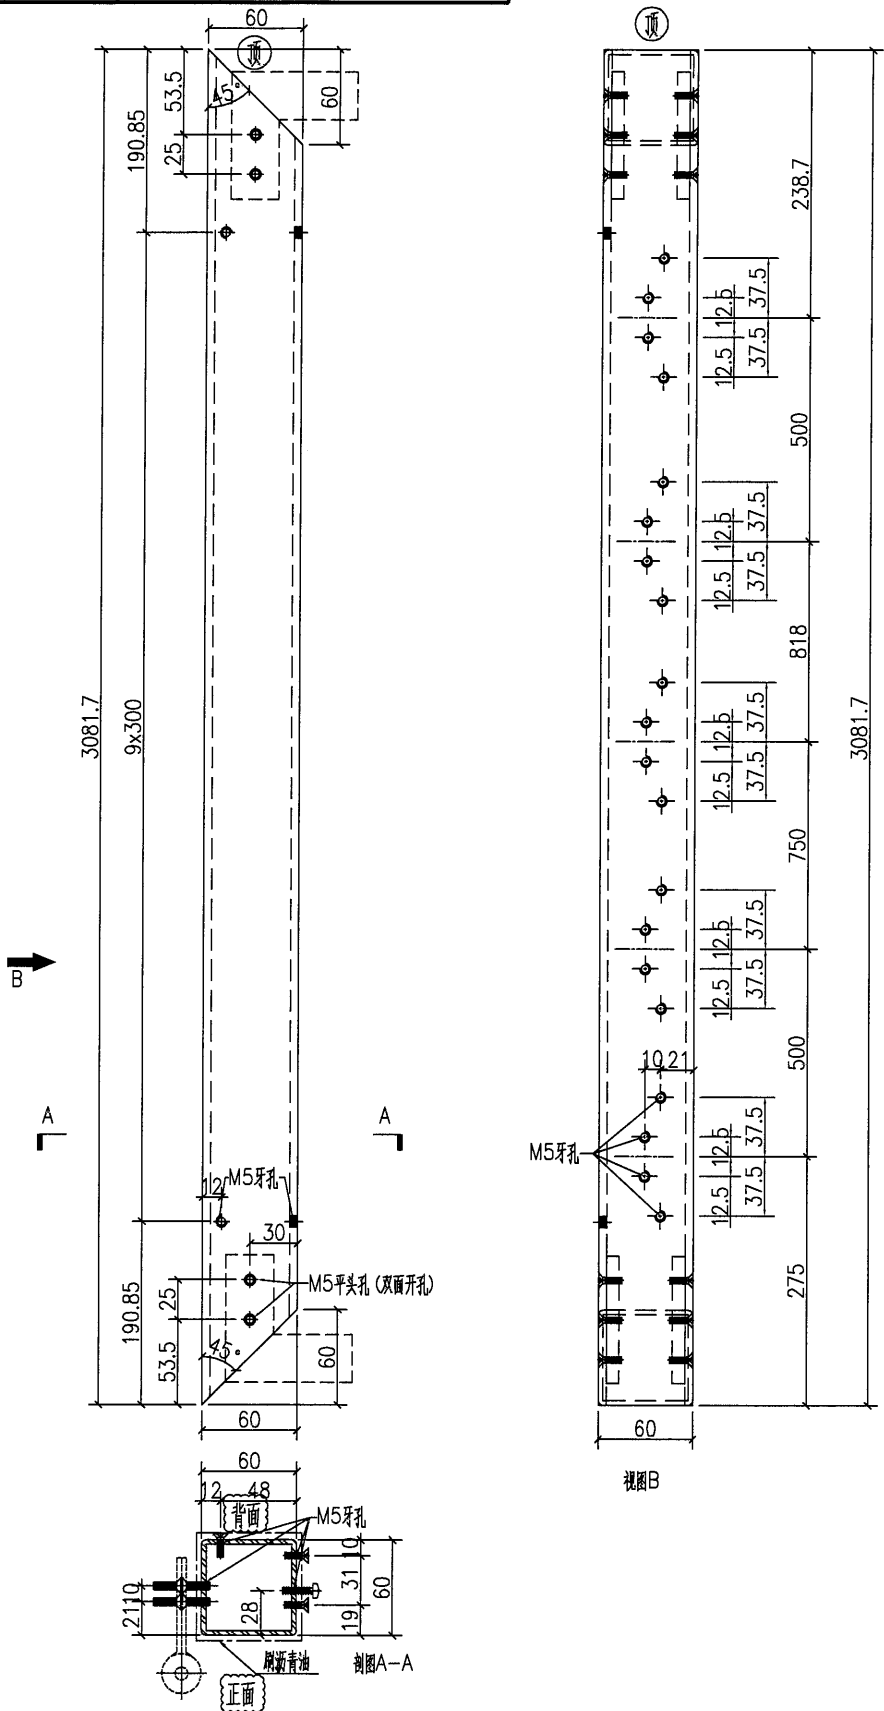

名稱	鐵件加工圖	制圖	HHQ	2021.9.1	修改	A
材料	60x60x5mm铁通	復核			日期	10.27
顏色	热浸锌+刷沥青油	批准			圖號	J851-HN-V1






美特鋁質 有限公司
MIDI Aluminium Fabricator Ltd.

原EI/3774/21

请在铁件上注明正面背面及顶底字样

数量	备注
2	

工程號	J-851	地盤	青衣明趵匯
-----	-------	----	-------

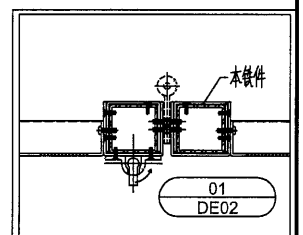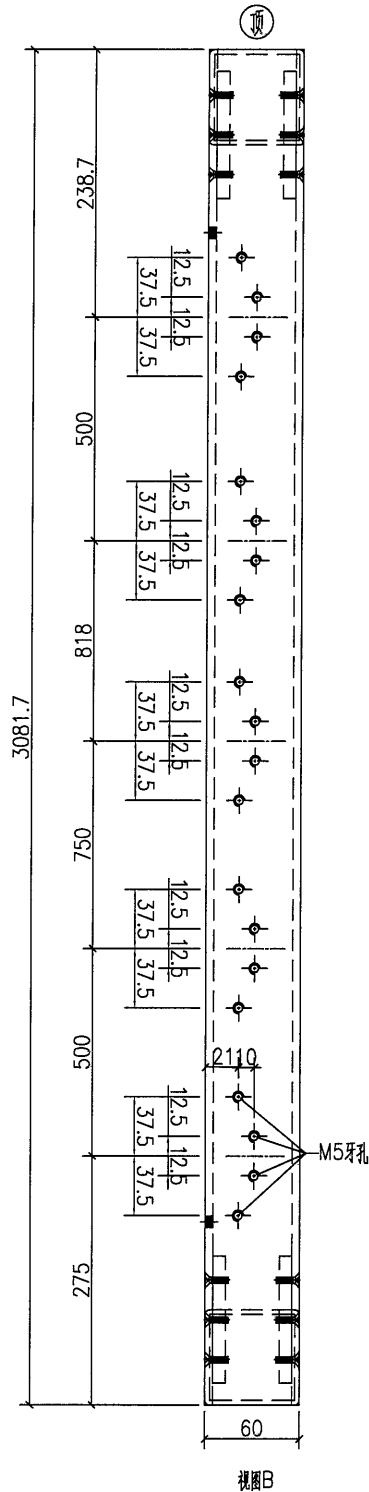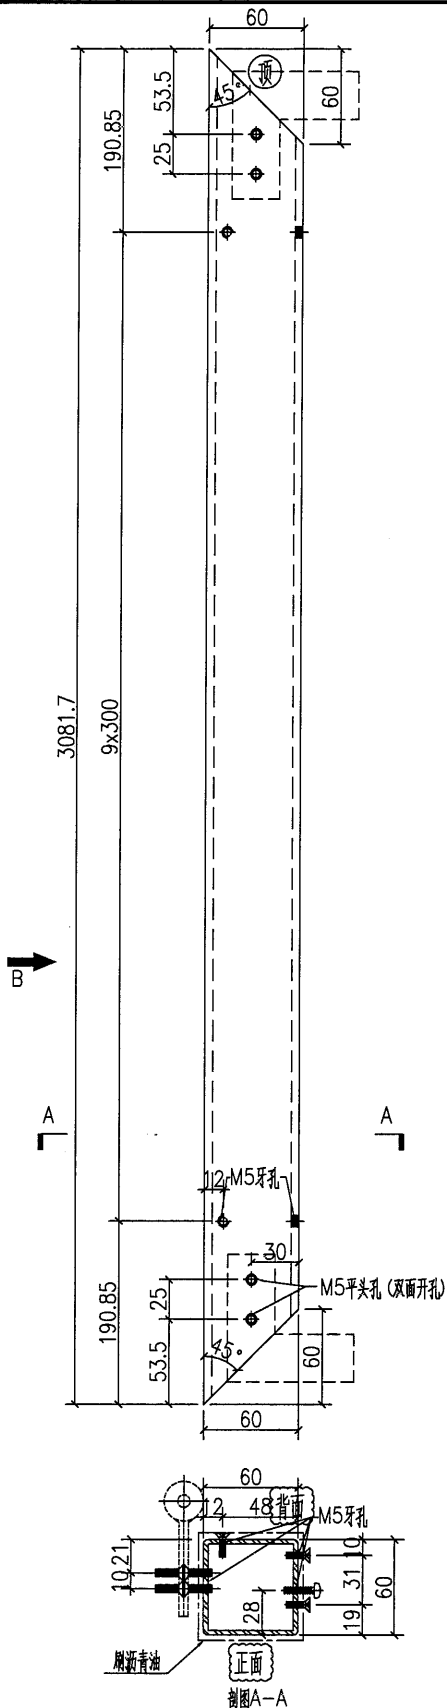

名稱	鐵件加工圖	制圖	HHQ	2021.9.1	修改	A	
材料	60x60x5mm铁通	復核			日期	10.27	
顏色	热浸锌+刷沥青油	批准			圖號	J851-HN-V3	



美特鋁質有限公司
MIDI Aluminium Fabricator Ltd.

原EI/3774/21

数量

备注

1



请在铁件上注明正面背面及顶底字样

工程號

J-851

地盤

青衣明翹匯

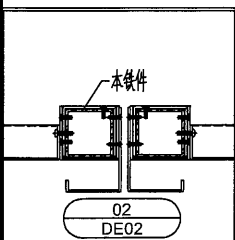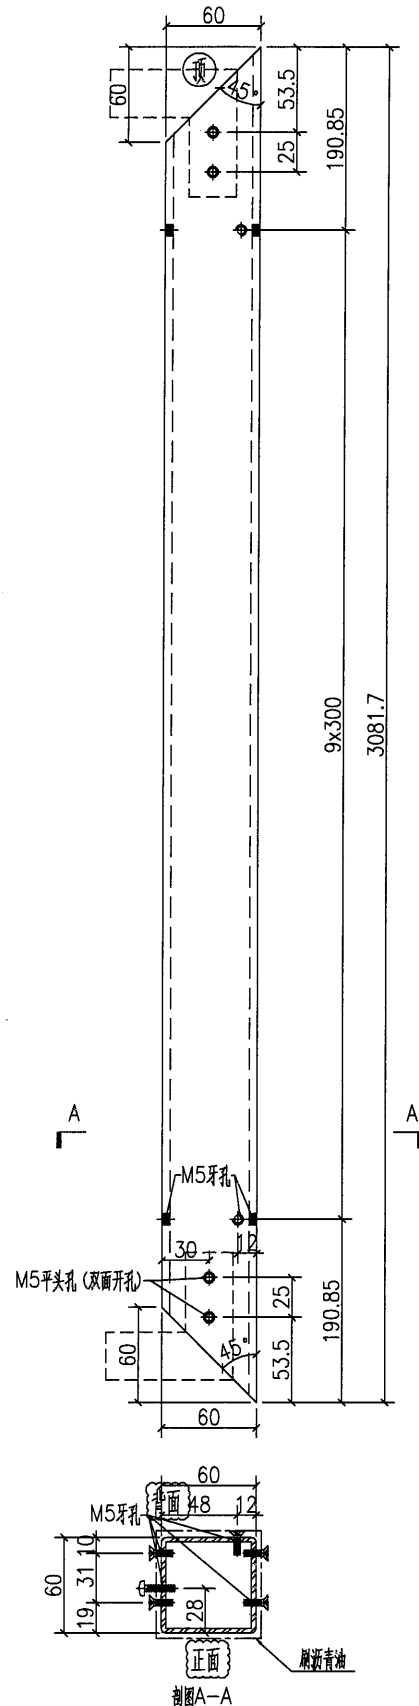

名稱	鐵件加工圖	制圖	HHQ	2021.9.1	修改	A		
材料	60x60x5mm铁通	復核			日期	10.27		
顏色	热浸锌+刷沥青油	批准			圖號	J851-HN-V5		



美特鋁質 有限公司
MIDI Aluminium Fabricator Ltd.

原EI/3774/21



数量

备注

1

请在铁件上注明正面背面及顶底字样

工程號	J-851	地盤	青衣明翹匯
-----	-------	----	-------

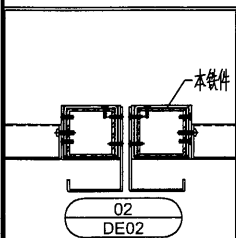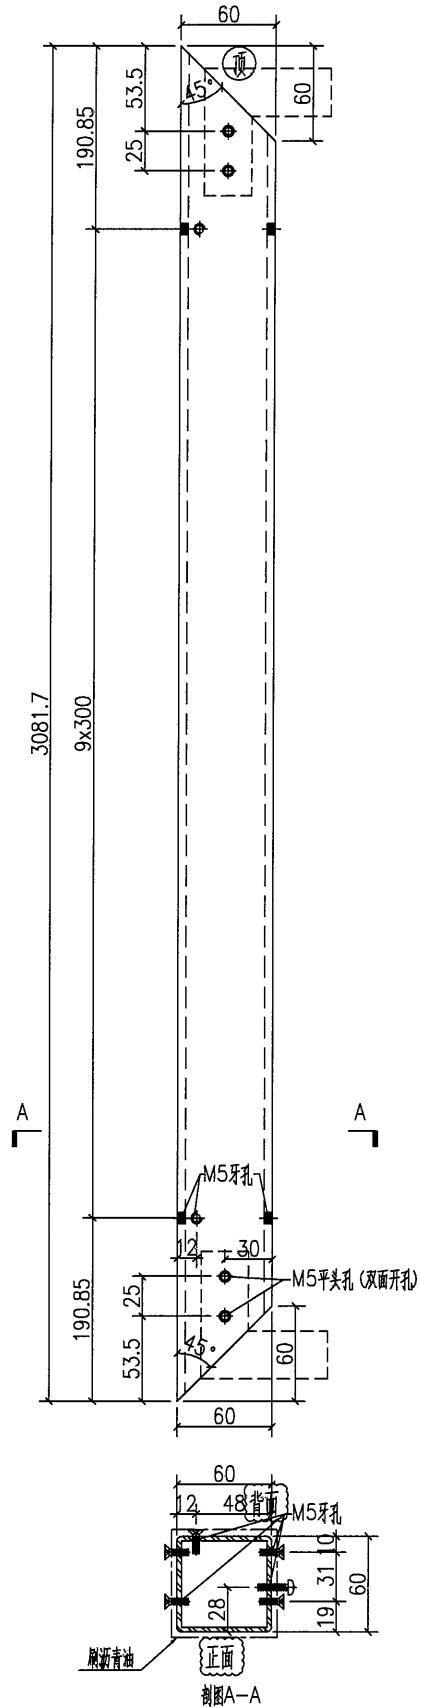

名稱	鐵件加工圖	制圖	HHQ	2021.9.1	修改	A	
材料	60x60x5mm铁通	復核			日期	10.27	
顏色	热浸锌+刷沥青油	批准			圖號	J851-HN-V6	



美特鋁質 有限公司
MIDI Aluminium Fabricator Ltd.

原E1/3774/21

请在铁件上注明正面背面及顶底字样

数量

备注


2

工程號


J-851

地盤

青衣明翹匯

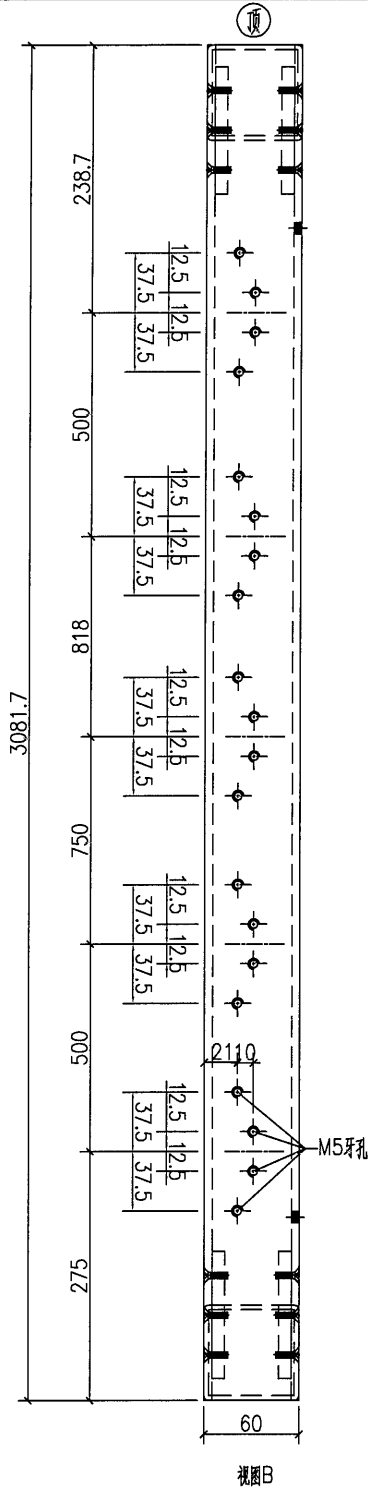


視圖B

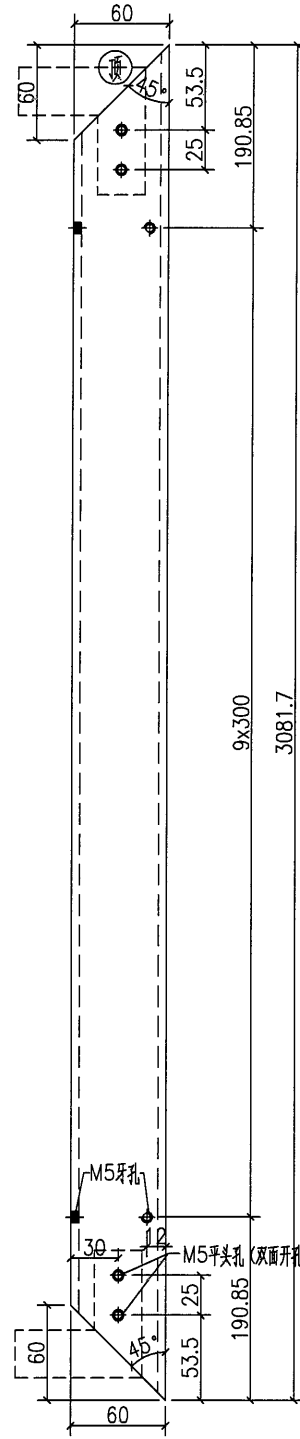


B

A

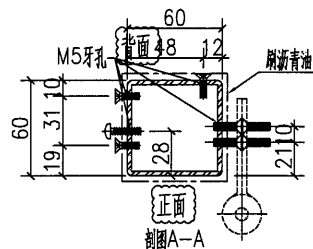

視圖A-A

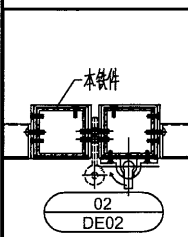

名稱	鐵件加工圖	制圖	HHQ	2021.9.1	修改	A		
材料	60x60x5mm铁通	復核			日期	10.27		
顏色	热浸锌+刷漆青油	批准			圖號	J851-HN-V7		



美特鋁質 有限公司
MIDI Aluminium Fabricator Ltd.

原E1/3774/21


请在铁件上注明正面背面及顶底字样

数量

备注


1

工程號 J-851 地盤 青衣明翹匯

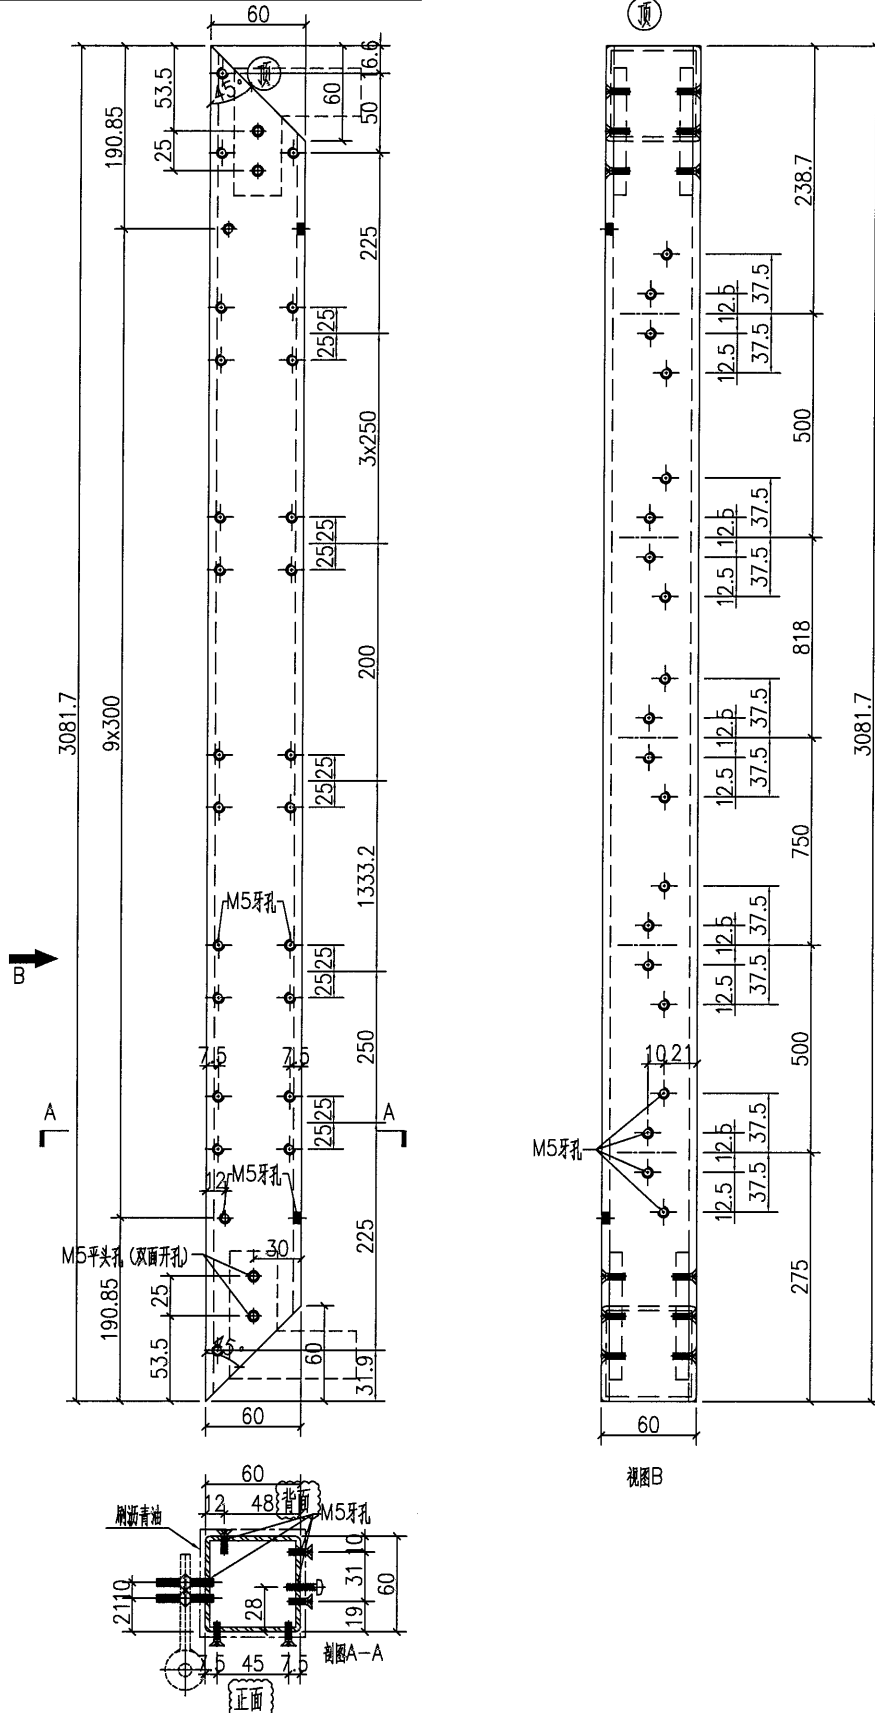

名稱	鐵件加工圖	制圖	HHQ	2021.9.1	修改	A	
材料	60x60x5mm铁通	復核			日期	10.27	
顏色	热浸锌+刷沥青油	批准			圖號	J851-HN-V8	

请在铁件上注明正面背面及顶底字样

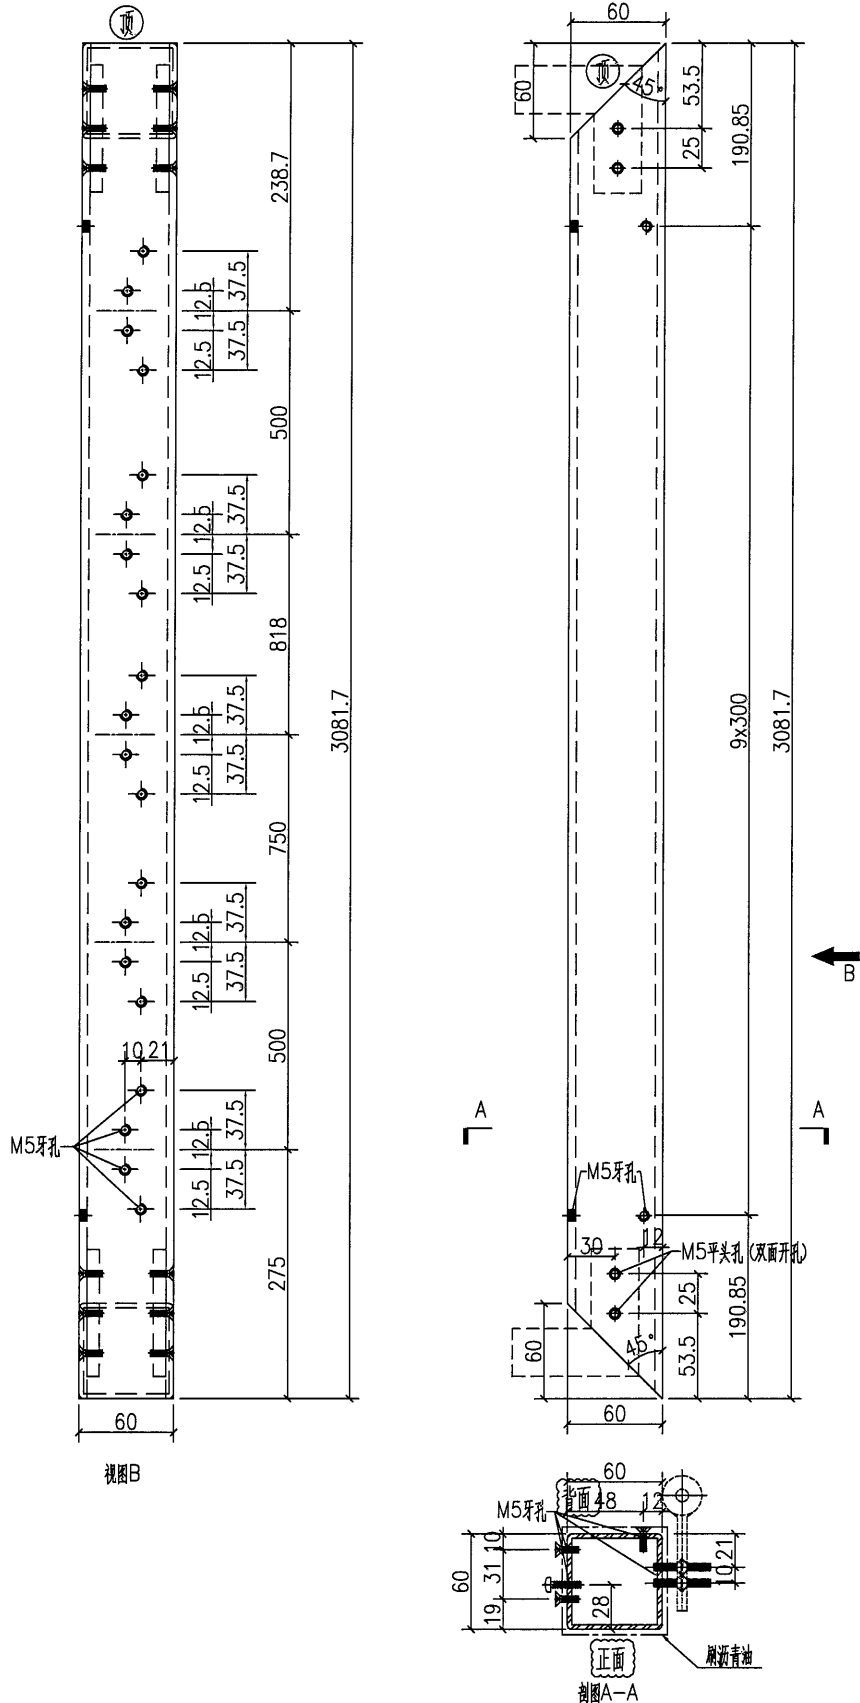

名稱	鐵件加工圖	制圖	HHQ	2021.9.1	修改	A	
材料	60x60x5mm铁通	復核			日期	10.27	
顏色	热浸锌+刷沥青油	批准			圖號	J851-HN-V9	

工程號




J-851

地盤

青衣明翹匯

请在铁件上注明正面背面及顶底字样




2

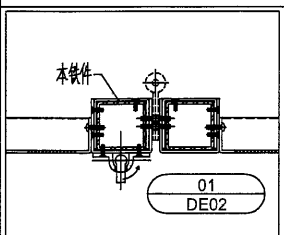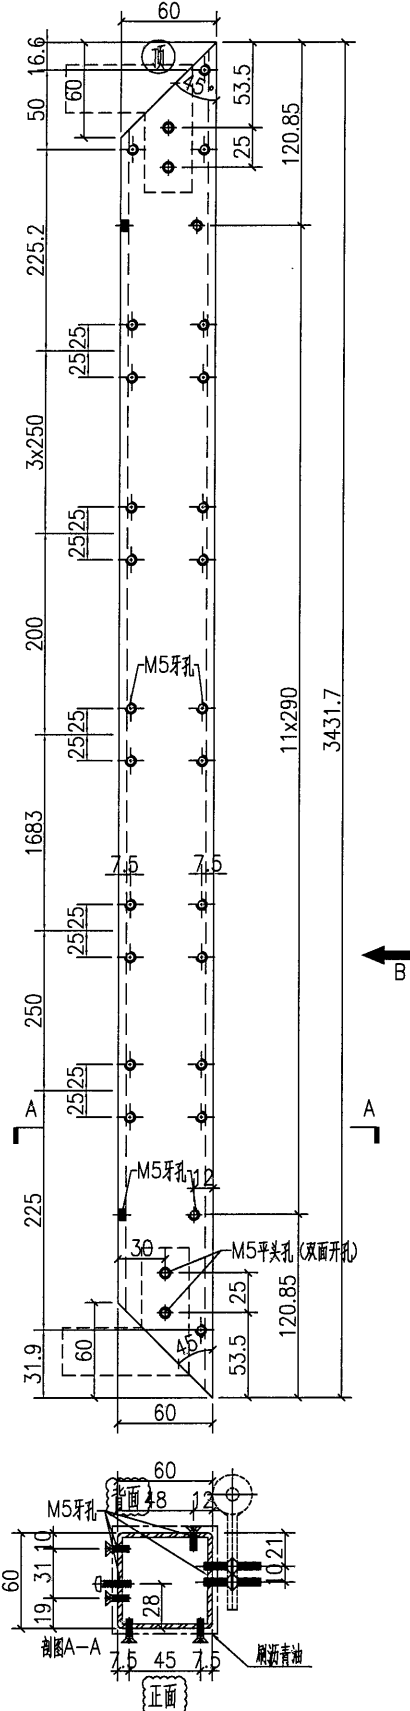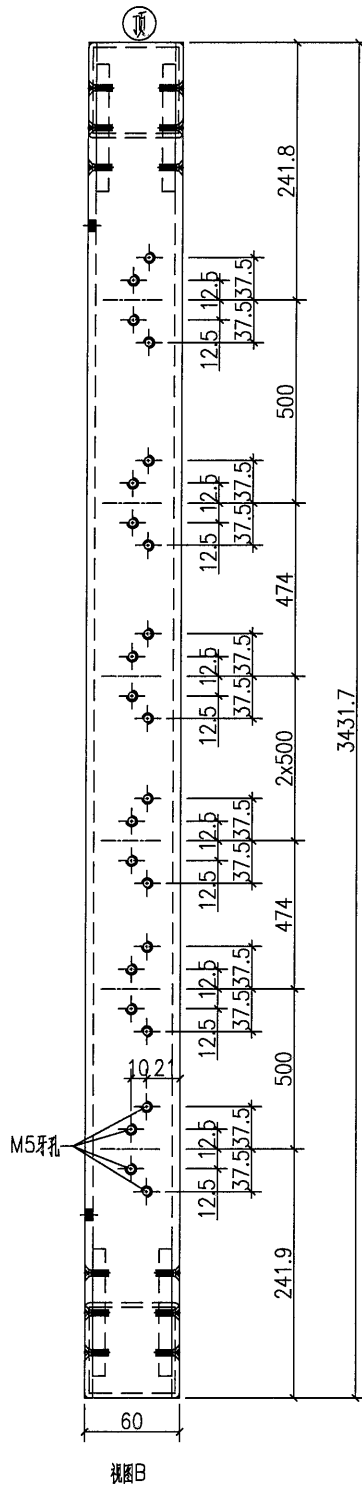

名稱	鐵件加工圖	制圖	HHQ	2021.9.1	修改	A	B	
材料	60x60x5mm鐵通	復核			日期	2021.9.4	10.27	
顏色	熱浸鋅+刷瀝青油	批准			圖號	J851-HN-V12		

请在铁件上注明正面背面及顶底字样

工程號 J-851 地盤 青衣明翹匯

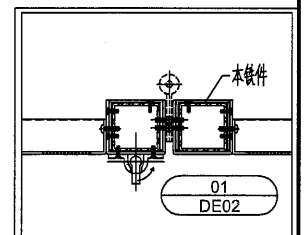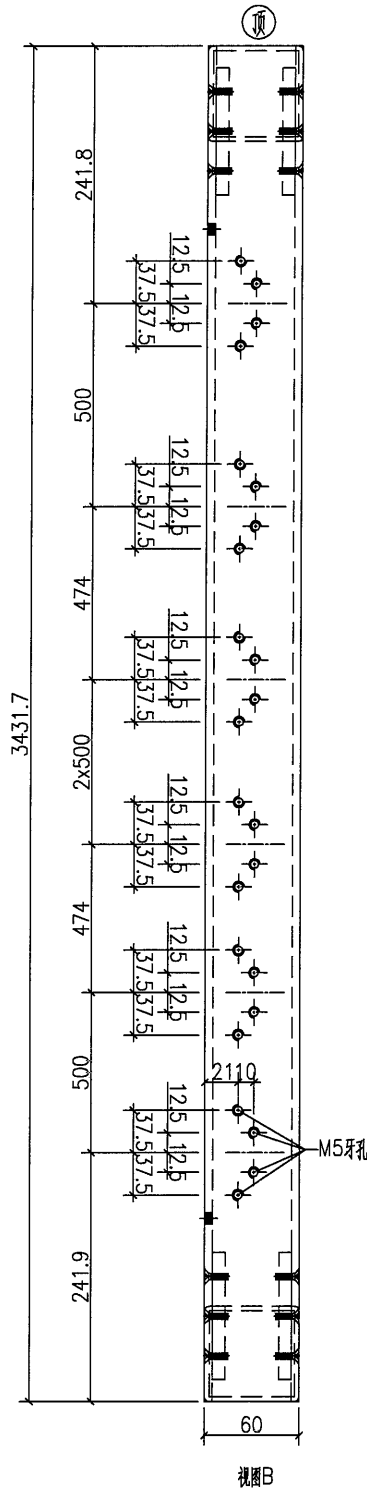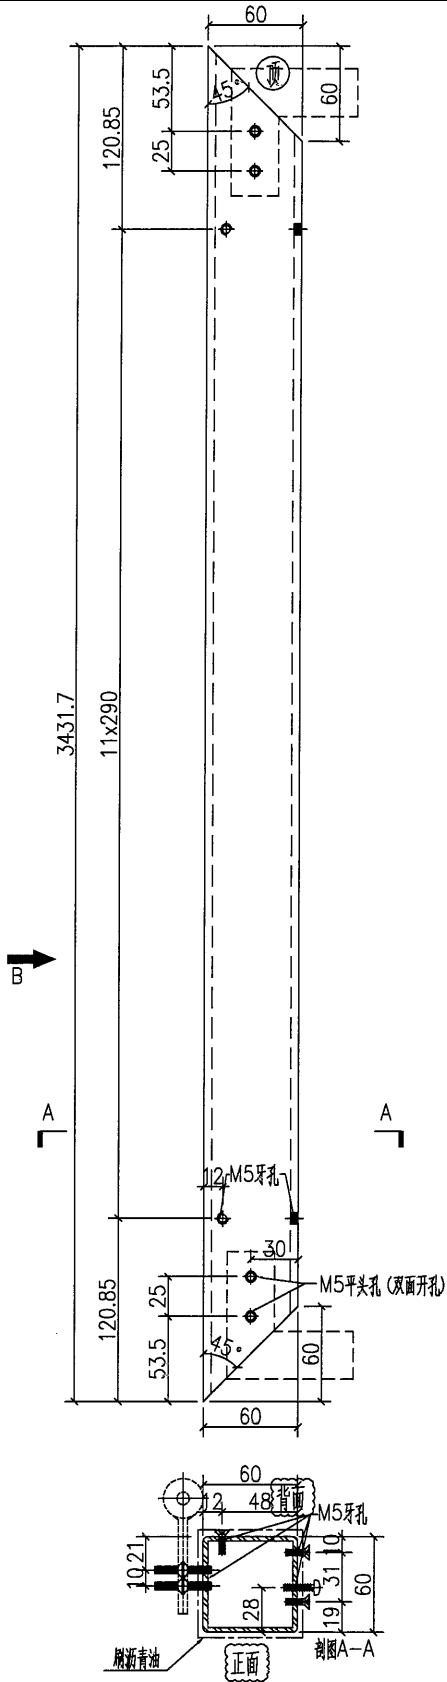

名稱	鐵件加工圖	制圖	HHQ	2021.9.1	修改	A	B	
材料	60x60x5mm铁通	復核			日期	2021.9.4	10.27	
顏色	热浸锌+刷沥青油	批准			圖號	J851-HN-V13		



美特鋁質 有限公司
MIDI Aluminium Fabricator Ltd.

原EI/3774/21

數量

备注

2


请在铁件上注明正面背面及顶底字样

工程號



J-851

地盤

青衣明翹匯

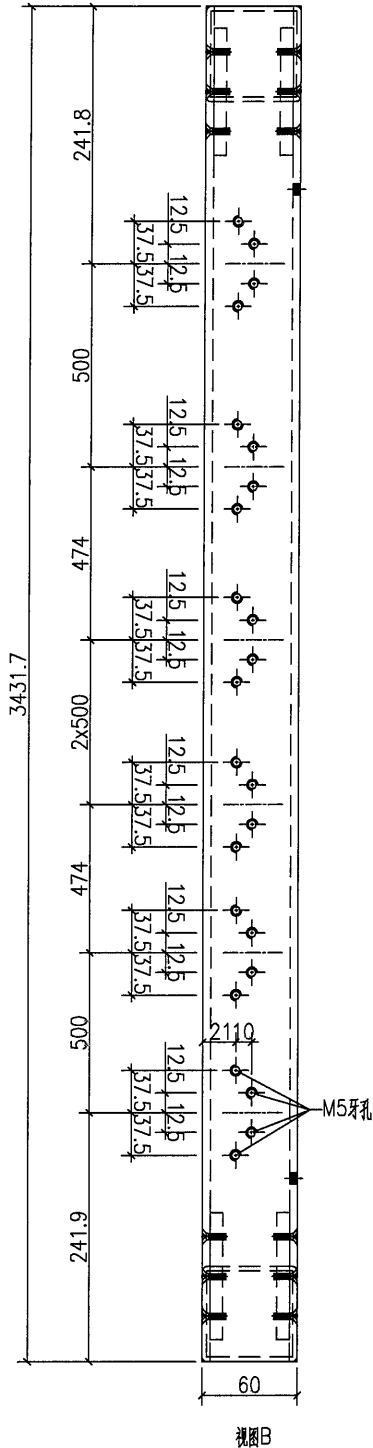

视图B

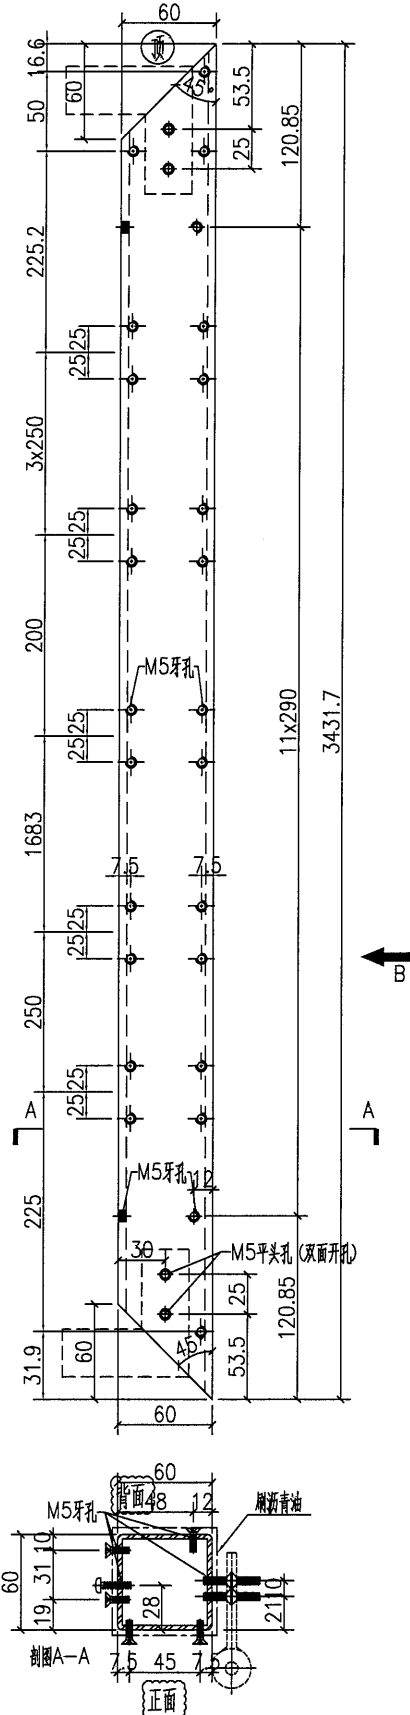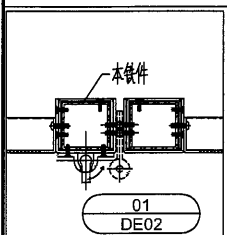

视图A

名稱	鐵件加工圖	制圖	HHQ	2021.9.1	修改	A	B	
材料	60x60x5mm铁通	復核			日期	2021.9.4	10.27	
顏色	热浸锌+刷沥青油	批准			圖號	J851-HN-V14		



美特鋁質 有限公司
MIDI Aluminium Fabricator Ltd.

原EI/3774/21

数量

备注

1



请在铁件上注明正面背面及顶底字样

工程號

J-851

地盤



青衣明翹匯

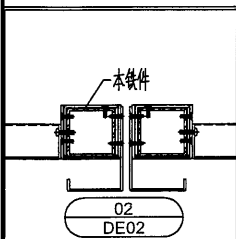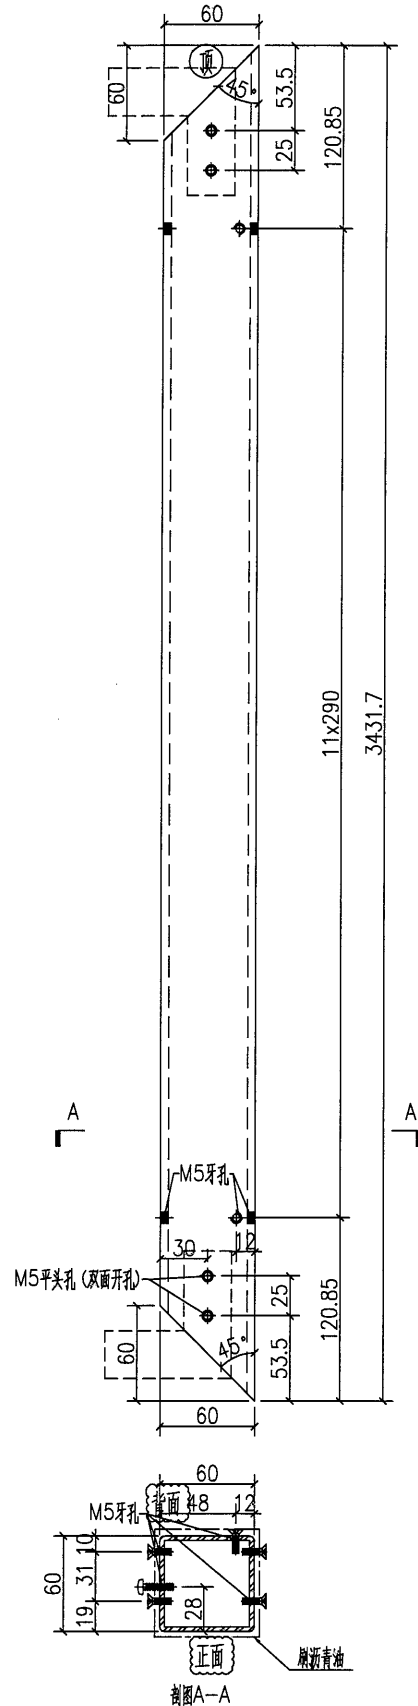

名稱	鐵件加工圖	制圖	HHQ	2021.9.1	修改	A	B	
材料	60x60x5mm铁通	復核			日期	2021.9.4	10.27	
顏色	热浸锌+刷沥青油	批准			圖號	J851-HN-V15		

请在铁件上注明正面背面及顶底字样

1

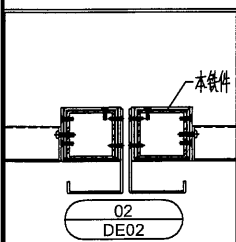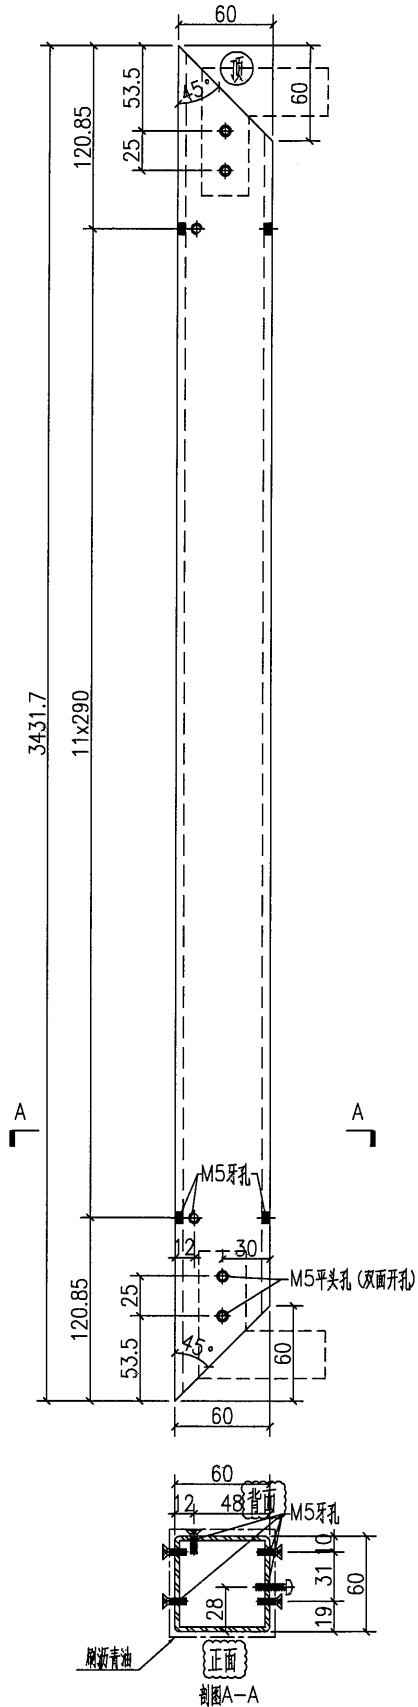

名稱	鐵件加工圖	制圖	HHQ	2021.9.1	修改	A	B	
材料	60x60x5mm铁通	復核			日期	2021.9.4	10.27	
顏色	热浸锌+刷沥青油	批准			圖號	J851-HN-V16		

工程號





J-851

地盤

青衣明翹匯

请在铁件上注明正面背面及顶底字样

3

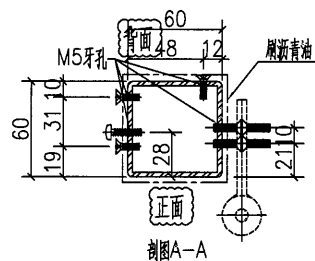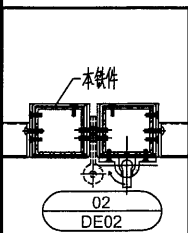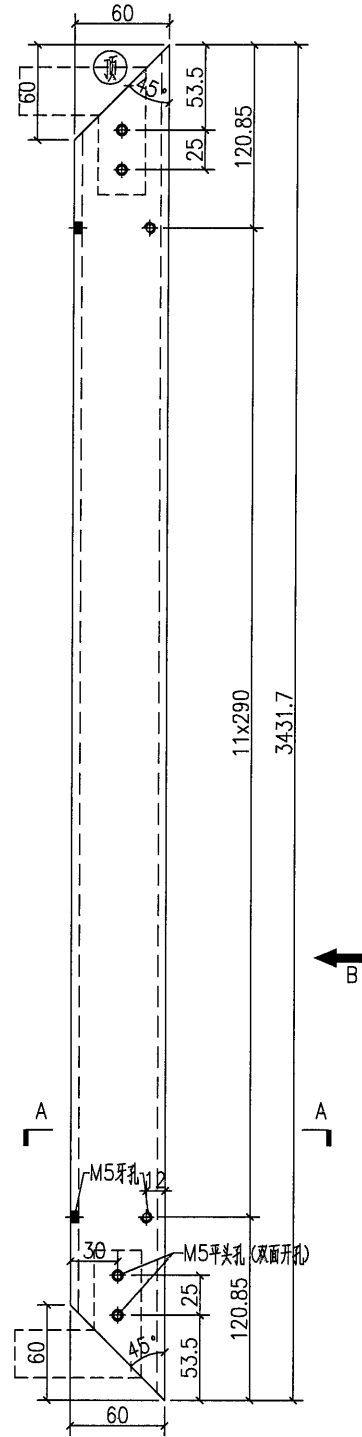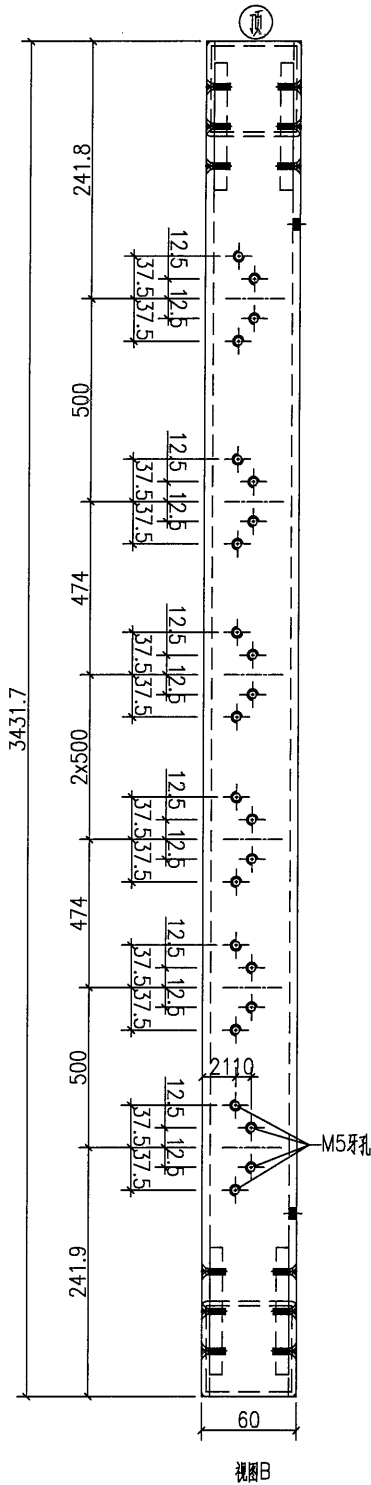

名稱	鐵件加工圖	制圖	HHQ	2021.9.1	修改	A	B	
材料	60x60x5mm铁通	復核			日期	2021.9.4	10.27	
顏色	热浸锌+刷沥青油	批准			圖號	J851-HN-V17		



美特鋁質 有限公司
MIDI Aluminium Fabricator Ltd.

原E1/3774/21

请在铁件上注明正面背面及顶底字样

数量

备注


2

工程號


J-851

地盤


青衣明趵匯

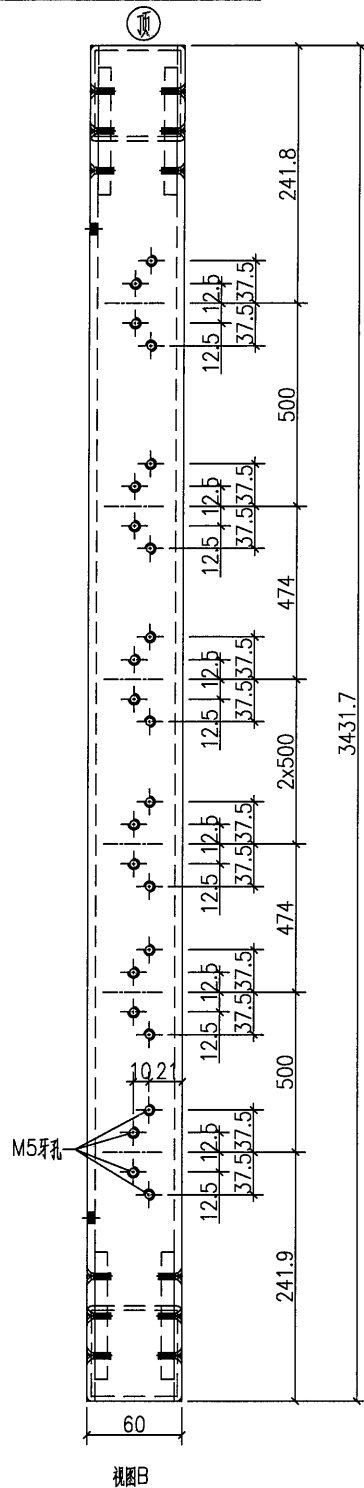

视图B

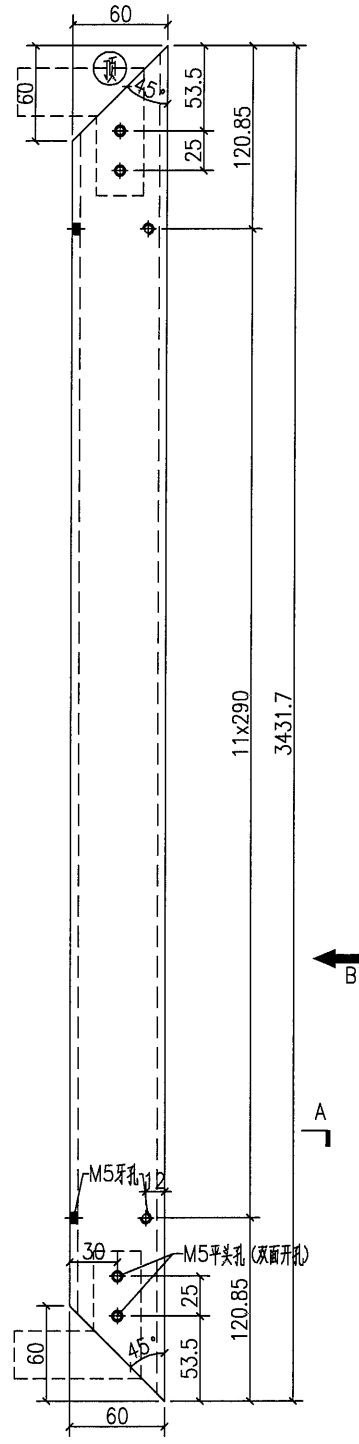

视图A-A

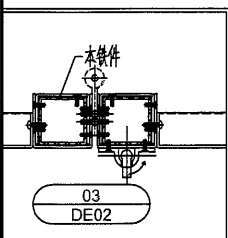

名稱	鐵件加工圖	制圖	HHQ	2021.9.1	修改	A	B	
材料	60x60x5mm铁通	復核			日期	2021.9.4	10.27	
顏色	热浸锌+刷沥青油	批准			圖號	J851-HN-V19		





美特鋁質有限公司
MIDI Aluminium Fabricator Ltd.

原EI/3774/21

请在铁件上注明正面背面及顶底字样

数量	备注
2	

工程號	J-851	地盤	青衣明趵匯
-----	-------	----	-------

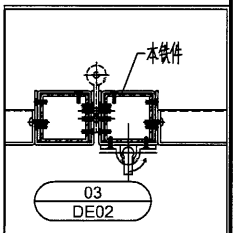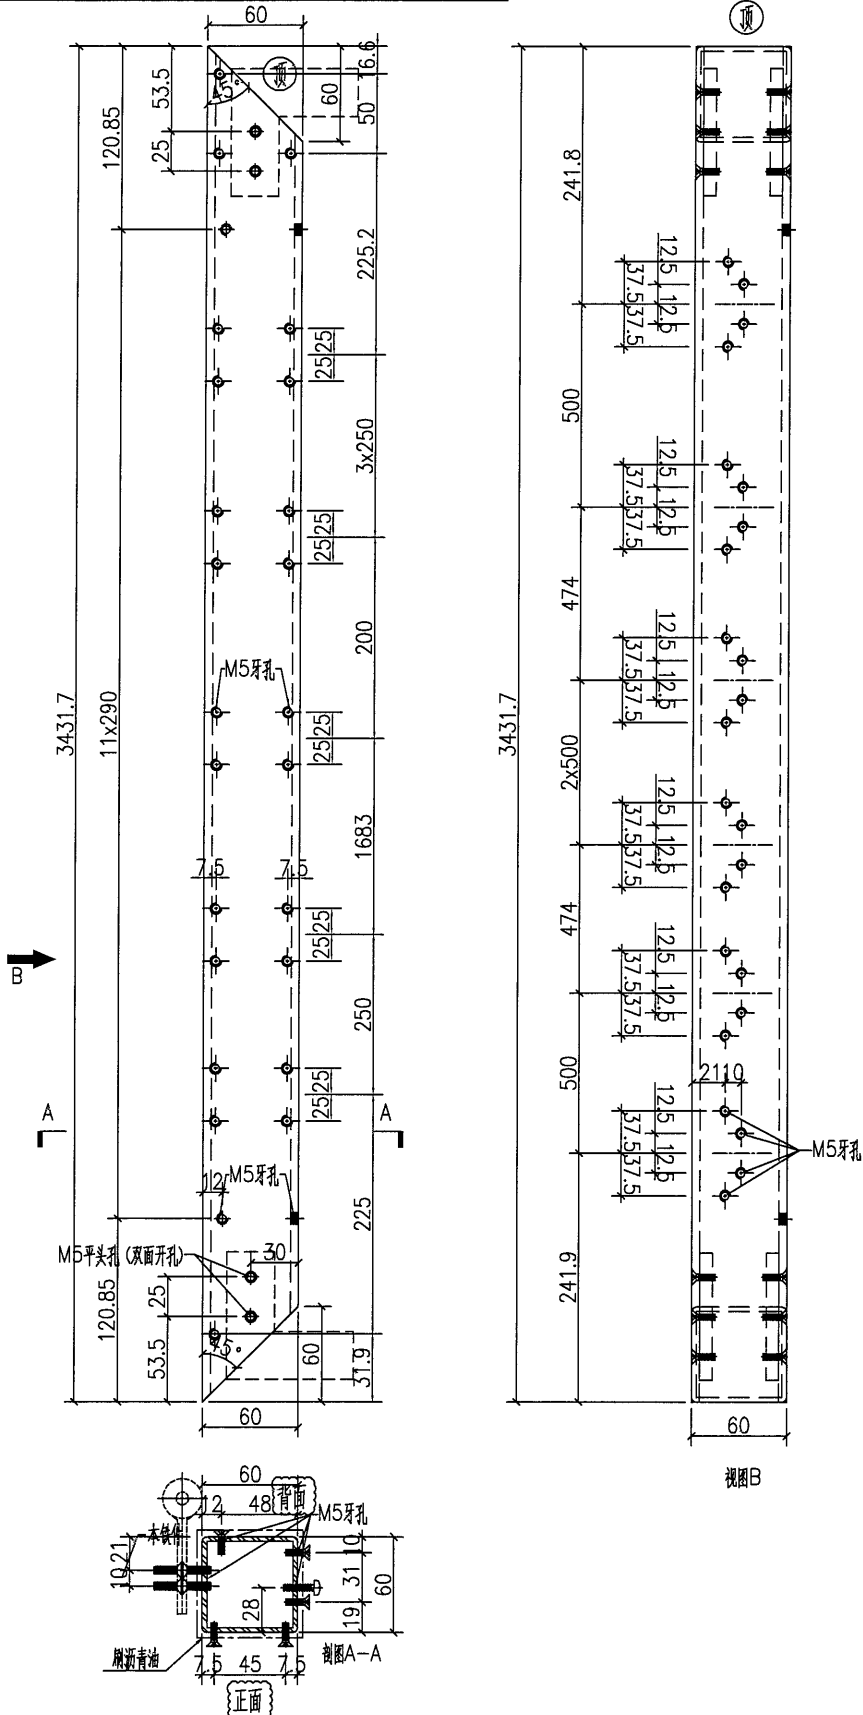

名稱	鐵件加工圖	制圖	HHQ	2021.9.1	修改	A	B
材料	60x60x5mm铁通	復核			日期	2021.9.4	10.27
顏色	热浸锌+刷沥青油	批准			圖號	J851-HN-V20	



美特鋁質 有限公司
MIDI Aluminium Fabricator Ltd.

原EI/3774/21

数量

备注

1




请在铁件上注明正面背面及顶底字样

工程號

J-851

地盤

青衣明翹匯

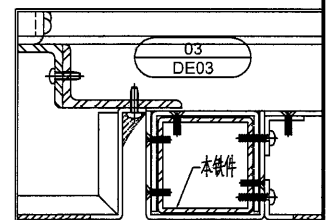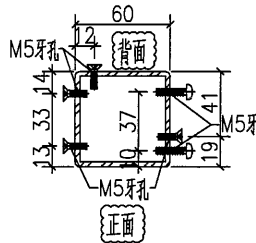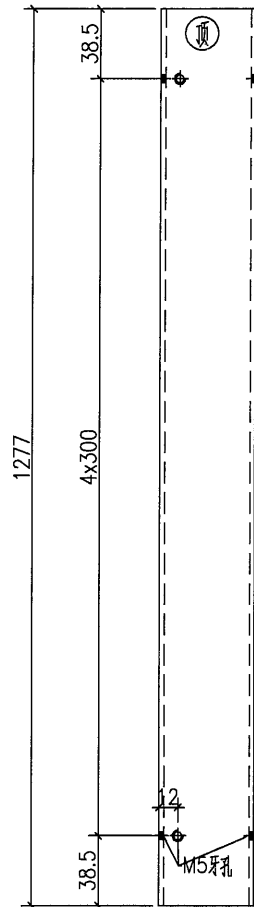

名稱	鐵件加工圖	制圖	HHQ	2021.9.1	修改	A		
材料	60x60x5mm铁通	復核			日期	10.27		
顏色	热浸锌+刷沥青油	批准			圖號	J851-HN-V21		



美特鋁質 有限公司
MIDI Aluminium Fabricator Ltd.

原EI/3774/21




数量

备注

1

请在铁件上注明正面背面及顶底字样

工程號	J-851	地盤	青衣明翹匯
-----	-------	----	-------

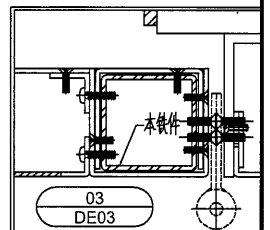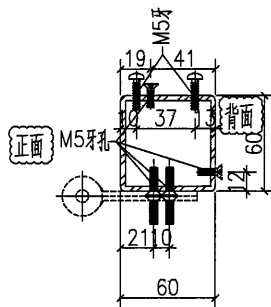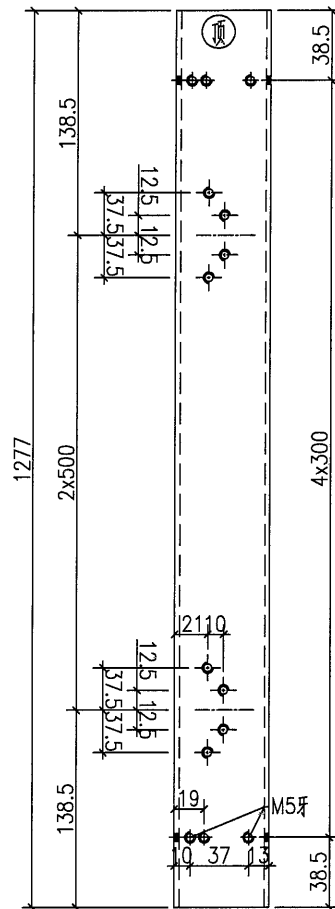

名稱	鐵件加工圖	制圖	HHQ	2021.9.1	修改	A	
材料	60x60x5mm铁通	復核			日期	10.27	
顏色	热浸锌+刷沥青油	批准			圖號	J851-HN-V22	

EG-DWG3



美特鋁質 有限公司
MIDI Aluminium Fabricator Ltd.

原EI/3774/21

数量

备注

1




请在铁件上注明正面背面及顶底字样

工程號

J-851

地盤

青衣明趵匯

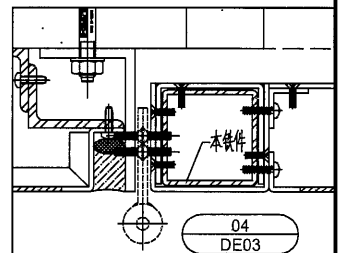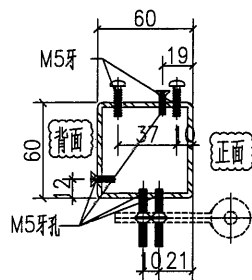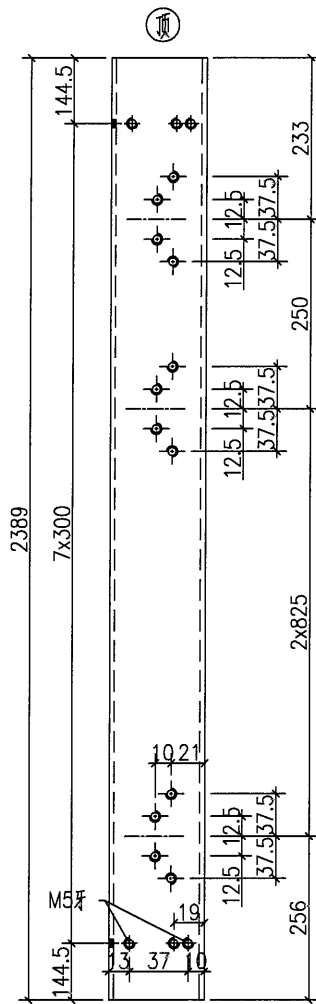

名稱	鐵件加工圖	制圖	HHQ	2021.9.1	修改	A	
材料	60x60x5mm铁通	復核			日期	10.27	
顏色	热浸锌+刷沥青油	批准			圖號	J851-HN-V23	




美特鋁質 有限公司
MIDI Aluminium Fabricator Ltd.

原EI/3774/21 新增

工程號	J-851	地盤	青衣明翹匯	組框編號	幅數	寬度W	寬度W1	寬度W2	斜邊L	左邊鐵編號	右邊鐵編號	頂鐵編號	底鐵編號
				J851-HN-ZK1	1	606	604.6	486	3142.0	J851-HN-V1	J851-HN-V2	J851-T-H1	J851-D-H1
				J851-HN-ZK2	1	777	775.6	657	3179.4	J851-HN-V3	J851-HN-V4	J851-T-H2	J851-D-H2
				J851-HN-ZK3	1	777	775.6	657	3179.4	J851-HN-V1	J851-HN-V2	J851-T-H2	J851-D-H2
				J851-HN-ZK4	1	777	775.6	657	3179.4	J851-HN-V3	J851-HN-V4	J851-T-H2	J851-D-H2
				J851-HN-ZK5	1	773	771.6	653	3178.4	J851-HN-V1	J851-HN-V5	J851-T-H3	J851-D-H3
				J851-HN-ZK6	1	772	770.6	652	3178.2	J851-HN-V6	J851-HN-V7	J851-T-H4	J851-D-H4
				J851-HN-ZK7	1	773	771.6	653	3178.4	J851-HN-V8	J851-HN-V9	J851-T-H3	J851-D-H3
				J851-HN-ZK8	1	606	604.6	486	3142.0	J851-HN-V10	J851-HN-V7	J851-T-H1	J851-D-H1

备注: 允许0, -0.5~1mm公差

为减少铁件孔位和铝板孔位的偏差, 请尽量将散料的中对齐组装图的中心线

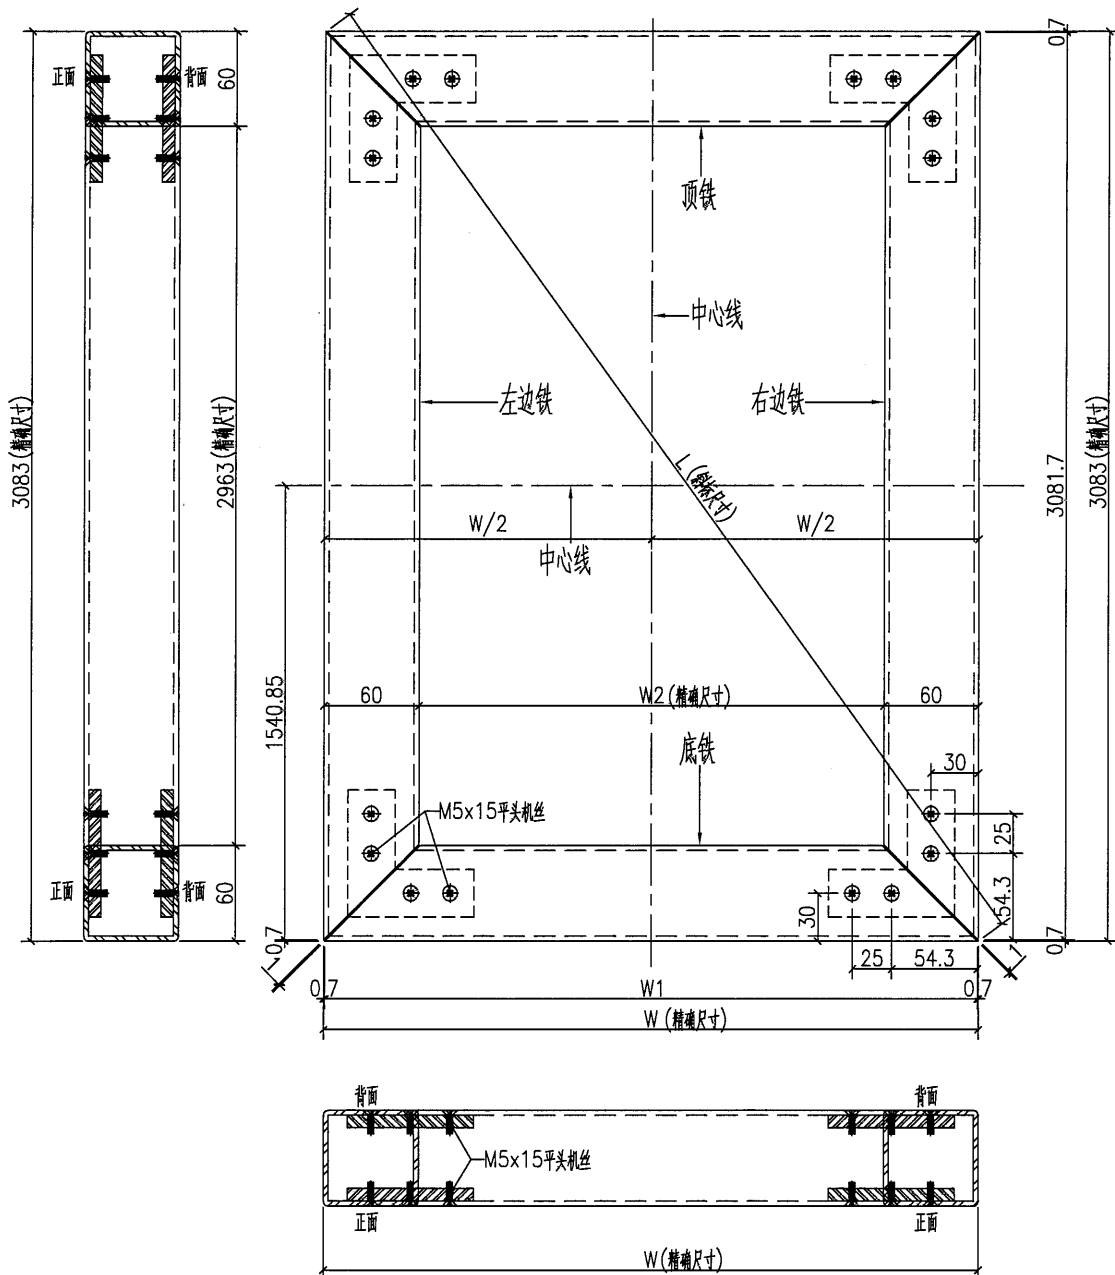

名稱	鐵件加工圖	制圖	HHQ	2021.9.1	修改		
材料	60x60x5mm鐵通	復核			日期		
顏色	熱浸鋅+刷瀝青油	批准			圖號	J851-HN-V24	

