

工程指示 / 要求簡箋(E.I.)

工程指示編號：EI / 3774 / 21 修改版次：C

工程編號：J851 工程名稱：青衣明翹匯

工程項目：平台鋁格 - 廠用鐵件 (火牛房折疊門玉厂用鐵件拆圖)

收件人：Maggie Lor (羅小姐) 發件人：Yancy Chen 日期：03/11/2021

要求提供 / 確認 事項：

- ( ) 初步鋁料 B.M. ( ) 加工拆圖，然後生產 ( ) 尺寸表
- ( ) 正式鋁料 B.M. ( ) 技術上資料 / 指示 ( ) 報價
- ( ) 配件 B.M. ( ) 樣辦或貨品說明書 ( ) 分判合約
- ( ) 其他：\_\_\_\_\_

內容：

請按附件修改圖紙加工，生產 GMS 鐵件。

(根據今日鐵廠微信，搜出E1作記錄)

請在 10/11/2021 前完成上列要求。

附：

1+ 2 頁

以上項目為：

- 原合約工程包  原合約工程加 / 減賬  新工程報價

原因：-

分發東莞各部門：

- ( ) 生產技術總監  連附件 ( ) 技術部  連附件 ( ) 生產部  連附件 ( ) 機械設計部  連附件
- ( ) 採購部  連附件 ( / ) 生產統籌部  連附件
- ( / ) 質檢部  連附件 ( ) 會計部  連附件 ( ) 報關組  連附件 ( ) 其他 \_\_\_\_\_  連附件

分發香港各部門：

- ( ) 行政部  連附件 ( ) 會計部  連附件 ( ) 統籌部  連附件 ( / ) 工程部地盤科文  連附件 明
- ( ) 採購部  連附件 ( ) QS 部  連附件 ( ) 維修部  連附件 ( ) 其他 \_\_\_\_\_  連附件

傳遞編號：

HK 1997 / 21

發件人簽署：

項目經理簽署：

*(Handwritten signatures)*




工程號	J-851	地盤	青衣明翹匯
-----	-------	----	-------

組框編號	幅數	寬度W	寬度W1	寬度W2	斜邊L	左邊鐵編號	右邊鐵編號	頂鐵編號	底鐵編號
J851-HN-ZK1	1	606	604.6	486	3142.0	J851-HN-V1	J851-HN-V2	J851-T-H1	J851-D-H1
J851-HN-ZK2	1	777	775.6	657	3179.4	J851-HN-V3	J851-HN-V4	J851-T-H2	J851-D-H2
J851-HN-ZK3	1	777	775.6	657	3179.4	J851-HN-V1	J851-HN-V2	J851-T-H2	J851-D-H2
J851-HN-ZK4	1	777	775.6	657	3179.4	J851-HN-V3	J851-HN-V4	J851-T-H2	J851-D-H2
J851-HN-ZK5	1	773	771.6	653	3178.4	J851-HN-V1	J851-HN-V5	J851-T-H3	J851-D-H3
J851-HN-ZK6	1	772	770.6	652	3178.2	J851-HN-V6	J851-HN-V7	J851-T-H4	J851-D-H4
J851-HN-ZK7	1	777	775.6	657	3179.4	J851-HN-V8	J851-HN-V9	J851-T-H2	J851-D-H2
J851-HN-ZK8	1	606	604.6	486	3142.0	J851-HN-V10	J851-HN-V7	J851-T-H1	J851-D-H1

备注: 允许0, -0.5~1mm公差

为减少铁件孔位和铝板孔位的偏差, 请尽量将散料的中对齐组装图的中心线

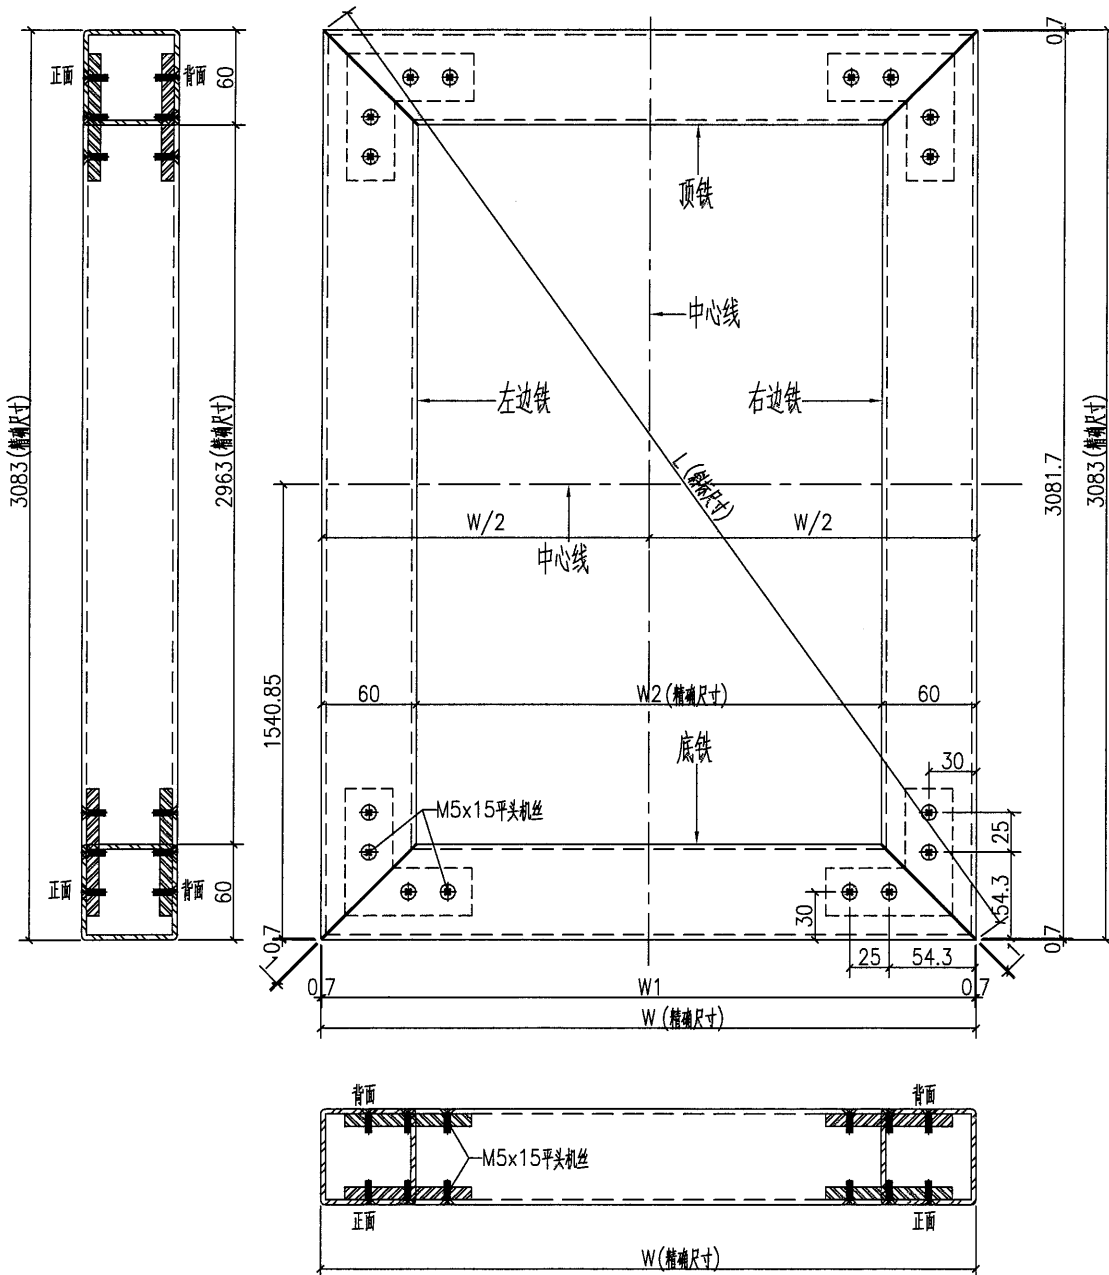

名稱	鐵件加工圖	制圖	HHQ	2021.9.1	修改	A		
材料	60x60x5mm鐵通	復核			日期	11.3		
顏色	熱浸鋅+刷瀝青油	批准			圖號	J851-HN-V24		

J851青衣明翹匯~鐵件專...(15)

阿龙

許勝明 Site Ming

09:16

@Wah @阿龙早, E13774A火牛房門位鐵料退厂的要盡快帮忙搞好送厂, 地盤急需安裝

阿龙

@Ming 好的

阿龙

09:23


@Yancy 早, E13774A图纸有两款铁件是不是搞乱了。

阿龙

阿龙

J851青衣明翹匯~鐵件專...(15)

阿龙

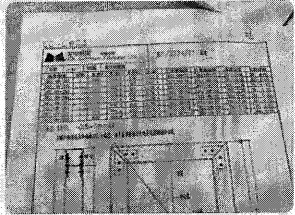

美特細佬(梁帥偉)

@王礼秋 煩請回覆以上問題

阿龙

@Yancy 旧图纸跟新图纸数量对不上

王礼秋

王礼秋

09:58

王礼秋

J851-火牛房折疊門  
玉厂用鐵...11.03.pdf  
73K