

工程指示 / 要求簡箋(E.I.)

工程指示編號：EI / 3774 / 21 修改版次：D

工程編號：J851 工程名稱：青衣明翹匯

工程項目：平台鋁格 - 廠用鐵件 (火牛房折叠門玉厂用鐵件拆圖)

收件人：生統 發件人：Yancy Chen 日期：02/12/2021

要求提供 / 確認 事項：

- ( ) 初步鋁料 B.M. ( ) 加工拆圖，然後生產 ( ) 尺寸表
- ( ) 正式鋁料 B.M. ( ) 技術上資料 / 指示 ( ) 報價
- ( ) 配件 B.M. ( ) 樣辦或貨品說明書 ( ) 分判合約
- ( ) 其他：\_\_\_\_\_

內容：

請按附件修改圖紙加工。(已與東莞廠阿梅溝通，同意由廠加工)

現出 EI3774D 作記錄。

請在 10/12/2021 前完成上列要求。

附：

1+ 5 頁

以上項目為：

- 原合約工程包  原合約工程加 / 減賬  新工程報價

原因：-

分發東莞各部門：

- ( ) 生產技術總監  連附件 ( ) 技術部  連附件 ( ) 生產部  連附件 ( ) 機械設計部  連附件
- ( ) 採購部  連附件 (✓) 生產統籌部  連附件
- (✓) 質檢部  連附件 ( ) 會計部  連附件 ( ) 報關組  連附件 ( ) 其他 \_\_\_\_\_  連附件

分發香港各部門：

- ( ) 行政部  連附件 ( ) 會計部  連附件 ( ) 統籌部  連附件 (✓) 工程部地盤科文  連附件 明
- (✓) 採購部  連附件 ( ) QS 部  連附件 ( ) 維修部  連附件 ( ) 其他 \_\_\_\_\_  連附件

傳遞編號：

HK 2212/21

發件人簽署：Y

項目經理簽署：CP





美特鋁質 有限公司  
MIDI Aluminium Fabricator Ltd.

原EI/3774/21

请在铁件上注明正面背面及顶底字样

数量

备注





1

工程號

J-851

地盤





青衣明翹匯

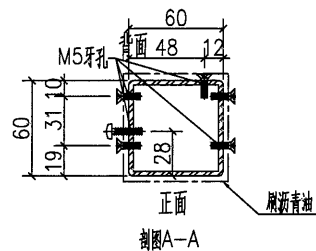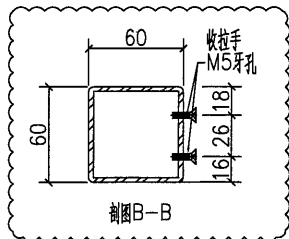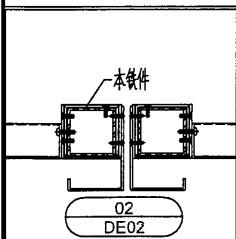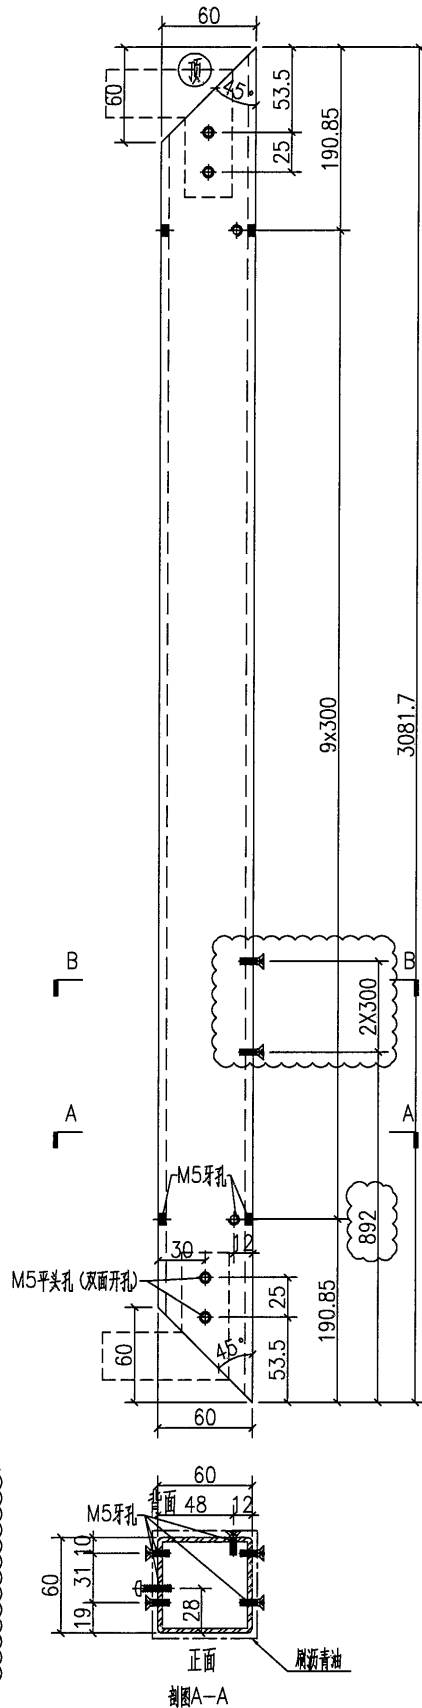

名稱	鐵件加工圖	制圖	HHQ	2021.9.1	修改	A	B	
材料	60x60x5mm铁通	復核			日期	10.27	12.2	
顏色	热浸锌+刷沥青油	批准			圖號	J851-HN-V5		





请在铁件上注明正面背面及顶底字样

1	
---	--

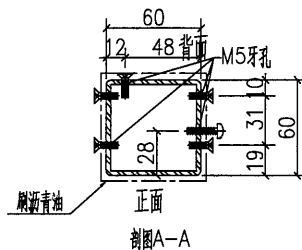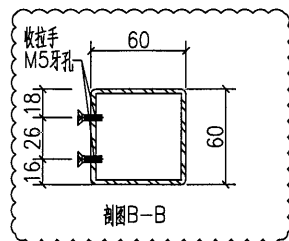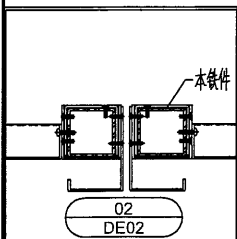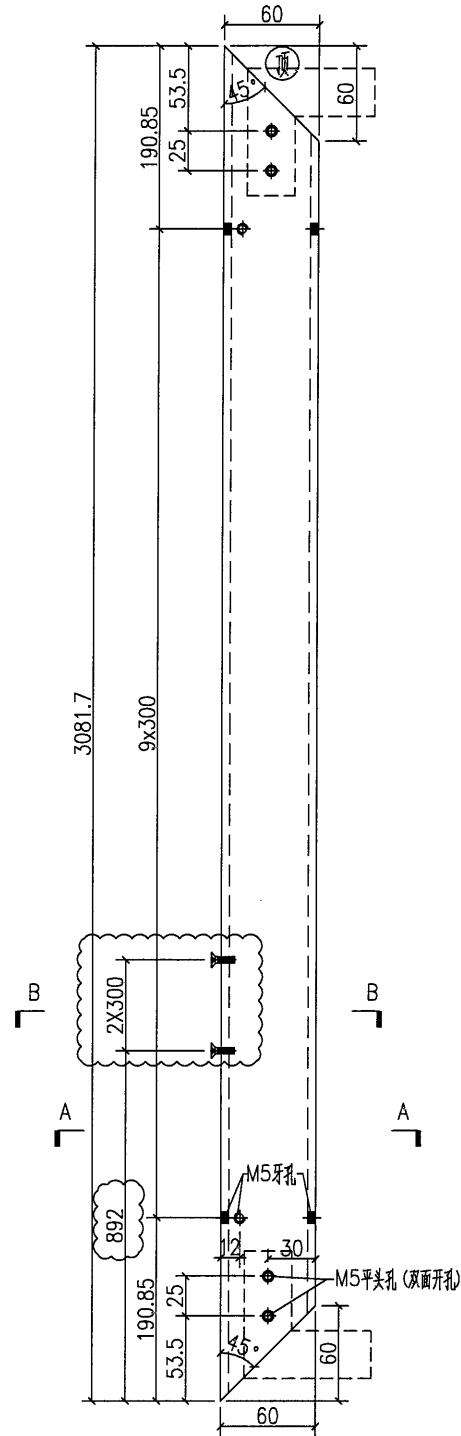

名稱	鐵件加工圖	制圖	HHQ	2021.9.1	修改	A	B	
材料	60x60x5mm铁通	復核			日期	10.27	12.2	
顏色	热浸锌+刷沥青油	批准			圖號	J851-HN-V6		





请在铁件上注明正面背面及顶底字样

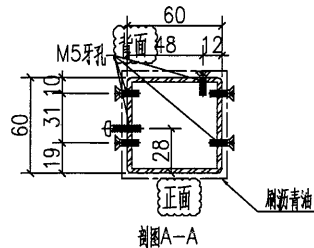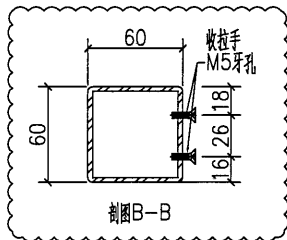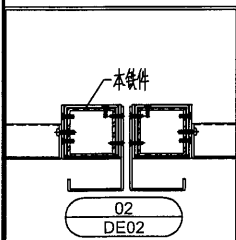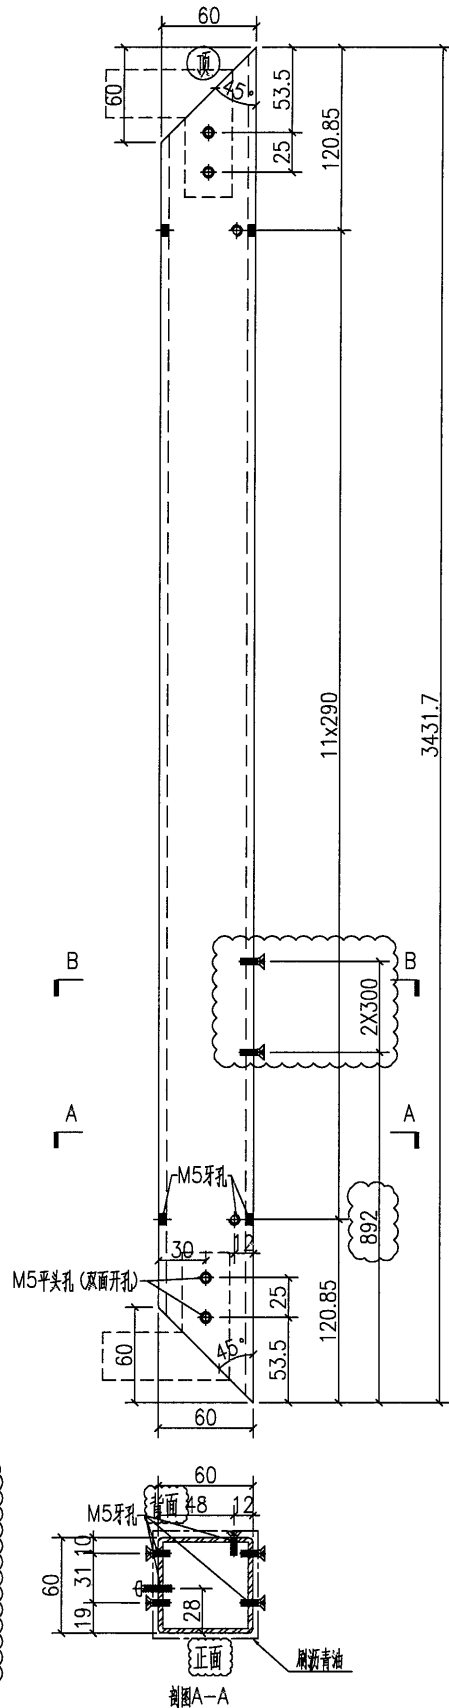

名稱	鐵件加工圖	制圖	HHQ	2021.9.1	修改	A	B	C
材料	60x60x5mm鐵通	復核			日期	2021.9.4	10.27	12.2
顏色	熱浸鋅+刷瀝青油	批准			圖號	J851-HN-V15		

请在铁件上注明正面背面及顶底字样

1	
---	--

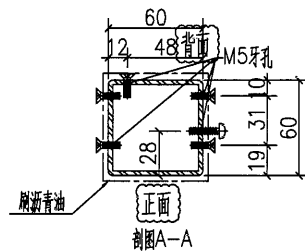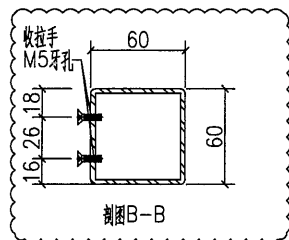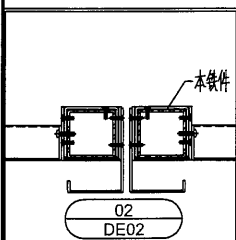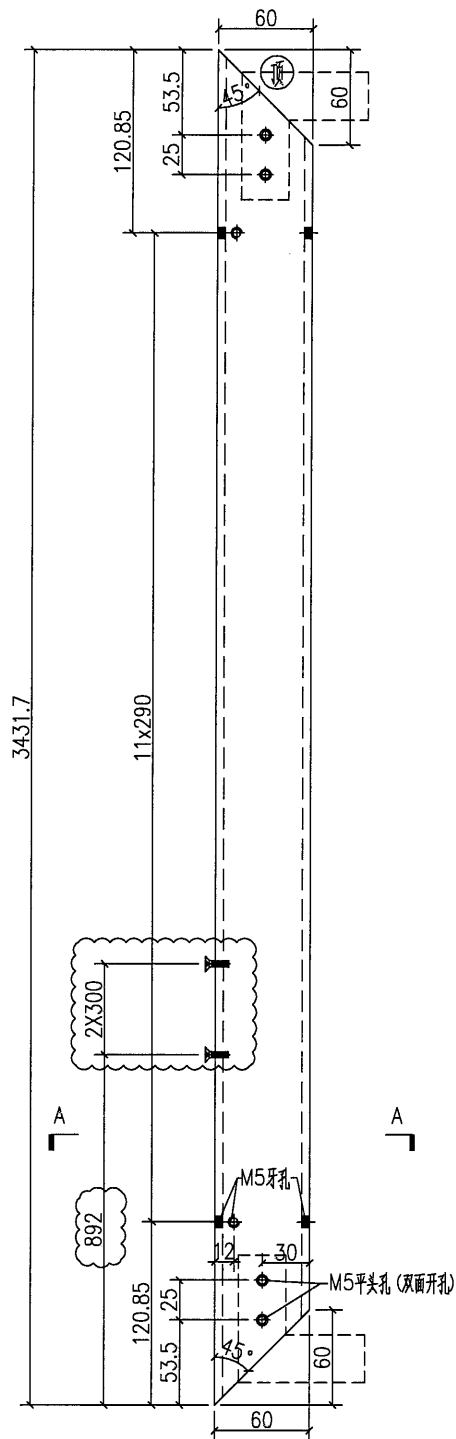

名稱	鐵件加工圖	制圖	冊Q	2021.9.1	修改	A	B	C
材料	60x60x5mm鐵通	復核			日期	2021.9.4	10.27	12.2
顏色	熱浸鋅+刷瀝青油	批准			圖號	J851-HN-V16		