

工程指示 / 要求簡箋(E.I.)

工程指示編號：EI / 3804 / 21 修改版次：A

工程編號：J851 工程名稱：青衣明翹匯

工程項目：平台鋁格 - 火牛房地盤用鋁板加工圖

收件人：生統 發件人：Yancy Chen 日期：08/09/2021

要求提供 / 確認 事項：

- ( ) 初步鋁料 B.M. ( ) 加工拆圖，然後生產 ( ) 尺寸表
- ( ) 正式鋁料 B.M. ( ) 技術上資料 / 指示 ( ) 報價
- ( ) 配件 B.M. ( ) 樣辦或貨品說明書 ( ) 分判合約
- ( ) 其他：\_\_\_\_\_

內容：

根據則師最新電郵意見，所有開孔鋁板顏色改為深灰色 (顏色編號: UCT534509SC-3).

注意: Ø60 孔邊要有色)不要利口

請在 20/9/2021 前完成上列要求。

附：

1+ 48 頁

以上項目為：

- 原合約工程包  原合約工程加 / 減賬  新工程報價

原因：-

分發東莞各部門：

- ( ) 生產技術總監  連附件 ( ) 技術部  連附件 ( ) 生產部  連附件 ( ) 機械設計部  連附件
- ( ) 採購部  連附件 ( / ) 生產統籌部  連附件
- ( ) 質檢部  連附件 ( ) 會計部  連附件 ( ) 報關組  連附件 ( ) 其他 \_\_\_\_\_  連附件

分發香港各部門：

- ( ) 行政部  連附件 ( ) 會計部  連附件 ( ) 統籌部  連附件 ( / ) 工程部地盤科文  連附件 明
- ( ) 採購部  連附件 ( ) QS 部  連附件 ( ) 維修部  連附件 ( ) 其他 \_\_\_\_\_  連附件


傳遞編號：

HK1757 / 21

發件人簽署：

項目經理簽署：


圖師在9月7日 comment

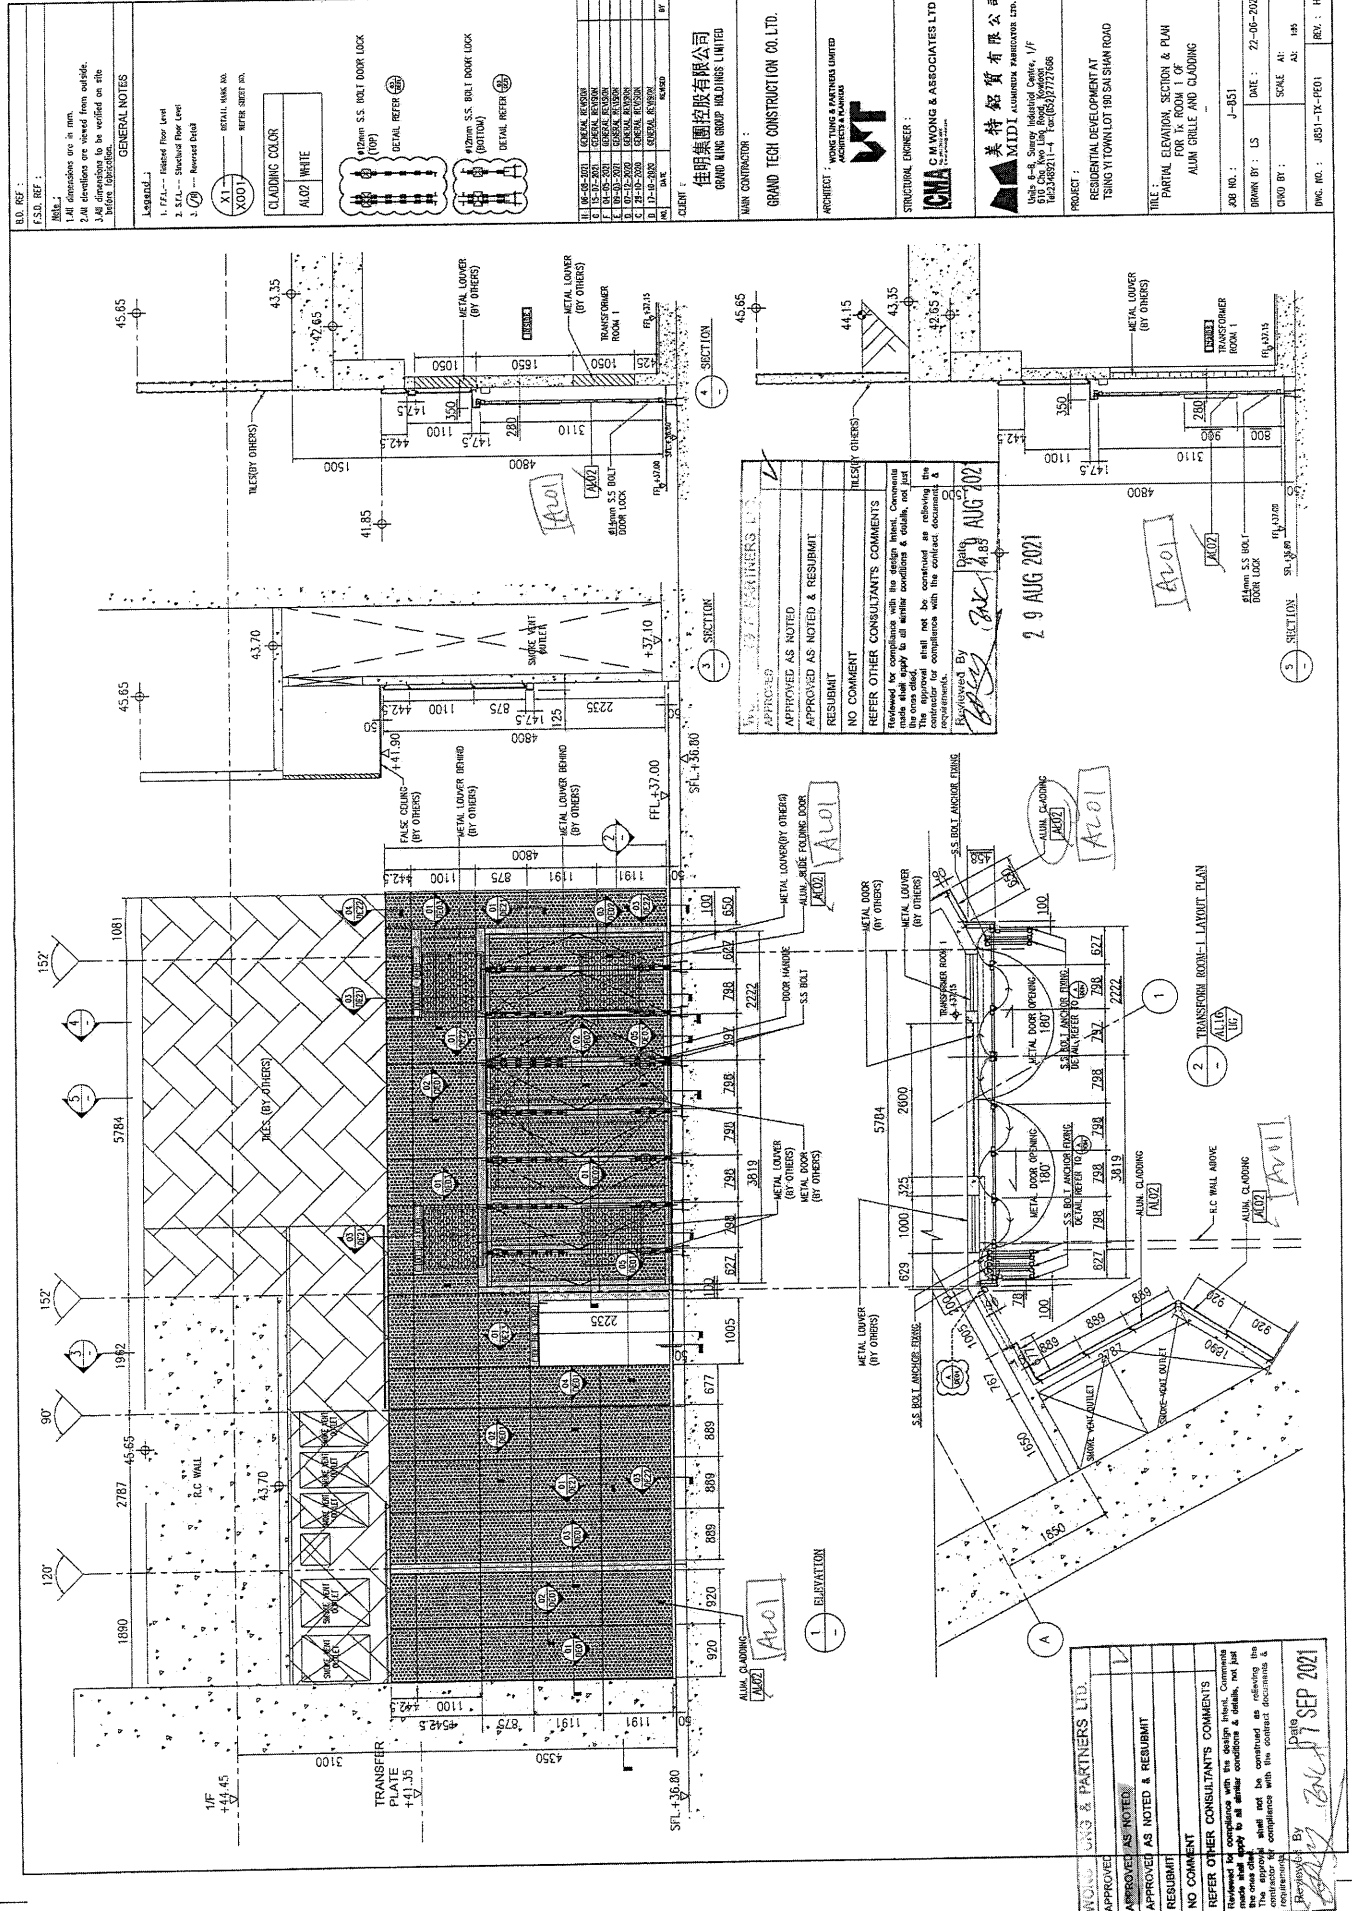

B.D. REF :  
 F.S.D. REF :  
 Note :  
 1. All dimensions are in mm.  
 2. All dimensions are viewed from outside.  
 3. All dimensions to be verified on site before fabrication.

GENERAL NOTES  
 Legend :  
 1. F.F.L. - Finished Floor Level  
 2. S.F.L. - Structural Floor Level  
 3. R.O. - Revised Detail

CLADDING COLOR  
 AL02 WHITE

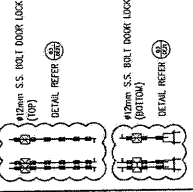

NO.	DATE	DESCRIPTION	BY

CLIENT : 佳明集團控股有限公司  
 GRAND KING GROUP HOLDINGS LIMITED

MAIN CONTRACTOR : GRAND TECH CONSTRUCTION CO. LTD.

ARCHITECT : WOONG TUNG & PARTNERS LIMITED  
 ARCHITECTS & PLANNERS


PROJECT : RESIDENTIAL DEVELOPMENT AT  
 TSIANG YI TOWNLOT 180 SAISHAN ROAD

DATE : 22-06-2020  
 SCALE : A1  
 JOB NO. : J-851  
 DRAWN BY : LS  
 CHECK BY :  
 REV. : H

APPROVED AS NOTED  
 APPROVED AS NOTED & RESUBMIT  
 RESUBMIT

NO COMMENT

REFER OTHER CONSULTANTS COMMENTS  
 Reviewed for compliance with this design intent. Comments made shall apply to all similar conditions & details, not just the one shown.  
 The approval shall not be construed as relieving the contractor of compliance with the contract documents & regulations.

Reviewed By : [Signature]  
 Date : 29 AUG 2021

WOONG TUNG & PARTNERS LTD.

APPROVED AS NOTED


APPROVED AS NOTED & RESUBMIT

RESUBMIT


NO COMMENT

REFER OTHER CONSULTANTS COMMENTS  
 Reviewed for compliance with this design intent. Comments made shall apply to all similar conditions & details, not just the one shown.  
 The approval shall not be construed as relieving the contractor of compliance with the contract documents & regulations.

Reviewed By : [Signature]  
 Date : 17 SEP 2021

 <b>美特鋁質</b> 有限公司 MIDI Aluminium Fabricator Ltd.		工程號: J-851	計算: WYY	日期:	2021.09.08	送呈: 施哥
地盤名稱: 青衣明翹匯		核對:	日期:			副本:
項目類別: 平台項目		批准:	日期:			
BM編號:		修改版次: A	A/C Code:	總V.F.:	93.62	總重量:
					93.2.06	此BM依據 資料計算

序號	修改內容	鋁板圖號	鋁板名稱	顏色	實用	後備	總數	總重量	總展開面積		備註
									單件展開面積	總V.F.	
1	A	J851-HN-KB01	3mm厚鋁板	UCT534509SC-3 深灰色	1		1	9.875	1.215	0.982	0.982
2	A	J851-HN-KB02	3mm厚鋁板	UCT534509SC-3 深灰色	1		1	9.875	1.215	0.982	0.982
3	A	J851-HN-KB03	3mm厚鋁板	UCT534509SC-3 深灰色	2		2	19.145	1.177	0.948	1.897
4	A	J851-HN-KB04	3mm厚鋁板	UCT534509SC-3 深灰色	1		1	9.641	1.186	0.956	0.956
5	A	J851-HN-KB05	3mm厚鋁板	UCT534509SC-3 深灰色	1		1	8.042	0.989	0.778	0.778
6	A	J851-HN-KB06	3mm厚鋁板	UCT534509SC-3 深灰色	1		1	12.037	1.481	1.223	1.223
7	A	J851-HN-KB08	3mm厚鋁板	UCT534509SC-3 深灰色	1		1	6.194	0.762	0.515	0.515
8	A	J851-HN-KB09	3mm厚鋁板	UCT534509SC-3 深灰色	3		3	26.056	1.068	0.850	2.549
9	A	J851-HN-KB10	3mm厚鋁板	UCT534509SC-3 深灰色	1		1	8.676	1.067	0.848	0.848
10	A	J851-HN-KB11	3mm厚鋁板	UCT534509SC-3 深灰色	1		1	3.956	0.487	0.312	0.312
11	A	J851-HN-KB12	3mm厚鋁板	UCT534509SC-3 深灰色	1		1	8.291	1.020	0.778	0.778
12	A	J851-HN-KB13	3mm厚鋁板	UCT534509SC-3 深灰色	1		1	8.022	0.987	0.778	0.778
13	A	J851-HN-KB14	3mm厚鋁板	UCT534509SC-3 深灰色	1		1	8.022	0.987	0.778	0.778
14	A	J851-HN-KB15	3mm厚鋁板	UCT534509SC-3 深灰色	2		2	15.552	0.956	0.752	1.503
15	A	J851-HN-KB16	3mm厚鋁板	UCT534509SC-3 深灰色	1		1	7.832	0.963	0.758	0.758
16	A	J851-HN-KB17	3mm厚鋁板	UCT534509SC-3 深灰色	1		1	6.533	0.804	0.617	0.617
17	A	J851-HN-KB18	3mm厚鋁板	UCT534509SC-3 深灰色	1		1	9.778	1.203	0.969	0.969
18	A	J851-HN-KB19	3mm厚鋁板	UCT534509SC-3 深灰色	1		1	6.735	0.828	0.617	0.617
19	A	J851-HN-KB20	3mm厚鋁板	UCT534509SC-3 深灰色	1		1	10.624	1.307	1.064	1.064
20	A	J851-HN-KB21	3mm厚鋁板	UCT534509SC-3 深灰色	1		1	10.624	1.307	1.064	1.064
21	A	J851-HN-KB22	3mm厚鋁板	UCT534509SC-3 深灰色	2		2	20.598	1.267	1.028	2.056

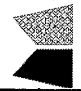 <b>美特鋁質</b> 有限公司 MIDI Aluminium Fabricator Ltd.	工程號: J-851	計算: WYY	日期: 2021.09.08	送呈: 施哥
	地盤名稱: 青衣明翹匯	核對:	日期:	副本:
	項目類別: 平台項目	批准:	日期:	
BM編號:	修改版次: A	A/C Code:	總V.F.: 93.62	總重量: 932.06
此BM依據資料計算				

序號	修改內容	鋁板圖號	鋁板名稱	顏色	實用	後備	總數	總重量	總展開面積		單件V.F.		備註
									單件展開面積	平方米	單件V.F.	平方米	
22	A	J851-HN-KB23	3mm厚鋁板	UCT534509SC-3 深灰色	1		1	10.372	1.276	1.276	1.036	1.036	
23	A	J851-HN-KB24	3mm厚鋁板	UCT534509SC-3 深灰色	1		1	8.652	1.064	1.064	0.843	0.843	
24	A	J851-HN-KB25	3mm厚鋁板	UCT534509SC-3 深灰色	1		1	8.920	1.097	1.097	0.844	0.844	
25	A	J851-HN-KB26	3mm厚鋁板	UCT534509SC-3 深灰色	1		1	10.978	1.350	1.350	1.103	1.103	
26	A	J851-HN-KB27	3mm厚鋁板	UCT534509SC-3 深灰色	1		1	10.978	1.350	1.350	1.103	1.103	
27	A	J851-HN-KB28	3mm厚鋁板	UCT534509SC-3 深灰色	2		2	21.284	1.309	2.618	1.065	2.131	
28	A	J851-HN-KB29	3mm厚鋁板	UCT534509SC-3 深灰色	1		1	10.718	1.318	1.318	1.074	1.074	
29	A	J851-HN-KB30	3mm厚鋁板	UCT534509SC-3 深灰色	1		1	8.941	1.100	1.100	0.874	0.874	
30	A	J851-HN-KB31	3mm厚鋁板	UCT534509SC-3 深灰色	1		1	9.217	1.134	1.134	0.875	0.875	
31		J851-HN-KB32	3mm厚鋁板	UCT534509SC-3 深灰色	1		1	9.823	1.208	1.208	0.904	0.904	
32		J851-HN-KB33	3mm厚鋁板	UCT534509SC-3 深灰色	1		1	11.718	1.441	1.441	1.182	1.182	
33		J851-HN-KB34	3mm厚鋁板	UCT534509SC-3 深灰色	1		1	14.722	1.811	1.811	1.524	1.524	
34		J851-HN-KB35	3mm厚鋁板	UCT534509SC-3 深灰色	2		2	29.760	1.830	3.661	1.542	3.083	
35		J851-HN-KB36	3mm厚鋁板	UCT534509SC-3 深灰色	1		1	19.030	2.341	2.341	2.013	2.013	
36		J851-HN-KB37	3mm厚鋁板	UCT534509SC-3 深灰色	3		3	57.437	2.355	7.065	2.026	6.079	
37		J851-HN-KB38	3mm厚鋁板	UCT534509SC-3 深灰色	1		1	18.555	2.282	2.282	1.959	1.959	
38		J851-HN-KB40	3mm厚鋁板	UCT534509SC-3 深灰色	1		1	8.933	1.099	1.099	0.879	0.879	
39		J851-HN-KB41	3mm厚鋁板	UCT534509SC-3 深灰色	1		1	7.791	0.958	0.958	0.702	0.702	
40		J851-HN-KB42	3mm厚鋁板	UCT534509SC-3 深灰色	1		1	9.294	1.143	1.143	0.918	0.918	
41		J851-HN-KB43	3mm厚鋁板	UCT534509SC-3 深灰色	1		1	11.677	1.436	1.436	1.183	1.183	
42		J851-HN-KB44	3mm厚鋁板	UCT534509SC-3 深灰色	2		2	23.606	1.452	2.904	1.196	2.393	

美特鋁質有限公司 MIDI Aluminium Fabricator Ltd.		工程號: J-851	計算: WYY	日期:	2021.09.08	送呈: 施哥							
地盤名稱: 青衣明翹匯		核對:	日期:			副本:							
地盤用鋁板B.M.表		項目類別: 平台項目	批准:	日期:									
BM編號:		修改版次: A	A/C Code:	總V.F.:	93.62	總重量: 932.06							
				此BM依據 資料計算									
序號	修改內容	鋁板圖號	鋁板名稱	顏色	實用	後備	總數	總重量	單件展開面積		備註		
									單件展開面積	總展開面積			
									平方米		平方米		
43		J851-HN-KB46	3mm/厚鋁板	UCT534509SC-3 深灰色	1		1	7.182	0.883	0.883	0.683	0.683	
44		J851-HN-KB47	3mm/厚鋁板	UCT534509SC-3 深灰色	1		1	8.905	1.095	1.095	0.813	0.813	
45		J851-HN-KB48	3mm/厚鋁板	UCT534509SC-3 深灰色	1		1	10.623	1.307	1.307	1.063	1.063	
46		J851-HN-KB49	3mm/厚鋁板	UCT534509SC-3 深灰色	2		2	26.981	1.659	3.319	1.386	2.771	
47		J851-HN-KB51	3mm/厚鋁板	UCT534509SC-3 深灰色	1		1	8.209	1.010	1.010	0.791	0.791	
48		J851-HN-KB52	3mm/厚鋁板	UCT534509SC-3 深灰色	1		1	9.167	1.128	1.128	0.839	0.839	
49		J851-HN-KB53	3mm/厚鋁板	UCT534509SC-3 深灰色	1		1	3.304	0.406	0.406	0.273	0.273	
50		J851-HN-KB54	3mm/厚鋁板	UCT534509SC-3 深灰色	2		2	27.775	1.708	3.416	1.430	2.860	
51		J851-HN-KB56	3mm/厚鋁板	UCT534509SC-3 深灰色	1		1	8.451	1.039	1.039	0.816	0.816	
52	A	J851-HN-KB57	3mm/厚鋁板	UCT534509SC-3 深灰色	1		1	2.111	0.260	0.260	0.132	0.132	
53	A	J851-HN-KB58	3mm/厚鋁板	UCT534509SC-3 深灰色	1		1	1.690	0.208	0.208	0.105	0.105	
54	A	J851-HN-KB59	3mm/厚鋁板	UCT534509SC-3 深灰色	1		1	2.281	0.281	0.281	0.143	0.143	
55	A	J851-HN-KB60	3mm/厚鋁板	UCT534509SC-3 深灰色	1		1	2.423	0.298	0.298	0.149	0.149	
56	A	J851-HN-KB61	3mm/厚鋁板	UCT534509SC-3 深灰色	1		1	2.233	0.275	0.275	0.216	0.216	
57	A	J851-HN-KB62	3mm/厚鋁板	UCT534509SC-3 深灰色	1		1	2.633	0.324	0.324	0.258	0.258	
58	A	J851-HN-KB64	3mm/厚鋁板	UCT534509SC-3 深灰色	1		1	2.837	0.349	0.349	0.320	0.320	
59	A	J851-HN-KB65	3mm/厚鋁板	UCT534509SC-3 深灰色	1		1	3.829	0.471	0.471	0.437	0.437	
60	A	J851-HN-KB66	3mm/厚鋁板	UCT534509SC-3 深灰色	1		1	3.964	0.488	0.488	0.453	0.453	
61	A	J851-HN-KB64A	3mm/厚鋁板	UCT534509SC-3 深灰色	1		1	2.199	0.271	0.271	0.258	0.258	
62	A	J851-HN-KB65A	3mm/厚鋁板	UCT534509SC-3 深灰色	1		1	3.019	0.371	0.371	0.355	0.355	
63	A	J851-HN-KB66A	3mm/厚鋁板	UCT534509SC-3 深灰色	1		1	3.110	0.383	0.383	0.365	0.365	

美特鋁質有限公司 MDI Aluminium Fabricator Ltd.		工程號: J-851	計算: WYY	日期:	2021.09.08	送呈: 施哥							
地盤名稱: 青衣明翹匯		核對:		日期:		副本:							
項目類別: 平台項目		批准:		日期:									
BM編號:		修改版次: A	A/C Code:	總V.F.:	93.62	總重量: 932.06							
				93.62		此BM依據資料計算							
序號	修改內容	鋁板圖號	鋁板名稱	顏色	實用	後備	總數	總重量	總展開面積		備註		
									單件展開面積	平方米		單件V.F.	總V.F.
									平方米				
64	A	J851-HN-KB67	3mm厚鋁板	UCT534509SC-3 深灰色	1		1	3.975	0.489	0.489	0.433	0.433	
65	A	J851-HN-KB68	3mm厚鋁板	UCT534509SC-3 深灰色	1		1	6.179	0.760	0.760	0.716	0.716	
66	A	J851-HN-KB69	3mm厚鋁板	UCT534509SC-3 深灰色	1		1	6.397	0.787	0.787	0.742	0.742	
67	A	J851-HN-KB7A	3mm厚鋁板	UCT534509SC-3 深灰色	1		1	3.080	0.379	0.379	0.351	0.351	
68	A	J851-HN-KB68A	3mm厚鋁板	UCT534509SC-3 深灰色	1		1	4.866	0.599	0.599	0.582	0.582	
69	A	J851-HN-KB69A	3mm厚鋁板	UCT534509SC-3 深灰色	1		1	5.042	0.620	0.620	0.603	0.603	
70		J851-HN-KB70	3mm厚鋁板	UCT534509SC-3 深灰色	1		1	3.995	0.491	0.491	0.449	0.449	
71		J851-HN-KB71	3mm厚鋁板	UCT534509SC-3 深灰色	1		1	3.035	0.373	0.373	0.343	0.343	
72		J851-HN-KB72	3mm厚鋁板	UCT534509SC-3 深灰色	1		1	4.045	0.498	0.498	0.463	0.463	
73		J851-HN-KB73	3mm厚鋁板	UCT534509SC-3 深灰色	1		1	4.171	0.513	0.513	0.478	0.478	
74		J851-HN-KB71A	3mm厚鋁板	UCT534509SC-3 深灰色	2		2	4.718	0.290	0.580	0.277	0.554	
75		J851-HN-KB72A	3mm厚鋁板	UCT534509SC-3 深灰色	2		2	6.387	0.393	0.786	0.375	0.750	
76		J851-HN-KB73A	3mm厚鋁板	UCT534509SC-3 深灰色	2		2	6.554	0.403	0.806	0.385	0.770	
77		J851-HN-KB74	3mm厚鋁板	UCT534509SC-3 深灰色	1		1	3.035	0.373	0.373	0.343	0.343	
78		J851-HN-KB75	3mm厚鋁板	UCT534509SC-3 深灰色	1		1	4.045	0.498	0.498	0.463	0.463	
79		J851-HN-KB76	3mm厚鋁板	UCT534509SC-3 深灰色	1		1	4.171	0.513	0.513	0.478	0.478	
80	A	J851-HN-KB77	3mm厚鋁板	UCT534509SC-3 深灰色	1		1	3.960	0.487	0.487	0.365	0.365	
81	A	J851-HN-KB78	3mm厚鋁板	UCT534509SC-3 深灰色	1		1	3.616	0.445	0.445	0.332	0.332	
82	A	J851-HN-KB79	3mm厚鋁板	UCT534509SC-3 深灰色	1		1	4.695	0.578	0.578	0.451	0.451	
83	A	J851-HN-KB80	3mm厚鋁板	UCT534509SC-3 深灰色	1		1	6.942	0.854	0.854	0.729	0.729	
84	A	J851-HN-KB81	3mm厚鋁板	UCT534509SC-3 深灰色	3		3	10.654	0.437	1.310	0.403	1.208	

美特鋁質有限公司 MIDI Aluminium Fabricator Ltd.		工程號: J-851	計算: WYY	日期:	2021.09.08	送呈: 施哥							
地盤名稱: 青衣明耀匯 <td>核對:</td> <td>日期:</td> <td></td> <td></td> <td>副本:</td>		核對:	日期:			副本:							
項目類別: 平台項目 <td>批准:</td> <td>日期:</td> <td></td> <td></td> <td></td>		批准:	日期:										
BM編號:		修改版次: A <td>A/C Code: <td>總V.F.:</td> <td>93.62</td> <td>總重量:</td> </td>	A/C Code: <td>總V.F.:</td> <td>93.62</td> <td>總重量:</td>	總V.F.:	93.62	總重量:							
					932.06	此BM依據資料計算							
序號	修改內容	鋁板圖號	鋁板名稱	顏色	實用	後備	總數	總重量	單件展開面積		備註		
									單件展開面積	總展開面積			
									平方米		平方米		
85	A	J851-HN-KB82	3mm/厚鋁板	UCT534509SC-3 深灰色	1		1	3.547	0.436	0.436	0.402	0.402	
86	A	J851-HN-KB83	3mm/厚鋁板	UCT534509SC-3 深灰色	1		1	8.189	1.007	1.007	0.885	0.885	
87		J851-HN-KB84	3mm/厚鋁板	UCT534509SC-3 深灰色	1		1	7.520	0.925	0.925	0.747	0.747	
88		J851-HN-KB85	3mm/厚鋁板	UCT534509SC-3 深灰色	3		3	21.411	0.878	2.634	0.752	2.257	
89		J851-HN-KB86	3mm/厚鋁板	UCT534509SC-3 深灰色	1		1	6.263	0.770	0.770	0.727	0.727	
90		J851-HN-KB87	3mm/厚鋁板	UCT534509SC-3 深灰色	1		1	6.833	0.840	0.840	0.655	0.655	
91	A	J851-HN-KB95	3mm/厚鋁板	UCT534509SC-3 深灰色	1		1	10.970	1.349	1.349	1.102	1.102	
92	A	J851-HN-KB96	3mm/厚鋁板	UCT534509SC-3 深灰色	1		1	14.432	1.775	1.775	1.481	1.481	
93	A	J851-HN-KB97	3mm/厚鋁板	UCT534509SC-3 深灰色	1		1	4.521	0.556	0.556	0.394	0.394	
94	A	J851-HN-KB98	3mm/厚鋁板	UCT534509SC-3 深灰色	1		1	4.521	0.556	0.556	0.394	0.394	
95	A	J851-HN-KB99	3mm/厚鋁板	UCT534509SC-3 深灰色	2		2	8.766	0.539	1.078	0.380	0.760	
96	A	J851-HN-KB100	3mm/厚鋁板	UCT534509SC-3 深灰色	1		1	4.414	0.543	0.543	0.383	0.383	
97	A	J851-HN-KB101	3mm/厚鋁板	UCT534509SC-3 深灰色	1		1	3.682	0.453	0.453	0.312	0.312	
98	A	J851-HN-KB102	3mm/厚鋁板	UCT534509SC-3 深灰色	1		1	5.511	0.678	0.678	0.490	0.490	
99	A	J851-HN-KB103	3mm/厚鋁板	UCT534509SC-3 深灰色	3		3	11.931	0.489	1.467	0.341	1.022	
100	A	J851-HN-KB104	3mm/厚鋁板	UCT534509SC-3 深灰色	1		1	3.972	0.489	0.489	0.340	0.340	
101	A	J851-HN-KB105	3mm/厚鋁板	UCT534509SC-3 深灰色	1		1	3.350	0.412	0.412	0.279	0.279	
102	A	J851-HN-KB106	3mm/厚鋁板	UCT534509SC-3 深灰色	1		1	0.957	0.118	0.118	0.053	0.053	
103	A	J851-HN-KB110	3mm/厚鋁板	UCT534509SC-3 深灰色	1		1	4.299	0.529	0.529	0.361	0.361	
104	A	J851-HN-KB111	3mm/厚鋁板	UCT534509SC-3 深灰色	1		1	1.968	0.242	0.242	0.145	0.145	
105							總合計:	932.06	126	114.64		93.621	





美特鋁質 有限公司  
MIDI Aluminium Fabricator Ltd.

數量	備註
1	

工程號	J-851	地盤	青衣明翹匯
-----	-------	----	-------

注：開孔為上下均等，左右均等。

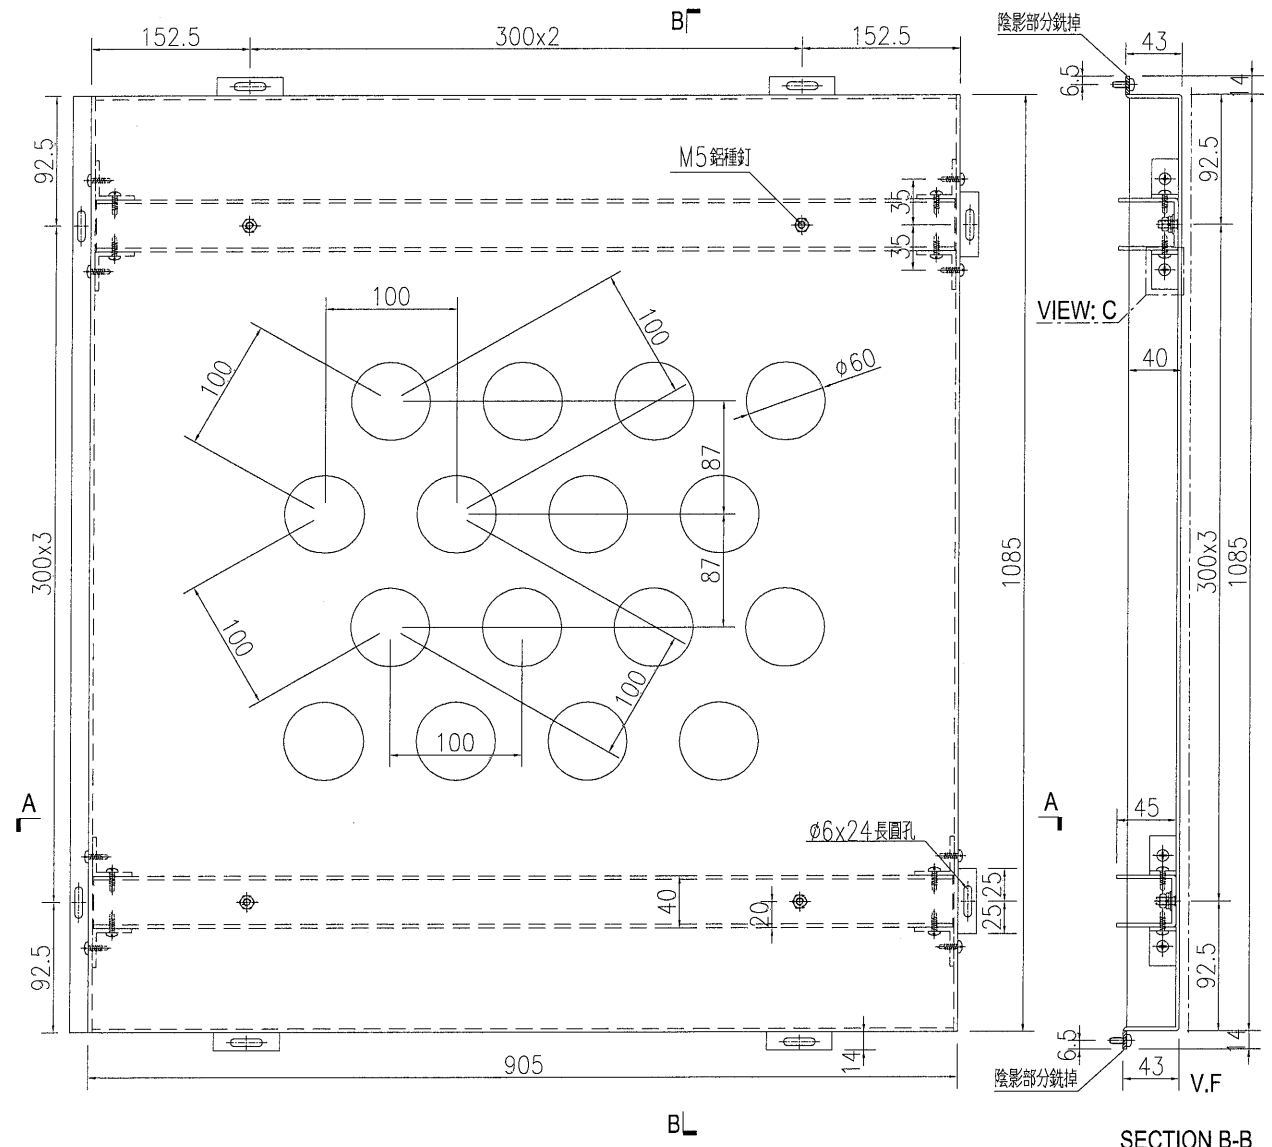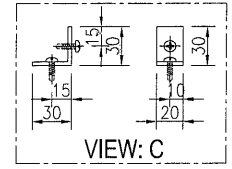

名稱	鋁板加工圖	制圖	WYY	2021.08.30	修改		
材料	3mm 鋁板	復核			日期		
顏色	FUC43350 白色	批准			圖號	J851-HN-KB01	




深灰色



數量	備註
1	

工程號	J-851	地盤	青衣明翹匯
-----	-------	----	-------

注：開孔為上下均等，左右均等。

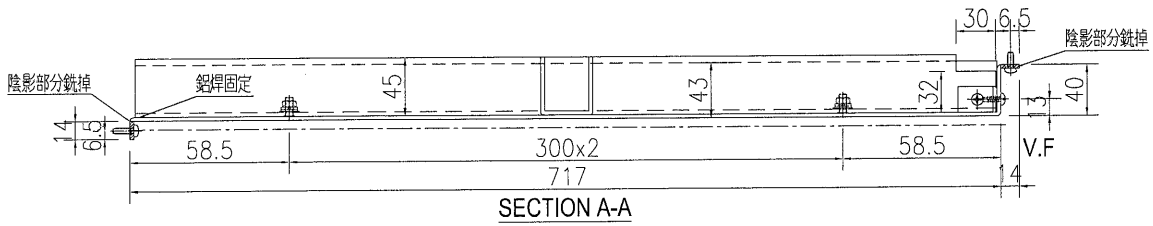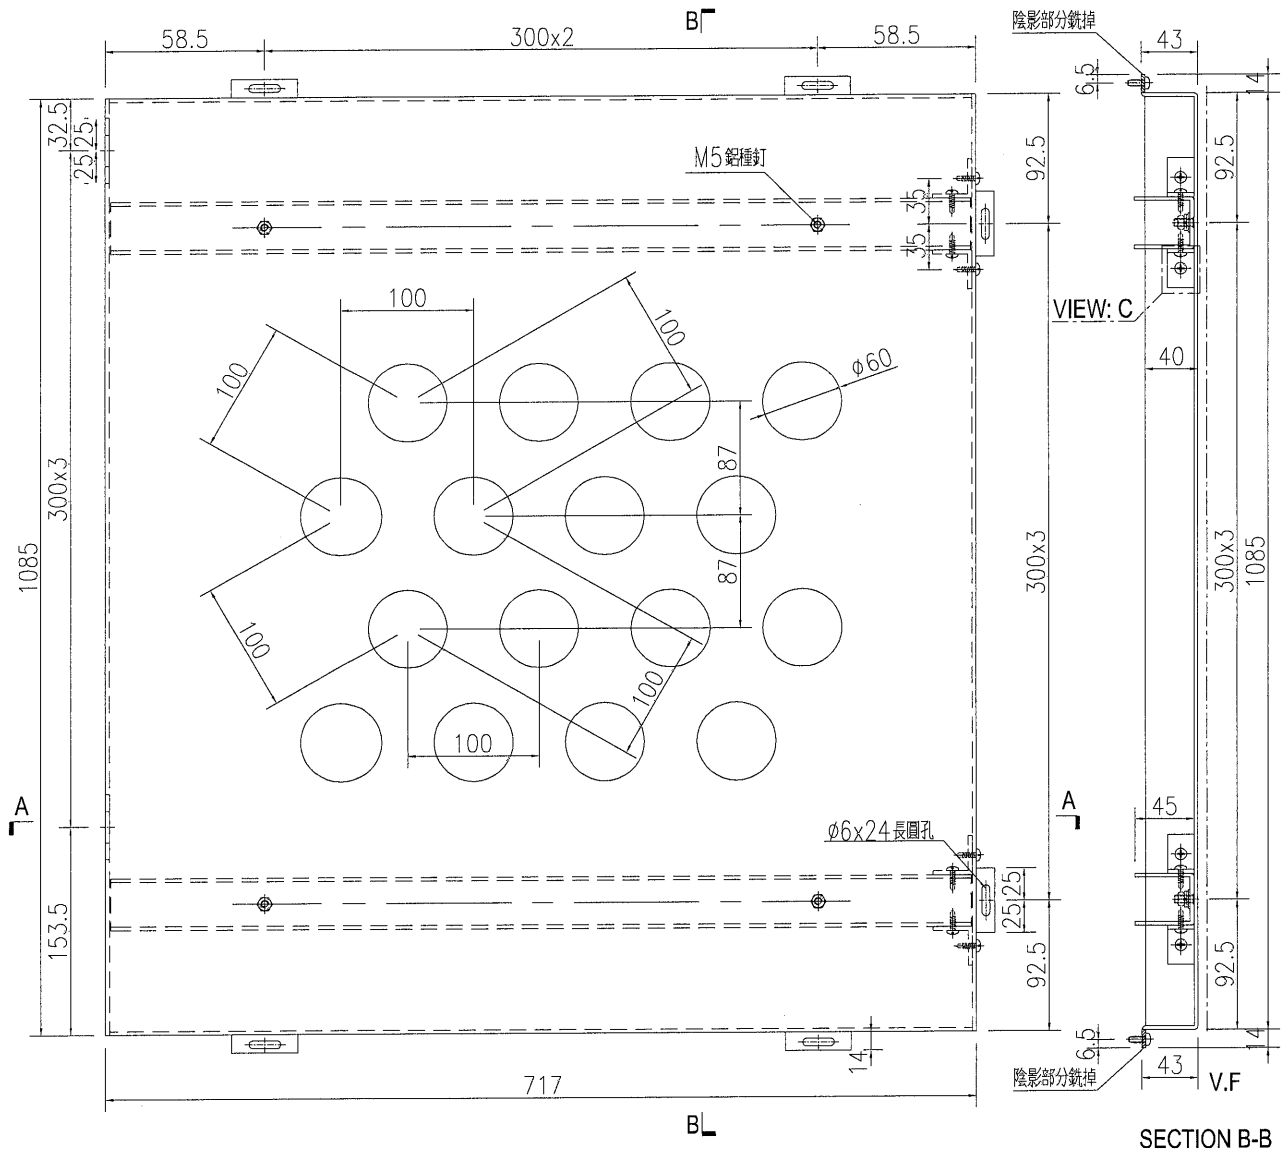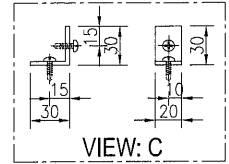

名稱	鋁板加工圖	制圖	WYY	2021.08.30	修改		
材料	3mm 鋁板	復核			日期		
顏色	<del>TUC43350 白色</del>	批准			圖號	J851-HN-KB05	


深灰色





數量	備註
1	

工程號	J-851	地盤	青衣明翹匯
-----	-------	----	-------

注：開孔為上下均等，左右均等。

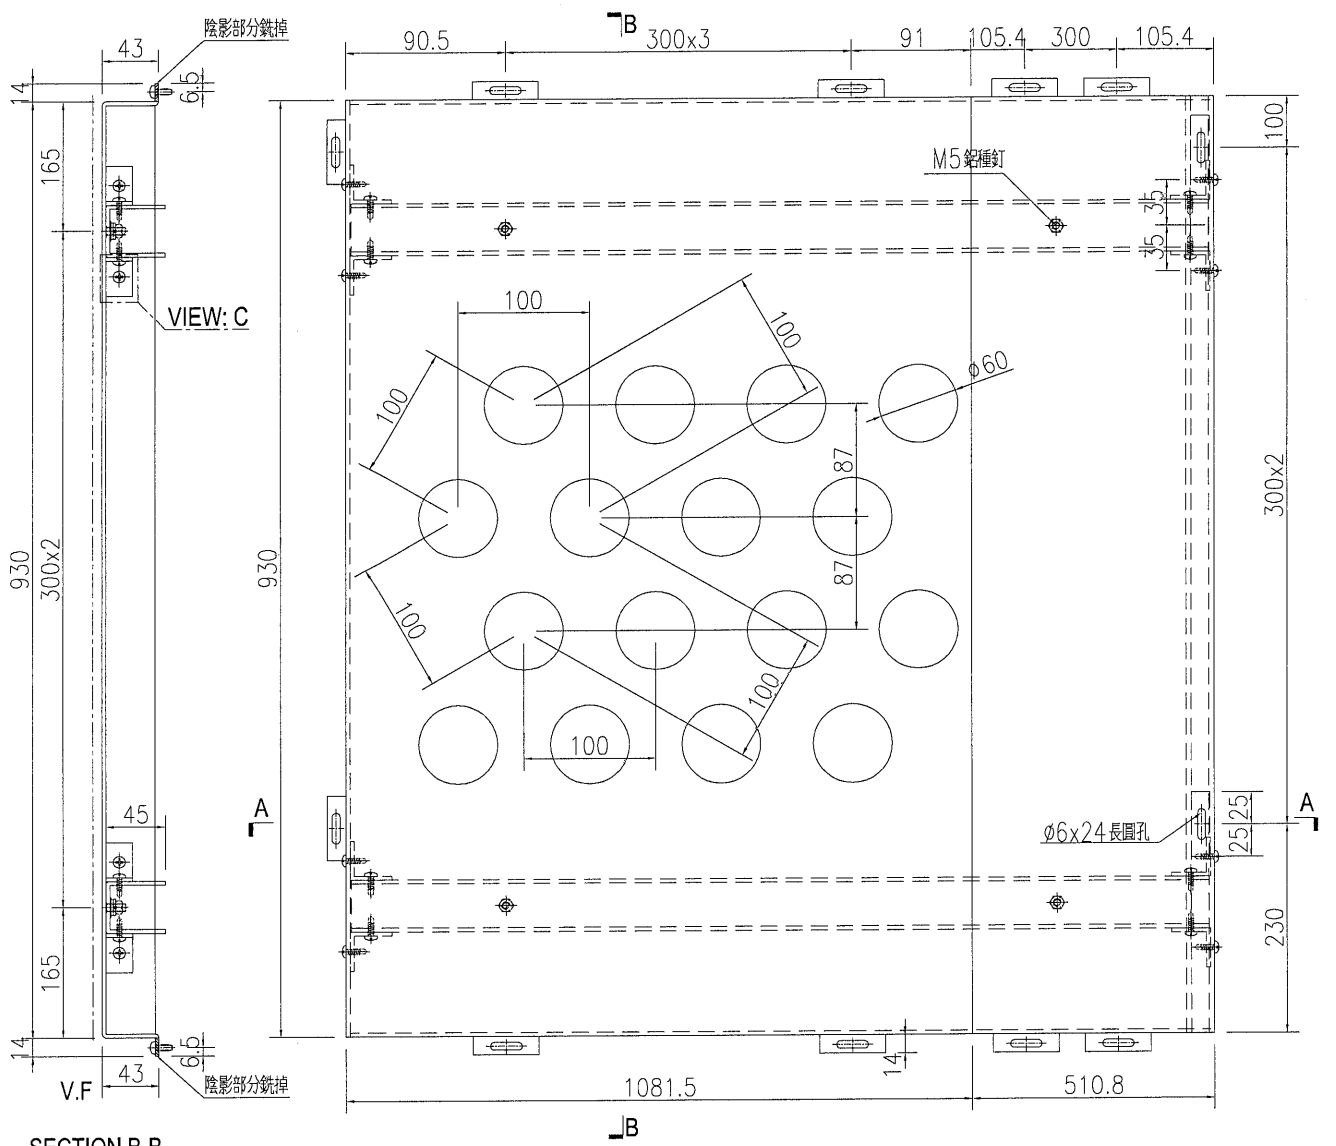

SECTION B-B

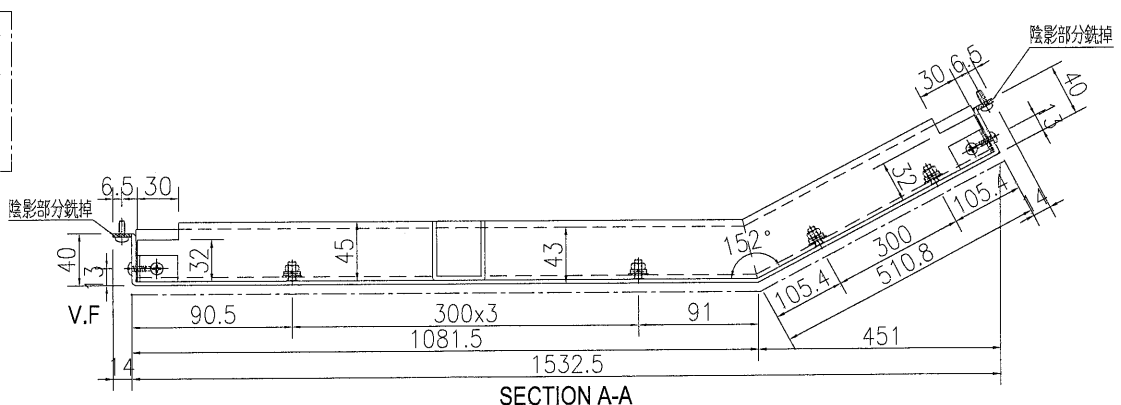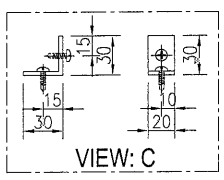

SECTION A-A



名稱	鋁板加工圖	制圖	WYY	2021.08.30	修改		
材料	3mm 鋁板	復核			日期		
顏色	<del>TUG43350 白色</del>	批准			圖號	J851-HN-KB96	

深藍色

數量	備註
----	----

1	
---	--

注：開孔為上下均等，左右均等。

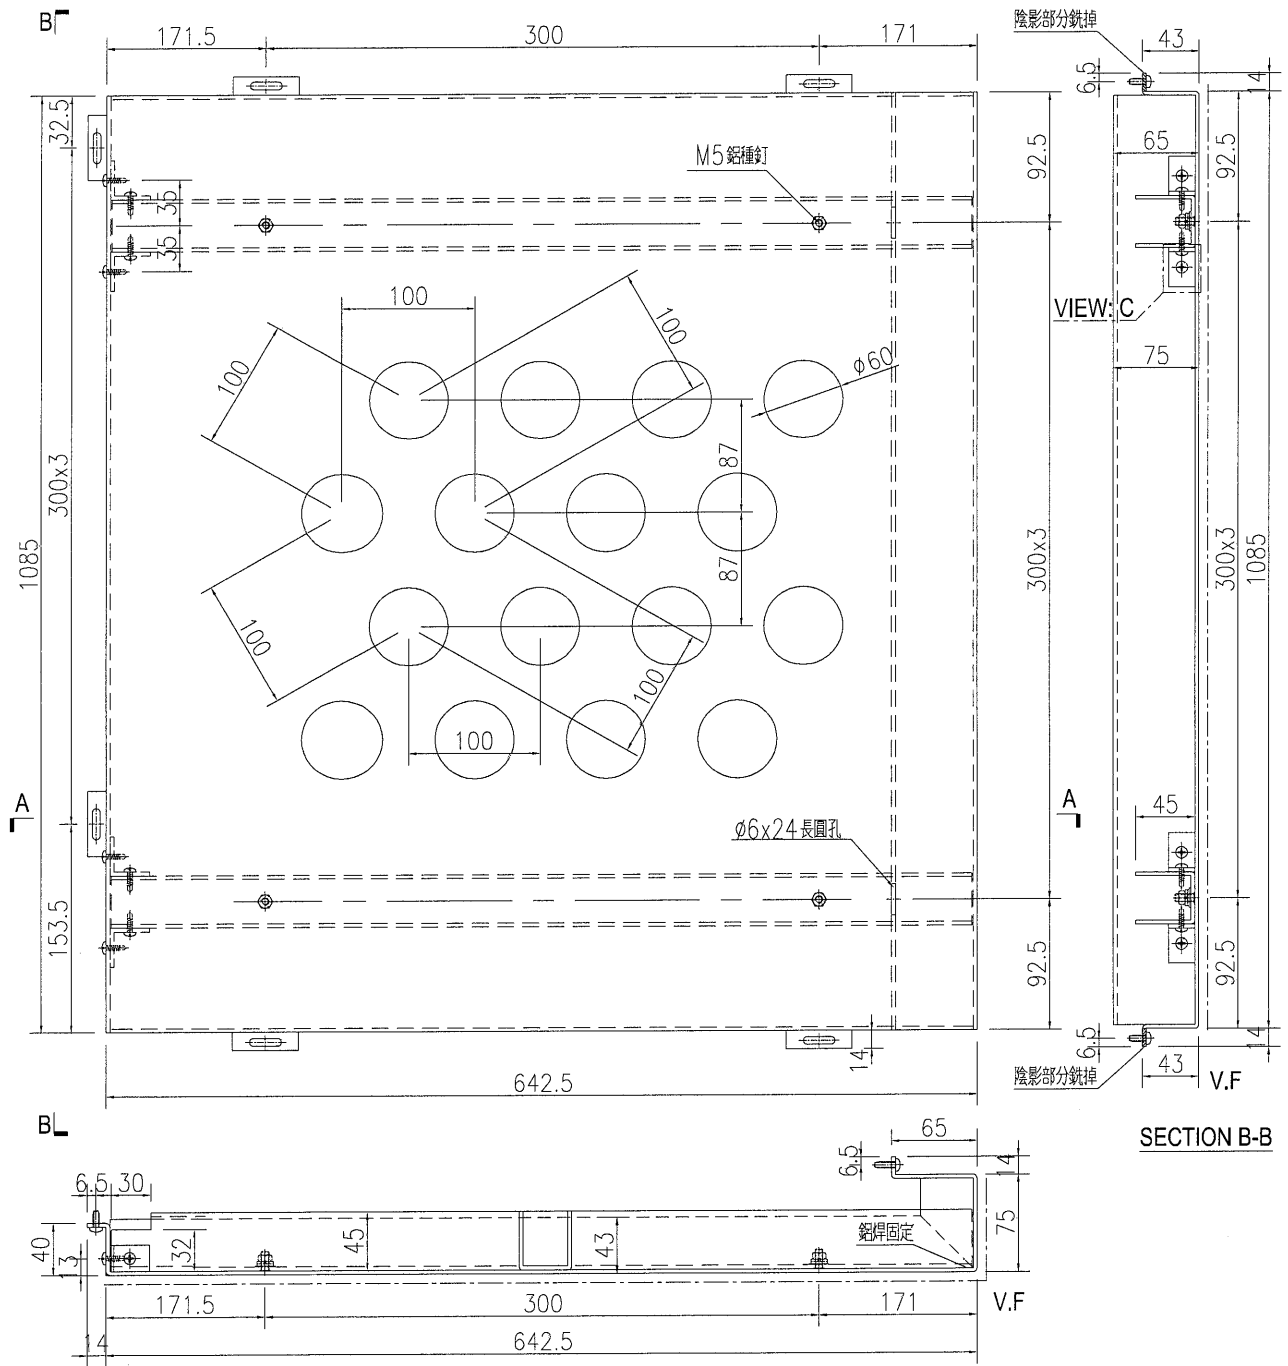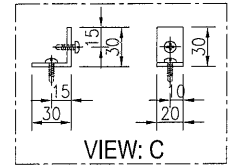

名稱	鋁板加工圖	制圖	WYY	2021.08.30	修改		
材料	3mm 鋁板	復核			日期		
顏色	TUC43350 白色	批准			圖號	J851-HN-KB12	

深灰色



美特鋁質 有限公司  
MIDI Aluminium Fabricator Ltd.

工程號




J-851

地盤

青衣明翹匯

數量	備註
1	

注：開孔為上下均等，左右均等。

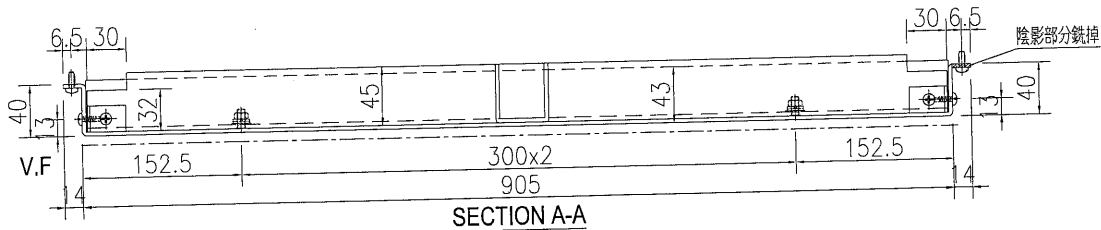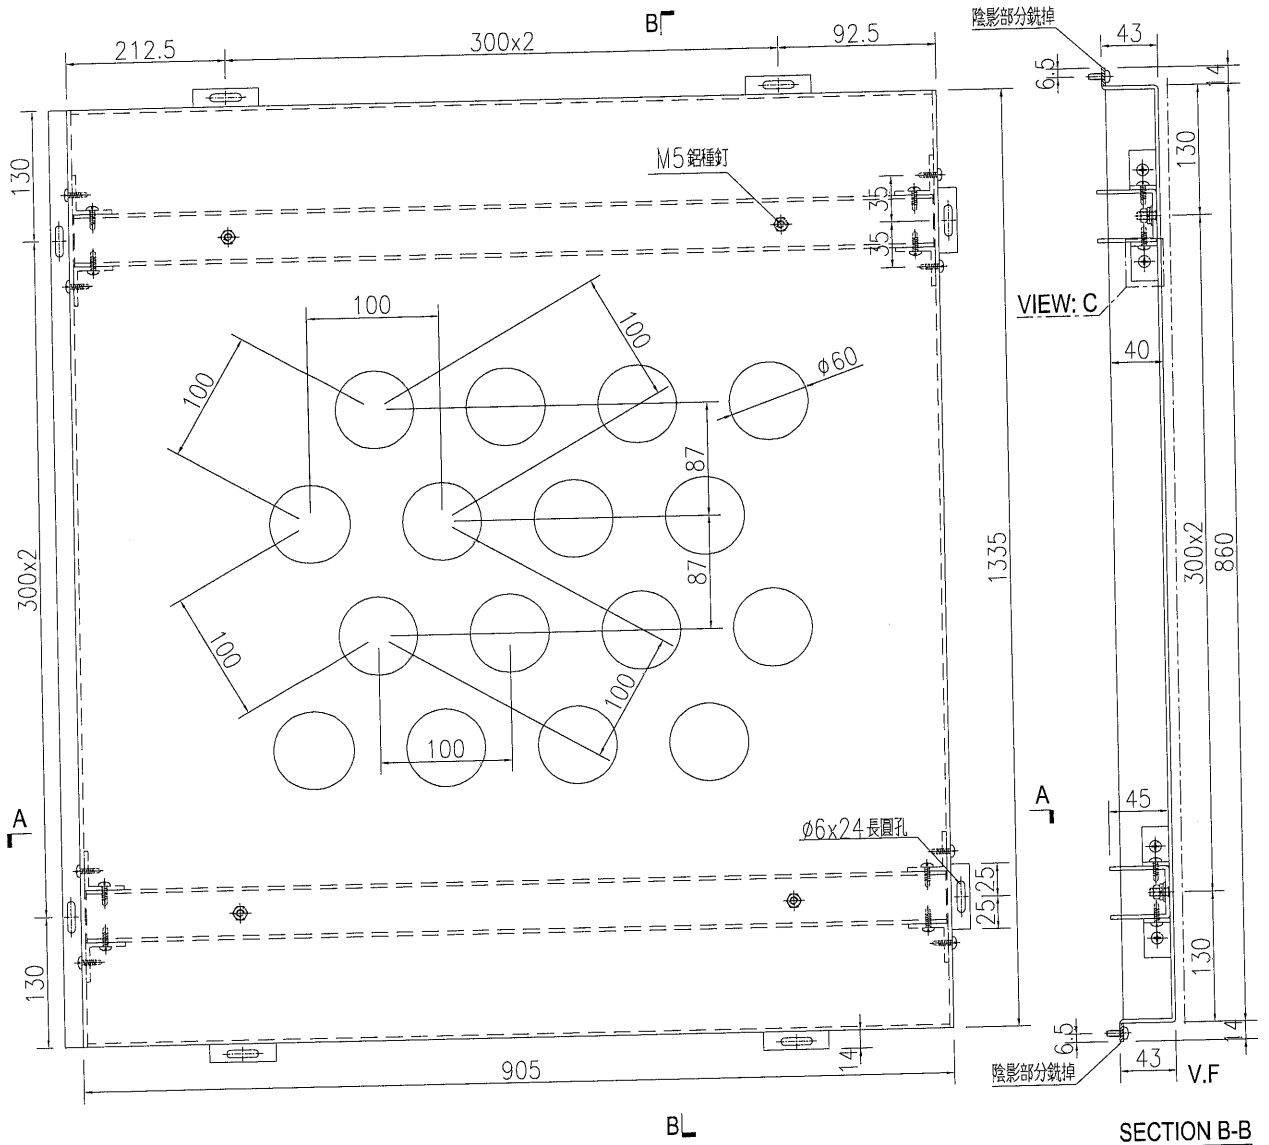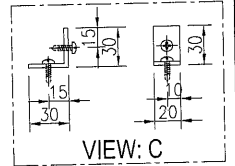

SECTION B-B

名稱	鋁板加工圖	制圖	WYY	2021.08.30	修改	
材料	3mm 鋁板	復核			日期	
顏色	TUG43350 白色	批准			圖號	J851-HN-KB13

深灰色






美特鋁質 有限公司  
MIDI Aluminium Fabricator Ltd.

序号	物料编号	数量	长度L	A	B	C	D	E	F				
1	J851-HN-KB14	1	905	152.5	300	x	2	152.5	212.5	300	x	2	92.5
2	J851-HN-KB15	2	874	137	300	x	2	137	197	300	x	2	77
3	J851-HN-KB16	1	881	140.5	300	x	2	140.5	200.5	300	x	2	80.5

工程號 J-851 地盤 青衣明翹匯

注：開孔為上下均等，左右均等。

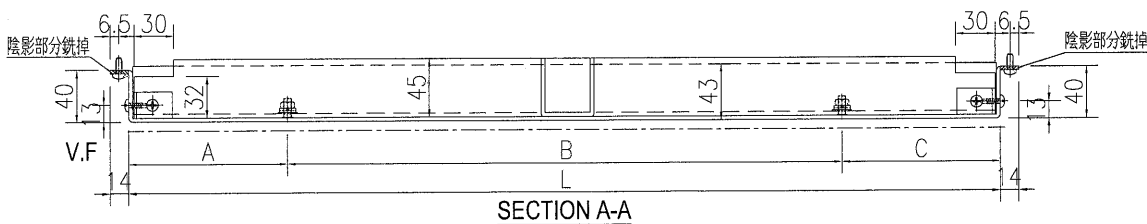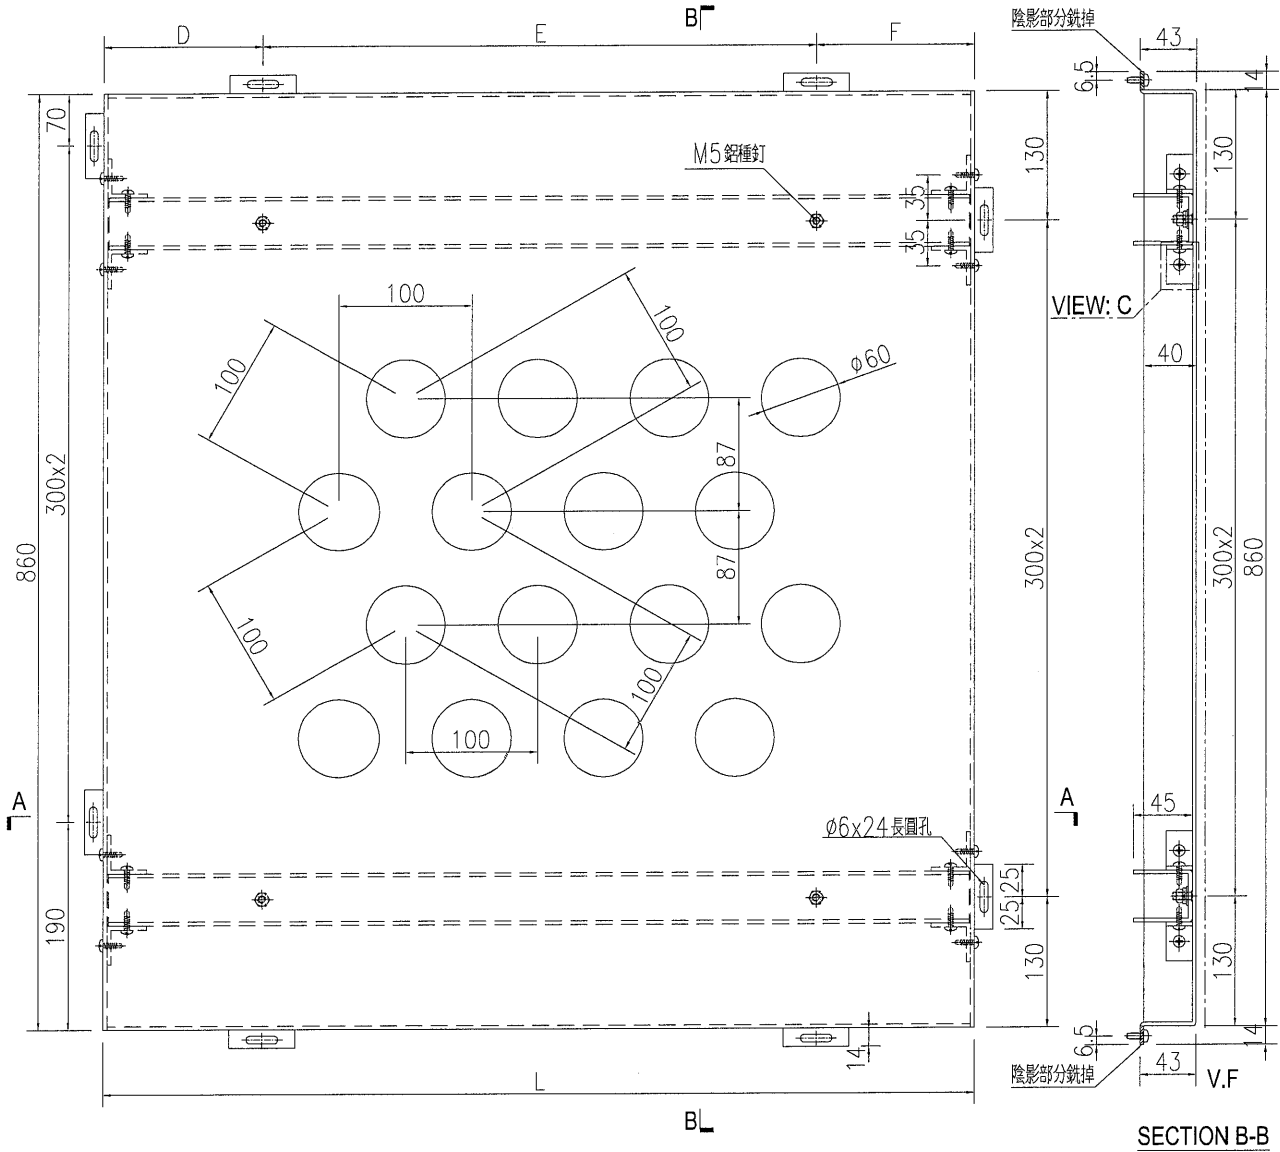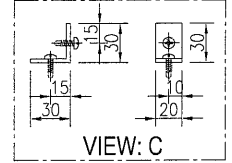

名稱	鋁板加工圖	制圖	WYY	2021.08.30	修改		
材料	3mm 鋁板	復核			日期		
顏色	TUC43350 白色	批准			圖號	J851-HN-KB14	

深灰色



美特鋁質 有限公司  
MIDI Aluminium Fabricator Ltd.

工程號



J-851

地盤

青衣明翹匯

數量	備註
1	

注：開孔為上下均等，左右均等。

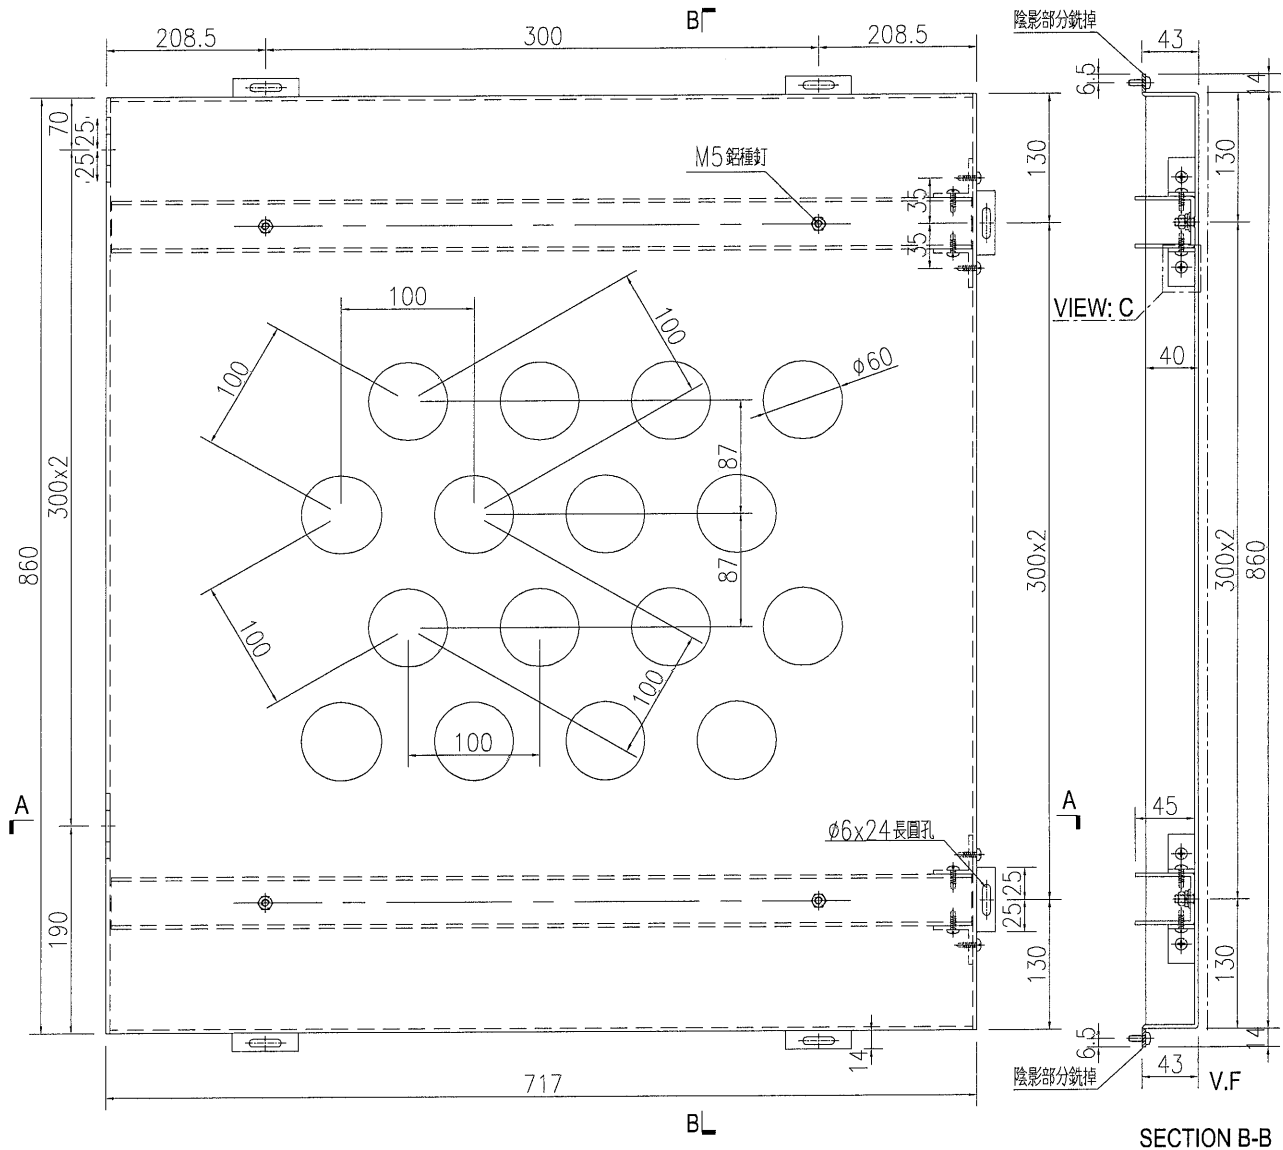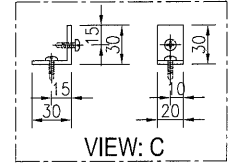

名稱	鋁板加工圖	制圖	WYY	2021.08.30	修改		
材料	3mm 鋁板	復核			日期		
顏色	TUC43350 白色	批准			圖號	J851-HN-KB17	

深灰色





美特鋁質有限公司  
MIDI Aluminium Fabricator Ltd.

數量 備註


1

工程號 J-851 地盤 青衣明翹匯

注：開孔為上下均等，左右均等。

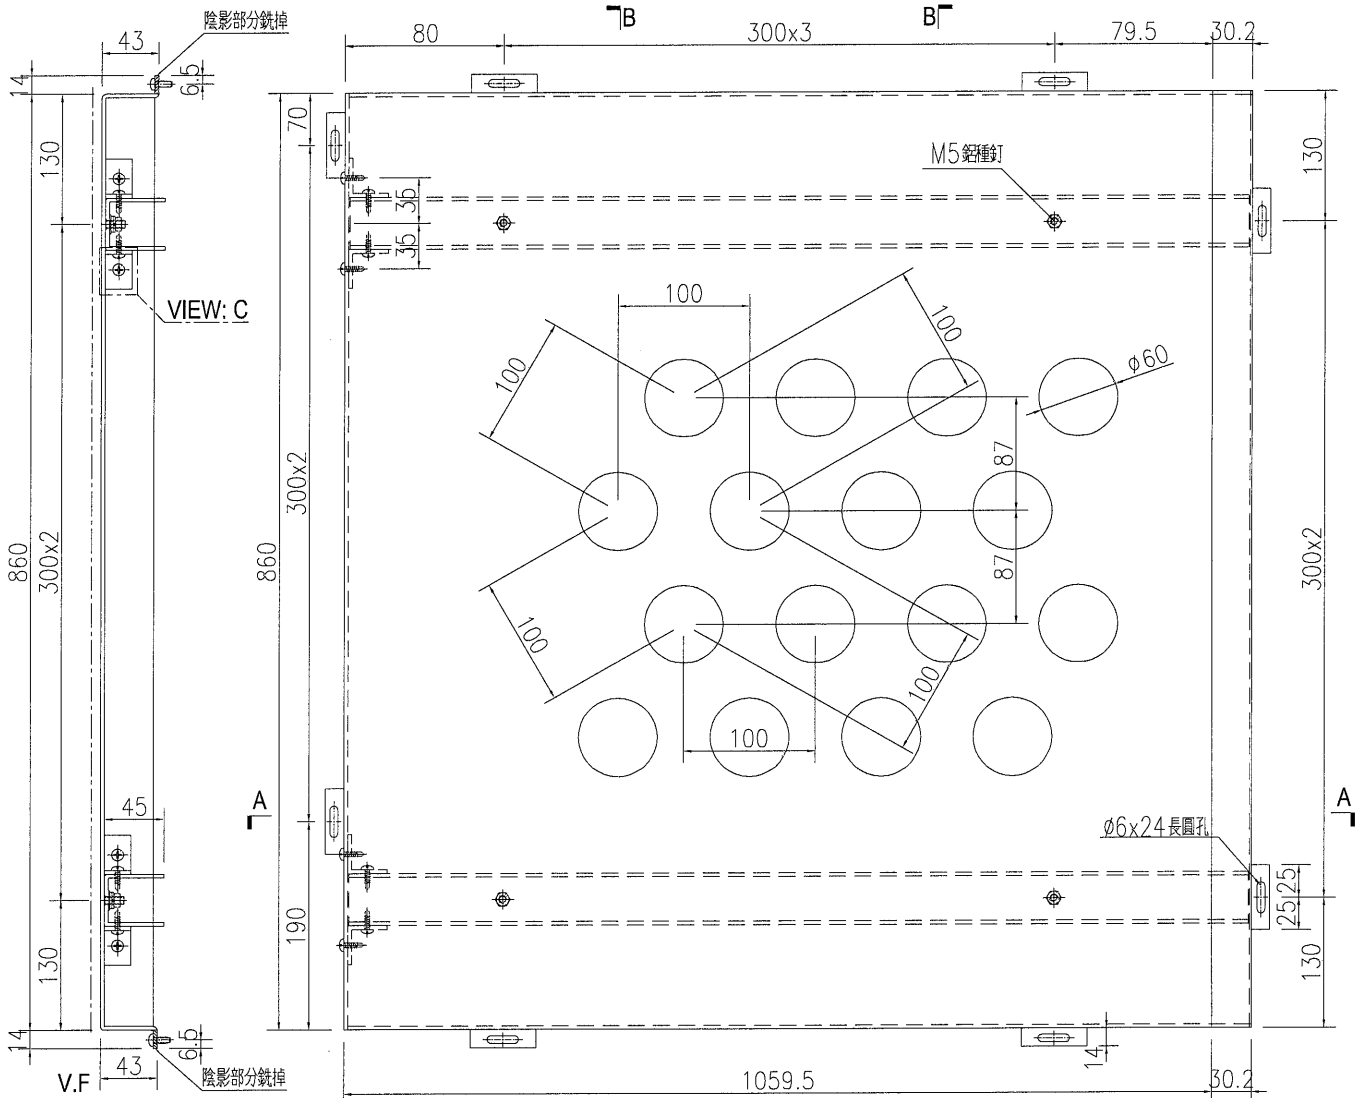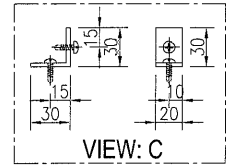

SECTION B-B

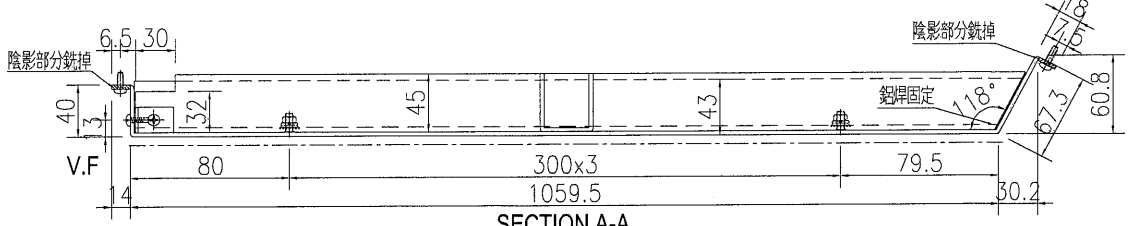

SECTION A-A

名稱	鋁板加工圖	制圖	WYY	2021.08.30	修改		
材料	3mm 鋁板	復核			日期		
顏色	TUC43350 白色	批准			圖號	J851-HN-KB18	

深灰色







美特鋁質 有限公司  
MIDI Aluminium Fabricator Ltd.

工程號 J-851 地盤 青衣明翹匯

數量	備註
1	

注：開孔為上下均等，左右均等。

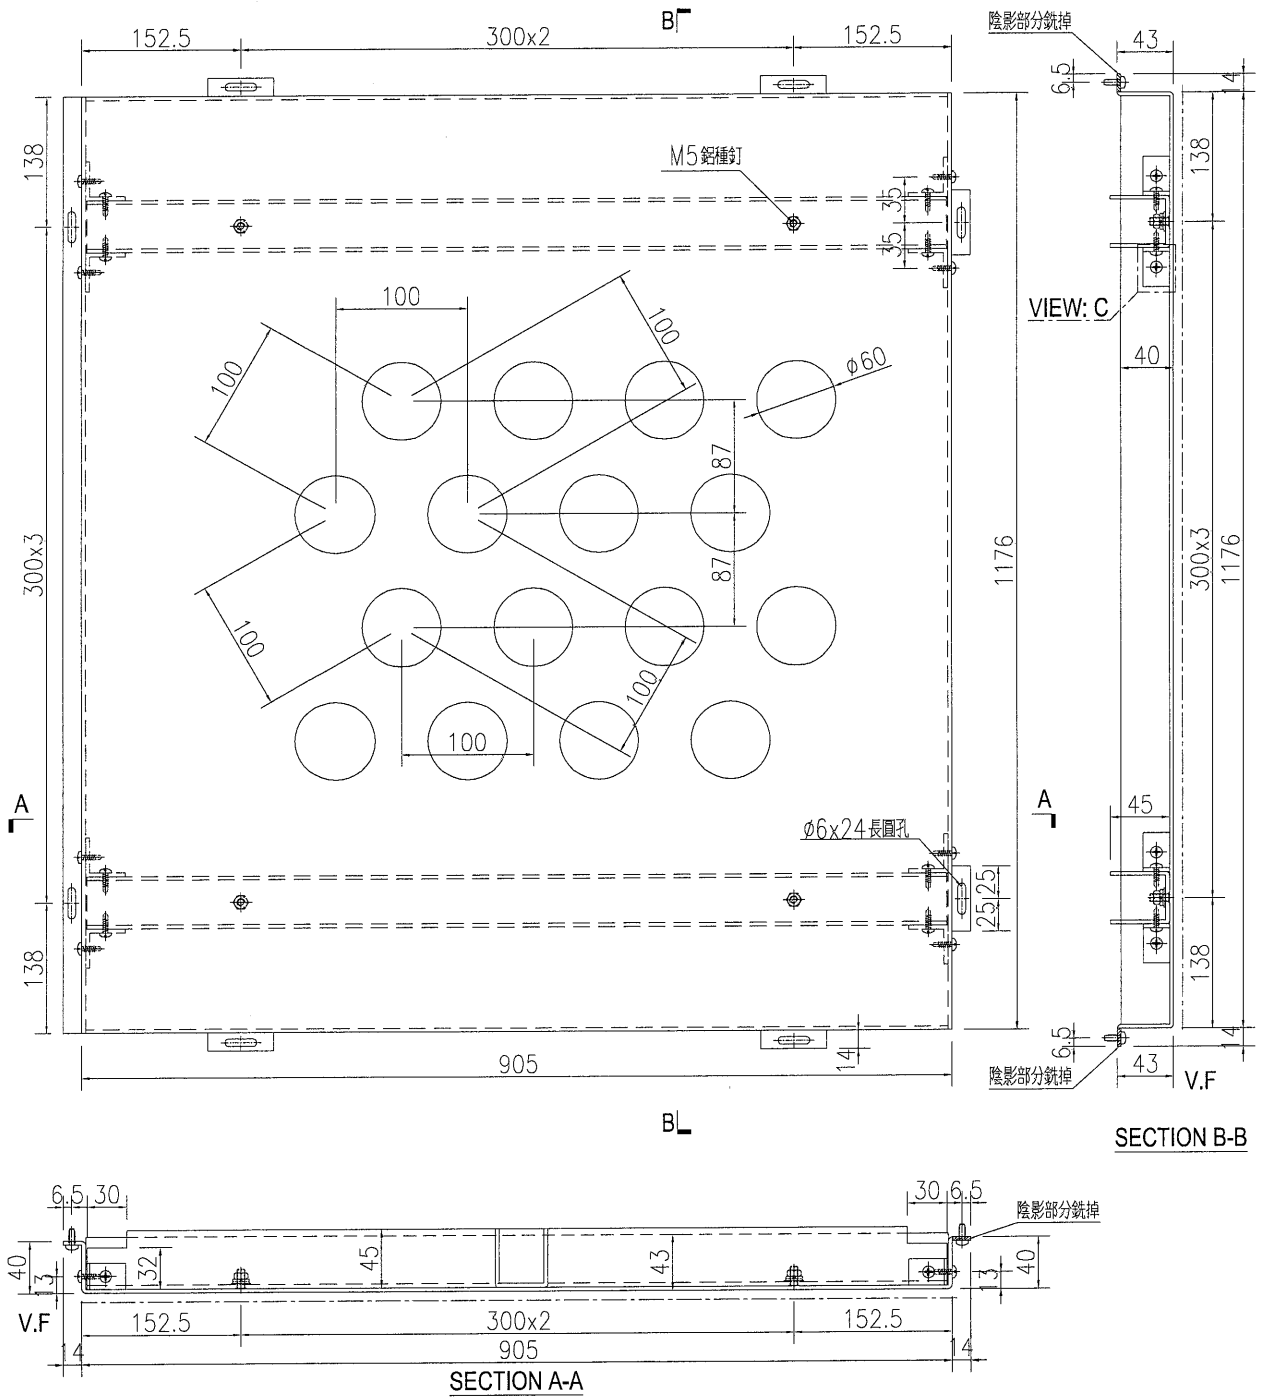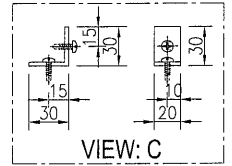

名稱	鋁板加工圖	制圖	WYY	2021.08.30	修改		
材料	3mm 鋁板	復核			日期		
顏色	TUC43350 白色	批准			圖號	J851-HN-KB20	

深灰色






數量	備註
1	


工程號	J-851	地盤	青衣明翹匯
-----	-------	----	-------

注：開孔為上下均等，左右均等。

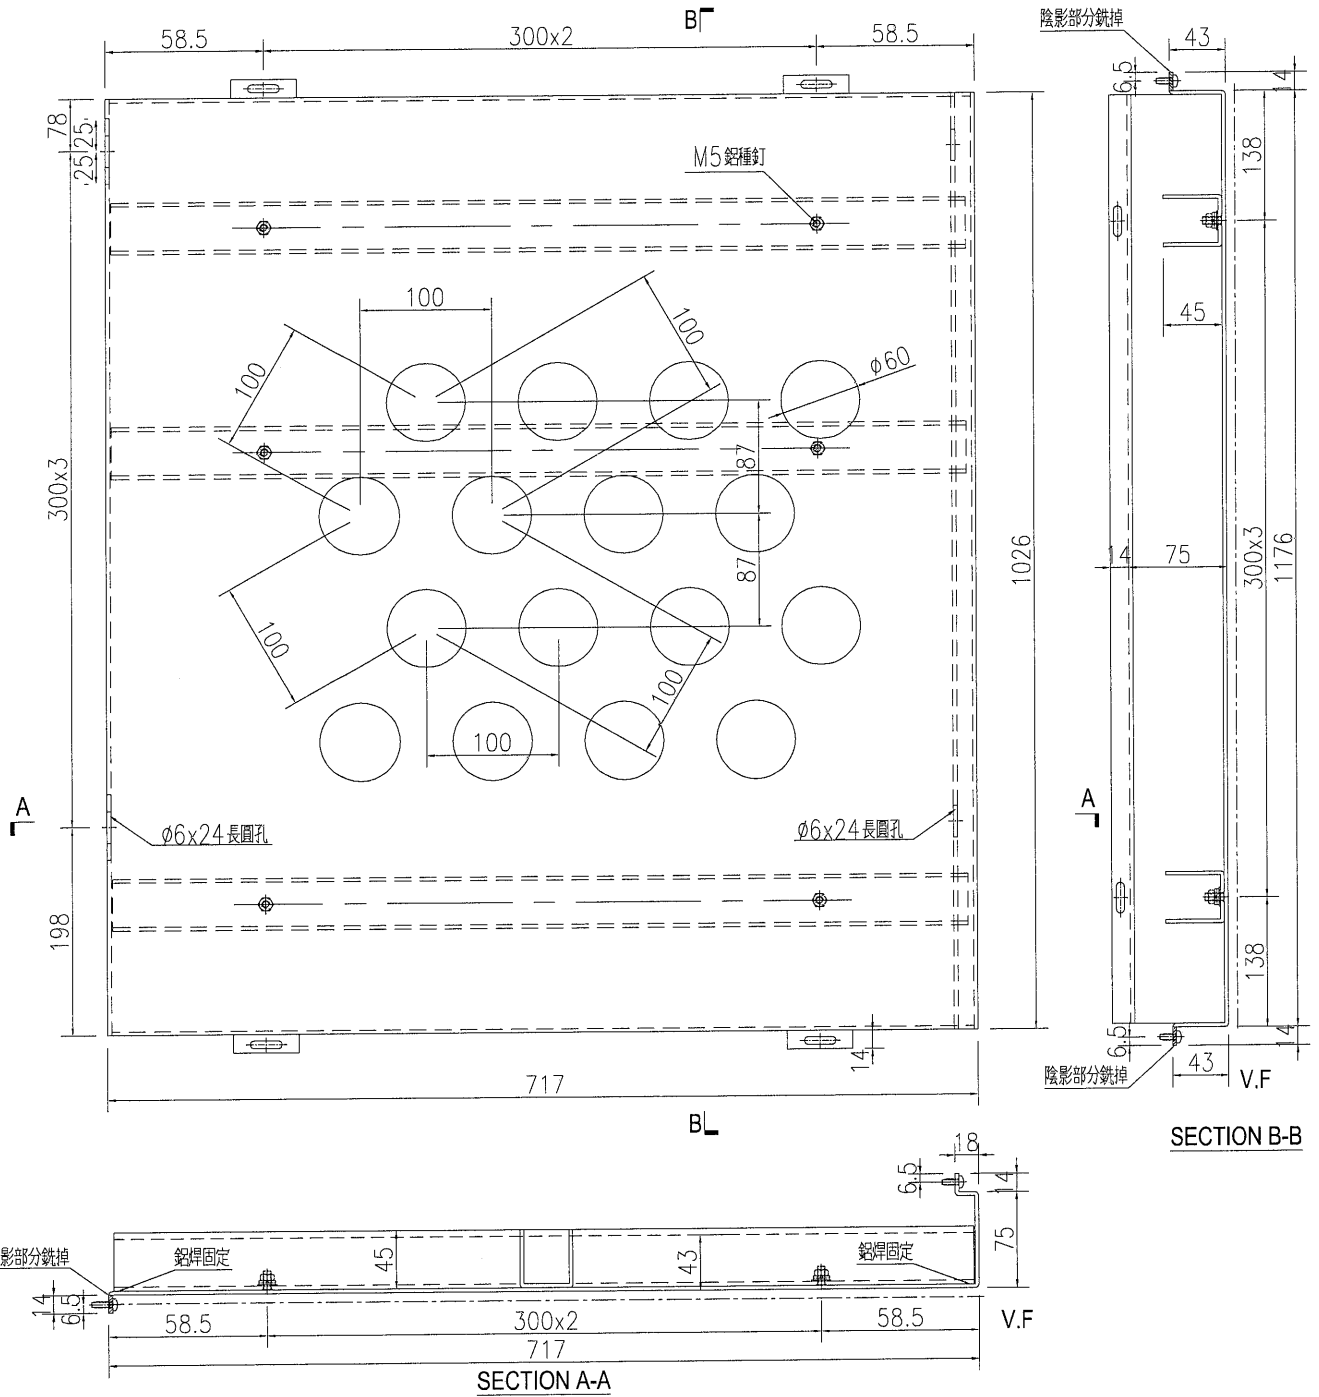

名稱	鋁板加工圖	制圖	WYY	2021.08.30	修改		
材料	3mm 鋁板	復核			日期		
顏色	<del>TUC43350 白色</del>	批准			圖號	J851-HN-KB24	

李友倫


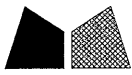


美特鋁質 有限公司  
MIDI Aluminium Fabricator Ltd.

工程號 J-851 地盤 青衣明翹匯

數量	備註
1	

注：開孔為上下均等，左右均等。

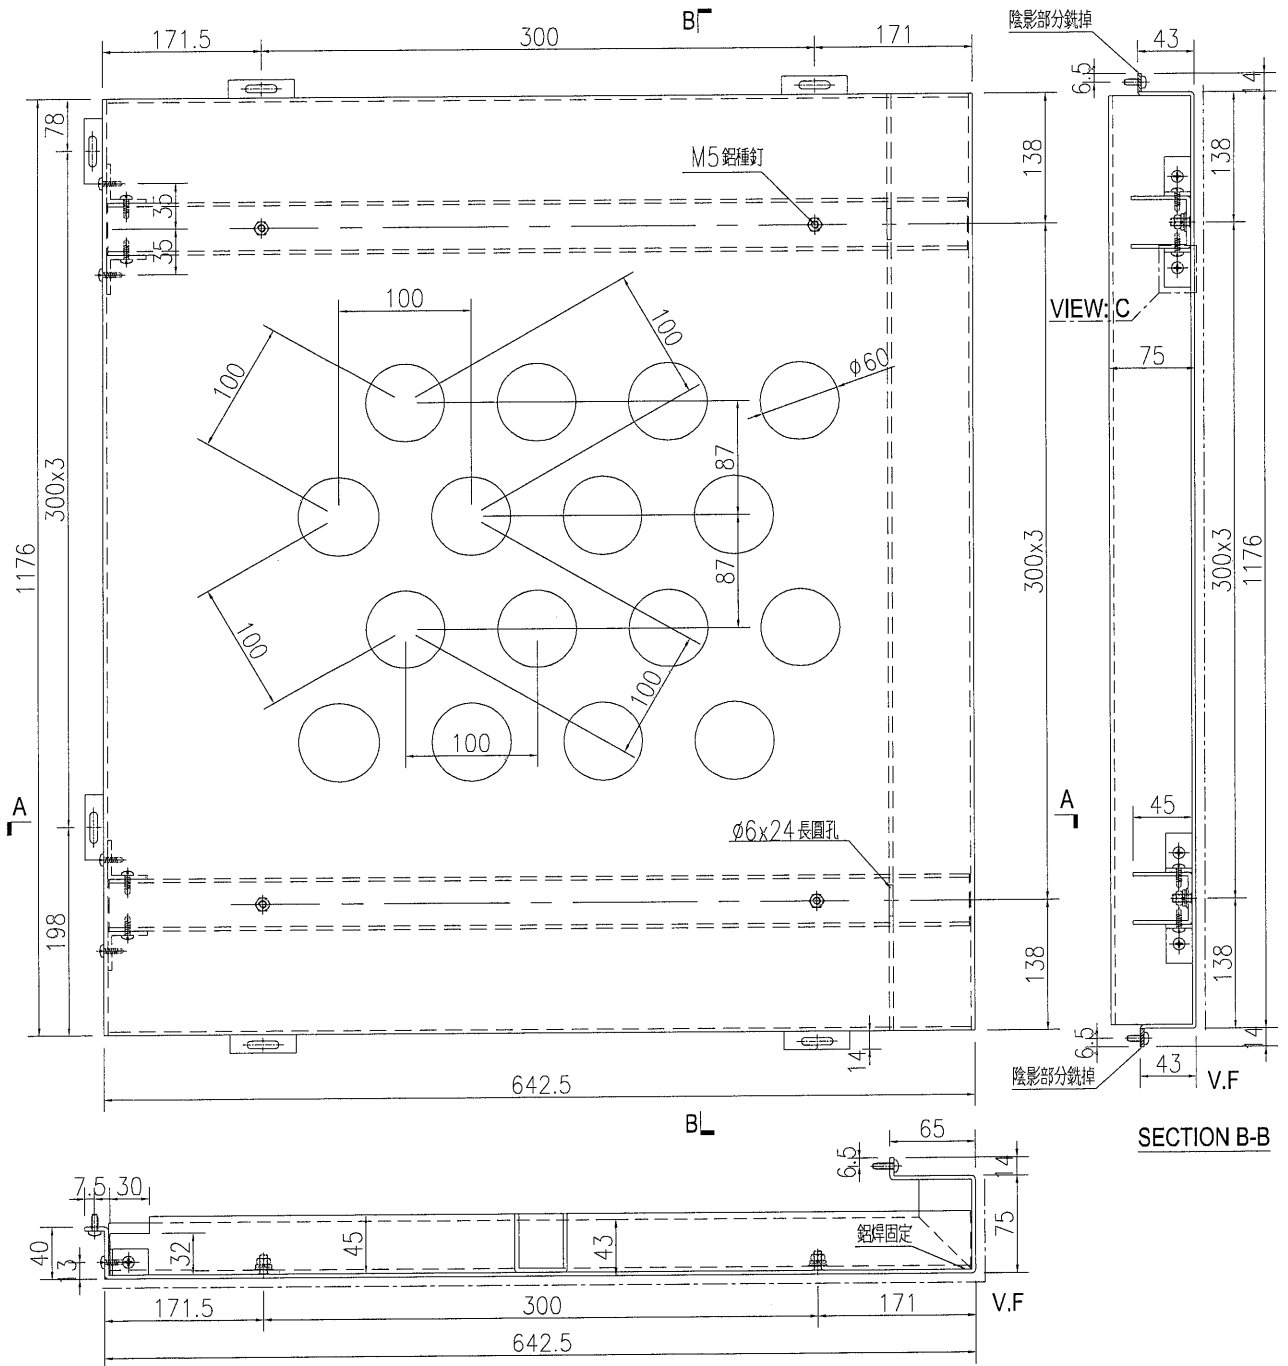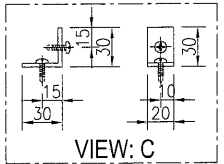

名稱	鋁板加工圖	制圖	WYY	2021.08.30	修改		
材料	3mm 鋁板	復核			日期		
顏色	<del>TUC43350 白色</del>	批准			圖號	J851-HN-KB25	

深灰色








美特鋁質 有限公司  
MIDI Aluminium Fabricator Ltd.

序号	物料编号	数量	长度L	A	B	C	D	E	F		
1	J851-HN-KB27	1	905	152.5	300 x	2	152.5	212.5	300 x	2	92.5
2	J851-HN-KB28	2	874	137	300 x	2	137	197	300 x	2	77
3	J851-HN-KB29	1	881	140.5	300 x	2	140.5	200.5	300 x	2	80.5

工程號 J-851 地盤 青衣明翹匯

注：開孔為上下均等，左右均等。

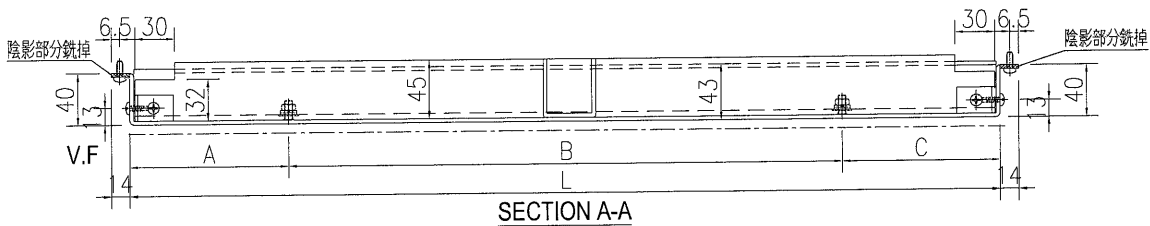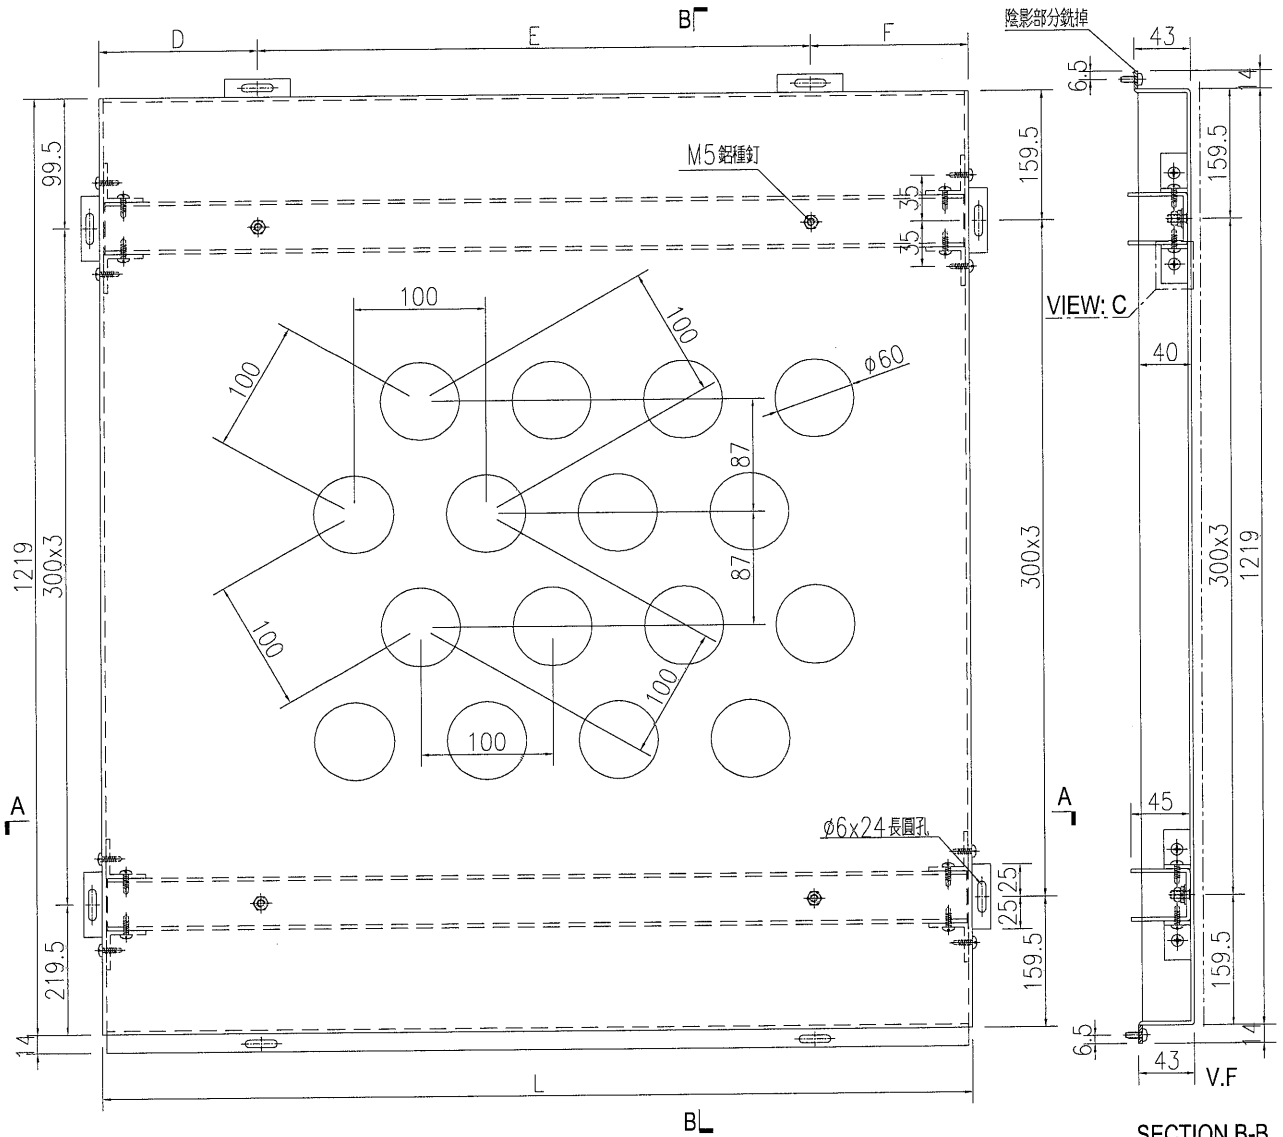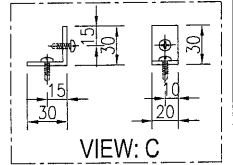

名稱	鋁板加工圖	制圖	WYY	2021.08.30	修改		
材料	3mm鋁板	復核			日期		
顏色	TUC43350-白色	批准			圖號	J851-HN-KB27	

深灰色




美特鋁質 有限公司  
MIDI Aluminium Fabricator Ltd.

工程號 J-851 地盤 青衣明翹匯

數量	備註
1	

注：開孔為上下均等，左右均等。

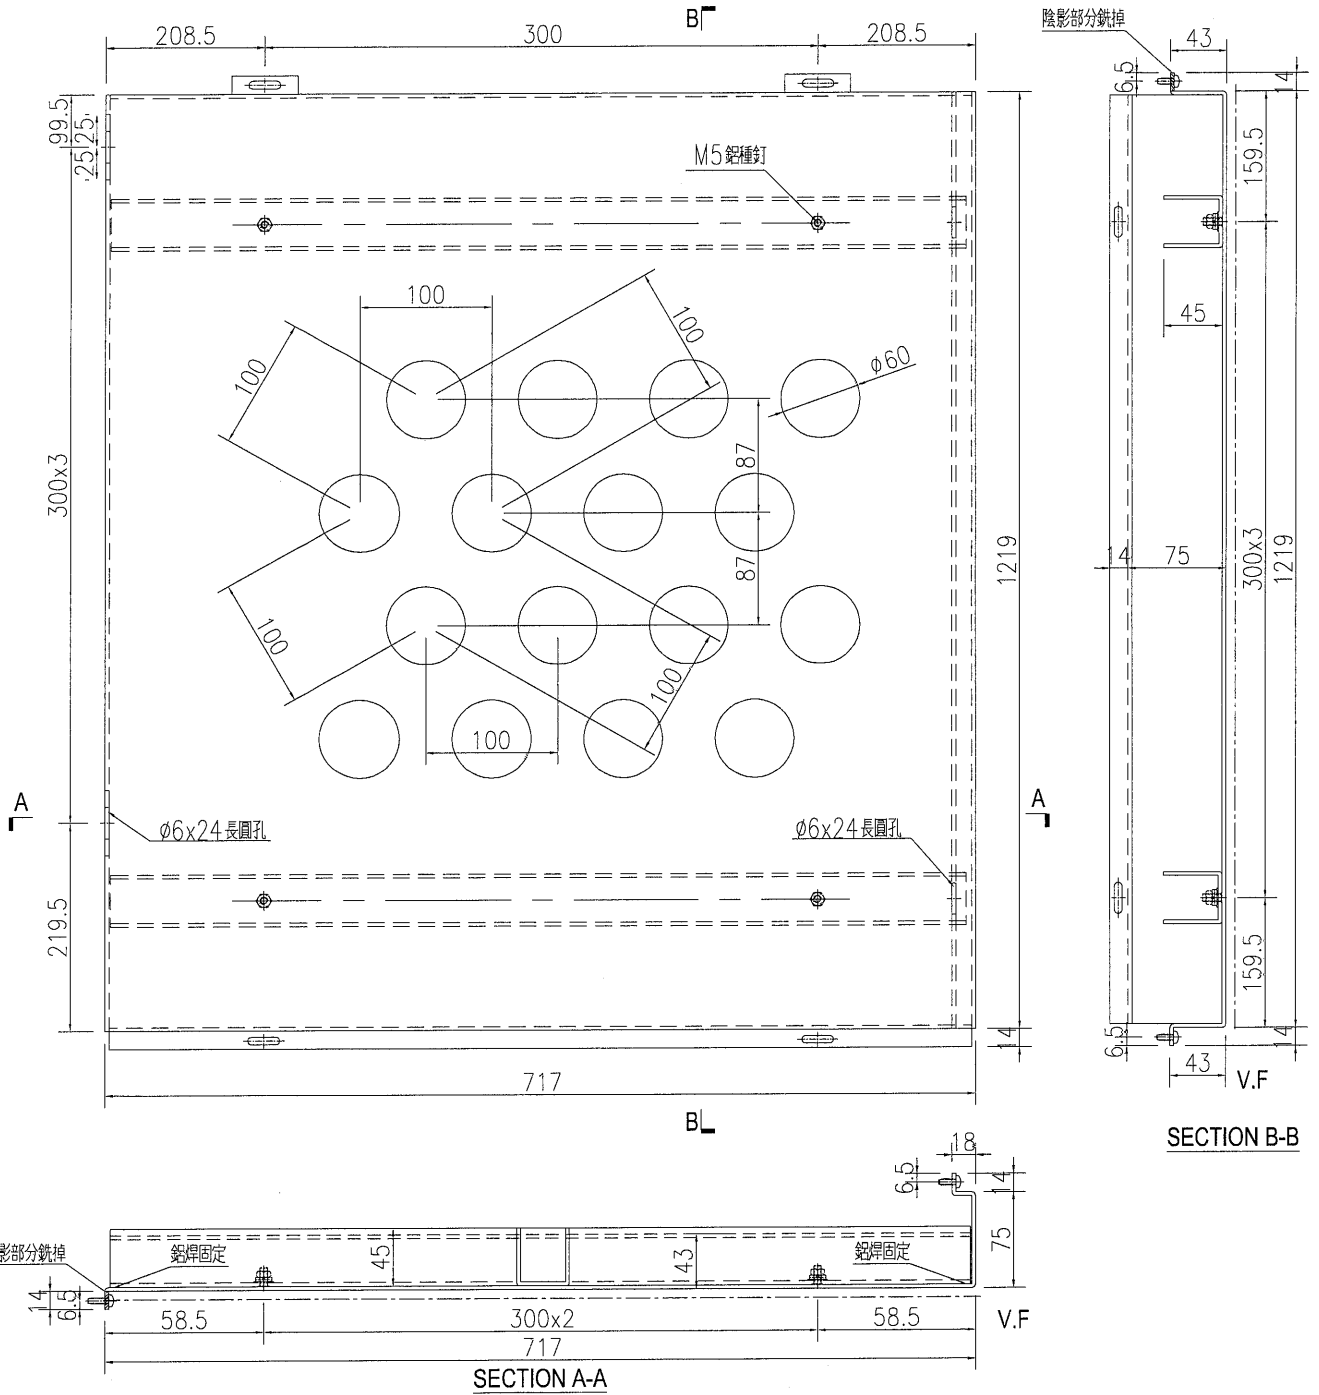

名稱	鋁板加工圖	制圖	WYY	2021.08.30	修改		
材料	3mm 鋁板	復核			日期		
顏色	TUC43350 白色	批准			圖號	J851-HN-KB30	

深灰色










序号	物料编号	数量	长度L	A	B	C	D	E	F
1	J851-HN-KB98	1	905	152.5	300 x 2	152.5	212.5	300 x 2	92.5
2	J851-HN-KB99	2	874	137	300 x 2	137	197	300 x 2	77
3	J851-HN-KB100	1	881	140.5	300 x 2	140.5	200.5	300 x 2	80.5
4	J851-HN-KB08	1	1184.5	142.25	300 x 3	142.25	142.25	300 x 3	142.25
5	J851-HN-KB103	3	783	91.5	300 x 2	91.5	241.5	300 x 1	241.5
6	J851-HN-KB104	1	782	91	300 x 2	91	241	300 x 1	241
7	J851-HN-KB111	1	333	66.5	200 x 1	66.5	116.5	100 x 1	116.5

工程號 J-851 地盤 青衣明翹匯

注：開孔為上下均等，左右均等。

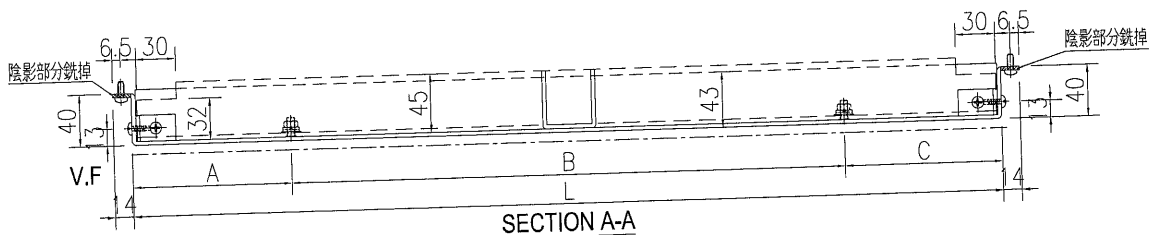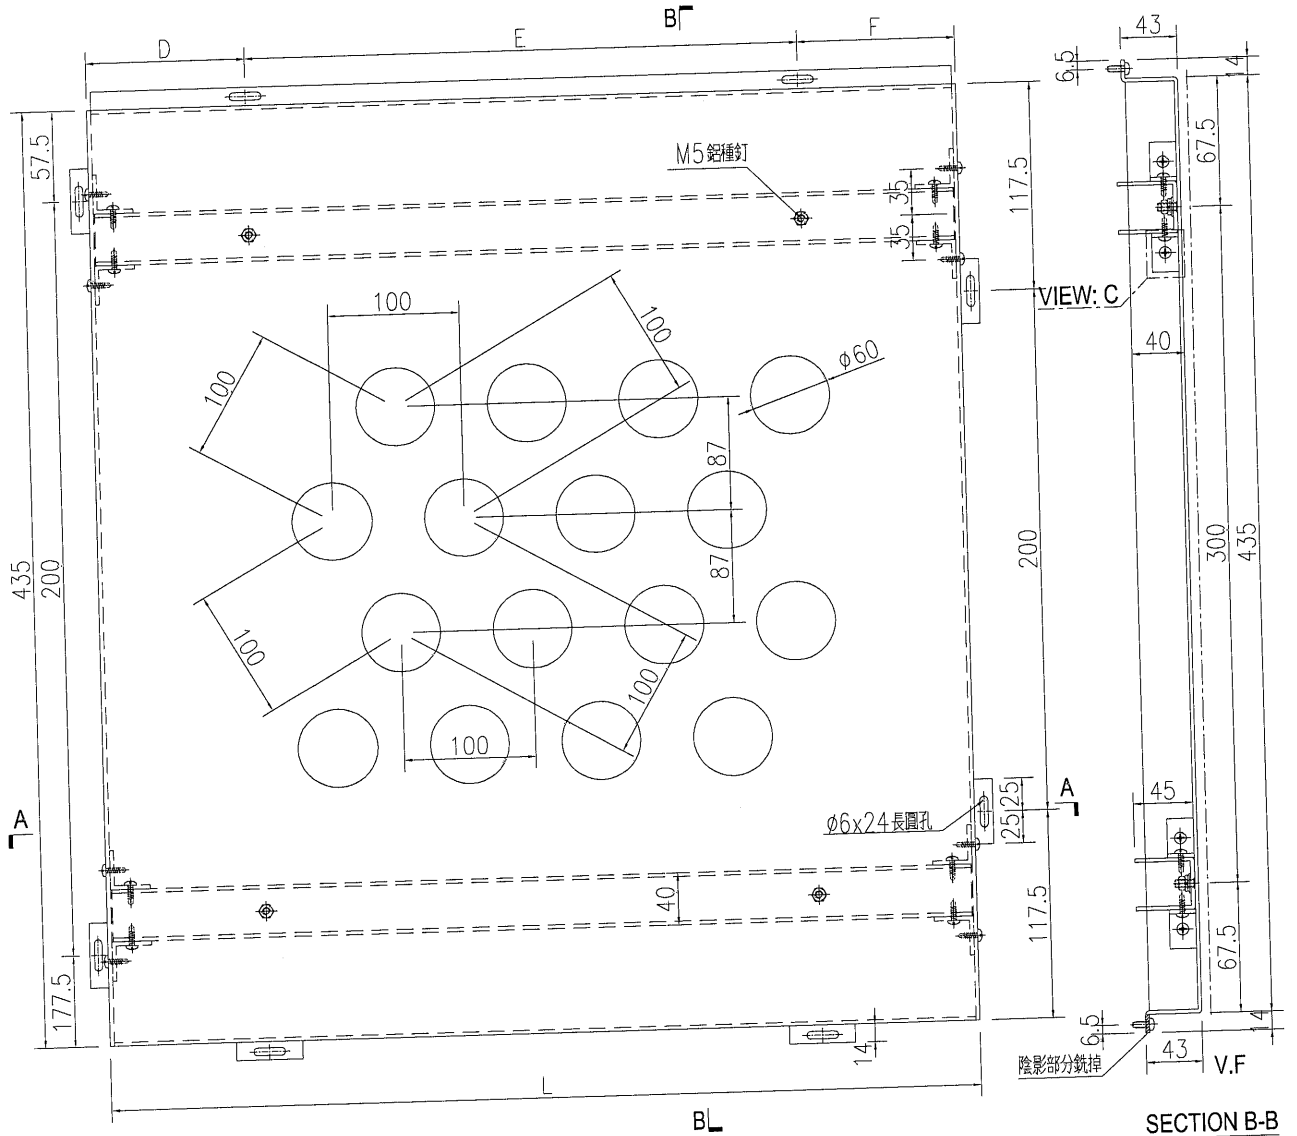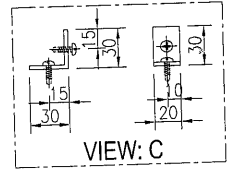

名稱	鋁板加工圖	制圖	WYY	2021.08.30	修改	
材料	3mm 鋁板	復核			日期	
顏色	FC43350 白色	批准			圖號	J851-HN-KB98

深灰色



美特鋁質 有限公司  
MIDI Aluminium Fabricator Ltd.

工程號



J-851

地盤

青衣明翹匯

數量	備註
1	

注：開孔為上下均等，左右均等。

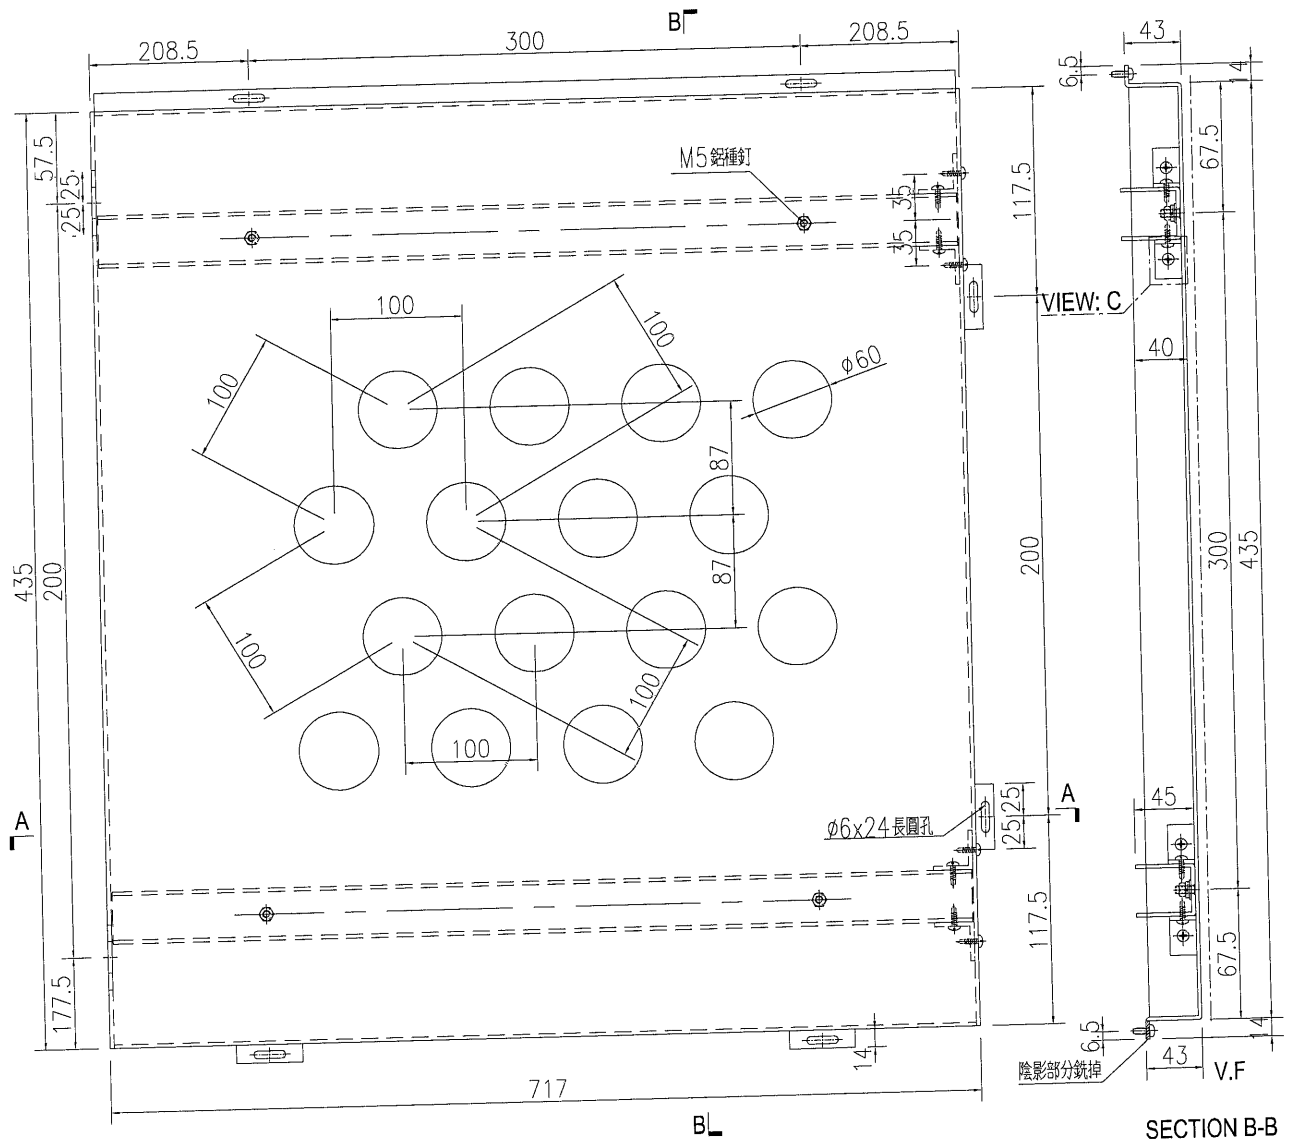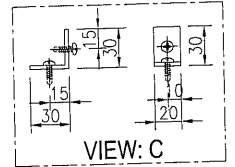

名稱	鋁板加工圖	制圖	WYY	2021.08.30	修改		
材料	3mm 鋁板	復核			日期		
顏色	FUC43350 白色	批准			圖號	J851-HN-KB101	

王老弟









美特鋁質 有限公司  
MIDI Aluminium Fabricator Ltd.

數量	備註
1	

工程號 J-851 地盤 青衣明翹匯

注：開孔為上下均等，左右均等。

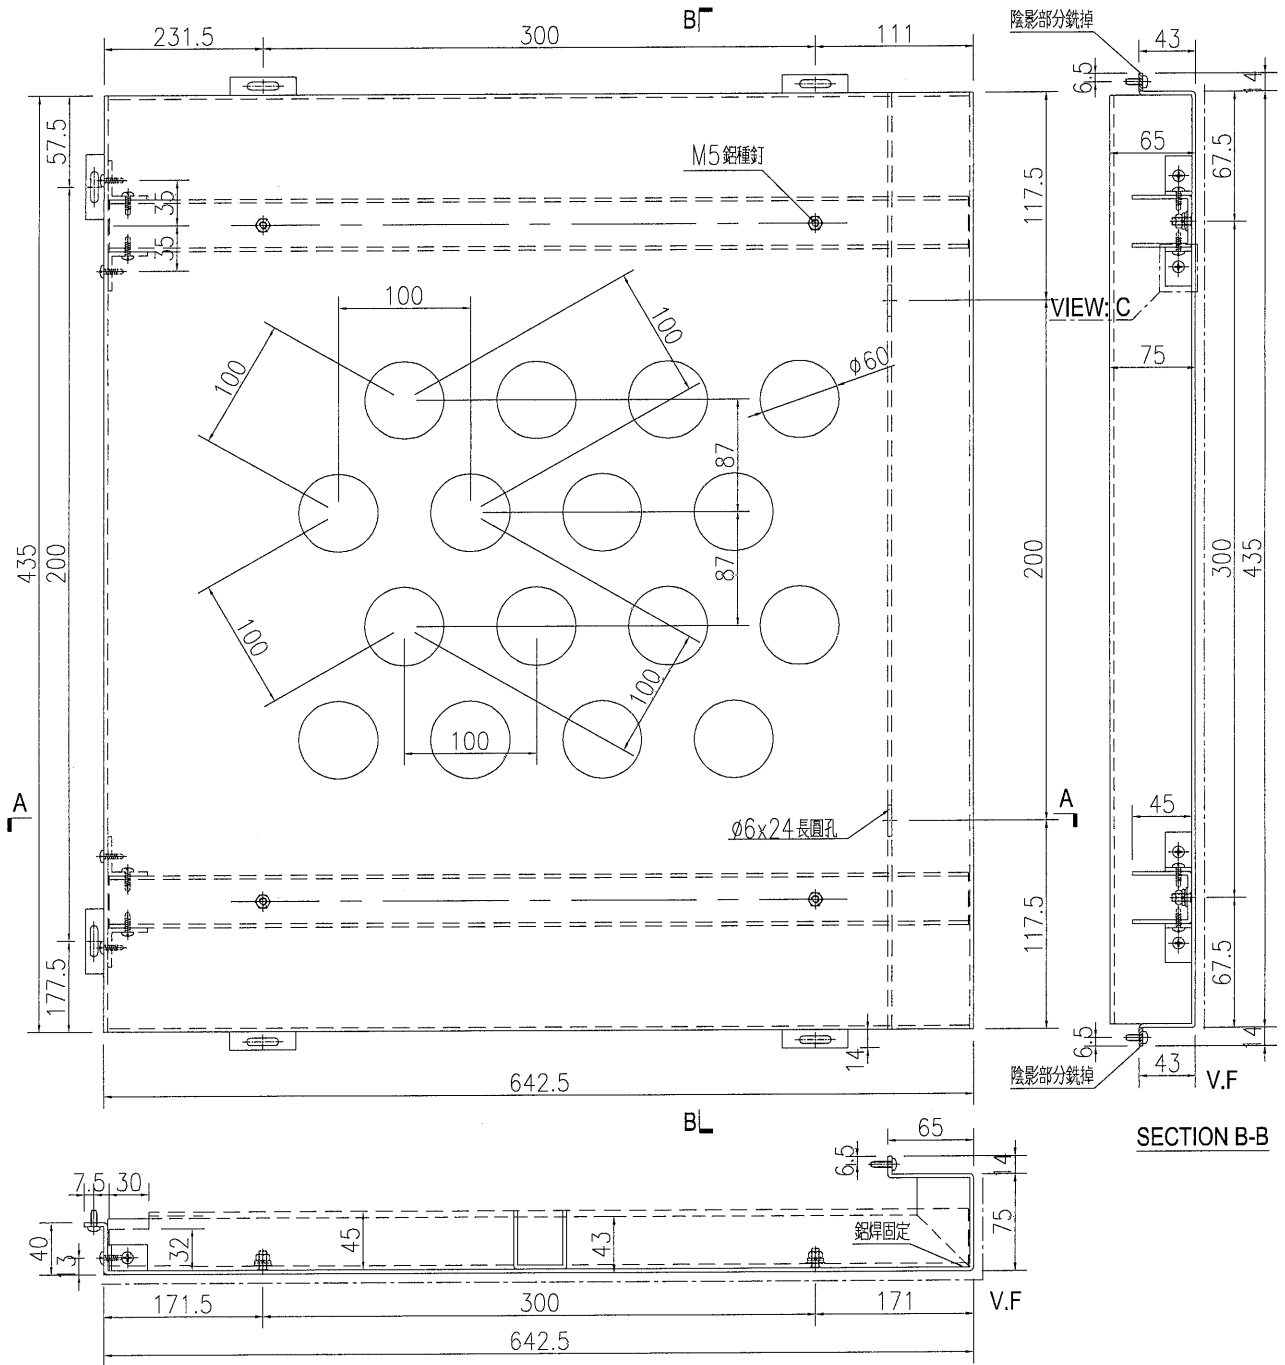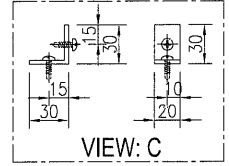

名稱	鋁板加工圖	制圖	WYY	2021.08.30	修改		
材料	3mm 鋁板	復核			日期		
顏色	FC43350 白色	批准			圖號	J851-HN-KB105	





深交商



美特鋁質 有限公司  
MIDI Aluminium Fabricator Ltd.

數量	備註
1	

工程號 J-851 地盤 青衣明翹匯

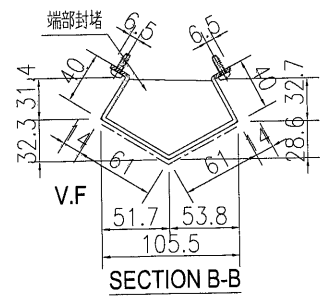
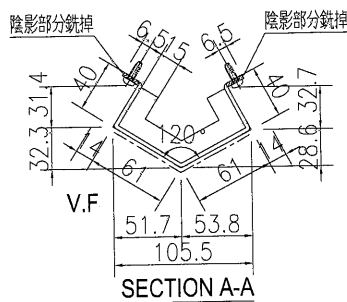
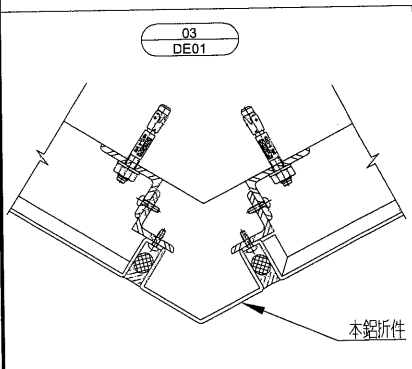
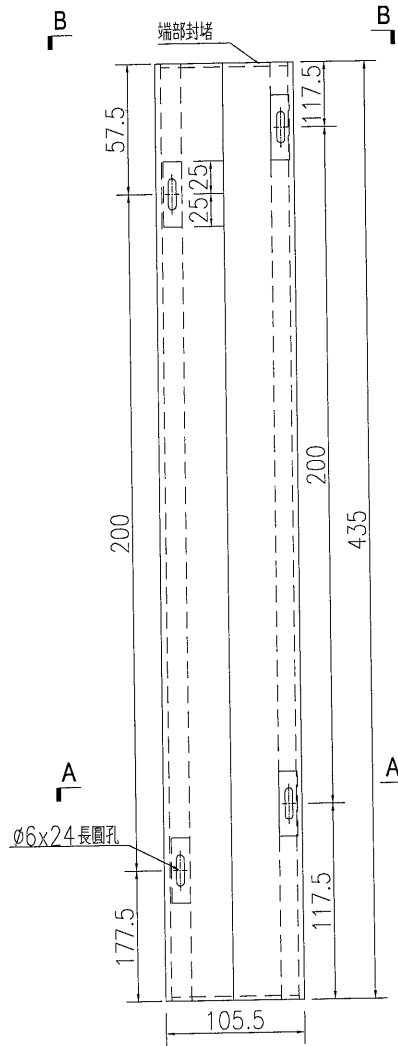


名稱	鋁板加工圖	制圖	WYY	2021.08.30	修改		
材料	3mm 鋁板	復核			日期		
顏色	TUC43350 白色	批准			圖號	J851-HN-KB106	

澤文

數量	備註
1	

工程號	J-851	地盤	青衣明翹匯
-----	-------	----	-------

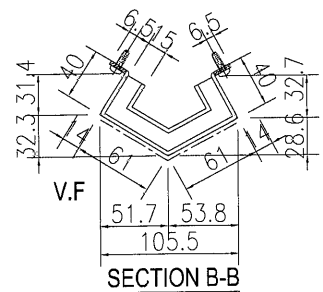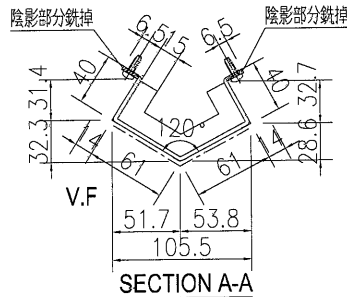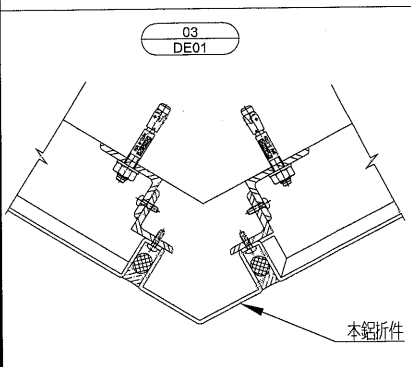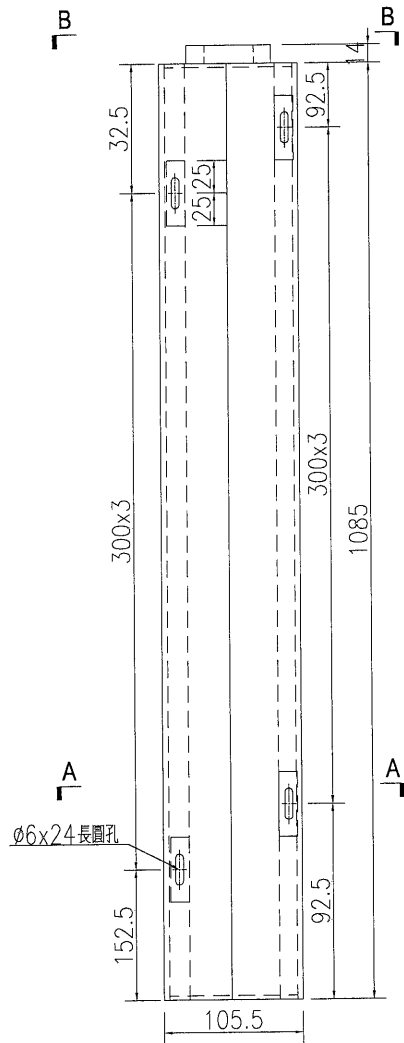

名稱	鋁板加工圖	制圖	WYY	2021.08.30	修改		
材料	3mm 鋁板	復核			日期		
顏色	TUC43350 白色	批准			圖號	J851-HN-KB57	


深灰色






美特鋁質 有限公司  
MIDI Aluminium Fabricator Ltd.

數量	備註
1	

工程號	J-851	地盤	青衣明翹匯
-----	-------	----	-------

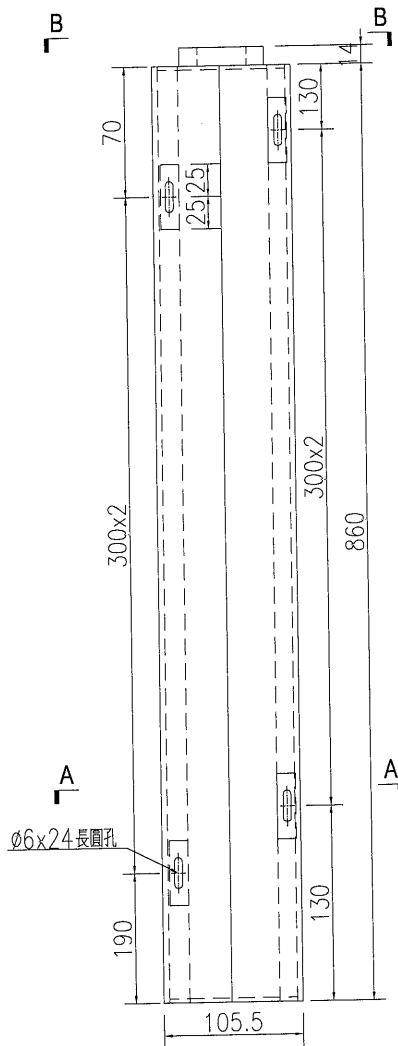

Ø6x24長圓孔


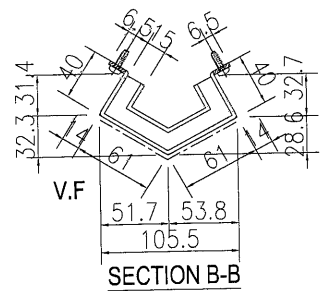
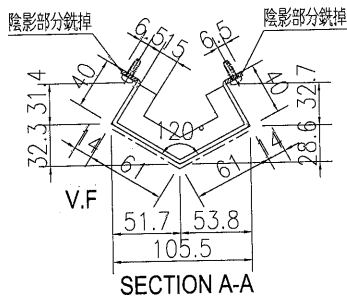
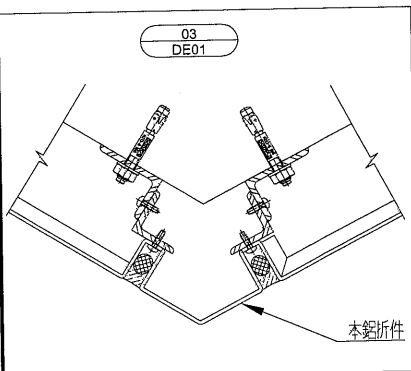


名稱	鋁板加工圖	制圖	WYY	2021.08.30	修改	
材料	3mm鋁板	復核			日期	
顏色	FUC43350-白色	批准			圖號	J851-HN-KB58

深灰色

數量	備註
1	

工程號	J-851	地盤	青衣明翹匯
-----	-------	----	-------

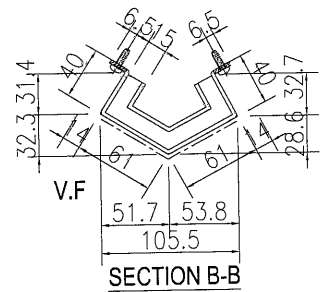
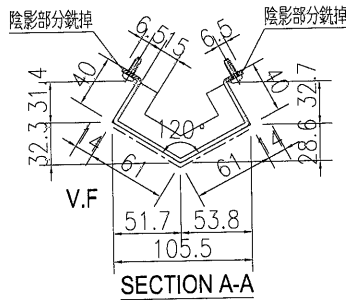
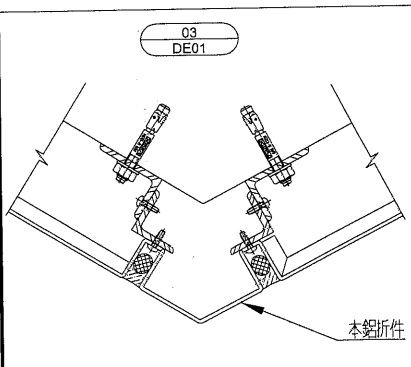
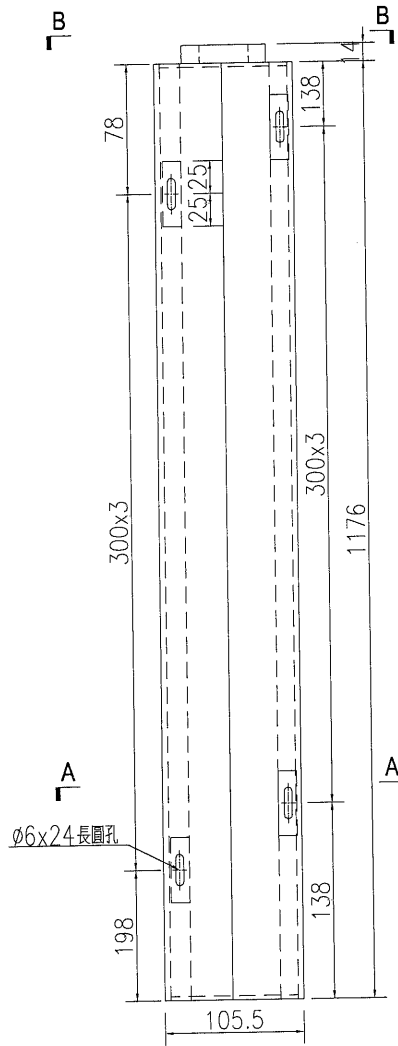


名稱	鋁板加工圖	制圖	WYY	2021.08.30	修改		
材料	3mm 鋁板	復核			日期		
顏色	ALC43350 白色	批准			圖號	J851-HN-KB59	


數量	備註
1	

工程號	J-851	地盤	青衣明翹匯
-----	-------	----	-------

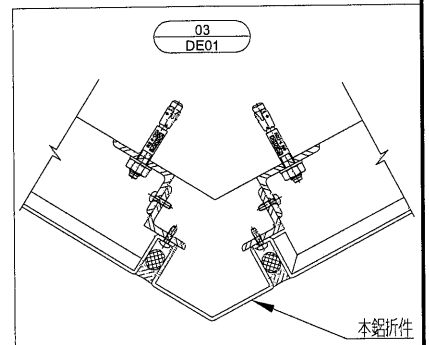
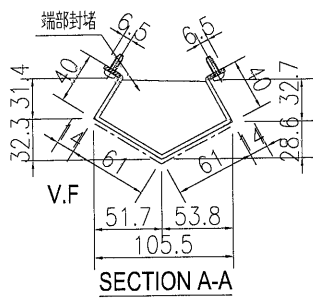
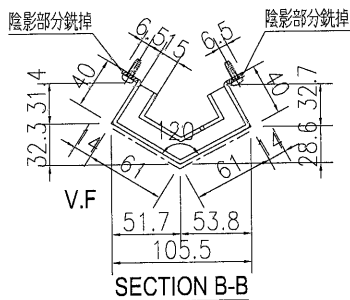
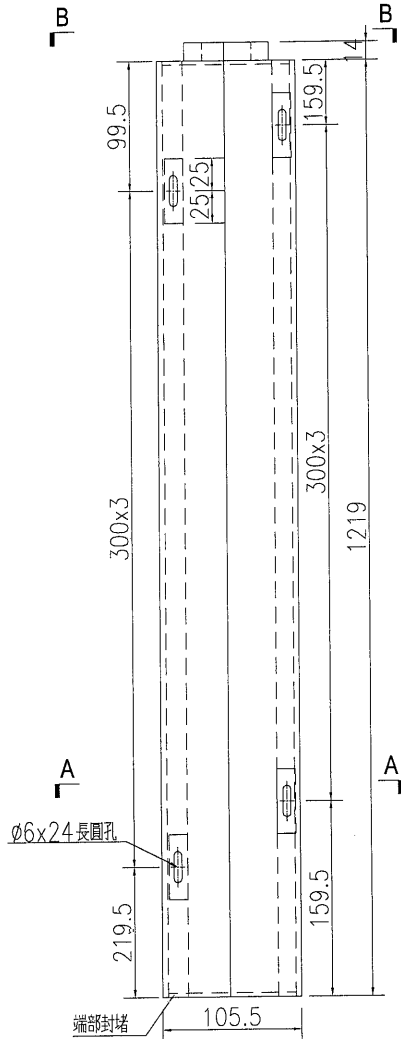


名稱	鋁板加工圖	制圖	WYY	2021.08.30	修改		
材料	3mm 鋁板	復核			日期		
顏色	<del>TUC43350 白色</del> 深灰色	批准			圖號	J851-HN-KB60	


**美特鋁質** 有限公司  
 MIDI Aluminium Fabricator Ltd.

序号	物料编号	数量	长度L	A	B	C
1	J851-HN-KB61	1	1021	283	300 x	138
2	J851-HN-KB62	1	1219	159.5	300 x	159.5

工程號 J-851    地盤 青衣明翹匯

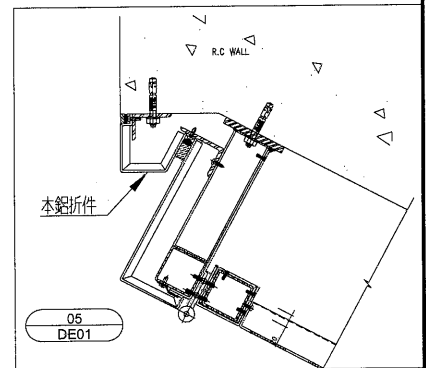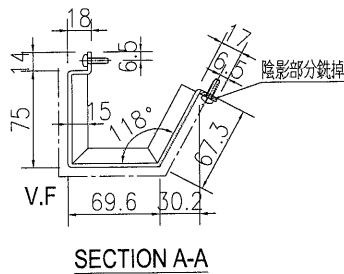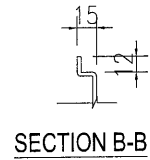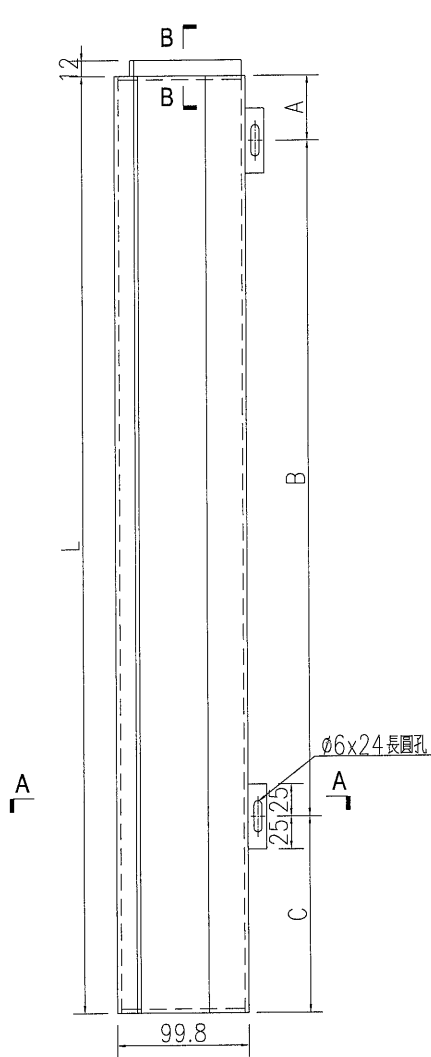

名稱	鋁板加工圖	制圖	WYY	2021.08.30	修改	
材料	3mm 鋁板	復核			日期	
顏色	FUC43350 白色	批准			圖號	J851-HN-KB61




深灰色



美特鋁質 有限公司  
MIDI Aluminium Fabricator Ltd.

序号	物料编号	数量	长度L	A	B	C
1	J851-HN-KB64	1	860	70	300 x	2 190
2	J851-HN-KB65	1	1176	78	300 x	3 198
3	J851-HN-KB66	1	1219	99.5	300 x	3 219.5

工程號 J-851 地盤 青衣明翹匯

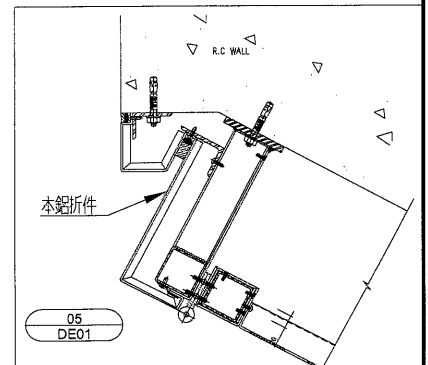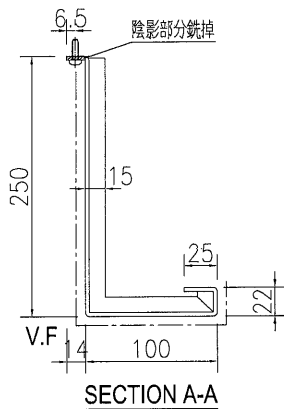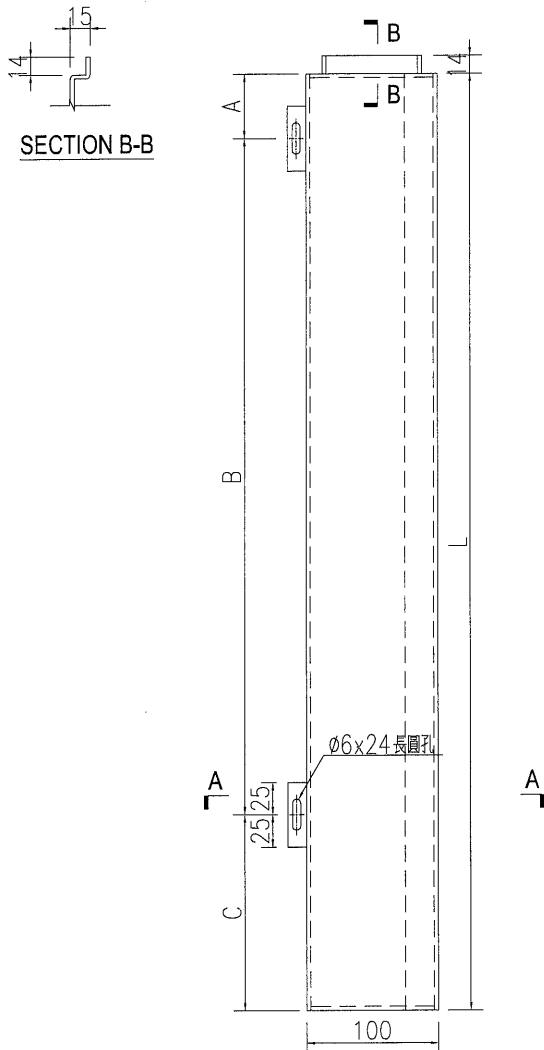

名稱	鋁板加工圖	制圖	WYY	2021.08.30	修改	
材料	3mm 鋁板	復核			日期	
顏色	<del>TUC43350 白色</del>	批准			圖號	J851-HN-KB64

深灰角






美特鋁質 有限公司  
MIDI Aluminium Fabricator Ltd.

序号	物料编号	数量	长度L
1	J851-HN-KB64A	1	867
2	J851-HN-KB65A	1	1190
3	J851-HN-KB66A	1	1226

工程號 J-851 地盤 青衣明翹匯

注：修門鉸的螺絲孔由地盤配磚

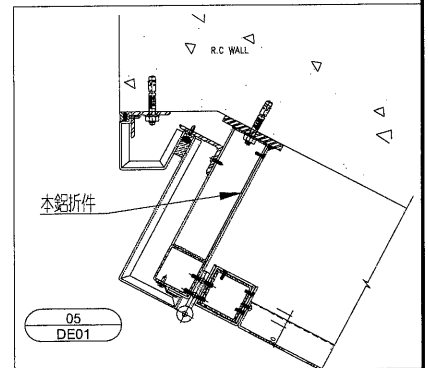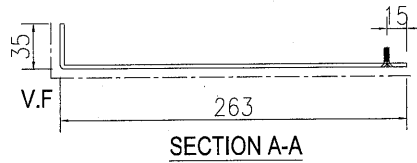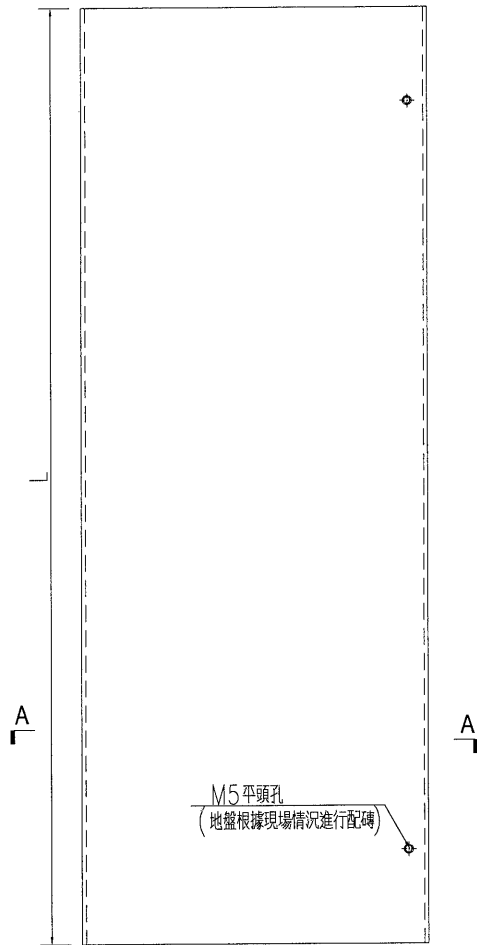

名稱	鋁板加工圖	制圖	WYY	2021.08.30	修改		
材料	3mm 鋁板	復核			日期		
顏色	FUC43350 白色	批准			圖號	J851-HN-KB64A	

深灰色




# EG-DWG3



美特鋁質 有限公司  
MIDI Aluminium Fabricator Ltd.

序号	物料编号	数量	长度L	A	B	C
1	J851-HN-KB67	1	710.5	220.5	300 x 1	190
2	J851-HN-KB68	1	1176	138	300 x 3	138
3	J851-HN-KB69	1	1219	159.5	300 x 3	159.5

工程號 J-851 地盤 青衣明翹匯

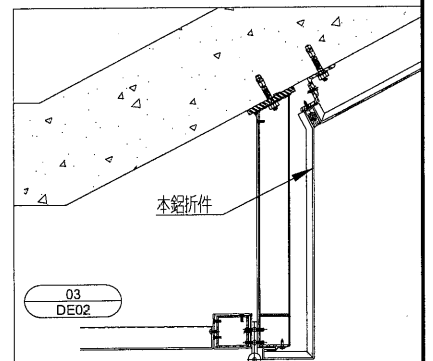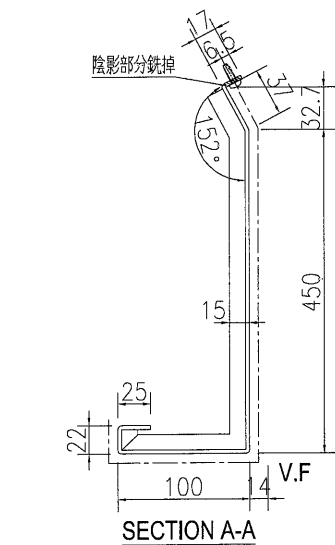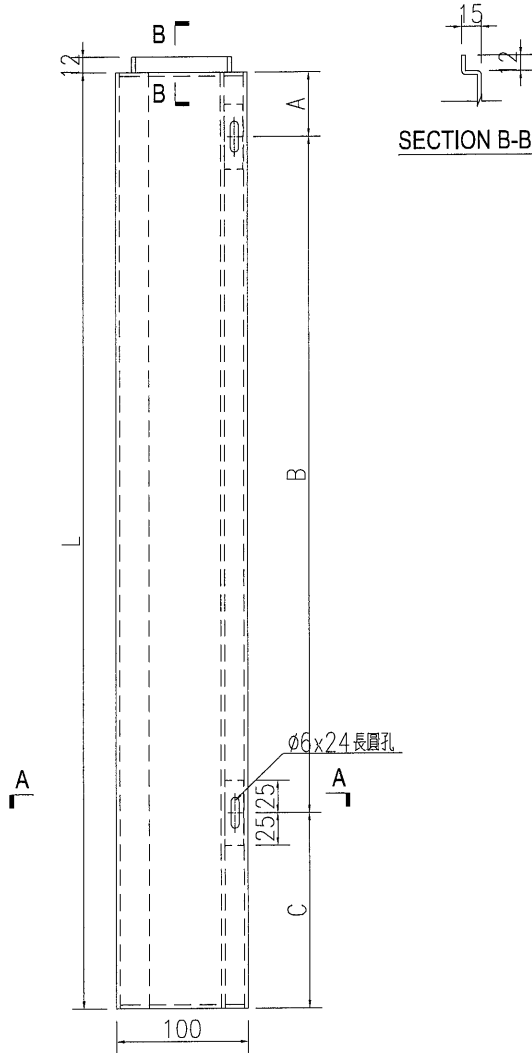

名稱	鋁板加工圖	制圖	WYY	2021.08.30	修改	
材料	3mm 鋁板	復核			日期	
顏色	TUC43350-白色	批准			圖號	J851-HN-KB67

深夾角

EG-DWG3






美特鋁質 有限公司  
MIDI Aluminium Fabricator Ltd.

序号	物料编号	数量	长度L
1	J851-HN-KB67A	1	717.5
2	J851-HN-KB68A	1	1190
3	J851-HN-KB69A	1	1233

工程號 J-851 地盤 青衣明翹匯

注：修門鉸的螺絲孔由地盤配磚

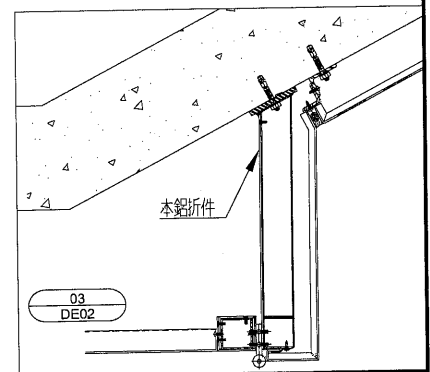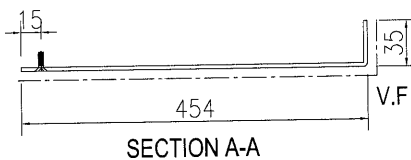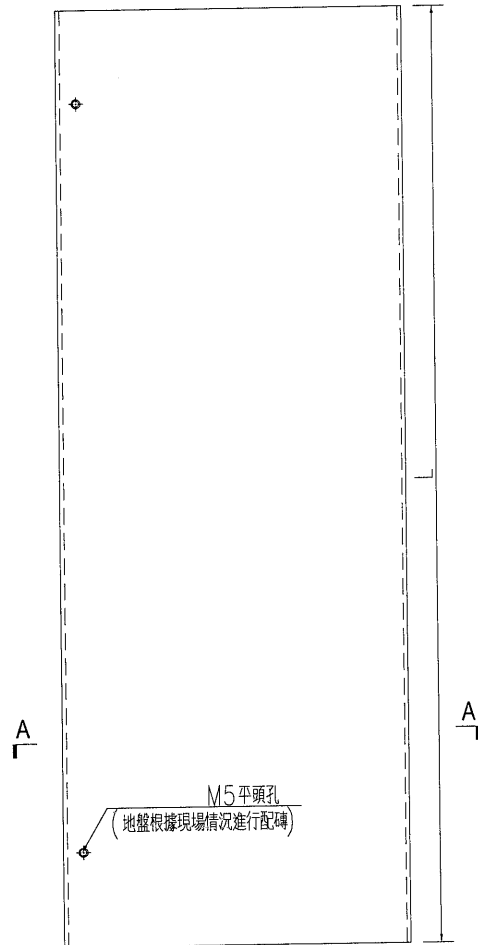

名稱	鋁板加工圖	制圖	WYY	2021.08.30	修改		
材料	3mm 鋁板	復核			日期		
顏色	FUC43350 白色	批准			圖號	J851-HN-KB67A	




深灰色

EG-DWG3



美特鋁質 有限公司  
MIDI Aluminium Fabricator Ltd.

工程號	J-851	地盤	青衣明翹匯
-----	-------	----	-------

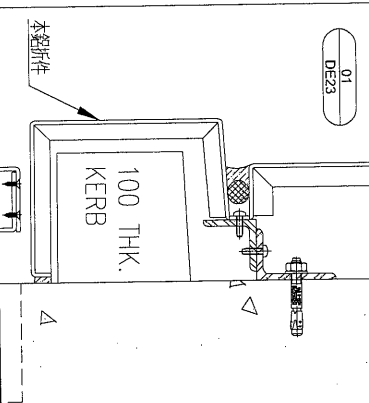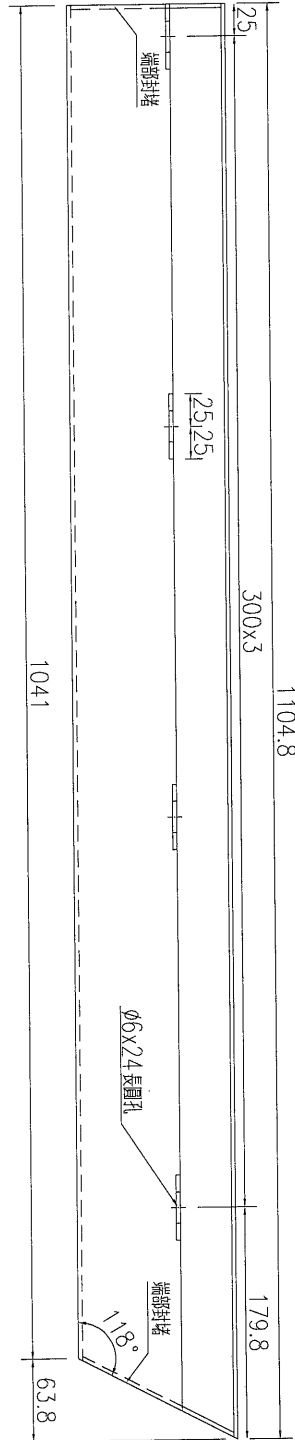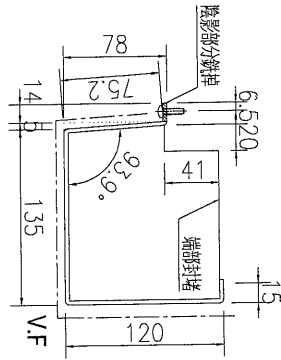

名稱	鋁板加工圖	制圖	WYY	2021.08.30	修改		
材料	3mm 鋁板	復核			日期		
顏色	FUC43350-白色	批准			圖號	J851-HN-KB77	

深灰色

數量	1	備註	
----	---	----	--






美特鋁質 有限公司  
MIDI Aluminium Fabricator Ltd.

工程號

J-851

地盤

青衣明翹匯

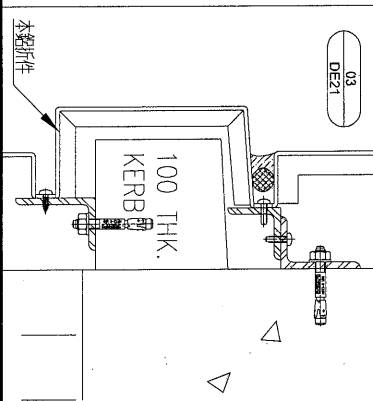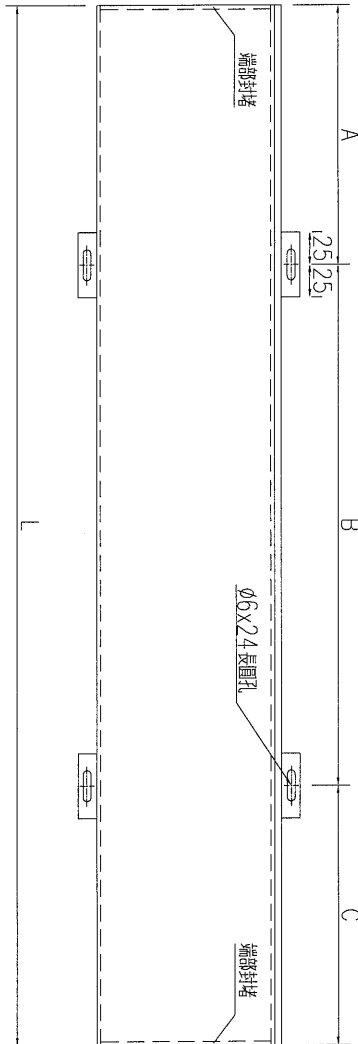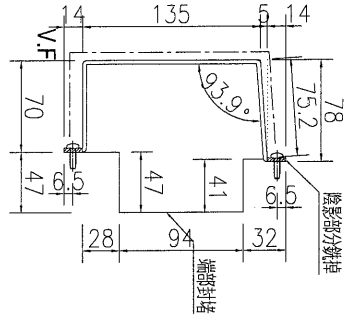

序号	物料编号	数量	长度L	A	B	C
1	J851-HN-KB78	1	1184.5	92.25	300	192.25

名稱	鋁板加工圖	制圖	WYY	2021.08.30	修改		
材料	3mm 鋁板	復核			日期		
顏色	TUC43350-白色	批准			圖號	J851-HN-KB78	

深交角





美特鋁質 有限公司  
MIDI Aluminium Fabricator Ltd.

工程號

J-851

地盤

青衣明翹匯

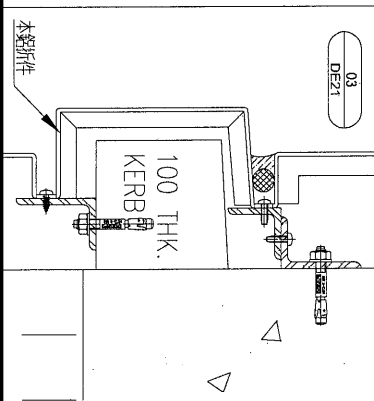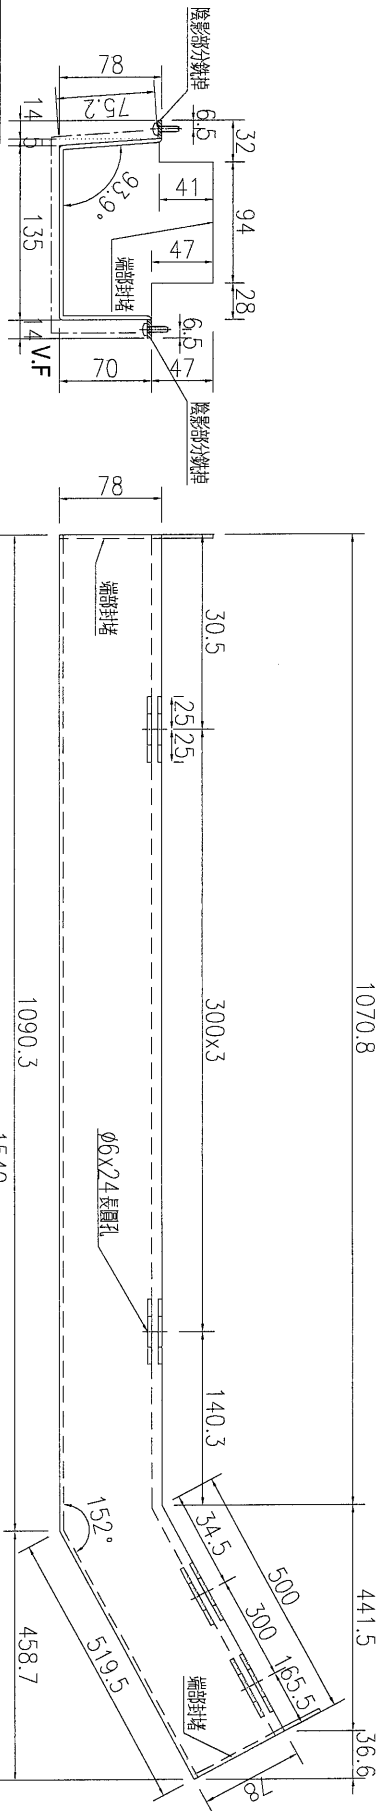

數量	1
備註	





名稱	鋁板加工圖	制圖	WYY	2021.08.30	修改	
材料	3mm 鋁板	復核			日期	
顏色	FUC43350 白色	批准			圖號	J851-HN-KB79

深灰色



美特鋁質 有限公司  
MIDI Aluminium Fabricator Ltd.

工程號 J-851 地盤 青衣明翹匯

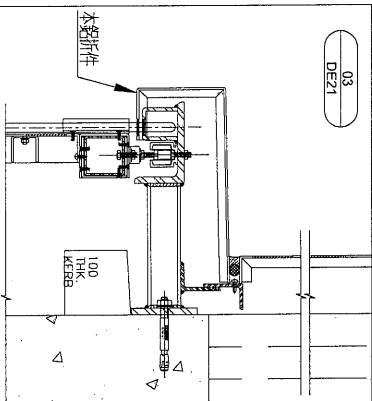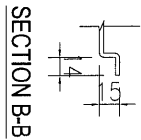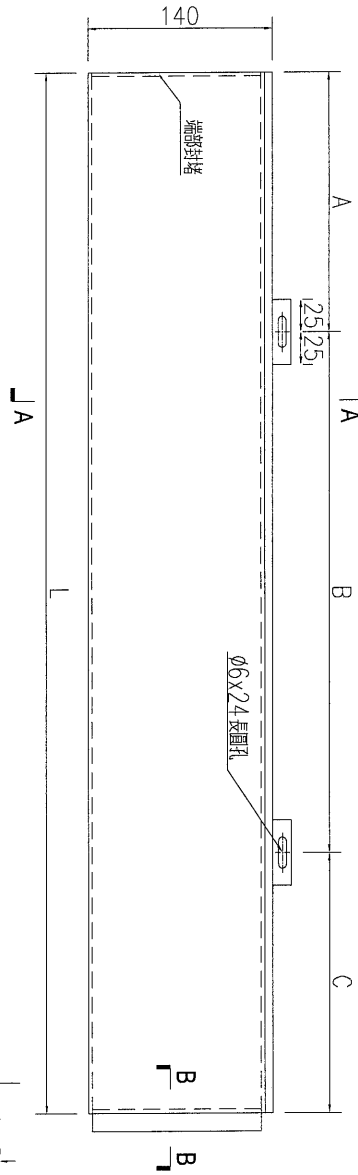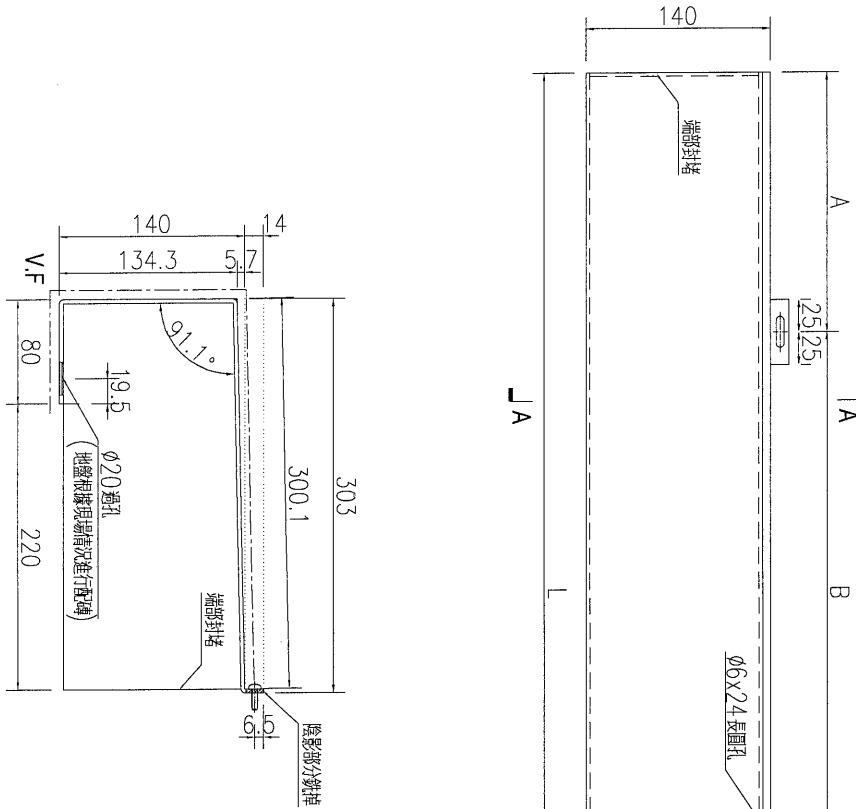

序号	物料编号	数量	长度L	A	B	C
1	J851-HN-KB80	1	1417.5	168.75	300	48.75

名稱	鋁板加工圖	制圖	WYY	2021.08.30	修改		
材料	3mm 鋁板	復核			日期		
顏色	FUC43350 白色	批准			圖號	J851-HN-KB80	

深灰色



美特鋁質 有限公司  
MIDI Aluminium Fabricator Ltd.





工程號

J-851

地盤

青衣明翹匯

序号	物料编号	数量	长度L	A	B	C
1	J851-HN-KB81	3	783	241.5	300	241.5
2	J851-HN-KB82	1	782	241	300	241

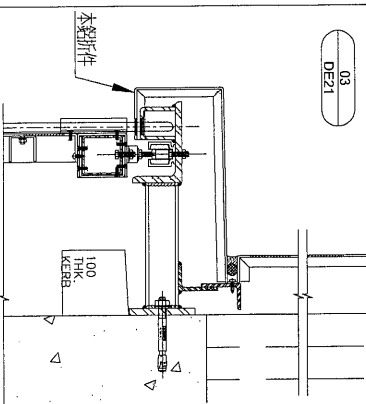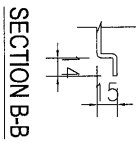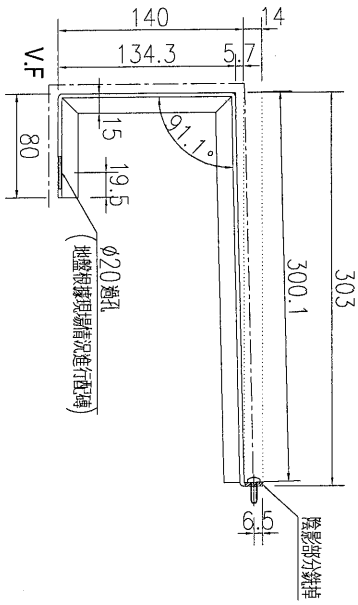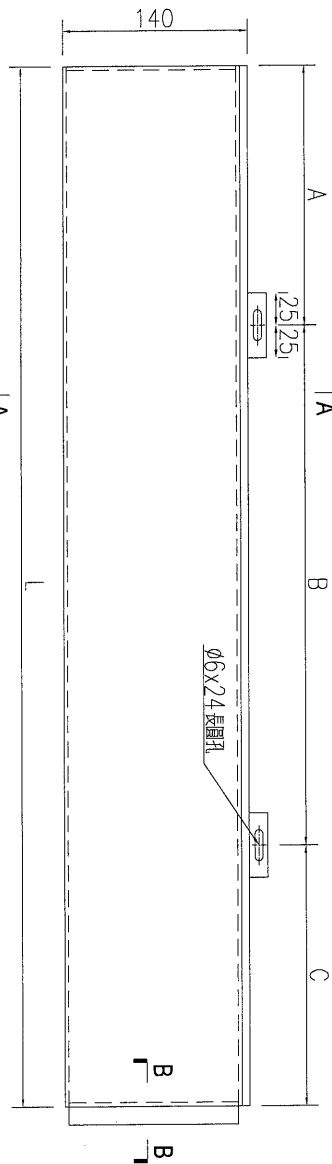

名稱	鋁板加工圖	制圖	WYY	2021.08.30	修改	
材料	3mm 鋁板	復核			日期	
顏色	FC43350 白色	批准			圖號	J851-HN-KB81

深灰色

