

工程指示 / 要求簡箋(E.I.)

工程指示編號：EI / 3818 / 21 修改版次：B

工程編號：J851 工程名稱：青衣明翹匯

工程項目：平台鋁格 - 火牛房廠用鋁摺件加工圖

收件人：生統 發件人：Yancy Chen 日期：25/11/2021

要求提供 / 確認 事項：

- | | | |
|------------------------------------|-------------------------------------|-------------------------------|
| <input type="checkbox"/> 初步鋁料 B.M. | <input type="checkbox"/> 加工拆圖，然後生產 | <input type="checkbox"/> 尺寸表 |
| <input type="checkbox"/> 正式鋁料 B.M. | <input type="checkbox"/> 技術上資料 / 指示 | <input type="checkbox"/> 報價 |
| <input type="checkbox"/> 配件 B.M. | <input type="checkbox"/> 樣辦或貨品說明書 | <input type="checkbox"/> 分判合約 |
| <input type="checkbox"/> 其他：_____ | | |

內容：

請按附件修改圖紙加工。（修改相關拉手孔位等）

請在 30/11/2021 前完成上列要求。

附：

1+ 11 頁

以上項目為：

- 原合約工程包 原合約工程加 / 減賬 新工程報價

原因：-

分發東莞各部門：

- () 生產技術總監 連附件 () 技術部 連附件 () 生產部 連附件 () 機械設計部 連附件
 () 採購部 連附件 (/) 生產統籌部 連附件
 () 質檢部 連附件 () 會計部 連附件 () 報關組 連附件 () 其他 _____ 連附件

分發香港各部門：




- () 行政部 連附件 () 會計部 連附件 () 統籌部 連附件 (/) 工程部地盤科文 連附件 明
 () 採購部 連附件 () QS 部 連附件 () 維修部 連附件 () 其他 _____ 連附件

傳遞編號：

HK 2155/21

發件人簽署：

項目經理簽署：

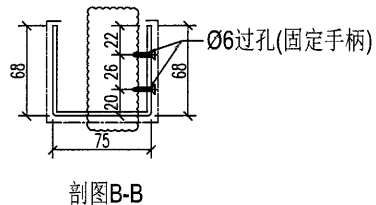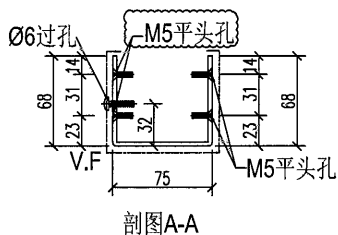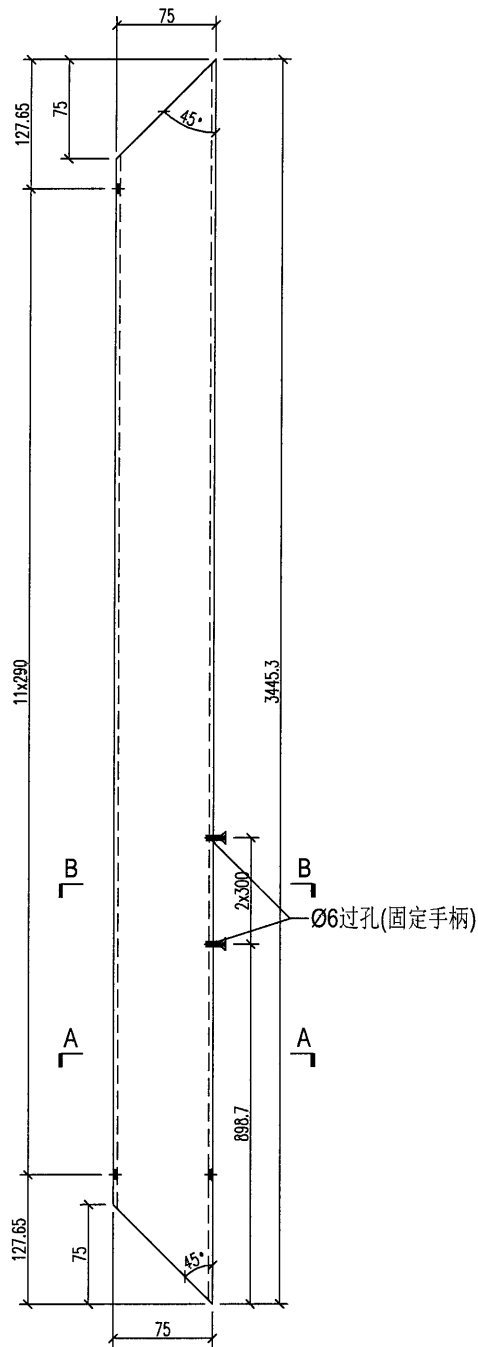



名稱	鋁板加工圖	制圖	HHQ	2021.05.31	修改	A		
材料	3mm 鋁板	復核			日期	11.25		
顏色	UCT534509SC-3 深灰色	批准			圖號	J851-HN-VP15		




美特鋁質 有限公司
MIDI Aluminium Fabricator Ltd.

數量: 1 件

工程號 J-851 地盤 青衣明翹匯

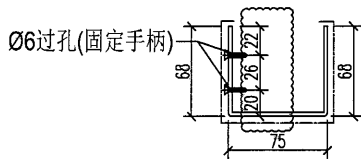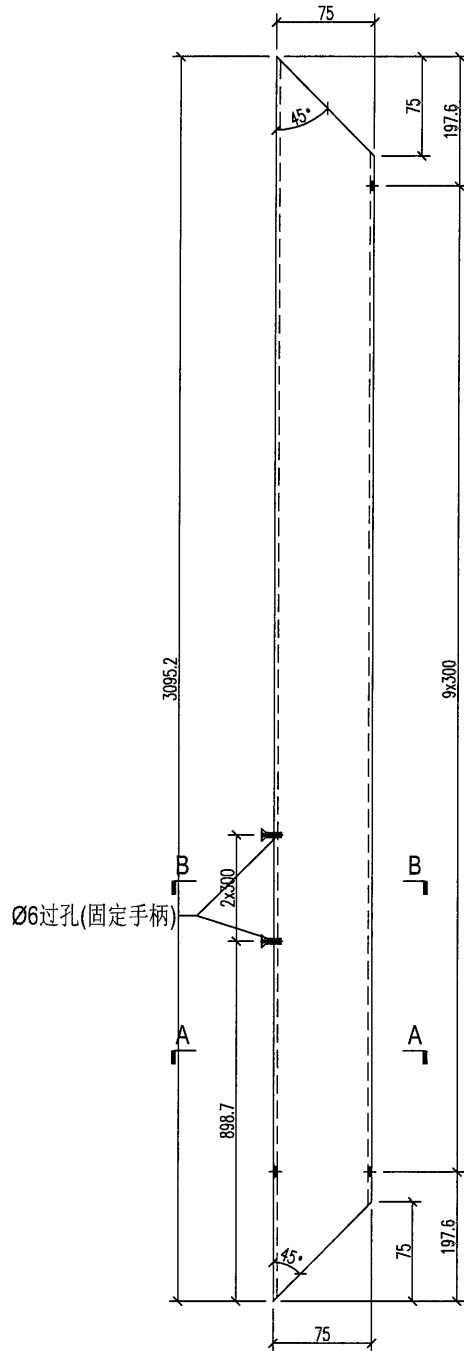

剖图B-B

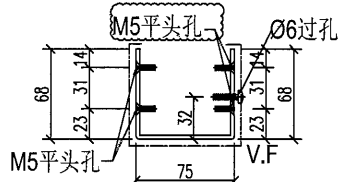

剖图A-A


名稱	鋁板加工圖	制圖	HHQ	2021.05.31	修改	A		
材料	3mm 鋁板	復核			日期	11.25		
顏色	UCT534509SC-3 深灰色	批准			圖號	J851-HN-VP6		



美特鋁質 有限公司
MIDI Aluminium Fabricator Ltd.

數量: 1 件

工程號 J-851 地盤 青衣明翹匯

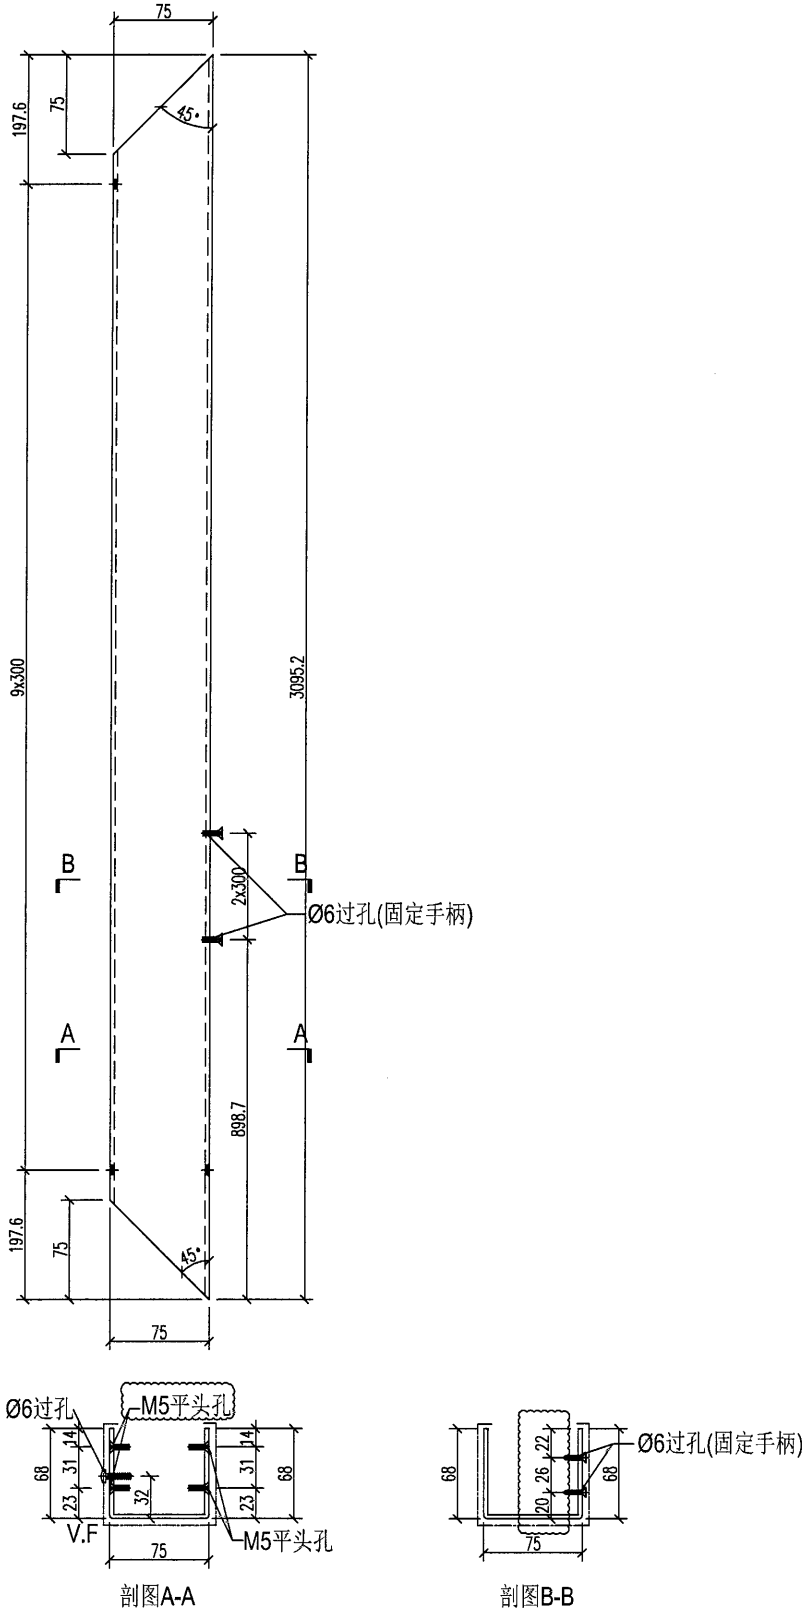

名稱	鋁板加工圖	制圖	HHQ	2021.05.31	修改	A		
材料	3mm 鋁板	復核			日期	11.25		
顏色	UCT534509SC-3 深灰色	批准			圖號	J851-HN-VP5		



美特鋁質 有限公司
MIDI Aluminium Fabricator Ltd.


數量: 1 件

工程號


J-851

地盤


青衣明翹匯

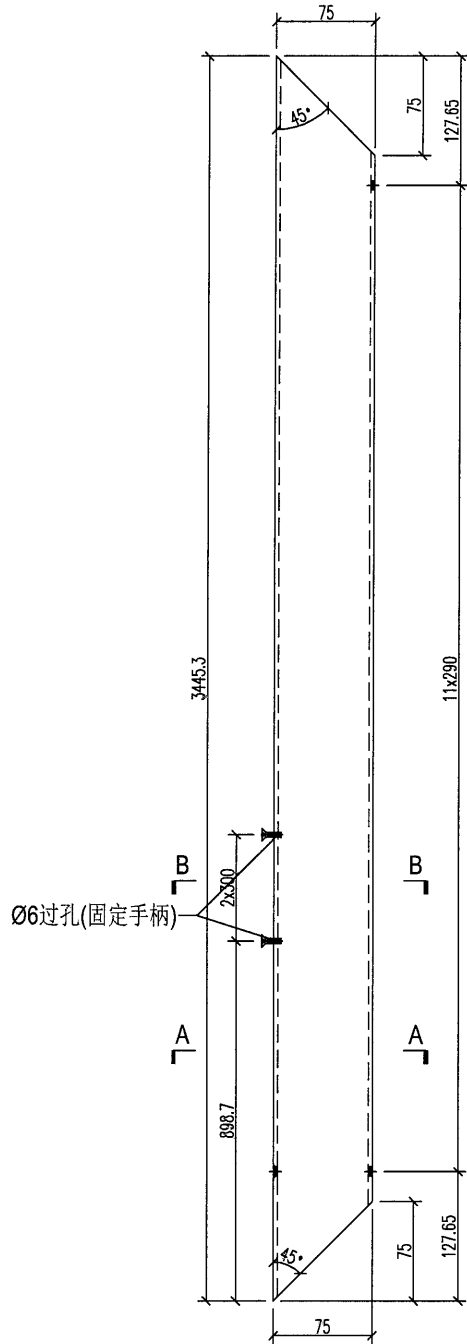

Ø6过孔(固定手柄)

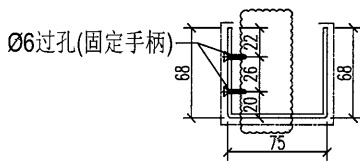

剖图B-B

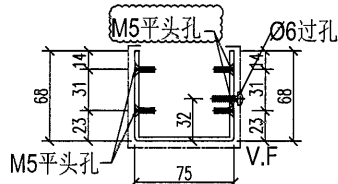

剖图A-A



名稱	鋁板加工圖	制圖	HHQ	2021.05.31	修改	A		
材料	3mm 鋁板	復核			日期	11.25		
顏色	UCT534509SC-3 深灰色	批准			圖號	J851-HN-VP16		




美特鋁質 有限公司
MIDI Aluminium Fabricator Ltd.

數量: 1 件

工程號 J-851 地盤 青衣明翹匯

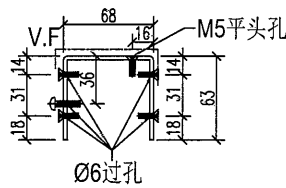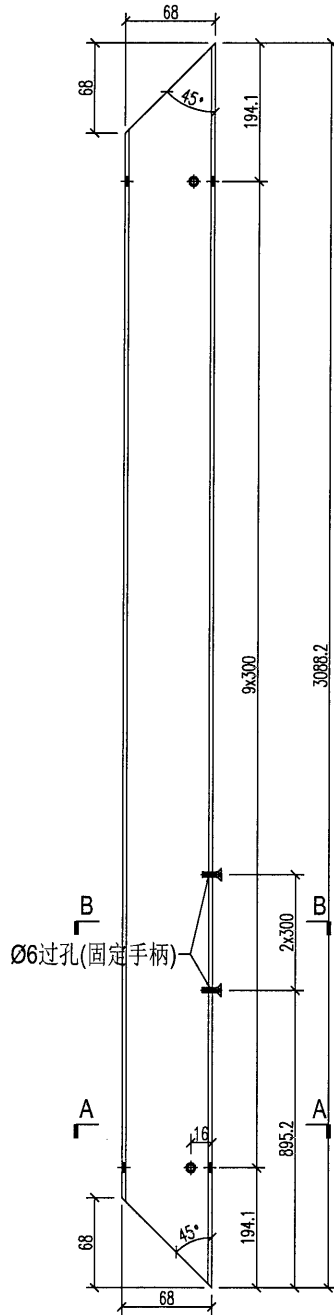

剖图A-A

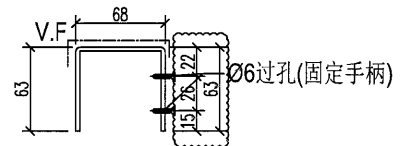

剖图B-B



名稱	鋁板加工圖	制圖	HHQ	2021.05.31	修改	A		
材料	3mm 鋁板	復核			日期	11.25		
顏色	UCT534509SC-3 深灰色	批准			圖號	J851-HN-VP25		




美特鋁質 有限公司
MIDI Aluminium Fabricator Ltd.

數量: 1 件

工程號 J-851 地盤 青衣明翹匯

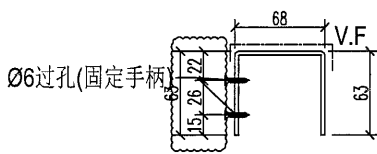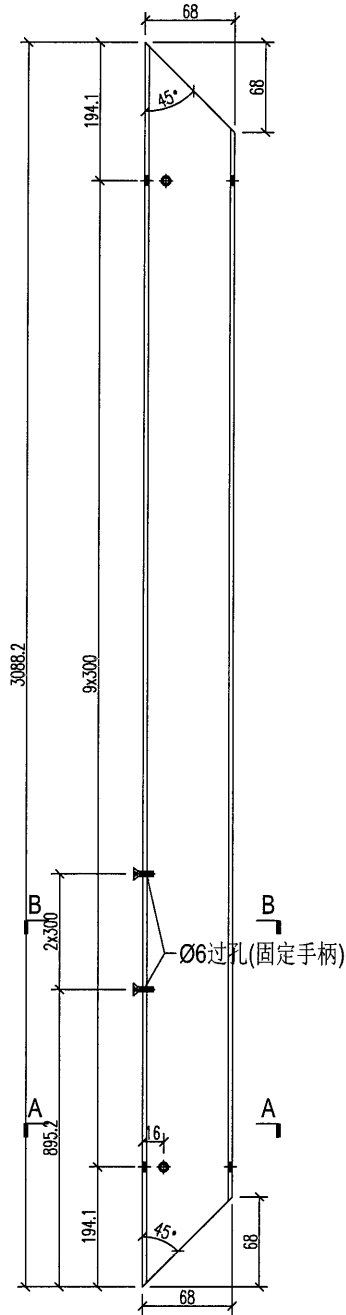

剖图B-B

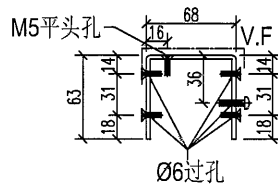

剖图A-A


名稱	鋁板加工圖	制圖	HHQ	2021.05.31	修改	A		
材料	3mm 鋁板	復核			日期	11.25		
顏色	UCT534509SC-3 深灰色	批准			圖號	J851-HN-VP26		





美特鋁質 有限公司
MIDI Aluminium Fabricator Ltd.

數量: 1 件


工程號 J-851 地盤 青衣明翹匯

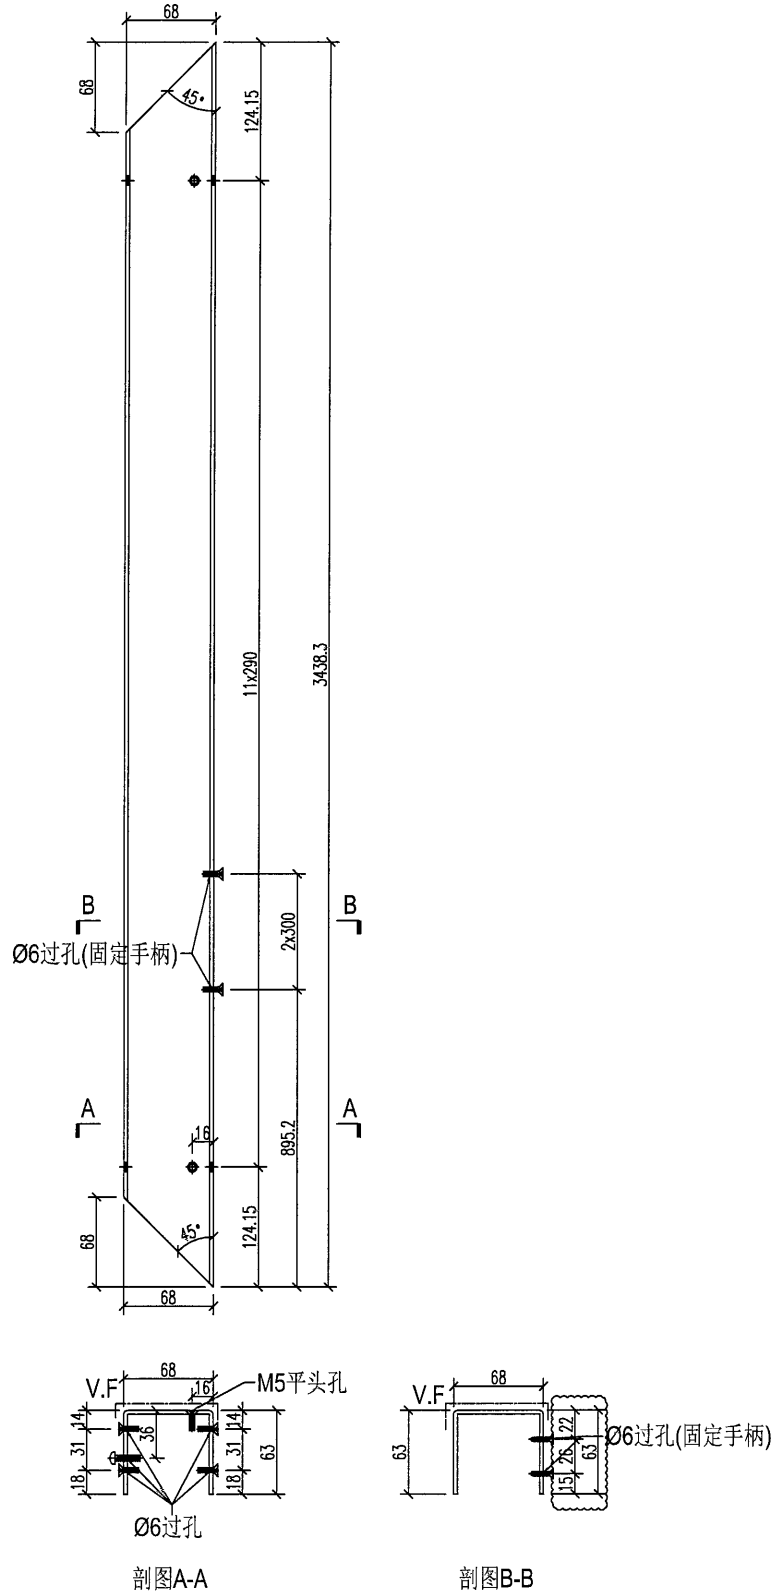

名稱	鋁板加工圖	制圖	HHQ	2021.05.31	修改	A		
材料	3mm 鋁板	復核			日期	11.25		
顏色	UCT534509SC-3 深灰色	批准			圖號	J851-HN-VP31		

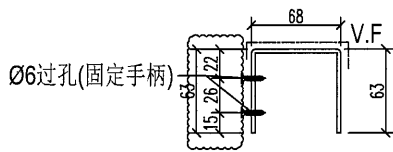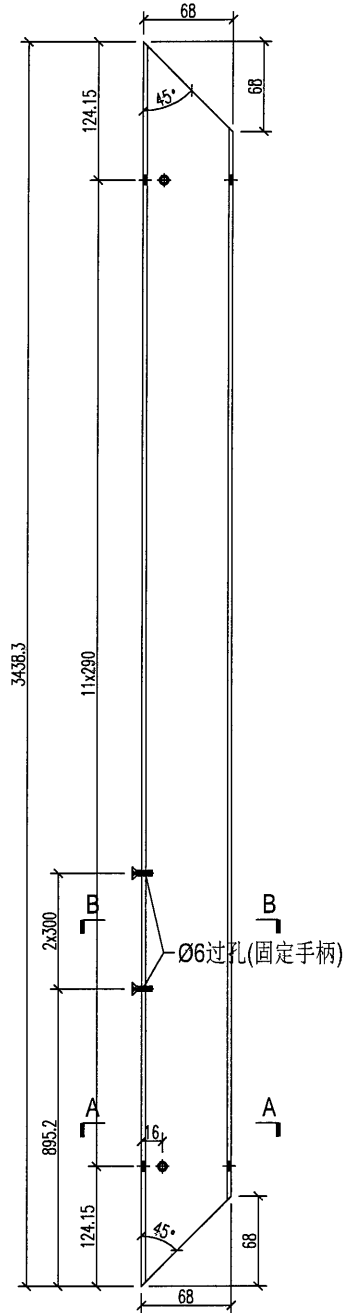

剖图B-B

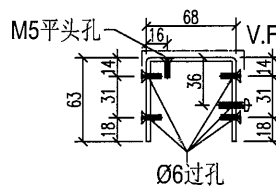

剖图A-A

名稱	鋁板加工圖	制圖	HHQ	2021.05.31	修改	A		
材料	3mm 鋁板	復核			日期	11.25		
顏色	UCT534509SC-3 深灰色	批准			圖號	J851-HN-VP32		




美特鋁質有限公司
MIDI Aluminium Fabricator Ltd.

工程號 J-851 地盤 青衣明翹匯

原E/3818/21

物料編號	長度L	L1	數量	N	A	B	分格	顏色
J851-D-AP1a	611.2	475.2	2	1	300	87.6	87.6	627 深灰色
J851-D-AP2a	782.2	646.2	4	2	250	73.1	73.1	798 深灰色
J851-D-AP3a	778.2	642.2	1	2	250	71.1	71.1	798 深灰色
J851-D-AP4a	777.2	641.2	1	2	250	70.6	70.6	797 深灰色
J851-D-AP5a	552.2	416.2	2	1	300	58.1	58.1	568 深灰色
J851-D-AP6a	723.2	587.2	6	2	240	53.6	53.6	739 深灰色
J851-D-AP7a	719.2	583.2	2	2	240	51.6	51.6	739 深灰色
J851-D-HB1a	798	662	2	x	后备數量, 不钻孔			深灰色

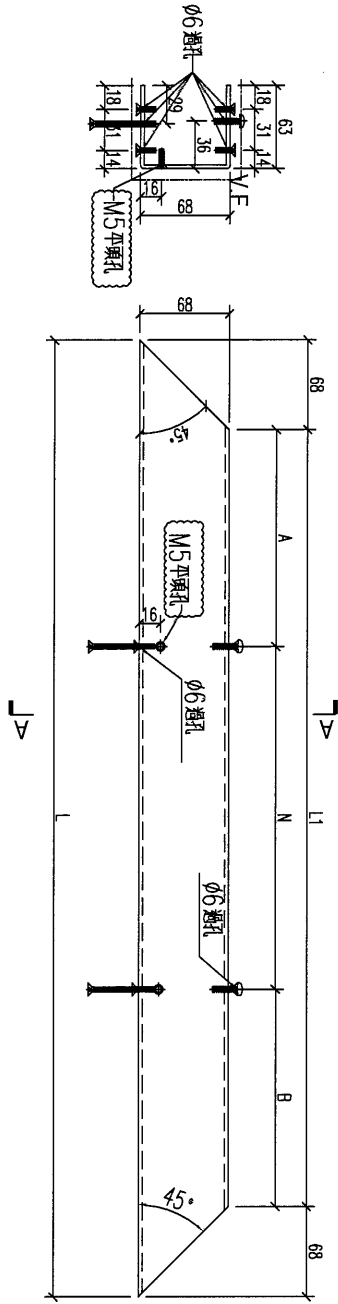

名稱	鋁板加工圖	制圖	HHQ	2021.05.31	修改	A	B
材料	3mm 鋁板	復核			日期	11.23	11.25
顏色	深灰色	批准			圖號	J851-D-AP1a	





美特鋁質 有限公司
MIDI Aluminium Fabricator Ltd.

數量：1個

數據表見：J851-HN-ZZ30

工程號 J-851 地盤 青衣明翹匯

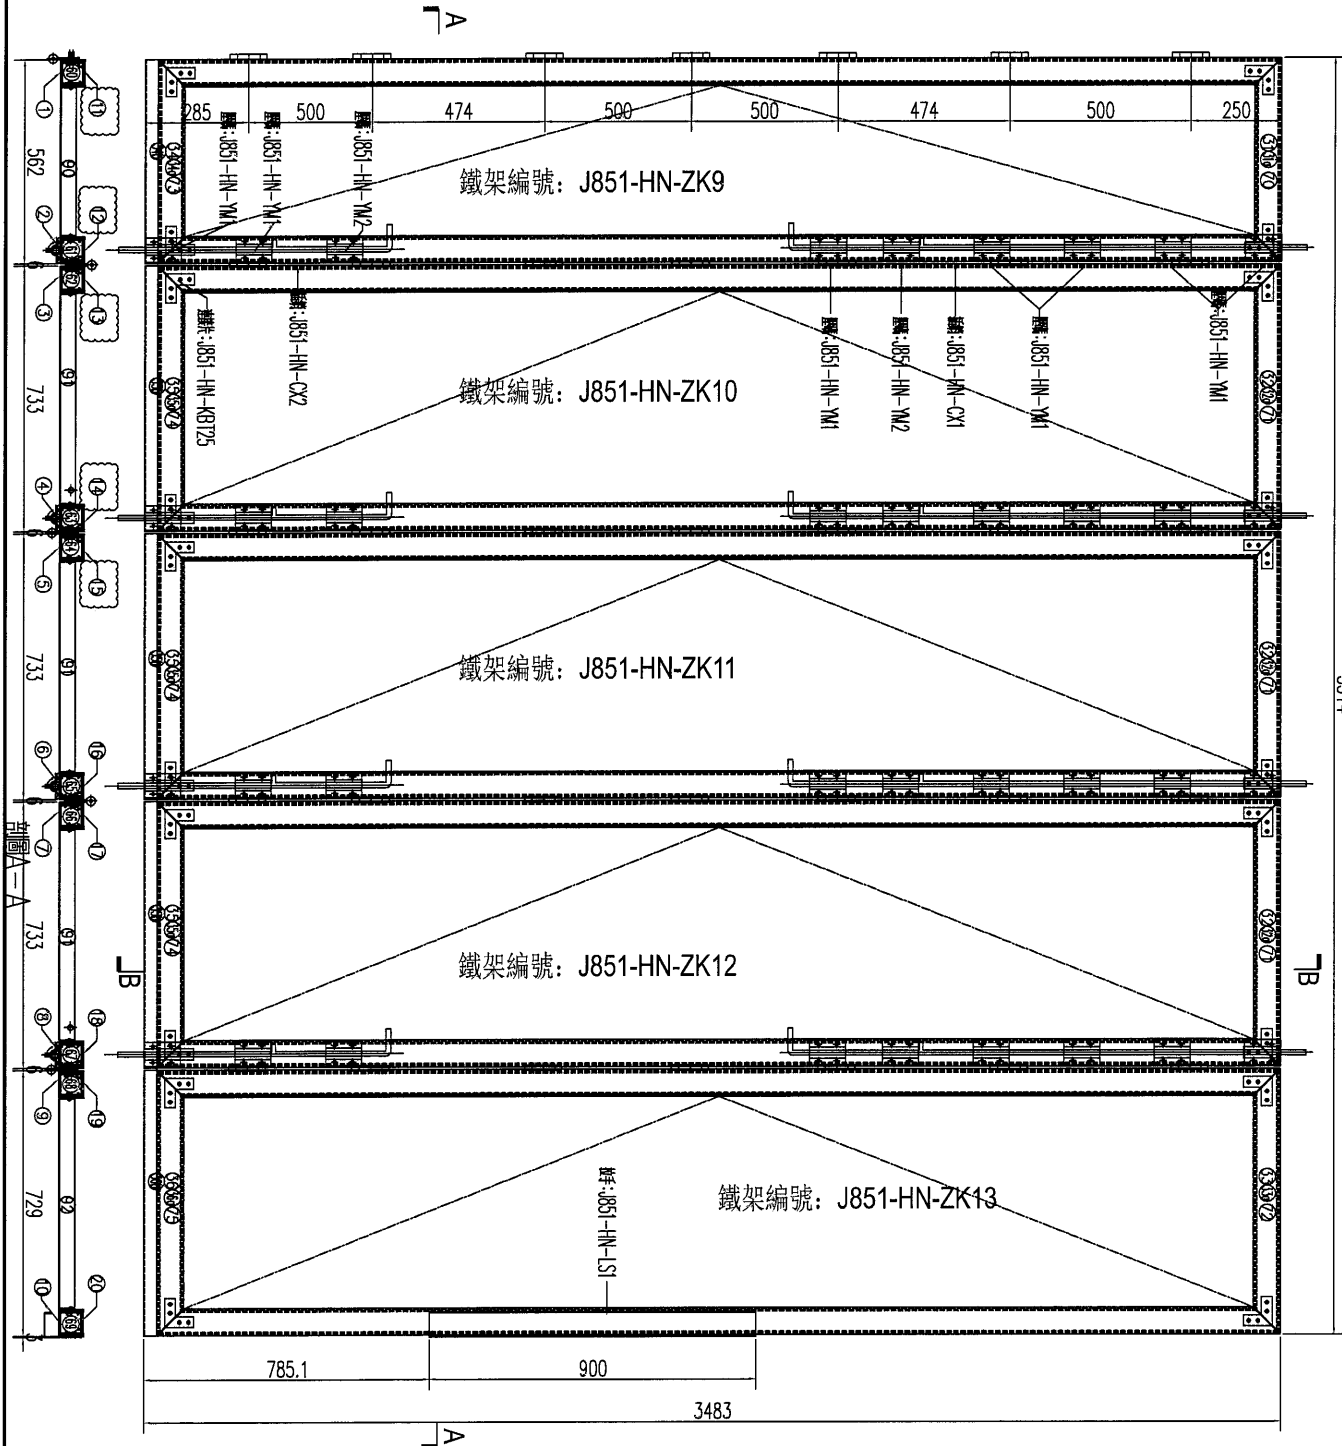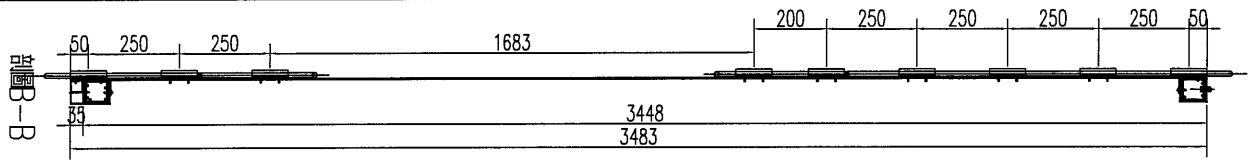

3514

原E/3818/21

名稱	門玉組裝圖	制圖	HHQ	2021.9.7	修改	A	B
材料	—	復核			日期	11.23	11.25
顏色	深灰色	批准			圖號	J851-HN-ZZ3	




美特鋁質 有限公司
MIDI Aluminium Fabricator Ltd.

數量: 1 套

數據表見: J851-HN-ZZ4

工程號	J-851	地盤	青衣明翹匯
-----	-------	----	-------

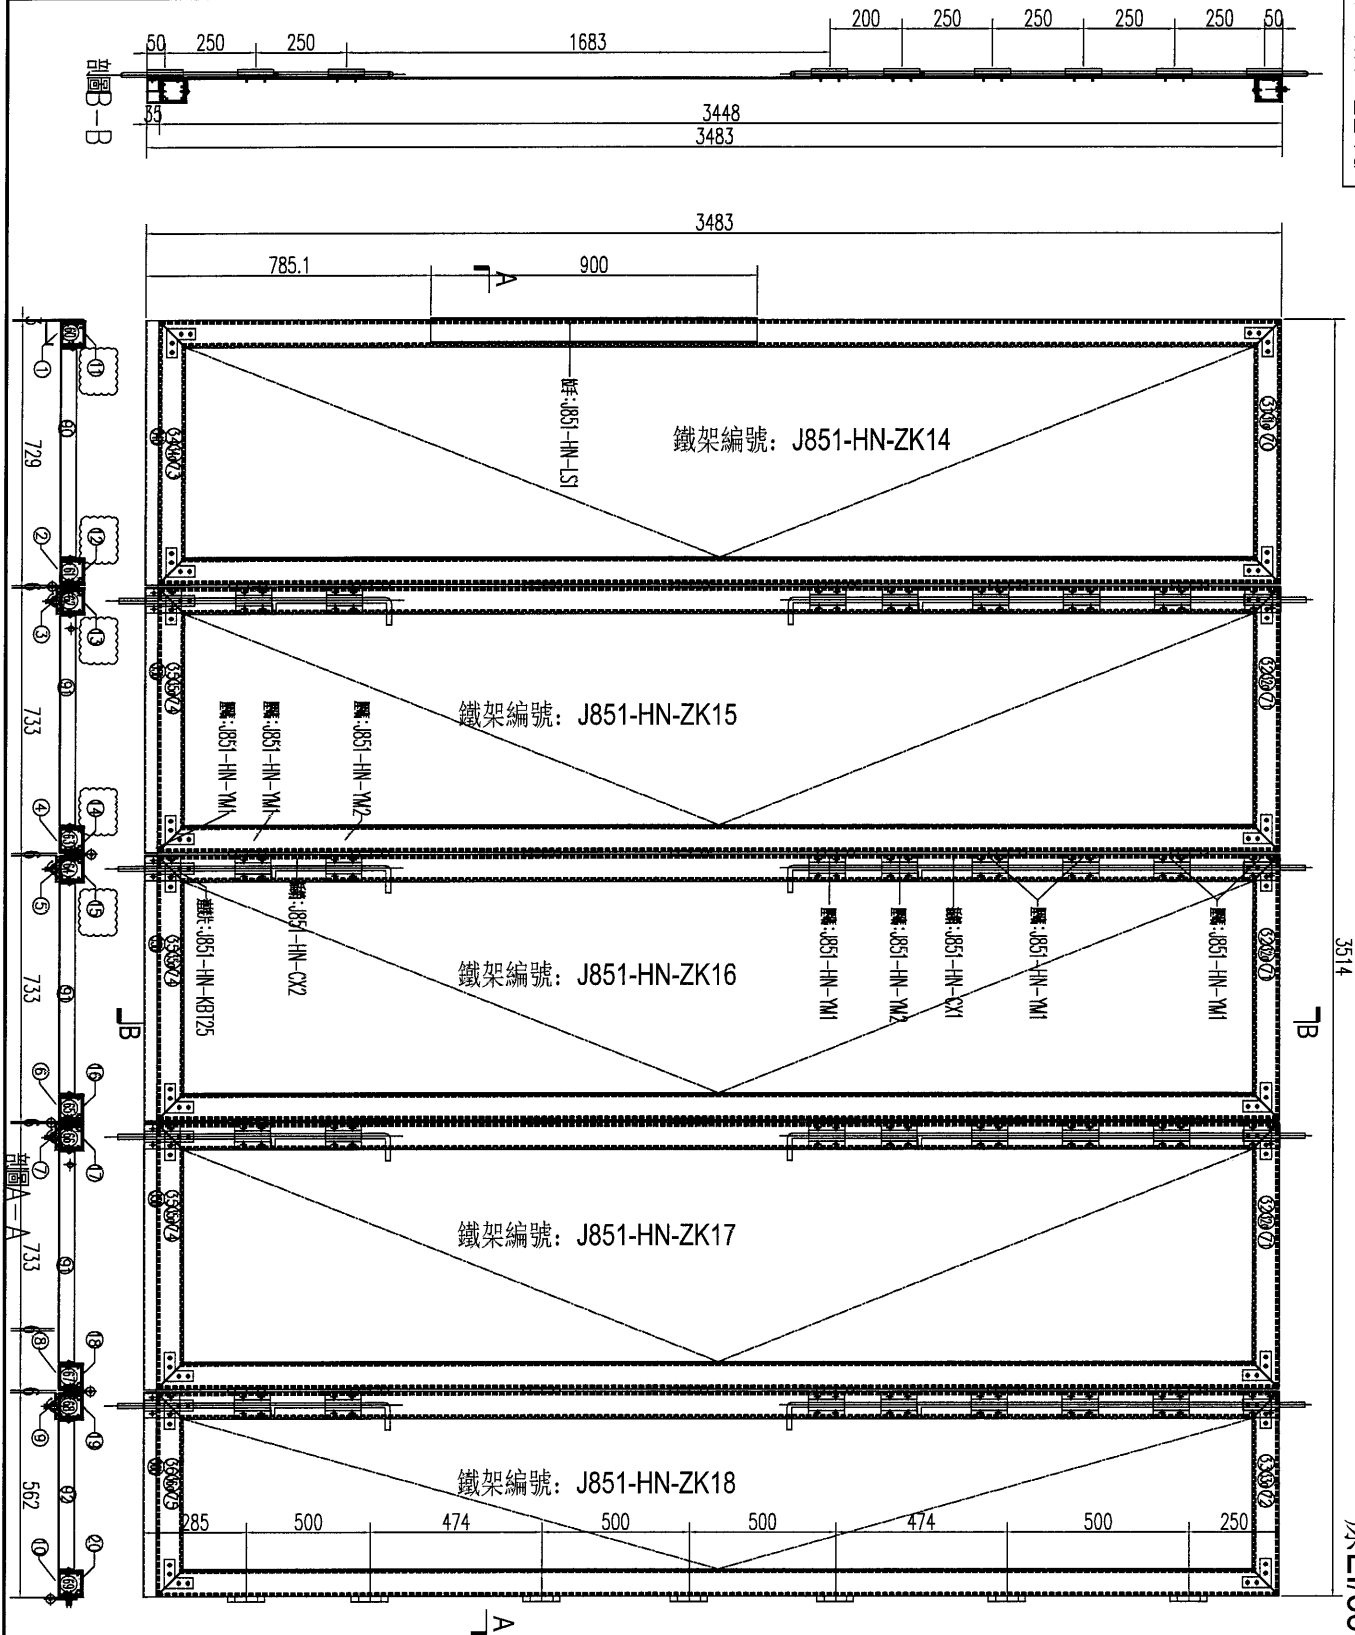

3514

原E/3818/21

名稱	門玉組裝圖	制圖	HHQ	2021.9.7	修改	A	B	
材料	-	復核			日期	11.23	11.25	
顏色	深灰色	批准			圖號	J851-HN-ZZ4		