

工程指示 / 要求簡箋(E.I.)

工程指示編號：EI / 3818 / 21 修改版次：C

工程編號：J851 工程名稱：青衣明翹匯

工程項目：平台鋁格 - 火牛房廠用鋁摺件加工圖

收件人：生統 發件人：Yancy Chen 日期：01/12/2021

要求提供 / 確認 事項：

- |                                    |                                     |                               |
|------------------------------------|-------------------------------------|-------------------------------|
| <input type="checkbox"/> 初步鋁料 B.M. | <input type="checkbox"/> 加工拆圖，然後生產  | <input type="checkbox"/> 尺寸表  |
| <input type="checkbox"/> 正式鋁料 B.M. | <input type="checkbox"/> 技術上資料 / 指示 | <input type="checkbox"/> 報價   |
| <input type="checkbox"/> 配件 B.M.   | <input type="checkbox"/> 樣辦或貨品說明書   | <input type="checkbox"/> 分判合約 |
| <input type="checkbox"/> 其他：_____  |                                     |                               |

內容：

請按附件修改圖紙加工。(新加工鋁槽)

請在 05/12/2021 前完成上列要求。

附：

1+ 8 頁

以上項目為：

- 原合約工程包                       原合約工程加 / 減賬                       新工程報價

原因：-

分發東莞各部門：

- ( ) 生產技術總監  連附件    ( ) 技術部  連附件    ( ) 生產部  連附件    ( ) 機械設計部  連附件  
 ( ) 採購部  連附件    ( / ) 生產統籌部  連附件  
 ( ) 質檢部  連附件    ( ) 會計部  連附件    ( ) 報關組  連附件    ( ) 其他 \_\_\_\_\_  連附件

分發香港各部門：

- ( ) 行政部  連附件    ( ) 會計部  連附件    ( ) 統籌部  連附件    ( / ) 工程部地盤科文  連附件 明  
 ( ) 採購部  連附件    ( ) QS 部  連附件    ( ) 維修部  連附件    ( ) 其他 \_\_\_\_\_  連附件

傳遞編號：

HK 2197/21

發件人簽署：

項目經理簽署：



原E/3818/21

EG-DWG3



美特鋁質 有限公司  
MIDI Aluminium Fabricator Ltd.

工程號	J-851	地盤	青衣明翹匯
-----	-------	----	-------

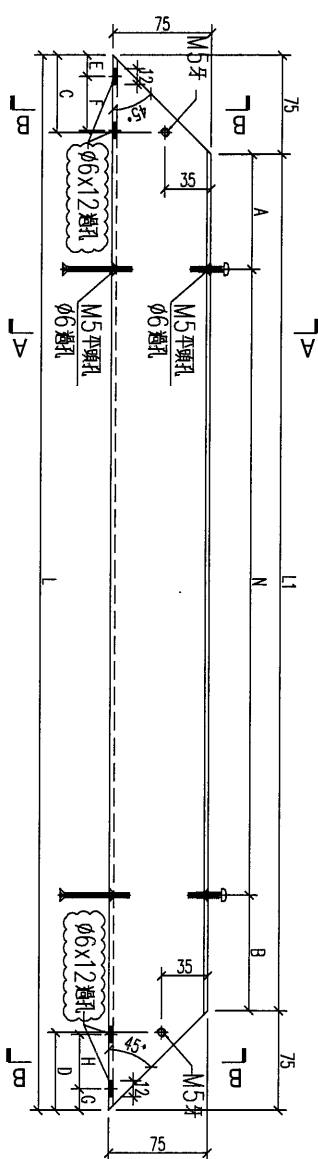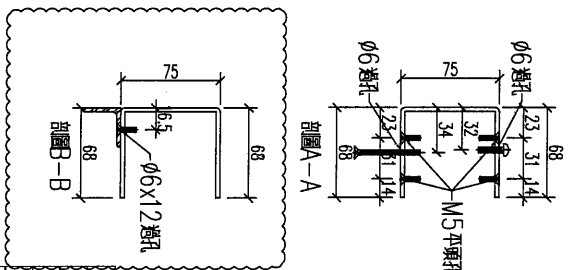




物料编号	长度L	L1	数量	N	A	B	C	D	E	F	G	H	分格	颜色
J851-D-AP1R	618.2	488.2	1	x	300	84.1	84.1	0	58.6	0	16	40	627	深灰色
J851-D-AP1L	618.2	468.2	1	x	300	84.1	84.1	0	58.6	0	0	0	627	深灰色
J851-D-AP2R	789.2	639.2	3	x	250	69.6	69.6	0	58.6	0	16	40	798	深灰色
J851-D-AP2L	789.2	639.2	1	x	250	69.6	69.6	0	58.6	0	0	0	798	深灰色
J851-D-AP3	785.2	635.2	1	x	250	67.6	67.6	0	0	0	0	0	798	深灰色
J851-D-AP4	784.2	634.2	1	x	250	67.1	67.1	0	0	0	0	0	797	深灰色
J851-D-AP5R	559.2	409.2	1	x	300	54.6	54.6	0	58.6	0	16	40	568	深灰色
J851-D-AP5L	559.2	409.2	1	x	300	54.6	54.6	0	58.6	0	0	0	568	深灰色
J851-D-AP6R	730.2	580.2	3	x	240	50.1	50.1	0	58.6	0	16	40	739	深灰色
J851-D-AP6L	730.2	580.2	3	x	240	50.1	50.1	0	58.6	0	0	0	739	深灰色
J851-T-AP7	726.2	576.2	2	x	240	48.1	48.1	0	0	0	0	0	739	深灰色

名稱	鋁板加工圖	制圖	HHQ	2021.05.31	修改	A	B
材料	3mm 鋁板	復核			日期	11.23	11.30
顏色	深灰色	批准			圖號	J851-D-AP1	

工程號	J-851	地盤	青衣明翹匯
-----	-------	----	-------

物料编号	长度L	L1	数量	N	A	B	E	F
J851-D-AP1a	611.2	475.2	2	1	x	300	87.6	87.6
J851-D-AP2a	782.2	646.2	4	2	x	250	73.1	73.1
J851-D-AP3a	778.2	642.2	1	2	x	250	71.1	71.1
J851-D-AP4a	777.2	641.2	1	2	x	250	70.6	70.6
J851-D-AP5a	552.2	416.2	2	1	x	300	58.1	58.1
J851-D-AP6a	723.2	587.2	2	2	x	240	53.6	53.6
J851-D-AP7a	719.2	583.2	2	2	x	240	51.6	51.6
J851-D-HB1a	798	662						

后备数量, 不钻孔

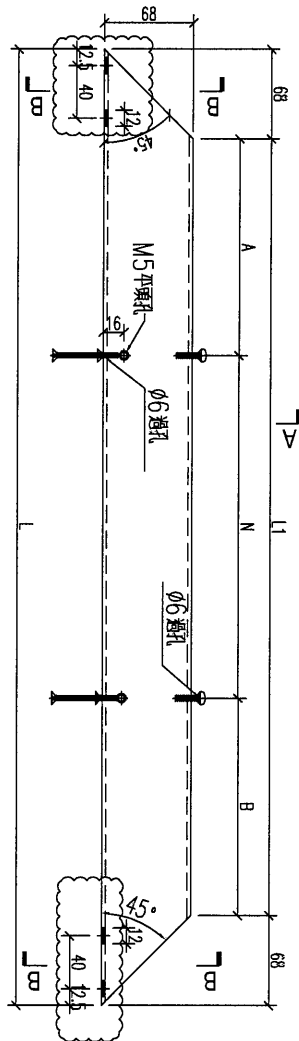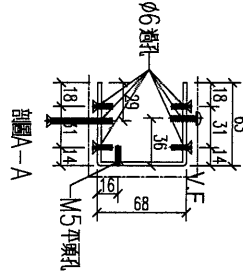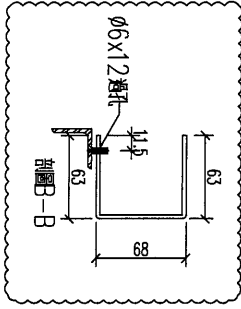

名稱	鋁板加工圖	制圖	HHQ	2021.05.31	修改	A	B	C
材料	3mm 鋁板	復核			日期	11.23	11.25	11.30
顏色	深灰色	批准			圖號	J851-D-AP1a		

原E/3818/21



EG-DWG3



美特鋁質有限公司  
MIDI Aluminium Fabricator Ltd.

工程號 J-851 地盤 青衣明翹匯

物料编号	长度L	数量	N	A	B	E	F	G	H	分格	颜色
J851-D-AP1bR	621	1	1	160.5	160.5	0	0	15	45	627	深灰色
J851-D-AP1bL	621	1	1	160.5	160.5	15	45	0	0	627	深灰色
J851-D-AP2bR	792	3	2	146	146	0	0	15	45	798	深灰色
J851-D-AP2bL	792	1	2	146	146	15	45	0	0	798	深灰色
J851-D-AP3b	788	1	2	144	144	0	0	0	0	798	深灰色
J851-D-AP4b	787	1	2	143.5	143.5	0	0	0	0	797	深灰色
J851-D-AP5bR	562	1	1	131	131	0	0	15	45	568	深灰色
J851-D-AP5bL	562	1	1	131	131	15	45	0	0	568	深灰色
J851-D-AP6bR	733	3	2	126.5	126.5	0	0	15	45	739	深灰色
J851-D-AP6bL	733	3	2	126.5	126.5	15	45	0	0	739	深灰色
J851-D-AP7b	729	2	2	124.5	124.5	0	0	0	0	739	深灰色

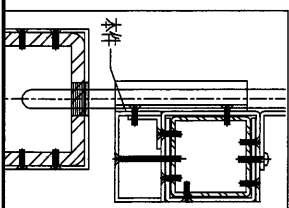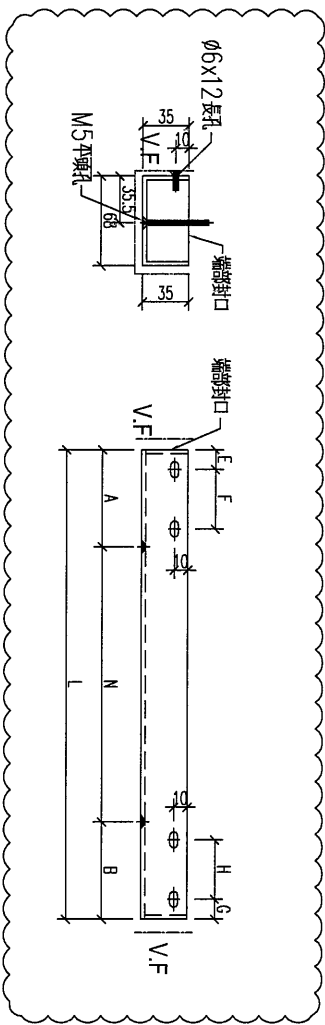



名稱	鋁板加工圖	制圖	HHQ	2021.05.31	修改	A	
材料	3mm 鋁板	復核			日期	12.1	
顏色	深灰色	批准			圖號	J851-D-AP1b	



美特鋁質 有限公司  
MIDI Aluminium Fabricator Ltd.

工程號	J-851	地盤	青衣明翹匯
-----	-------	----	-------

原E1/3818/21 新增

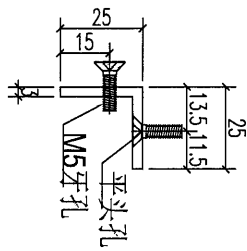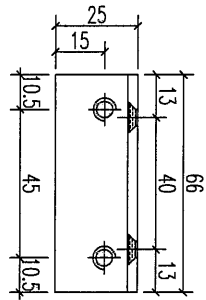

加工數量: 14

名稱	鋁角加工圖	制圖	HHQ	2021.12.1	修改			
材料	25x25x3mm鋁角	復核			日期			
顏色	MILL	批准			圖號	J851-HN-LS2		



美特鋁質有限公司  
MIDI Aluminium Fabricator Ltd.

工程號	J-851	地盤	青衣明翹匯
-----	-------	----	-------

組裝圖見：J851-HN-ZZ1

原E/3818/21

序号	名称	物料编号	数量	序号	名称	物料编号	数量
1	企向铝板	J851-HN-VP1	1	60	企向铁通	J851-HN-V1	1
2	企向铝板	J851-HN-VP2	1	61	企向铁通	J851-HN-V2	1
3	企向铝板	J851-HN-VP3	1	62	企向铁通	J851-HN-V3	1
4	企向铝板	J851-HN-VP4	1	63	企向铁通	J851-HN-V4	1
5	企向铝板	J851-HN-VP1	1	64	企向铁通	J851-HN-V1	1
6	企向铝板	J851-HN-VP2	1	65	企向铁通	J851-HN-V2	1
7	企向铝板	J851-HN-VP3	1	66	企向铁通	J851-HN-V3	1
8	企向铝板	J851-HN-VP4	1	67	企向铁通	J851-HN-V4	1
9	企向铝板	J851-HN-VP1	1	68	企向铁通	J851-HN-V1	1
10	企向铝板	J851-HN-VP5	1	69	企向铁通	J851-HN-V5	1
11	企向铝板	J851-HN-VP21	1	70	横向铁通	J851-T-H1	1
12	企向铝板	J851-HN-VP22	1	71	横向铁通	J851-T-H2	3
13	企向铝板	J851-HN-VP23	1	72	横向铁通	J851-T-H3	1
14	企向铝板	J851-HN-VP24	1	73	横向铁通	J851-D-H1	1
15	企向铝板	J851-HN-VP21	1	74	横向铁通	J851-D-H2	3
16	企向铝板	J851-HN-VP22	1	75	横向铁通	J851-D-H3	1
17	企向铝板	J851-HN-VP23	1				
18	企向铝板	J851-HN-VP24	1				
19	企向铝板	J851-HN-VP21	1				
20	企向铝板	J851-HN-VP25	1				
31	横向铝板	J851-T-AP1R	1				
32	横向铝板	J851-T-AP2R	3				
33	横向铝板	J851-T-AP3	1				
31a	横向铝板	J851-T-AP1a	1				
32a	横向铝板	J851-T-AP2a	3				
33a	横向铝板	J851-T-AP3a	1				
34	横向铝板	J851-D-AP1R	1				
35	横向铝板	J851-D-AP2R	3				
36	横向铝板	J851-D-AP3	1				
34a	横向铝板	J851-D-AP1a	1				
35a	横向铝板	J851-D-AP2a	3				
36a	横向铝板	J851-D-AP3a	1				
34b	横向铝板	J851-D-AP1bR	1				
35b	横向铝板	J851-D-AP2bR	3				
36b	横向铝板	J851-D-AP3b	1				
90	背板	J851-HN-BB1	1				
91	背板	J851-HN-BB2	3				
92	背板	J851-HN-BB3	1				

名稱	數據表	制圖	HW	2021.05.31	修改	A	B
材料	---	復核			日期	11.23	12.1
顏色	深灰色	批准			圖號	J851-HN-ZZ1a	



美特鋁質 有限公司  
MIDI Aluminium Fabricator Ltd.

組裝圖見：J851-HN-ZZ2

原E/3818/21

工程號	J-851	地盤	青衣明翹匯
-----	-------	----	-------

序号	名称	物料编号	数量	序号	名称	物料编号	数量
1	企向铝板	J851-HN-VP6	1	60	企向铁通	J851-HN-V6	1
2	企向铝板	J851-HN-VP7	1	61	企向铁通	J851-HN-V7	1
3	企向铝板	J851-HN-VP8	1	62	企向铁通	J851-HN-V8	1
4	企向铝板	J851-HN-VP9	1	63	企向铁通	J851-HN-V9	1
5	企向铝板	J851-HN-VP10	1	64	企向铁通	J851-HN-V10	1
6	企向铝板	J851-HN-VP7	1	65	企向铁通	J851-HN-V7	1
7	企向铝板	J851-HN-VP26	1				
8	企向铝板	J851-HN-VP24	1	70	横向铁通	J851-T-H4	1
9	企向铝板	J851-HN-VP21	1	71	横向铁通	J851-T-H2	1
10	企向铝板	J851-HN-VP22	1	72	横向铁通	J851-T-H1	1
11	企向铝板	J851-HN-VP23	1	73	横向铁通	J851-T-H4	1
12	企向铝板	J851-HN-VP24	1	74	横向铁通	J851-T-H2	1
				75	横向铁通	J851-T-H1	1
31	横向铝板	J851-T-AP4	1				
32	横向铝板	J851-T-AP2L	1				
33	横向铝板	J851-T-AP1L	1				
31a	横向铝板	J851-T-AP4a	1				
32a	横向铝板	J851-T-AP2a	1				
33a	横向铝板	J851-T-AP1a	1				
34	横向铝板	J851-D-AP4	1				
35	横向铝板	J851-D-AP2L	1				
36	横向铝板	J851-D-AP1L	1				
34a	横向铝板	J851-D-AP4a	1				
35a	横向铝板	J851-D-AP2a	1				
36a	横向铝板	J851-D-AP1a	1				
34b	横向铝板	J851-D-AP4b	1				
35b	横向铝板	J851-D-AP2bL	1				
36b	横向铝板	J851-D-AP1bL	1				
90	背板	J851-HN-BB4	1				
91	背板	J851-HN-BB3	1				
92	背板	J851-HN-BB1	1				

名稱	數據表	制圖	HHQ	2021.05.31	修改	A	B
材料	--	復核			日期	11.23	12.1
顏色	深灰色	批准			圖號	J851-HN-ZZ2a	

組裝圖見：J851-HN-ZZ3

原E/3818/21

工程號 J-851 地盤 青衣明翹匯

序号	名称	物料编号	数量	序号	名称	物料编号	数量
1	企向铝板	J851-HN-VP11	1	60	企向铁通	J851-HN-V11	1
2	企向铝板	J851-HN-VP12	1	61	企向铁通	J851-HN-V12	1
3	企向铝板	J851-HN-VP13	1	62	企向铁通	J851-HN-V13	1
4	企向铝板	J851-HN-VP14	1	63	企向铁通	J851-HN-V14	1
5	企向铝板	J851-HN-VP11	1	64	企向铁通	J851-HN-V11	1
6	企向铝板	J851-HN-VP12	1	65	企向铁通	J851-HN-V12	1
7	企向铝板	J851-HN-VP13	1	66	企向铁通	J851-HN-V13	1
8	企向铝板	J851-HN-VP14	1	67	企向铁通	J851-HN-V14	1
9	企向铝板	J851-HN-VP11	1	68	企向铁通	J851-HN-V11	1
10	企向铝板	J851-HN-VP15	1	69	企向铁通	J851-HN-V15	1
11	企向铝板	J851-HN-VP27	1	70	企向铁通	J851-T-H5	1
12	企向铝板	J851-HN-VP28	1	71	企向铁通	J851-T-H6	3
13	企向铝板	J851-HN-VP29	1	72	企向铁通	J851-T-H7	1
14	企向铝板	J851-HN-VP30	1	73	企向铁通	J851-D-H5	1
15	企向铝板	J851-HN-VP27	1	74	企向铁通	J851-D-H6	3
16	企向铝板	J851-HN-VP28	1	75	企向铁通	J851-D-H7	1
17	企向铝板	J851-HN-VP29	1				
18	企向铝板	J851-HN-VP30	1				
19	企向铝板	J851-HN-VP27	1				
20	企向铝板	J851-HN-VP31	1				
31	横向铝板	J851-T-AP5R	1				
32	横向铝板	J851-T-AP6R	3				
33	横向铝板	J851-T-AP7	1				
31a	横向铝板	J851-T-AP5a	1				
32a	横向铝板	J851-T-AP6a	3				
33a	横向铝板	J851-T-AP7a	1				
34	横向铝板	J851-D-AP5R	1				
35	横向铝板	J851-D-AP6R	3				
36	横向铝板	J851-D-AP7	1				
34a	横向铝板	J851-D-AP5a	1				
35a	横向铝板	J851-D-AP6a	3				
36a	横向铝板	J851-D-AP7a	1				
34b	横向铝板	J851-D-AP5bR	1				
35b	横向铝板	J851-D-AP6bR	3				
36b	横向铝板	J851-D-AP7b	1				
90	背板	J851-HN-BB5	1				
91	背板	J851-HN-BB6	3				
92	背板	J851-HN-BB7	1				

名稱	數據表	制圖	HHQ	2021.05.31	修改	A	B
材料	--	復核			日期	11.23	12.1
顏色	深灰色	批准			圖號	J851-HN-ZZ3a	



美特鋁質 有限公司  
MIDI Aluminium Fabricator Ltd.

原E1/3818/21

組裝圖見：J851-HN-ZZ4

工程號	J-851	地盤	青衣明翹匯
-----	-------	----	-------

序号	名称	物料编号	数量	序号	名称	物料编号	数量
1	企向铝板	J851-HN-VP16	1	60	企向铁通	J851-HN-V16	1
2	企向铝板	J851-HN-VP17	1	61	企向铁通	J851-HN-V17	1
3	企向铝板	J851-HN-VP18	1	62	企向铁通	J851-HN-V18	1
4	企向铝板	J851-HN-VP19	1	63	企向铁通	J851-HN-V19	1
5	企向铝板	J851-HN-VP20	1	64	企向铁通	J851-HN-V20	1
6	企向铝板	J851-HN-VP17	1	65	企向铁通	J851-HN-V17	1
7	企向铝板	J851-HN-VP18	1	66	企向铁通	J851-HN-V18	1
8	企向铝板	J851-HN-VP19	1	67	企向铁通	J851-HN-V19	1
9	企向铝板	J851-HN-VP20	1	68	企向铁通	J851-HN-V20	1
10	企向铝板	J851-HN-VP17	1	69	企向铁通	J851-HN-V17	1
11	企向铝板	J851-HN-VP32	1	70	横向铁通	J851-T-H7	1
12	企向铝板	J851-HN-VP30	1	71	横向铁通	J851-T-H6	3
13	企向铝板	J851-HN-VP27	1	72	横向铁通	J851-T-H5	1
14	企向铝板	J851-HN-VP28	1	73	横向铁通	J851-D-H7	1
15	企向铝板	J851-HN-VP29	1	74	横向铁通	J851-D-H6	3
16	企向铝板	J851-HN-VP30	1	75	横向铁通	J851-D-H5	1
17	企向铝板	J851-HN-VP27	1				
18	企向铝板	J851-HN-VP28	1				
19	企向铝板	J851-HN-VP29	1				
20	企向铝板	J851-HN-VP30	1				
31	横向铝板	J851-T-AP7	1				
32	横向铝板	J851-T-AP6L	3				
33	横向铝板	J851-T-AP5L	1				
31a	横向铝板	J851-T-AP7a	1				
32a	横向铝板	J851-T-AP6a	3				
33a	横向铝板	J851-T-AP5a	1				
34	横向铝板	J851-D-AP7	1				
35	横向铝板	J851-D-AP6L	3				
36	横向铝板	J851-D-AP5L	1				
34a	横向铝板	J851-D-AP7a	1				
35a	横向铝板	J851-D-AP6a	3				
36a	横向铝板	J851-D-AP5a	1				
34b	横向铝板	J851-D-AP7b	1				
35b	横向铝板	J851-D-AP6bL	3				
36b	横向铝板	J851-D-AP5bL	1				
90	背板	J851-HN-BB7	1				
91	背板	J851-HN-BB6	3				
92	背板	J851-HN-BB5	1				

名稱	數據表	制圖	HHQ	2021.05.31	修改	A	B
材料	---	復核			日期	11.23	12.1
顏色	深灰色	批准			圖號	J851-HN-ZZ4a	