

工程指示 / 要求簡箋(E.I.)

工程指示編號：EI / 3826 / 21 修改版次：A

工程編號：J851 工程名稱：青衣明翹匯

工程項目：平台 Window Wall - 地盤用铝料加工圖 (收口位置)

收件人：生統 發件人：Yancy Chen 日期：18/10/2021

要求提供 / 確認 事項：

- () 初步铝料 B.M. () 加工拆圖，然後生產 () 尺寸表
- () 正式铝料 B.M. () 技術上資料 / 指示 () 報價
- () 配件 B.M. () 樣辦或貨品說明書 () 分判合約
- () 其他：_____

內容：

根據東莞廠(梅)微信，請按附件修改圖紙加工，送地盤。

請在 25/10/2021 前完成上列要求。

附：

1+ 6 頁

以上項目為：

- 原合約工程包 原合約工程加 / 減賬 新工程報價

原因：-

分發東莞各部門：

- () 生產技術總監 連附件 () 技術部 連附件 () 生產部 連附件 () 機械設計部 連附件
- () 採購部 連附件 () 生產統籌部 連附件
- () 質檢部 連附件 () 會計部 連附件 () 報關組 連附件 () 其他 _____ 連附件

分發香港各部門：

- () 行政部 連附件 () 會計部 連附件 () 統籌部 連附件 () 工程部地盤科文 連附件 **明**
- () 採購部 連附件 () QS 部 連附件 () 維修部 連附件 () 其他 _____ 連附件

傳遞編號：




HK 1913 / 21

發件人簽署：

項目經理簽署：

數量	備註
1	


工程號 J-851 地盤 青衣明翹匯

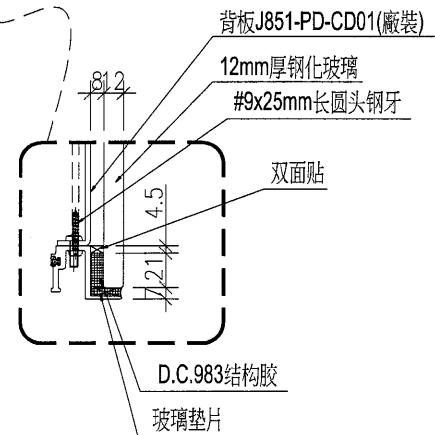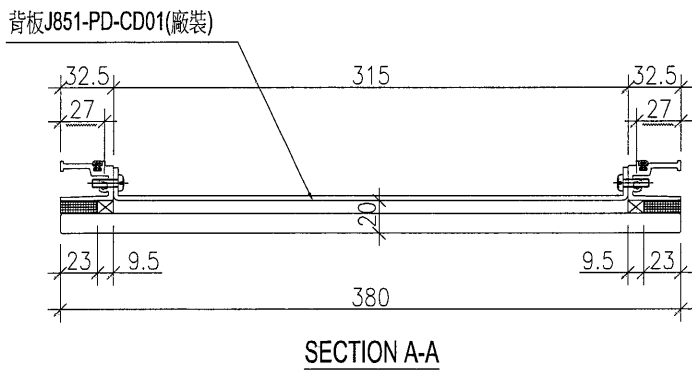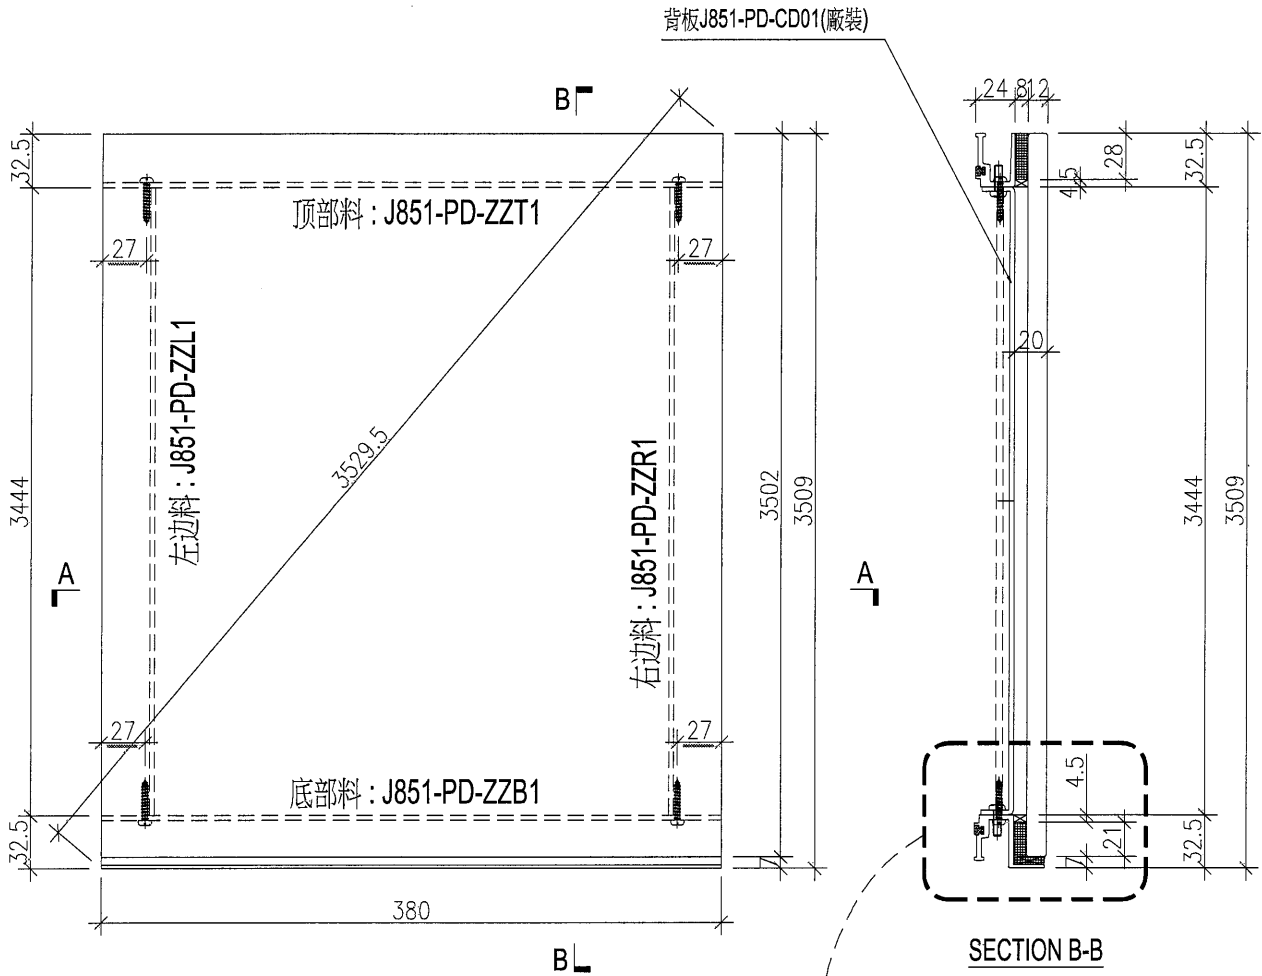

名稱	單元件組裝圖	制圖	WYY	2021.09.01	修改	A		
材料	—	復核			日期	2021.10.18		
顏色	—	批准			圖號	J851-PD-AG03		

數量	備註
1	



工程號 J-851 地盤 青衣明翹匯

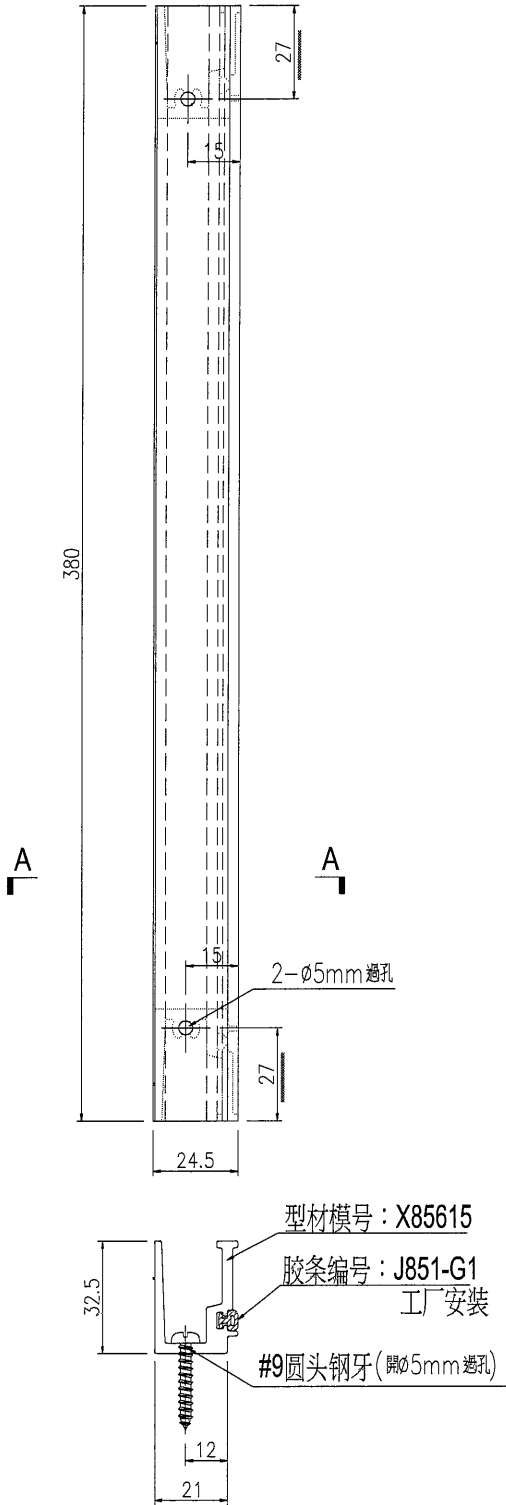

名稱	型材加工圖	制圖	WYY	2021.09.01	修改	A		
材料	X85615	復核			日期	2021.10.18		
顏色	UCT534509SC-3 深灰色	批准			圖號	J851-PD-ZZT1		

數量	備註
1	

工程號 J-851 地盤 青衣明翹匯

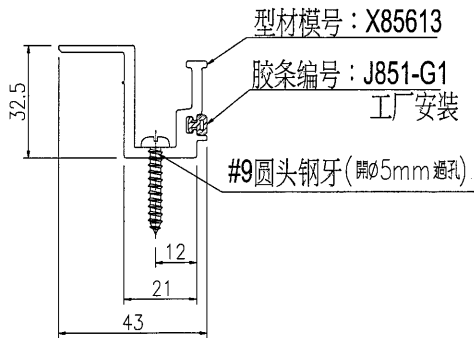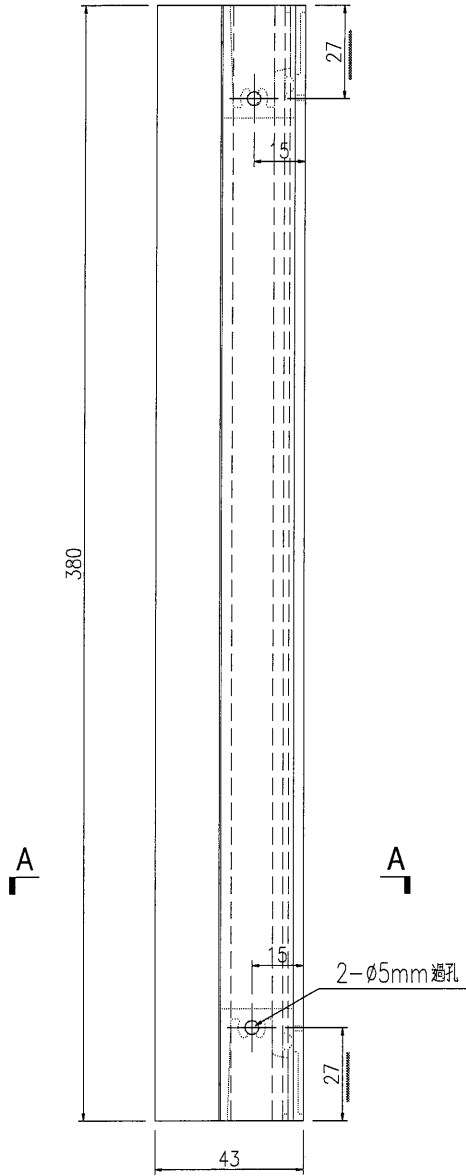


名稱	型材加工圖	制圖	WYY	2021.09.01	修改	A		
材料	X85613	復核			日期	2021.10.18		
顏色	UCT534509SC-3 深灰色	批准			圖號	J851-PD-ZZB1		




美特鋁質 有限公司
MIDI Aluminium Fabricator Ltd.

數量	備註
1	

工程號	J-851	地盤	青衣明翹匯
-----	-------	----	-------

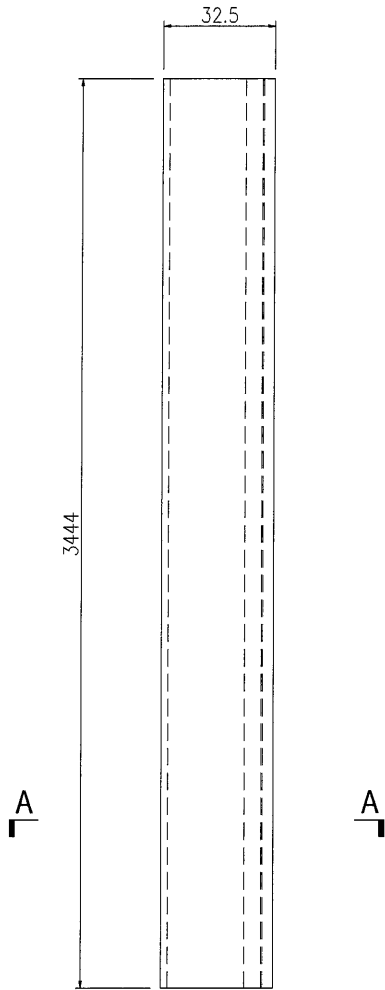

胶条编号: J851-G1
工厂安装

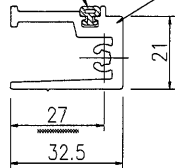

SECTION A-A

名稱	型材加工圖	制圖	WYY	2021.09.01	修改	A		
材料	X85612	復核			日期	2021.10.18		
顏色	UCT534509SC-3 深灰色	批准			圖號	J851-PD-ZZL1		





美特鋁質 有限公司
MIDI Aluminium Fabricator Ltd.

數量	備註
----	----

1	
---	--

工程號	J-851	地盤	青衣明翹匯
-----	-------	----	-------

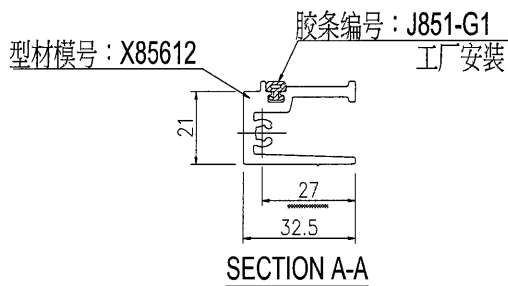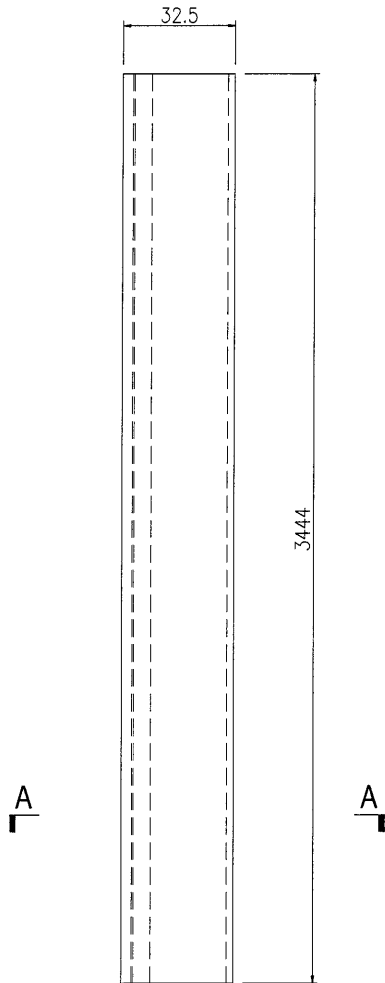


名稱	型材加工圖	制圖	WYY	2021.09.01	修改	A		
材料	X85612	復核			日期	2021.10.18		
顏色	UCT534509SC-3 深灰色	批准			圖號	J851-PD-ZZR1		

2021-10-18




黄瑛梅

上午8:30

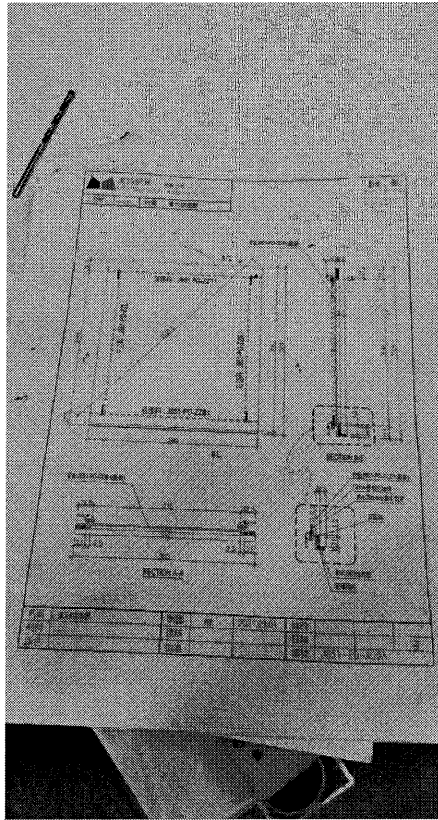


上午8:30

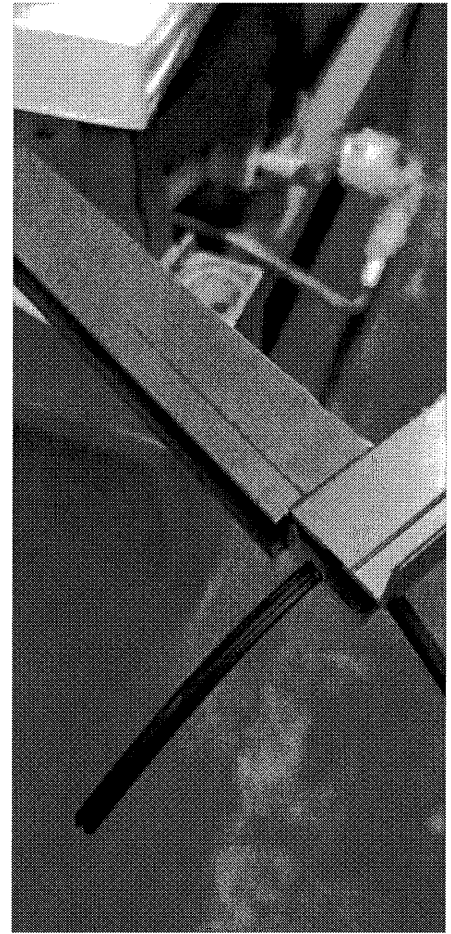


黄瑛梅

上午8:30

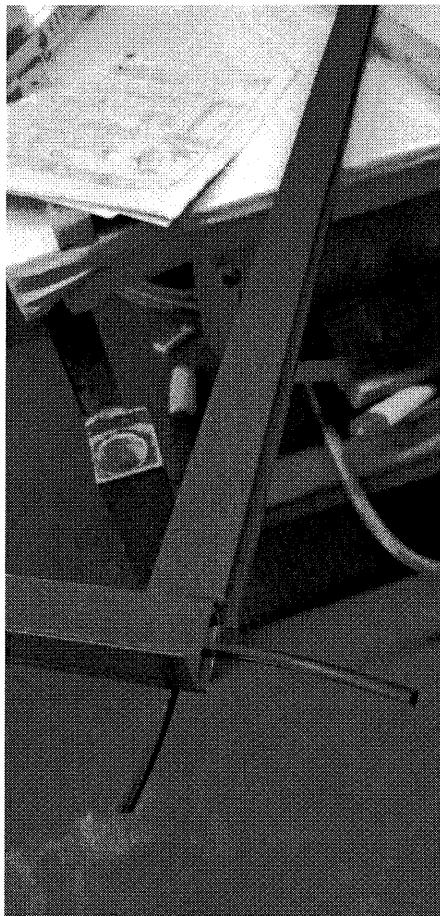

黄瑛梅

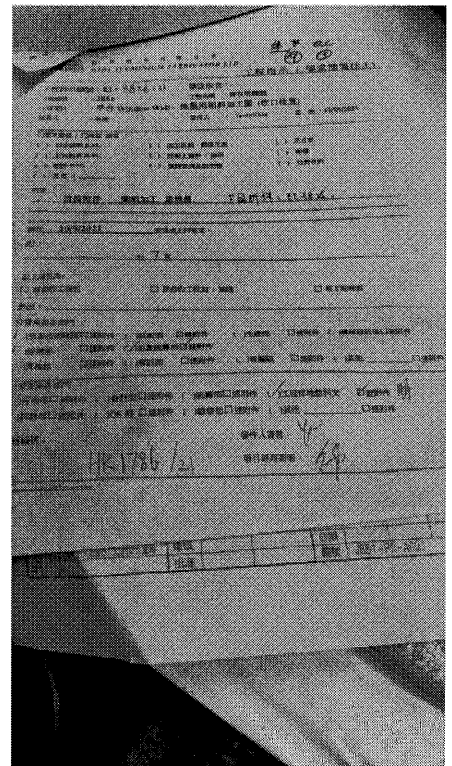

黄瑛梅

上午8:31

装不了，查下是不是你们执错图，谢谢!