

工程指示 / 要求簡箋(E.I.)

工程指示編號：EI / 3902 / 21 修改版次：A

工程編號：J851 工程名稱：青衣明翹匯

工程項目：平台草牆 - 地盤用铝板加工圖(地盤補料)

收件人：生統 發件人：Yancy Chen 日期：11/10/2021

要求提供 / 確認 事項：

- () 初步鋁料 B.M. () 加工拆圖，然後生產 () 尺寸表
- () 正式鋁料 B.M. () 技術上資料 / 指示 () 報價
- () 配件 B.M. () 樣辦或貨品說明書 () 分判合約
- () 其他：_____

內容：

根據地盤 10 月 11 日指示，請按附件修改圖紙加工，送地盤。

請在 15/10/2021 前完成上列要求。

附：

1+ 2 頁

以上項目為：

- 原合約工程包 原合約工程加 / 減賬 新工程報價

原因：-

分發東莞各部門：

- () 生產技術總監 連附件 () 技術部 連附件 () 生產部 連附件 () 機械設計部 連附件
- () 採購部 連附件 () 生產統籌部 連附件
- () 質檢部 連附件 () 會計部 連附件 () 報關組 連附件 () 其他 _____ 連附件

分發香港各部門：

- () 行政部 連附件 () 會計部 連附件 () 統籌部 連附件 () 工程部地盤科文 連附件 明
- () 採購部 連附件 () QS 部 連附件 () 維修部 連附件 () 其他 _____ 連附件

傳遞編號：

HK 1896 / 21

發件人簽署：



項目經理簽署：



美特鋁質 有限公司
MIDI Aluminium Fabricator Ltd.

數量	備註
25	

工程號	J-851	地盤	青衣明翹匯
-----	-------	----	-------

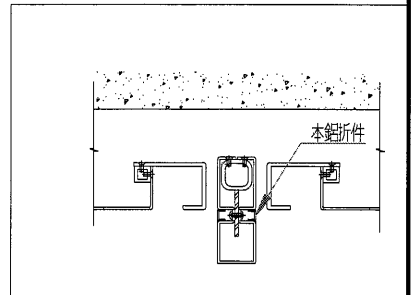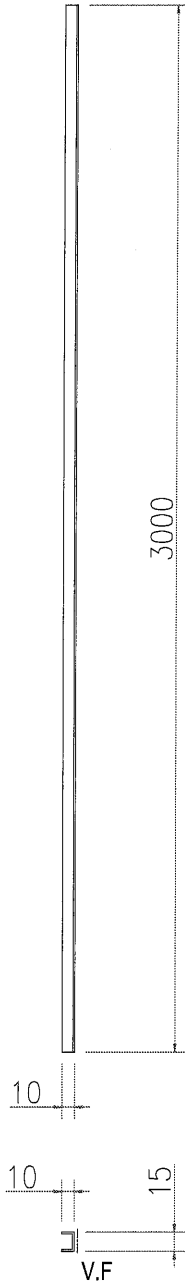


名稱	鋁板加工圖	制圖	WYY	2021.04.21	修改	A		
材料	1.5mm 鋁板	復核			日期	2021/10/11		
顏色	UCT807806SC-3 沙色	批准			圖號	J851-PT-KB106		

12:02



J851地盤/Ming哥
online



上星期你叫我出EI補銘板

廠回覆 話這件13闊做不到 最少要做15

還有4055長度做不到 最盡是做3米

好

4055是開幾多條？

3米20條夠不夠？

還是要多預幾條？

25吧

收到

