

工程指示 / 要求簡箋(E.I.)

工程指示編號：EI / 4066 / 21

修改版次：-

工程編號：J851

工程名稱：青衣明翹匯

工程項目：铝板噴木紋色(Sonik)

收件人：生統

發件人：Yancy Chen

日期：24/11/2021

要求提供 / 確認 事項：

- () 初步鋁料 B.M. () 加工拆圖，然後生產 () 尺寸表
- () 正式鋁料 B.M. () 技術上資料 / 指示 () 報價
- () 配件 B.M. () 樣辦或貨品說明書 () 分判合約
- () 其他：_____

內容：

請按附件圖紙木紋位置，安排 Sonik 鋁板噴木紋色。
 完成 Sonik 鋁板噴木紋色後，請通知 Sonik 自取成品。

請在 30/11/2021 前完成上列要求。

附：

1+ 2 頁

以上項目為：

- 原合約工程包 原合約工程加 / 減賬 新工程報價

原因：-

分發東莞各部門：

- () 生產技術總監 連附件 () 技術部 連附件 () 生產部 連附件 () 機械設計部 連附件
- () 採購部 連附件 (/) 生產統籌部 連附件
- () 質檢部 連附件 () 會計部 連附件 () 報關組 連附件 () 其他 _____ 連附件

分發香港各部門：


- () 行政部 連附件 () 會計部 連附件 () 統籌部 連附件 () 工程部地盤科文 連附件
- () 採購部 連附件 () QS 部 連附件 () 維修部 連附件 () 其他 _____ 連附件

傳遞編號：


HK 2134 / 21

發件人簽署：


項目經理簽署：

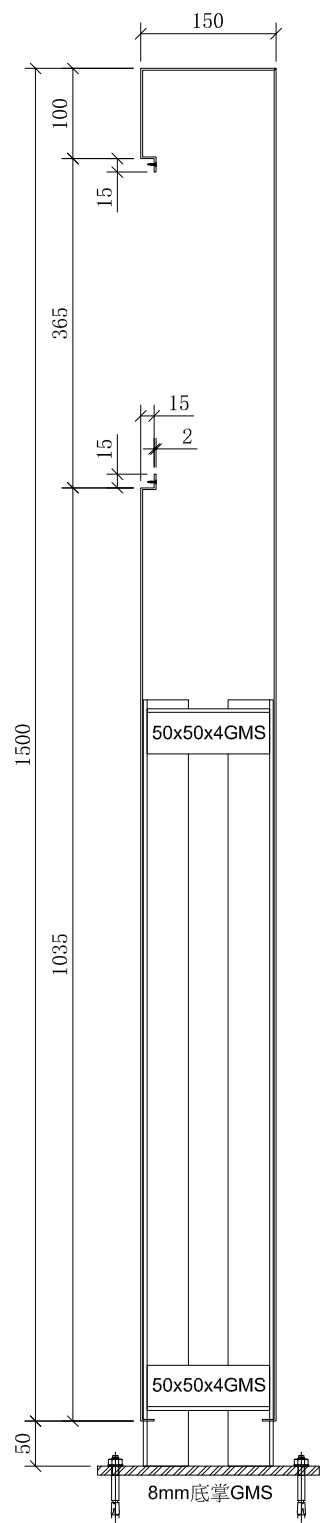


C-C

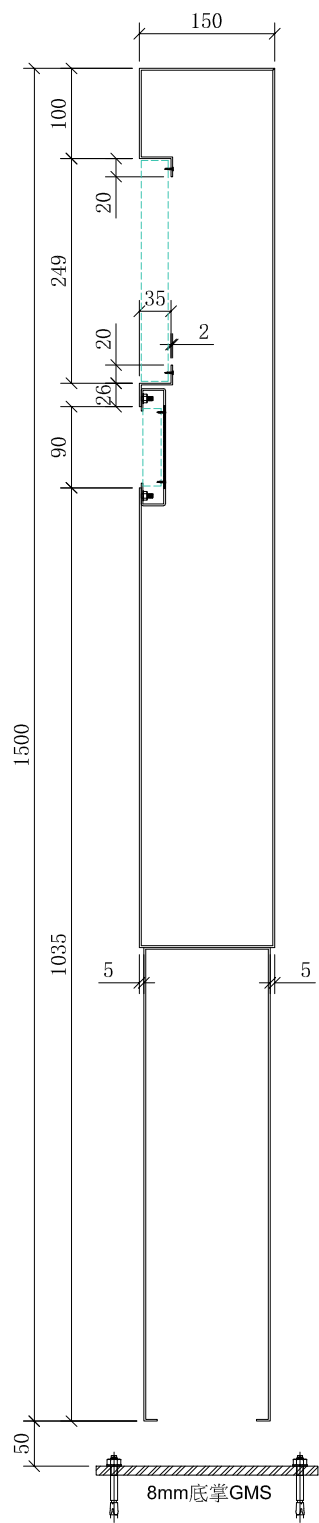


D-D

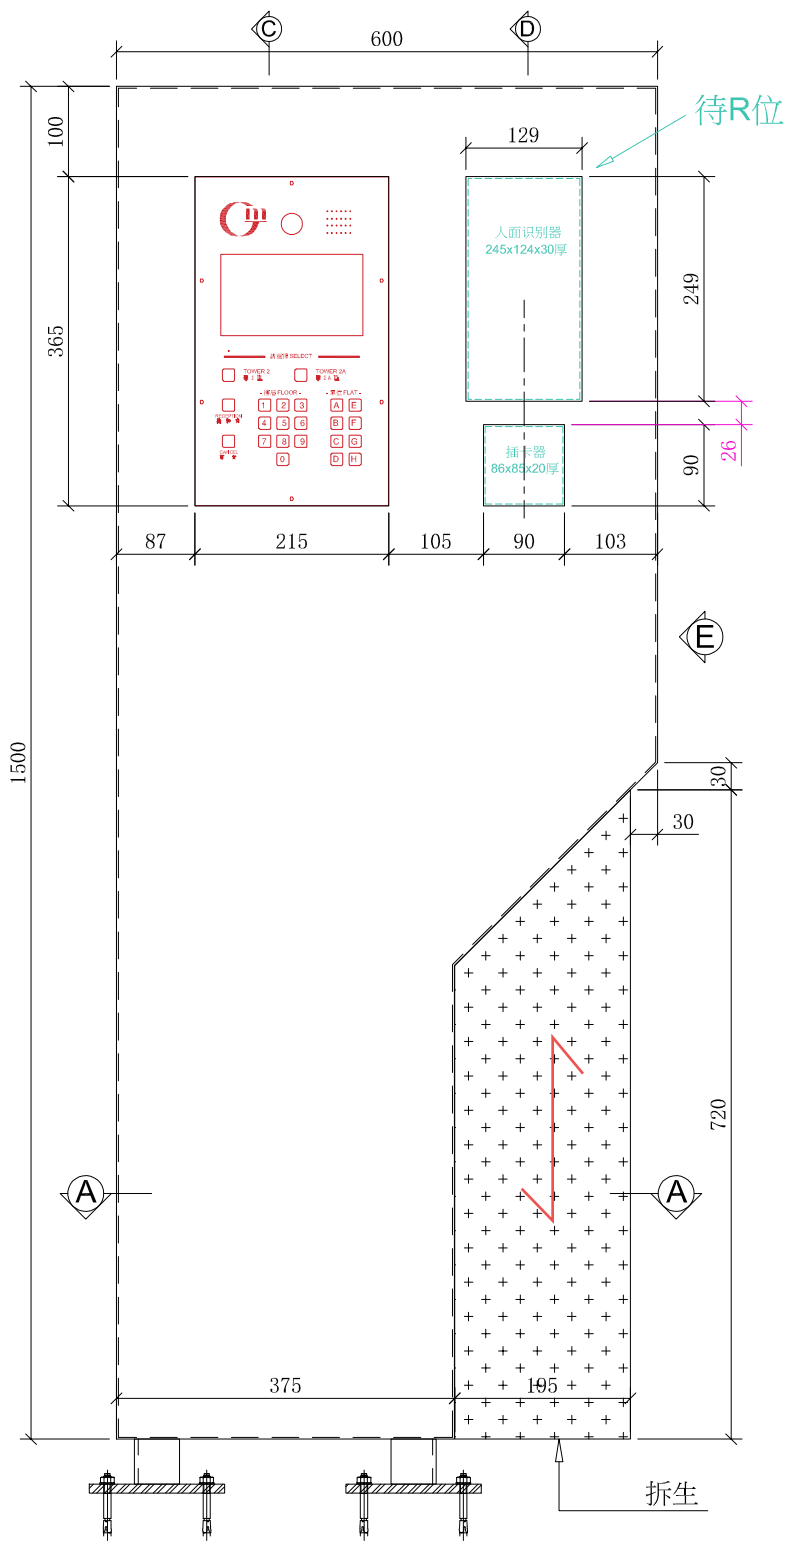


正面

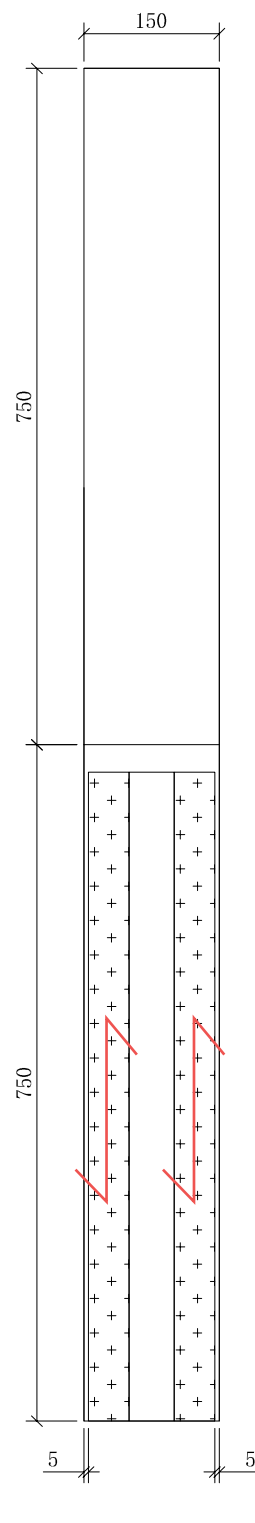

E向

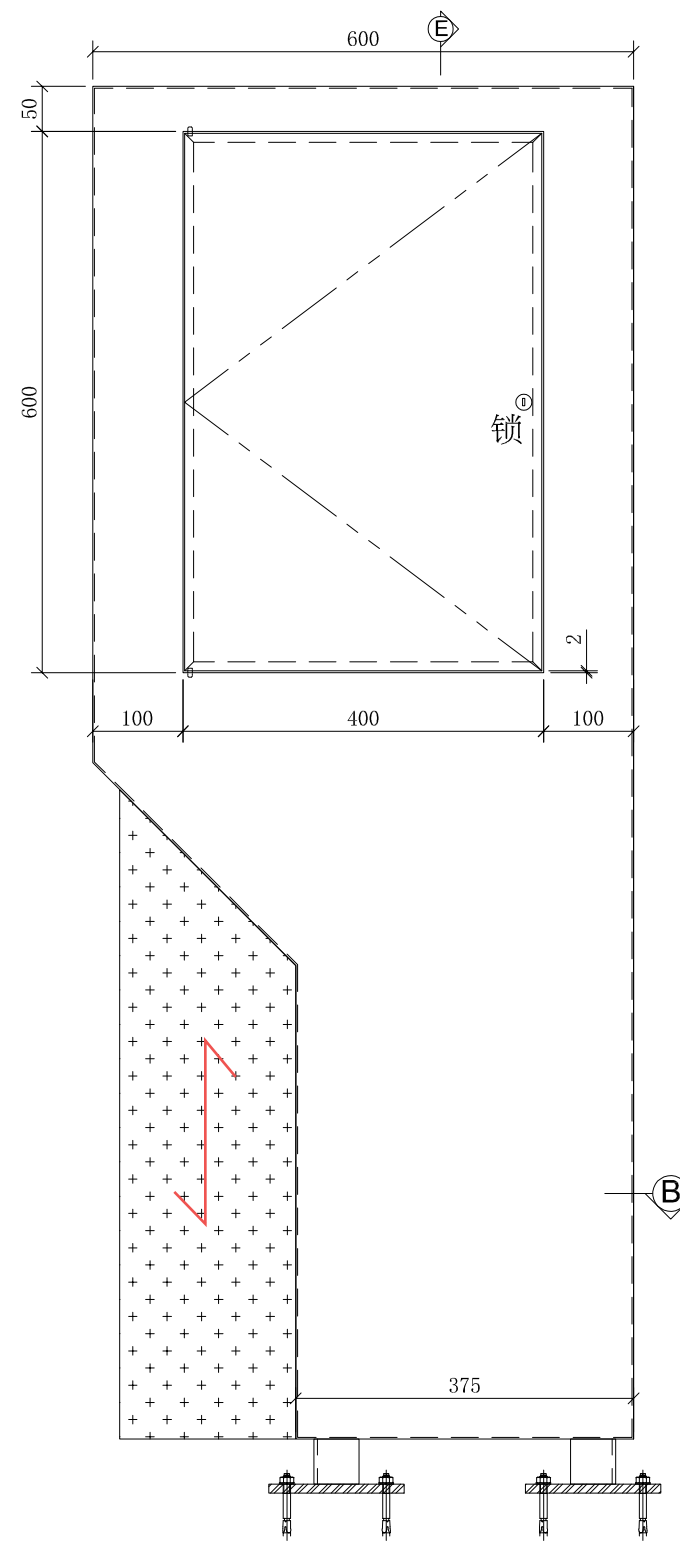


背面

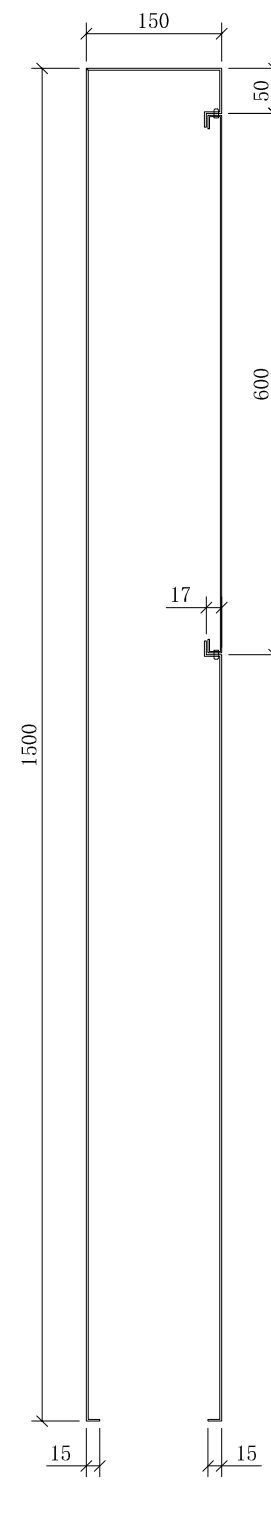


E-E

机身为2.0mm铝板刨坑做
内角架与底掌为GMS
木纹 
做油 

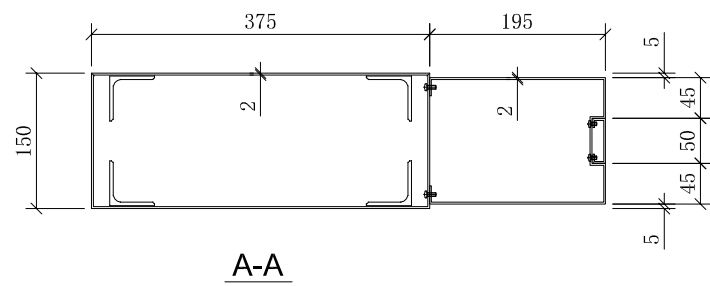

A-A

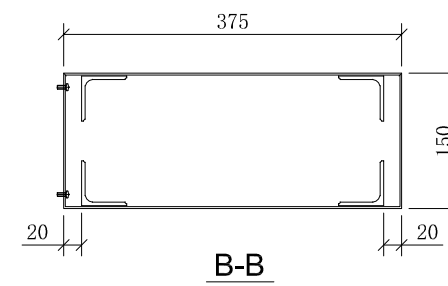

B-B

工程名称	-	项目	访客机	绘图	叶春景	日期	2021-07-24	材料	2.0铝板	TOTAL PAGE	共 1 页
货单号	-	图号	-	审核		日期	2021-10-14	表面处理	做油+木纹	PAGE NO	第 1 页
生产号	-	版本	A1	批准		日期		数量	2套	视角	

共4件

