

工程指示 / 要求簡箋(E.I.)

工程指示編號：EI / 1320 / 19 修改版次：A

工程編號：J - 852 工程名稱：亞皆老街中電

工程項目：SHOW FLAT A 單位辦房用鋁冚

收件人：生統

發件人：Bessie Lau

日期：10/12/2019

要求提供 / 確認 事項：

- () 初步鋁料 B.M. () 加工拆圖，然後生產 () 尺寸表
- () 正式鋁料 B.M. () 技術上資料 / 指示 () 報價
- () 配件 B.M. () 樣辦或貨品說明書 () 分判合約
- () 其他：_____

內容：

煩請按此修改圖號 AL-03

(AL-01 及 AL-02 跟 EI 原版本保持不變)

特急!

請在 12/12/19 前完成上列要求。

附有關圖紙 / 文件：

以上項目為：

- 原合約工程包 原合約工程加 / 減賬 新工程報價

原因：-

分發東莞各部門：

- () 生產技術總監 連附件 () 技術部 連附件 () 生產部 連附件 () 機械設計部 連附件
- () 採購部 連附件 () 生產統籌部 連附件
- () 質檢部 連附件 () 會計部 連附件 () 報關組 連附件 () 其他 _____ 連附件

分發香港各部門：


- () 行政部 連附件 () 會計部 連附件 () 統籌部 連附件 () 工程部地盤科文 連附件
- () 採購部 連附件 () QS 部 連附件 () 維修部 連附件 () 其他 _____ 連附件

傳遞編號：

發件人簽署：

項目經理簽署：

HK 2523 / 19

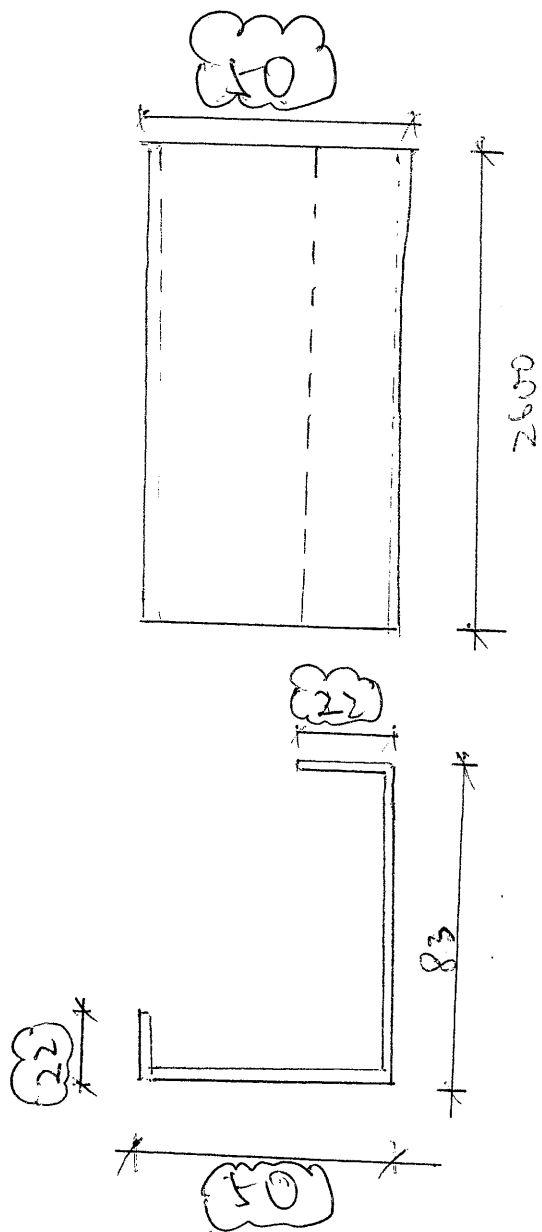

图号: AL-03

材料: 1mm 铝板

颜色: mill

数量: 2件

修改版次: A.

10/12/19