

工程指示 / 要求簡箋(E.I.)

工程指示編號：EI / 1333 / 19 修改版次：

工程編號：J - 852 工程名稱：亞皆老街中電

工程項目：SHOW FLAT A 單位辦房用鋁 噴塗

收件人：偉哥 / 林哥 發件人：Bessie Lau 日期：10/12/2019

要求提供 /  確認 事項：

- ( ) 初步鋁料 B.M. ( ) 加工拆圖，然後生產 ( ) 尺寸表
- ( ) 正式鋁料 B.M. ( ) 技術上資料 / 指示 ( ) 報價
- ( ) 配件 B.M. ( ) 樣辦或貨品說明書 ( ) 分判合約
- ( ) 其他：\_\_\_\_\_

內容：

附件之鋁 共 6 個(EI1320/19)將於本星期尾送到香港，收貨後煩請按附件噴塗，謝謝！

請在 17/12/2019 前完成上列要求。

附有關圖紙 / 文件：

以上項目為：

- 原合約工程包  原合約工程加 / 減賬  新工程報價

原因：-

分發東莞各部門：


- ( ) 生產技術總監  連附件 ( ) 技術部  連附件 ( ) 生產部  連附件 ( ) 機械設計部  連附件
- ( ) 採購部  連附件 ( ) 生產統籌部  連附件
- ( ) 質檢部  連附件 ( ) 會計部  連附件 ( ) 報關組  連附件 ( ) 其他 \_\_\_\_\_  連附件


分發香港各部門：

- ( ) 行政部  連附件 ( ) 會計部  連附件 ( ) 統籌部  連附件 ( ) 工程部地盤科文  連附件
- ( ) 採購部  連附件 ( ) QS 部  連附件 ( ) 維修部  連附件 ( ) 其他 \_\_\_\_\_  連附件


傳遞編號：

發件人簽署：



項目經理簽署：

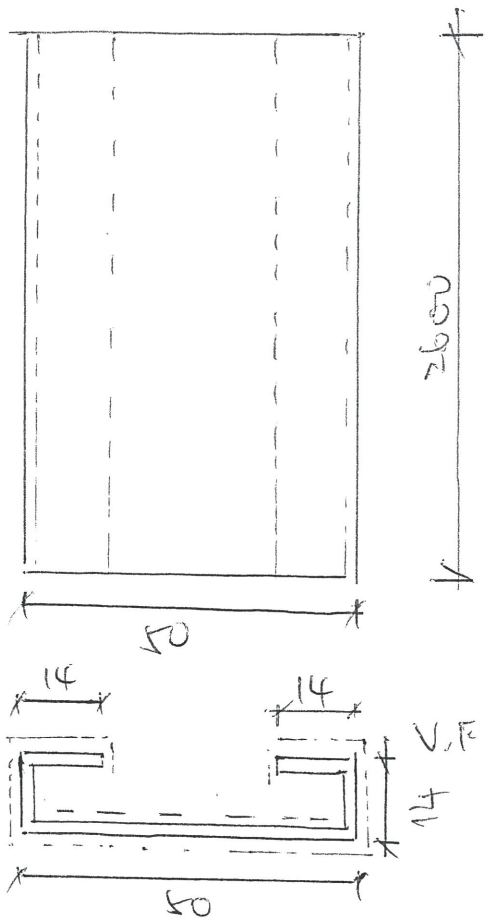

圖號: AL-01  
 材料: 1mm 鋁板  
 顏色: mill  
 數量: 2件

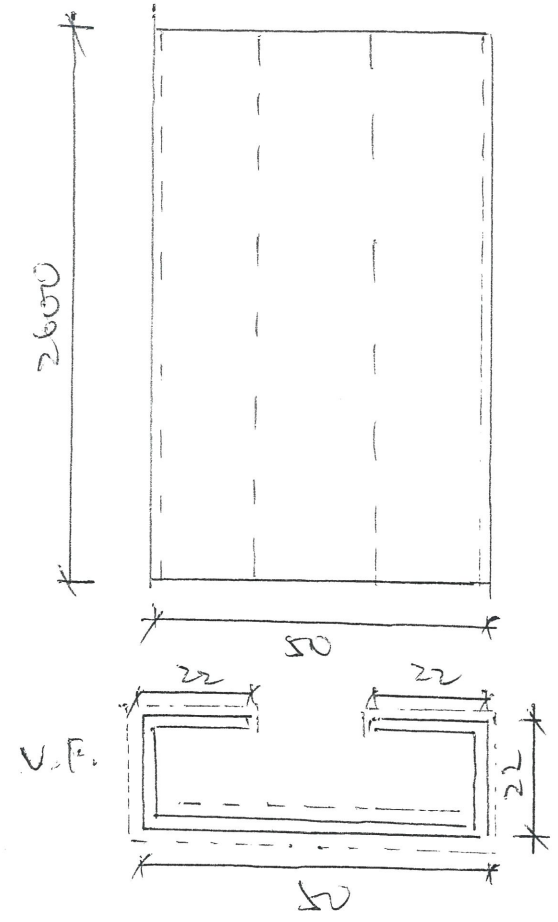

圖號: AL-02  
 材料: 1mm 鋁板  
 顏色: mill  
 數量: 2件

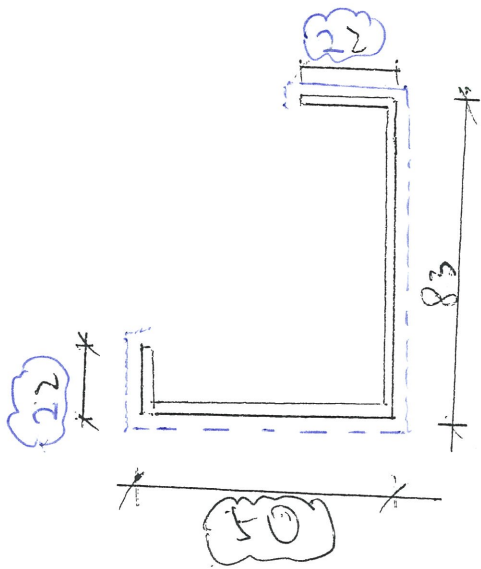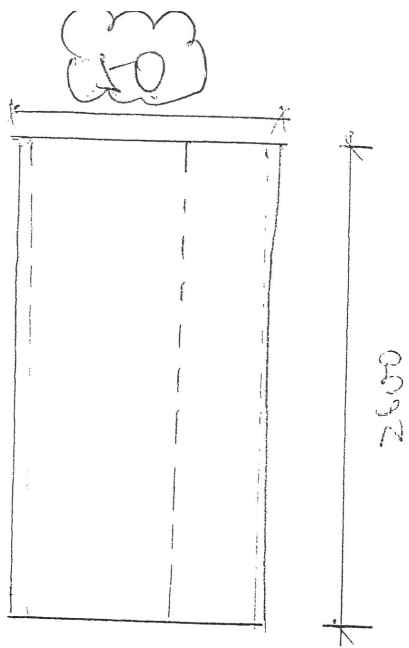

图号: AL-03

材料: 1mm 铝板

颜色: mill

数量: 2件

修改版次: A.

10/12/19