



重發! 數量以此為準

工程指示 / 要求簡箋(E.I.)

工程指示編號: EI / 1448 / 1020 修改版次:

工程編號 : J - 852

工程名稱 : 亞皆老街中電

工程項目 : SHOW FLAT 隔音板路軌用鋁摺角

收件人 : 生統

發件人 : Bessie Lau

日期 : 10/01/2020

□要求提供 / □確認 事項 :

- ( ) 初步鋁料 B.M.                      ( ) 加工拆圖, 然後生產                      ( ) 尺寸表
- ( ) 正式鋁料 B.M.                      ( ) 技術上資料 / 指示                      ( ) 報價
- ( ) 配件 B.M.                              ( ) 樣辦或貨品說明書                      ( ) 分判合約
- ( ) 其他 : \_\_\_\_\_

內容 :

煩請按附件加工鋁摺角:

**\*\*送 1/F\*\***

如無 1.5mm 板, 可用 2mm 代替。鋁板可用點焊接駁。

接駁後碰口要打磨以達致無縫之效果。

**特急!**

請在 16/1/2020 前完成上列要求。

附有關圖紙 / 文件 :

附 覆尺資料

以上項目為:

- 原合約工程包                       原合約工程加 / 減賬                       新工程報價

原因 :-

分發東莞各部門 :

- ( ) 生產技術總監  連附件    ( ) 技術部     連附件    ( ) 生產部     連附件    ( ) 機械設計部  連附件
- ( ) 採購部     連附件    ( ) 生產統籌部  連附件
- ( ) 質檢部     連附件    ( ) 會計部     連附件    ( ) 報關組     連附件    ( ) 其他 \_\_\_\_\_  連附件

分發香港各部門 :

- ( ) 行政部  連附件    ( ) 會計部  連附件    ( ) 統籌部  連附件    ( ) 工程部地盤科文  連附件
- ( ) 採購部  連附件    ( ) QS 部  連附件    ( ) 維修部  連附件    ( ) 其他 \_\_\_\_\_  連附件



傳遞編號 :

Hk0065/20

發件人簽署 :

項目經理簽署 :

BEP

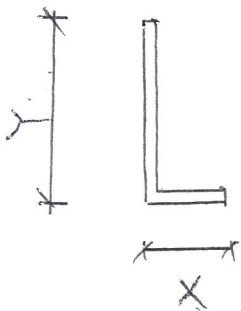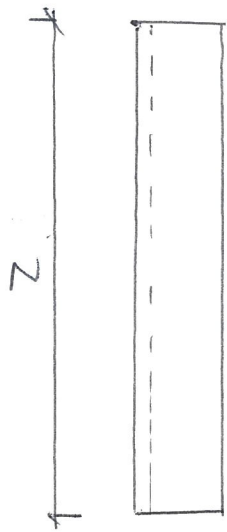


	圖號	單位	位置	X(mm)	Y(mm)	Z(mm)	數量
1	A-BR1	A	Bedroom 1	8	38	2445	2
2	A-BR2	A	Bedroom 2	8	36	2660	1
3	<del>A-MEN</del>	<del>A</del>	<del>Master Ensuite</del>	<del>8</del>	<del>38</del>	<del>5100</del>	<del>1</del>
4	A-EN	A	Ensuite	8	38	3300	2
5	C-LIV	C	Living / Dinning	8	44	3000	1



X、Y、Z 值請參考以上表格

材料：1.5mm 鋁板 (如無 1.5mm 鋁板，可用 2mm 代替)

顏色：mill

數量：按上表

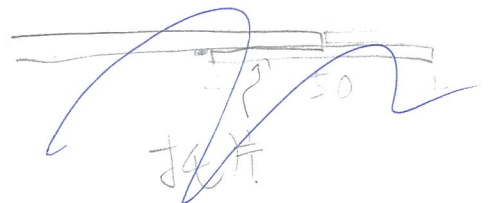

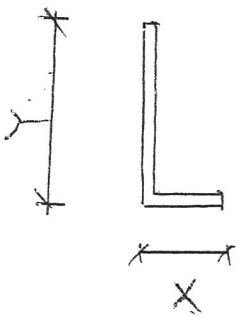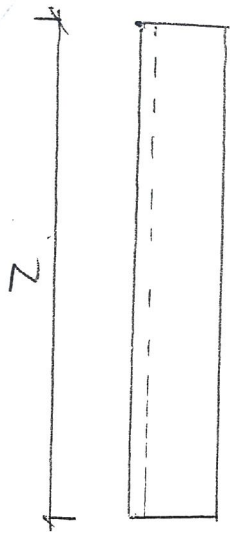

	圖號	單位	位置	X(mm)	Y(mm)	Z(mm)	數量
<del>1</del>	<del>A-BR1</del>	<del>A</del>	<del>Bedroom 1</del>	<del>8</del>	<del>38</del>	<del>2445</del>	<del>1</del>
<del>2</del>	<del>A-BR2</del>	<del>A</del>	<del>Bedroom 2</del>	<del>8</del>	<del>36</del>	<del>2660</del>	<del>1</del>
3	A-MEN	A	Master Ensuite	8	38	2550	2
<del>4</del>	<del>A-EN</del>	<del>A</del>	<del>Ensuite</del>	<del>8</del>	<del>38</del>	<del>3300</del>	<del>1</del>
<del>5</del>	<del>C-LIV</del>	<del>C</del>	<del>Living / Dinning</del>	<del>8</del>	<del>44</del>	<del>3000</del>	<del>1</del>



X、Y、Z 值請參考以上表格

材料: 1.5mm 鋁板 (如無 1.5mm 鋁板, 可用 2mm 代替)

顏色: mill

數量: 按上表

托片

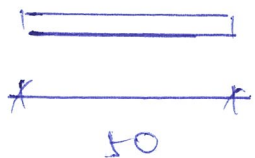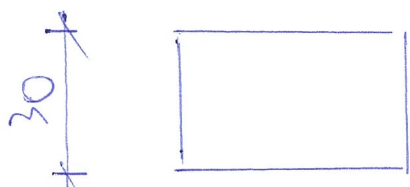

材料: 1mm/鋁板

顏色: mill

數量: 1 件.

圖號: AL-01

(A-MEN 用托片)