

工程指示 / 要求簡箋(E.I.)

工程指示編號：EI / 1448 / 20 修改版次：

工程編號：J - 852 工程名稱：亞皆老街中電

工程項目：SHOW FLAT 隔音板路軌用鋁摺角

收件人：生統 發件人：Bessie Lau 日期：10/01/2020

要求提供 /  確認 事項：

- |                                    |                                     |                               |
|------------------------------------|-------------------------------------|-------------------------------|
| <input type="checkbox"/> 初步鋁料 B.M. | <input type="checkbox"/> 加工拆圖，然後生產  | <input type="checkbox"/> 尺寸表  |
| <input type="checkbox"/> 正式鋁料 B.M. | <input type="checkbox"/> 技術上資料 / 指示 | <input type="checkbox"/> 報價   |
| <input type="checkbox"/> 配件 B.M.   | <input type="checkbox"/> 樣辦或貨品說明書   | <input type="checkbox"/> 分判合約 |
| <input type="checkbox"/> 其他：_____  |                                     |                               |

內容：

煩請按附件加工鋁摺角

**\*\*送 1/F\*\***

如無 1.5mm 板，可用 2mm 代替。鋁板可用點焊接駁。

接駁後碰口要打磨以達致無縫  
之效果。

**特急!**

請在 16/1/2020 前完成上列要求。

附有關圖紙 / 文件：

附 量尺資料

以上項目為：

原合約工程包  原合約工程加 / 減賬  新工程報價

原因：-

分發東莞各部門：

- 生產技術總監  連附件  技術部  連附件  生產部  連附件  機械設計部  連附件  
 採購部  連附件  生產統籌部  連附件  
 質檢部  連附件  會計部  連附件  報關組  連附件  其他 \_\_\_\_\_  連附件

分發香港各部門：

- 行政部  連附件  會計部  連附件  統籌部  連附件  工程部地盤科文  連附件  
 採購部  連附件  QS 部  連附件  維修部  連附件  其他 \_\_\_\_\_  連附件

傳遞編號：



HK0065/20

發件人簽署：

項目經理簽署：

*(Handwritten signatures)*

*(Handwritten initials)*

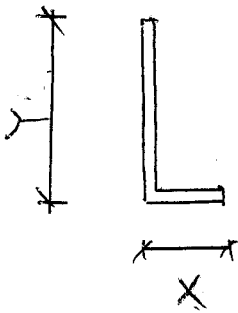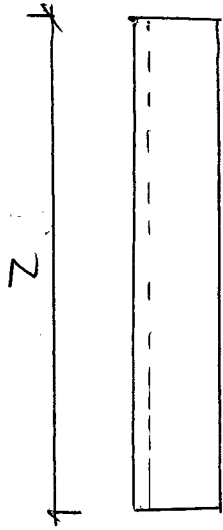


	圖號	單位	位置	X(mm)	Y(mm)	Z(mm)	數量
1	A-BR1	A	Bedroom 1	8	38	2445	1
2	A-BR2	A	Bedroom 2	8	36	2660	1
3	<del>A-MEN</del>	<del>A</del>	<del>Master Ensuite</del>	<del>8</del>	<del>38</del>	<del>5100</del>	<del>1</del>
4	A-EN	A	Ensuite	8	38	3300	1
5	C-LIV	C	Living / Dinning	8	44	3000	1



X、Y、Z 值請參考以上表格

材料：1.5mm 鋁板 (如無 1.5mm 鋁板，可用 2mm 代替)

顏色：mill

數量：按上表

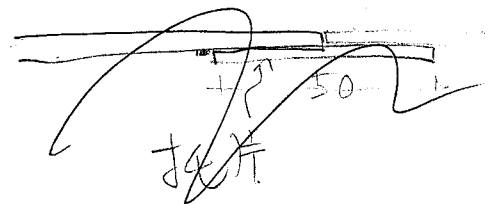

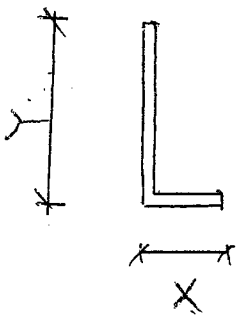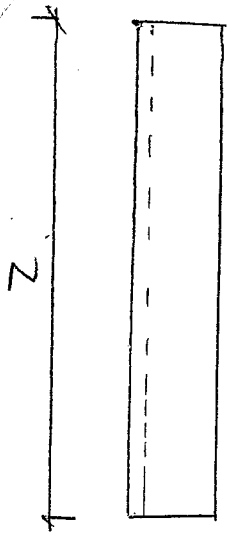

	圖號	單位	位置	X(mm)	Y(mm)	Z(mm)	數量
<del>1</del>	<del>A-DR1</del>	<del>A</del>	<del>Bedroom 1</del>	<del>8</del>	<del>38</del>	<del>2445</del>	<del>1</del>
<del>2</del>	<del>A-DR2</del>	<del>A</del>	<del>Bedroom 2</del>	<del>8</del>	<del>38</del>	<del>2660</del>	<del>1</del>
3	A-MEN	A	Master Ensuite	8	38	2550	2
<del>4</del>	<del>A-EN</del>	<del>A</del>	<del>Ensuite</del>	<del>8</del>	<del>38</del>	<del>3300</del>	<del>1</del>
<del>5</del>	<del>C-LIV</del>	<del>C</del>	<del>Living / Dining</del>	<del>8</del>	<del>44</del>	<del>3000</del>	<del>1</del>





X、Y、Z 值請參照以上表格

材料：1.5mm 鋁板 (如無 1.5mm 鋁板，可用 2mm 代替)

顏色：mill

數量：按上表

302  
共 4 片

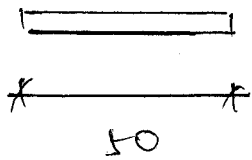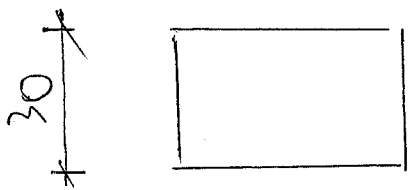

材料: 1mm 鋁板

顏色: mill

數量: 1 件.

(圖) 號: AL-01

(A-MEN 用 托 片)