

工程指示 / 要求簡箋(E.I.)

工程指示編號：EI / 1613 / 20

修改版次：G

工程編號：J - 852

工程名稱：亞皆老街中電

工程項目：佛沙窗 - 新增鋁模 1 個 (玻璃夾角, 取代 X85776)

收件人：生統 Maggie So

發件人：Bessie Lau

日期：26/05/2020

要求提供 / 確認 事項：

- () 初步鋁料 B.M. () 加工拆圖，然後生產 () 尺寸表
- () 正式鋁料 B.M. () 技術上資料 / 指示 () 報價
- () 配件 B.M. () 樣辦或貨品說明書 () 分判合約
- () 其他：_____

內容：

關於 EI1573H, 由於榮陽表示 X85776 無法改模, 煩請按此新增鋁模 X85834 共 1 個

取代 X85776

請在 12/6/2020 前完成上列要求。

附有關圖紙 / 文件：1 張模圖總結表 + 1 張模圖

以上項目為：

- 原合約工程包 原合約工程加 / 減賬 新工程報價

原因：-

分發東莞各部門：

- () 生產技術總監 連附件 () 技術部 連附件 () 生產部 連附件 () 機械設計部 連附件
- () 採購部 連附件 () 生產統籌部 連附件
- () 質檢部 連附件 () 會計部 連附件 () 報關組 連附件 () 其他 _____ 連附件

分發其他分判：

- () 水洪 連附件

分發香港各部門：

- () 行政部 連附件 () 會計部 連附件 () 統籌部 連附件 () 工程部地盤科文 連附件
- () 採購部 連附件 () QS 部 連附件 () 維修部 連附件 () 其他 _____ 連附件

傳遞編號：



Ab 0948/20

發件人簽署：


項目經理簽署：

[Handwritten signature]


CUSTOMER	HONGKONG CO.	CUSTOMER APPROVAL	CUST PART NO.	X85834
			SECTION NO.	LH0091401

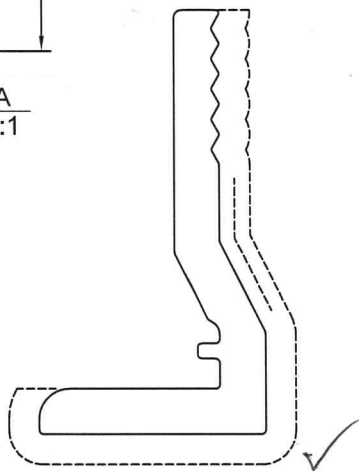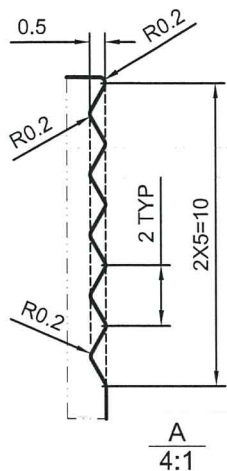


SCALE 2:1

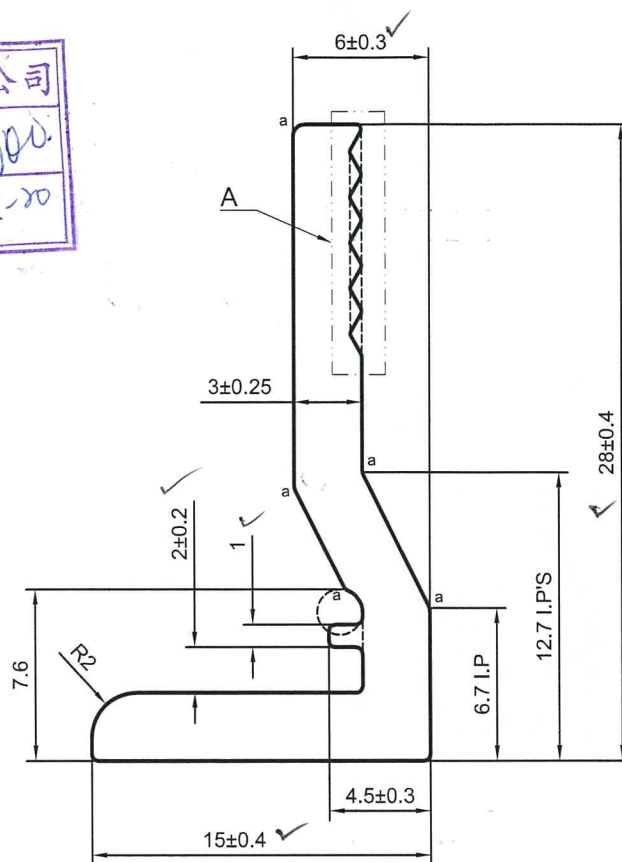

LH0091241
X85768

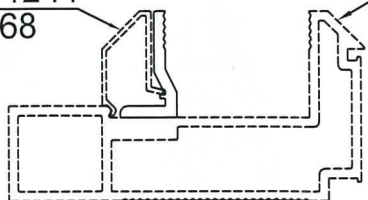

LH0091242
X85769

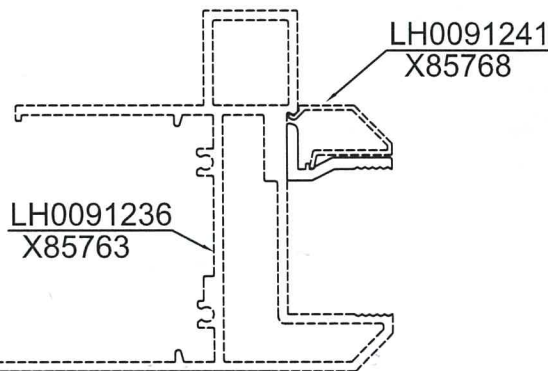

a=R0.5 b=R1

----- 次要装饰面, 喷涂膜厚不足, 但不露底

----- 装饰面

*配合尺寸以实物配合效果为准!

SCALE 1:2
取化 X85776

LH0091239
X85766

SIGNATURE GRADEING	HIGH SIGNATURE GRADEING	C.C.DIA(MM)	Ø 30.48	喷涂收费周长(mm): 48.96					
AREA (SQ MM)	119.80	UNSPECIFIED THICKNESS	3±0.25	PERIMETER (MM)	89.76	STANDARD	BS EN755	SCALE	3:1
MASS (KG/M)	0.325	UNSPECIFIED CORNERS	R 0.3	SURFACE AREA	48.96 ✓	ALLOY	6063-T6	VERSION	A
COMPANY ISSUE		A	DRAWA	陈晓舒	DATE	2020-05-26	APPELLATION	-	PAGE OF
			STANDA-RDIZATION		DATE				
			TO SIGN	王添明	DATE				
			AUDITING		DATE				
MARKER	MODIFY	FILE NO	SIGNATURE	DATE	APPROV	DATE			