



工程指示 / 要求簡箋(E.I.)

工程指示編號：EI / 1763 / 20 修改版次：B  
 工程編號：J - 852 工程名稱：亞皆老街中電  
 工程項目：佛沙窗大貨 - 廠用配件 BM (連 22/F 及 23/F) 放行鎖盒  
 收件人：生統 / 輝哥 發件人：Ant Yeung 日期：11/06/2020

要求提供 /  確認 事項：

- |                                    |                                     |                               |
|------------------------------------|-------------------------------------|-------------------------------|
| <input type="checkbox"/> 初步鋁料 B.M. | <input type="checkbox"/> 加工拆圖，然後生產  | <input type="checkbox"/> 尺寸表  |
| <input type="checkbox"/> 正式鋁料 B.M. | <input type="checkbox"/> 技術上資料 / 指示 | <input type="checkbox"/> 報價   |
| <input type="checkbox"/> 配件 B.M.   | <input type="checkbox"/> 樣辦或貨品說明書   | <input type="checkbox"/> 分判合約 |
| <input type="checkbox"/> 其他：_____  |                                     |                               |

內容：

請按廠用配件 BM 訂貨鎖盒 2035-B 款 (要噴色) 色號 UCT806812XL-3  
 因訂貨需時，來貨前請優先使用其他工程的鎖盒 2035-B 款 (相近色)

請在 2020.06.25 前完成上列要求。

附：

以上項目為：

- 原合約工程包                       原合約工程加 / 減賬                       新工程報價

原因：-

分發東莞各部門：

- ( ) 生產技術總監  連附件    ( ) 技術部  連附件    ( ) 生產部  連附件    ( ) 機械設計部  連附件  
 ( ) 採購部  連附件    ( ) 生產統籌部  連附件  
 ( ) 質檢部  連附件    ( ) 會計部  連附件    ( ) 報關組  連附件    ( ) 其他 楊學輝  連附件

分發其他分判：

- (v) 水洪  連附件

分發香港各部門：


- ( ) 行政部  連附件    ( ) 會計部  連附件    ( ) 統籌部  連附件    ( ) 工程部地盤科文  連附件  
 ( ) 採購部  連附件    ( ) QS 部  連附件    ( ) 維修部  連附件    ( ) 其他 \_\_\_\_\_  連附件

傳遞編號：

HK 1099/20

發件人簽署：

項目經理簽署：



 美特鋁質有限公司 MIDI Aluminium Fabricator Ltd.	工程號: J852	計算:	陳紀明	日期:	2020.04.18	送呈:	胡哥
	地盤名稱: 亞街老街	核對:	吳水洪	日期:	2020.04.20	副本:	
廠用配件B.M.表	項目類別: 佛沙窗 (1F~23F)	批准:		日期:		此BM依據施工圖 來計算	
BM編號: J852-WI-M01-F-HP01	A/C Code: <b>B</b> /20200504						

序號	修改標示	配件圖號	物料編號	配件名稱	顏色	實用	後備	總數	單位	備注
1				3/16"x3/8"平頭機絲	A4-70	35300	300	35600	粒	用于臺灣產加厚扇撐: 17粒/支
2	A-取消			<del>3/16"x3/8"平頭機絲</del>	<del>A4-70</del>	<del>7824</del>	<del>100</del>	<del>7924</del>	<del>粒</del>	因修改扇撐(東成改為Truth)
3			東成201-08	鎖扣	鋅合金	6822	30	6852	個	鎖扣高11mm ✓
4				3/16"x3/8"平頭機絲	A4-70	20466	200	20666	粒	鎖扣安裝: 3粒/個
5			東成202-06	多點鎖鎖點	不銹鋼#304	6822	50	6872	個	鎖點高: 12mm ✓
6	A-修改模圖		J852訂造款 (圖號: HD-AW-01)	窗拈	黑色	1884	50	1934	個	
7	A-增加數量		窗拈安裝螺絲	#8x1/2"圓頭鋼牙	A4-70	3768	50	3818	粒	2粒/窗拈
8	A-修改		東成-TC903	扣碼(不用開模)	不銹鋼#304	8184	50	8234	個	6粒/幅窗
9				3/16"x1/4"圓頭機絲	A4-70	16368	100	16468	粒	扣碼安裝: 2粒/個
10			東成202-18	多點鎖轉角器	鋅合金	714	10	724	套	用于T.H窗, 2套/幅窗
11	待定		需配套訂制	多點鎖手柄-左手	UCT806812XL-3	585	5	590	套	用于S.H.R生窗, 配套安裝螺絲
12	待定		需配套訂制	多點鎖手柄-右手	UCT806812XL-3	942	10	952	套	用于S.H.L生窗及T.H窗, 配套安裝螺絲
13	待定 執行(B)		需配套訂制	東成 多點鎖鎖盒 2035-B	UCT806812XL-3 ✓	1527	10	1537	套	用于配套多點鎖手柄, 配套安裝螺絲
14			用J837款 (附圖)	生窗位置膠條	J837-CWG-S1	18650	300	18950	米	用于生窗位置
15				M5x60平頭機絲	A4-70	5400	50	5450	粒	生窗主企框X85760安裝用
16				M5x30圓頭機絲	A4-70	3264	50	3314	粒	70梗窗主企框X85769安裝用
17				#9x1"圓頭鋼牙	A4-70	14000	300	14300	粒	橫料碰企料安裝用
18				M5x10圓頭機絲	A4-70	3528	50	3578	粒	15*15*1.5擋膠角安裝用



 美特鋁質有限公司 MIDI Aluminium Fabricator Ltd.		工程號: J852	計算:	陳紀明	日期:	2020.04.18	送呈:	胡哥		
		地盤名稱: 亞街老街	核對:	吳水洪	日期:	2020.04.20	副本:			
廠用配件B.M.表		項目類別: 佛沙窗 (1F~23F)	批准:		日期:		此BM依據施工圖 來計算			
BM編號: J852-WI-M01-F-HP01		A/C Code: A / 20200504								
序號	修改標示	配件圖號	物料編號	配件名稱	顏色	實用	後備	總數	單位	備注
19				M5x10圓頭機絲	A4-70	36940	400	37340	粒	玻璃夾角X85776安裝用
20				M5x38平頭機絲	A4-70	3590	50	3640	粒	生窗變梗扣X85785安裝用
21				M5x8平頭機絲	A4-70	2904	50	2954	粒	生窗變梗扣X85786安裝用
22				M5x10平頭機絲	A4-70	4400	50	4450	粒	百頁雀仔網安裝用
23				#9x1"平頭鋼牙	A4-70	2400	50	2450	粒	百頁片安裝用
24				M5x20平頭機絲	A4-70	1200	50	1250	粒	百頁玉安裝入框用
25				3/16"x1/4"平頭機絲	A4-70	6200	50	6250	粒	扇撐加力巴安裝用
26				4"保護膠紙	白色	2786			卷	23M/卷
27				3"保護膠紙	白色	1844			卷	23M/卷
28				2"保護膠紙	白色	3940			卷	23M/卷
29				1"保護膠紙	白色	3896			卷	23M/卷
30			道康寧防水膠	Dowsil 791	Bronze	295	5	300	支	300mm/支, 用于擋膠角防水位置
31	A-修改數量		道康寧防水膠	Dowsil 791	Bronze	875	20	895	支	300mm/支, 用于鋁夾通防水位置
32	A-修改數量		道康寧防水膠	Dowsil 791	Bronze	653	20	673	支	300mm/支, 用于鋁框橫碰企防水位置, 0.7支/幅窗
33				泡泡膠紙	白色	103	2	105	卷	1Mx100M/卷, 用于鋁窗防護包裝
34				2"透明膠紙	透明	120		120	卷	45M/卷, 用于泡泡膠紙的包裝
35				1"透明膠紙	透明	120		120	卷	45M/卷, 用于泡泡膠紙的包裝
36	A-新增			3/16"x3/8"圓頭機絲	A4-70	7000	50	7050	粒	用于美國扇撐: 7粒/支
						合計:		225360		




2035-A双向 行程:19mm

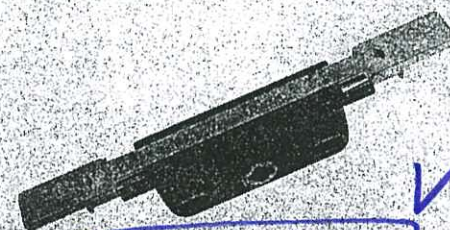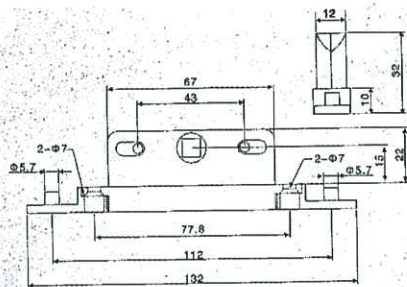



2035-B单向 行程:18mm

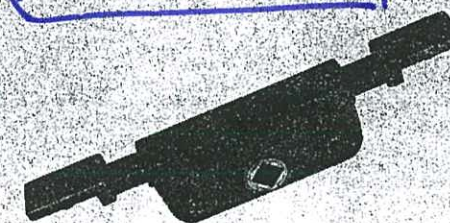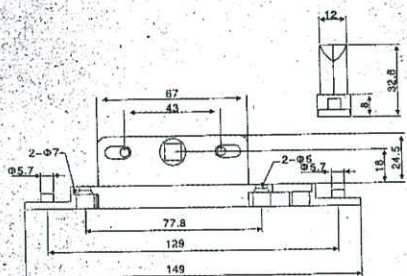



2035-C单向 行程:19.2mm

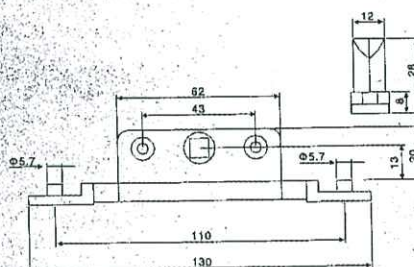



2035-D单向 行程:24.8mm

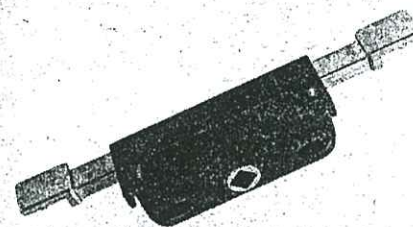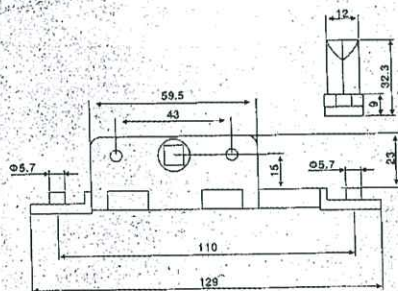

2035-E单向 行程:19mm

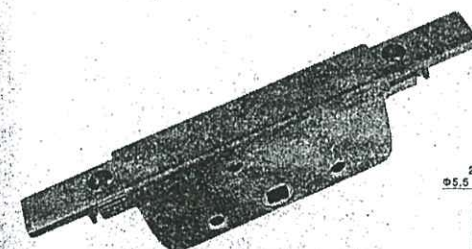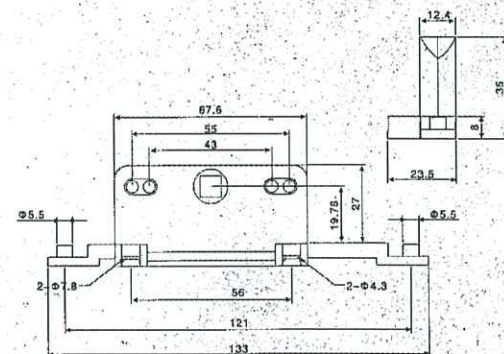

2019-07双向 行程:18mm

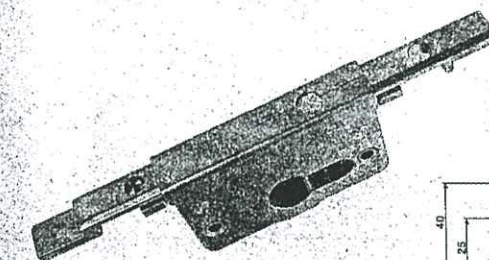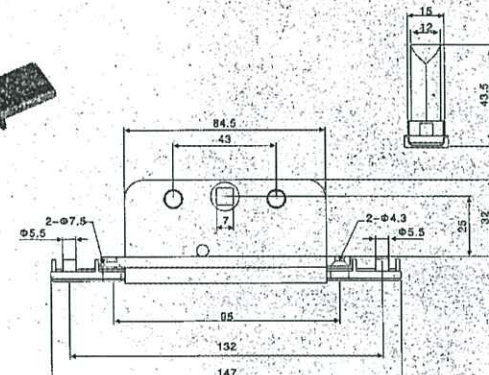

2019-08单向 行程:18mm

