



工程指示編號：EI / 1797 / 20

修改版次：B

工程編號

： J - 852

工程名稱：亞皆老街中電

工程項目

： 鋁窗(連幕牆 TH窗)及 FD 門拉手樣辦 (訂造款)

收件人

： Maggie

發件人： Bessie Lau

日期： 22/10/2020

要求提供 /  確認 事項：

- ( ) 初步鋁料 B.M. ( ) 加工拆圖，然後生產 ( ) 尺寸表
- ( ) 正式鋁料 B.M. ( ) 技術上資料 / 指示 ( ) 報價
- ( ) 配件 B.M. ( ) 樣辦或貨品說明書 ( ) 分判合約
- ( ) 其他： \_\_\_\_\_

**拉手顏色：東城色FG83-015849**

內容：

按我司 15/10/2020 收到之東城拉手樣辦，由於地盤現場試裝後發現拉手刮爛膠條及刮花窗框，現須如附件所示作出修改，煩請提供修改後的拉手樣辦每款各 2 隻

1. 正常拉手樣辦共 2 隻 (預算大貨數量約 1516+130=1691 隻)

2. 分離式帶定位拉手樣辦共 2 隻 (預算大貨數量約 244 隻)

以上拉手配 2035B 鎖盒

請在 2/11/2020

前完成上列要求。

樣辦寄香港交 Bessie

附有關圖紙 / 文件：

另請東城提供加工圖

以上項目為：

原合約工程包

原合約工程加 / 減賬

新工程報價

原因：-

分發東莞各部門：

- ( ) 生產技術總監  連附件 ( ) 技術部  連附件 ( ) 生產部  連附件 ( ) 機械設計部  連附件
- ( ) 採購部  連附件 ( ) 生產統籌部  連附件
- ( ) 質檢部  連附件 ( ) 會計部  連附件 ( ) 報關組  連附件 ( ) 其他 \_\_\_\_\_  連附件
- 分發其他分判：
- ( ) 水洪  連附件

分發香港各部門：

- ( ) 行政部  連附件 ( ) 會計部  連附件 ( ) 統籌部  連附件 ( ) 工程部地盤科文  連附件
- ( ) 採購部  連附件 ( ) QS 部  連附件 ( ) 維修部  連附件 ( ) 其他 \_\_\_\_\_  連附件
- 傳遞編號：



發件人簽署：

項目經理簽署：

美特 15/10/2020 收以下拉手

改為12mm

改為12mm

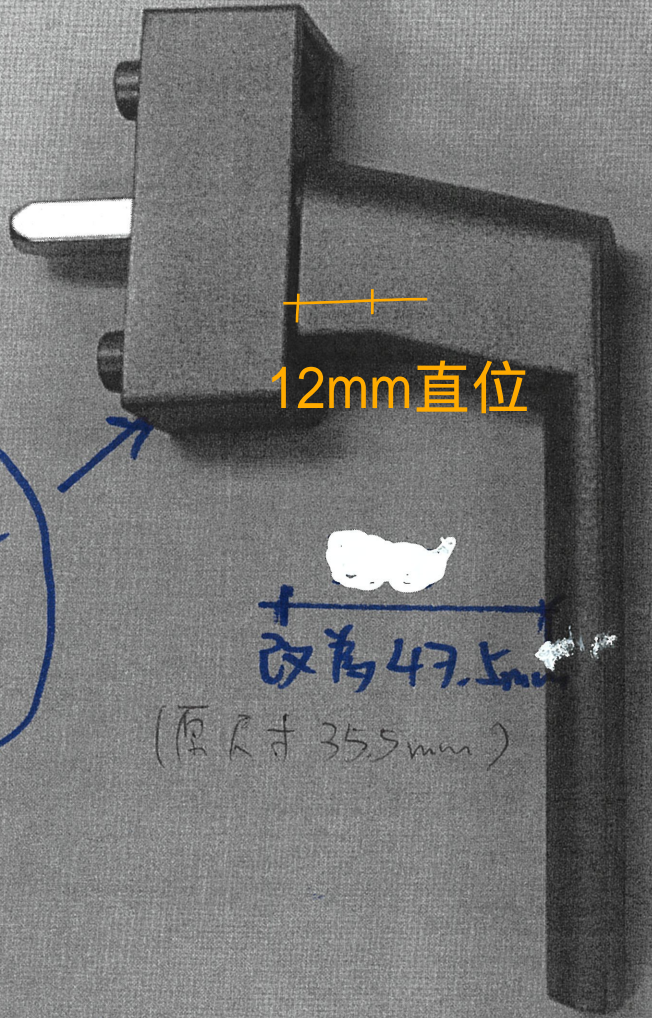

分離式拉手

12mm直位

12mm直位

不銹鋼位置要噴塗(跟拉手一樣顏色)

連體  
拉手

至小  
此空隙再減短2mm  
(減短多些更好)


改為47.5mm

(原尺寸35.5mm)

57mm (此尺寸跟連體拉手一樣)

保持不變

69mm

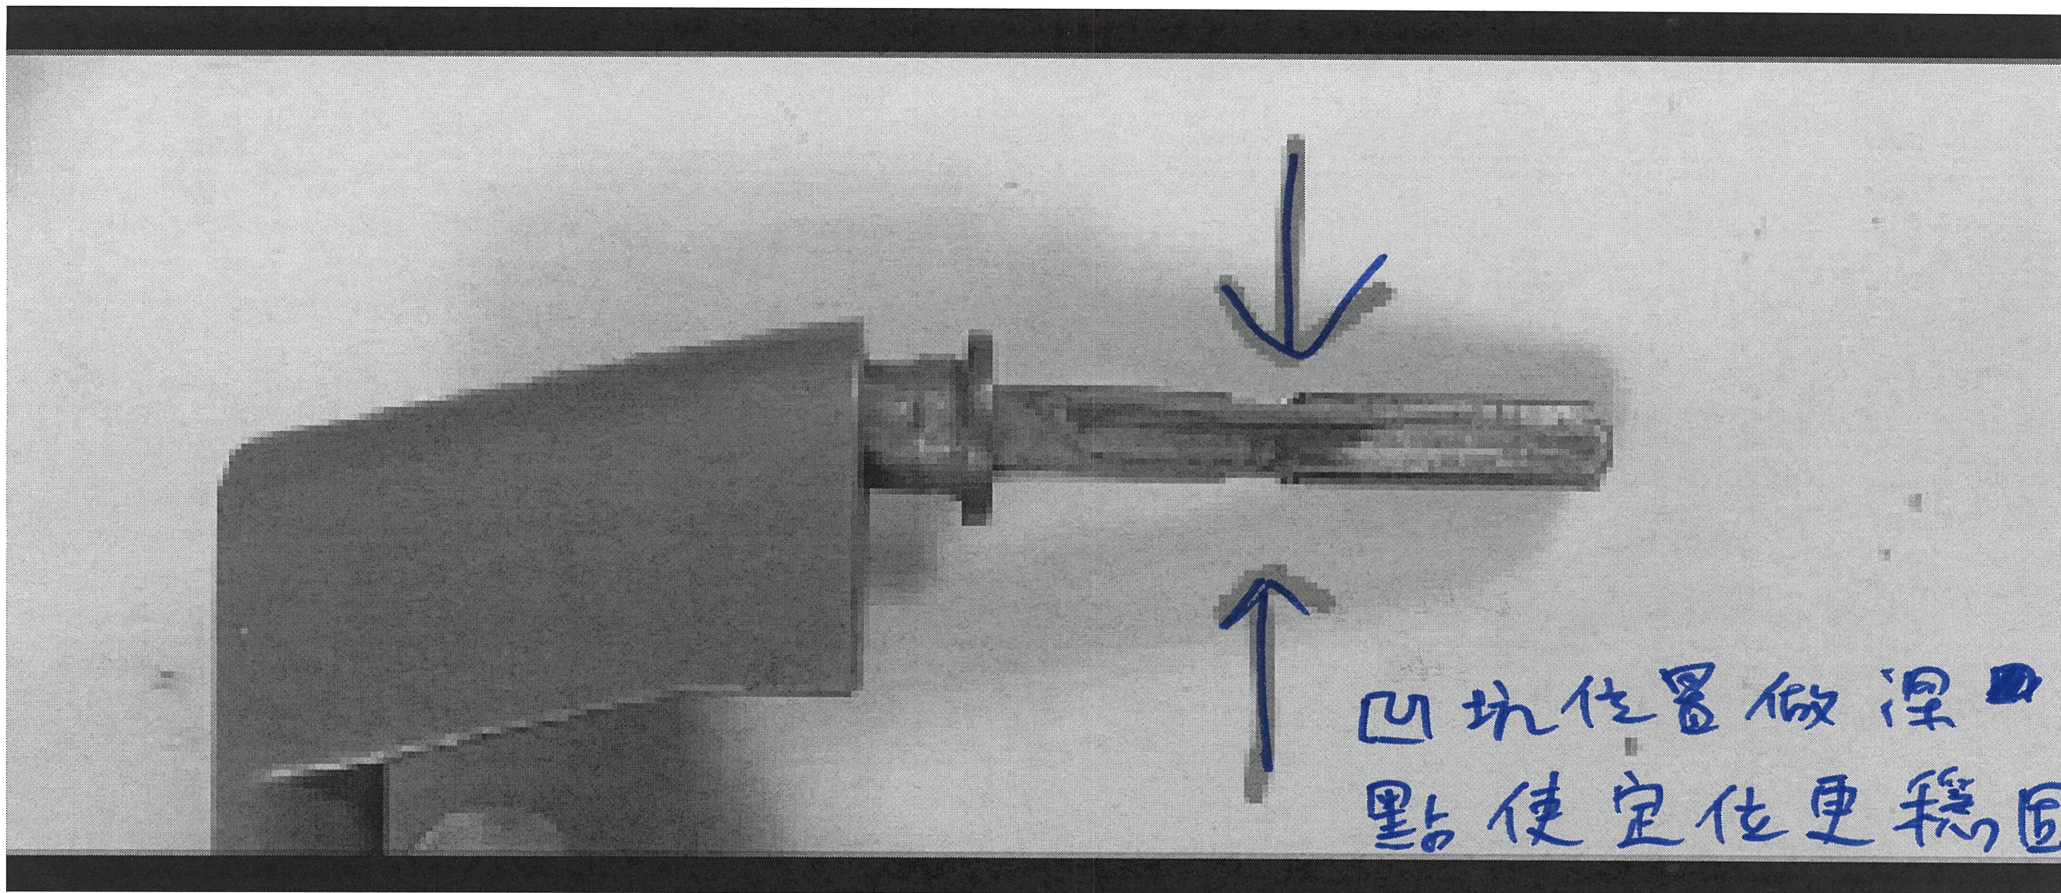

分離式拉手 (最小做1.5mm厚)

