

工程指示 / 要求簡箋(E.I.)

工程指示編號：EI / 1797 / 20

修改版次：B

工程編號：J - 852

工程名稱：亞皆老街中電

工程項目：鋁窗(連幕牆 TH 窗)及 FD 門拉手樣辦 (訂造款)

收件人：Maggie

發件人：Bessie Lau

日期：22/10/2020

要求提供 / 確認 事項：

- | | | |
|------------------------------------|-------------------------------------|-------------------------------|
| <input type="checkbox"/> 初步鋁料 B.M. | <input type="checkbox"/> 加工拆圖，然後生產 | <input type="checkbox"/> 尺寸表 |
| <input type="checkbox"/> 正式鋁料 B.M. | <input type="checkbox"/> 技術上資料 / 指示 | <input type="checkbox"/> 報價 |
| <input type="checkbox"/> 配件 B.M. | <input type="checkbox"/> 樣辦或貨品說明書 | <input type="checkbox"/> 分判合約 |
| <input type="checkbox"/> 其他：_____ | | |

內容：

按我司 15/10/2020 收到之東城拉手樣辦，由於地盤現場試裝後發現拉手刮爛膠條及刮花窗框，現須如附件所示作出修改，煩請提供修改後的拉手樣辦每款各 2 隻

1. 正常拉手樣辦共 2 隻 (預算大貨數量約 1516+130=1691 隻)

2. 分離式帶定位拉手樣辦共 2 隻 (預算大貨數量約 244 隻)

以上拉手配 2035B 鎖盒

請在 2/11/2020 前完成上列要求。

樣辦寄香港交 Bessie

附有關圖紙 / 文件：

另請東城提供加工圖

以上項目為：

- 原合約工程包 原合約工程加 / 減賬 新工程報價

原因：-

分發東莞各部門：

- () 生產技術總監 連附件 () 技術部 連附件 () 生產部 連附件 () 機械設計部 連附件
 () 採購部 連附件 () 生產統籌部 連附件
 () 質檢部 連附件 () 會計部 連附件 () 報關組 連附件 () 其他 _____ 連附件

分發其他分判：

- () 水洪 連附件

分發香港各部門：

- () 行政部 連附件 () 會計部 連附件 () 統籌部 連附件 () 工程部地盤科文 連附件
 () 採購部 連附件 () QS 部 連附件 () 維修部 連附件 () 其他 _____ 連附件

傳遞編號：


發件人簽署：

項目經理簽署：

美特 15/10/2020 收以下拉手

改為12mm

改為12mm

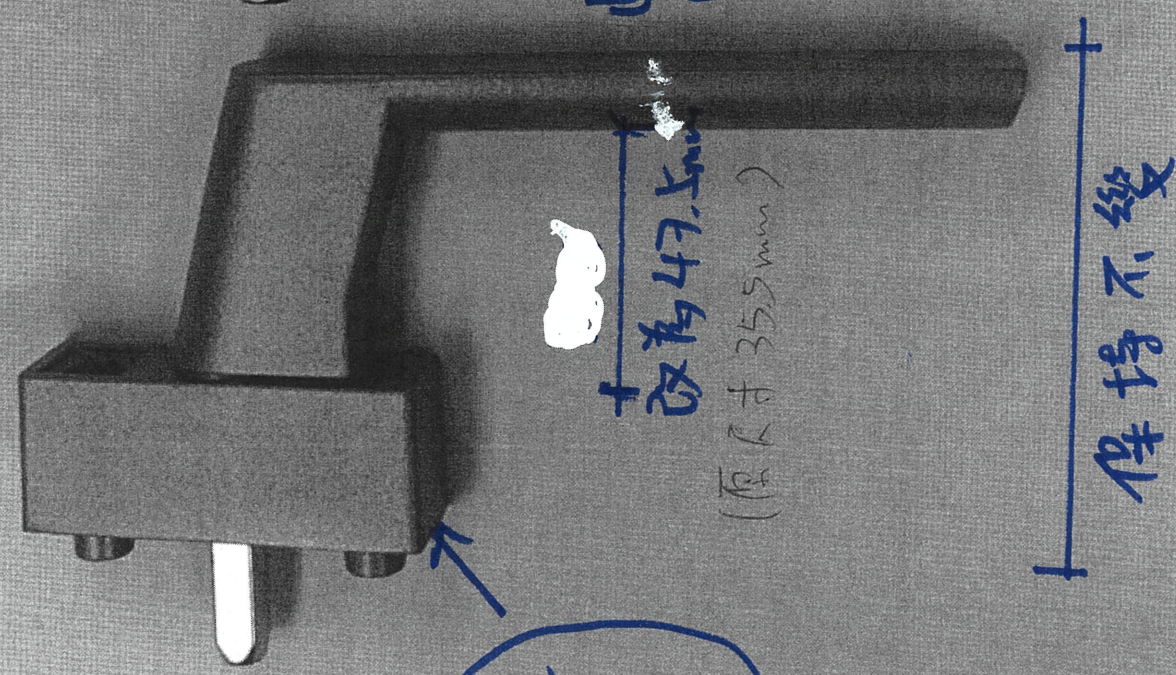

分離式拉手


連體拉手

至小 木
此空隙再減短2mm
(減短多些更好)

此尺寸應跟
連體拉手一樣
47.5mm

保持不變

69mm

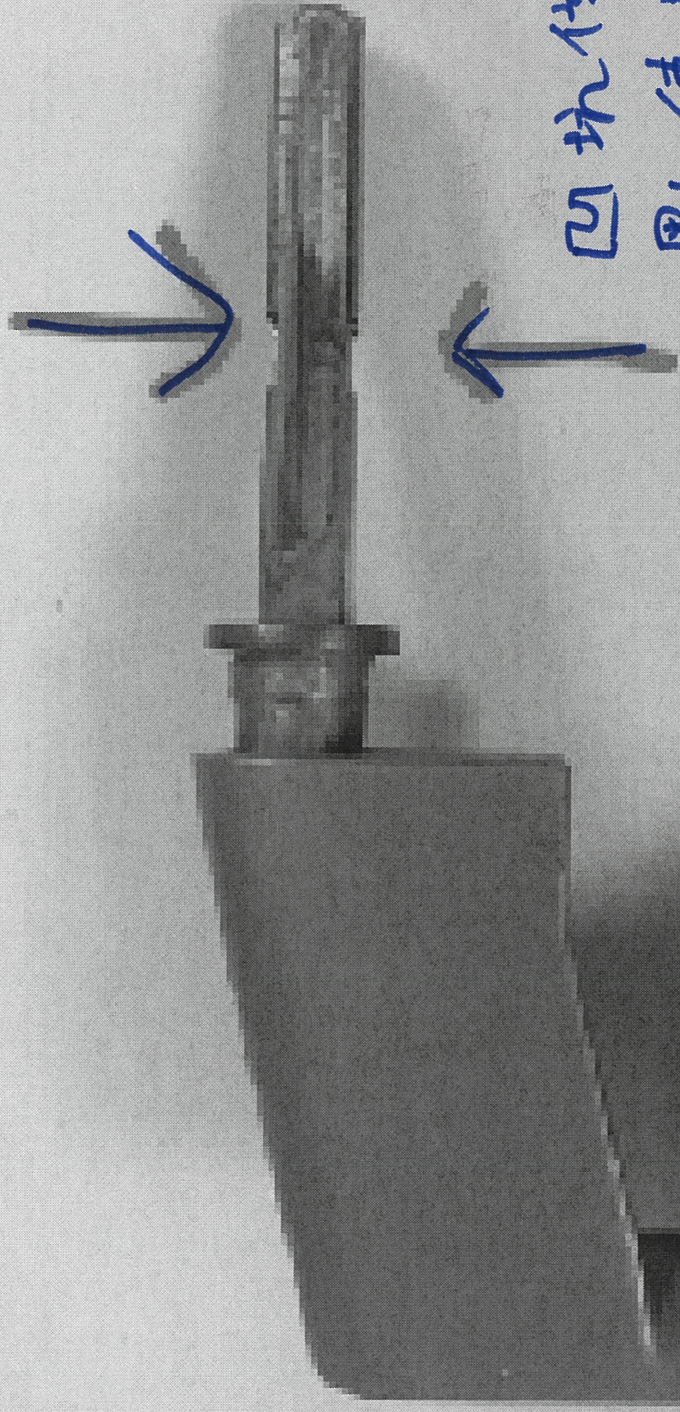

凹坑位置做深
點使定位更穩固

分離式拉手

(最小做1mm厚)

