



工程指示 / 要求簡箋(E.I.)

工程指示編號：EI / 883 / 20

修改版次：A

工程編號：J - 852

工程名稱：亞皆老街中電

工程項目：佛沙窗 - 試模窗拆圖

收件人：生統

發件人：Bessie Lau

日期：04/06/2020

要求提供 / 確認 事項：

- | | | |
|------------------------------------|-------------------------------------|-------------------------------|
| <input type="checkbox"/> 初步鋁料 B.M. | <input type="checkbox"/> 加工拆圖，然後生產 | <input type="checkbox"/> 尺寸表 |
| <input type="checkbox"/> 正式鋁料 B.M. | <input type="checkbox"/> 技術上資料 / 指示 | <input type="checkbox"/> 報價 |
| <input type="checkbox"/> 配件 B.M. | <input type="checkbox"/> 樣辦或貨品說明書 | <input type="checkbox"/> 分判合約 |
| <input type="checkbox"/> 其他：_____ | | |

內容：

煩請按附件修改試模窗

(百葉尺寸有變)

另請安排優先生產以下窗號：

1. W6/T1C

2. W5/T1C

3. W8/T1A

Handwritten note: } 平少 須留意, 謝謝!

請在 6/6/2020 前完成上列要求。

附有關圖紙 / 文件：附 CAD 檔

以上項目為：

- 原合約工程包 原合約工程加 / 減賬 新工程報價

原因：-

分發東莞各部門：

- | | | | |
|--|---|---|--|
| <input type="checkbox"/> 生產技術總監 <input type="checkbox"/> 連附件 | <input type="checkbox"/> 技術部 <input type="checkbox"/> 連附件 | <input type="checkbox"/> 生產部 <input type="checkbox"/> 連附件 | <input type="checkbox"/> 機械設計部 <input type="checkbox"/> 連附件 |
| <input type="checkbox"/> 採購部 <input type="checkbox"/> 連附件 | <input checked="" type="checkbox"/> 生產統籌部 <input checked="" type="checkbox"/> 連附件 | | |
| <input type="checkbox"/> 質檢部 <input type="checkbox"/> 連附件 | <input type="checkbox"/> 會計部 <input type="checkbox"/> 連附件 | <input type="checkbox"/> 報關組 <input type="checkbox"/> 連附件 | <input checked="" type="checkbox"/> 其他 <u>冬雲</u> <input checked="" type="checkbox"/> 連附件 |

分發其他分判：

- 水洪 連附件

分發香港各部門：

- | | | | |
|---|--|---|--|
| <input type="checkbox"/> 行政部 <input type="checkbox"/> 連附件 | <input type="checkbox"/> 會計部 <input type="checkbox"/> 連附件 | <input type="checkbox"/> 統籌部 <input type="checkbox"/> 連附件 | <input type="checkbox"/> 工程部地盤科文 <input type="checkbox"/> 連附件 |
| <input type="checkbox"/> 採購部 <input type="checkbox"/> 連附件 | <input type="checkbox"/> QS 部 <input type="checkbox"/> 連附件 | <input type="checkbox"/> 維修部 <input type="checkbox"/> 連附件 | <input type="checkbox"/> 其他 _____ <input type="checkbox"/> 連附件 |

傳遞編號：

Handwritten: Hk 104/20

發件人簽署：

項目經理簽署：

Handwritten initials: PLW

圖則登記表
DRAWING REGISTER

工程名稱 Project Title: J-852 (亞皆老街)	年 月 日	接收日期 Receiving Date (適用於客戶圖則)							
標準層試模窗加工圖 (鋁折件製作)									
工程編號 Project No:									

分發予 Distributed To

年 月 日	發出日期 Issued Date							
	20	20						
	05	06						
	30	03						

圖則編號 Drg. No.	圖則名稱 Drawing Title
W3/T1B-150	組裝圖
W3/T1B-150	鋁折件截面圖
W3/T1B-150	鋁折件加工圖
W3/T1B-200	組裝圖
W3/T1B-200	鋁折件截面圖
W3/T1B-200	鋁折件加工圖
W2/T1B-150	組裝圖
W2/T1B-150	鋁折件截面圖
W2/T1B-150	鋁折件加工圖
W2/T1B-200	組裝圖
W2/T1B-200	鋁折件截面圖
W2/T1B-200	鋁折件加工圖
W3/T1A-150	組裝圖
W3/T1A-150	鋁折件截面圖
W3/T1A-150	鋁折件加工圖
W3/T3A-150	組裝圖
W3/T3A-150	鋁折件截面圖
W3/T3A-150	鋁折件加工圖
W8/T1A	組裝圖
W8/T1A	鋁折件截面圖
W8/T1A	鋁折件加工圖
W5/T1C	組裝圖
W5/T1C	鋁折件截面圖
W5/T1C	鋁折件加工圖
W6/T1A	組裝圖
W6/T1A	鋁折件截面圖
W6/T1A	鋁折件加工圖
W3/T1B	組裝圖
W3/T1B	鋁折件截面圖
W3/T1B	鋁折件加工圖
W4/T1A	組裝圖
W4/T1A -1	鋁折件截面圖

修訂編號 Revision No.									
1	-								
2	-								
3	-								
31	- A								
32	- A								




圖則登記表
DRAWING REGISTER

工程名稱 Project Title: J-852 (亞皆老街)		年 月 日	接收日期 Receiving Date (適用於客戶圖則)						
標準層試模窗加工圖 (鋁折件製作)									
工程編號 Project No:									

分發予 Distributed To		年 月 日	發出日期 Issued Date						
			20	20					
			05	06					
		30	03						

圖則編號 Drg. No.	圖則名稱 Drawing Title
W4/T1A -2	鋁折件加工圖
W4/T1B	組裝圖
W4/T1B -1	鋁折件截面圖
W4/T1B -2	鋁折件加工圖
W6/T1C	組裝圖
W6/T1C -1	鋁折件截面圖
W6/T1C -2	鋁折件加工圖
W5/T1B	組裝圖
W5/T1B -1	鋁折件截面圖
W5/T1B -2	鋁折件加工圖

修訂編號 Revision No.								
33	- A							
34	- A							
35	- A							
36	- A							
37	- A							
38	- A							
39	- A							
40	- A							
41	- A							
42	- A							

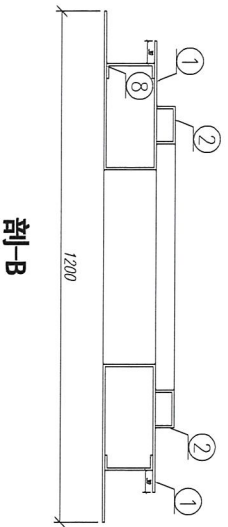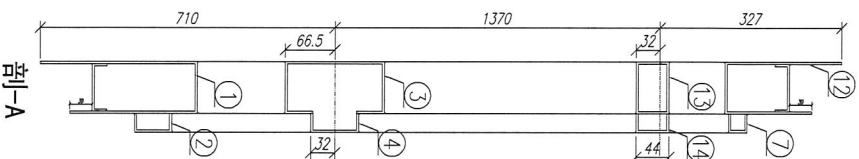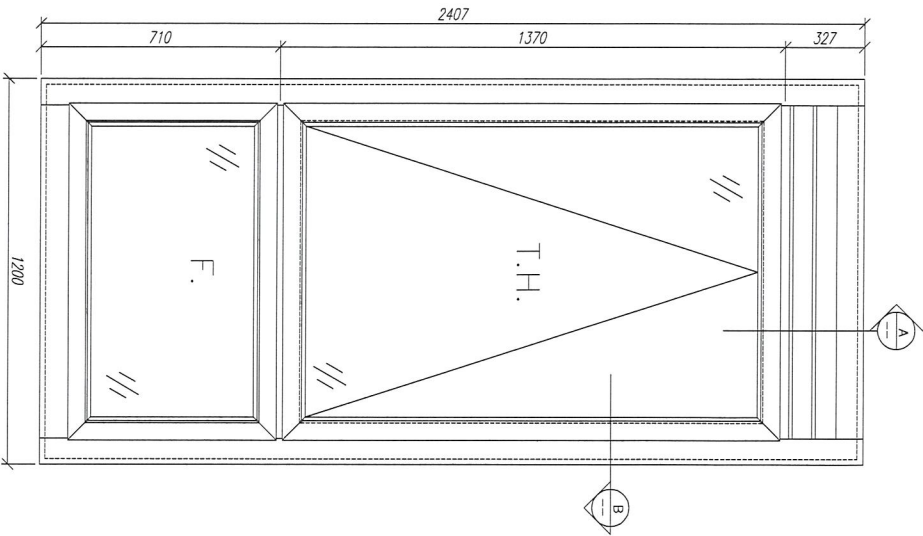

適用窗號： W4/T1A. W5/T1A. W4/T3A. W5/T3A














12	固定帶	鋁板8	***	740	支	2	CC
11	固定帶	鋁板8	***	2350	支	2	CC
10	中樑料	鋁板7	***	846	支	1	CC
9	中樑料	鋁板4	***	846	支	1	CC
8	中樑料	鋁板3	***	777	支	1	CC
7	中樑料	鋁板2	***	777	支	1	CC
6	中樑料	鋁板4	***	846	支	1	CC
5	中樑料	鋁板5	***	777	支	1	CC
4	間隔頂部樑料	鋁板2	***	846	支	1	CC
3	間隔頂部樑料	鋁板2	***	777	支	1	CC
2	邊企料	鋁板2	***	2153	支	2	CC
1	邊企料	鋁板	***	2407	支	2	CC

数量： 1
 材料： 详见本图附表
 日期： 2020.05.18
 表面处理： UCT806812XL-3
 制图： 郭上重
 日期： 2020.05.18
 审核： 郭上重
 Rev: A

美特铝业 有限公司
 MIDI Aluminium Fabricator Ltd.

工程名称： 亞皆老街 / 試模窗
 图名： W4/T1A組裝圖
 图号： W4/T1A

材料編號 材料名稱 加工圖号 長度 L (MM) 單位 單樑小計 數量 备注

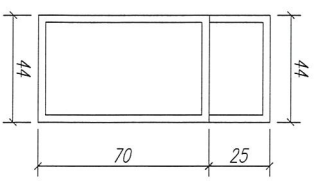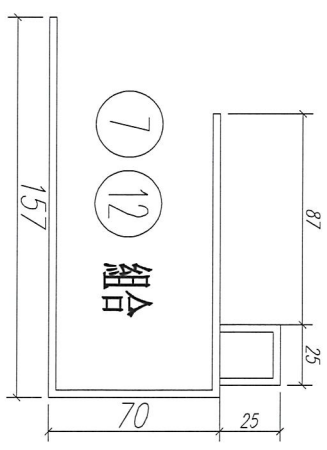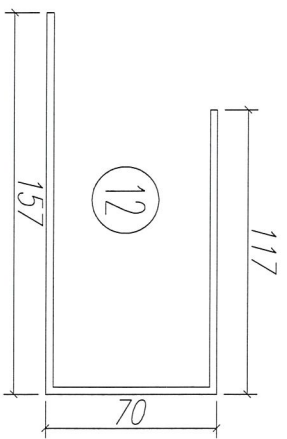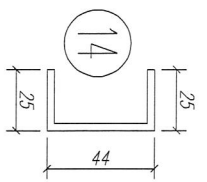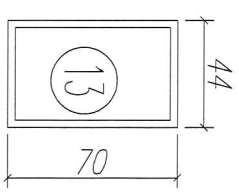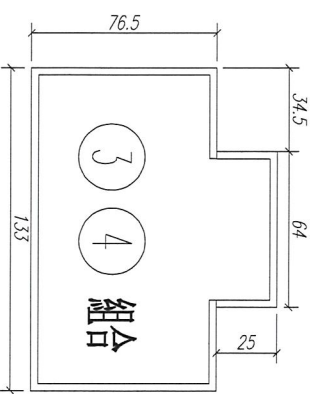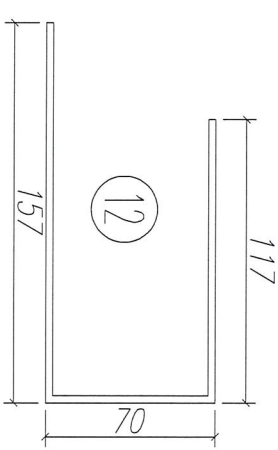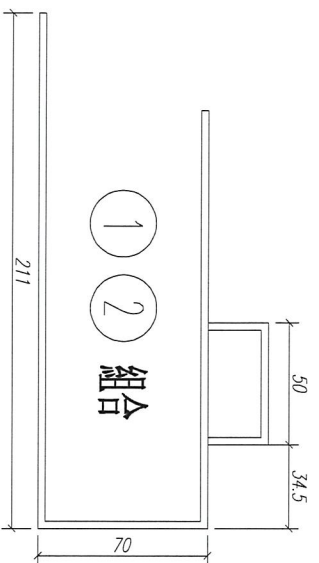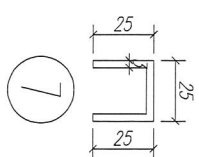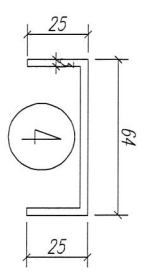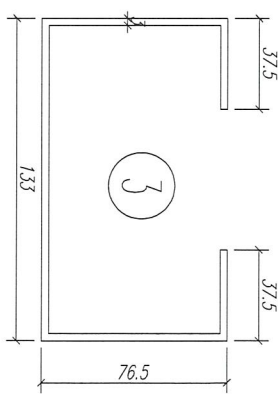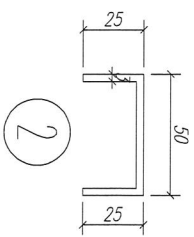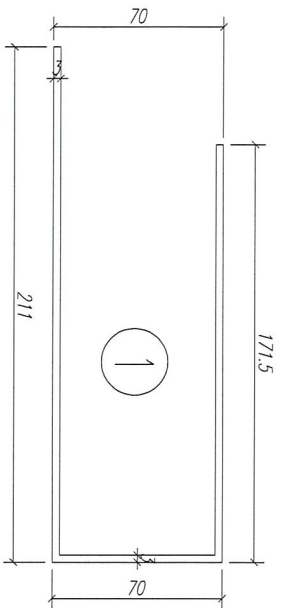

数量: 见附表

材料:

表面处理:

制图: 郭上军

日期:

比例:

校核:

审核:



工程名称:





亞皆老街 / 佛沙窗

图名: 铝折板截面圖



图号:

W4/T1A-1





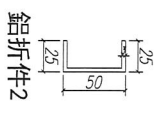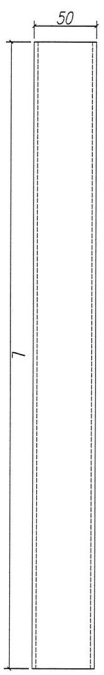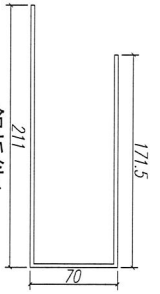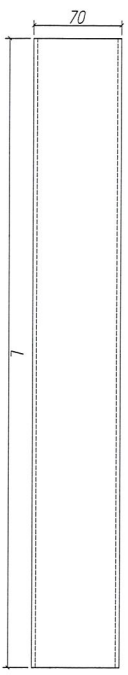



鋁折件2

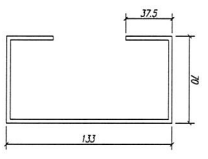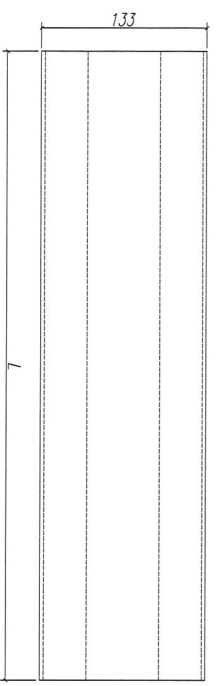



鋁折件3

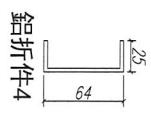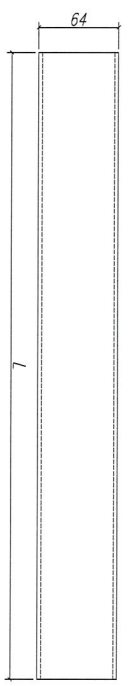



鋁折件4

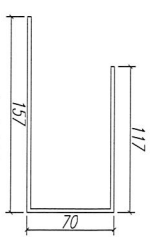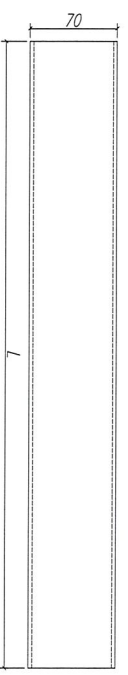



鋁折件12

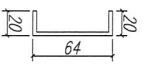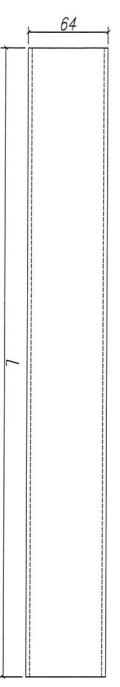



鋁折件8

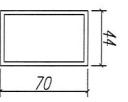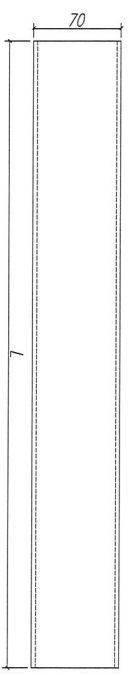

鋁折件13

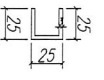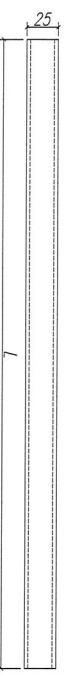

鋁折件7

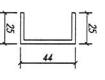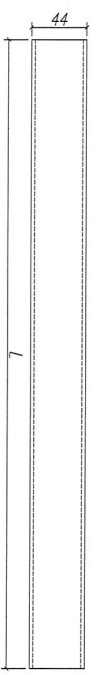

鋁折件14




序號	材料名稱	長度 L (mm)	單位	數量	備注
1	鋁折件1	2407	支	2	企邊用
2	鋁折件1	777	支	1	底橫用
3	鋁折件2	2153	支	2	企邊用
4	鋁折件2	846	支	1	底橫用
5	鋁折件3	777	支	1	中橫用
6	鋁折件4	846	支	1	中橫用
7	鋁折件12	777	支	1	頂橫用
8	鋁折件13	777	支	1	中橫用
9	鋁折件14	846	支	1	中橫用
10	鋁折件7	846	支	1	頂橫用
11	鋁折件8	2350	支	2	企邊用
12	鋁折件8	740	支	2	頂底橫用

數量：
 材料： 详见本图附表
 表面處理：
 制圖：郭上雲
 日期：2020.05.18
 校核：WSH
 審核：
 Rev: A

美特鋁質有限公司
 MIDI Aluminium Fabricator Ltd.

工程名稱：亞皆老街 / 試模窗
 圖名：鋁折件加工圖
 圖號：WA/T1A-2



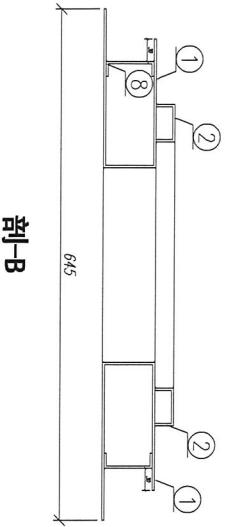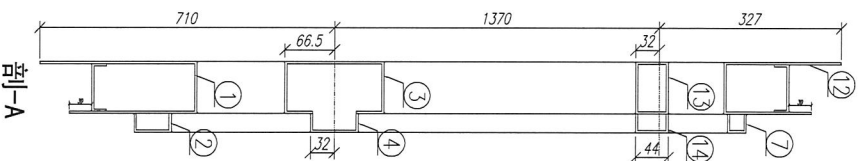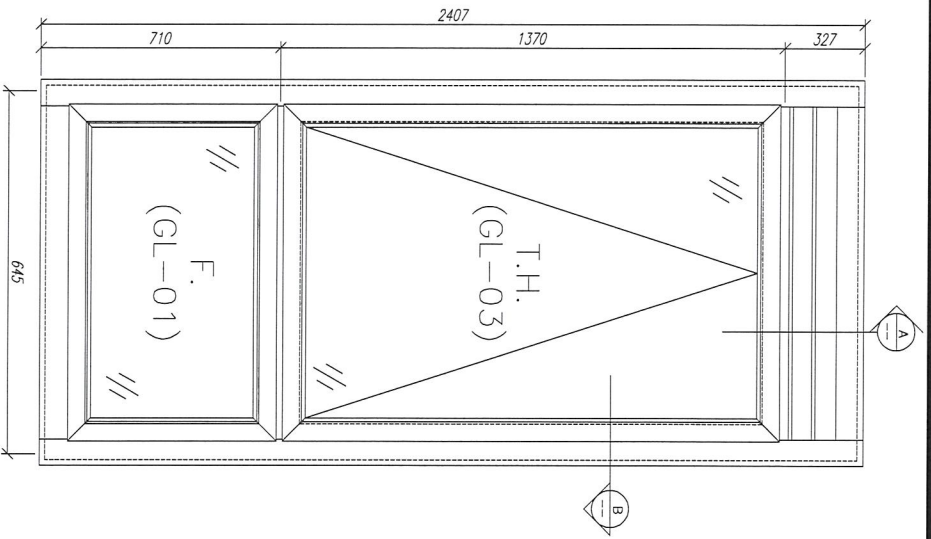















適用窗號： W4/T1B. W4/T2A. W4/T2B. W4/T3B

序号	材料編號	材料名稱	加工圖號	長度 L (MM)	單位	單層小計數量	備注
12	窗框	窗框8	***	190	支	2	CC
11	窗框	窗框8	***	2350	支	2	CC
10	中樑	窗框7	***	291	支	1	CC
9	中樑	窗框4	***	291	支	1	CC
8	中樑	窗框3	***	222	支	1	CC
7	中樑	窗框2	***	222	支	1	CC
6	中樑	窗框4	***	291	支	1	CC
5	中樑	窗框3	***	222	支	1	CC
4	開窗頭基樑	窗框2	***	291	支	1	CC
3	開窗頭基樑	窗框	***	222	支	1	CC
2	邊料	窗框2	***	2153	支	2	CC
1	邊料	窗框	***	2407	支	2	CC

数量： 1
 材料： 详见本图附表
 表面处理： UCT806812M-3
 制图： 郭上平
 日期： 2020.05.18
 审核： WSH
 Rev: A

美特铝业 有限公司
 MID Aluminum Fabricator Ltd.

工程名称： 亞皆老街 / 試模窗
 圖名： W4/T1B組裝圖
 圖号： W4/T1B

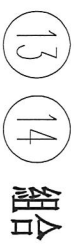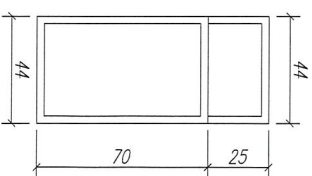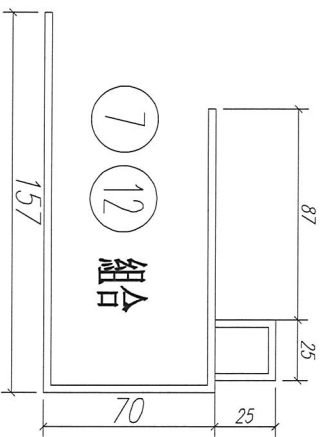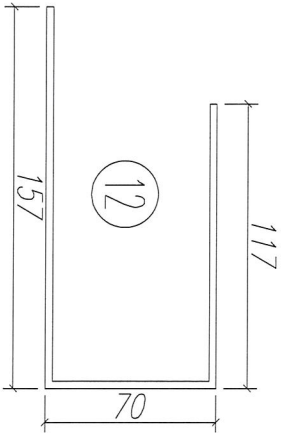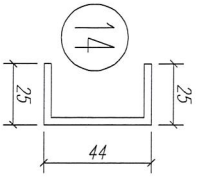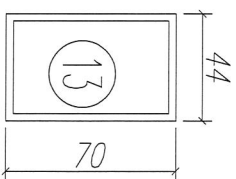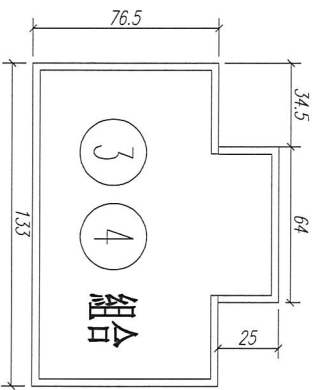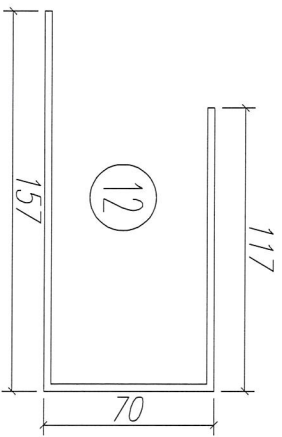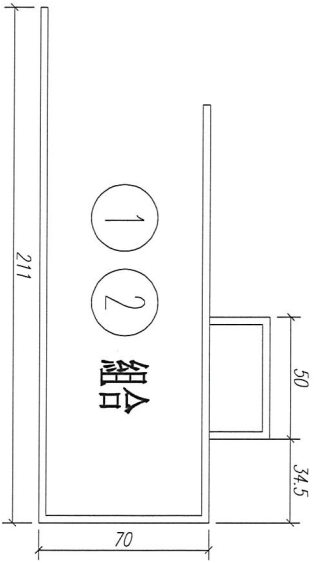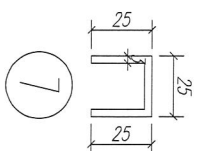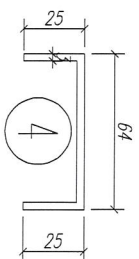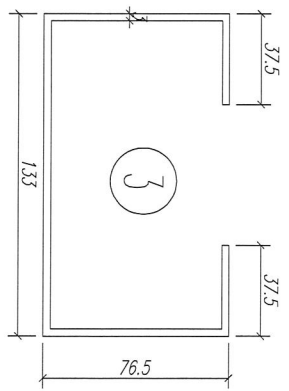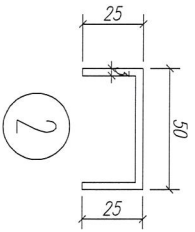
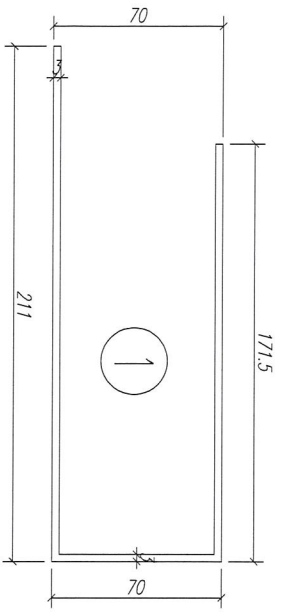


A



数量: 见附表	材料:	表面处理:		
制图: 郭上军	日期:	比例:	校核:	审核:


 美特铝质有限公司
 MIDI Aluminium Fabricator Ltd.



工程名称: 亞皆老街 / 佛沙窗	图名: 铝折板截面圖	图号: W4/T1B-1
------------------	------------	--------------

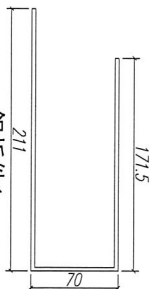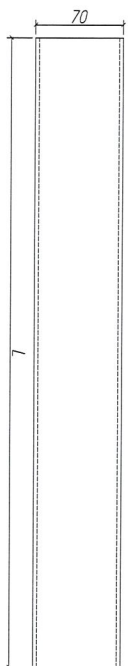



鋁折件1

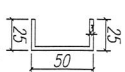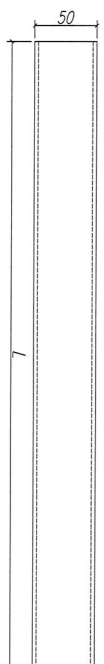



鋁折件2

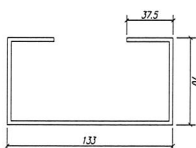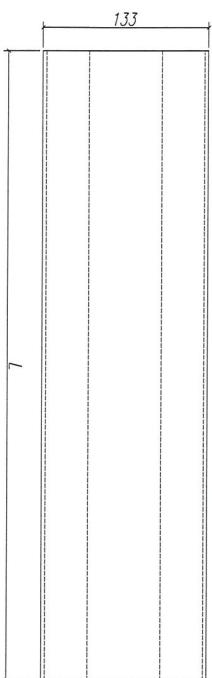



鋁折件3

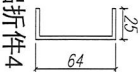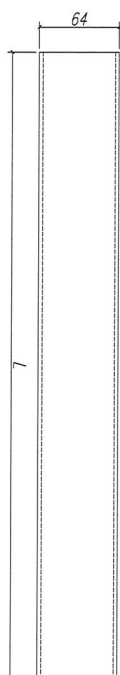



鋁折件4

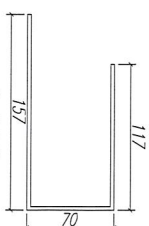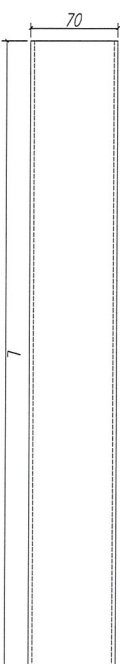


鋁折件12

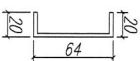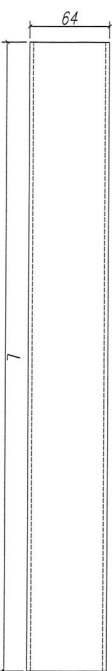



鋁折件8

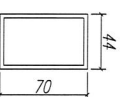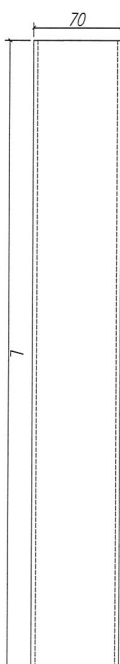

鋁折件13

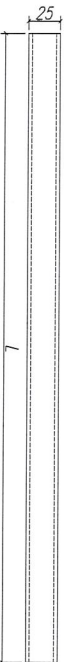

鋁折件7

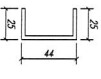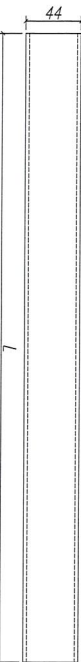

鋁折件14

序號	材料名稱	長度 L (MM)	單位	數量	备注
1	鋁折件1	2407	支	2	企邊用
2	鋁折件1	222	支	1	底橫用
3	鋁折件2	2153	支	2	企邊用
4	鋁折件2	291	支	1	底橫用
5	鋁折件3	222	支	1	中橫用
6	鋁折件4	291	支	1	中橫用
7	鋁折件12	222	支	1	頂橫用
8	鋁折件13	222	支	1	中橫用
9	鋁折件14	291	支	1	中橫用
10	鋁折件7	291	支	1	頂橫用
11	鋁折件8	2350	支	2	企邊用
12	鋁折件8	190	支	2	頂底橫用

數量:

材料: 详见本图附表

表面处理:

制图: 郭上軍

日期: 2020.05.18

校核: WSH

审核:

Rev: A




美特鋁質有限公司
MIDI Aluminium Fabricator Ltd.

工程名称: 亞皆老街 / 試模窗


图名: 鋁折件加工圖

图号: W4/T1B-2



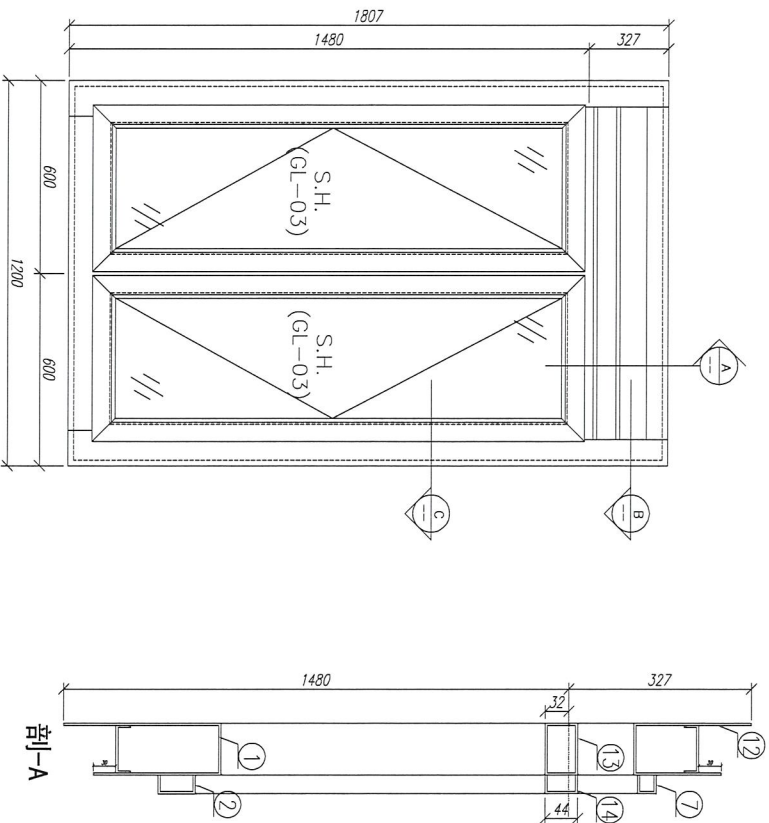

適用窗號： W6/T11C. W6/T2C. W6/T3C.

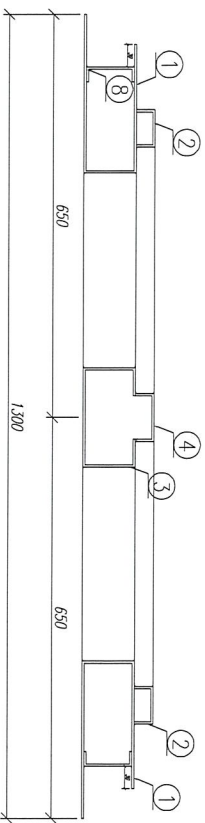

序号	材料編號	材料名稱	加工圖号	長度 L (MM)	單位	單樺小計數量	备注
12	膠泥	鋁膠泥	***	740	支	2	CC
11	膠泥	鋁膠泥	***	1750	支	2	CC
10	中樑	鋁樑 7	***	846	支	1	CC
9	中樑	鋁樑 4	***	846	支	1	CC
8	中樑	鋁樑 3	***	777	支	1	CC
7	圓樑	鋁樑 2	***	777	支	1	CC
6	中樑	鋁樑 4	***	1271	支	1	CC
5	中樑	鋁樑 3	***	1236	支	1	CC
4	開啓面密封料	鋁膠泥 2	***	846	支	1	CC
3	開啓面密封料	鋁膠泥	***	777	支	1	CC
2	墊公料	鋁膠泥 2	***	1553	支	2	CC
1	墊公料	鋁膠泥	***	1807	支	2	CC














数量： 1
材料： 详见本图附表
表面处理： UCT806812XL-3

制图： 郭上軍
日期： 2020.05.18
校核： WSH
审核：

Rev: A
美特铝质有限公司
MIDI Aluminium Fabricator Ltd.

工程名称： 亞皆老街 / 試模窗

图名： W6/T11C組裝圖
图号： W6/T11C

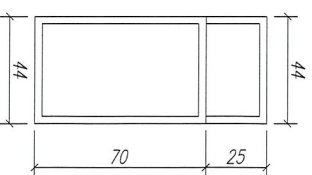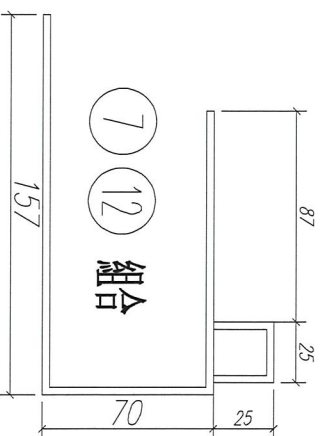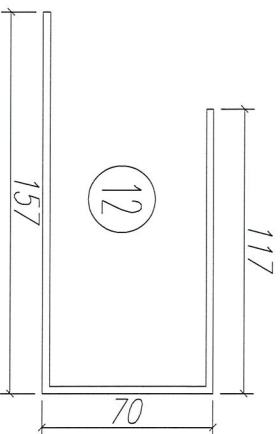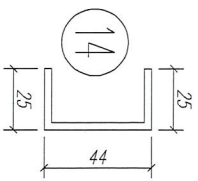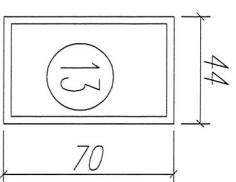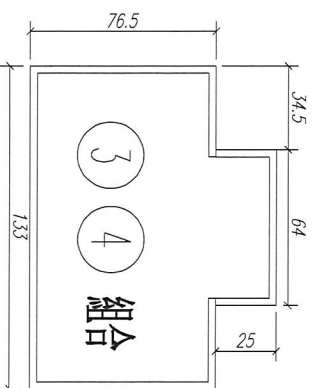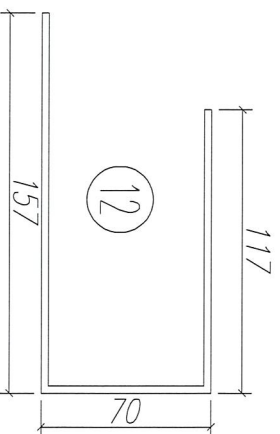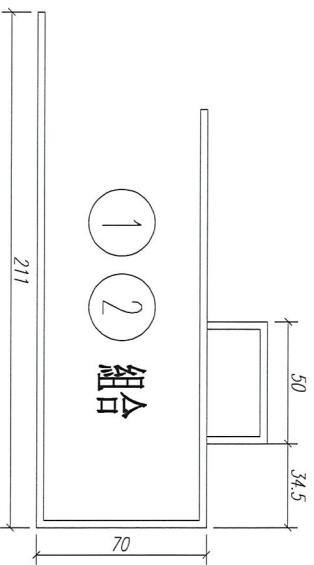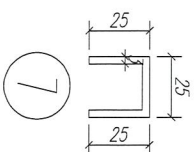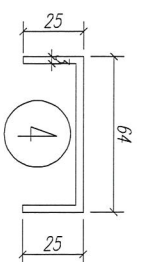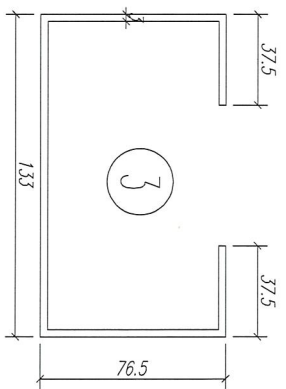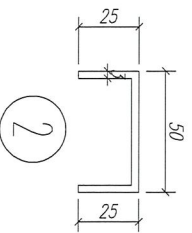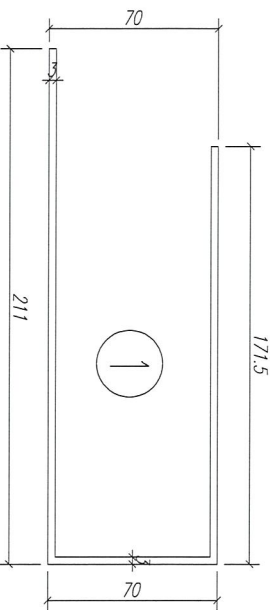

数量: 见附表

材料:

表面处理:

制图: 郭上军

日期:

比例:

校核:

审核:



美特铝质有限公司
MIDI Aluminium Fabricator Ltd.



工程名称:

亞皆老街 / 佛沙窗



图名: 鋁折板截面圖

图号: W6/T1C-1



A

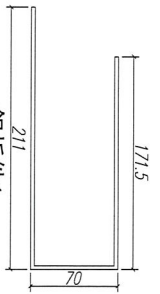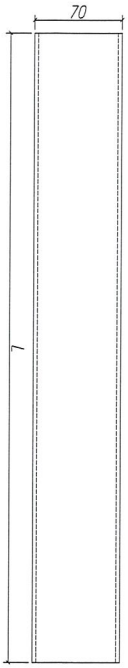



鋁折件1

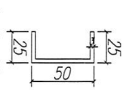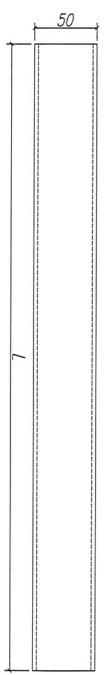



鋁折件2

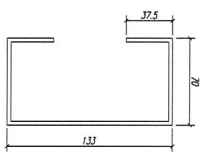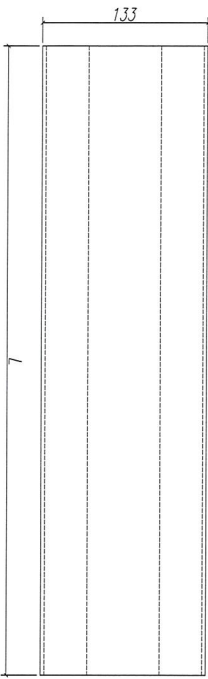



鋁折件3

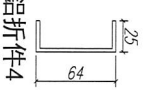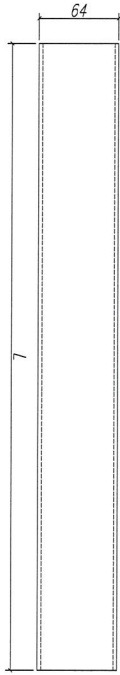



鋁折件4

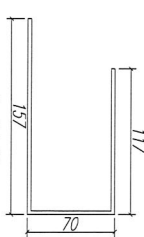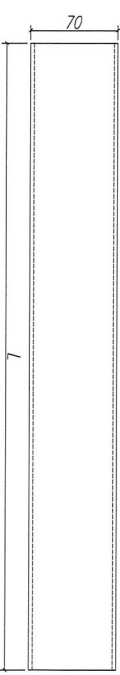


鋁折件5

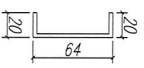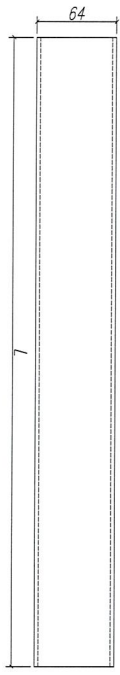



鋁折件6

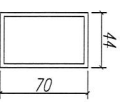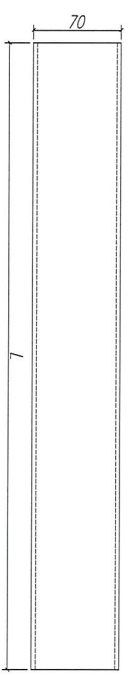

鋁折件7

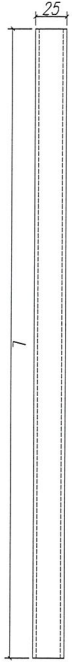

鋁折件8

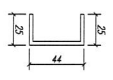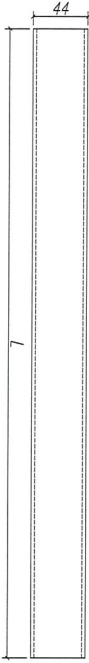


鋁折件9




序號	材料名稱	長度 L (MM)	單位	數量	備注
1	鋁折件1	1807	支	2	企邊用
2	鋁折件1	777	支	1	底橫用
3	鋁折件2	1553	支	2	企邊用
4	鋁折件2	846	支	1	底橫用
5	鋁折件3	1236	支	1	企邊用
6	鋁折件4	1270	支	1	企邊用
7	鋁折件12	777	支	1	頂橫用
8	鋁折件13	777	支	1	中橫用
9	鋁折件14	846	支	1	中橫用
10	鋁折件7	846	支	1	頂橫用
11	鋁折件8	1750	支	2	企邊用
12	鋁折件8	740	支	2	頂底橫用

數量：
 材料： 详见本图附表
 表面處理：
 制圖： 郭上輝
 日期： 2020.05.18
 校核： WSH
 審核：
 Rev: A

美特鋁質有限公司
 MIDU Aluminium Fabricator Ltd.

工程名稱： 亞皆老街 / 試模窗
 圖名： 鋁折件加工圖
 圖號： W6/T10-2

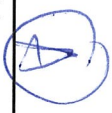

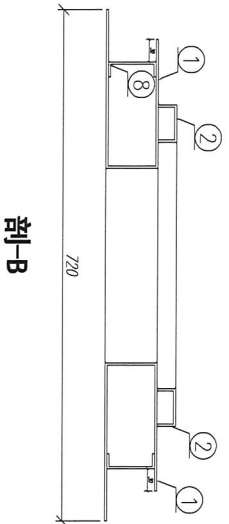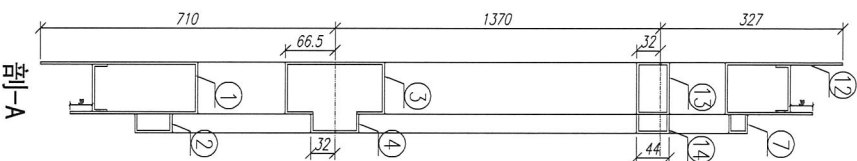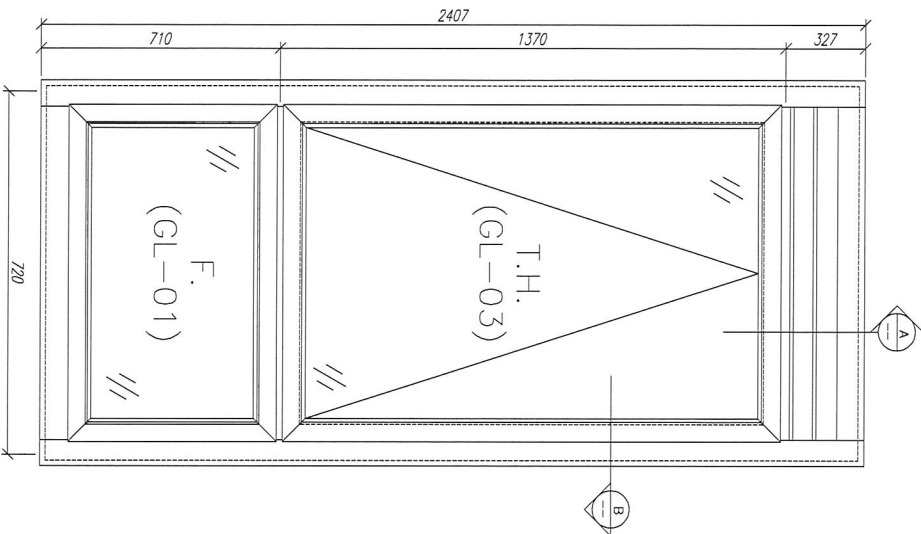

適用窗號： W5/T1B. W5/T2B. W5/T3B

序号	材料編號	材料名稱	加工圖號	長度 L (MM)	單位	單樞小計數量	备注
12	固定樑	鋁樑8	***	260	支	2	CC
11	固定樑	鋁樑8	***	2350	支	2	CC
10	中樑料	鋁樑7	***	366	支	1	CC
9	中樑料	鋁樑4	***	366	支	1	CC
8	中樑料	鋁樑3	***	297	支	1	CC
7	中樑料	鋁樑12	***	297	支	1	CC
6	中樑料	鋁樑4	***	366	支	1	CC
5	中樑料	鋁樑5	***	297	支	1	CC
4	側面固定樑料	鋁樑2	***	366	支	1	CC
3	側面固定樑料	鋁樑1	***	297	支	1	CC
2	邊框料	鋁樑2	***	2153	支	2	CC
1	邊框料	鋁樑1	***	2407	支	2	CC

数量： 1 材料： 详见本图附表 表面处理： UCT1806812XL-3

制图： 郭上军 日期： 2020.05.18 审核： WSH















Rev: A

美特铝业 有限公司
MIDI Aluminium Fabricator Ltd.

工程名称： 亞皆老街 / 試模窗

圖名： W5/T1B-組裝圖

圖号： W5/T1B

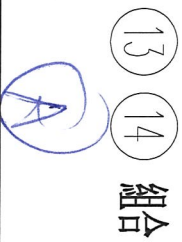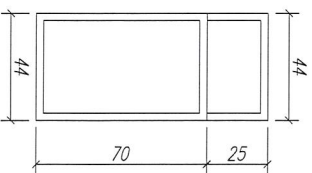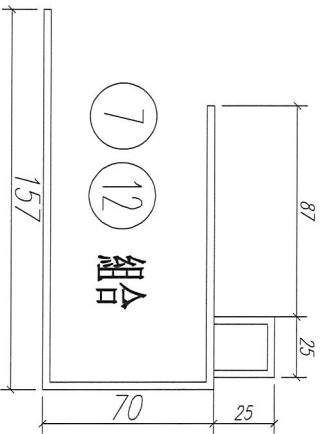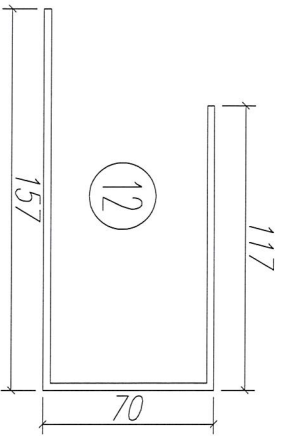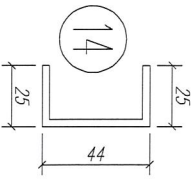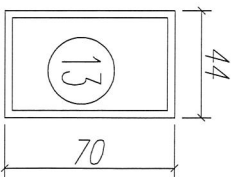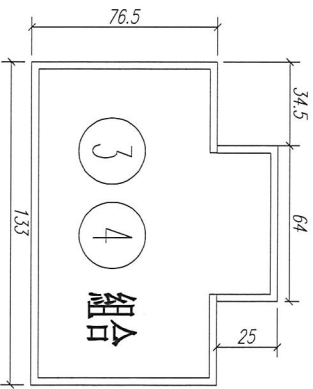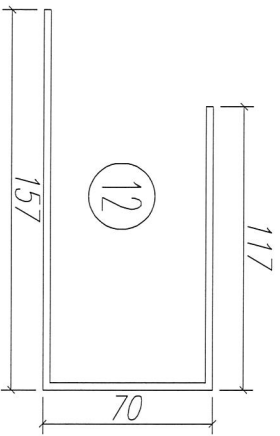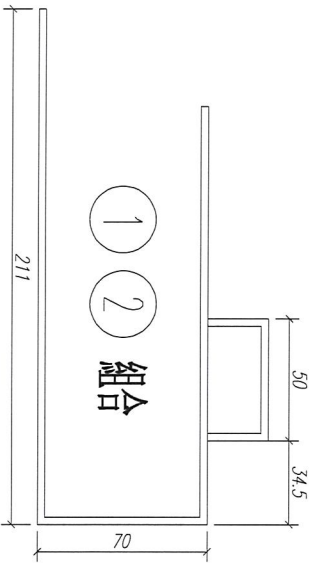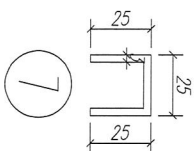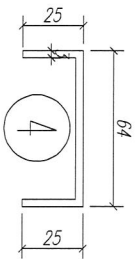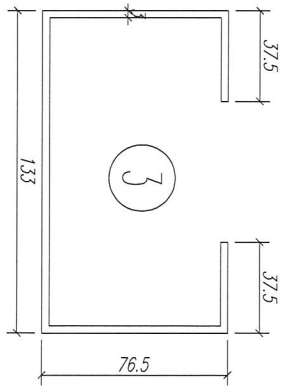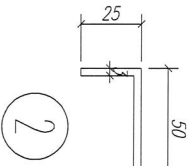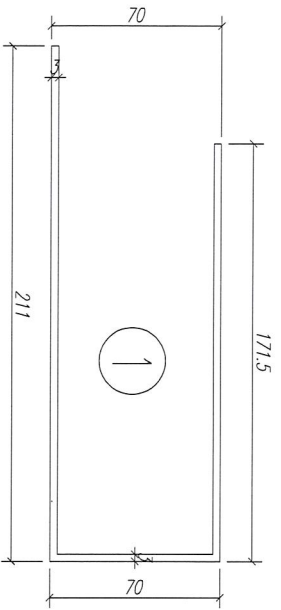

数量: 见附表

材料:

表面处理:

工程名称:

亞皆老街 / 佛沙窗

制图: 郭上军

日期:

比例:

校核:





审核:





美特铝质有限公司
MIDI Aluminium Fabricator Ltd.

图名: 铝折板截面图



图号: W5/T1B-1

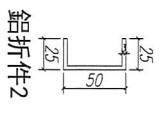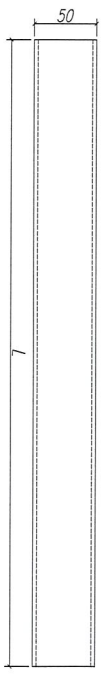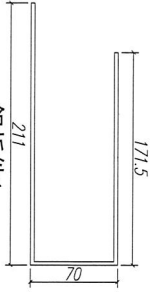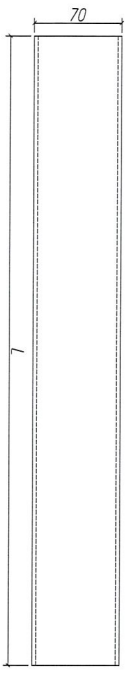



鋁折件2

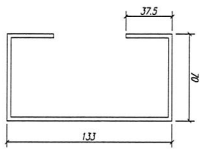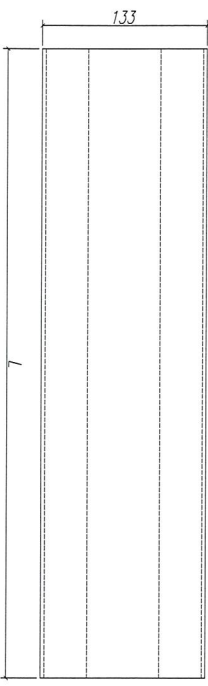



鋁折件3

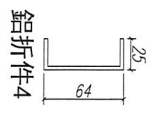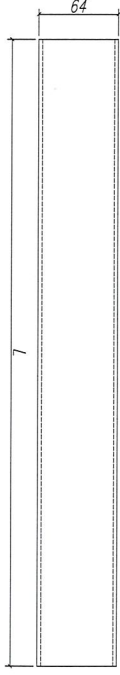



鋁折件4

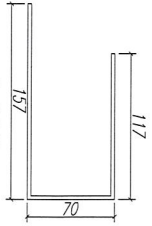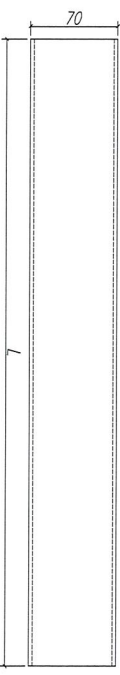


鋁折件12

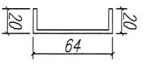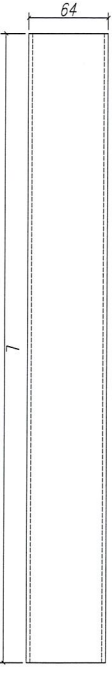


鋁折件8

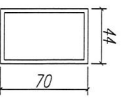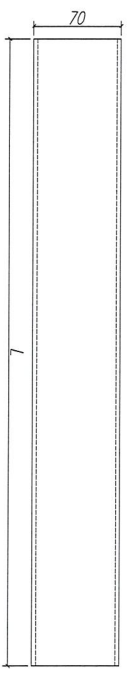

鋁折件13

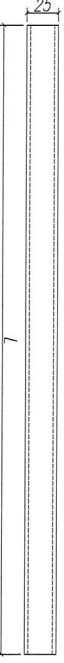

鋁折件7

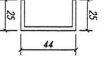

鋁折件14



序號	材料名稱	長度 L (MM)	單位	數量	備注
1	鋁折件1	2407	支	2	企邊用
2	鋁折件1	297	支	1	底橫用
3	鋁折件2	2153	支	2	企邊用
4	鋁折件2	366	支	1	底橫用
5	鋁折件3	297	支	1	中橫用
6	鋁折件4	366	支	1	中橫用
7	鋁折件12	297	支	1	頂橫用
8	鋁折件13	297	支	1	中橫用
9	鋁折件14	366	支	1	中橫用
10	鋁折件7	366	支	1	頂橫用
11	鋁折件8	2390	支	2	企邊用
12	鋁折件8	260	支	2	頂底橫用

數量：
 材料： 詳見本圖附表
 表面處理：
 制圖：郭上軍
 日期：2020.05.18
 校核：MSH
 審核：
 Rev: A

美特鋁質有限公司
 MID Aluminum Fabricator Ltd.

工程名稱：亞皆老街 / 試模窗
 圖名：鋁折件加工圖
 圖號：WS/T18-2