



工程指示 / 要求簡箋(E.I.)

工程指示編號：EI / 1883 / 20

修改版次：C

工程編號：J - 852

工程名稱：亞皆老街中電

工程項目：佛沙窗 - 試模窗拆圖

收件人：生統 / 冬雲 / 平少

發件人：Bessie Lau

日期：09/06/2020

要求提供 / 確認 事項：

- () 初步鋁料 B.M.
- () 加工拆圖，然後生產
- () 尺寸表
- () 正式鋁料 B.M.
- () 技術上資料 / 指示
- () 報價
- () 配件 B.M.
- () 樣辦或貨品說明書
- () 分判合約
- () 其他：_____

內容：

現補充 EI1883A 改圖的原因：由於百葉鋁料有變，看附圖。大圖未改，因此 EI1883A 的拆圖跟佛沙窗大圖 HK0877 對不上。

本版次修改適用之窗號，以及按則師最新之 COMMENT 修改 T1B/W7 的分格合共 3 幅昨天已出貨，餘下之試模窗合共 11 幅試模窗請於下星期內送貨。

請在 15/6/2020 前完成上列要求。

附有關圖紙 / 文件：附 CAD 檔

以上項目為：

- 原合約工程包
- 原合約工程加 / 減賬
- 新工程報價

原因：-

分發東莞各部門：

- () 生產技術總監 連附件
- () 技術部 連附件
- () 生產部 連附件
- () 機械設計部 連附件
- () 採購部 連附件
- () 生產統籌部 連附件
- () 質檢部 連附件
- () 會計部 連附件
- () 報關組 連附件
- () 其他 冬雲 連附件

分發其他分判：

- () 永洪 連附件

分發香港各部門：

- () 行政部 連附件
- () 會計部 連附件
- () 統籌部 連附件
- () 工程部地盤科文 連附件
- () 採購部 連附件
- () QS 部 連附件
- () 維修部 連附件
- () 其他 _____ 連附件

傳遞編號：

HK086/20

發件人簽署：

項目經理簽署：

(Handwritten signatures)

21882C


圖則登記表
DRAWING REGISTER

| | | | | | | | | | | | |
|----------------------------------|-------------|-------------------------------|--|--|--|--|--|--|--|--|--|
| | | 接收日期 Receiving Date (適用於客戶圖則) | | | | | | | | | |
| 工程名稱 Project Title: J-852 (亞皆老街) | 年 月 日 | | | | | | | | | | |
| 標準層試模窗加工圖 (鋁折件製作) | | | | | | | | | | | |
| 工程編號 Project No: | | | | | | | | | | | |


| | | | | | | | | | | | |
|--------------------|-------------|------------------|----|----|----|--|--|--|--|--|--|
| 分發予 Distributed To | | 發出日期 Issued Date | | | | | | | | | |
| | 年 月 日 | 20 | 20 | 20 | 20 | | | | | | |
| | | 05 | 06 | 06 | 06 | | | | | | |
| | | 30 | 03 | 04 | 08 | | | | | | |

| 圖則編號 Drg. No. | 圖則名稱 Drawing Title | 修訂編號 Revision No. | | | | | | | | | |
|------------------|-----------------------|----------------------|---|---|---|---|--|--|--|--|--|
| W3/T1B-150 | 組裝圖 | 1 | - | - | B | C | | | | | |
| W3/T1B-150-1 | 鋁折件截面圖 | 2 | - | - | - | - | | | | | |
| W3/T1B-150-2 | 鋁折件加工圖 | 3 | - | - | - | - | | | | | |
| W3/T1B-200 | 組裝圖 | 4 | - | - | B | C | | | | | |
| W3/T1B-200-1 | 鋁折件截面圖 | 5 | - | - | - | - | | | | | |
| W3/T1B-200-2 | 鋁折件加工圖 | 6 | - | - | - | - | | | | | |
| W2/T1B-150 | 組裝圖 | 7 | - | - | B | - | | | | | |
| W2/T1B-150-1 | 鋁折件截面圖 | 8 | - | - | - | - | | | | | |
| W2/T1B-150-2 | 鋁折件加工圖 | 9 | - | - | - | - | | | | | |
| W2/T1B-200 | 組裝圖 | 10 | - | - | B | C | | | | | |
| W2/T1B-200-1 | 鋁折件截面圖 | 11 | - | - | - | - | | | | | |
| W2/T1B-200-2 | 鋁折件加工圖 | 12 | - | - | - | - | | | | | |
| W3/T1A-150 | 組裝圖 | 13 | - | - | B | - | | | | | |
| W3/T1A-150-1 | 鋁折件截面圖 | 14 | - | - | - | - | | | | | |
| W3/T1A-150-2 | 鋁折件加工圖 | 15 | - | - | - | - | | | | | |
| W3/T3A-150 | 組裝圖 | 16 | - | - | B | - | | | | | |
| W3/T3A-150-1 | 鋁折件截面圖 | 17 | - | - | - | - | | | | | |
| W3/T3A-150-2 | 鋁折件加工圖 | 18 | - | - | - | - | | | | | |
| W8/T1A | 組裝圖 | 19 | - | - | B | - | | | | | |
| W8/T1A-1 | 鋁折件截面圖 | 20 | - | - | - | - | | | | | |
| W8/T1A-2 | 鋁折件加工圖 | 21 | - | - | - | - | | | | | |
| W5/T1C | 組裝圖 | 22 | - | - | B | - | | | | | |
| W5/T1C-1 | 鋁折件截面圖 | 23 | - | - | - | - | | | | | |
| W5/T1C-2 | 鋁折件加工圖 | 24 | - | - | - | - | | | | | |
| W6/T1A | 組裝圖 | 25 | - | - | B | - | | | | | |
| W6/T1A-1 | 鋁折件截面圖 | 26 | - | - | - | - | | | | | |
| W6/T1A-2 | 鋁折件加工圖 | 27 | - | - | - | - | | | | | |
| W3/T1B | 組裝圖 | 28 | - | - | B | C | | | | | |
| W3/T1B-1 | 鋁折件截面圖 | 29 | - | - | - | - | | | | | |
| W3/T1B-2 | 鋁折件加工圖 | 30 | - | - | - | C | | | | | |
| W4/T1A | 組裝圖 | 31 | - | A | B | - | | | | | |
| W4/T1A-1 | 鋁折件截面圖 | 32 | - | A | - | - | | | | | |

| 圖則登記表 DRAWING REGISTER | | | | | | | | | | | | | |
|----------------------------------|--|-----------------------|--|-------------------------------|----|----|----|----|----|----|--|--|--|
| | | | | 接收日期 Receiving Date (適用於客戶圖則) | | | | | | | | | |
| 工程名稱 Project Title: J-852 (亞皆老街) | | | | 年 | | | | | | | | | |
| 標準層試模窗加工圖 (鋁折件製作) | | | | | 月 | | | | | | | | |
| 工程編號 Project No: | | | | | | 日 | | | | | | | |
| 分發予 Distributed To | | | | 發出日期 Issued Date | | | | | | | | | |
| | | | | 年 | 20 | 20 | 20 | 20 | | | | | |
| | | | | | 月 | 05 | 06 | 06 | 06 | | | | |
| | | | | | | 日 | 30 | 03 | 04 | 08 | | | |
| 圖則編號 Drg. No. | | 圖則名稱 Drawing Title | | 修訂編號 Revision No. | | | | | | | | | |
| W4/T1A-2 | | 鋁折件加工圖 | | 33 | - | A | - | - | | | | | |
| W4/T1B | | 組裝圖 | | 34 | - | A | B | - | | | | | |
| W4/T1B-1 | | 鋁折件截面圖 | | 35 | - | A | - | - | | | | | |
| W4/T1B-2 | | 鋁折件加工圖 | | 36 | - | A | - | - | | | | | |
| W6/T1C | | 組裝圖 | | 37 | - | A | B | - | | | | | |
| W6/T1C-1 | | 鋁折件截面圖 | | 38 | - | A | - | - | | | | | |
| W6/T1C-2 | | 鋁折件加工圖 | | 39 | - | A | - | - | | | | | |
| W5/T1B | | 組裝圖 | | 40 | - | A | B | C | | | | | |
| W5/T1B-1 | | 鋁折件截面圖 | | 41 | - | A | - | - | | | | | |
| W5/T1B-2 | | 鋁折件加工圖 | | 42 | - | A | - | - | | | | | |

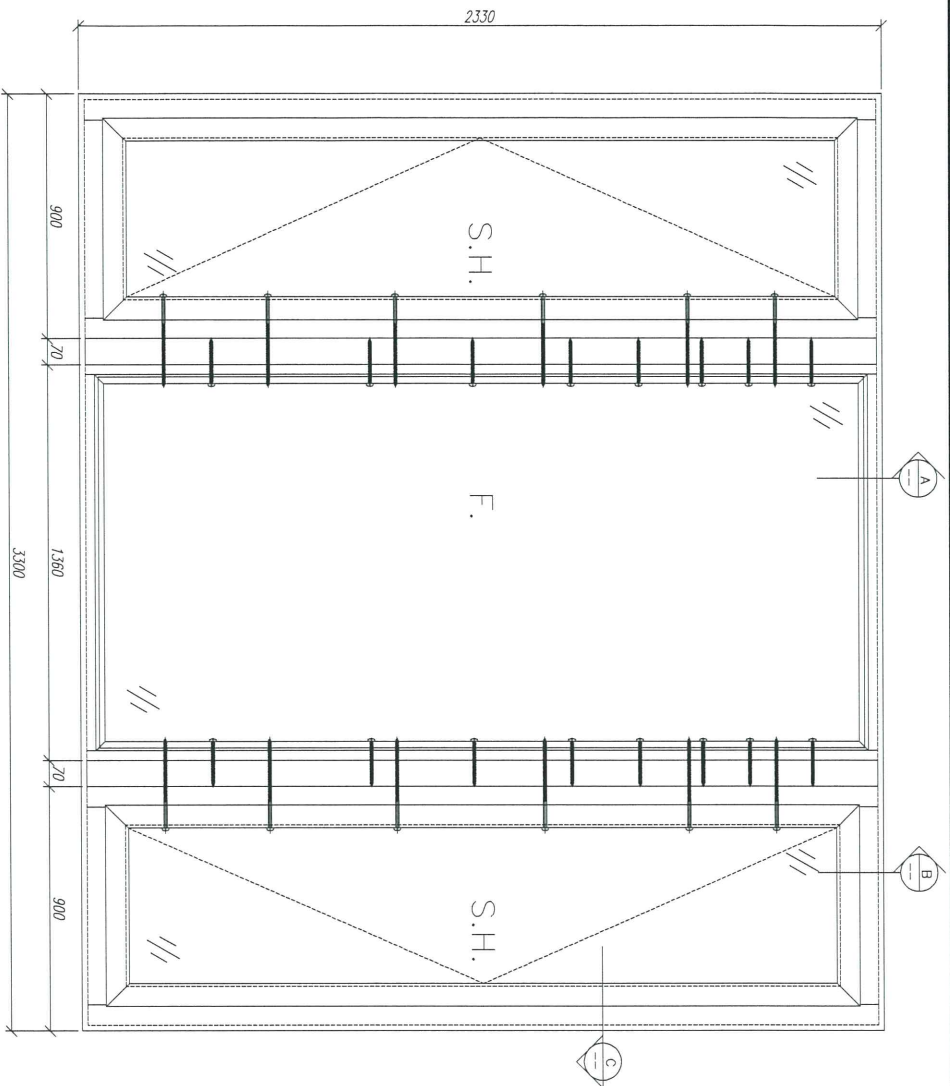

剖面-C

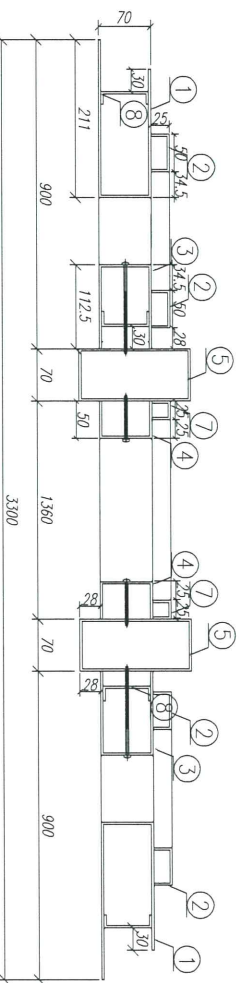

注：所有铝折板连接位都要点焊接！

適用窗號： W3/T1B. W2/T1A.

W3/T2A. W3/T2B




W2/T3A. W3/T3B

| | | | | | | | |
|----|--------|------|------|-----------|----|--------|----|
| 序号 | 材料編號 | 材料名稱 | 加工圖号 | 长度 L (MM) | 单位 | 单窗小计数量 | 备注 |

数量： 1
 材料： 详见本图附表
 表面处理： UCT806812XL-3
 制图： 郭上军
 日期： 2020.06.04
 审核： WSH
 Rev: C

工程名称： 亞皆老街 / 試模窗
 圖名： W3/T1B組裝圖
 圖号： W3/T1B-150

美特鋁質有限公司
 MIDIL Aluminium Fabricator Ltd.

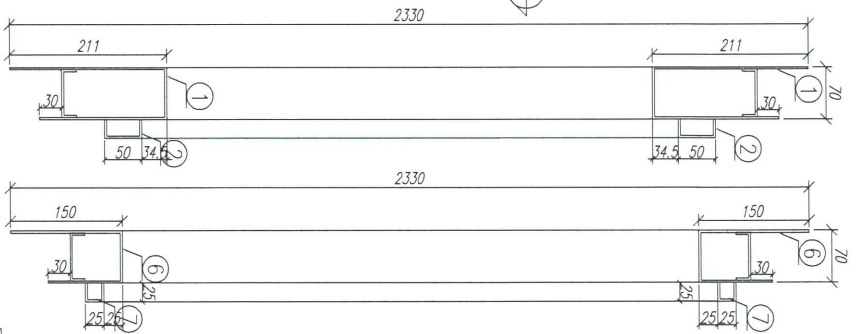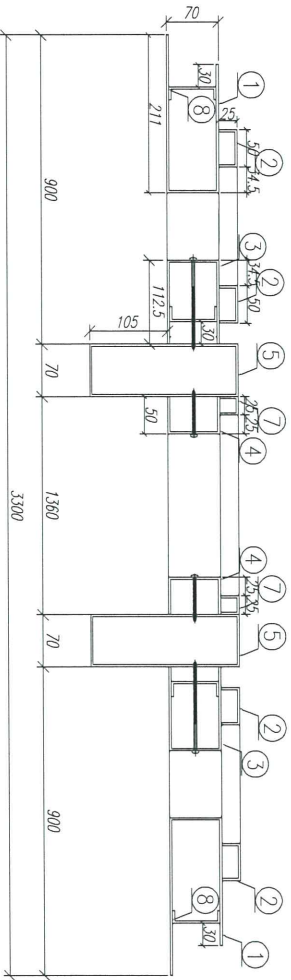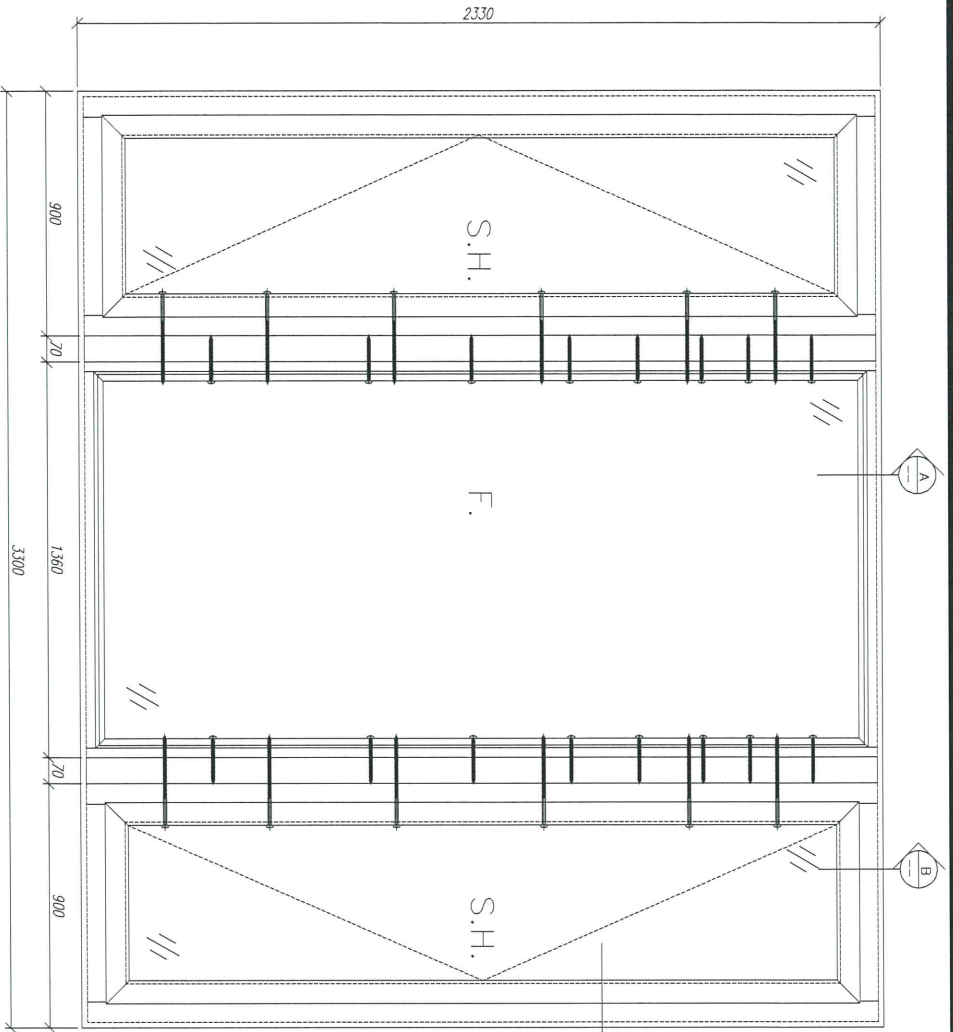

適用窗號： W3/T1B. W2/T1A.
W3/T2A. W3/T2B
W2/T3A. W3/T3B



注：所有鋁折板連接位都要點焊接！

| 序号 | 材料編號 | 材料名稱 | 加工圖号 | 長度 L (MM) | 單位 | 單層小計數量 | 備注 |
|----|------|--------|------|-----------|----|--------|----|
| 13 | | 固定槽 | 鋁折板8 | 1230 | 支 | 2 | CC |
| 12 | | 固定槽 | 鋁折板8 | 540 | 支 | 4 | CC |
| 11 | | 固定槽 | 鋁折板8 | 2300 | 支 | 4 | CC |
| 10 | | 固定頂板材料 | 鋁折板7 | 1310 | 支 | 2 | CC |
| 9 | | 固定邊企 | 鋁折板7 | 2130 | 支 | 2 | CC |
| 8 | | 固定頂板材料 | 鋁折板5 | 1260 | 支 | 2 | CC |
| 7 | | 開啓頂板材料 | 鋁折板2 | 645 | 支 | 4 | CC |
| 6 | | 開啓頂板材料 | 鋁折板1 | 576 | 支 | 4 | CC |
| 5 | | 拼接通 | 鋁折板5 | 2330 | 支 | 2 | CC |
| 4 | | 固定邊企材料 | 鋁折板4 | 2330 | 支 | 2 | CC |
| 3 | | 開啓邊企材料 | 鋁折板3 | 2330 | 支 | 2 | CC |
| 2 | | 邊企材料 | 鋁折板2 | 2076 | 支 | 4 | CC |
| 1 | | 邊企材料 | 鋁折板1 | 2330 | 支 | 2 | CC |

数量： 1
材料： 详见本图附表
表面处理： UC1B06812XL-3
制图： 郭上軍
日期： 2020.06.04
审核： WSH
Rev: C

美特鋁質有限公司
MIDI Aluminium Fabricator Ltd.


工程名称： 亞皆老街 / 試模窗
圖名： W3/T1B組裝圖
圖号： W3/T1B-200

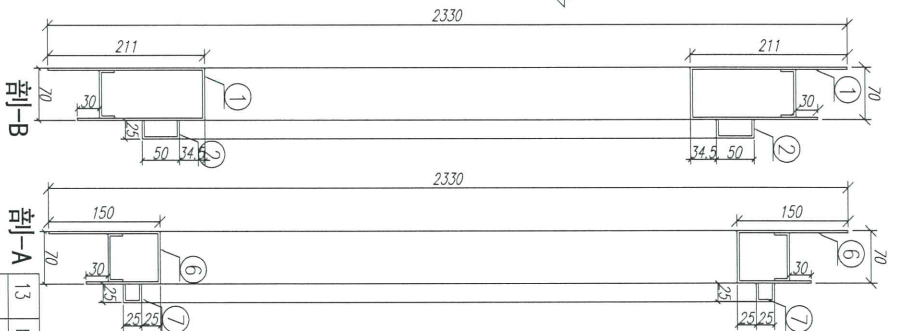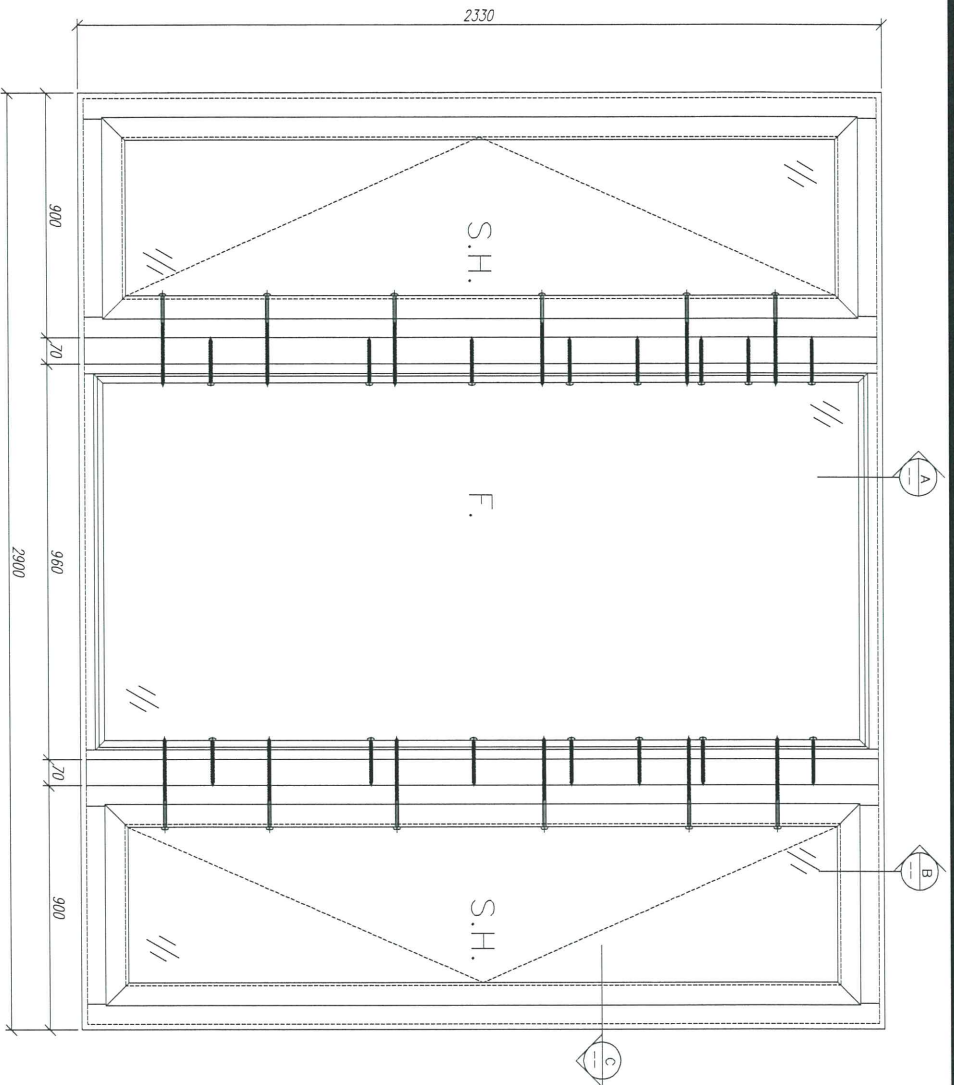

適用窗號：W2/T1B-、W2/T2A

W2/T3B、W2/T2B

注：所有鋁折板連接位都要點焊接！

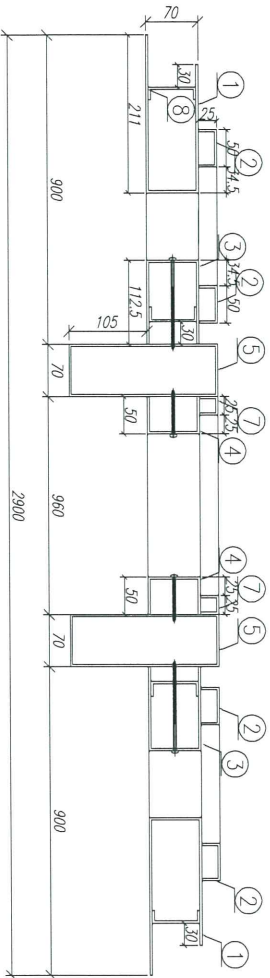

剖-C

| 序号 | 材料編號 | 材料名稱 | 加工圖号 | 長度 L (MM) | 單位 | 單層小計數量 | 备注 |
|----|------|--------|------|-----------|----|--------|----|
| 13 | | 固定槽 | 鋁板8 | 800 | 支 | 2 | GC |
| 12 | | 固定槽 | 鋁板8 | 540 | 支 | 4 | GC |
| 11 | | 固定槽 | 鋁板8 | 2300 | 支 | 4 | GC |
| 10 | | 固定頂氣材料 | 鋁板7 | 910 | 支 | 2 | GC |
| 9 | | 固定邊企 | 鋁板7 | 2130 | 支 | 2 | GC |
| 8 | | 固定頂氣材料 | 鋁板6 | 860 | 支 | 2 | GC |
| 7 | | 開啓頂氣材料 | 鋁板2 | 645 | 支 | 4 | GC |
| 6 | | 開啓頂氣材料 | 鋁板1 | 576 | 支 | 4 | GC |
| 5 | | 拼接通 | 鋁板5 | 2330 | 支 | 2 | GC |
| 4 | | 固定邊企料 | 鋁板4 | 2330 | 支 | 2 | GC |
| 3 | | 開啓邊企料 | 鋁板3 | 2330 | 支 | 2 | GC |
| 2 | | 邊企料 | 鋁板2 | 2076 | 支 | 4 | GC |
| 1 | | 邊企料 | 鋁板1 | 2330 | 支 | 2 | GC |

数量： 1

材料： 详见本图附表

表面处理： UCT80812XL-3

制图： 郭上軍

日期： 2020.06.04

审核： WSH


Rev: C

美特鋁質有限公司
MIDI Aluminium Fabricator Ltd.

工程名称： 亞皆老街 / 試模窗

圖名： W2/T1B組裝圖

圖号： W2/T1B-200

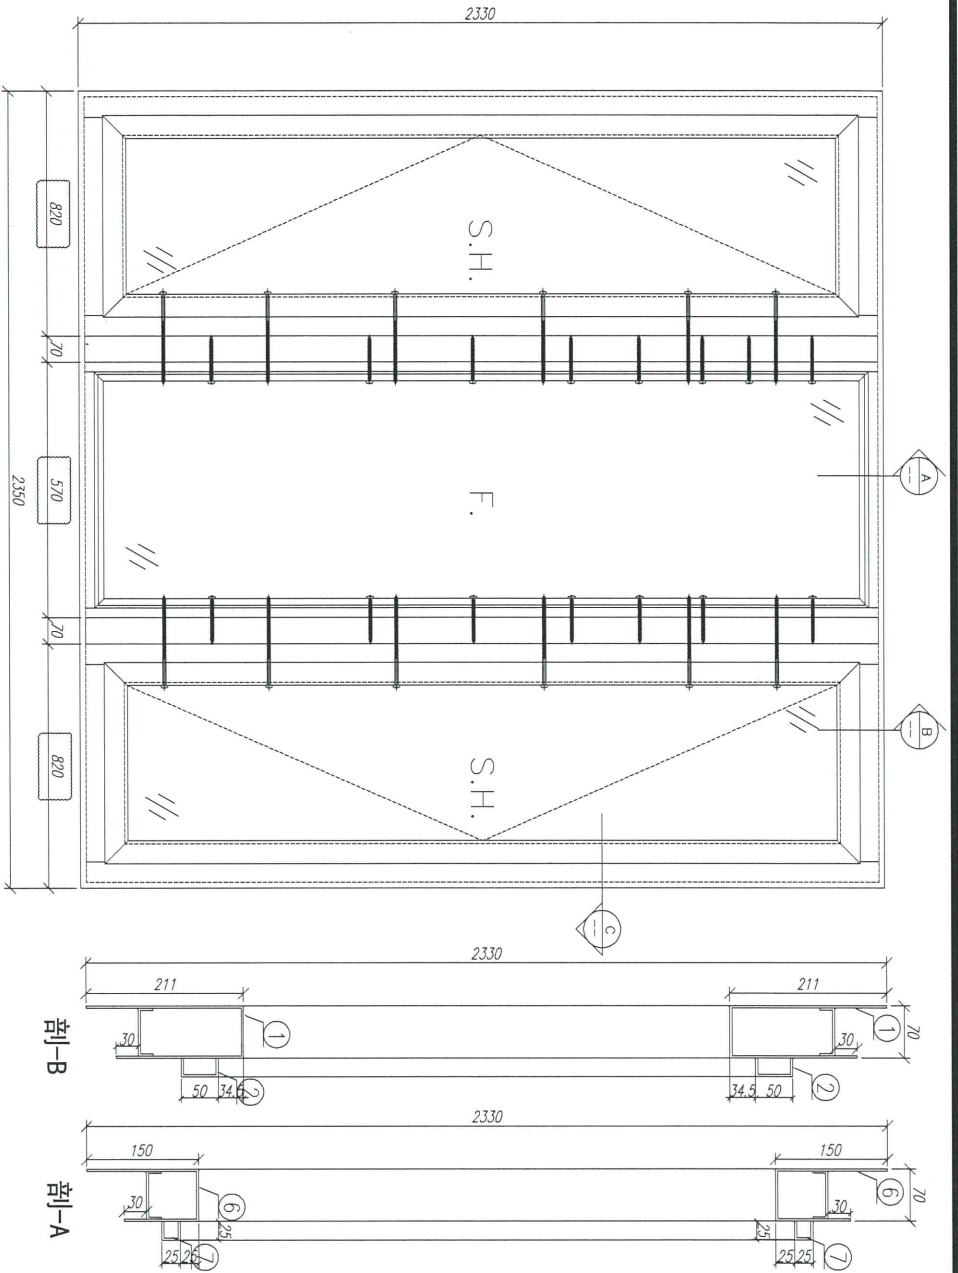


按圖師 28/5/2022
comment 改


適用窗號： W7/T1B. W7/T2A
W7/T2B. W7/T3B

注：所有鋁折板連接位都要點焊接！


剖-C

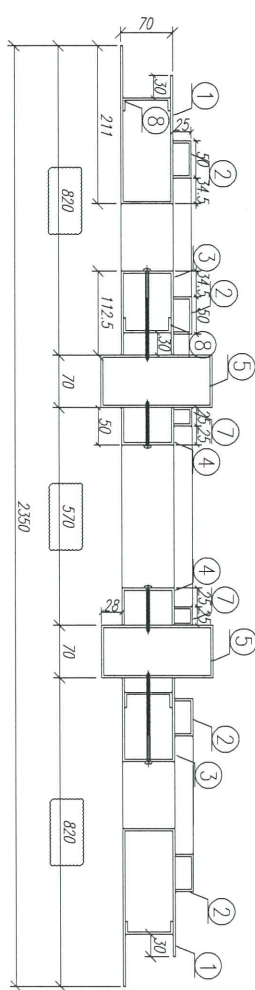

剖-B

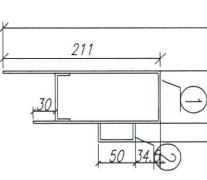

剖-A














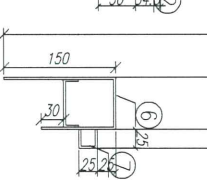


| 序号 | 材料編號 | 材料名稱 | 加工圖号 | 长度 L (MM) | 单位 | 单樞小计数量 | 备注 |
|----|------|------|------|-----------|----|--------|----|
| 13 | | 鋁折板3 | *** | 440 | 支 | 2 | CC |
| 12 | | 鋁折板2 | *** | 460 | 支 | 4 | CC |
| 11 | | 鋁折板1 | *** | 2300 | 支 | 4 | CC |
| 10 | | 固定窗框 | *** | 520 | 支 | 2 | CC |
| 9 | | 固定窗框 | *** | 2130 | 支 | 2 | CC |
| 8 | | 固定窗框 | *** | 470 | 支 | 2 | CC |
| 7 | | 開啓窗框 | *** | 565 | 支 | 4 | CC |
| 6 | | 開啓窗框 | *** | 496 | 支 | 4 | CC |
| 5 | | 拼接通 | *** | 2330 | 支 | 2 | CC |
| 4 | | 固定窗框 | *** | 2330 | 支 | 2 | CC |
| 3 | | 開啓窗框 | *** | 2330 | 支 | 2 | CC |
| 2 | | 鋁折板2 | *** | 2076 | 支 | 4 | CC |
| 1 | | 鋁折板1 | *** | 2330 | 支 | 2 | CC |

数量： 1
材料： 详见本图附表
表面处理： UCT806812XL-3
制图： 郭上军
日期： 2020.06.04
审核： WSH
Rev: 0

美特铝质有限公司
MIDI Aluminium Fabricator Ltd.

工程名称： 亞皆老街 / 試模窗
图名： W7/T1B組裝圖
图号： W7/T1B

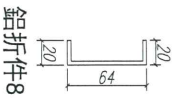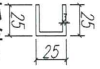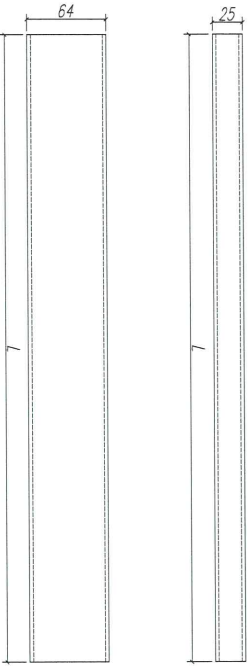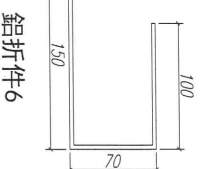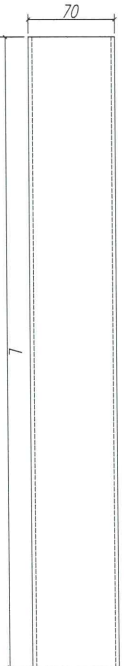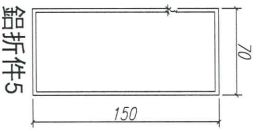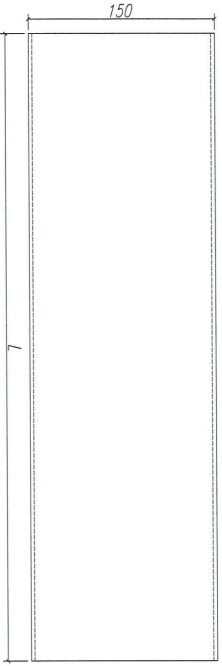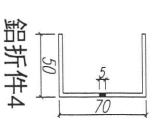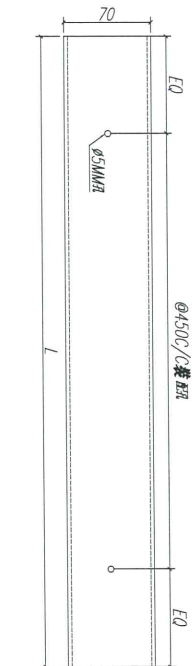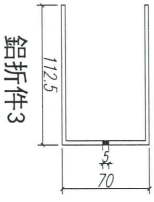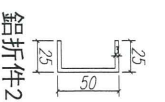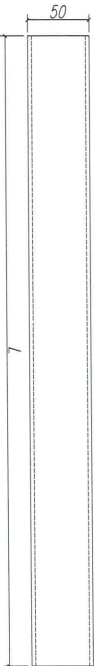
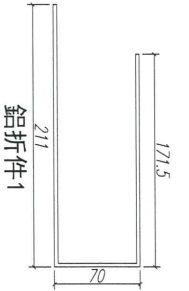
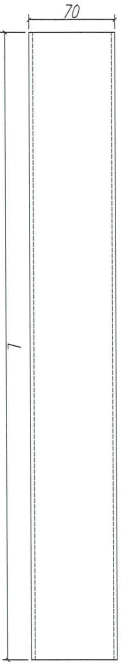


| 序號 | 材料名稱 | 長度 L (mm) | 單位 | 數量 | 備注 |
|----|------|-----------|----|----|------|
| 1 | 鋁折件1 | 2330 | 支 | 2 | 企邊用 |
| 2 | 鋁折件1 | 496 | 支 | 4 | 頂底減用 |
| 3 | 鋁折件2 | 2076 | 支 | 4 | 企邊用 |
| 4 | 鋁折件2 | 566 | 支 | 4 | 頂底減用 |
| 5 | 鋁折件3 | 2330 | 支 | 2 | 企邊用 |
| 6 | 鋁折件4 | 2330 | 支 | 2 | 企邊用 |
| 7 | 鋁折件5 | 2330 | 支 | 2 | 企邊用 |
| 8 | 鋁折件6 | 470 | 支 | 2 | 頂底減用 |
| 9 | 鋁折件7 | 2130 | 支 | 2 | 企邊用 |
| 10 | 鋁折件7 | 520 | 支 | 2 | 頂底減用 |
| 11 | 鋁折件8 | 2300 | 支 | 4 | 企邊用 |
| 12 | 鋁折件8 | 460 | 支 | 4 | 頂底減用 |
| 13 | 鋁折件8 | 440 | 支 | 2 | 頂底減用 |

數量：
 材料： 详见本图附表
 表面處理：
 Rev. A

制圖： 郭上軍
 日期： 2020.06.04
 校核： WSH
 審核：
 美特鋁質有限公司
 MID Aluminum Fabricator Ltd.

工程名稱： 亞皆老街 / 試模窗
 圖名： 鋁折件加工圖
 圖號： W7/T18-2

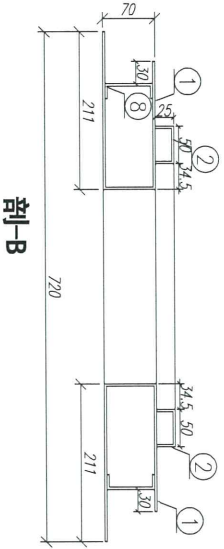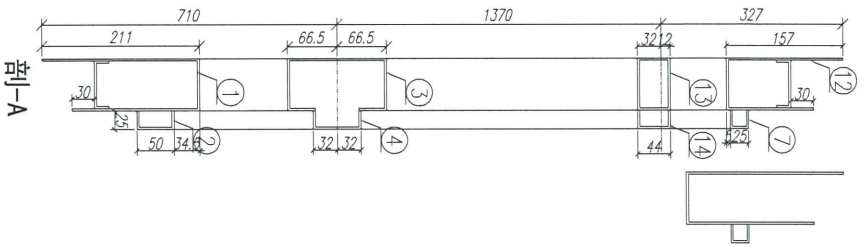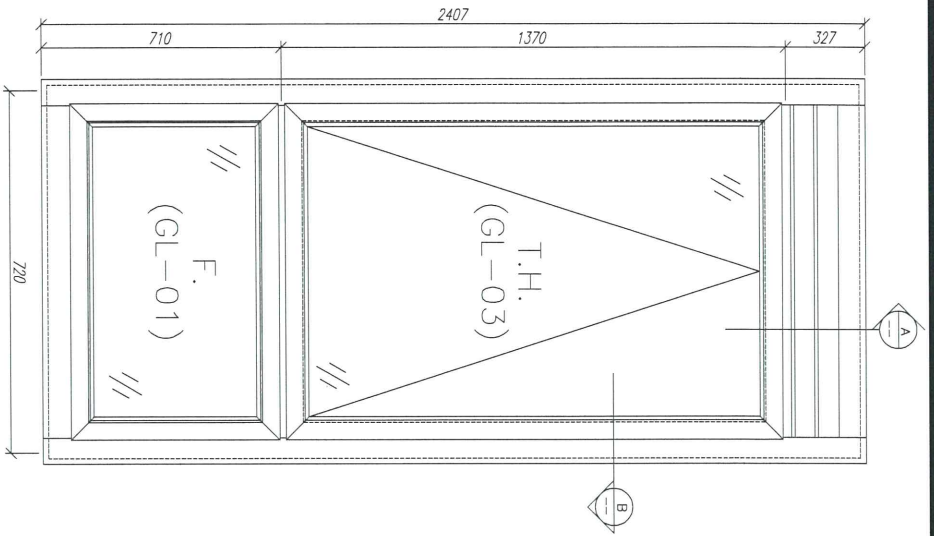

適用窗號： W5/T1B. W5/T2B. W5/T3B. W5/T2A

| 序号 | 材料編號 | 材料名稱 | 加工圖号 | 长度 L (MM) | 单位 | 单樞小计数量 | 备注 |
|----|--------|------|------|-----------|----|--------|----|
| 12 | 固定槽 | 鋁板8 | *** | 260 | 支 | 2 | CC |
| 11 | 固定槽 | 鋁板8 | *** | 2350 | 支 | 2 | CC |
| 10 | 中樞料 | 鋁板7 | *** | 366 | 支 | 1 | CC |
| 9 | 中樞料 | 鋁板4 | *** | 366 | 支 | 1 | CC |
| 8 | 中樞料 | 鋁板3 | *** | 297 | 支 | 1 | CC |
| 7 | 中樞料 | 鋁板2 | *** | 297 | 支 | 1 | CC |
| 6 | 中樞料 | 鋁板4 | *** | 366 | 支 | 1 | CC |
| 5 | 中樞料 | 鋁板3 | *** | 297 | 支 | 1 | CC |
| 4 | 閉合阻氣材料 | 鋁板2 | *** | 366 | 支 | 1 | CC |
| 3 | 閉合阻氣材料 | 鋁板2 | *** | 297 | 支 | 1 | CC |
| 2 | 密封料 | 鋁板2 | *** | 2153 | 支 | 2 | CC |
| 1 | 密封料 | 鋁板1 | *** | 2407 | 支 | 2 | CC |

数量： 1

材料： 详见本图附表

表面处理： UC1806812XL-3

制图： 郭上軍

日期： 2020.06.04

校核： WSH

审核：

Rev: C



美特铝質 有限公司
MIDI Aluminium Fabricator Ltd.


工程名称： 亞皆老街 / 試模窗

图名： W5/T1B-組裝圖

图号： W5/T1B




2000

127

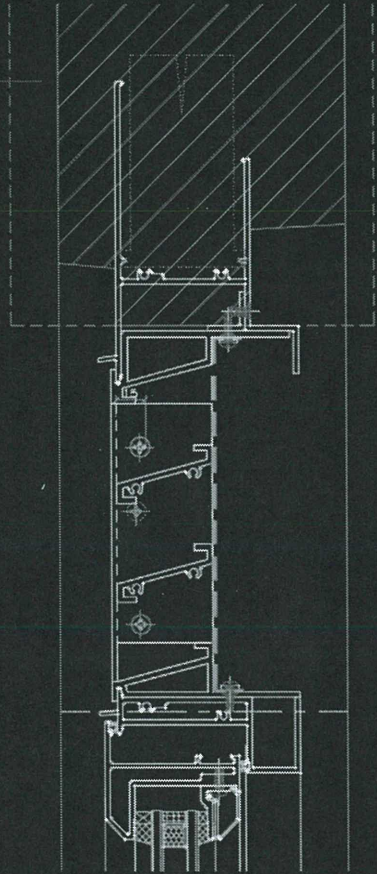

新機(大國井更新)

2000

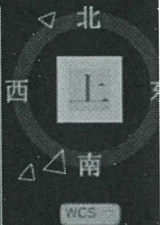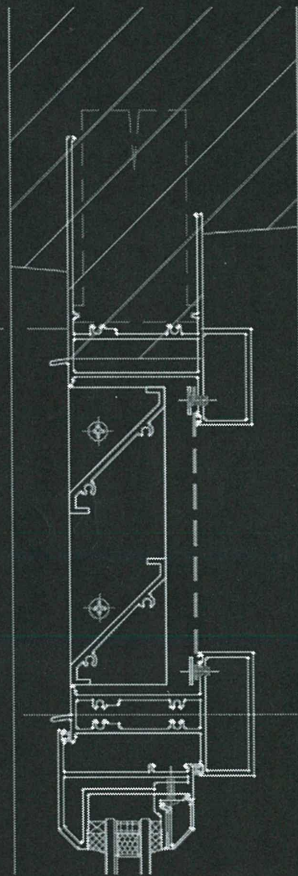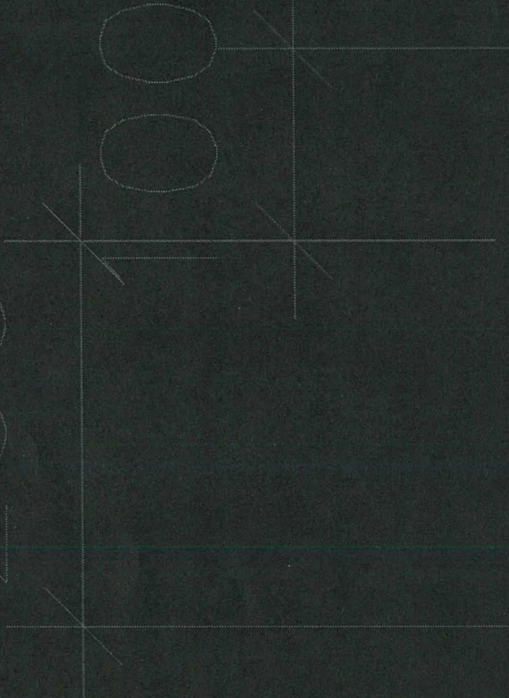

井
樣

< J852 設計工作群(12)



3/6/2020 22:19

水洪哥 請問為何要修改試模窗拆圖呀？百葉尺寸為何要調整呢



3/6/2020 22:31



水的世界

因為頂橫的材料用回 X85761 及新開三款模，我們在與 MN 溝通時，產生誤會，所以現在要調整過來

請問是否只發出有修改的圖紙呢？因之前我已出了 EI



水的世界

不是，是整份圖紙，但在圖則登記表有標明修改 A 版的 8 張圖紙

好的 有標示 A 便好了 我自行抽出來 謝謝



4/6/2020 08:58

消息 詳情 更多

< J852 設計工作群(12)

@User, @User 請注意，@User 長度不一樣，如何抽圖？一夫亦送是兩頭都不齊？請給詳細的組合尺寸

02:20




< J852 設計工作群(12)



4/6/2020 11:38



Ivan

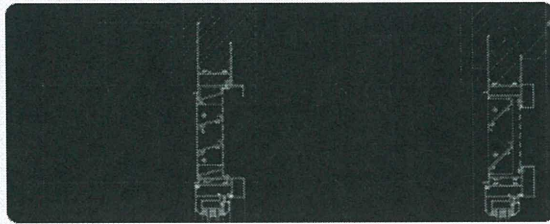

Ivan

@Bessie 之所以修改图纸是因为100的尺寸变成了127的尺寸了


4/6/2020 11:49

@Ivan 哦明白了 謝謝 Ivan



4/6/2020 13:15

水洪哥 關於水線碼 煩請幫忙先做一張加工圖 用最大尺寸做 謝謝

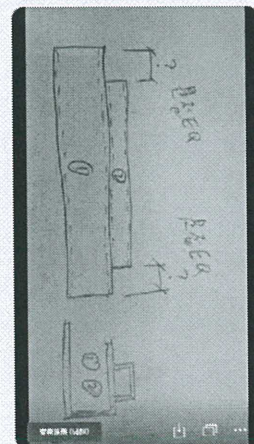

< J852 設計工作群(12)



昨天 15:56

@水的世界 水洪哥 廠反映試模窗跟 T1C/W6 T2C/W6 及 T3C/W6 跟佛沙窗大圖對不上



水的世界

我再核對一次


昨天 16:10



水的世界

@Bessie : 我查看過應該沒問題，工廠那邊是否是阿梅反饋的，我直接跟她溝通下是否大圖資料有誤？

昨天 16:39

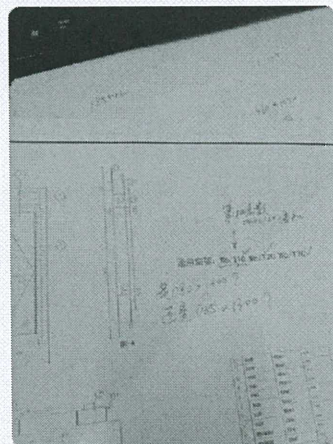

昨天 16:43



< J852 設計工作群(12)



@Bessie 這個問題就是前兩天您問我
為什麼要增加 27 的高度問題

昨天 17:05

是百葉問題嗎？



因大圖未更新 所以跟試模窗追不上嗎



@水的世界 是王良兄提出的



水的世界

是百頁問題的



水的世界

@Bessie 想問問水線碼樣辦圖資料需
要升版次嗎？

不用了 謝謝



那我覆王良 試模窗是正確的 只是大圖
未更新 所以跟試模窗追不上 對嗎？



水的世界

嗯

