



工程指示 / 要求簡箋(E.I.)

工程指示編號：EI / 1883 / 20

修改版次：

工程編號：J - 852

工程名稱：亞皆老街中電

工程項目：佛沙窗 - 試模窗拆圖

收件人：生統 / 冬雲

發件人：Bessie Lau

日期：15/06/2020

要求提供 / 確認 事項：

- | | | |
|------------------------------------|-------------------------------------|-------------------------------|
| <input type="checkbox"/> 初步鋁料 B.M. | <input type="checkbox"/> 加工拆圖，然後生產 | <input type="checkbox"/> 尺寸表 |
| <input type="checkbox"/> 正式鋁料 B.M. | <input type="checkbox"/> 技術上資料 / 指示 | <input type="checkbox"/> 報價 |
| <input type="checkbox"/> 配件 B.M. | <input type="checkbox"/> 樣辦或貨品說明書 | <input type="checkbox"/> 分判合約 |
| <input type="checkbox"/> 其他：_____ | | |

內容：

現按王良兄 12/6/2020 到佛沙廠現場跟佛沙廠溝通後的改善方案修改試模窗，如已送佛沙廠的試模窗，可拉回廠修改

(因鐵模會壓到鋁窗的生窗玉位置，所以試模窗都要模擬窗玉)

請在 18/6/2020 前完成上列要求。

附有關圖紙 / 文件：附 CAD 檔

以上項目為：

- 原合約工程包 原合約工程加 / 減賬 新工程報價

原因：-

分發東莞各部門：

- | | | | |
|--|--|---|---|
| <input type="checkbox"/> 生產技術總監 <input type="checkbox"/> 連附件 | <input type="checkbox"/> 技術部 <input type="checkbox"/> 連附件 | <input type="checkbox"/> 生產部 <input type="checkbox"/> 連附件 | <input type="checkbox"/> 機械設計部 <input type="checkbox"/> 連附件 |
| <input type="checkbox"/> 採購部 <input type="checkbox"/> 連附件 | <input checked="" type="checkbox"/> 生產統籌部 <input type="checkbox"/> 連附件 | | |
| <input checked="" type="checkbox"/> 質檢部 <input type="checkbox"/> 連附件 | <input type="checkbox"/> 會計部 <input type="checkbox"/> 連附件 | <input type="checkbox"/> 報關組 <input type="checkbox"/> 連附件 | <input checked="" type="checkbox"/> 其他 <u>冬雲</u> <input type="checkbox"/> 連附件 |

分發其他分判：

- 水洪 連附件

分發香港各部門：

- | | | | |
|---|--|---|--|
| <input type="checkbox"/> 行政部 <input type="checkbox"/> 連附件 | <input type="checkbox"/> 會計部 <input type="checkbox"/> 連附件 | <input type="checkbox"/> 統籌部 <input type="checkbox"/> 連附件 | <input type="checkbox"/> 工程部地盤科文 <input type="checkbox"/> 連附件 |
| <input type="checkbox"/> 採購部 <input type="checkbox"/> 連附件 | <input type="checkbox"/> QS 部 <input type="checkbox"/> 連附件 | <input type="checkbox"/> 維修部 <input type="checkbox"/> 連附件 | <input type="checkbox"/> 其他 _____ <input type="checkbox"/> 連附件 |

傳遞編號：

AK1144/20

發件人簽署：

項目經理簽署：

圖則登記表
DRAWING REGISTER

		接收日期 Receiving Date (適用於客戶圖則)							
工程名稱 Project Title: J-852 (亞皆老街) 標準層試模窗加工圖 (鋁折件製作)	年 月 日								
工程編號 Project No:									

分發予 Distributed To		發出日期 Issued Date							
	年 月 日	20	20	20	20	20			
		05	06	06	06	06			
		30	03	04	08	13			





圖則編號 Drg. No.	圖則名稱 Drawing Title	修訂編號 Revision No.							
W3/T1B-150	組裝圖	1	-	-	B	C	D		
W3/T1B-150-1	鋁折件截面圖	2	-	-	-	-	A		
W3/T1B-150-2	鋁折件加工圖	3	-	-	-	-	A		
W3/T1B-200	組裝圖	4	-	-	B	C	D		
W3/T1B-200-1	鋁折件截面圖	5	-	-	-	-	A		
W3/T1B-200-2	鋁折件加工圖	6	-	-	-	-	A		
W2/T1B-150	組裝圖	7	-	-	B	-	C		
W2/T1B-150-1	鋁折件截面圖	8	-	-	-	-	A		
W2/T1B-150-2	鋁折件加工圖	9	-	-	-	-	A		
W2/T1B-200	組裝圖	10	-	-	B	C	D		
W2/T1B-200-1	鋁折件截面圖	11	-	-	-	-	A		
W2/T1B-200-2	鋁折件加工圖	12	-	-	-	-	A		
W3/T1A-150	組裝圖	13	-	-	B	-	C		
W3/T1A-150-1	鋁折件截面圖	14	-	-	-	-	A		
W3/T1A-150-2	鋁折件加工圖	15	-	-	-	-	A		
W3/T3A-150	組裝圖	16	-	-	B	-	C		
W3/T3A-150-1	鋁折件截面圖	17	-	-	-	-	A		
W3/T3A-150-2	鋁折件加工圖	18	-	-	-	-	A		
W8/T1A	組裝圖	19	-	-	B	-	C		
W8/T1A-1	鋁折件截面圖	20	-	-	-	-	A		
W8/T1A-2	鋁折件加工圖	21	-	-	-	-	A		
W5/T1C	組裝圖	22	-	-	B	-	C		
W5/T1C-1	鋁折件截面圖	23	-	-	-	-	A		
W5/T1C-2	鋁折件加工圖	24	-	-	-	-	A		
W6/T1A	組裝圖	25	-	-	B	-	C		
W6/T1A-1	鋁折件截面圖	26	-	-	-	-	A		
W6/T1A-2	鋁折件加工圖	27	-	-	-	-	A		
W7/T1B	組裝圖	28	-	-	B	C	D		
W7/T1B-150-1	鋁折件截面圖	29	-	-	-	-	A		
W7/T1B-150-2	鋁折件加工圖	30	-	-	-	C	D		
W4/T1A	組裝圖	31	-	A	B	-	C		
W4/T1A-1	鋁折件截面圖	32	-	A	-	-	B		
W4/T1A-2	鋁折件加工圖	33	-	A	-	-	B		

圖則登記表
DRAWING REGISTER

圖則登記表 DRAWING REGISTER		接收日期 Receiving Date (適用於客戶圖則)													
工程名稱 Project Title: J-852 (亞皆老街)	年 月 日														
標準層試模窗加工圖 (鋁折件製作)															
工程編號 Project No:															

分發予 Distributed To		發出日期 Issued Date														
		年 月 日	20	20	20	20	20									
			05	06	06	06	06									
			30	03	04	08	13									

圖則編號 Drg. No.	圖則名稱 Drawing Title		修訂編號 Revision No.											
W4/T1B	組裝圖	34	-	A	B	-	C							
W4/T1B-1	鋁折件截面圖	35	-	A	-	-	B							
W4/T1B-2	鋁折件加工圖	36	-	A	-	-	B							
W6/T1C	組裝圖	37	-	A	B	-	C							
W6/T1C-1	鋁折件截面圖	38	-	A	-	-	B							
W6/T1C-2	鋁折件加工圖	39	-	A	-	-	B							
W5/T1B	組裝圖	40	-	A	B	C	D							
W5/T1B-1	鋁折件截面圖	41	-	A	-	-	B							
W5/T1B-2	鋁折件加工圖	42	-	A	-	-	B							

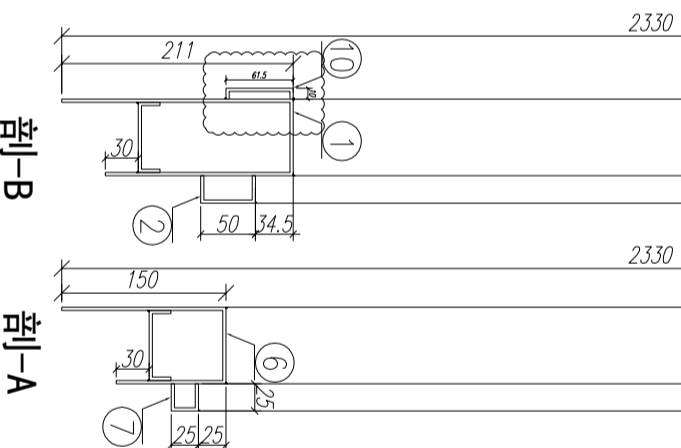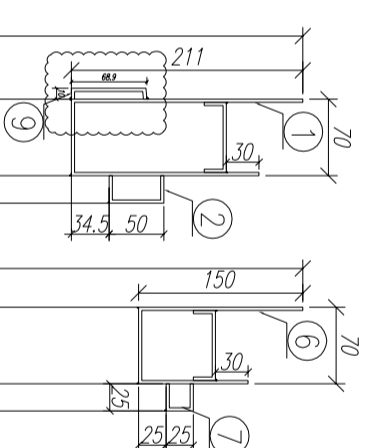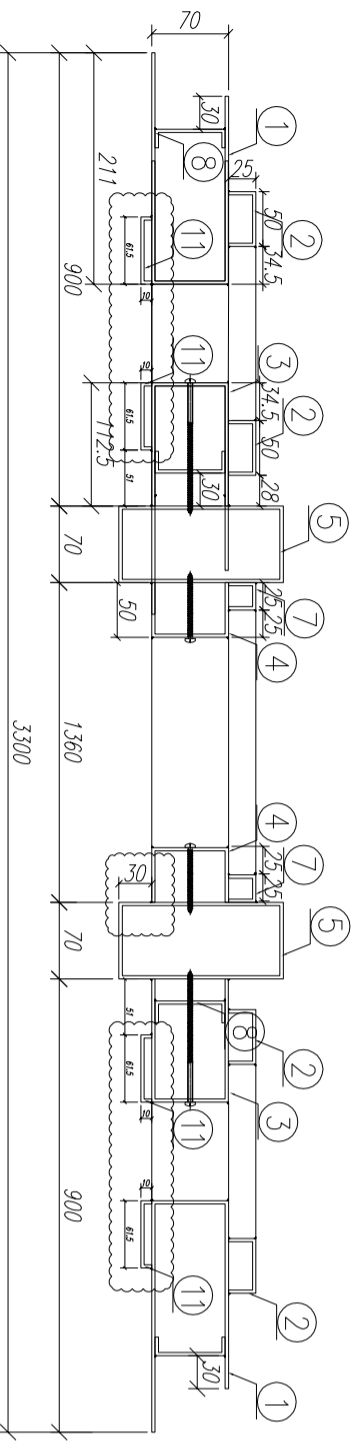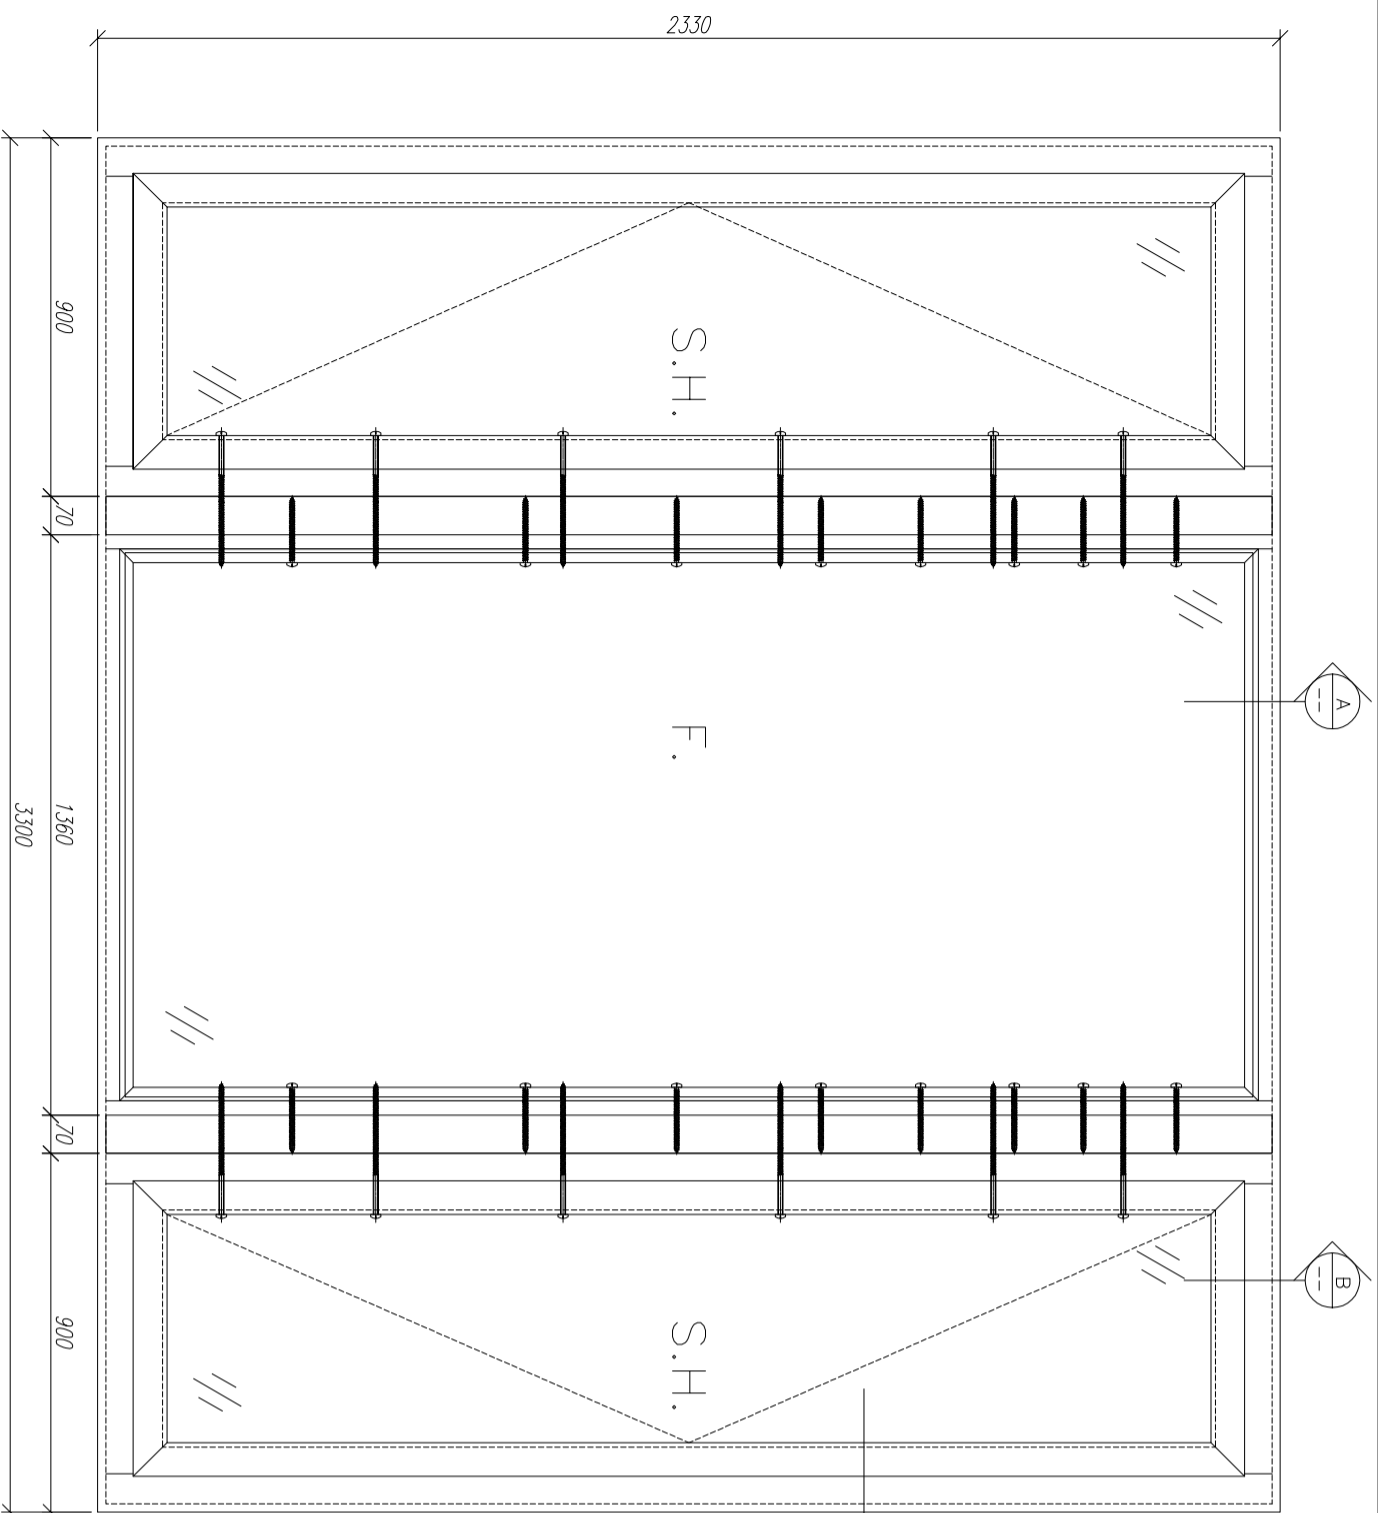

適用窗號：W3/T1B. W2/T1A.

W3/T2A. W3/T2B

W2/T3A. W3/T3B

注：所有鋁折板連接位都要點焊接！

16	固定外槽	鋁折板1	***	2038	支	4	GC
15	固定外槽	鋁折板10	***	900	支	2	GC
14	固定外槽	鋁折板9	***	900	支	2	GC
13	固定外槽	鋁折板8	***	1230	支	2	GC
12	固定槽	鋁折板8	***	540	支	4	GC
11	固定槽	鋁折板8	***	2300	支	4	GC
10	固定頂密封料	鋁折板7	***	1310	支	2	GC
9	固定邊企	鋁折板7	***	2130	支	2	GC
8	固定頂密封料	鋁折板6	***	1260	支	2	GC
7	開啓頂密封料	鋁折板2	***	645	支	4	GC
6	開啓頂密封料	鋁折板1	***	576	支	4	GC
5	拼接通	鋁折板5	***	2330	支	2	GC
4	固定邊企料	鋁折板4	***	2330	支	2	GC
3	開啓邊企料	鋁折板3	***	2330	支	2	GC
2	邊企料	鋁折板2	***	2076	支	4	GC
1	邊企料	鋁折板1	***	2330	支	2	GC
序號	材料編號	材料名稱	加工圖號	長度 L (MM)	單位	單樁小計數量	備注

數量： 1

材料： 詳見本圖附表

表面處理： UCT806812XL-3

制圖： 郭上軍

日期： 2020.06.04

校核： WSH

審核：

Rev: D


















美特鋁質有限公司
MTD Aluminium Fabricator Ltd.

工程名稱： 亞皆老街 / 試模窗

圖名： W3/T1B組裝圖

圖號： W3/T1B-150

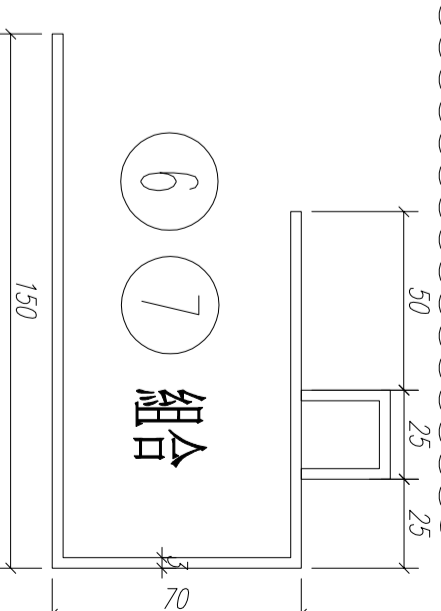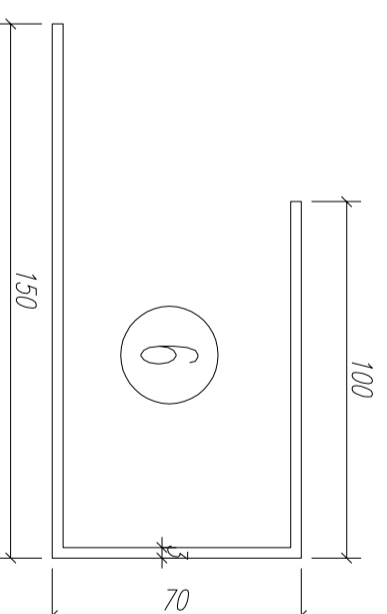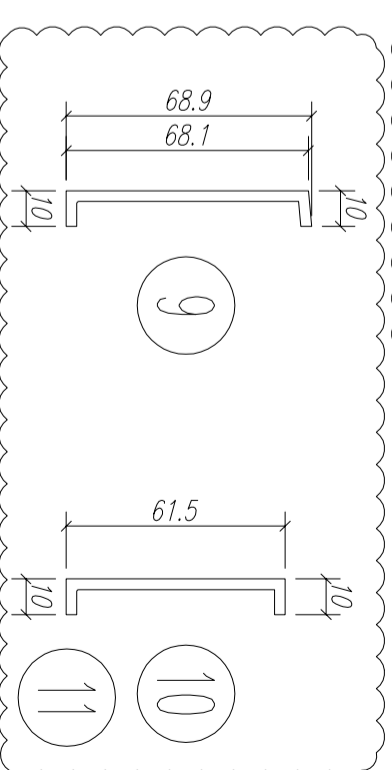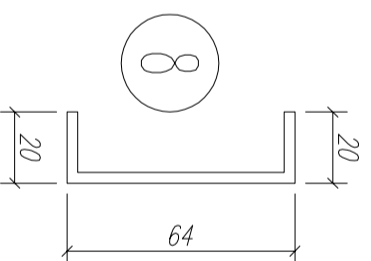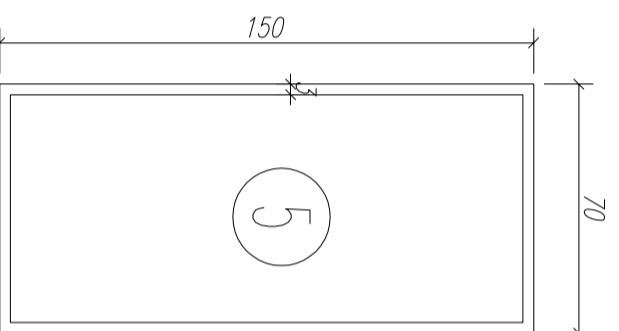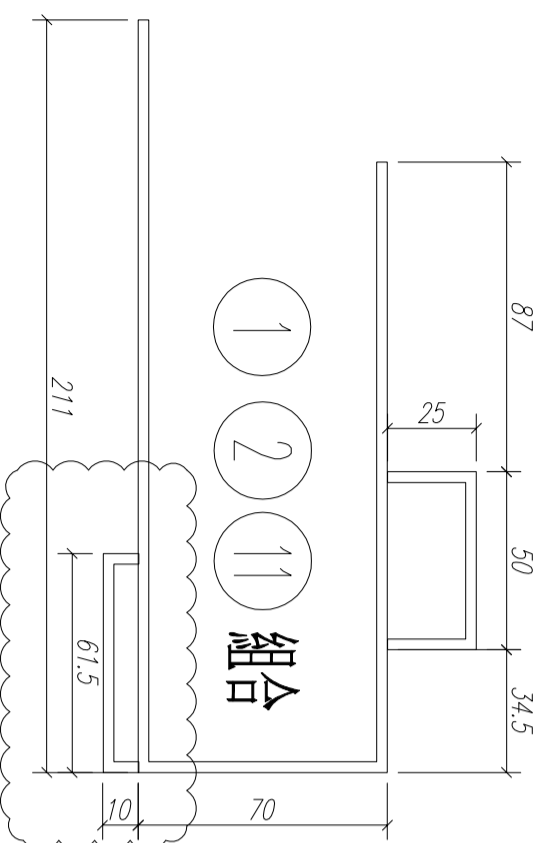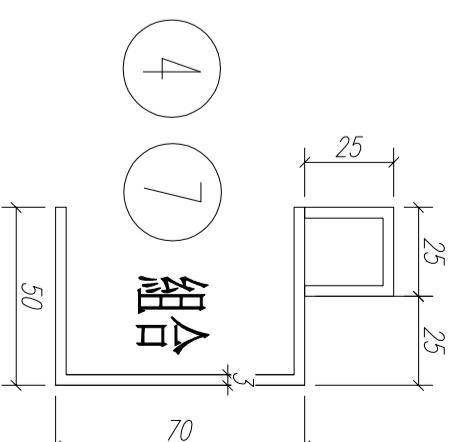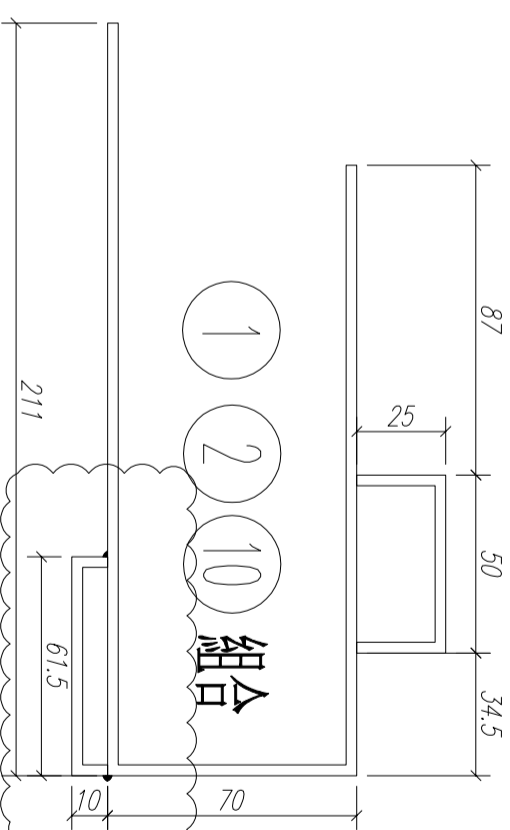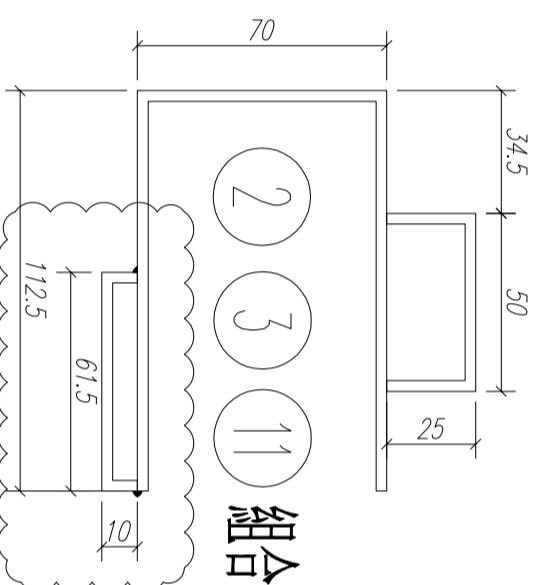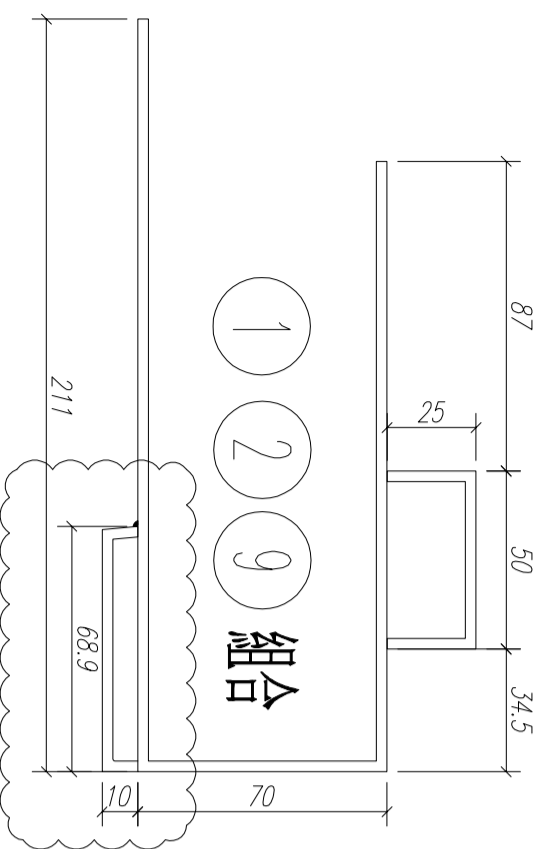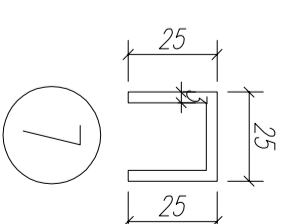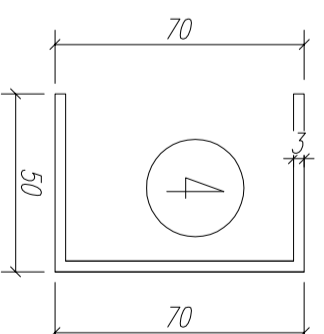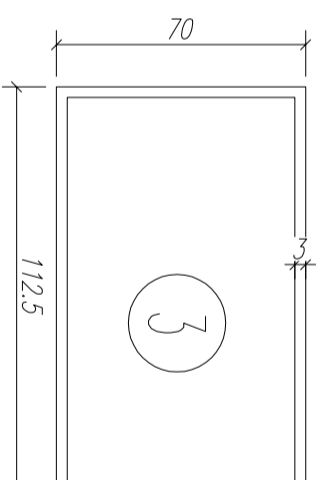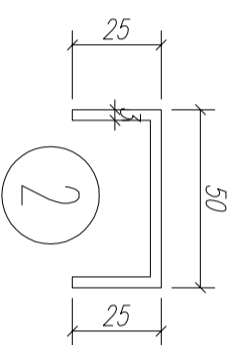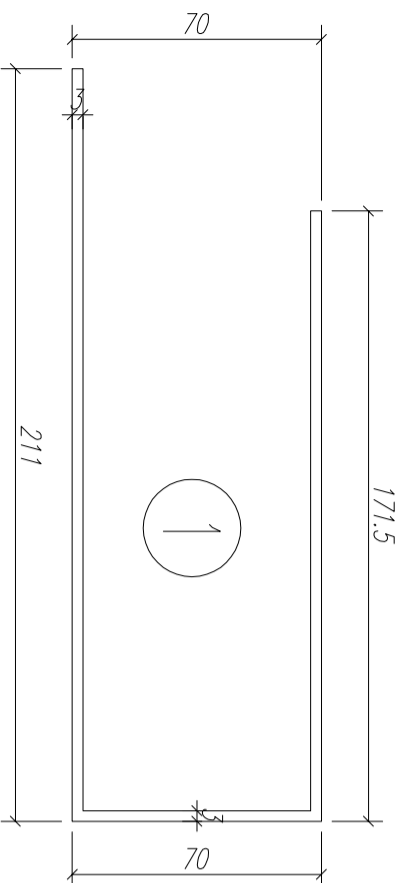

数量: 见附表

材料:

表面处理:


制图: 郭上军

日期:

比例:

审核:

Rev: A

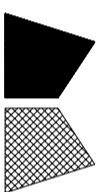


美特铝质有限公司
MIDI Aluminium Fabricator Ltd.

工程名称:

亞皆老街 / 試模窗

图名: 铝折板截面圖




图号: W3/T1B-150-1

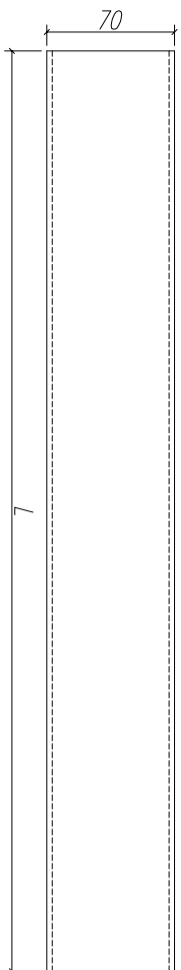


鋁折件1






鋁折件2

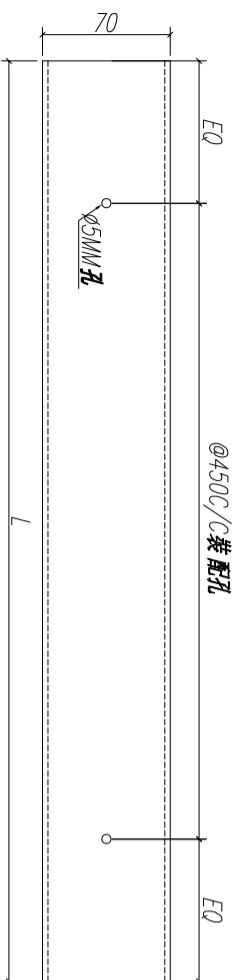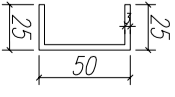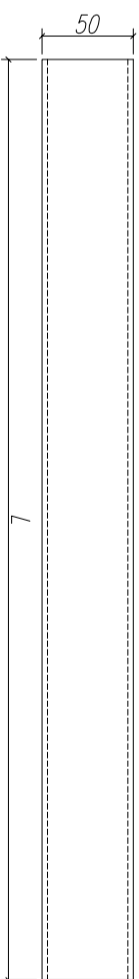


鋁折件3

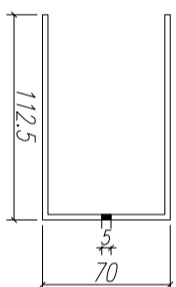




鋁折件4

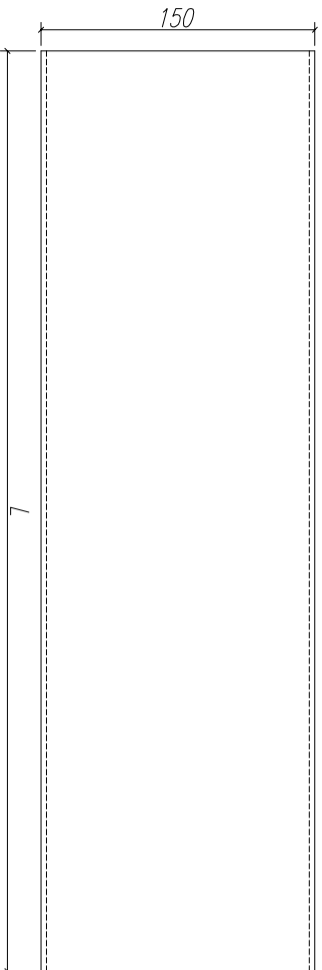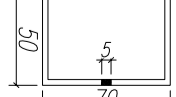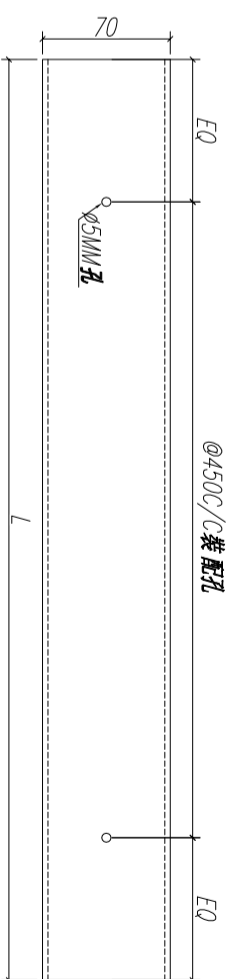



鋁折件5

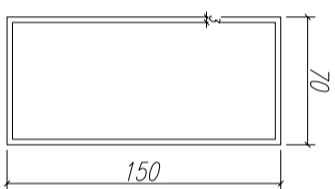



鋁折件6

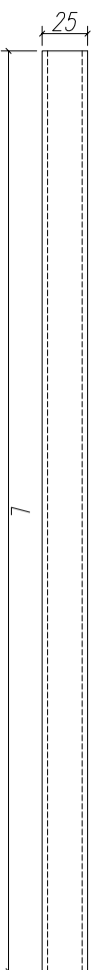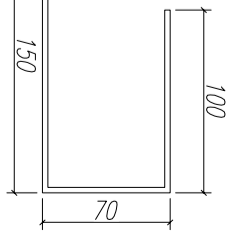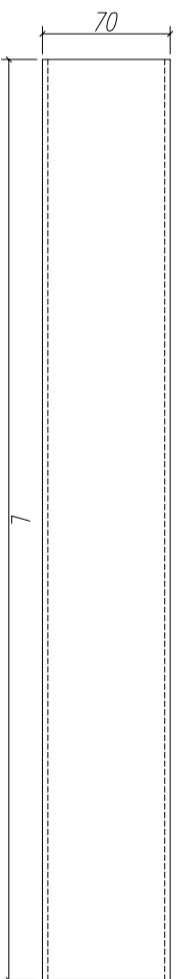


鋁折件7

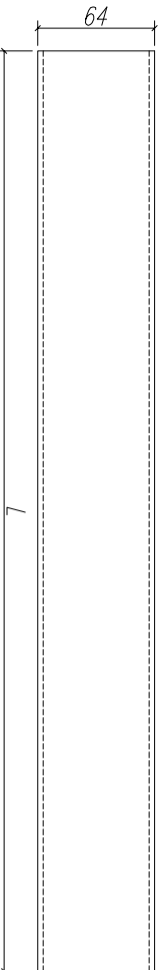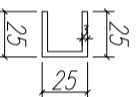


鋁折件8

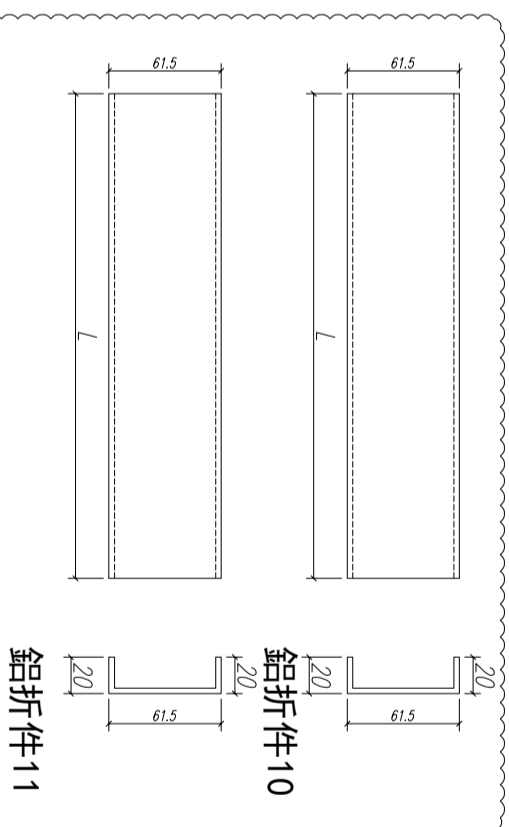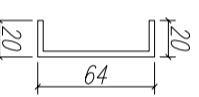

鋁折件10

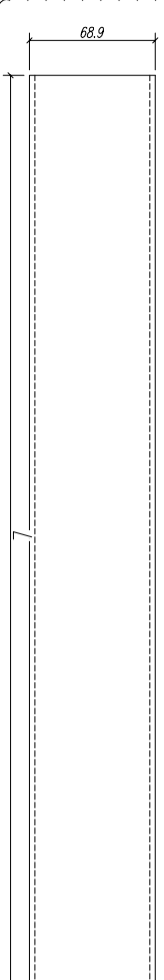

鋁折件9

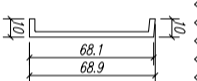

序號	材料名稱	長度 L (MM)	單位	數量	備注
1	鋁折件1	2330	支	2	企邊用
2	鋁折件1	576	支	4	頂底橫用
3	鋁折件2	2076	支	4	企邊用
4	鋁折件2	645	支	4	頂底橫用
5	鋁折件3	2330	支	2	企邊用
6	鋁折件4	2330	支	2	企邊用
7	鋁折件5	2330	支	2	企邊用
8	鋁折件6	1260	支	2	頂底橫用
9	鋁折件7	2130	支	2	企邊用
10	鋁折件7	1310	支	2	頂底橫用
11	鋁折件8	2300	支	4	企邊用
12	鋁折件8	540	支	4	頂底橫用
13	鋁折件8	1230	支	2	頂底橫用
14	鋁折件9	900	支	2	頂橫用
15	鋁折件10	900	支	2	底橫用
16	鋁折件11	2038	支	4	企邊用

數量:

材料: 詳見本圖附表

表面處理:

制圖: 郭上軍

日期: 2020.05.18

校核: WSH

審核:




Rev: A

美特鋁質有限公司
MIDI Aluminium Fabricator Ltd.

工程名稱: 亞皆老街 / 試模窗

圖名: 鋁折件加工圖

圖號: W3/T1B-150-2

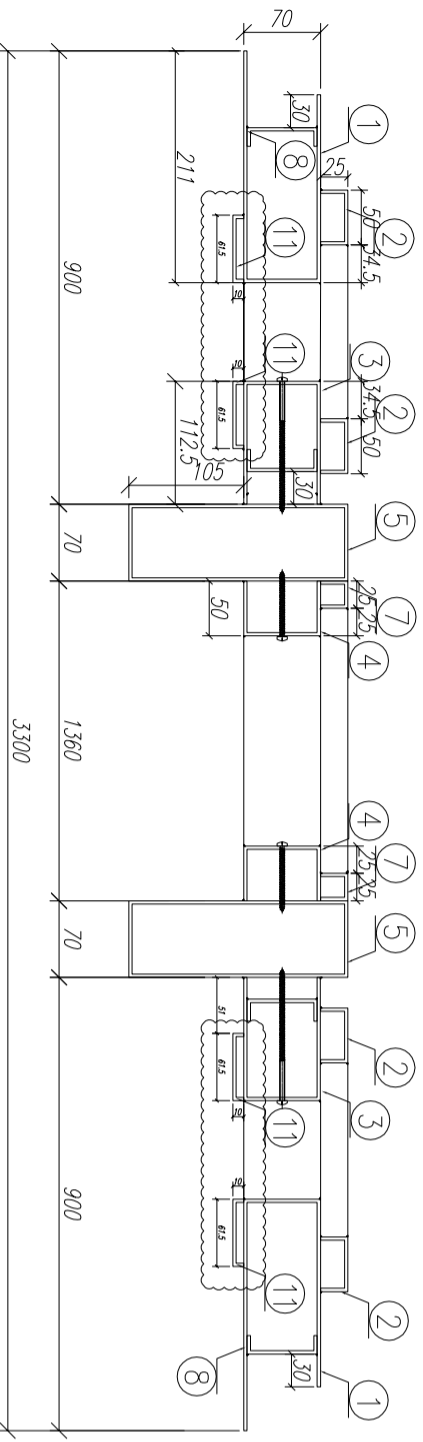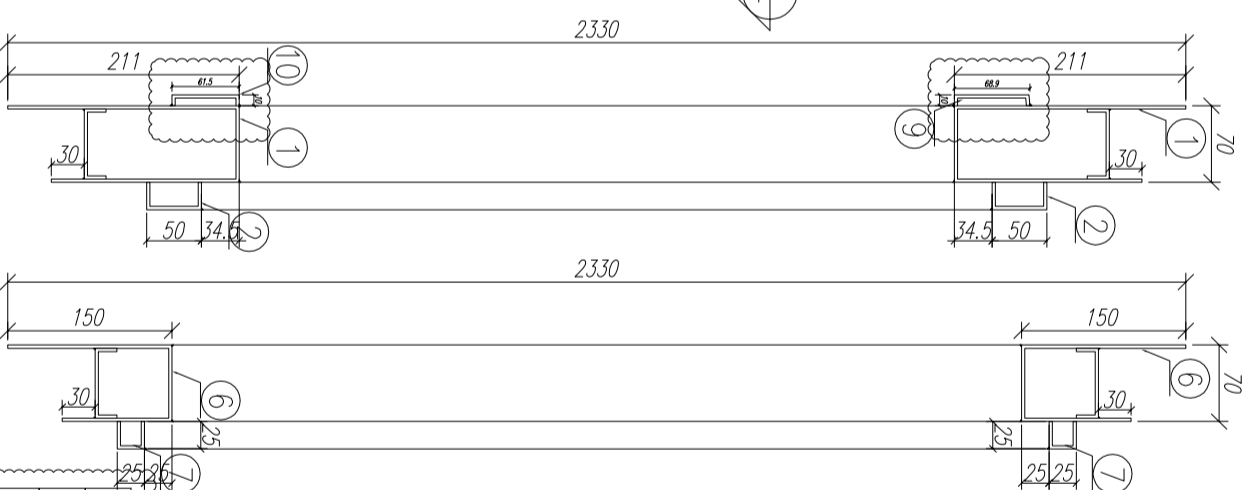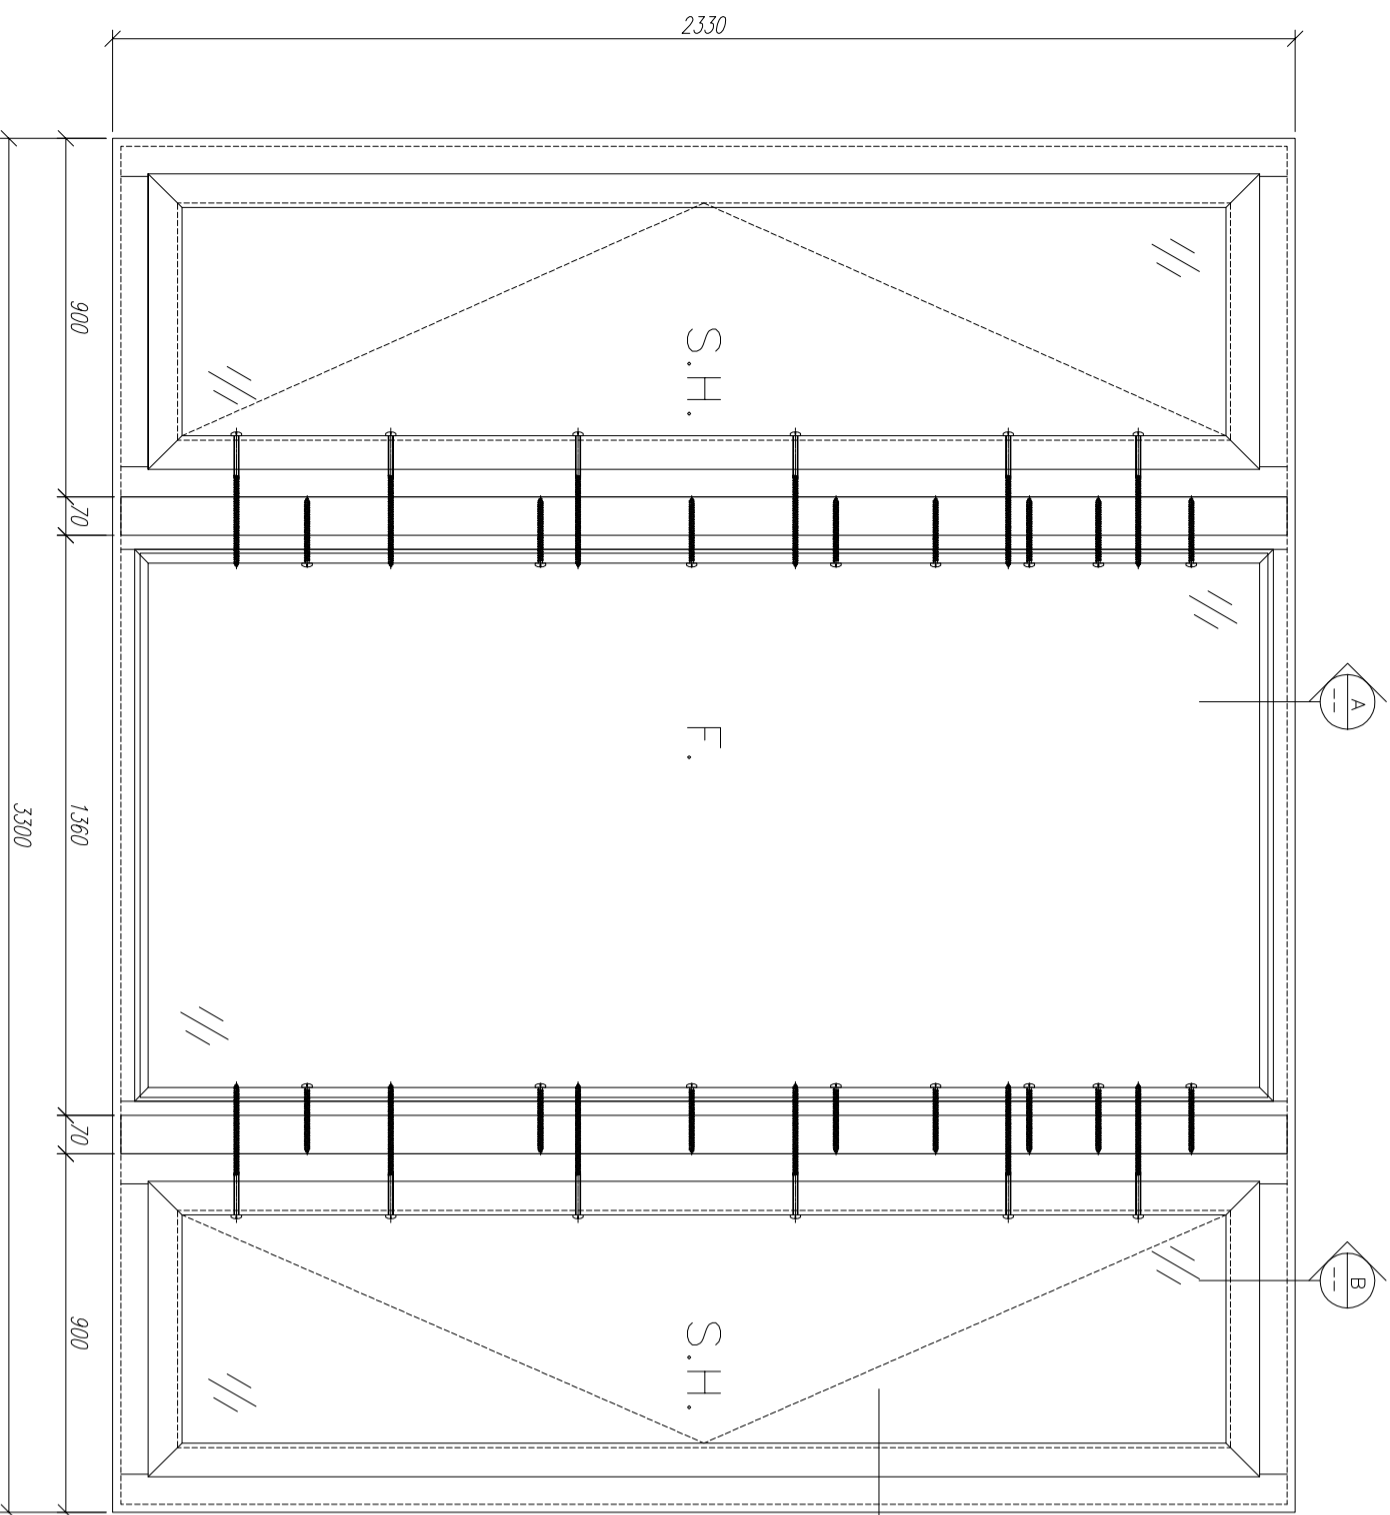

適用窗號： W3/T1B. W2/T1A.

W3/T2A. W3/T2B

W2/T3A. W3/T3B
















注：所有鋁折板連接位都要點焊接！

16	固定槽	鋁折板1	***	2038	支	4	GC
15	固定槽	鋁折板10	***	900	支	2	GC
14	固定槽	鋁折板9	***	900	支	2	GC
13	固定槽	鋁折板8	***	1230	支	2	GC
12	固定槽	鋁折板8	***	540	支	4	GC
11	固定槽	鋁折板8	***	2300	支	4	GC
10	固定頂底橫料	鋁折板7	***	1310	支	2	GC
9	固定邊企	鋁折板7	***	2130	支	2	GC
8	固定頂底橫料	鋁折板6	***	1260	支	2	GC
7	開啓頂底橫料	鋁折板2	***	645	支	4	GC
6	開啓頂底橫料	鋁折板1	***	576	支	4	GC
5	拼接通	鋁折板5	***	2330	支	2	GC
4	固定邊企料	鋁折板4	***	2330	支	2	GC
3	開啓邊企料	鋁折板3	***	2330	支	2	GC
2	邊企料	鋁折板2	***	2076	支	4	GC
1	邊企料	鋁折板1	***	2330	支	2	GC

数量： 1
 材料： 详见本图附表
 表面处理： UCT806812XL-3
 制图： 郭上军
 日期： 2020.06.04
 审核： WSH
 Rev: D

工程名称： 亞皆老街 / 試模窗
 图名： W3/T1B組裝圖
 图号： W3/T1B-200





美特鋁質有限公司
 MIDI Aluminium Fabricator Ltd.

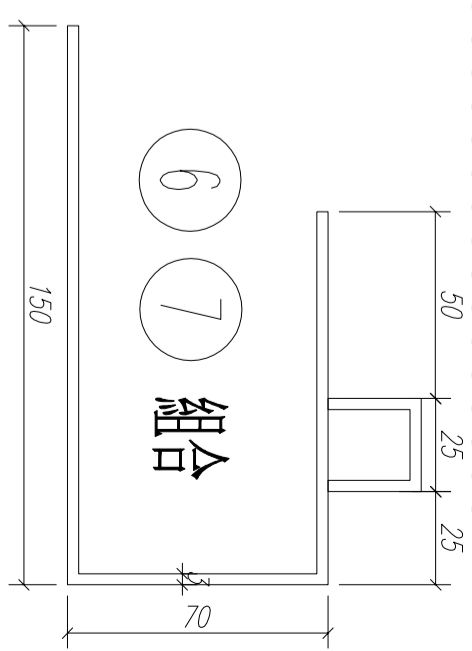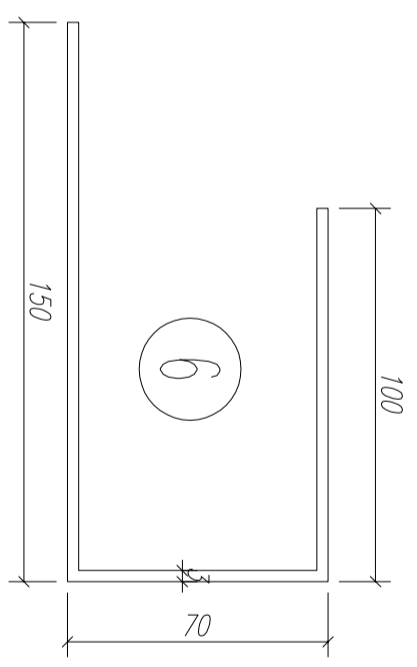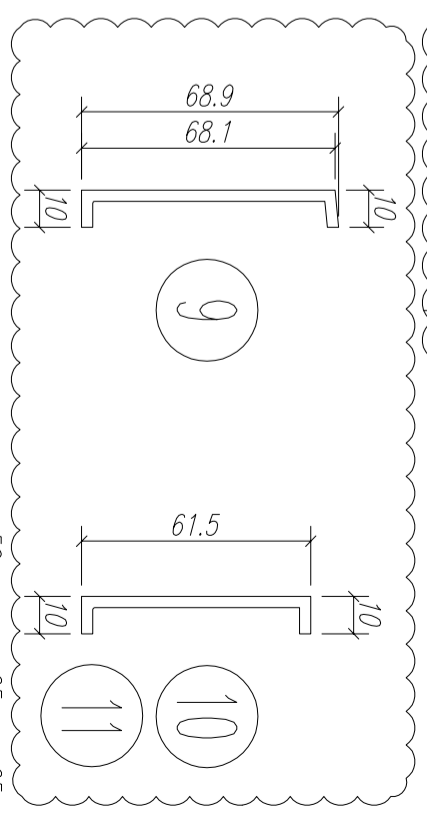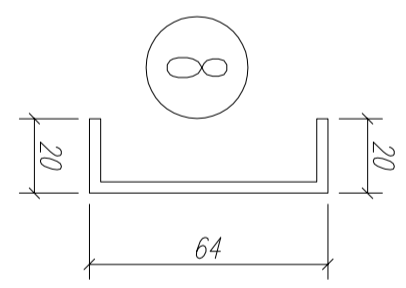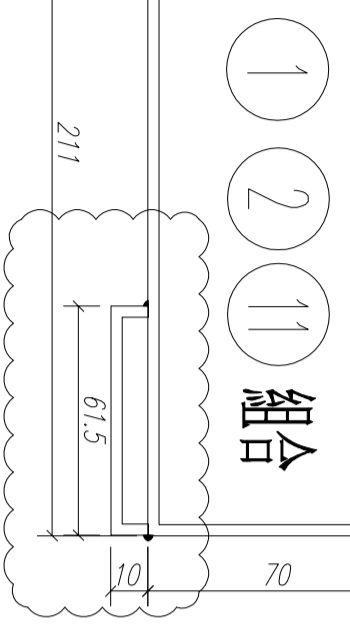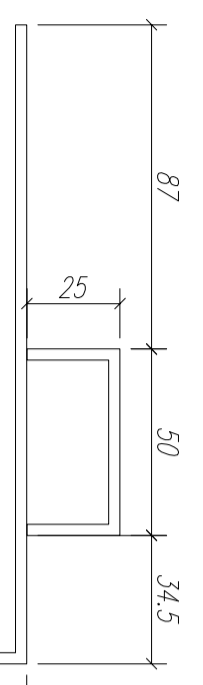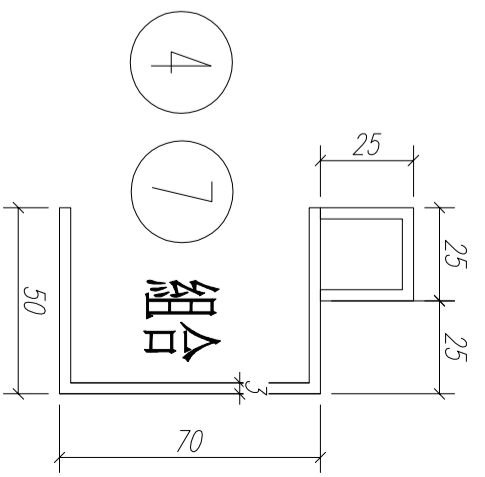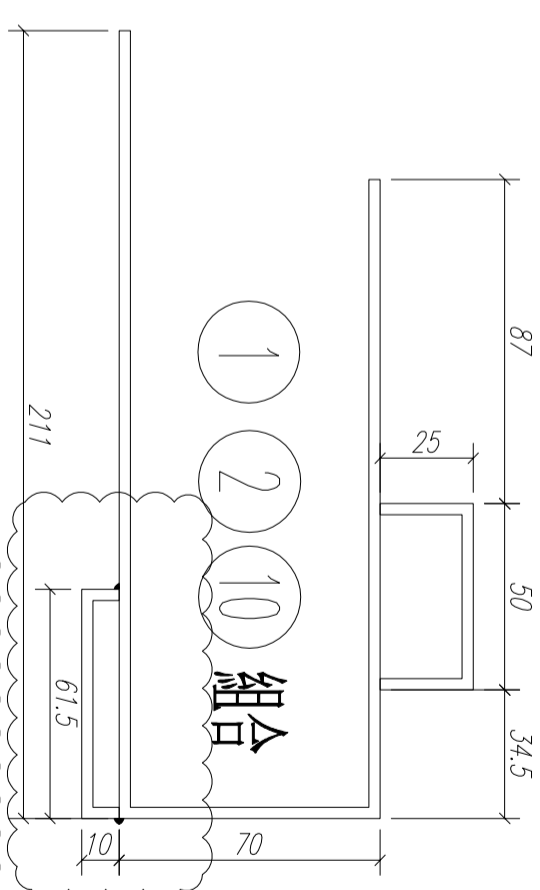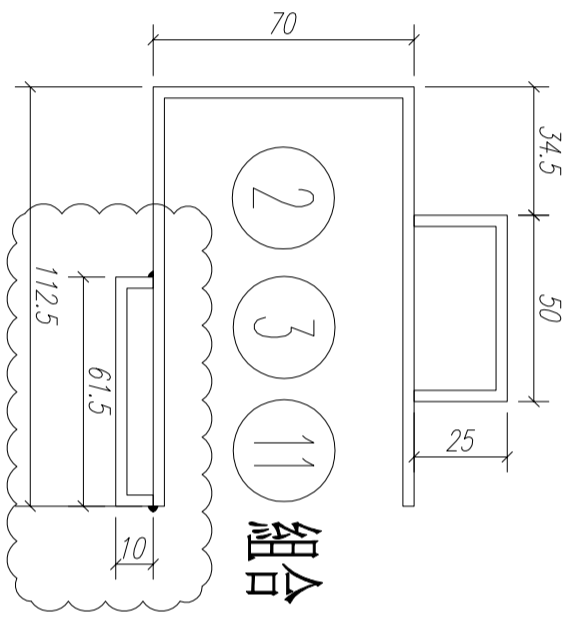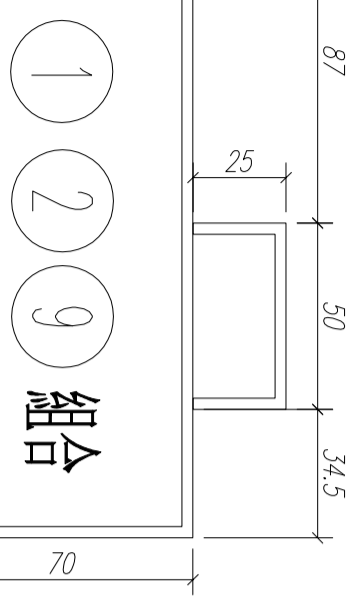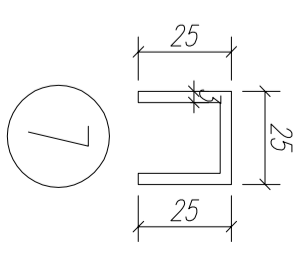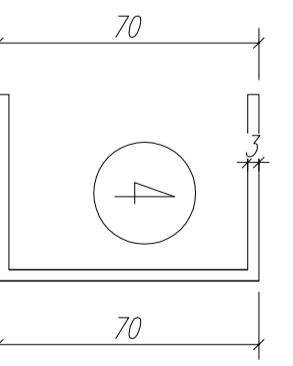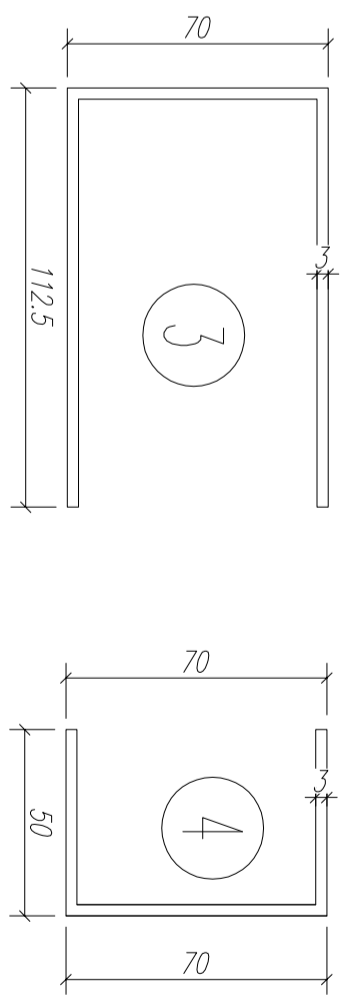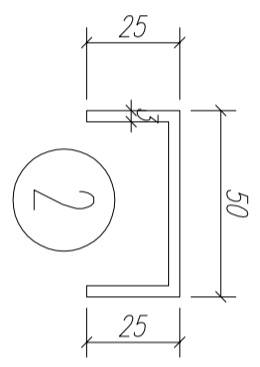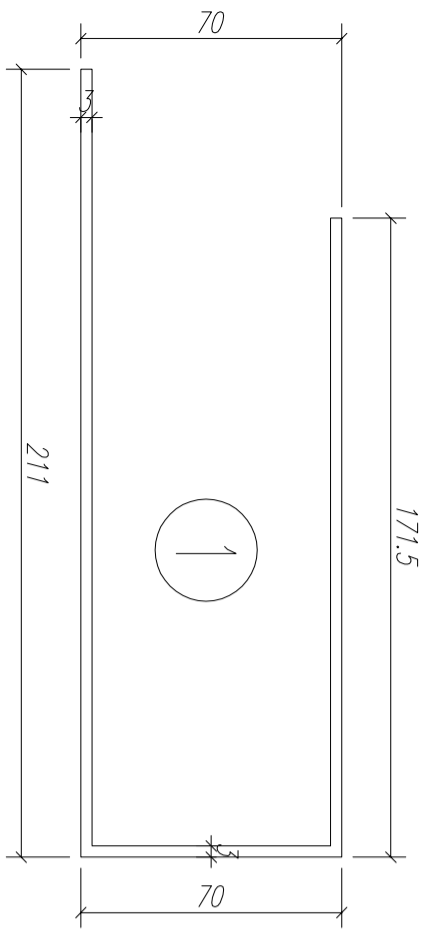



数量: 见附表	材料:	表面处理:	
制图: 郭上军	日期:	比例:	校核:
			Rev: A

美特铝质有限公司
MIDI Aluminium Fabricator Ltd.



工程名称: 亞皆老街 / 試模窗	图名: 鋁折板截面圖	图号: W3/T1B-200-1
------------------	------------	------------------

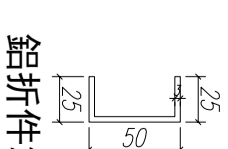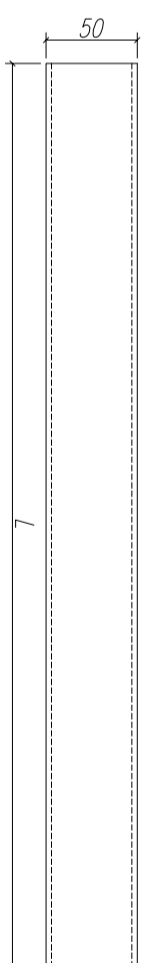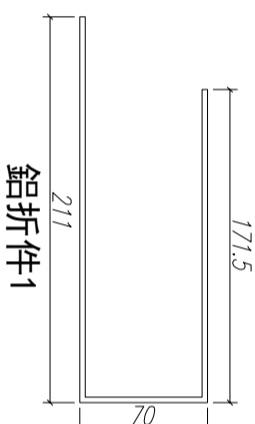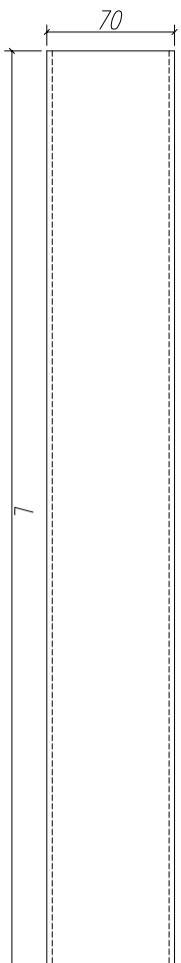



鋁折件2

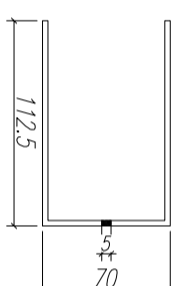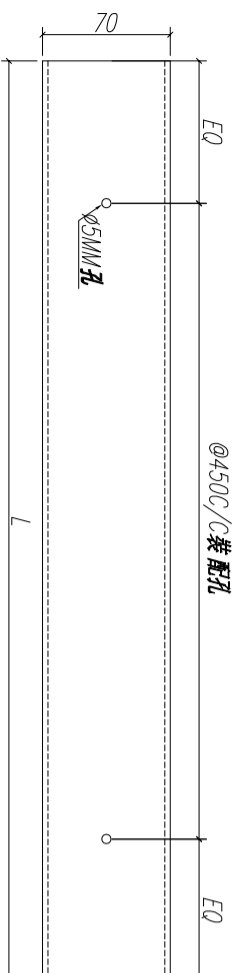



鋁折件3

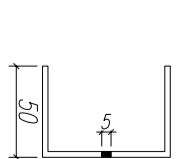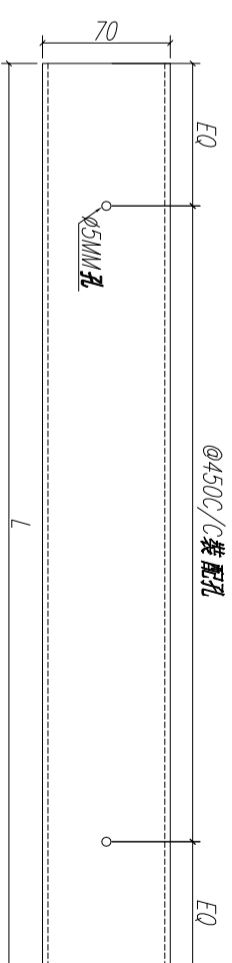


鋁折件4

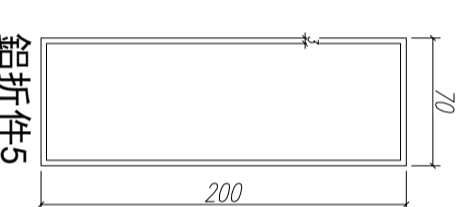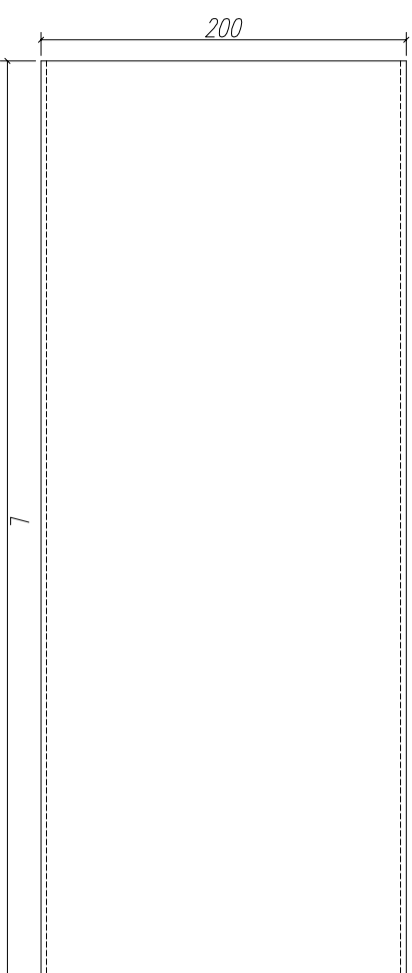



鋁折件5

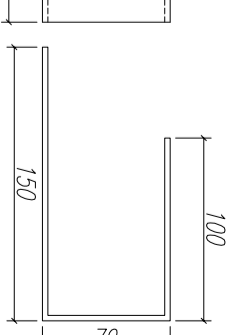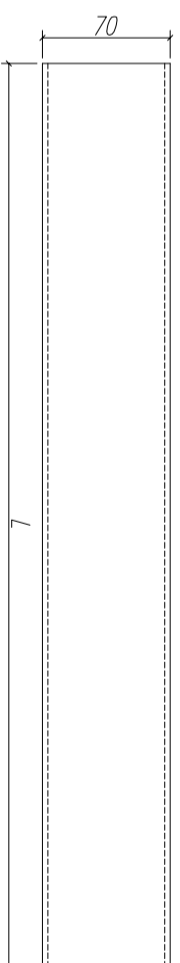



鋁折件6

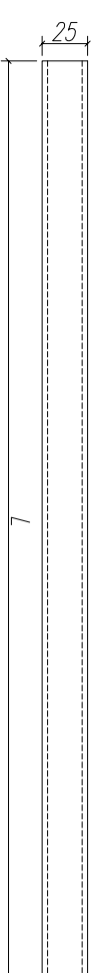



鋁折件7

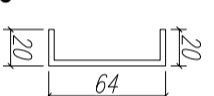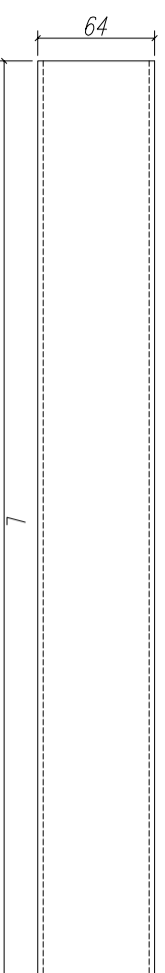

鋁折件8

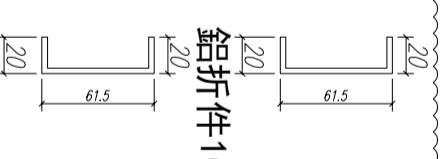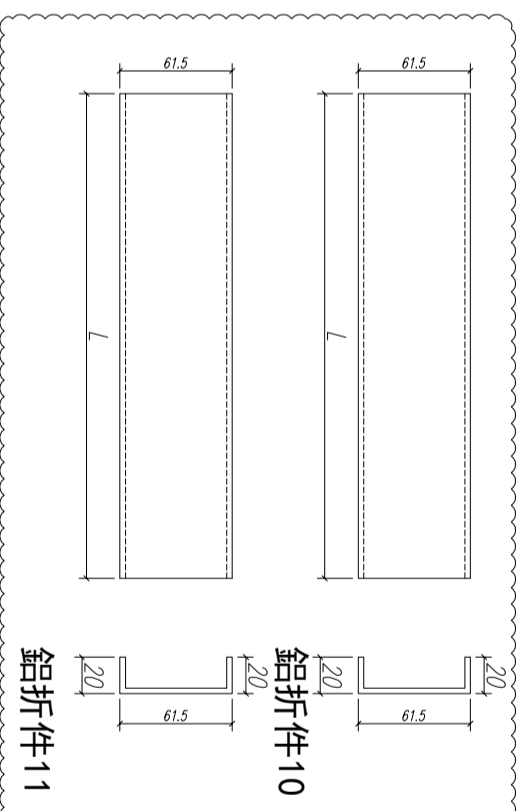

鋁折件10

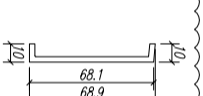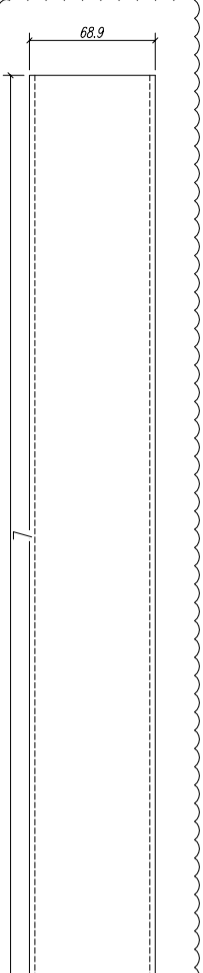



鋁折件9

序號	材料名稱	長度 L (MM)	單位	數量	備注
1	鋁折件1	2330	支	2	企邊用
2	鋁折件1	576	支	4	頂底橫用
3	鋁折件2	2076	支	4	企邊用
4	鋁折件2	645	支	4	頂底橫用
5	鋁折件3	2330	支	2	企邊用
6	鋁折件4	2330	支	2	企邊用
7	鋁折件5	2330	支	2	企邊用
8	鋁折件6	1260	支	2	頂底橫用
9	鋁折件7	2130	支	2	企邊用
10	鋁折件7	1310	支	2	頂底橫用
11	鋁折件8	2300	支	4	企邊用
12	鋁折件8	540	支	4	頂底橫用
13	鋁折件8	1230	支	2	頂底橫用
14	鋁折件9	900	支	2	頂橫用
15	鋁折件10	900	支	2	底橫用
16	鋁折件11	2038	支	4	企邊用

數量：
 材料： 詳見本圖附表
 表面處理：
 制圖： 郭上軍
 日期： 2020.05.18
 校核： WSH
 審核：
 Rev: A

美特鋁質有限公司
 MIDI Aluminium Fabricator Ltd.

工程名稱： 亞皆老街 / 試模窗
 圖名： 鋁折件加工圖
 圖號： W3/T1B-200-2

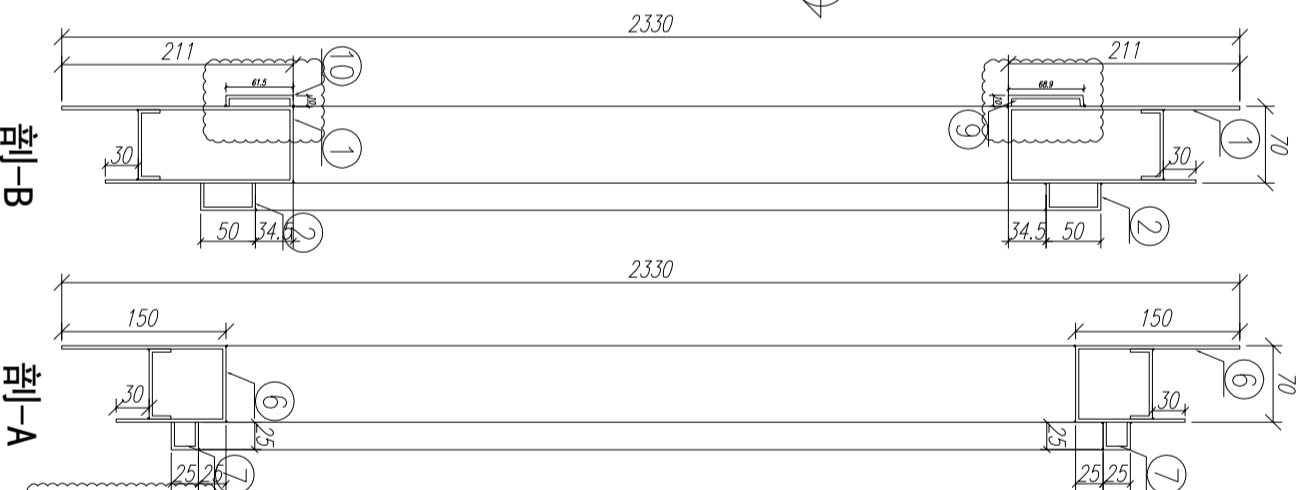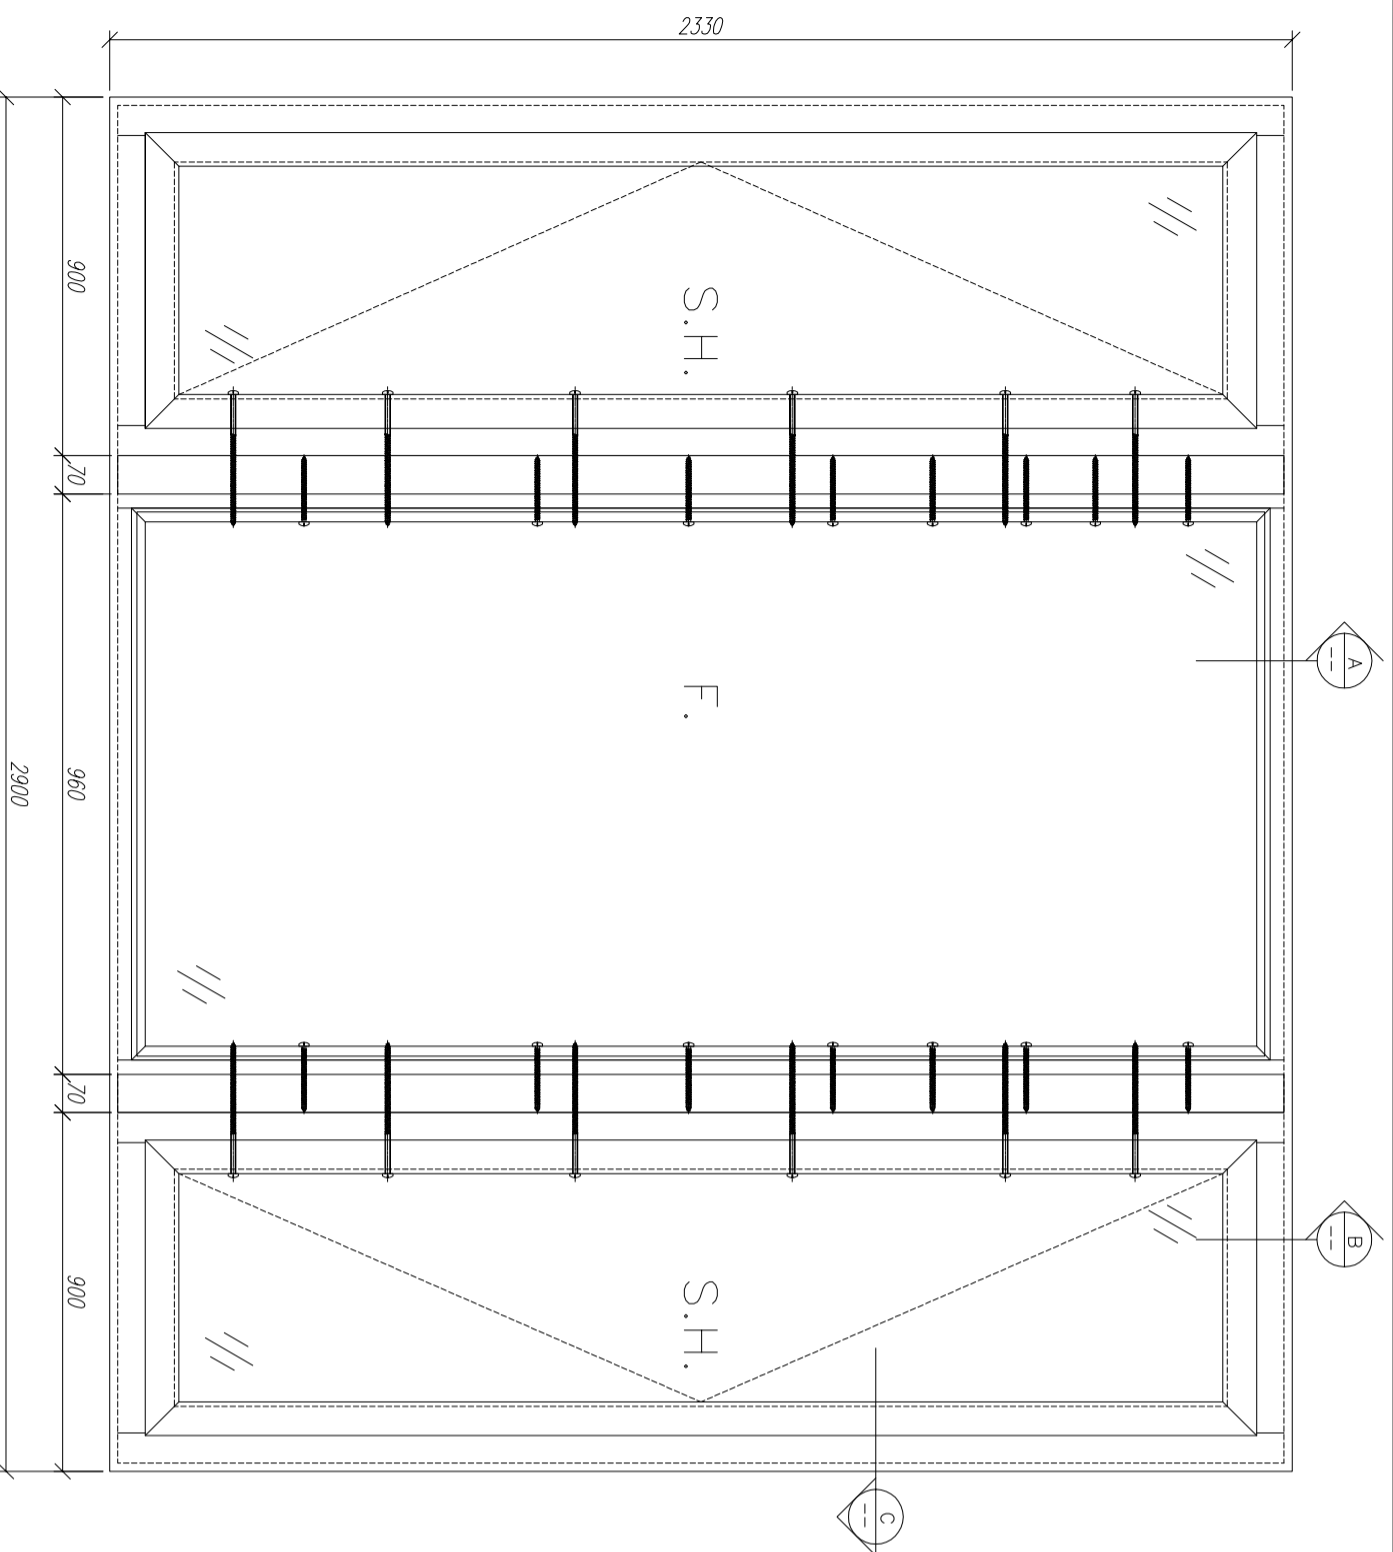


適用窗號： W2/T1B. W2/T2A

W2/T2B. W2/T3B

注：所有鋁折板連接位都要點焊接！

序号	材料編號	材料名稱	加工圖号	长度 L (MM)	单位	单樞小计数量	备注
16		固定槽	鋁折板1	2038	支	4	GC
15		固定槽	鋁折板10	900	支	2	GC
14		固定槽	鋁折板9	900	支	2	GC
13		固定槽	鋁折板8	830	支	2	GC
12		固定槽	鋁折板8	540	支	4	GC
11		固定槽	鋁折板8	2300	支	4	GC
10		固定頂底橫料	鋁折板7	910	支	2	GC
9		固定邊企	鋁折板7	2130	支	2	GC
8		固定頂底橫料	鋁折板6	860	支	2	GC
7		開啓頂底橫料	鋁折板2	645	支	4	GC
6		開啓頂底橫料	鋁折板1	576	支	4	GC
5		拼接通	鋁折板5	2330	支	2	GC
4		固定邊企料	鋁折板4	2330	支	2	GC
3		開啓邊企料	鋁折板3	2330	支	2	GC
2		邊企料	鋁折板2	2076	支	4	GC
1		邊企料	鋁折板1	2330	支	2	GC

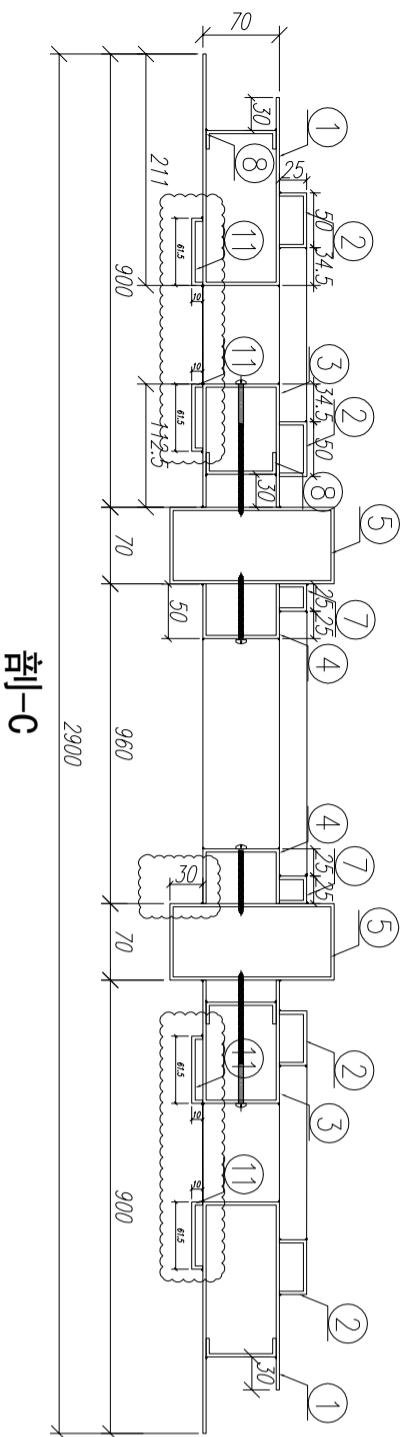

数量： 1

材料： 详见本图附表

表面处理： UCT806812XL-3


制图： 郭上军

日期： 2020.06.04

审核： WSH

审核：

Rev: C



















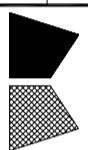


美特铝质有限公司
MIDI Aluminium Fabricator Ltd.

工程名称： 亞皆老街 / 試模窗

图名： W2/T1B組裝圖

图号： W2/T1B-150

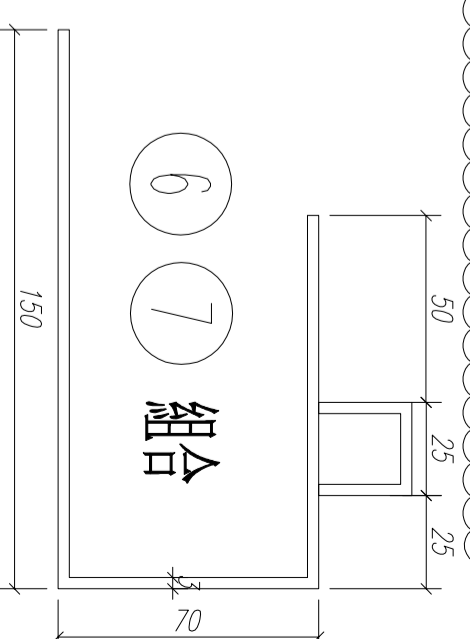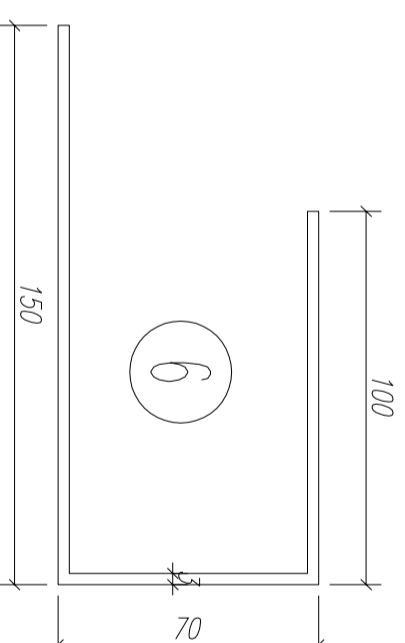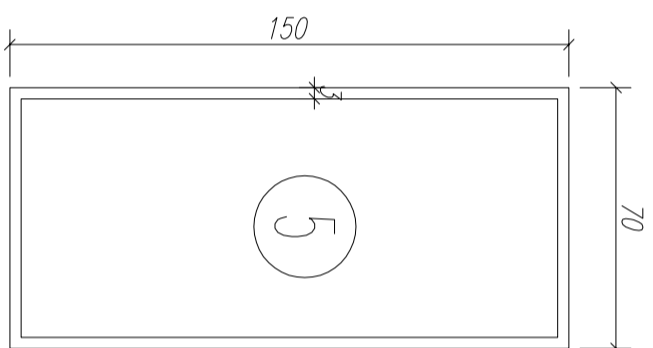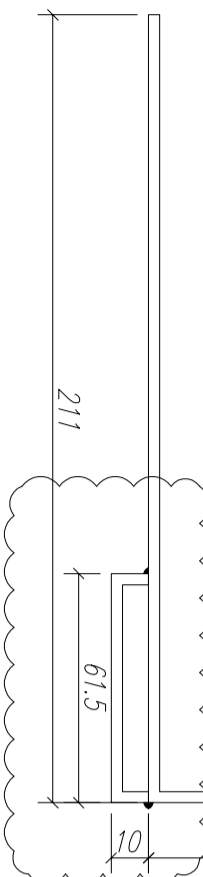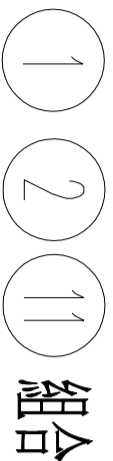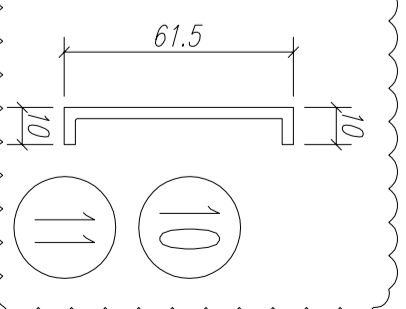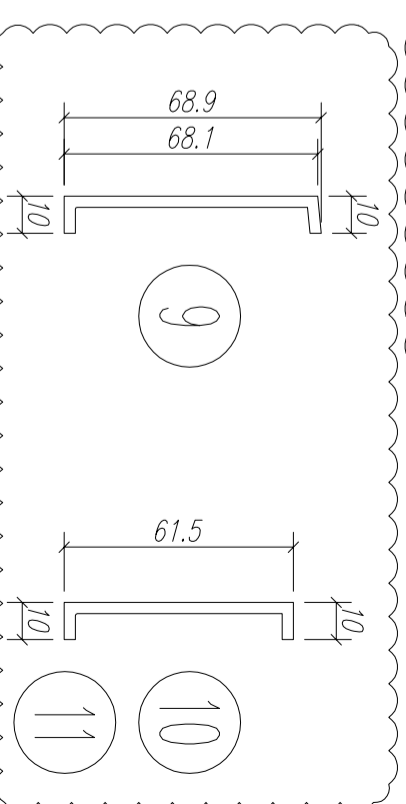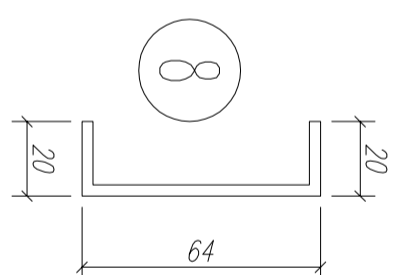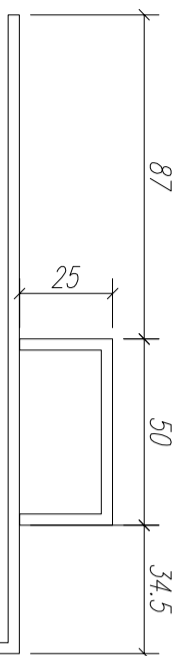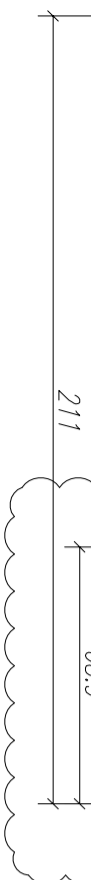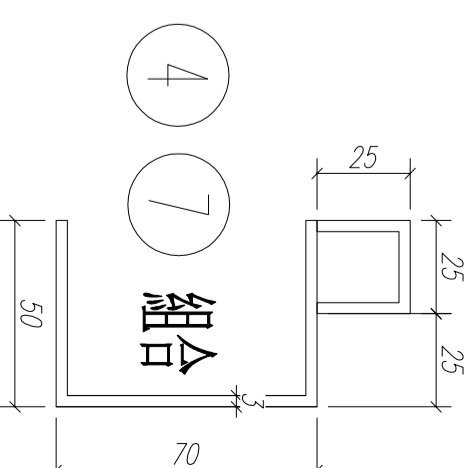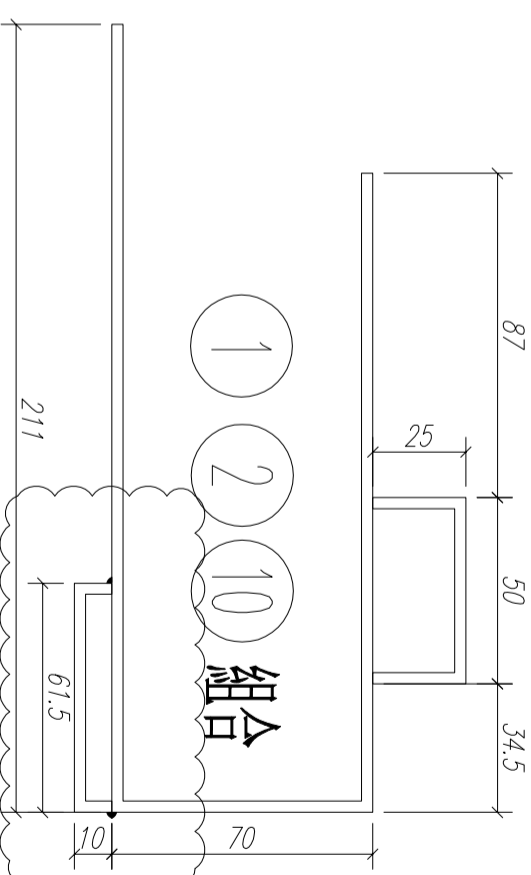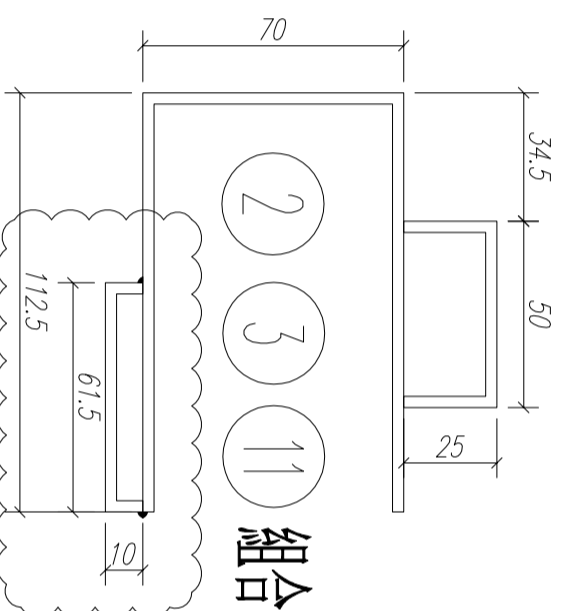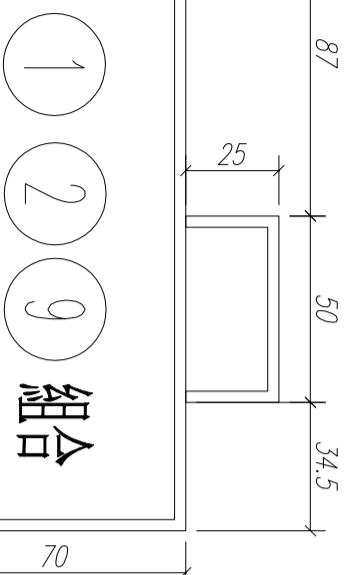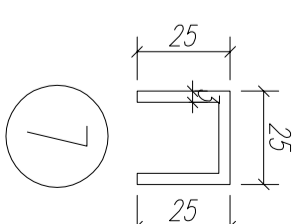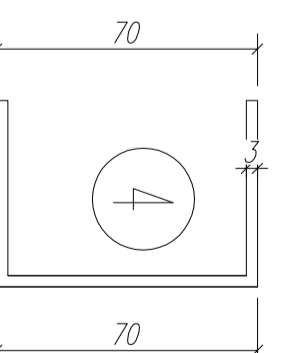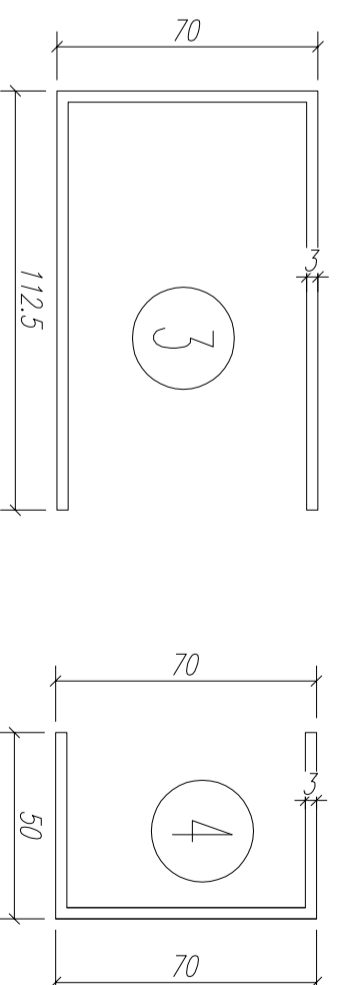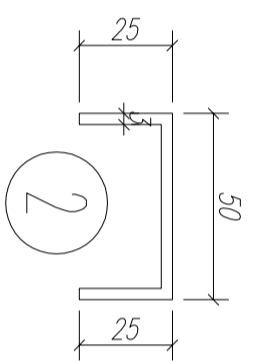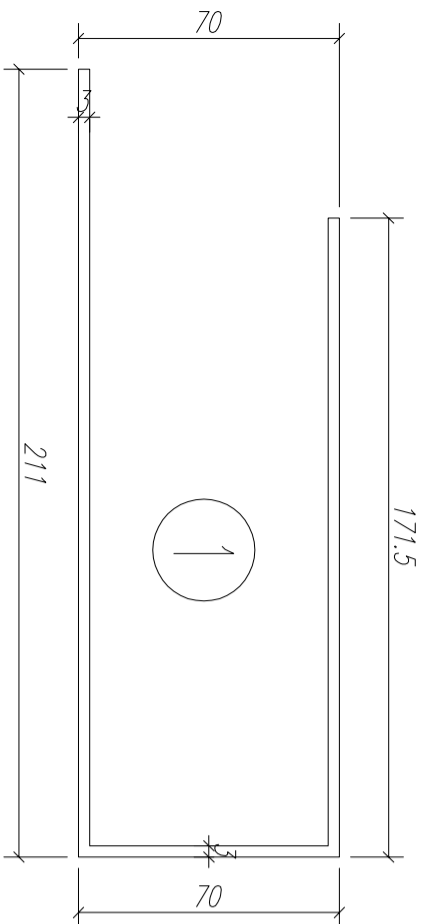

数量: 见附表

材料:


表面处理:

日期:

比例:

审核:

Rev: A

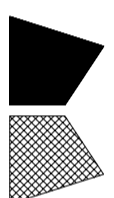


美特铝质有限公司
MIDI Aluminium Fabricator Ltd.

工程名称:


亞皆老街 / 試模窗

图名: 铝折板截面圖



图号: W2/T1B-150-1

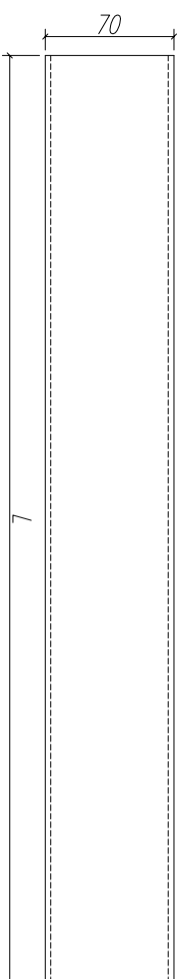


鋁折件1

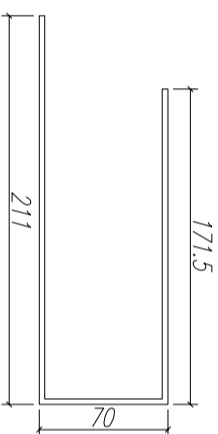



鋁折件2

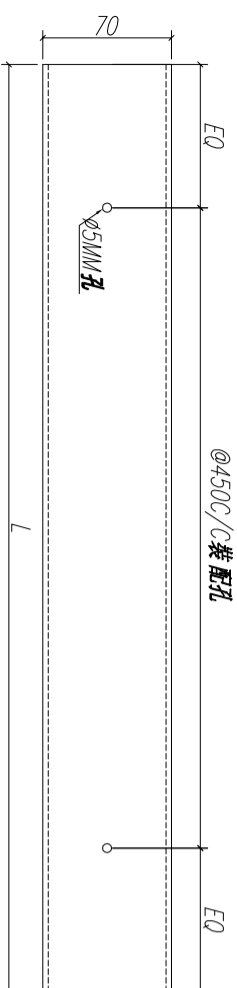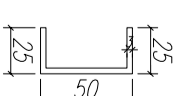


鋁折件3

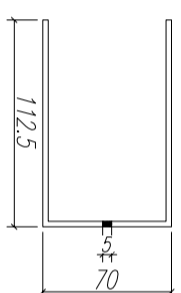



鋁折件4

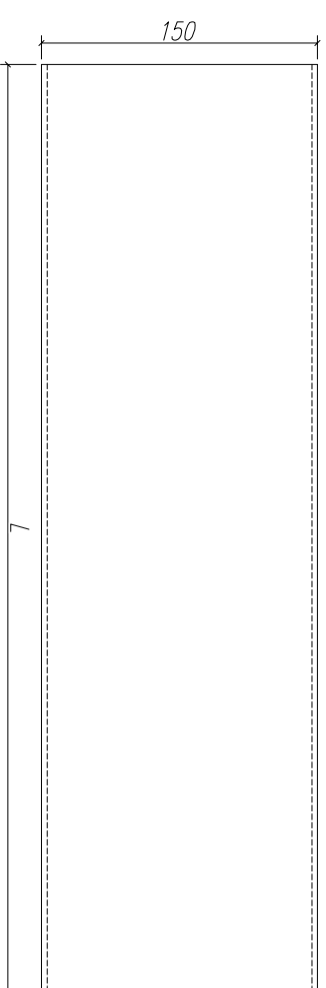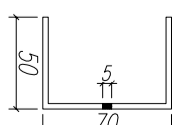


鋁折件5

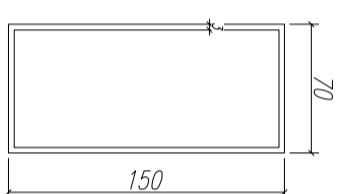


鋁折件6

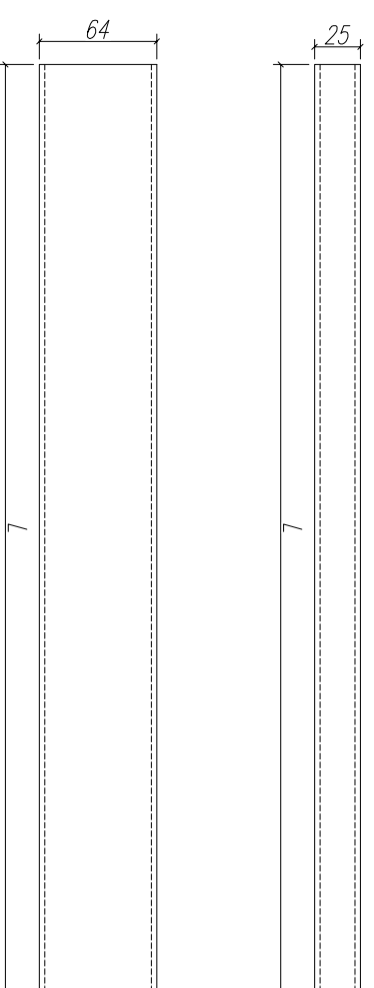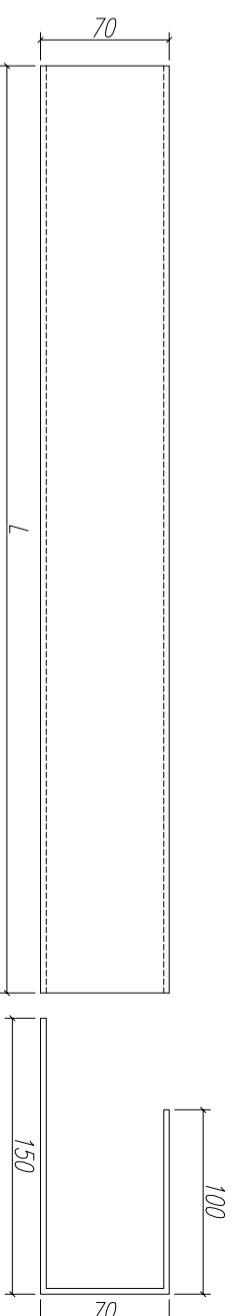


鋁折件7

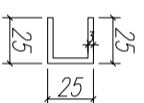



鋁折件8

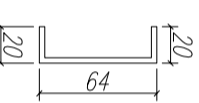


鋁折件10

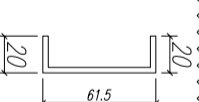

鋁折件11

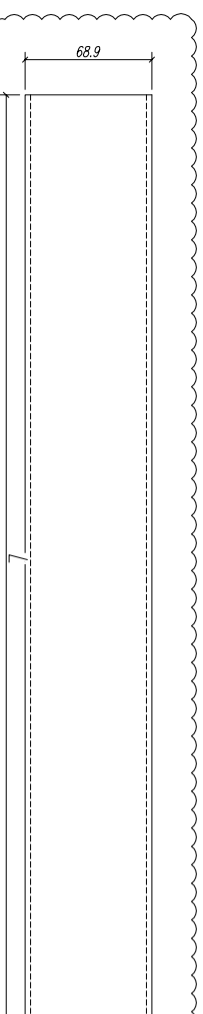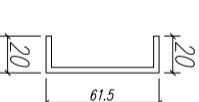

鋁折件9

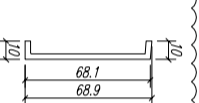


序號	材料名稱	長度 L (MM)	單位	數量	備注
1	鋁折件1	2330	支	2	企邊用
2	鋁折件1	576	支	4	頂底橫用
3	鋁折件2	2076	支	4	企邊用
4	鋁折件2	645	支	4	頂底橫用
5	鋁折件3	2330	支	2	企邊用
6	鋁折件4	2330	支	2	企邊用
7	鋁折件5	2330	支	2	企邊用
8	鋁折件6	860	支	2	頂底橫用
9	鋁折件7	2130	支	2	企邊用
10	鋁折件7	910	支	2	頂底橫用
11	鋁折件8	2300	支	4	企邊用
12	鋁折件8	540	支	4	頂底橫用
13	鋁折件8	830	支	2	頂底橫用
14	鋁折件9	900	支	2	頂橫用
15	鋁折件10	900	支	2	底橫用
16	鋁折件11	2038	支	4	企邊用

數量：
 材料： 详见本图附表
 表面處理：
 制圖：郭上軍
 日期：2020.05.18
 校核：WSH
 審核：
 Rev:A

美特鋁質有限公司
 MIDI Aluminium Fabricator Ltd.

工程名稱：亞皆老街 / 試模窗
 圖名：鋁折件加工圖
 圖號：W2/T1B-150-2

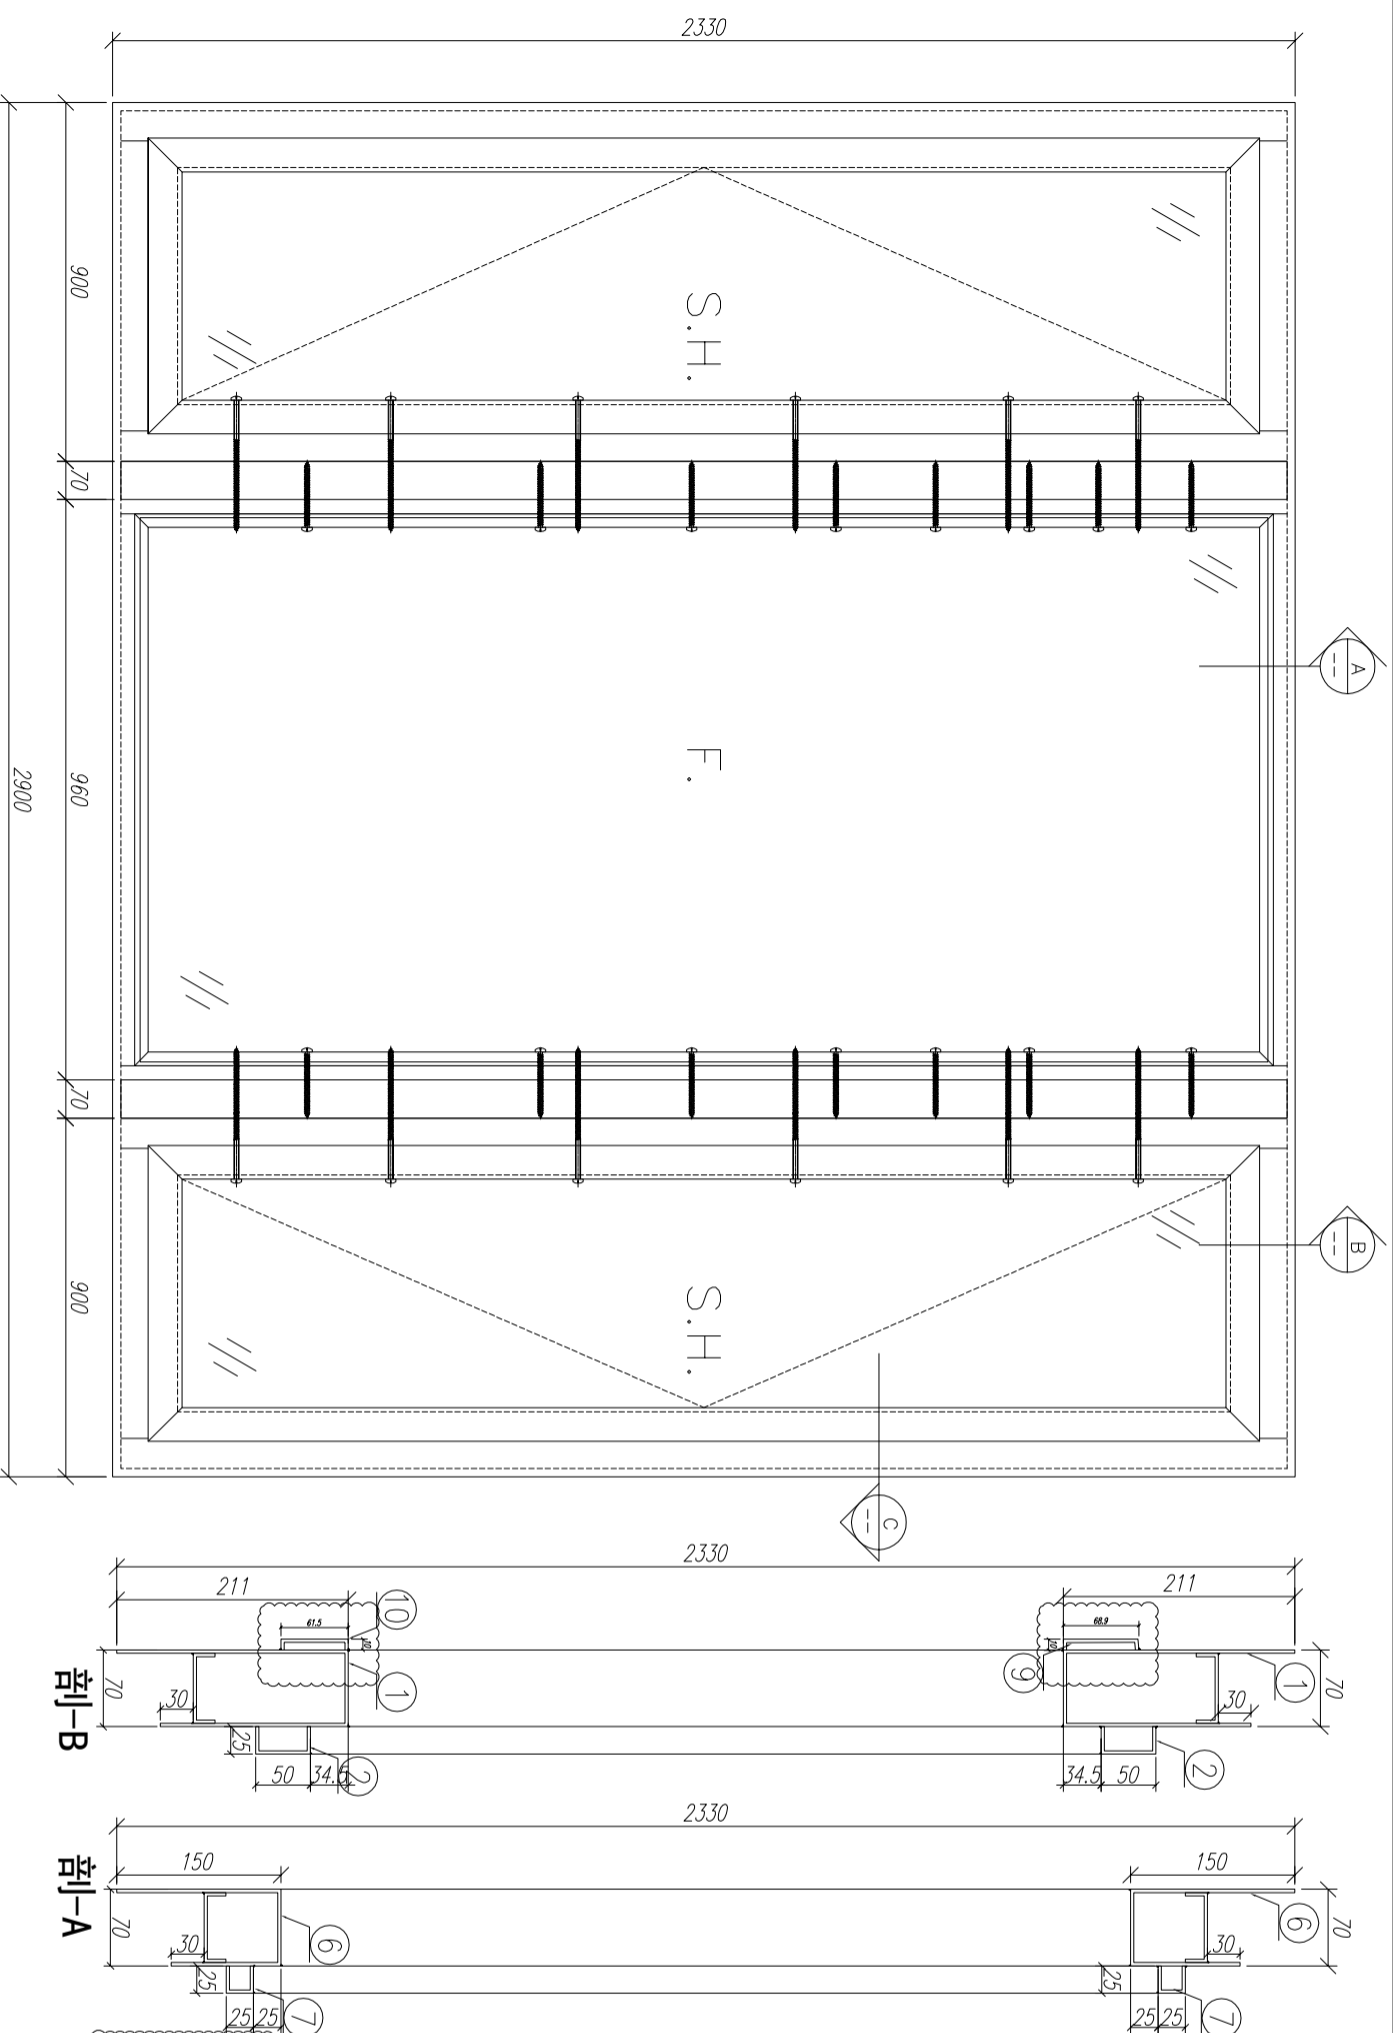


注：所有鋁折板連接位都要點焊接！

適用窗號：W2/T1B-. W2/T2A
W2/T3B. W2/T2B

14	固定槽	鋁折板1	***	2038	支	4	GC
15	固定槽	鋁折板10	***	900	支	2	GC
14	固定槽	鋁折板9	***	900	支	2	GC
13	固定槽	鋁折板8	***	800	支	2	GC
12	固定槽	鋁折板8	***	540	支	4	GC
11	固定槽	鋁折板8	***	2300	支	4	GC
10	固定頂蓋材料	鋁折板7	***	910	支	2	GC
9	固定邊企	鋁折板7	***	2130	支	2	GC
8	固定頂蓋材料	鋁折板6	***	860	支	2	GC
7	開啓頂蓋材料	鋁折板2	***	645	支	4	GC
6	開啓頂蓋材料	鋁折板1	***	576	支	4	GC
5	拼接通	鋁折板5	***	2330	支	2	GC
4	固定邊企料	鋁折板4	***	2330	支	2	GC
3	開啓邊企料	鋁折板3	***	2330	支	2	GC
2	邊企料	鋁折板2	***	2076	支	4	GC
1	邊企料	鋁折板1	***	2330	支	2	GC
















剖-C

数量： 1
材料： 详见本图附表
表面处理： UCT806812XL-3
制图： 郭上军
日期： 2020.06.04
审核： WSH
Rev: D

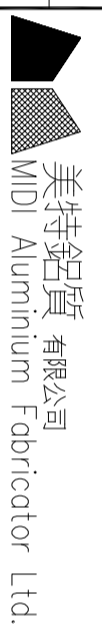

工程名称： 亞皆老街 / 試模窗
图名： W2/T1B組裝圖
图号： W2/T1B-200

序号	材料編號	材料名稱	加工圖号	长度 L (MM)	单位	单樁小计		备注
						数量		

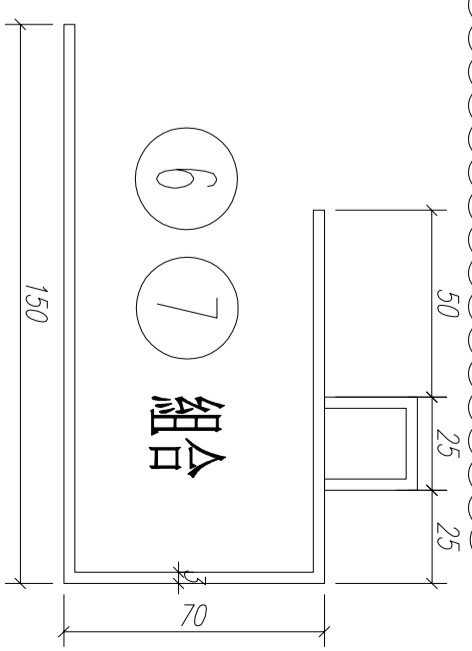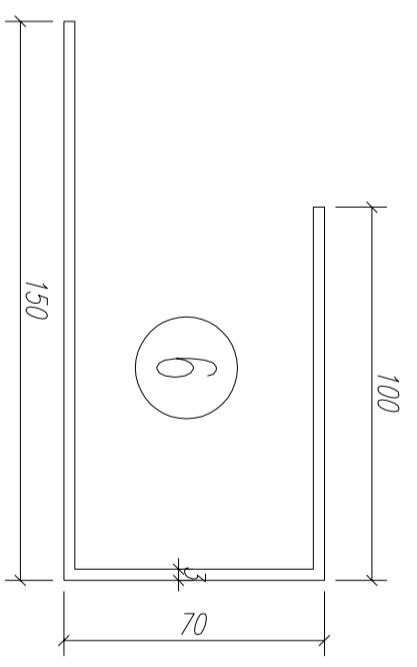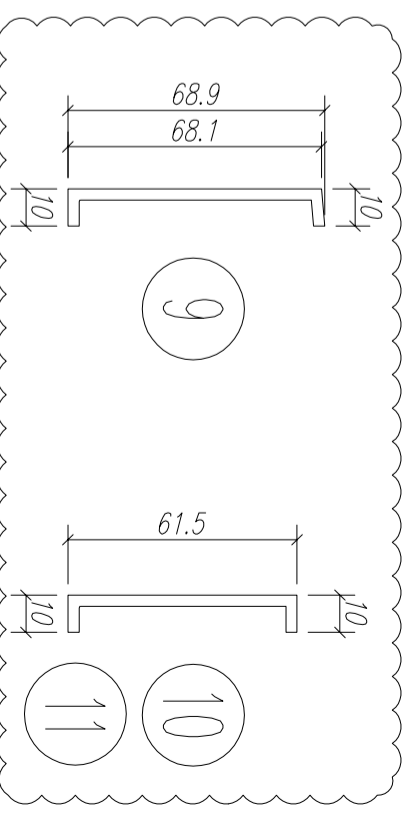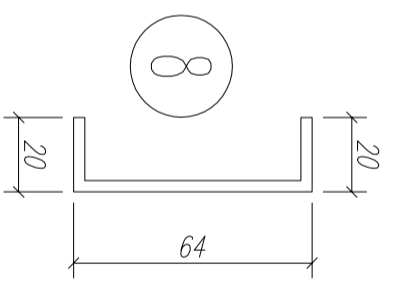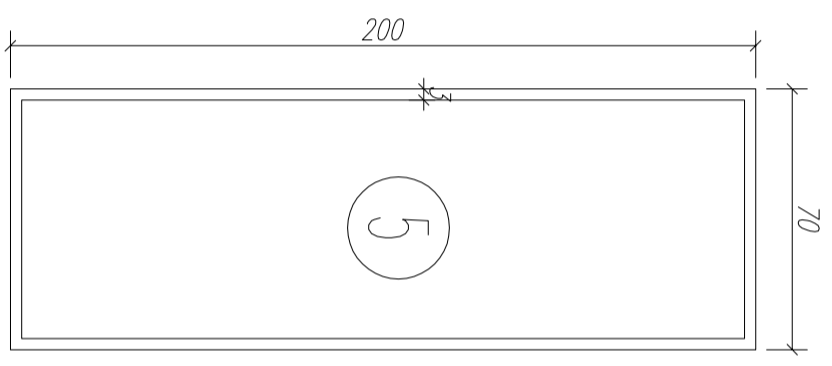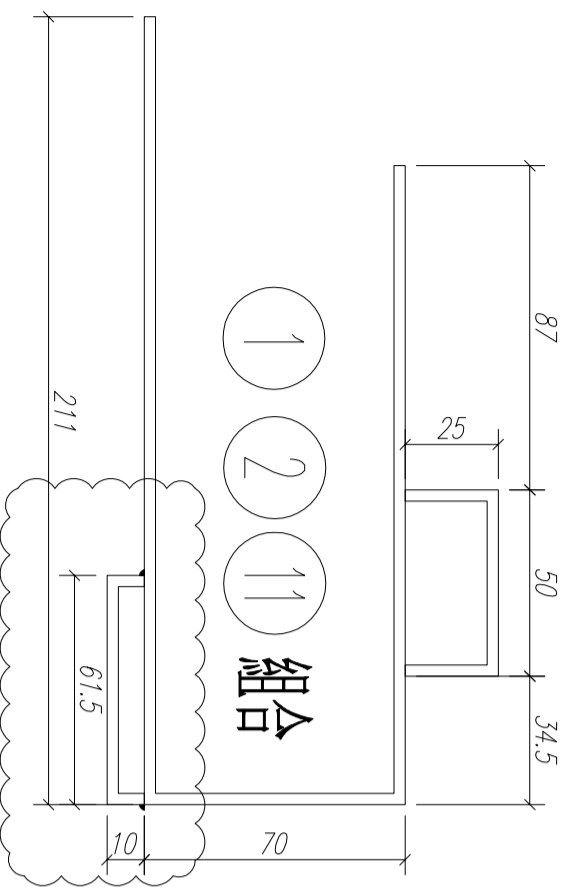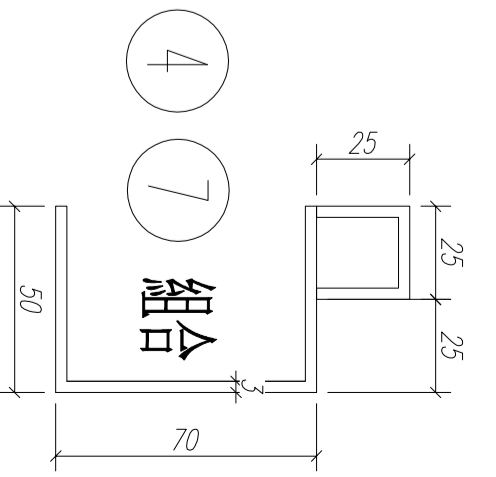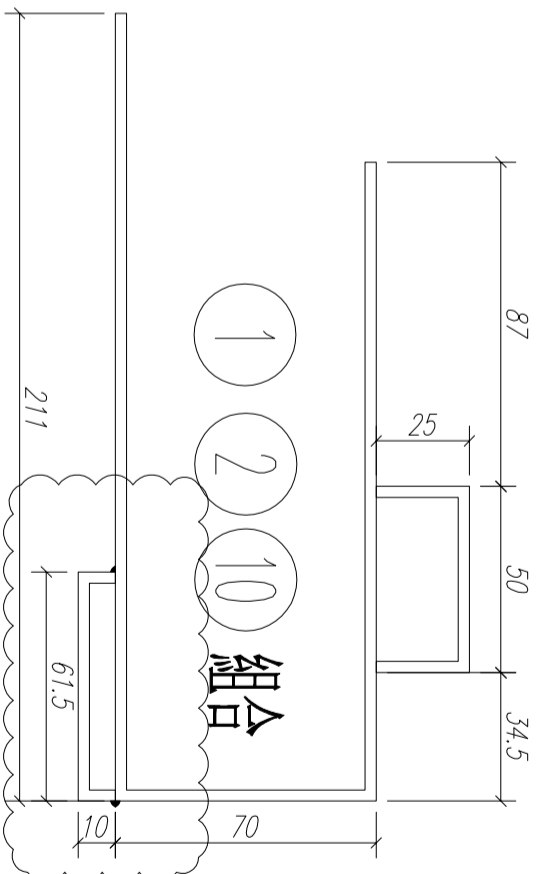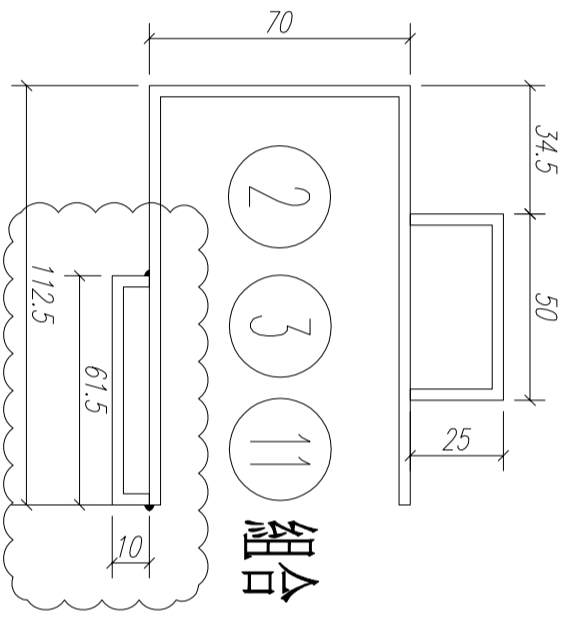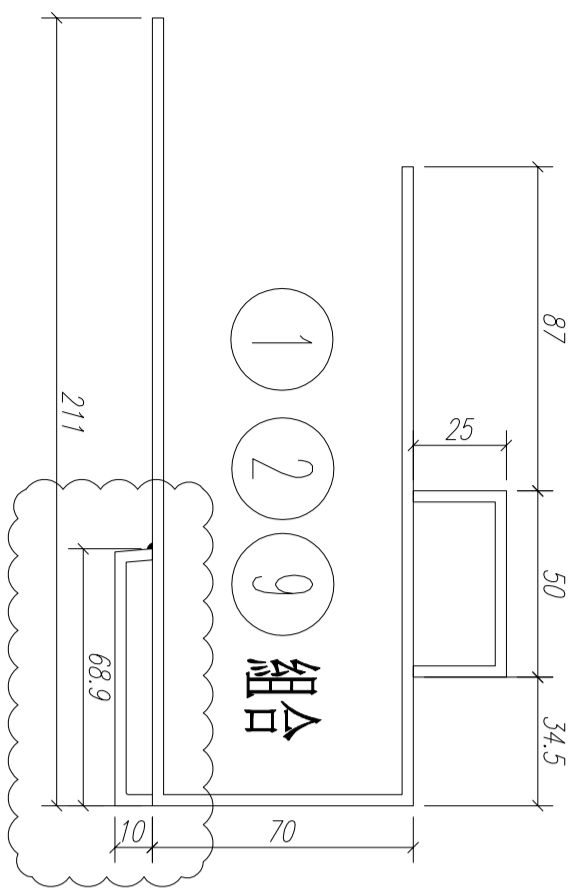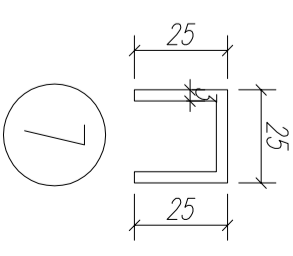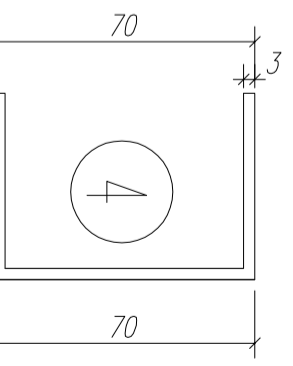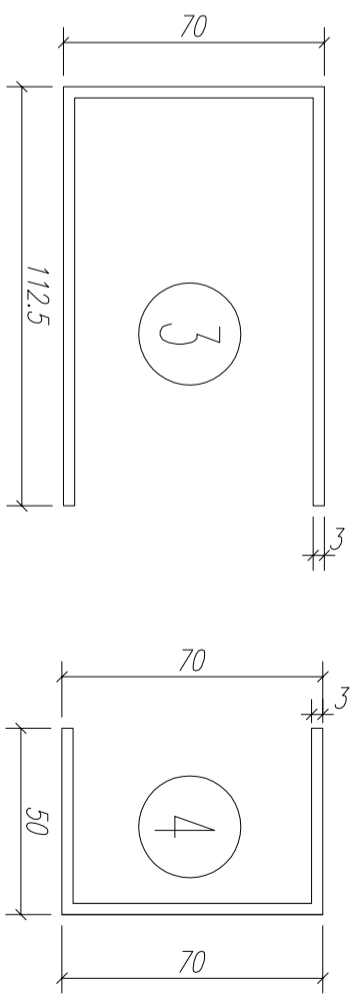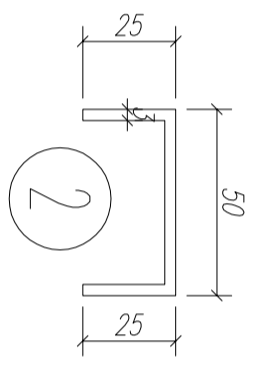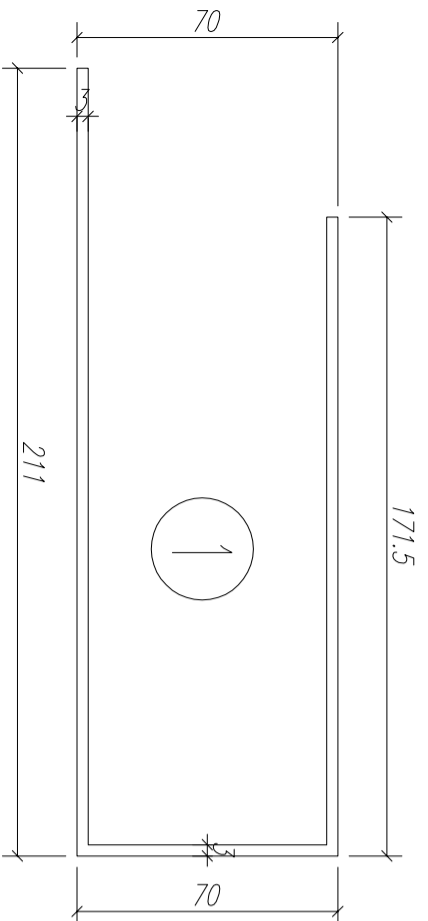

数量: 见附表

材料:

表面处理:


制图: 郭上军

日期:

比例:

审核:

Rev: A

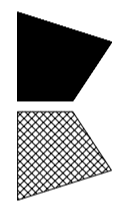





美特铝质有限公司
MIDI Aluminium Fabricator Ltd.

工程名称:



亞皆老街 / 試模窗

图名: 铝折板截面圖



图号: W2/T1B-200-1

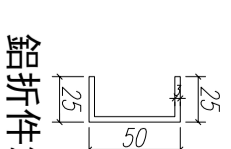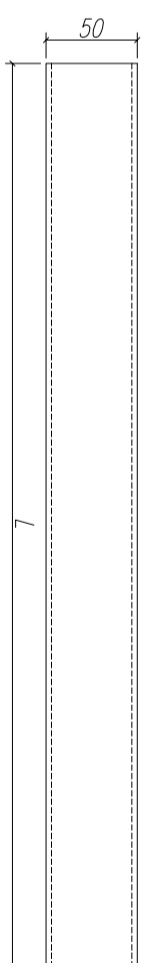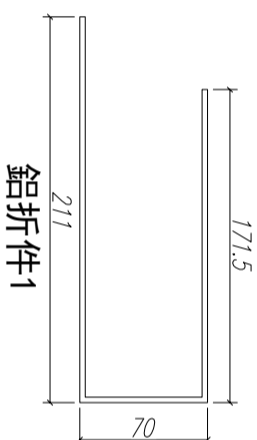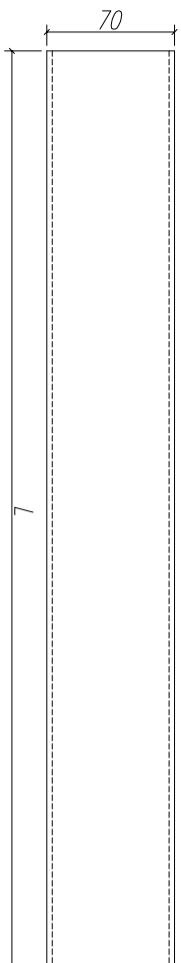



鋁折件2

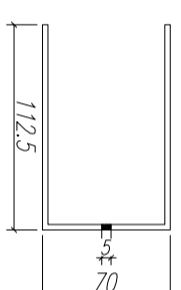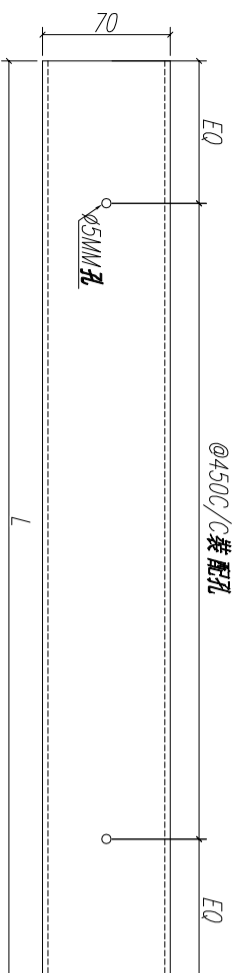



鋁折件3

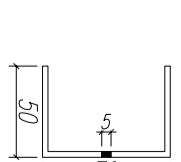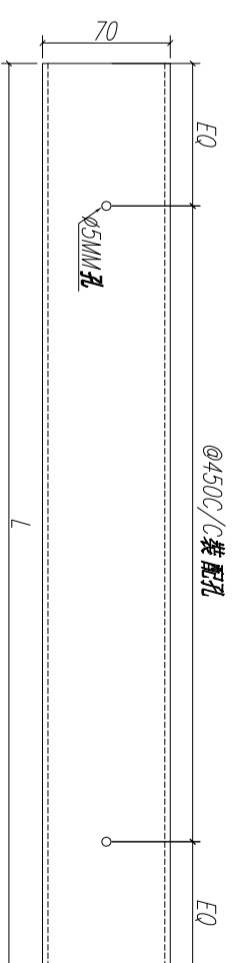



鋁折件4

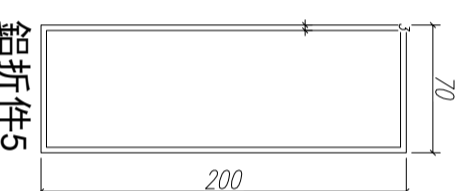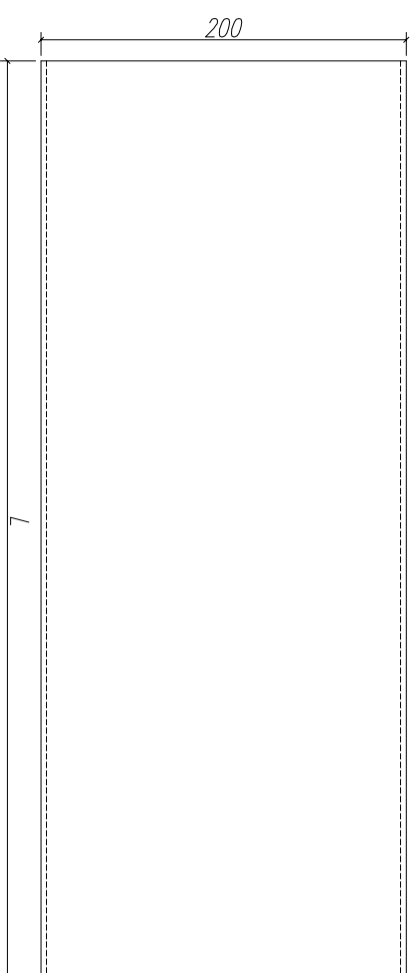



鋁折件5

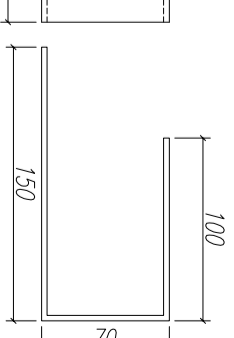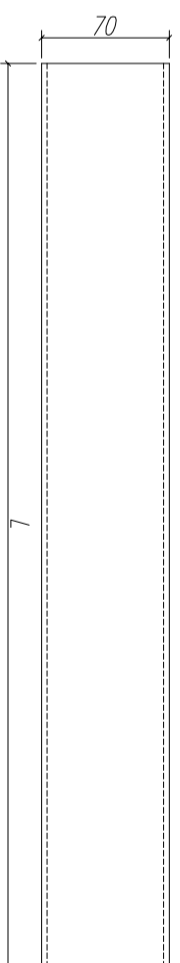



鋁折件6

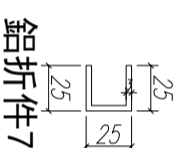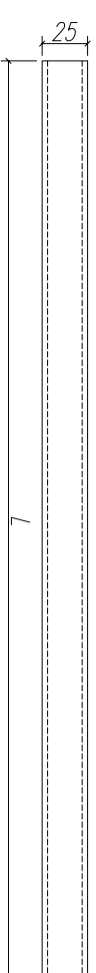



鋁折件7

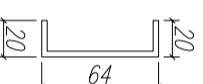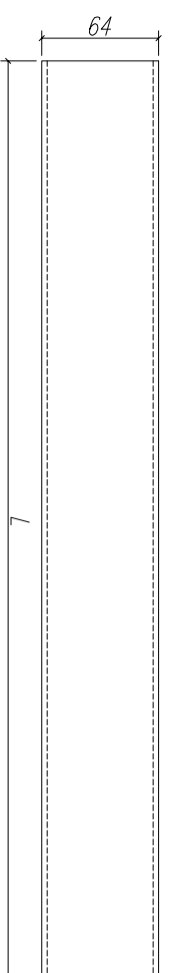

鋁折件8

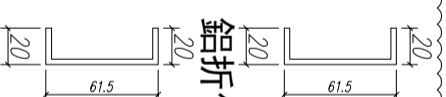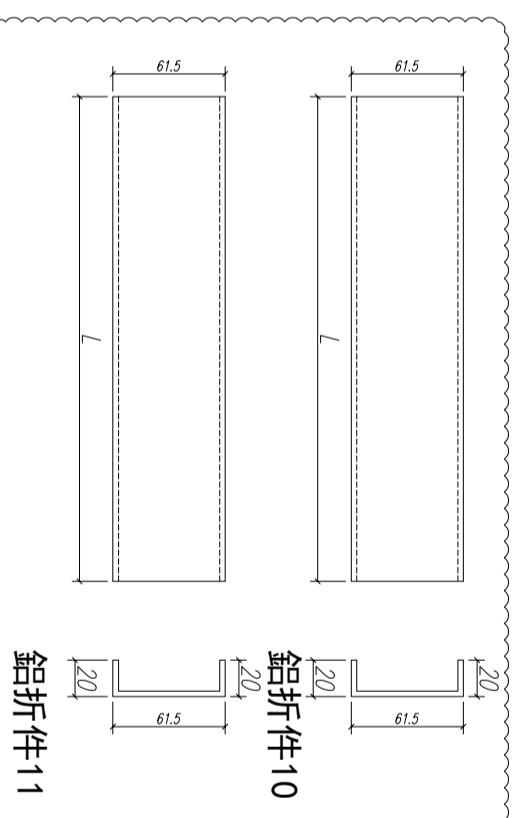

鋁折件10

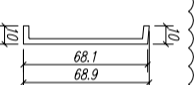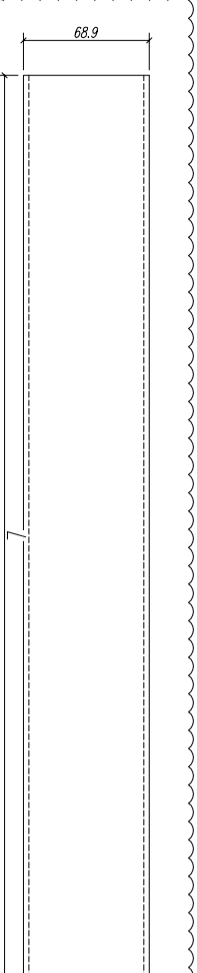

鋁折件9

序號	材料名稱	長度 L (MM)	單位	數量	備注
1	鋁折件1	2330	支	2	企邊用
2	鋁折件1	576	支	4	頂底橫用
3	鋁折件2	2076	支	4	企邊用
4	鋁折件2	645	支	4	頂底橫用
5	鋁折件3	2330	支	2	企邊用
6	鋁折件4	2330	支	2	企邊用
7	鋁折件5	2330	支	2	企邊用
8	鋁折件6	860	支	2	頂底橫用
9	鋁折件7	2130	支	2	企邊用
10	鋁折件7	910	支	2	頂底橫用
11	鋁折件8	2300	支	4	企邊用
12	鋁折件8	540	支	4	頂底橫用
13	鋁折件8	830	支	2	頂底橫用
14	鋁折件9	900	支	2	頂橫用
15	鋁折件10	900	支	2	底橫用
16	鋁折件11	2038	支	4	企邊用

數量:

材料: 詳見本圖附表

表面處理:

制圖: 郭上軍

日期: 2020.05.18

校核: WSH

審核:


Rev: A

美特鋁質有限公司
MIDI Aluminium Fabricator Ltd.

工程名稱: 亞皆老街 / 試模窗


圖名: 鋁折件加工圖

圖號: W2/T1B-200-2

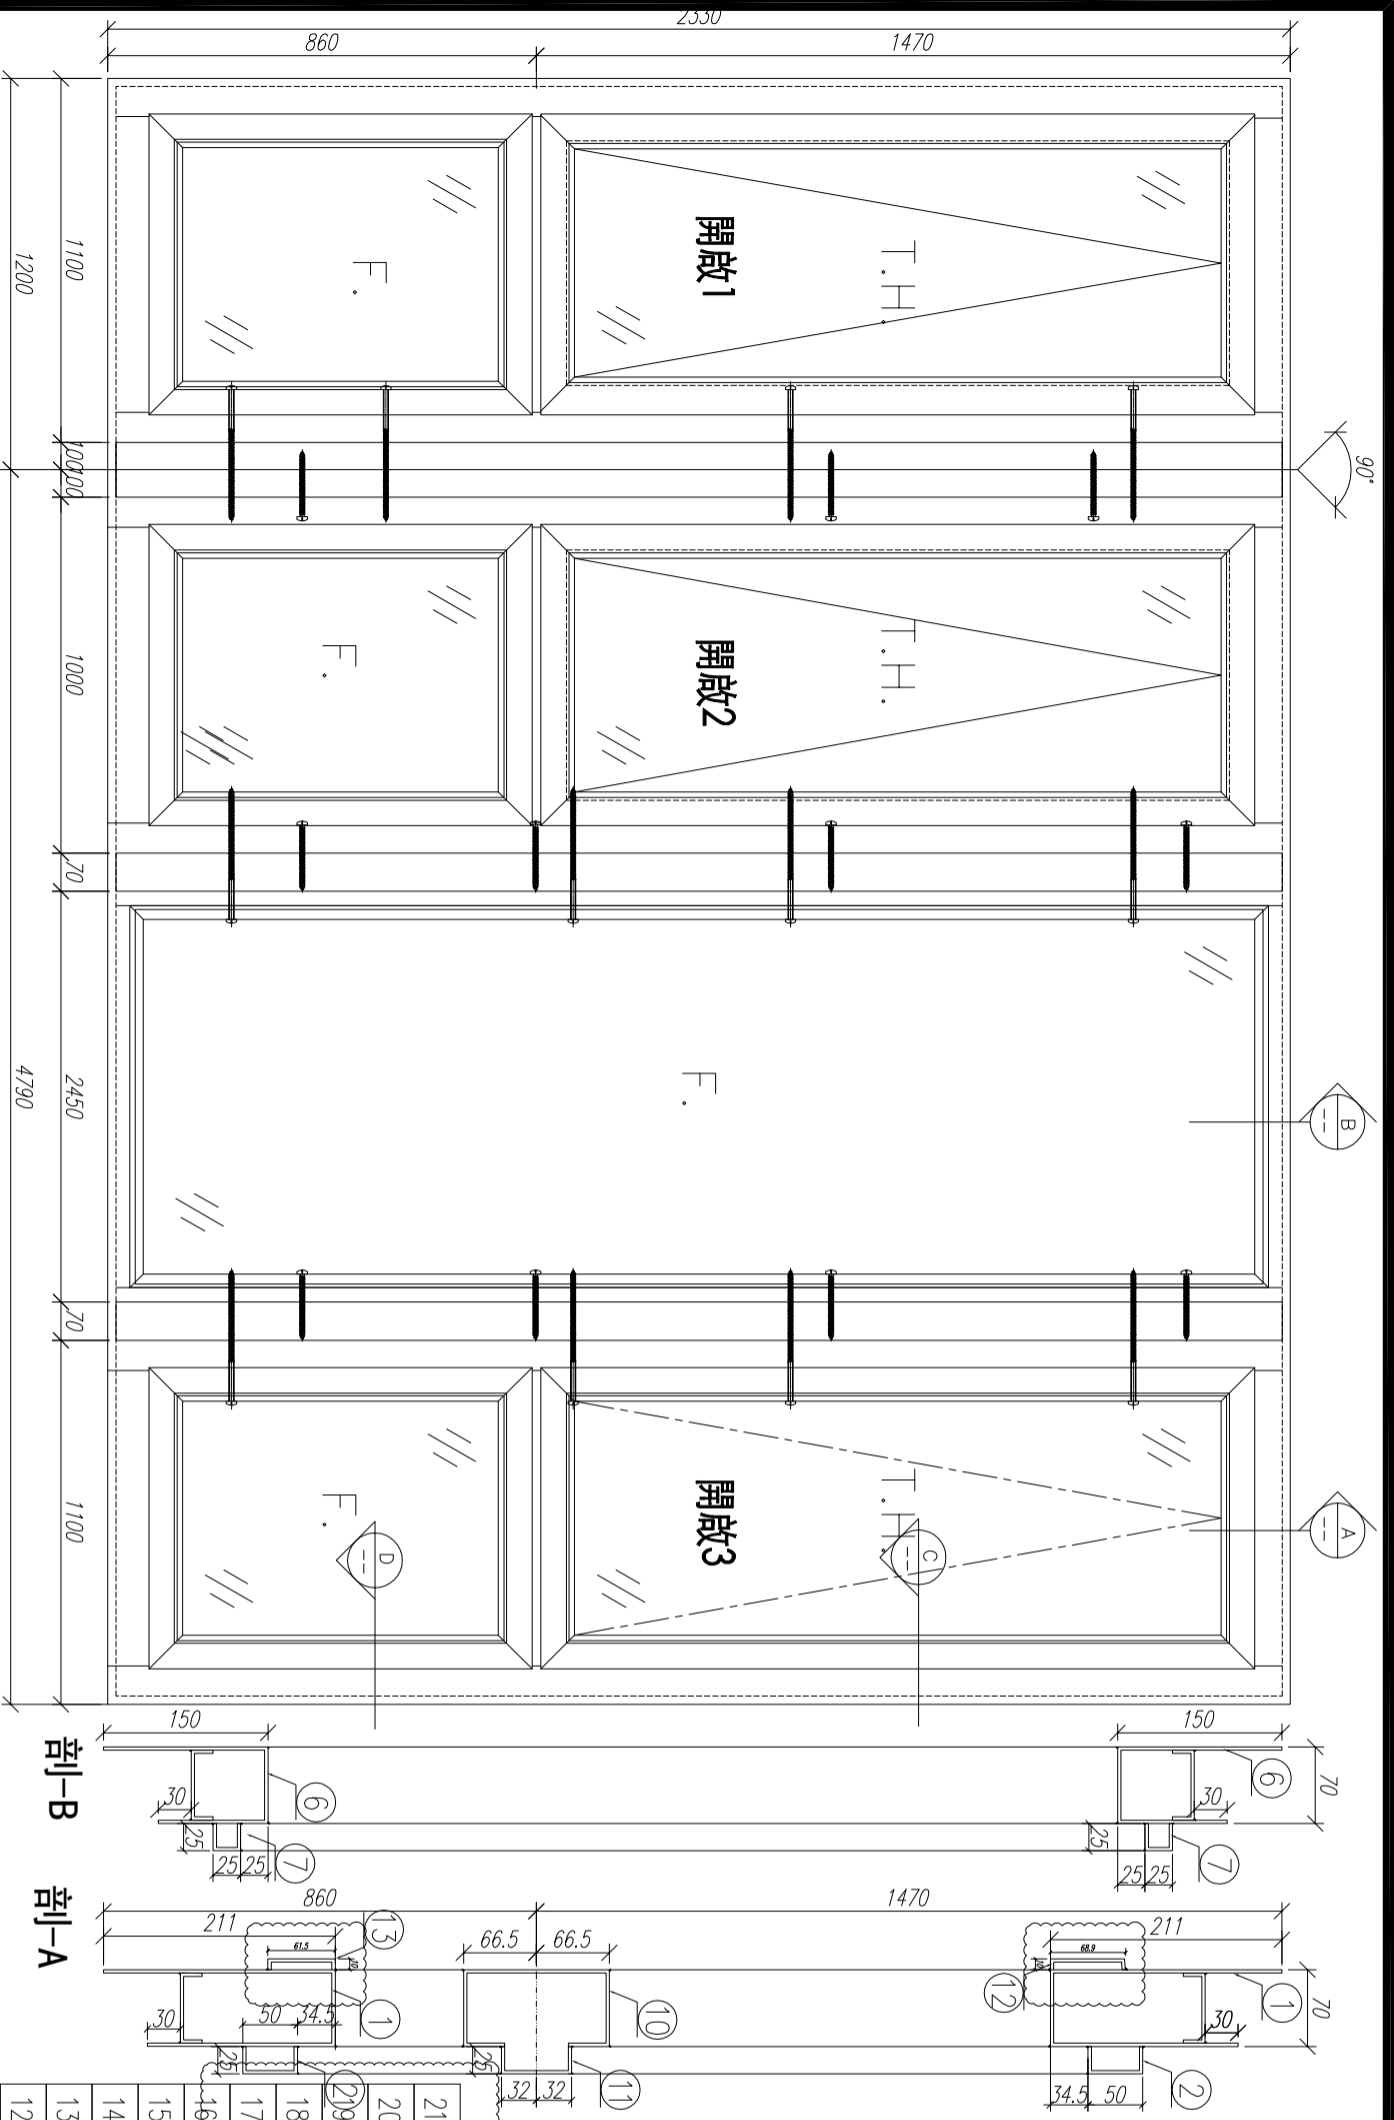


注：所有鋁折板連接位都要點焊接！

剖-C

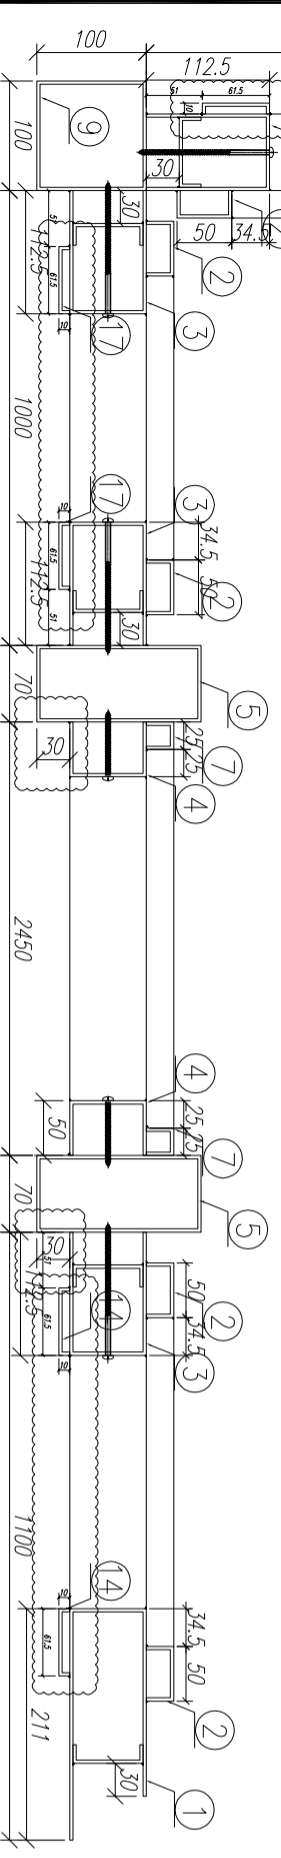

剖-B 剖-A

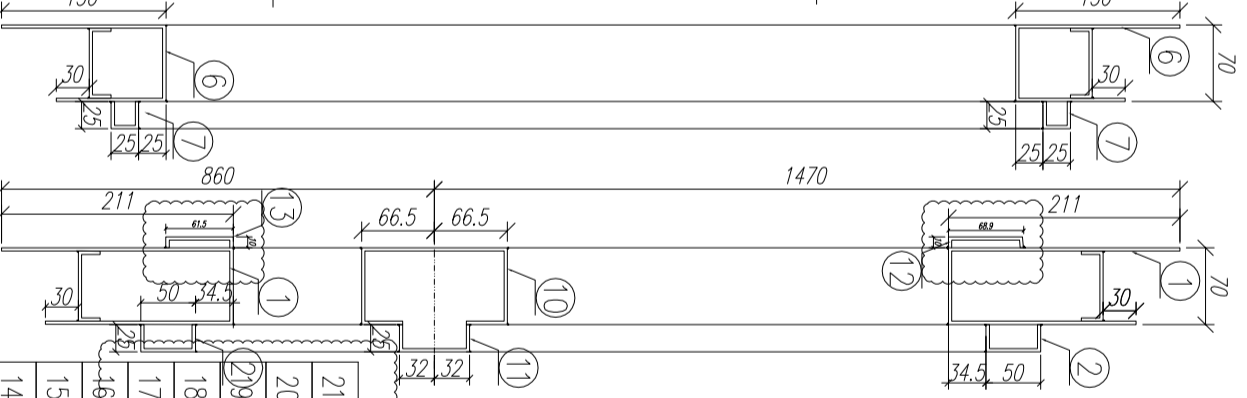






















序号	材料編號	材料名稱	加工圖号	长度 L (MM)	单位	单樁小计数量	备注
1		邊企料	***	2330	支	2	GC
2		邊企料	***	2076	支	4	GC
3		開啓邊企料	***	2330	支	4	GC
4		固定邊企料	***	2330	支	2	GC
5		拼接通	***	2330	支	2	GC
6		開啓頂企料	***	576	支	4	GC
7		開啓頂企料	***	645	支	4	GC
8		固定頂企料	***	860	支	2	GC
9		固定邊企料	***	2130	支	2	GC
10		固定頂企料	***	910	支	2	GC
11		固定槽	***	2300	支	4	GC
12		固定槽	***	540	支	4	GC
13		固定槽	***	830	支	2	GC
14		轉角通	***	2330	支	1	GC
15		中樑料	***	775	支	3	GC
16		中樑料	***	844	支	3	GC
17		固定槽	***	1100	支	2	GC
18		固定槽	***	1000	支	1	GC
19		固定槽	***	1100	支	2	GC
20		固定槽	***	1000	支	1	GC
21		固定槽	***	2038	支	6	GC

数量： 1
材料： 详见本图附表
表面处理： UCT806812XL-3

制图： 郭上军
日期： 2020.06.04
审核： WSH
Rev: C

美特铝质有限公司
MIDI Aluminium Fabricator Ltd.

工程名称： 亞皆老街 / 試模窗
图名： W3/T1A組裝圖
图号： W3/T1A-150

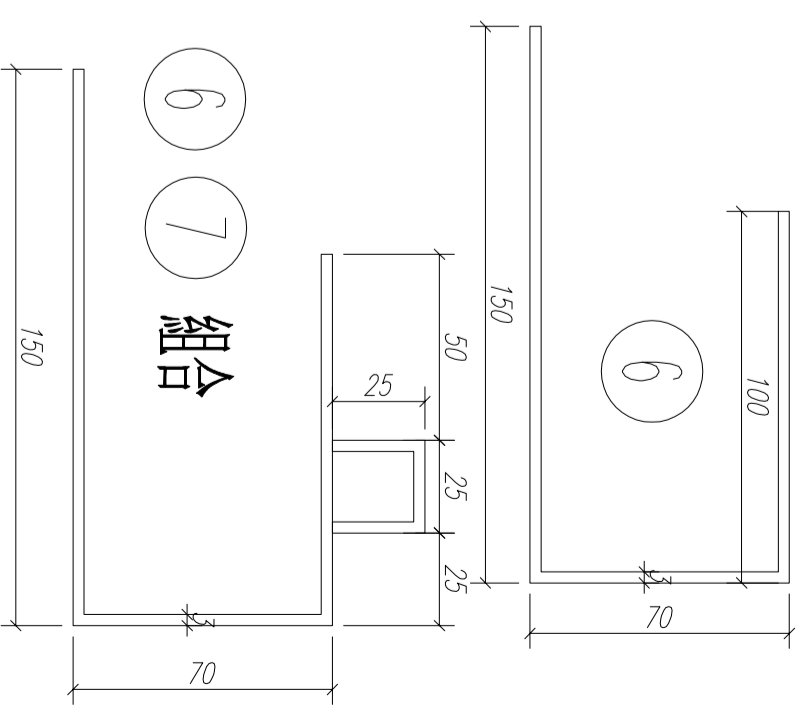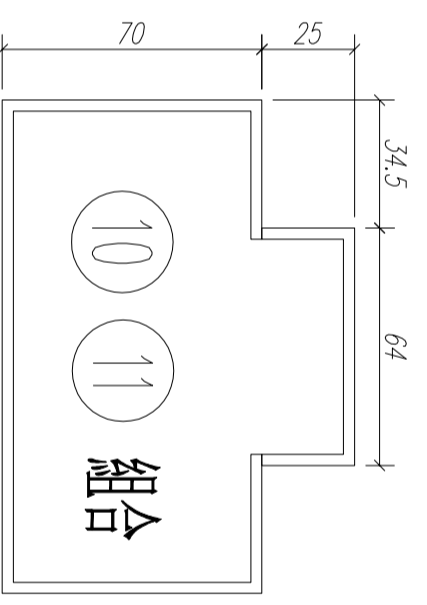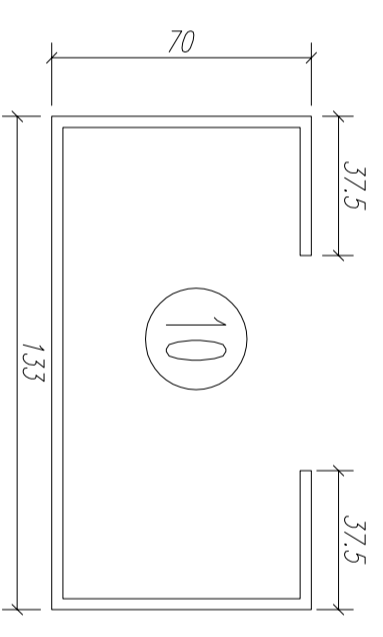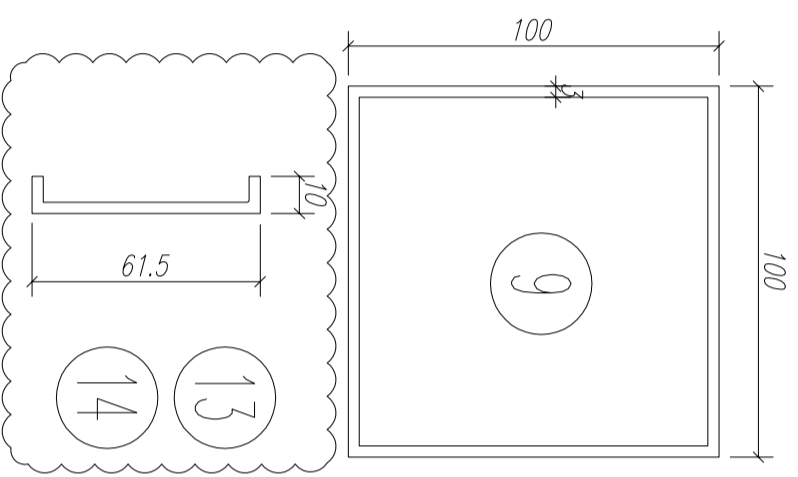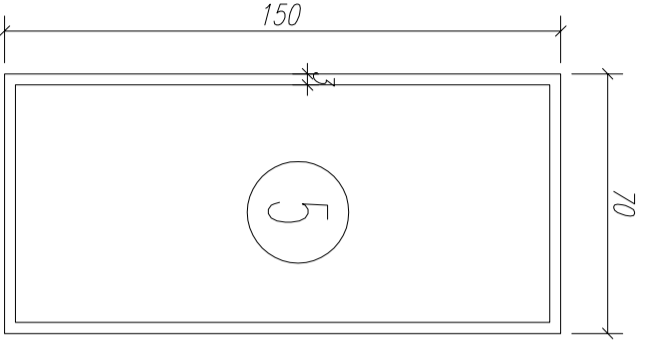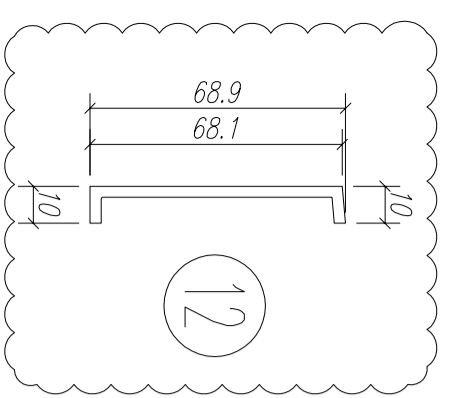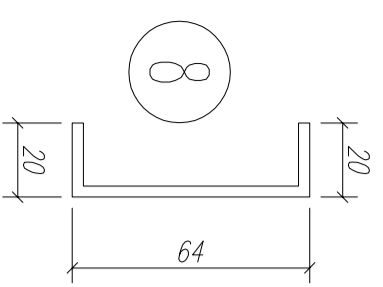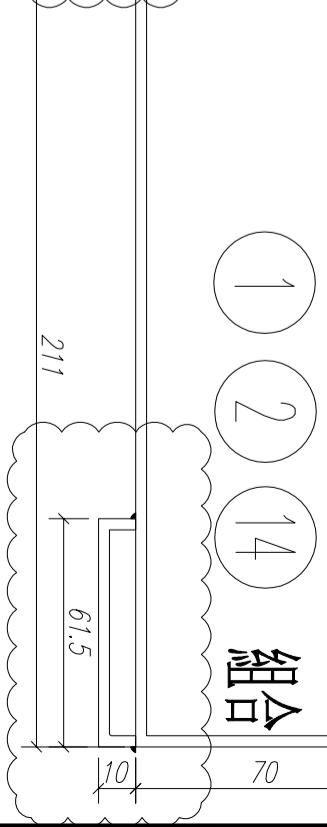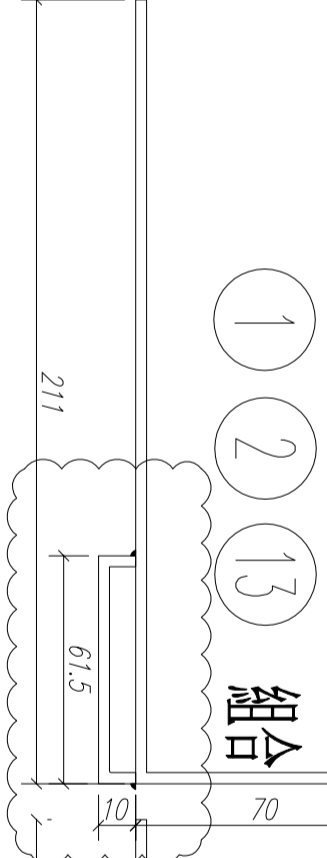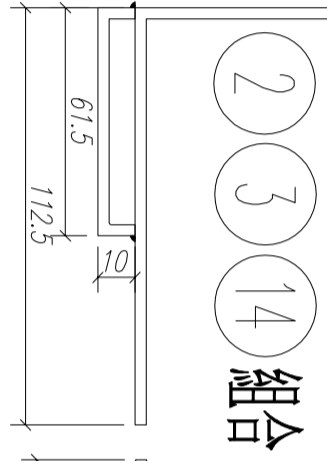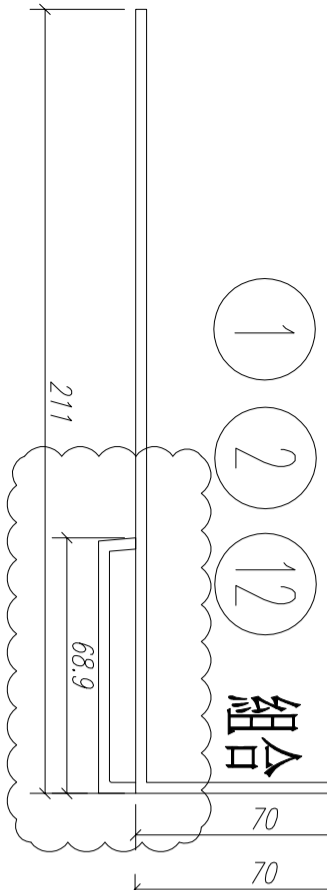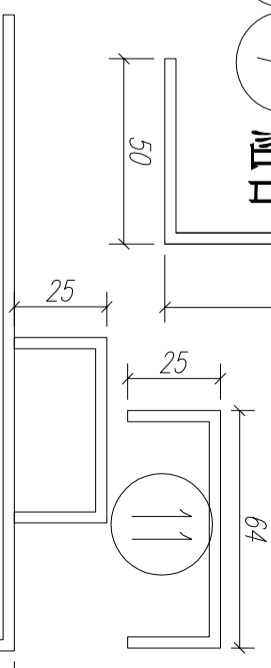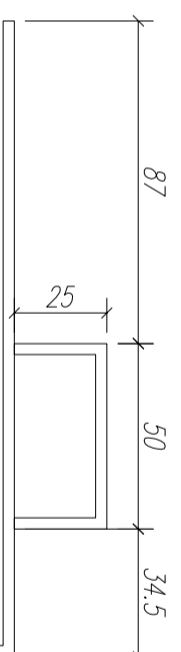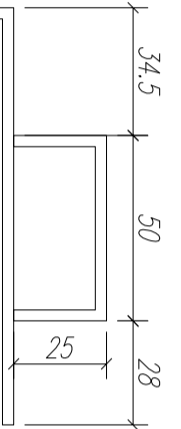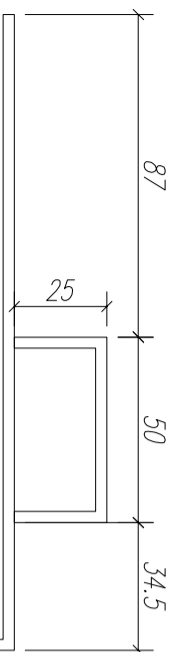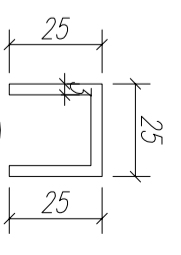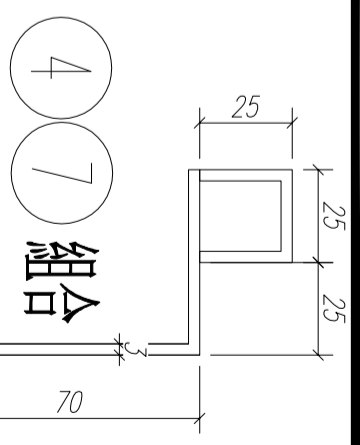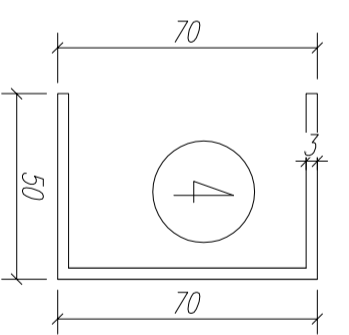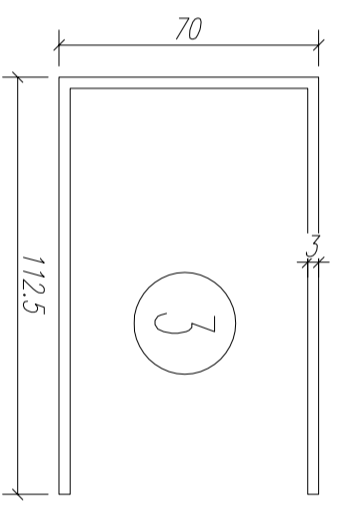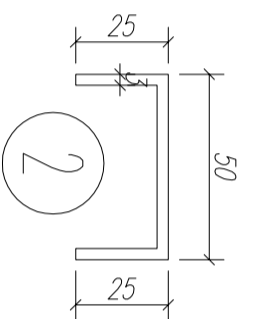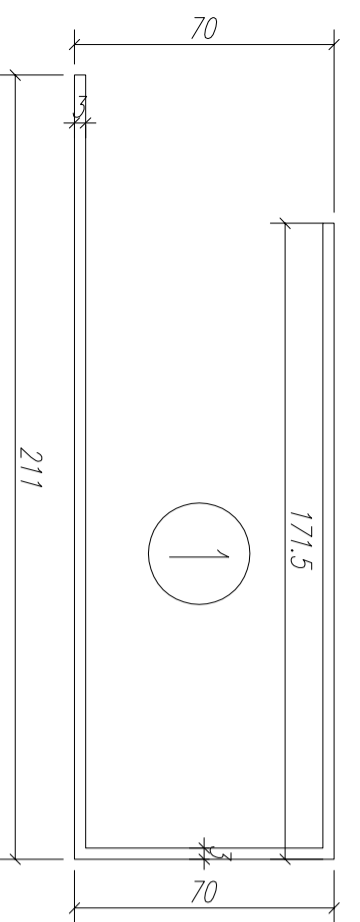

数量: 见附表

材料:

表面处理:

制图: 郭上军

日期:

比例:

审核:

Rev: A









工程名称:



亞皆老街 / 試模窗

图名: 铝折板截面圖



图号: W3/T1A-150-1

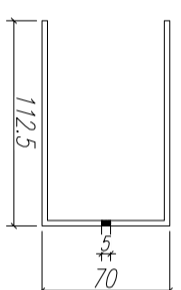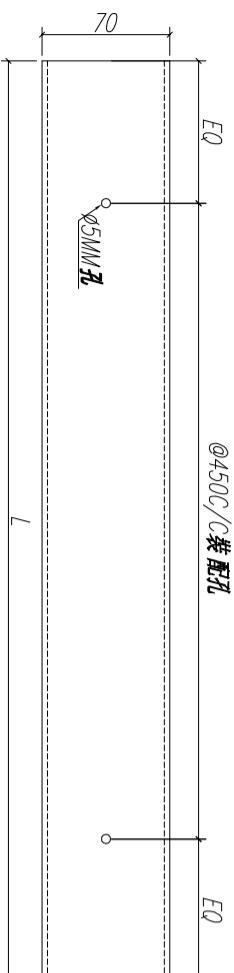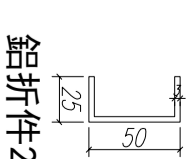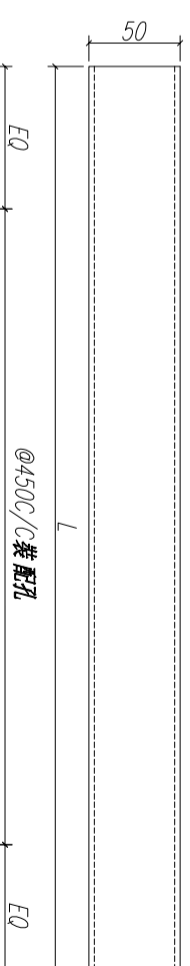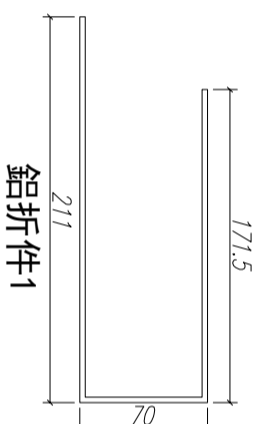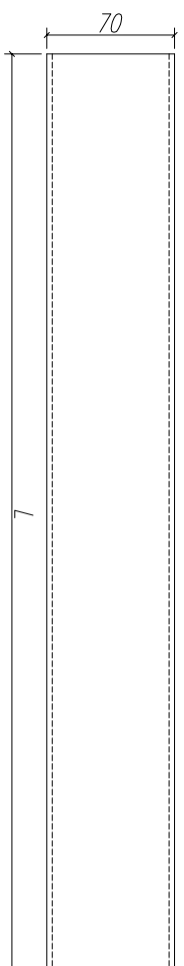



鋁折件3

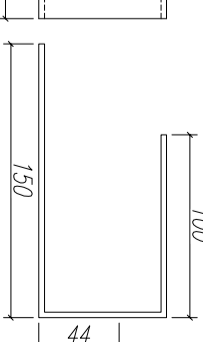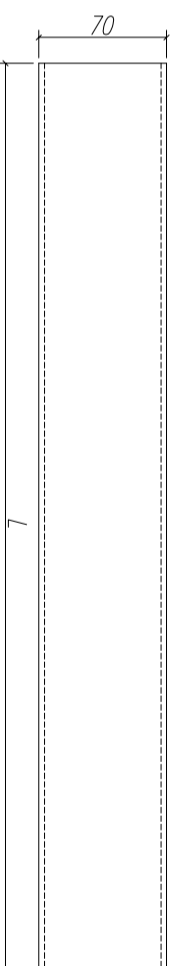


鋁折件4

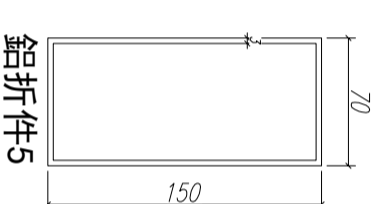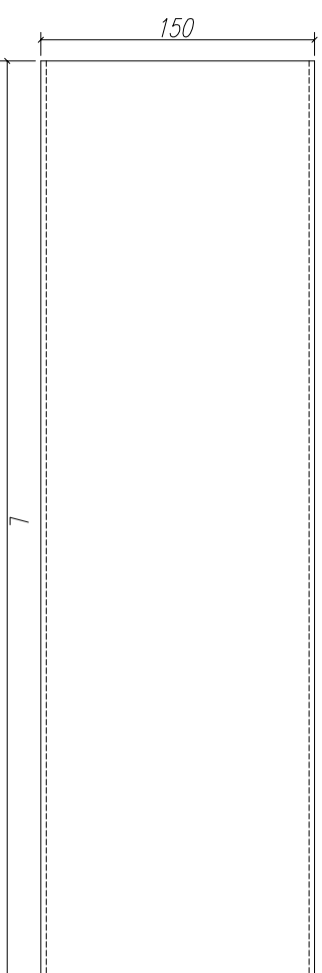



鋁折件5

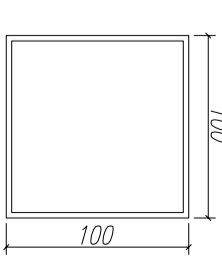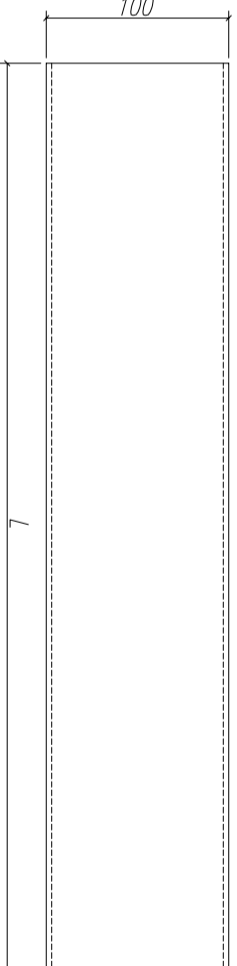



鋁折件6

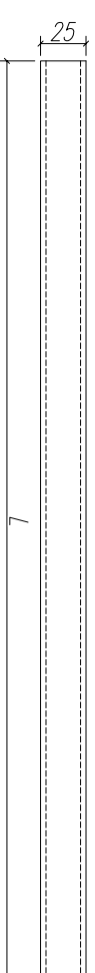



鋁折件7

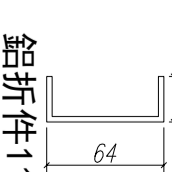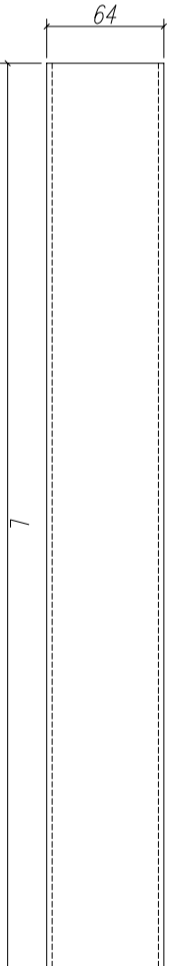



鋁折件11

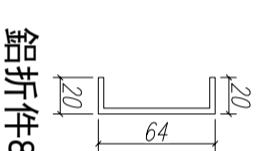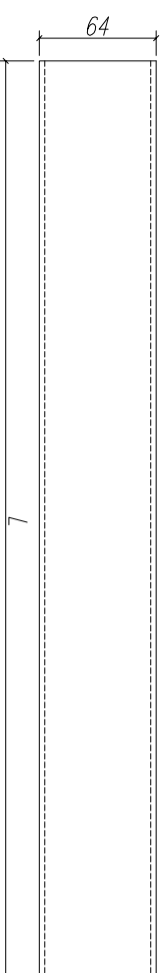


鋁折件8

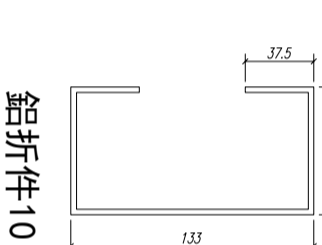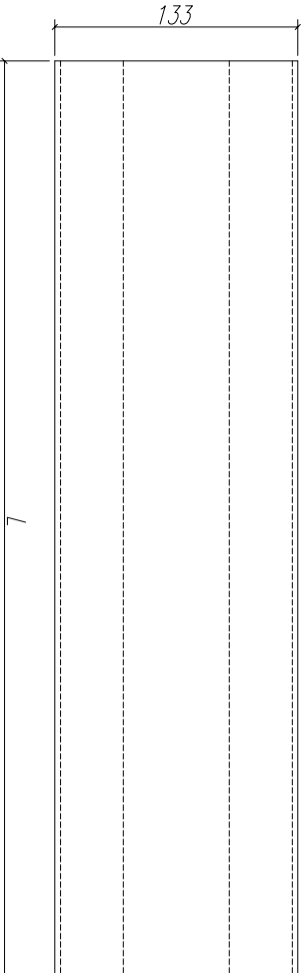


鋁折件10

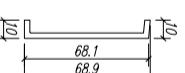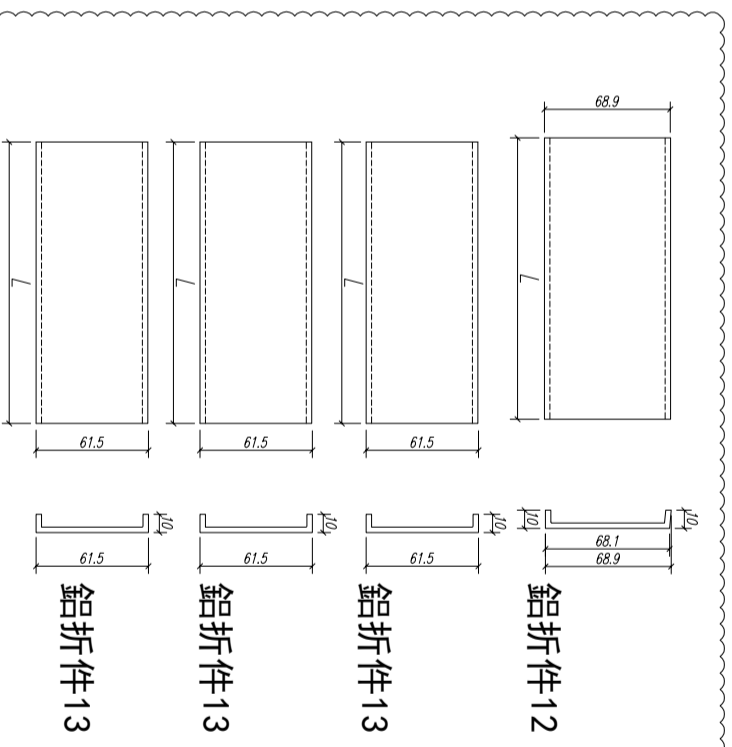


鋁折件12

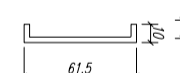

鋁折件13

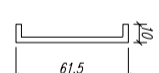

鋁折件13

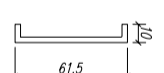


鋁折件13

数量:	材料: 详见本图附表	表面处理:
制图: 郭上军	日期: 2020.06.04	审核: WSH
	校核: WSH	Rev: A




工程名称: 亞皆老街 / 試模窗
图名: 鋁折件加工圖
图号: W3/T1A-150-2

序號	材料名稱	長度 L (MM)	單位	數量	備注
1	鋁折件1	2330	支	2	企邊用
2	鋁折件1	775	支	6	頂底橫用
3	鋁折件2	2076	支	6	企邊用
4	鋁折件2	844	支	6	頂底橫用
5	鋁折件3	2330	支	4	企邊用
6	鋁折件4	2330	支	2	企邊用
7	鋁折件5	2330	支	2	企邊用
8	鋁折件6	2350	支	2	頂底橫用
9	鋁折件7	2130	支	2	企邊用
10	鋁折件7	2400	支	2	頂底橫用
11	鋁折件8	2300	支	6	企邊用
12	鋁折件8	2320	支	2	頂底橫用
13	鋁折件8	740	支	6	頂底橫用
14	鋁折件9	2330	支	1	轉角企通
15	鋁折件10	775	支	3	中橫料用
16	鋁折件11	844	支	3	中橫料用
17	鋁折件12	1100	支	2	頂橫用
18	鋁折件12	1000	支	1	頂橫用
19	鋁折件13	1100	支	2	底橫用
20	鋁折件13	1000	支	1	底橫用
21	鋁折件13	2038	支	6	企邊用

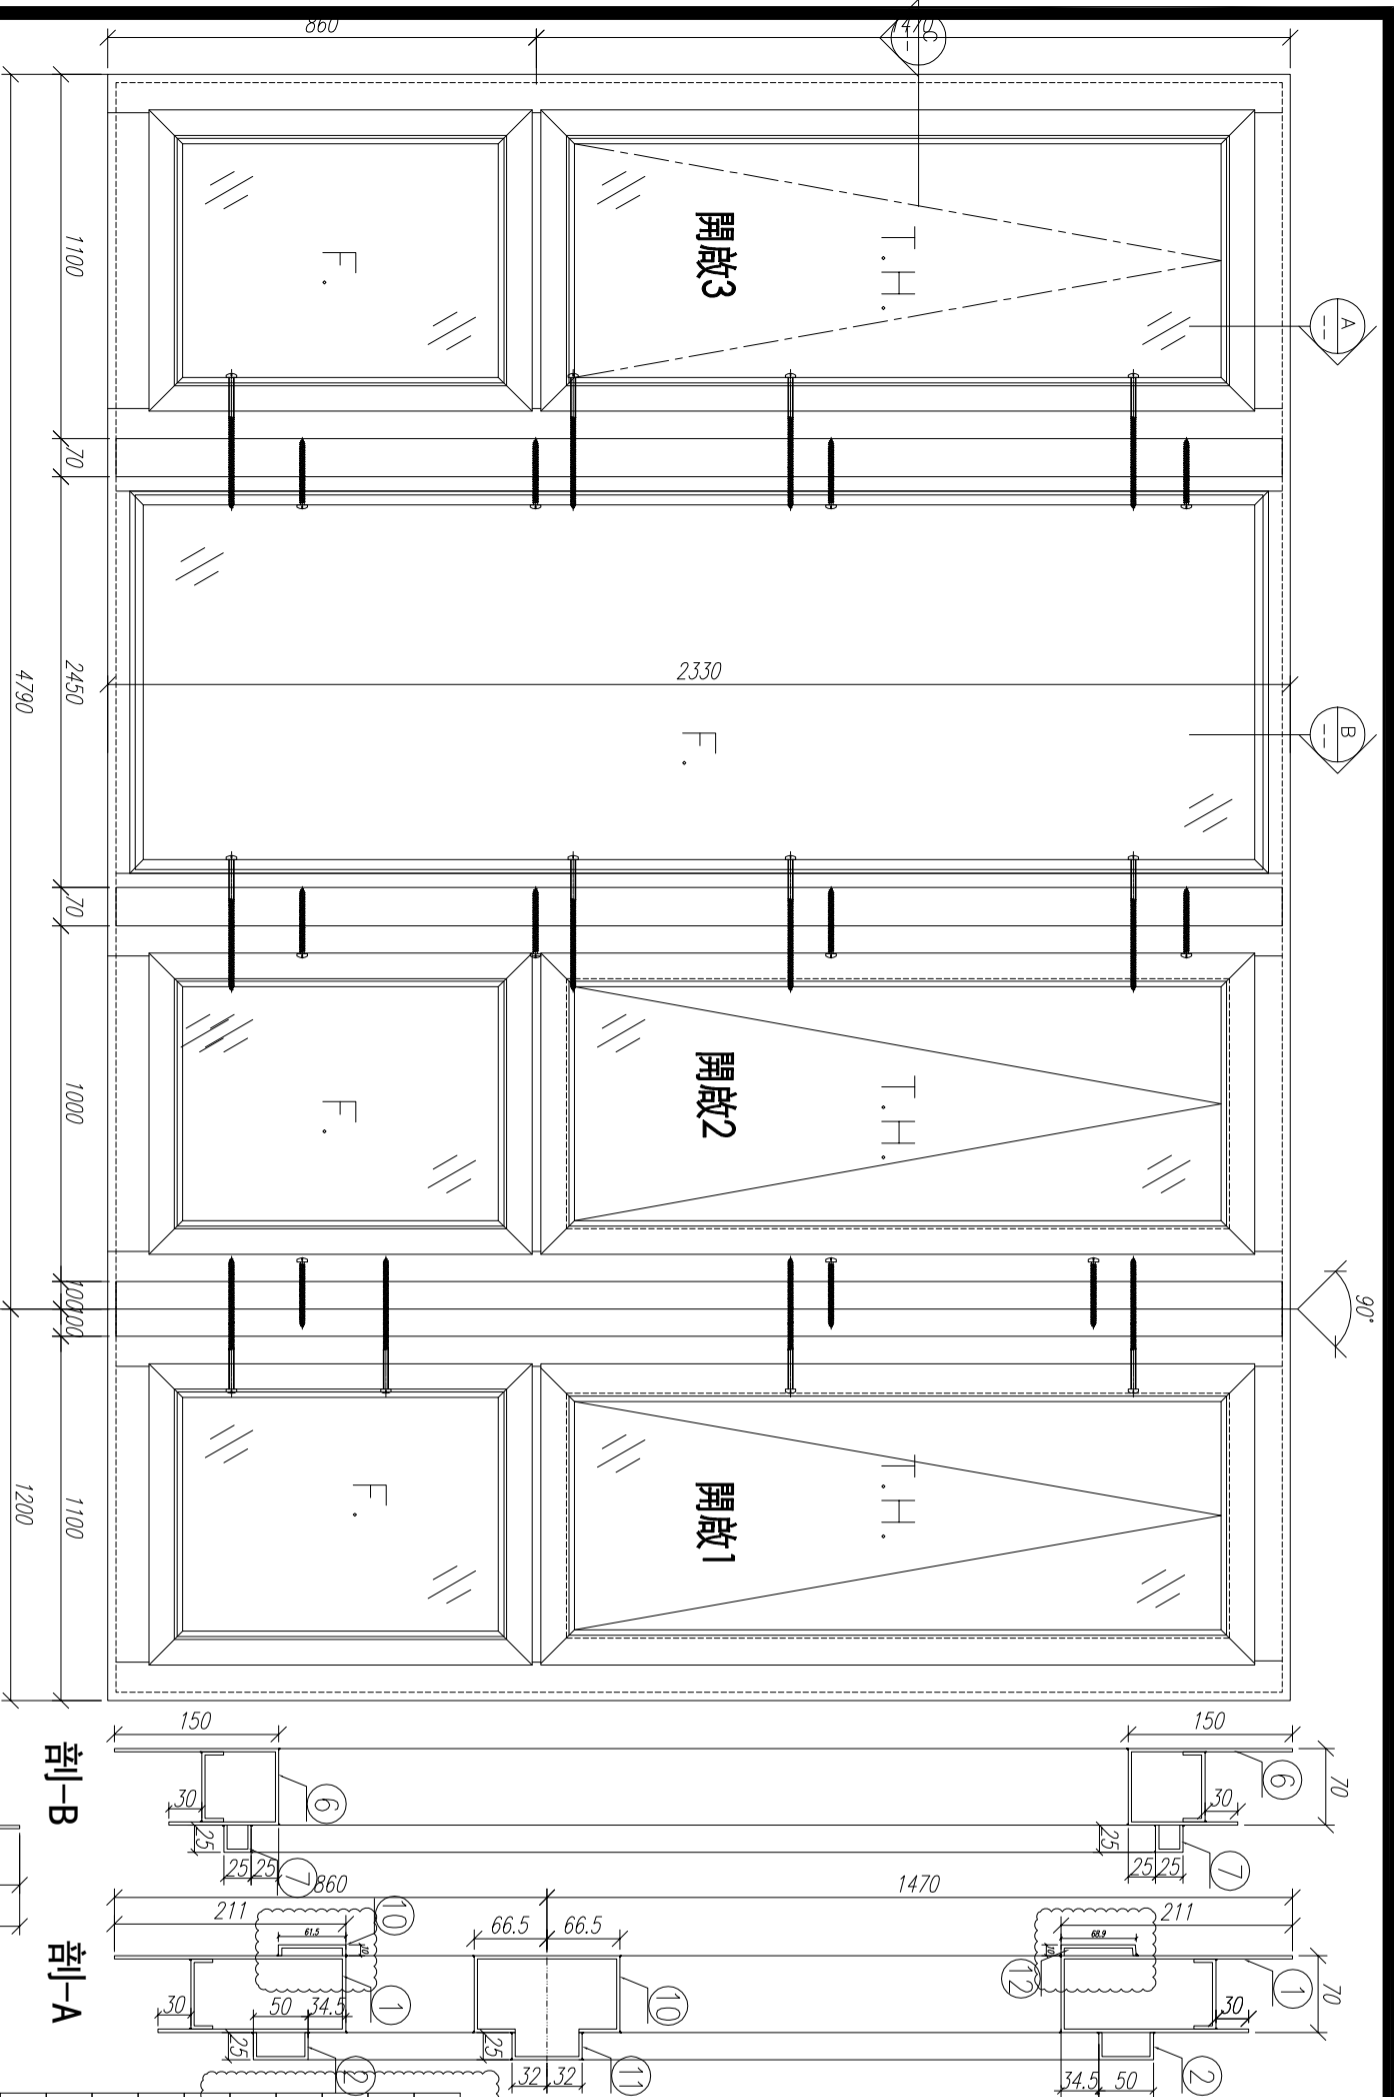


注：所有鋁折板連接位都要點焊接！

剖-C

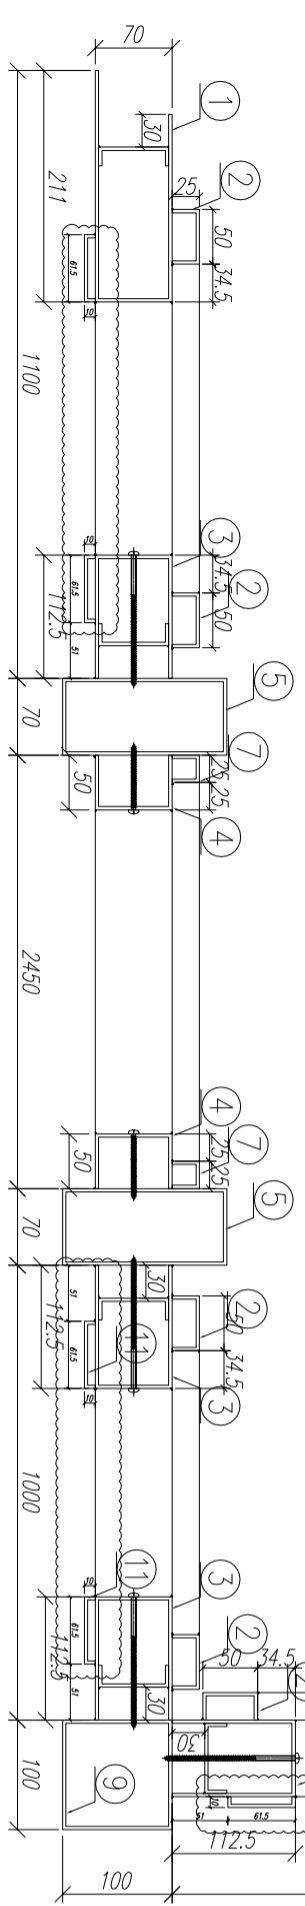

剖-B

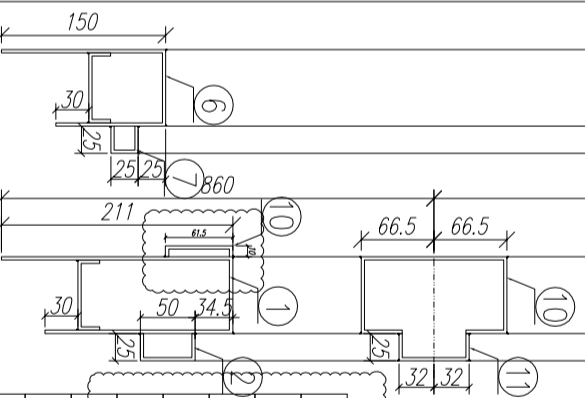






















剖-A

序号	材料編號	材料名稱	加工圖号	长度 L (MM)	单位	单樑小计数量	备注
1		邊金料		2330	支	2	GC
2		邊金料		2076	支	4	GC
3		開啓邊金料		2330	支	4	GC
4		固定邊金料		2330	支	2	GC
5		拼接通		2330	支	2	GC
6		開啓頂底橫料		576	支	4	GC
7		開啓頂底橫料		645	支	4	GC
8		固定頂底橫料		860	支	2	GC
9		固定邊金		2130	支	2	GC
10		固定頂底橫料		910	支	2	GC
11		固定槽		2300	支	4	GC
12		固定槽		540	支	4	GC
13		固定槽		830	支	2	GC
14		轉角通		2330	支	1	GC
15		中樑料		775	支	3	GC
16		中樑料		844	支	3	GC
17		固定槽		1100	支	2	GC
18		固定槽		1000	支	1	GC
19		固定槽		1100	支	2	GC
20		固定槽		1000	支	1	GC
21		固定槽		2038	支	6	GC

数量： 1
 材料： 详见本图附表
 表面处理： UCT806812XL-3
 制图： 郭上军
 日期： 2020.06.04
 审核： WSH
 Rev: C

美特铝质有限公司
 MIDI Aluminium Fabricator Ltd.

工程名称： 亞皆老街 / 試模窗
 图名： W3/T3A組裝圖
 图号： W3/T3A-150

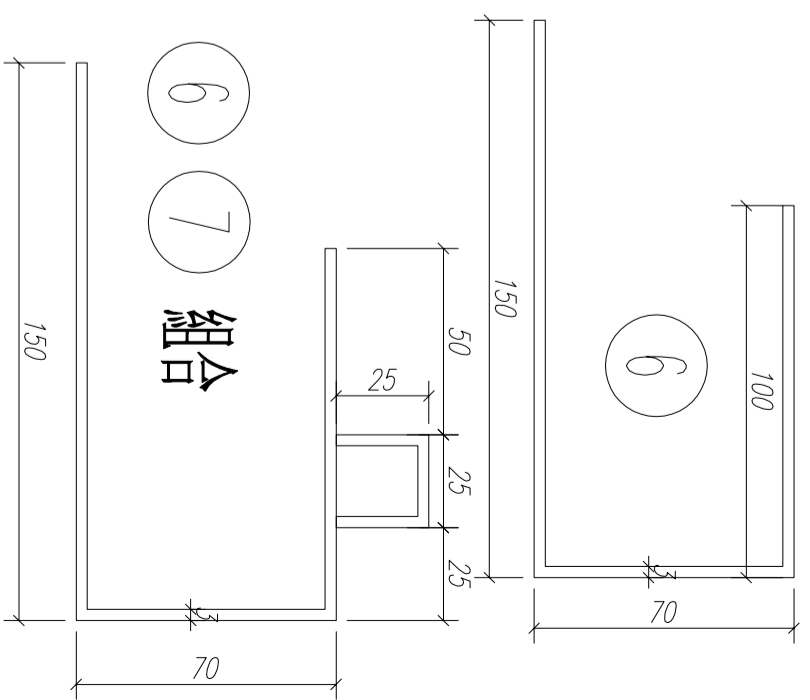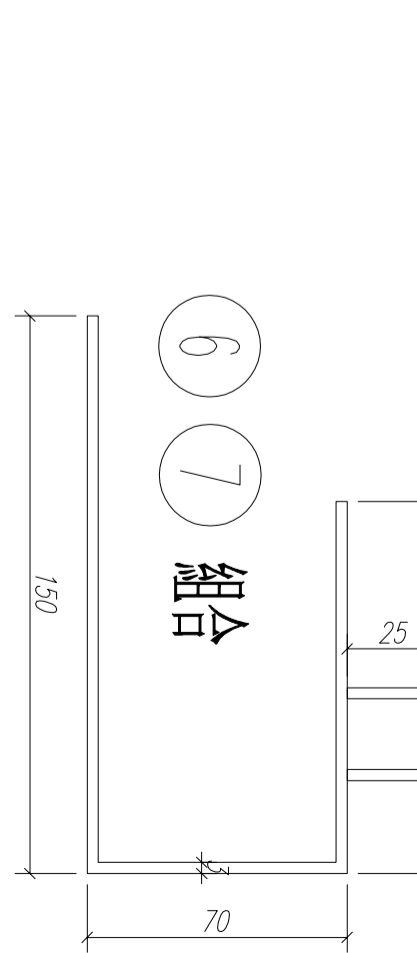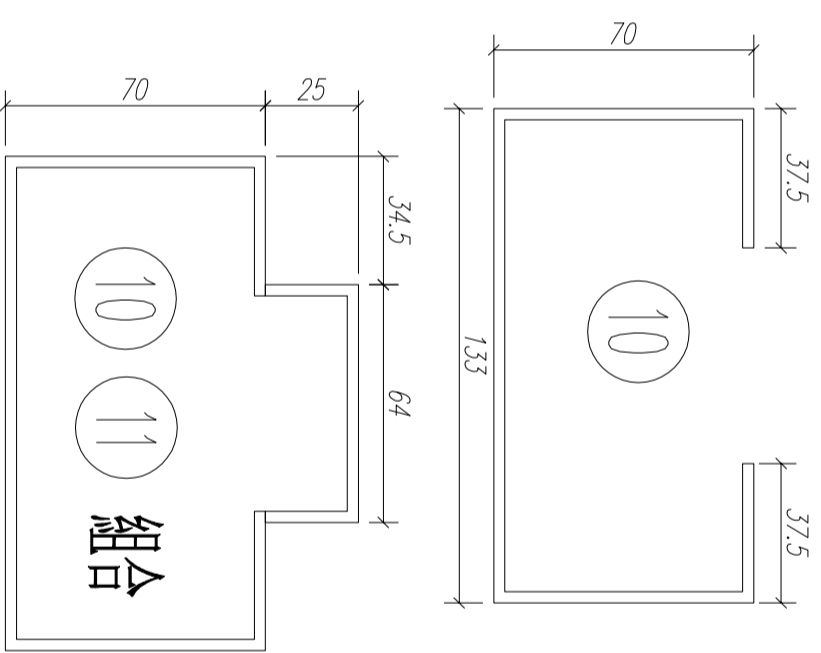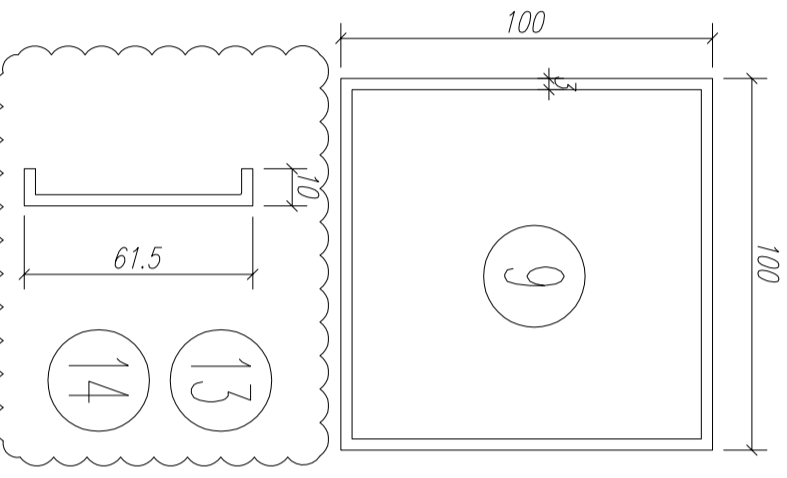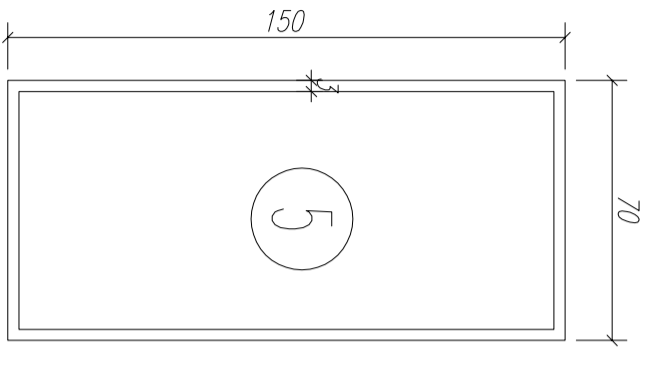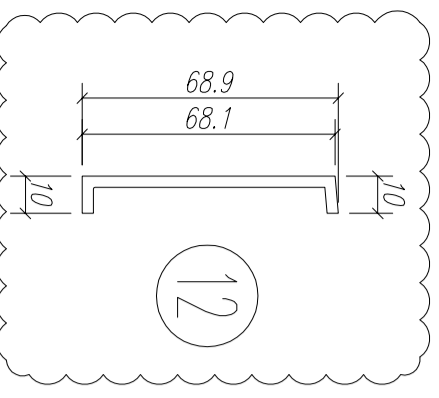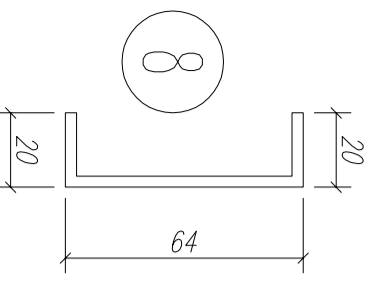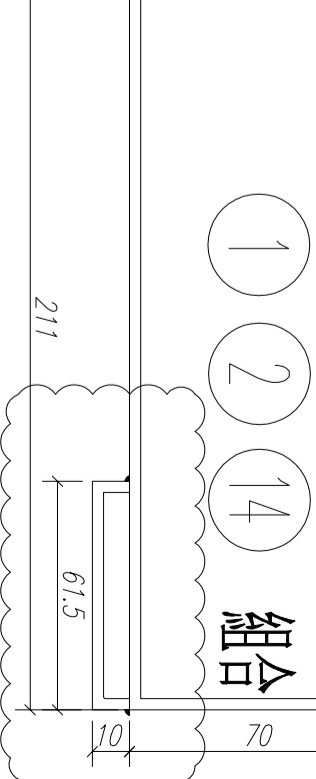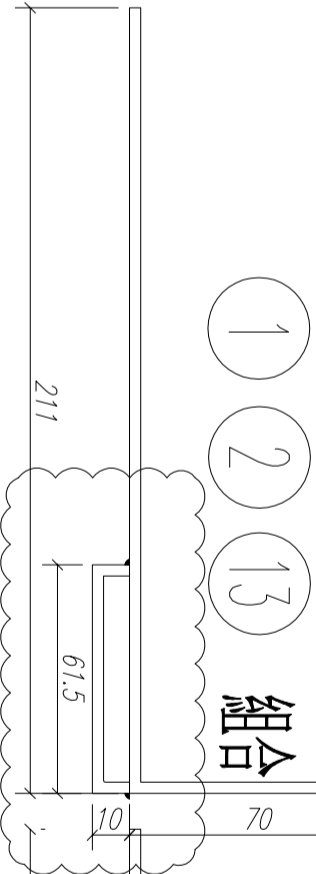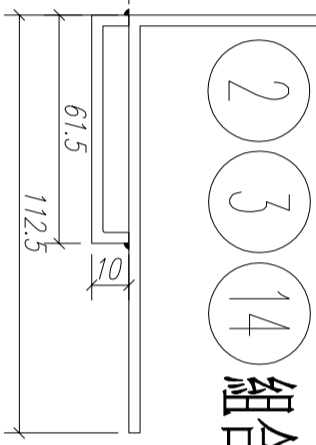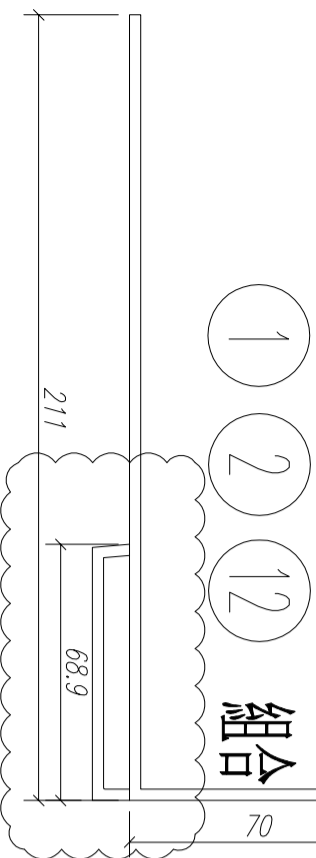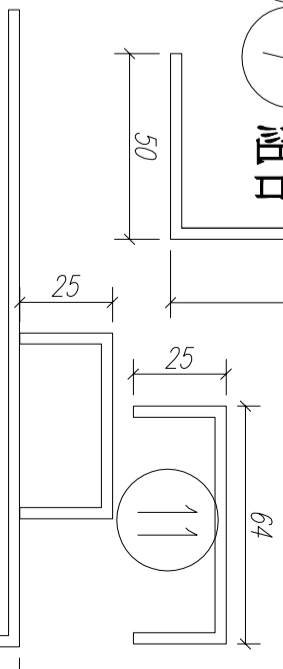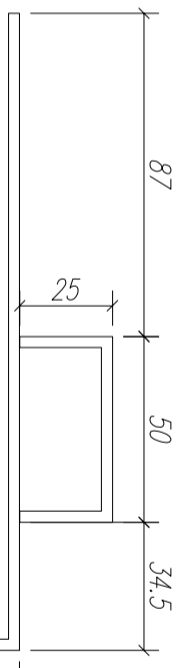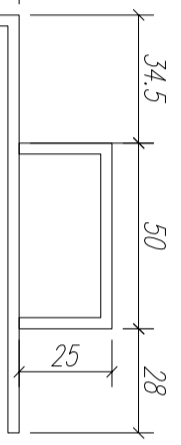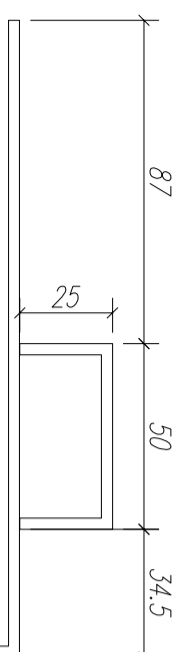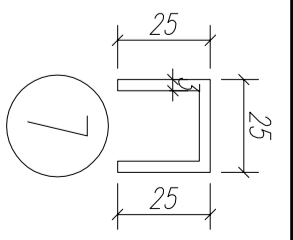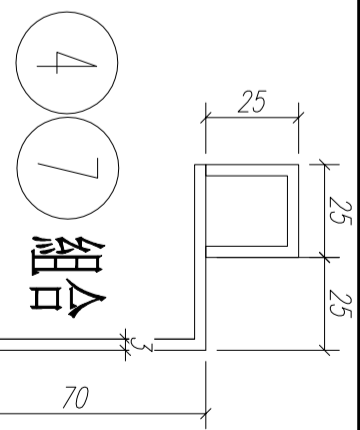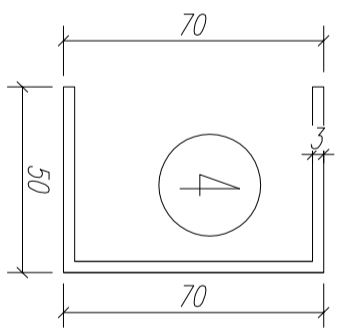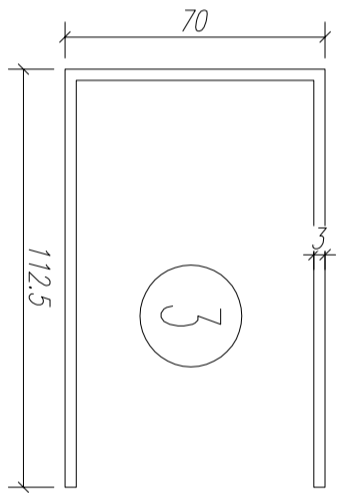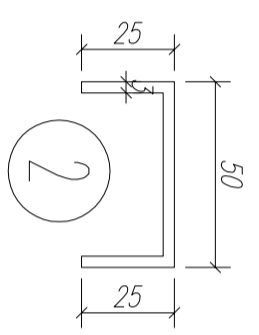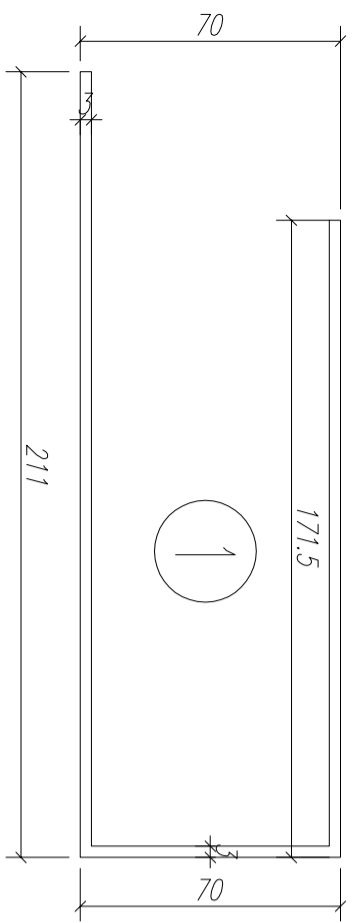

数量: 见附表

材料:

表面处理:

工程名称:

亞皆老街 / 試模窗

制图: 郭上军

日期:

比例:

校核:







Rev: A

图名: 铝折板截面图



图号: W3/T3A-150-1





美特铝质有限公司
MIDI Aluminium Fabricator Ltd.

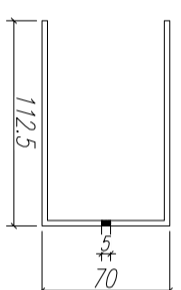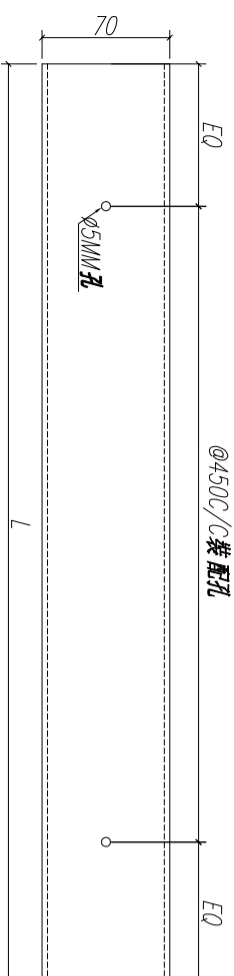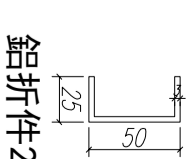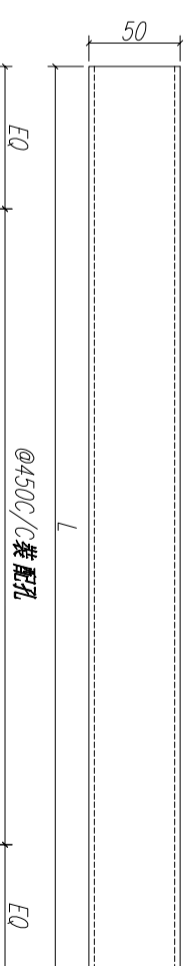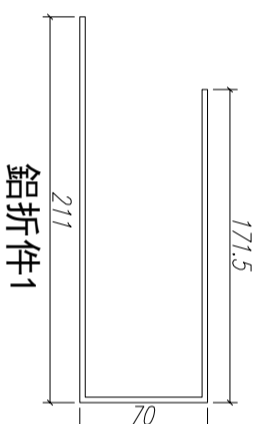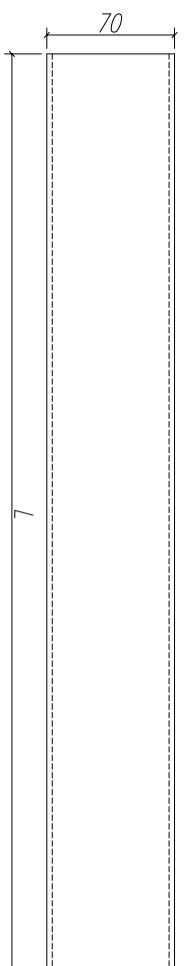



鋁折件3

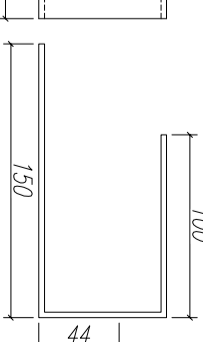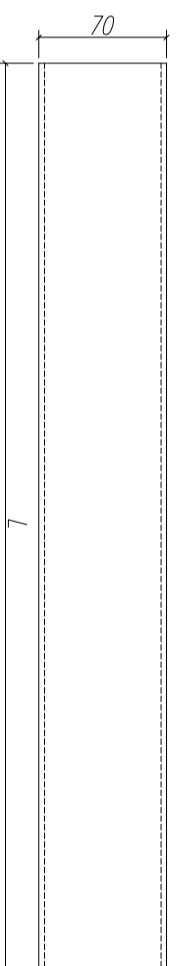



鋁折件6

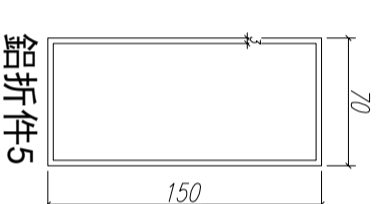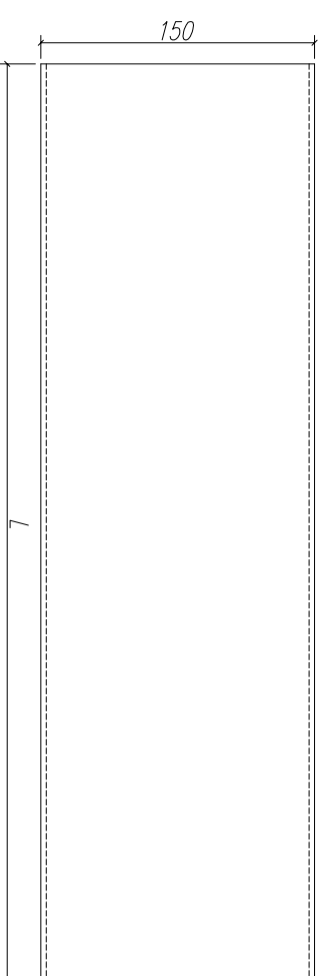



鋁折件5

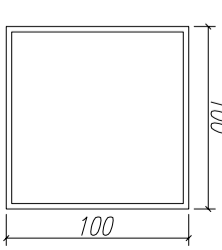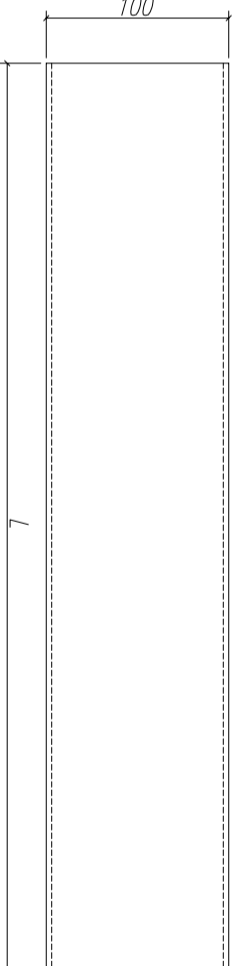



鋁折件9

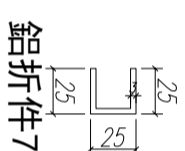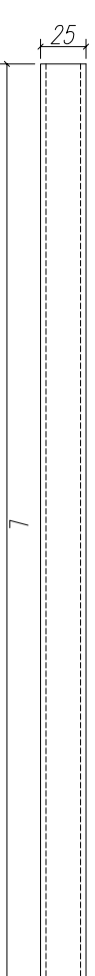



鋁折件7

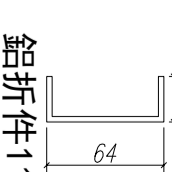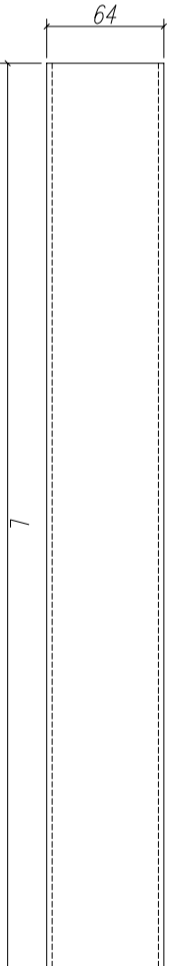



鋁折件11

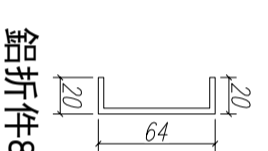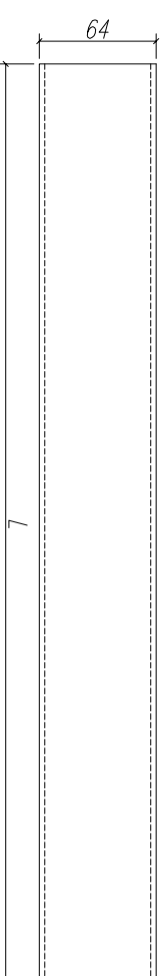


鋁折件8

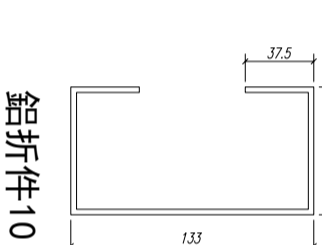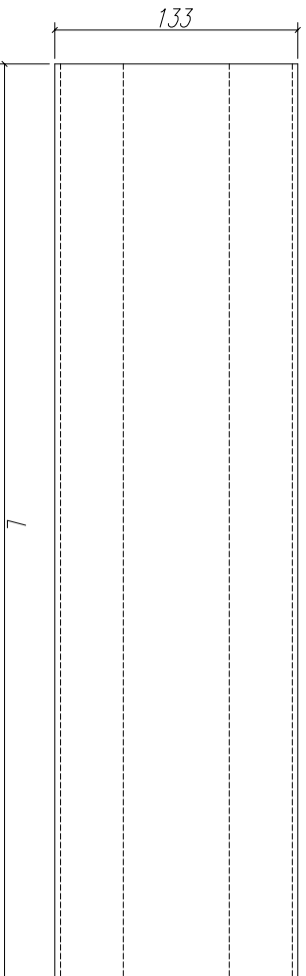


鋁折件10

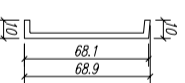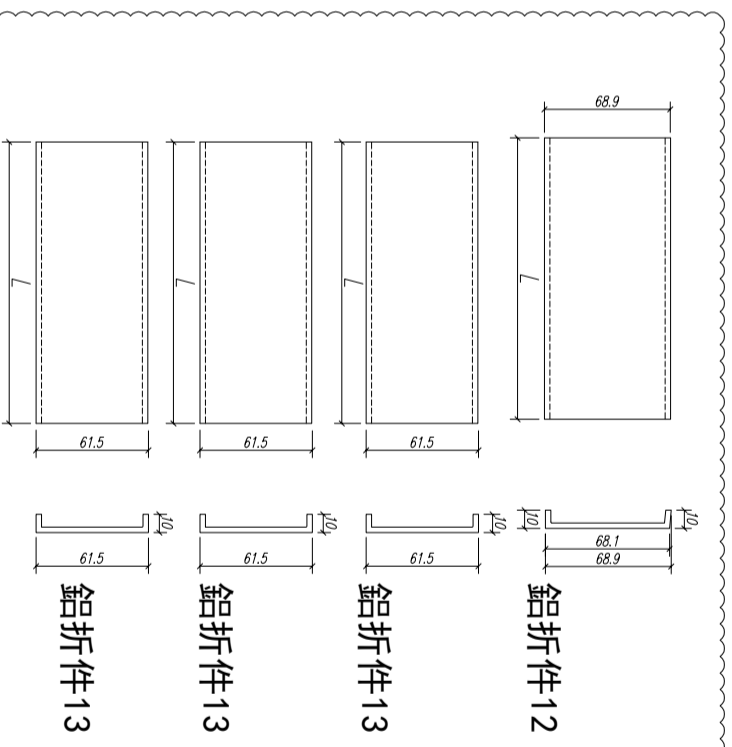


鋁折件12

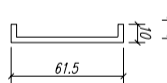

鋁折件13

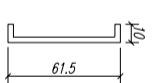

鋁折件13

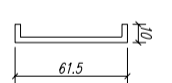









鋁折件13

数量:	材料: 详见本图附表	表面处理:
制图: 郭上军	日期: 2020.06.04	审核: WSH
	校核: WSH	Rev: A



工程名称: 亞皆老街 / 試模窗
图名: 鋁折件加工圖
图号: W3/73A-150-2

序號	材料名稱	長度 L (MM)	單位	數量	備注
1	鋁折件1	2330	支	2	企邊用
2	鋁折件1	775	支	6	頂底橫用
3	鋁折件2	2076	支	6	企邊用
4	鋁折件2	844	支	6	頂底橫用
5	鋁折件3	2330	支	4	企邊用
6	鋁折件4	2330	支	2	企邊用
7	鋁折件5	2330	支	2	企邊用
8	鋁折件6	2350	支	2	頂底橫用
9	鋁折件7	2130	支	2	企邊用
10	鋁折件7	2400	支	2	頂底橫用
11	鋁折件8	2300	支	6	企邊用
12	鋁折件8	2320	支	2	頂底橫用
13	鋁折件8	740	支	6	頂底橫用
14	鋁折件9	2330	支	1	轉角企通
15	鋁折件10	775	支	3	中橫料用
16	鋁折件11	844	支	3	中橫料用
17	鋁折件12	1100	支	2	頂橫用
18	鋁折件12	1000	支	1	頂橫用
19	鋁折件13	1100	支	2	底橫用
20	鋁折件13	1000	支	1	底橫用
21	鋁折件13	2038	支	6	企邊用

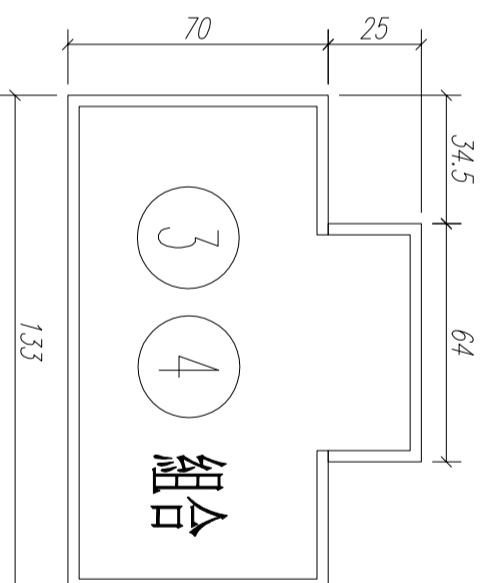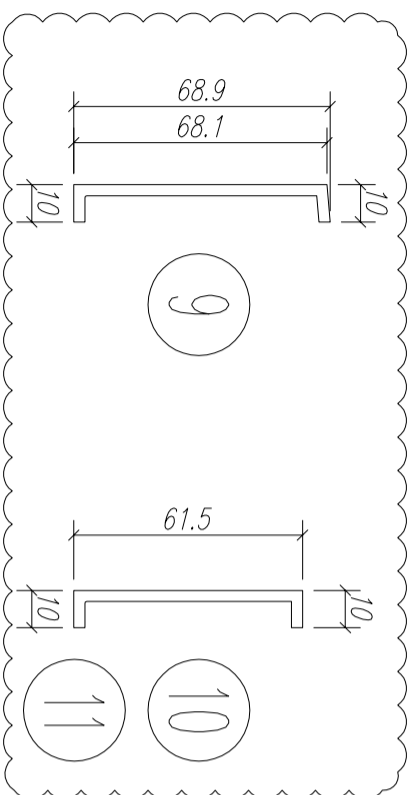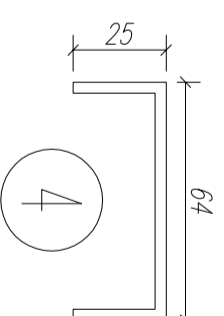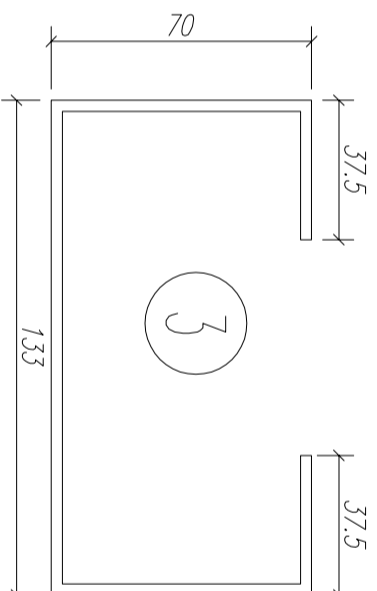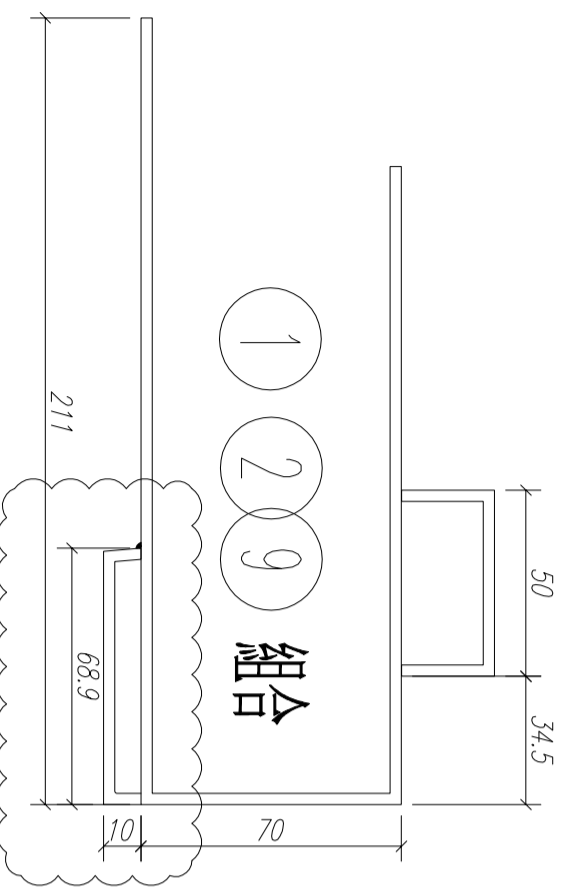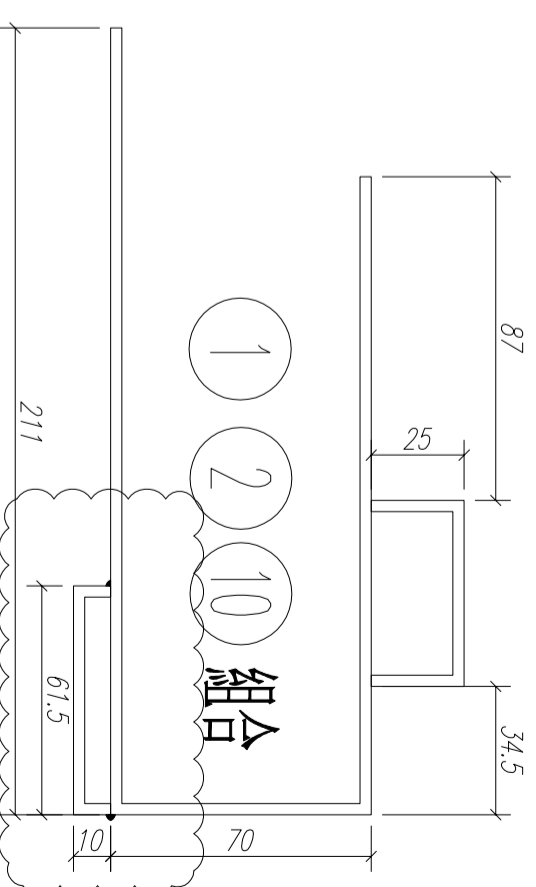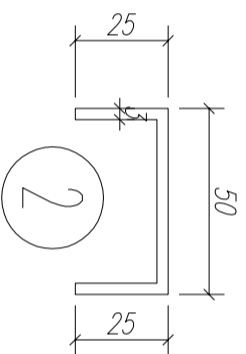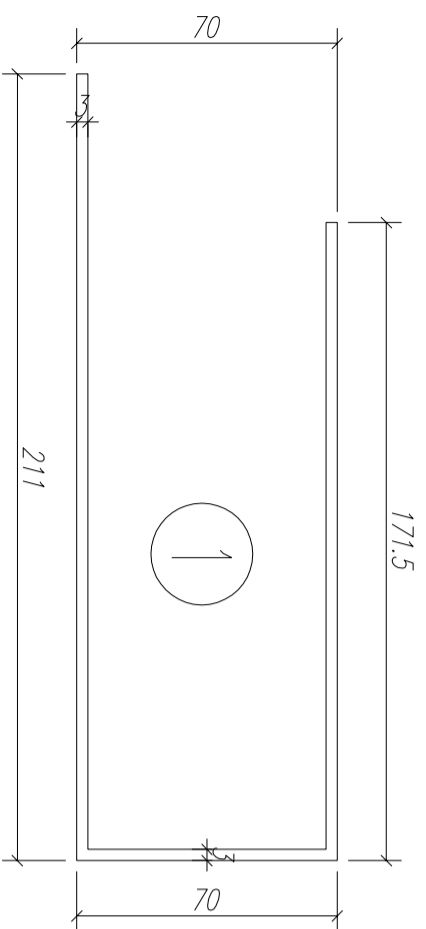

数量: 见附表

材料:

表面处理:


制图: 郭上军

日期:

比例:

审核:

Rev: A

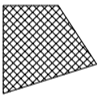


美特铝质有限公司
MIDI Aluminium Fabricator Ltd.



工程名称: 亞皆老街 / 佛沙窗

图名: 鋁折板截面圖



图号: W8/T1A-1

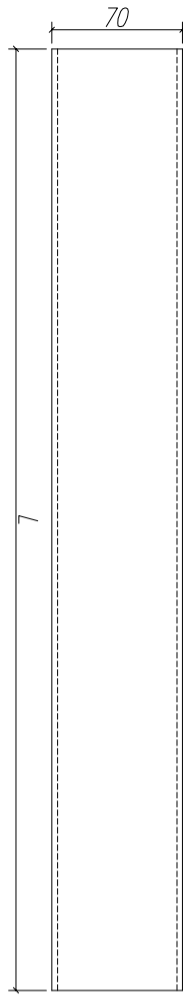



鋁折件1

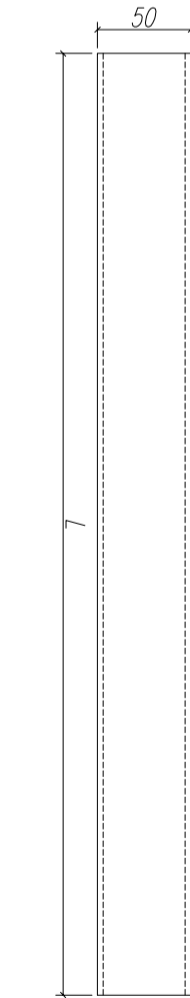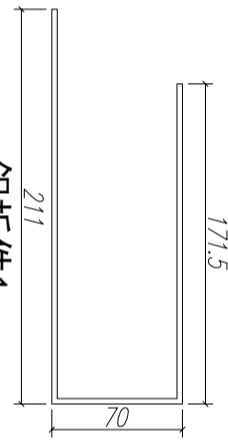



鋁折件2

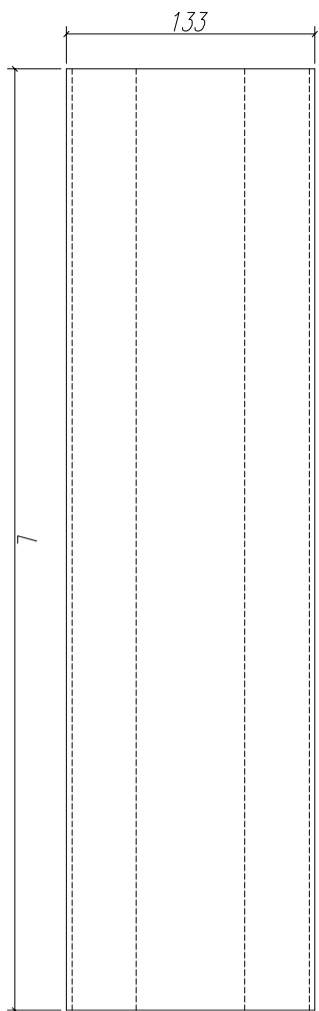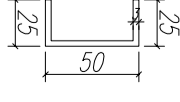



鋁折件3

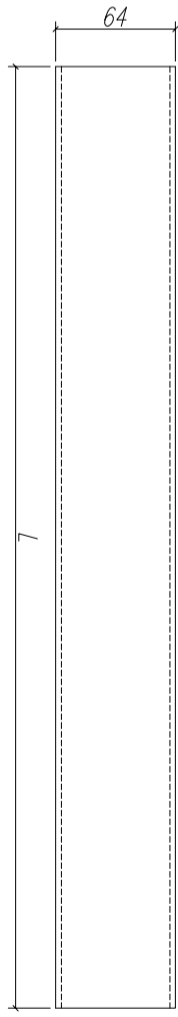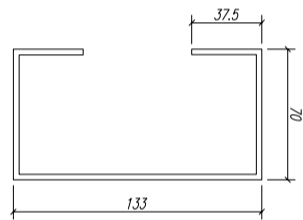

鋁折件4

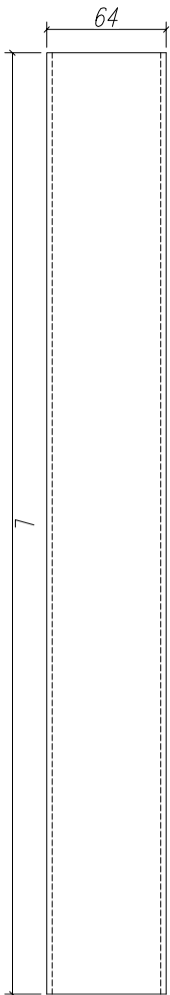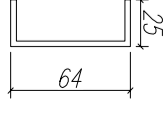


鋁折件8

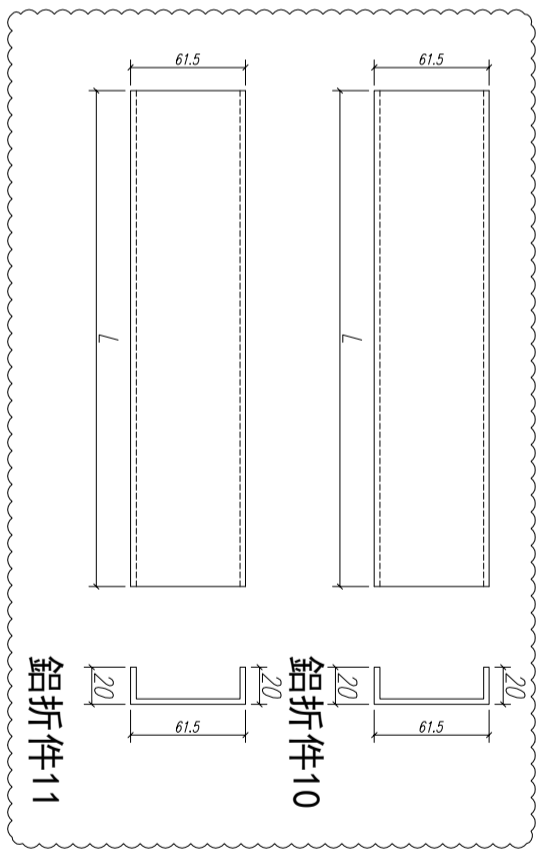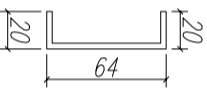


鋁折件10

鋁折件11

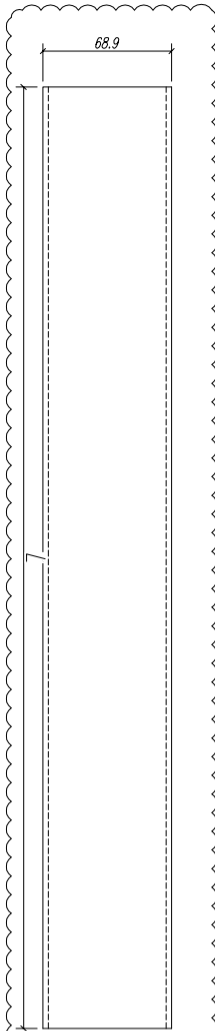

鋁折件9

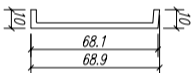

序號	材料名稱	長度 L (MM)	單位	數量	備注
1	鋁折件1	2330	支	2	企邊用
2	鋁折件1	1277	支	2	頂底橫用
3	鋁折件2	2076	支	2	企邊用
4	鋁折件2	1346	支	2	頂底橫用
5	鋁折件3	1907	支	1	企料用
6	鋁折件4	1976	支	1	企料用
7	鋁折件8	2300	支	2	企邊用
8	鋁折件8	1240	支	2	頂底橫用
9	鋁折件9	1278	支	1	頂橫用
10	鋁折件10	1278	支	1	底橫用
11	鋁折件11	2038	支	2	企邊用

數量:

材料: 詳見本圖附表

表面處理:

制圖: 郭上軍

日期: 2020.06.04

審核:

Rev: A





美特鋁質有限公司

MIDI Aluminium Fabricator Ltd.


工程名稱: 亞皆老街 / 試模窗

圖名: 鋁折件加工圖

圖號: W8/T1A-2

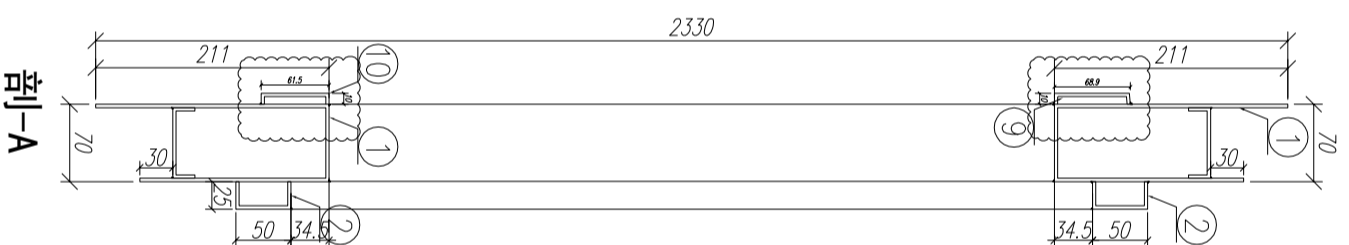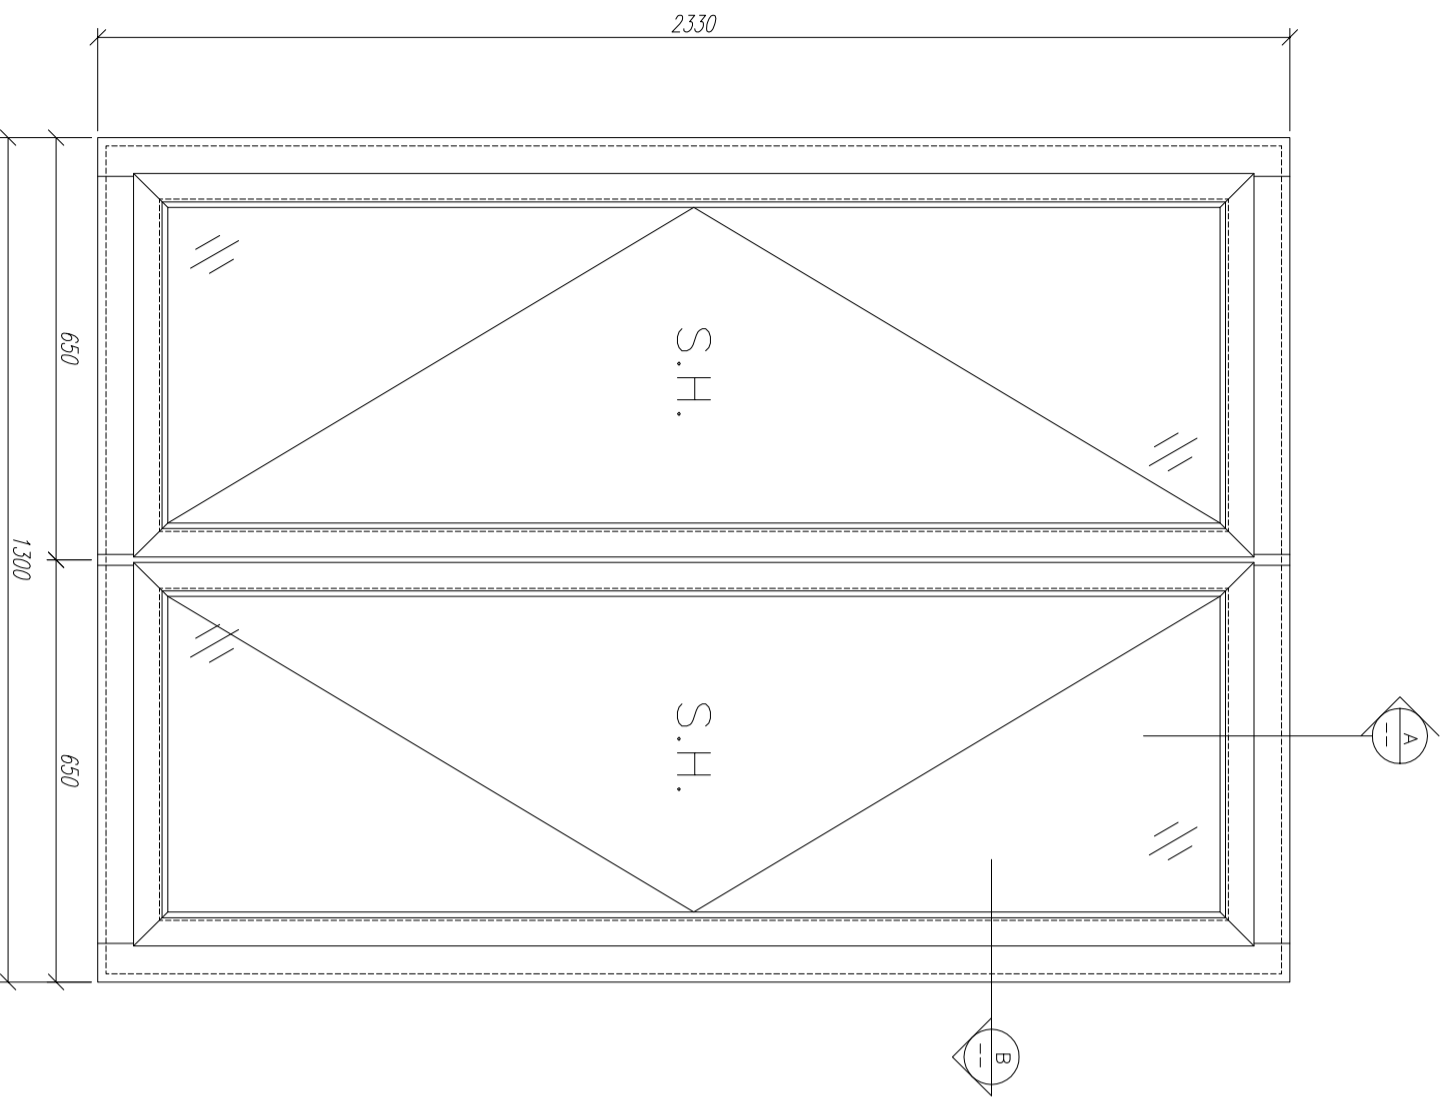

適用窗號： W5/T1C. W5/T2C. W5/T3C

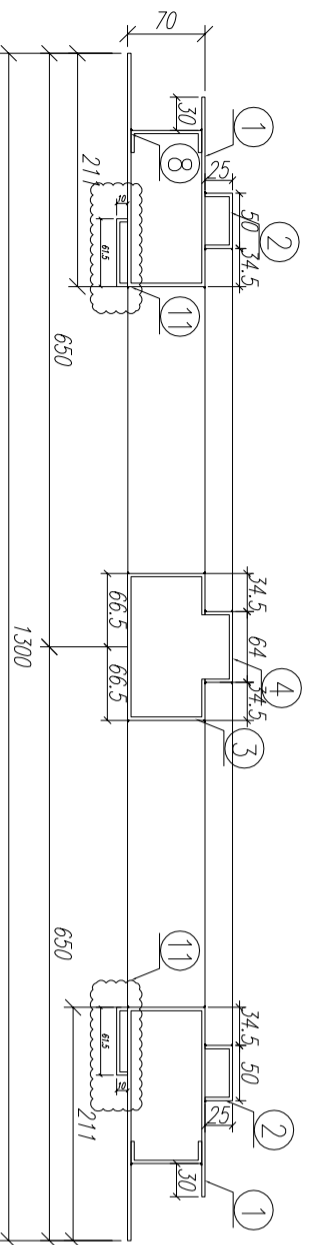

11	固定槽	鋁板1	***	2038	支	2	GC
10	固定槽	鋁板0	***	878	支	1	GC
9	固定槽	鋁板9	***	878	支	1	GC
8	固定槽	鋁板8	***	840	支	2	GC
7	固定槽	鋁板8	***	2300	支	2	GC
6	開啓頂啟機料	鋁板2	***	946	支	2	GC
5	開啓頂啟機料	鋁板1	***	877	支	2	GC
4	中企料	鋁板4	***	1976	支	1	GC
3	中企料	鋁板3	***	1907	支	1	GC
2	邊企料	鋁板2	***	2076	支	2	GC
1	邊企料	鋁板1	***	2330	支	2	GC

序号	材料編號	材料名稱	加工圖号	长度 L (MM)	单位	单控小计		备注
						数量	量	
11								
10								
9								
8								
7								
6								
5								
4								
3								
2								
1								

剖-B

剖-A

数量： 1

材料： 详见本图附表

表面处理： UC1806812XL-3

制图： 郭上軍

日期： 2020.06.04

审核： WSH

审核：

Rev: C











美特铝质有限公司
MID Aluminum Fabricator Ltd.

工程名称： 亞皆老街 / 試模窗

图名： W8/T1A組裝圖

图号： W5/T1C

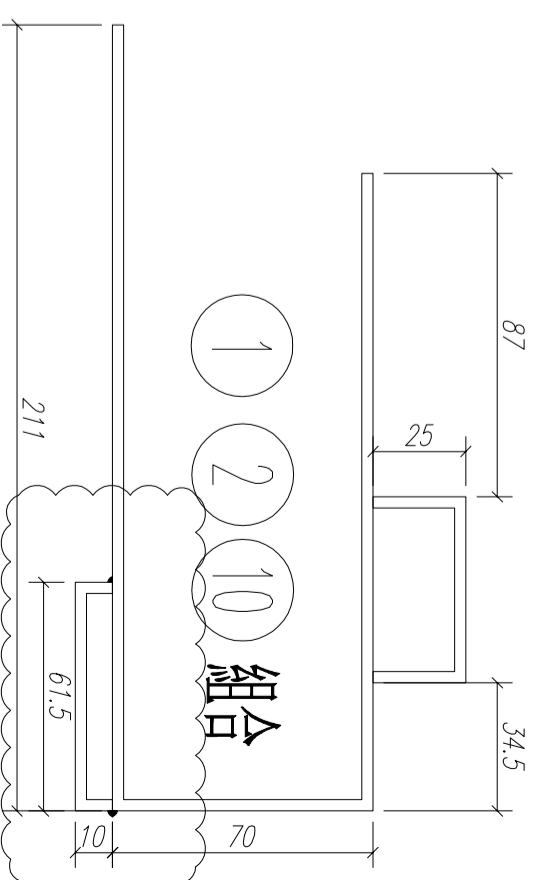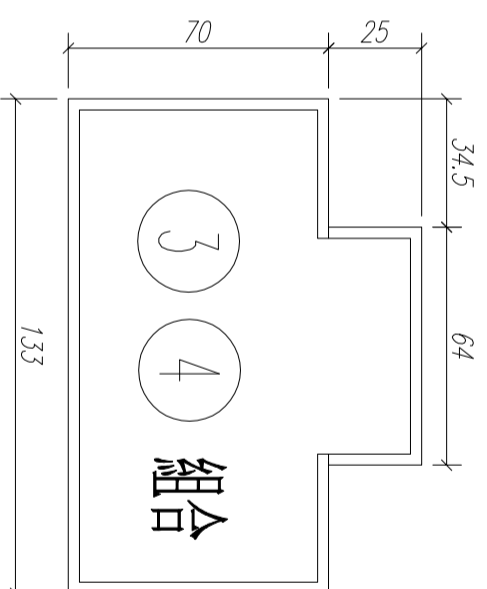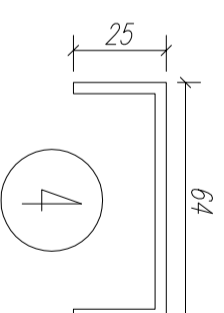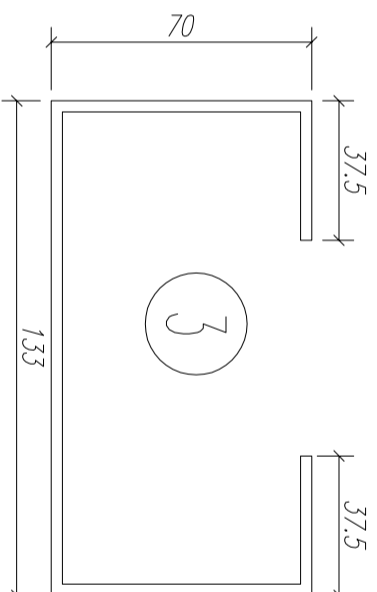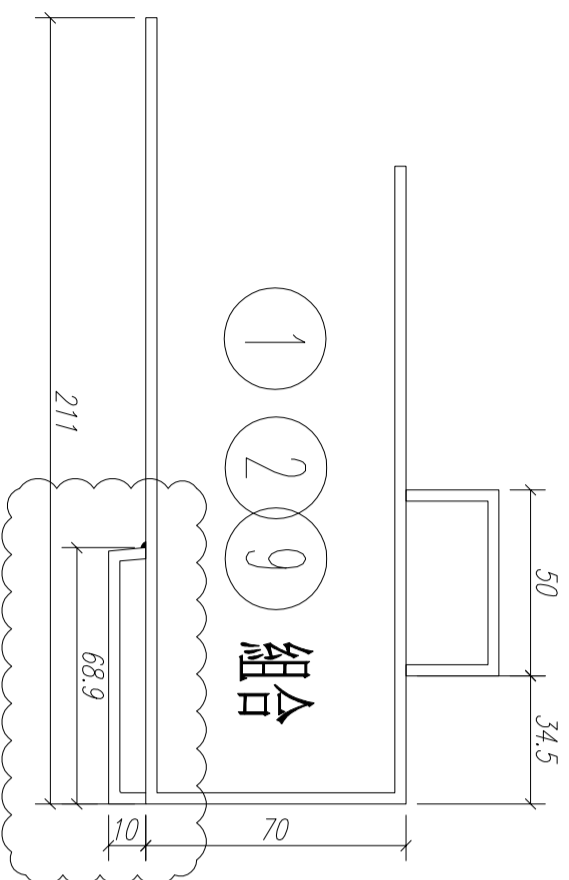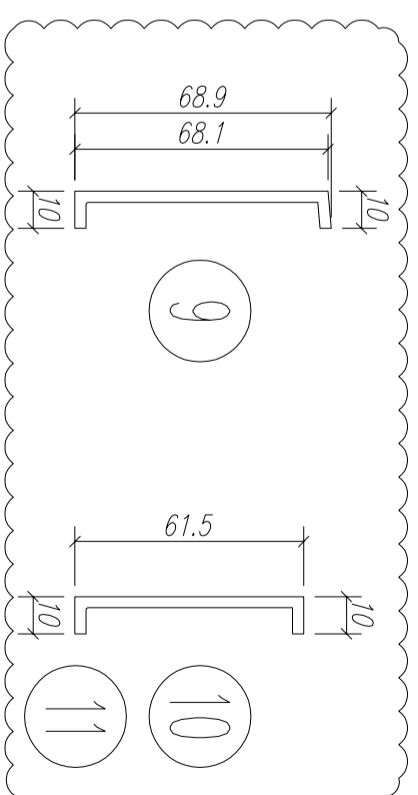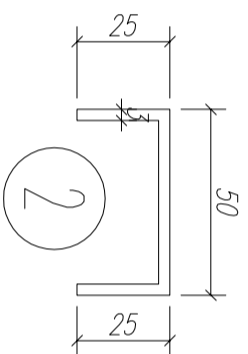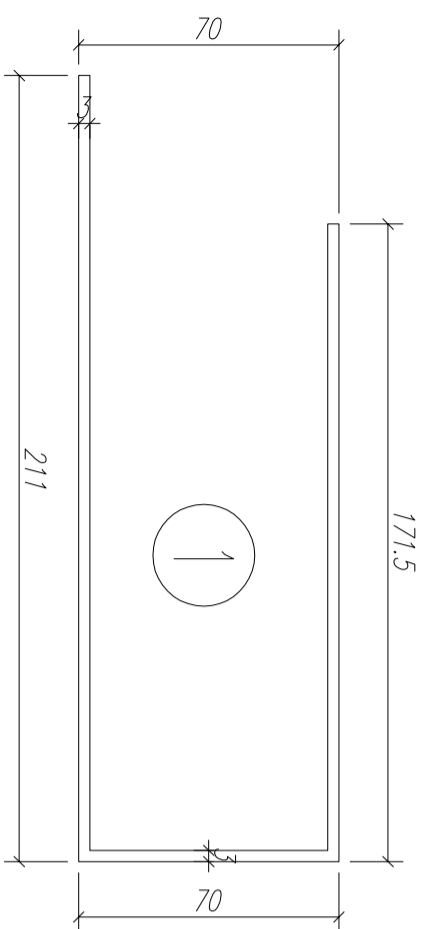

数量: 见附表

材料:

表面处理:


制图: 郭上军

日期:

比例:

审核:

Rev: A

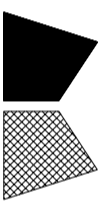



美特铝质有限公司
MIDI Aluminium Fabricator Ltd.

工程名称:



亞皆老街 / 佛沙窗

图名: 铝折板截面圖



图号: W5/T1C-1

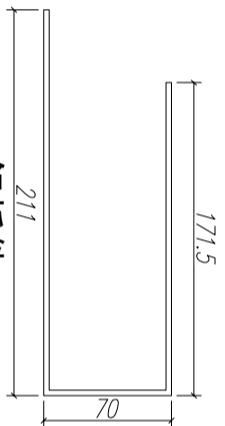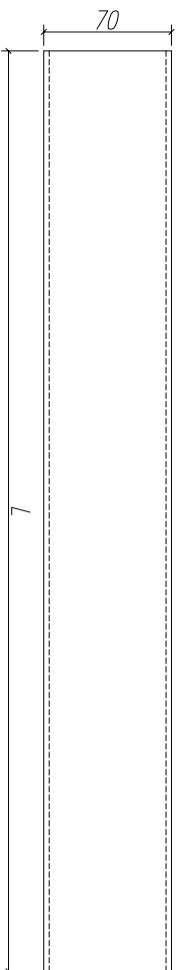



鋁折件1

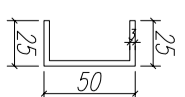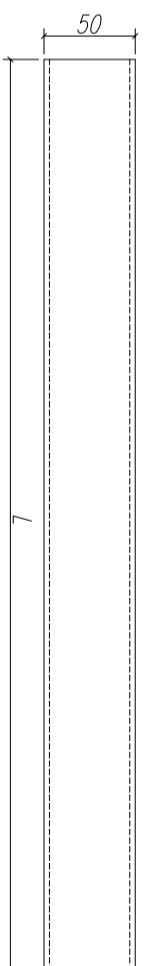



鋁折件2

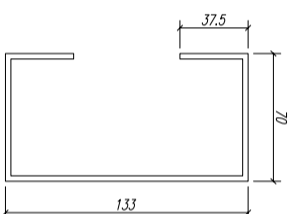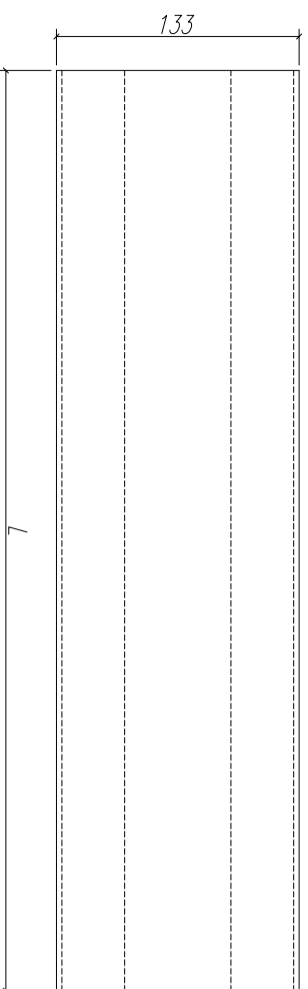



鋁折件3

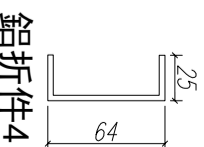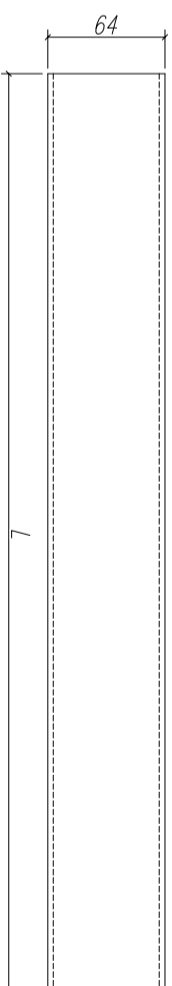

鋁折件4

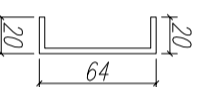
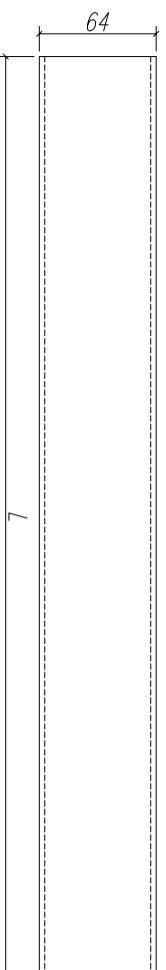


鋁折件8

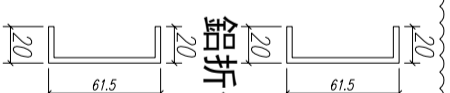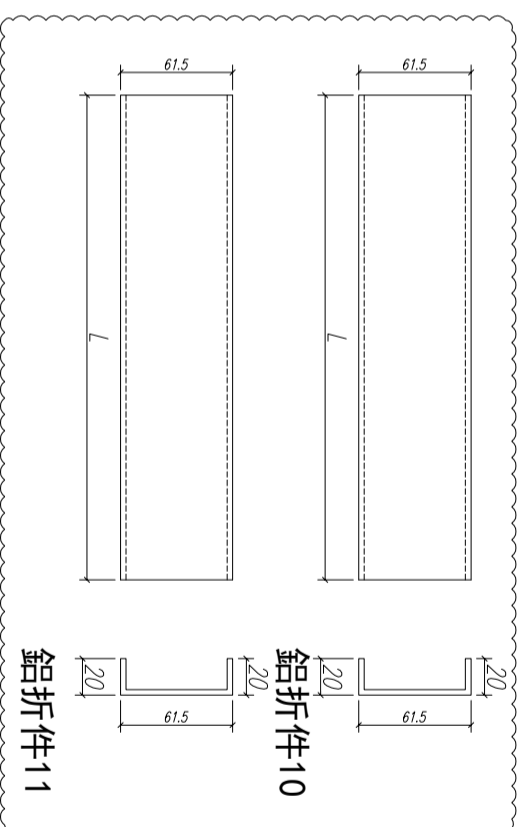

鋁折件10

鋁折件11

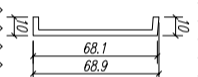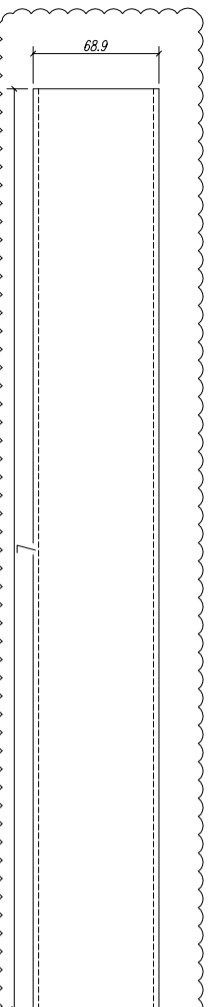

鋁折件9

序號	材料名稱	長度 L (MM)	單位	數量	備注
1	鋁折件1	2330	支	2	企邊用
2	鋁折件1	877	支	2	頂底橫用
3	鋁折件2	2076	支	2	企邊用
4	鋁折件2	946	支	2	頂底橫用
5	鋁折件3	1907	支	1	企料用
6	鋁折件4	1976	支	1	企料用
7	鋁折件8	2300	支	2	企邊用
8	鋁折件8	840	支	2	頂底橫用
9	鋁折件9	878	支	1	頂橫用
10	鋁折件10	878	支	1	底橫用
11	鋁折件11	2038	支	2	企邊用

數量:

材料: 詳見本圖附表

表面處理:

制圖: 郭上軍

日期: 2020.06.04

校核: WSH

審核:

Rev: A






美特鋁質有限公司
MIDI Aluminium Fabricator Ltd.

工程名稱: 亞皆老街 / 試模窗

圖名: 鋁折件加工圖

圖號: W5/T10-2

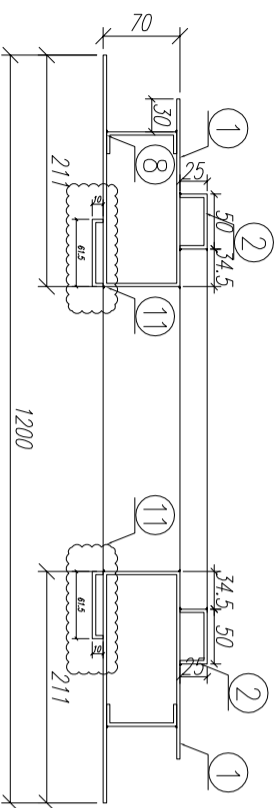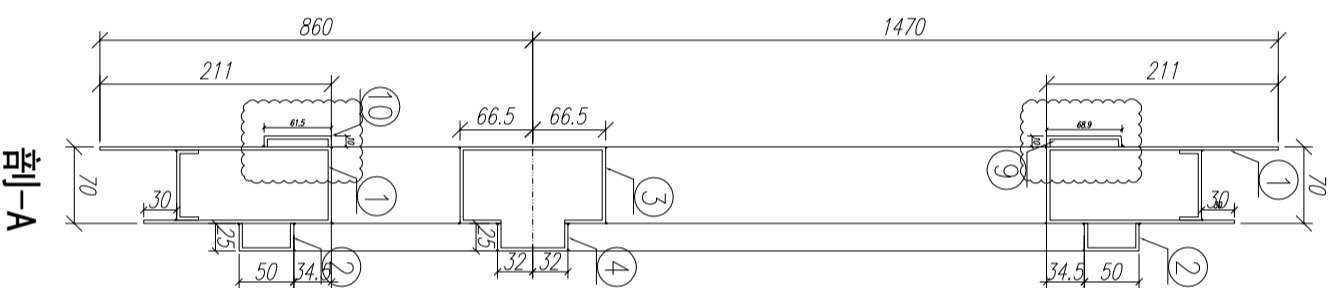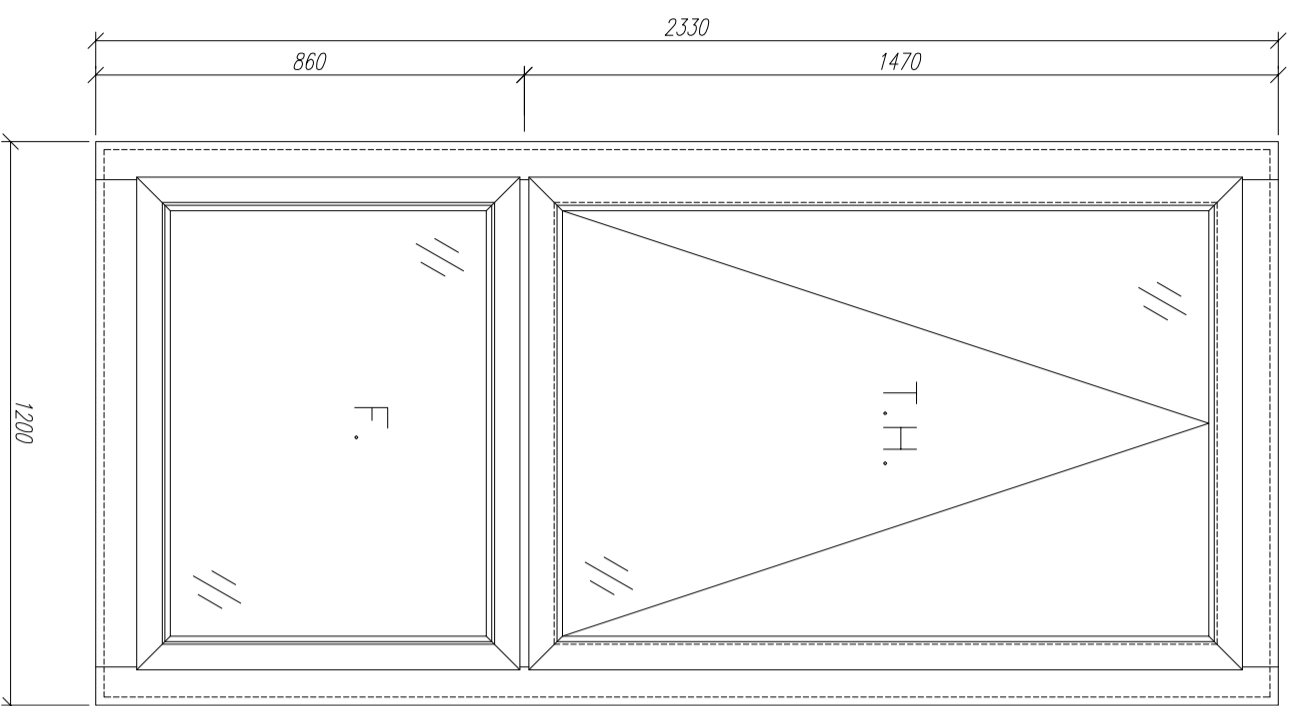

剖-B

剖-A

序号	材料編號	材料名稱	加工圖號	长度 L (MM)	单位	单樁小计数量	备注
11	固定槽	鋁折板1	***	2038	支	2	GC
10	固定槽	鋁折板10	***	778	支	1	GC
9	固定槽	鋁折板9	***	778	支	1	GC
8	固定槽	鋁折板8	***	740	支	2	GC
7	固定槽	鋁折板8	***	2300	支	2	GC
6	中橫料	鋁折板4	***	846	支	1	GC
5	中橫料	鋁折板3	***	777	支	1	GC
4	開啓頂底橫料	鋁折板2	***	846	支	2	GC
3	開啓頂底橫料	鋁折板1	***	777	支	2	GC
2	邊企料	鋁折板2	***	2076	支	2	GC
1	邊企料	鋁折板1	***	2330	支	2	GC

数量: 1 材料: 详见本图附表 表面处理: UCT806812XL-3

制图: 郭上军 日期: 2020.06.04 审核: WSH








Rev: C

美特铝质有限公司
MIDI Aluminium Fabricator Ltd.

工程名称: 亞皆老街 / 試模窗

图名: W6/T1A組裝圖

图号: W6/T1A

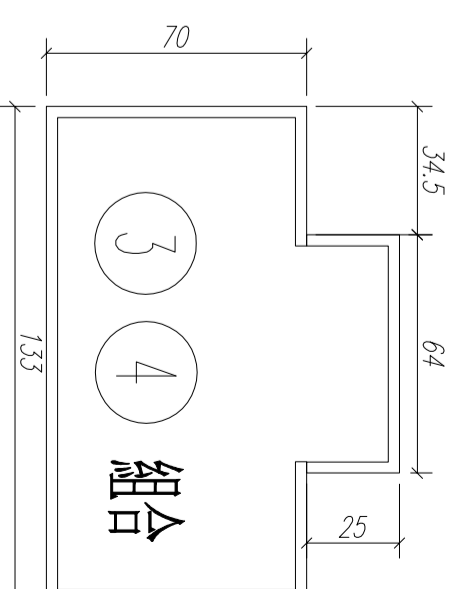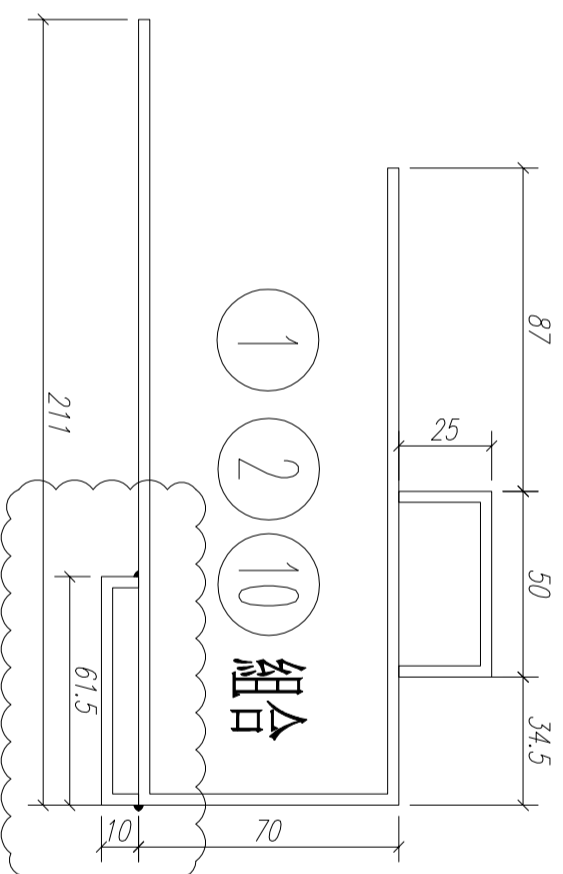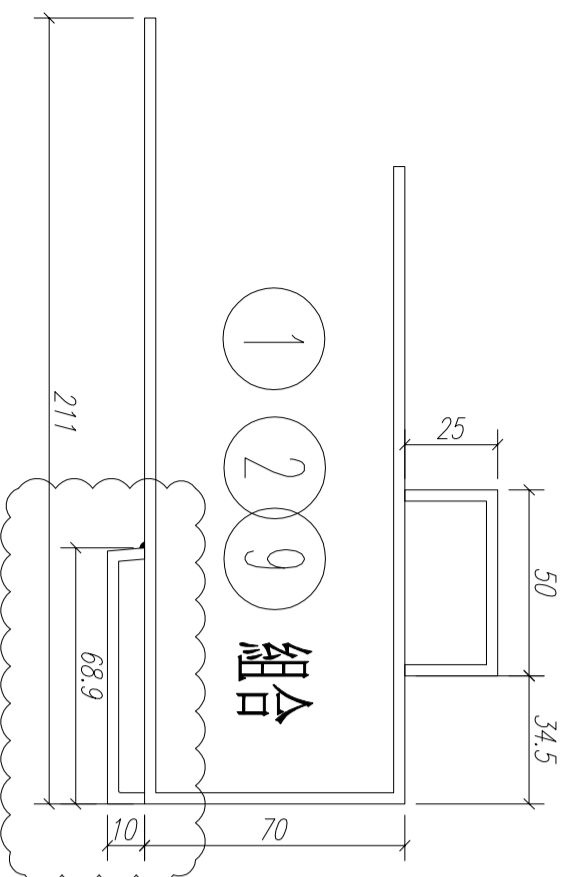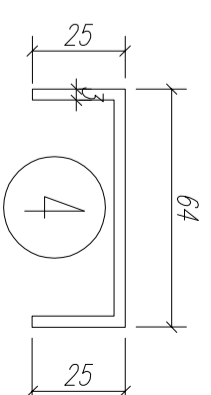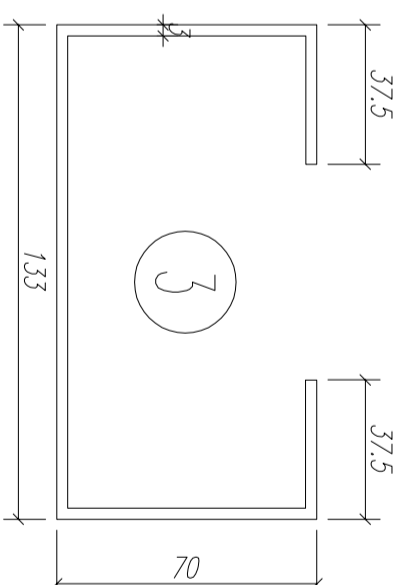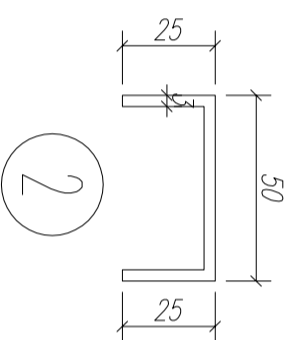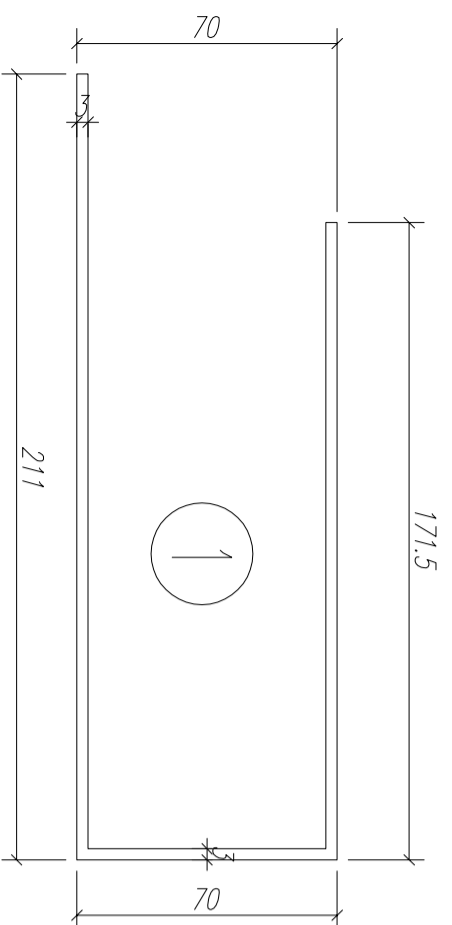

数量: 见附表

材料:

表面处理:


制图: 郭上军

日期:

比例:

校核:

Rev: A


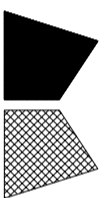


美特铝质有限公司
MIDI Aluminium Fabricator Ltd.



工程名称: 亞皆老街 / 佛沙窗

图名: 鋁折板截面圖



图号: W6/T1A-1

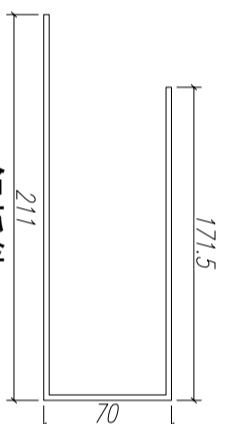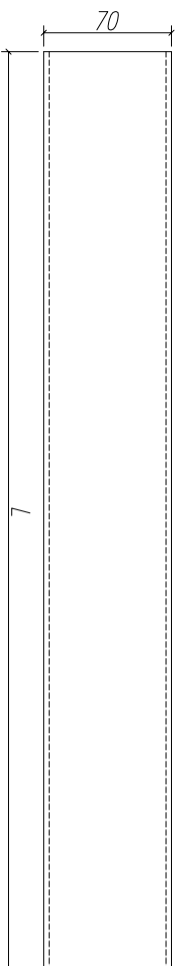



鋁折件1

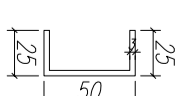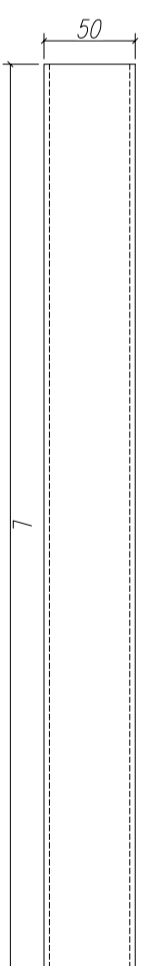



鋁折件2

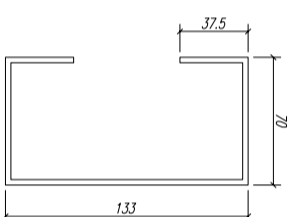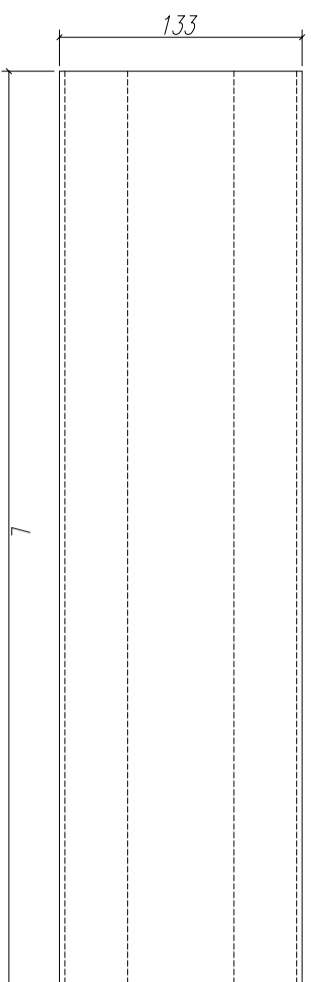



鋁折件3

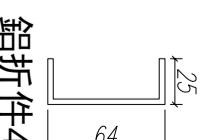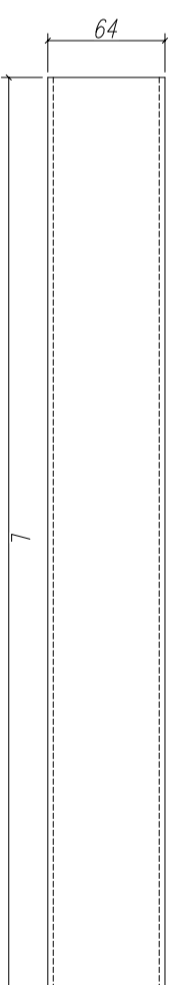

鋁折件4

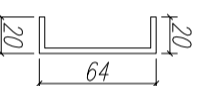
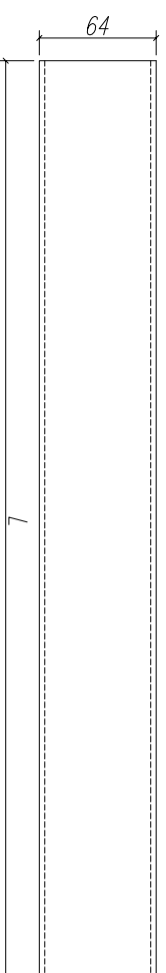


鋁折件8

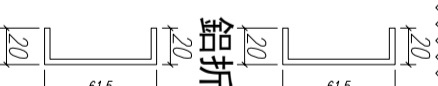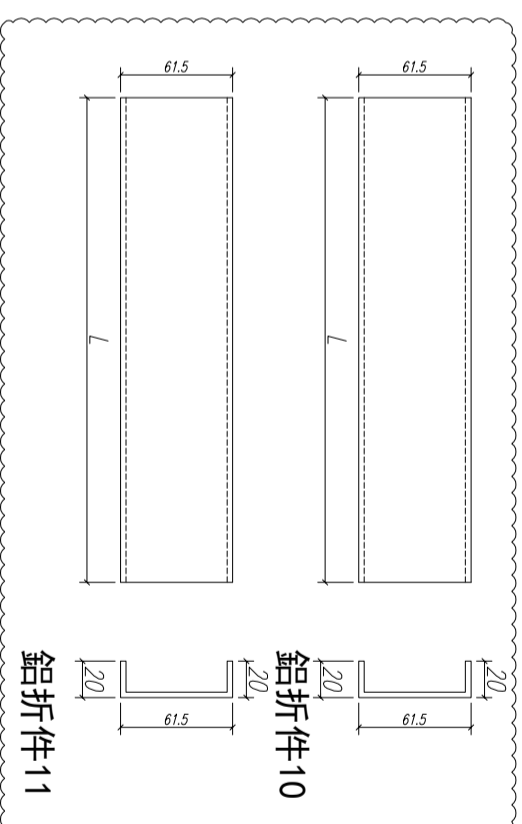

鋁折件10

鋁折件11

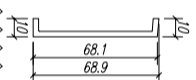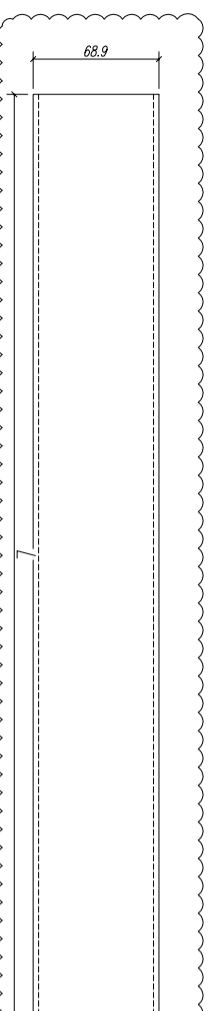

鋁折件9

序號	材料名稱	長度 L (MM)	單位	數量	備注
1	鋁折件1	2330	支	2	企邊用
2	鋁折件1	777	支	2	頂底橫用
3	鋁折件2	2076	支	2	企邊用
4	鋁折件2	846	支	2	頂底橫用
5	鋁折件3	777	支	1	中橫用
6	鋁折件4	846	支	1	中橫用
7	鋁折件8	2300	支	2	企邊用
8	鋁折件8	740	支	2	中橫用
9	鋁折件9	778	支	1	頂橫用
10	鋁折件10	778	支	1	底橫用
11	鋁折件11	2038	支	2	企邊用

數量:

材料: 详见本图附表

表面处理:

制图: 郭上軍

日期: 2020.06.04

审核:




美特鋁質有限公司
MIDI Aluminium Fabricator Ltd.

工程名称: 亞皆老街 / 試模窗

图名: 鋁折件加工圖

图号: W6/T1A-2

Rev. A

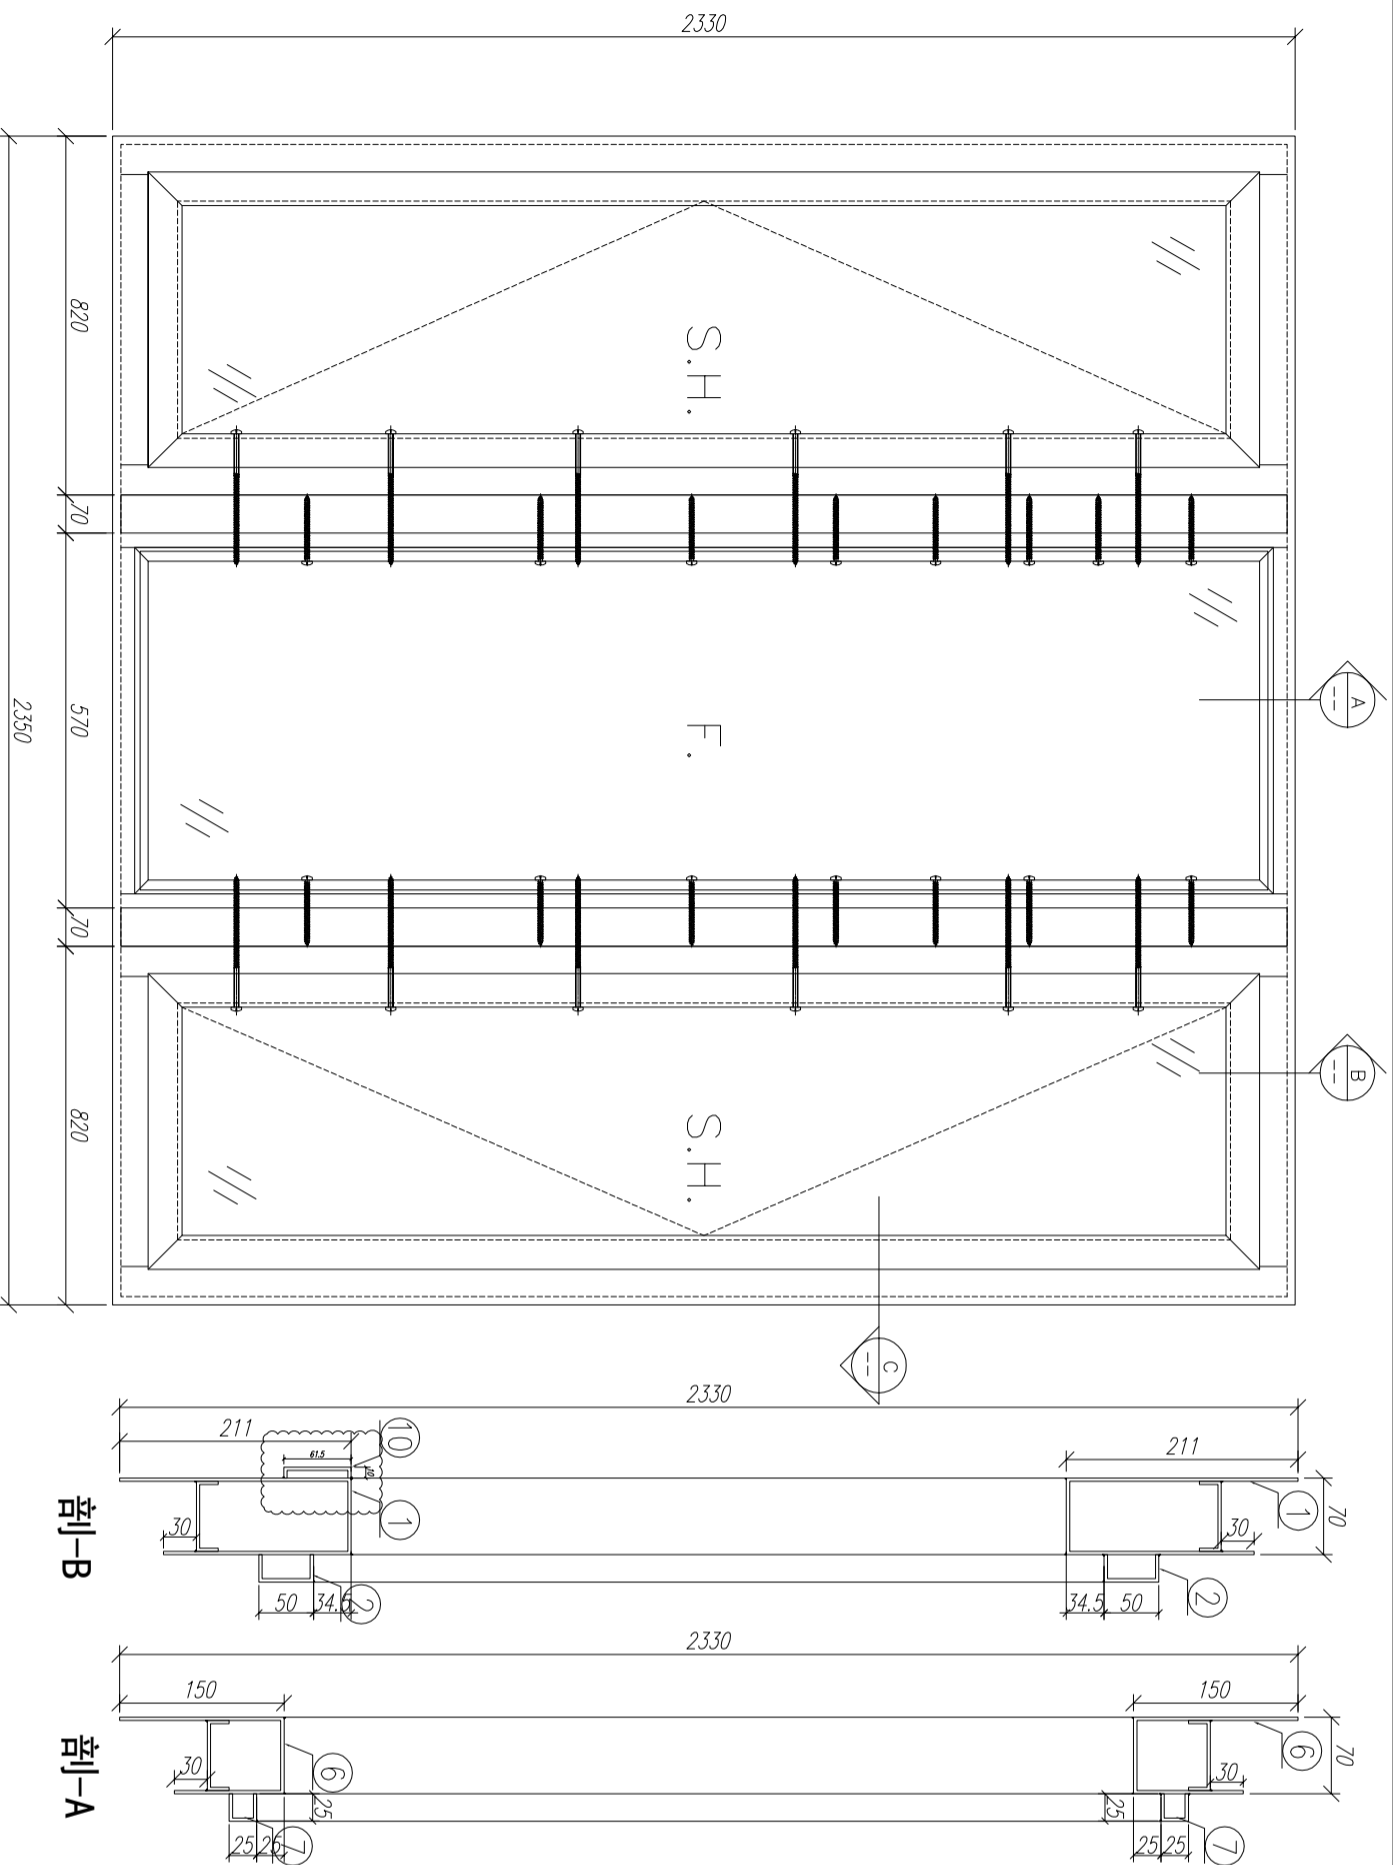

適用窗號： W7/T1B. W7/T2A
W7/T2B. W7/T3B

注：所有鋁折板連接位都要點焊接！

序号	材料編號	材料名稱	加工圖号	长度 L (MM)	单位	单樁小计数量	备注
16		固定槽	鋁折板1	2038	支	4	GC
15		固定槽	鋁折板10	820	支	2	GC
14		固定槽	鋁折板9	820	支	2	GC
13		固定槽	鋁折板8	440	支	2	GC
12		固定槽	鋁折板8	460	支	4	GC
11		固定槽	鋁折板8	2300	支	4	GC
10		固定頂底橫料	鋁折板7	520	支	2	GC
9		固定邊企	鋁折板7	2130	支	2	GC
8		固定頂底橫料	鋁折板6	470	支	2	GC
7		開啓頂底橫料	鋁折板2	565	支	4	GC
6		開啓頂底橫料	鋁折板1	496	支	4	GC
5		拼接通	鋁折板5	2330	支	2	GC
4		固定邊企料	鋁折板4	2330	支	2	GC
3		開啓邊企料	鋁折板3	2330	支	2	GC
2		邊企料	鋁折板2	2076	支	4	GC
1		邊企料	鋁折板1	2330	支	2	GC

剖-C

剖-B

剖-A

数量： 1 材料： 详见本图附表 表面处理： UCT806812XL-3

制图： 郭上军 日期： 2020.06.04 审核： WSH
















Rev: D

美特铝质有限公司
MIDI Aluminium Fabricator Ltd.

工程名称： 亞皆老街 / 試模窗

图名： W7/T1B組裝圖

图号： W7/T1B

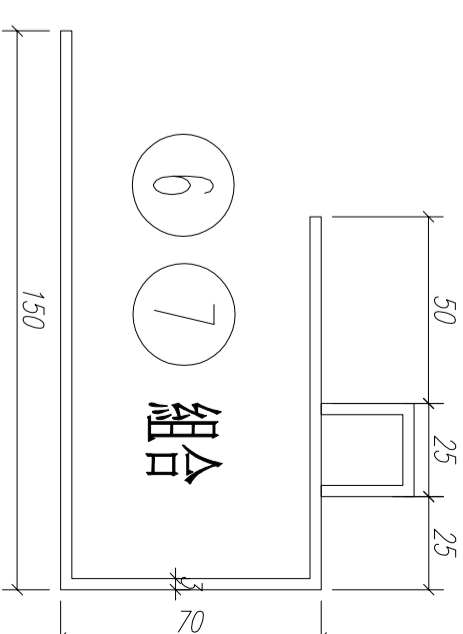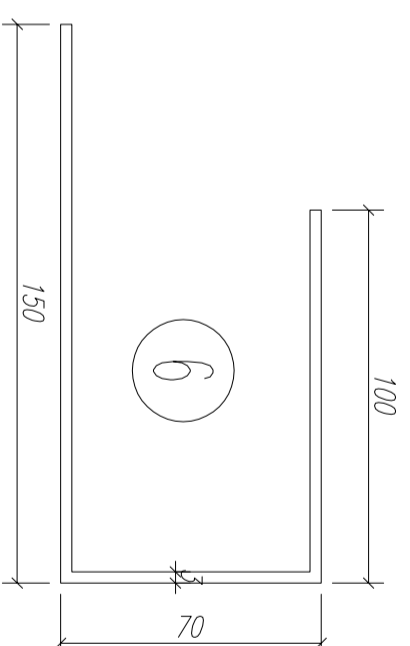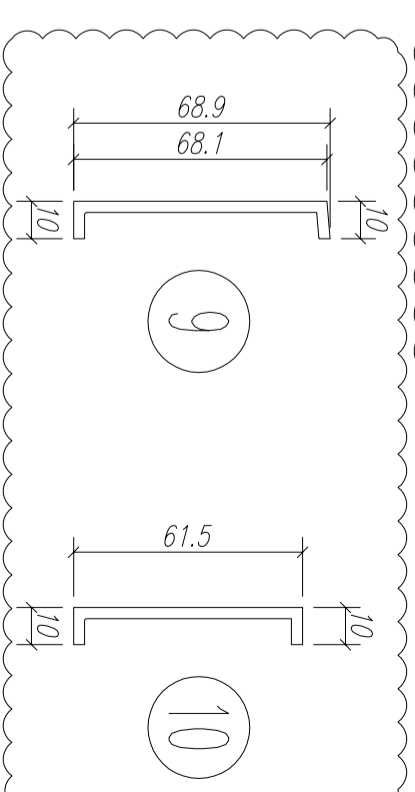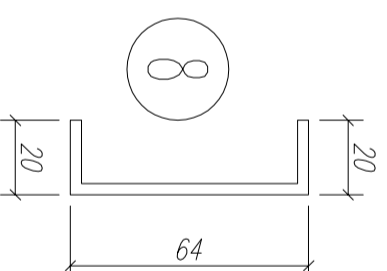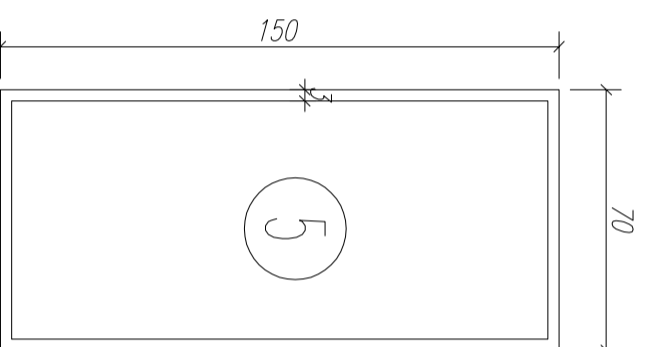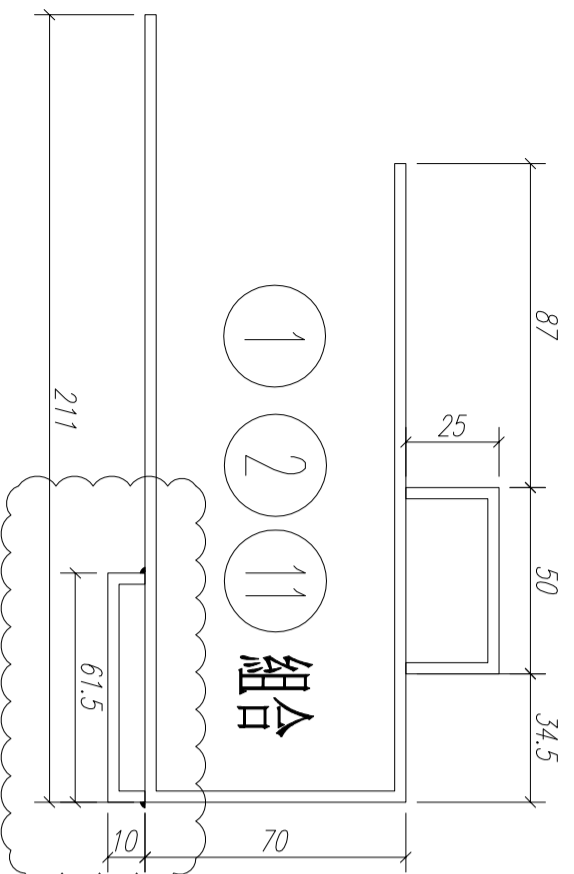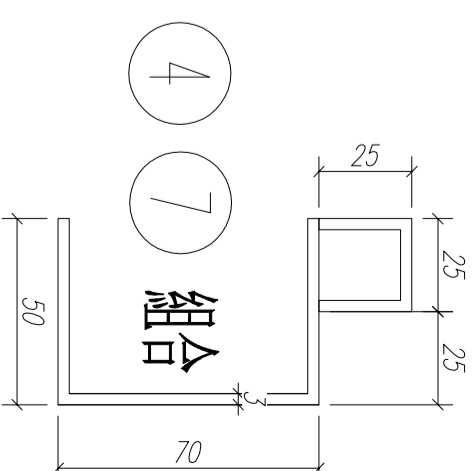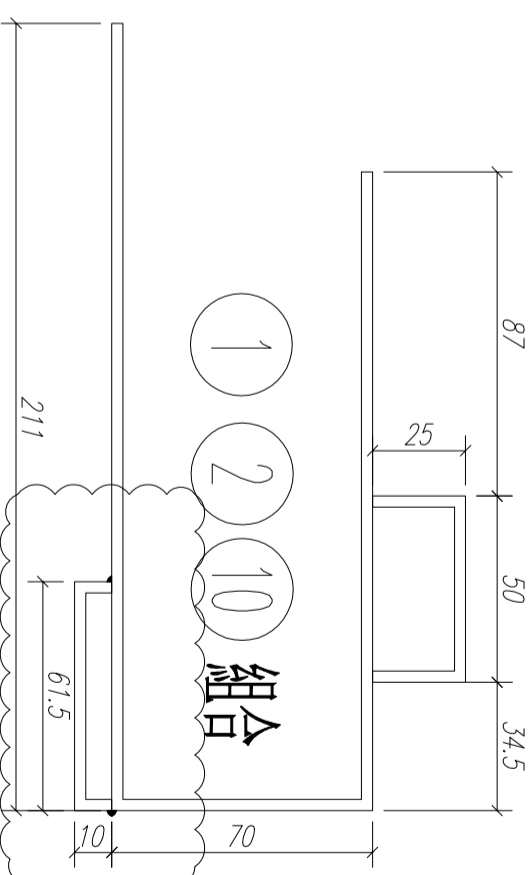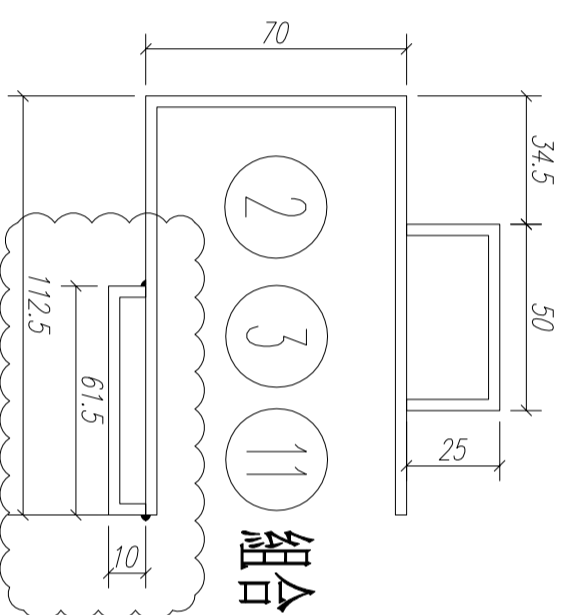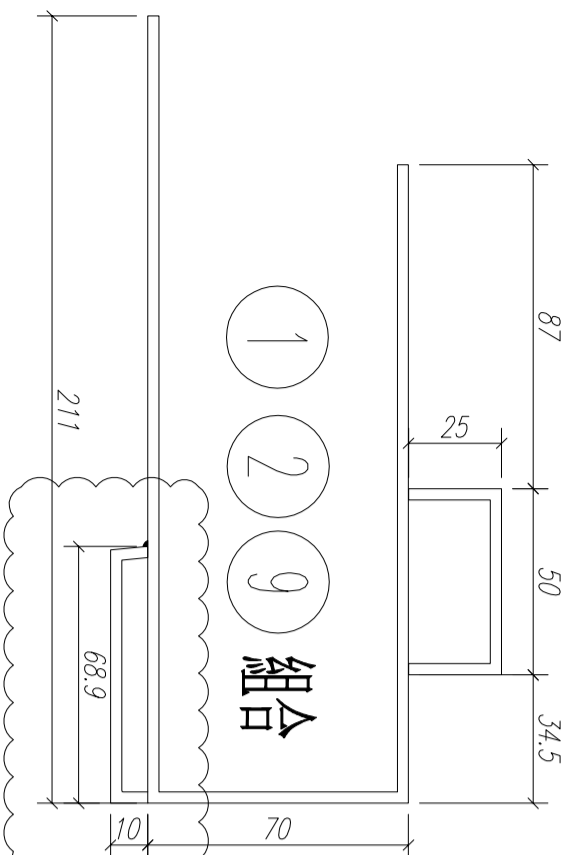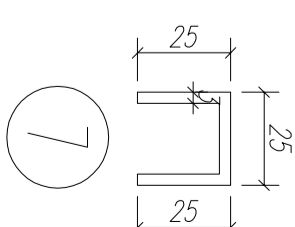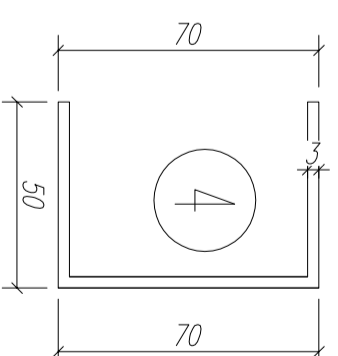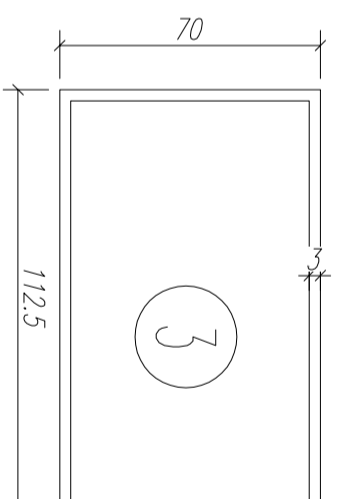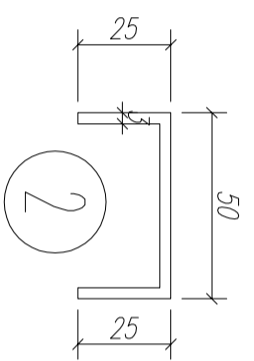
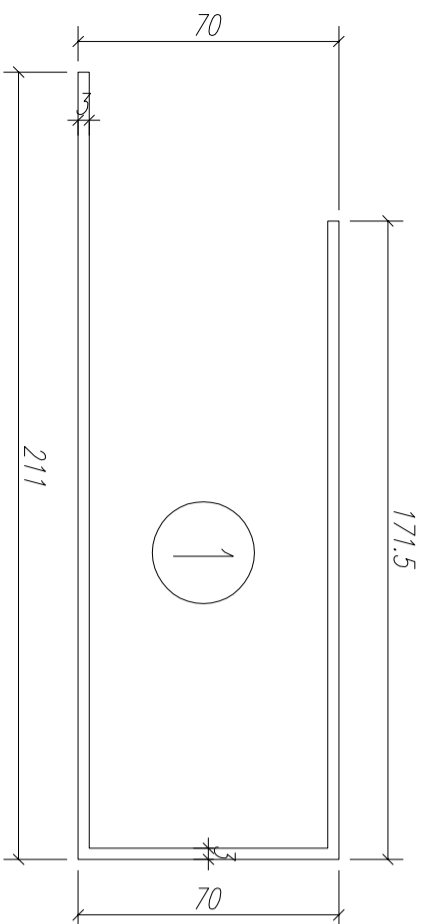


数量: 见附表	材料:	表面处理:
制图: 郭上军	日期:	比例:
	校核:	Rev: A





美特铝质有限公司
MIDI Aluminium Fabricator Ltd.



工程名称: 亞皆老街 / 試模窗	图名: 鋁折板截面圖	图号: W7/T1B-150-1
------------------	------------	------------------

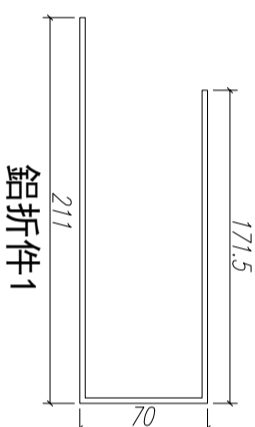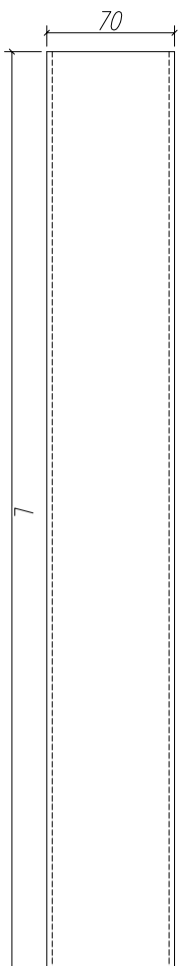



鋁折件1

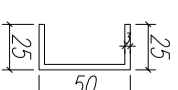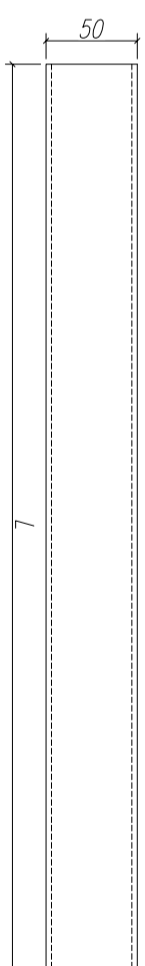



鋁折件2

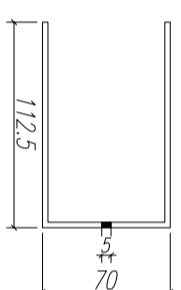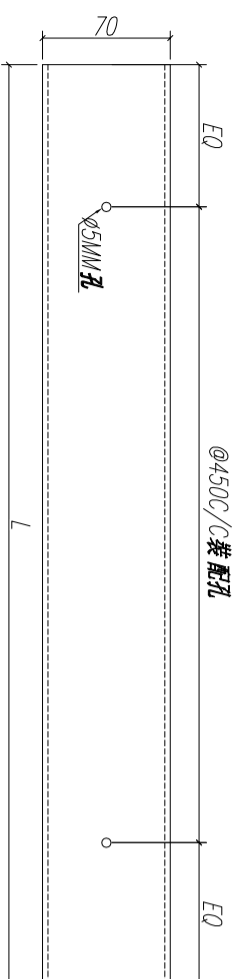



鋁折件3

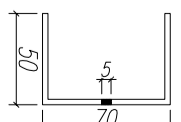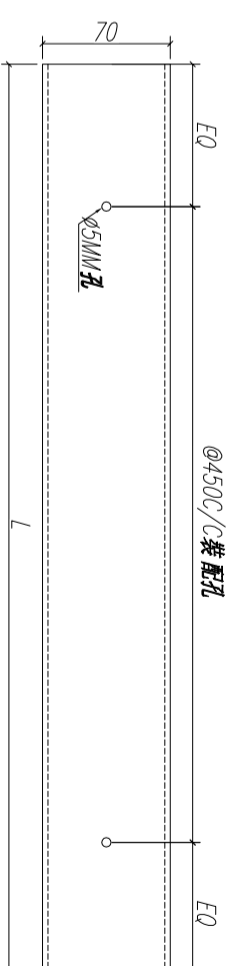


鋁折件4

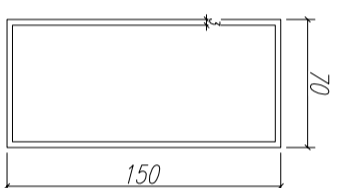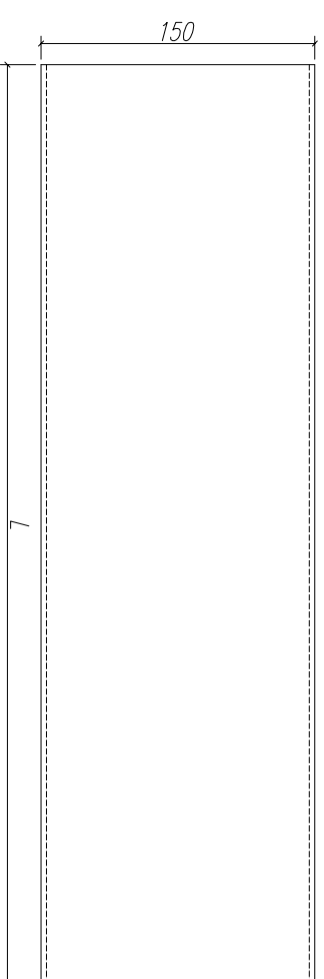


鋁折件5

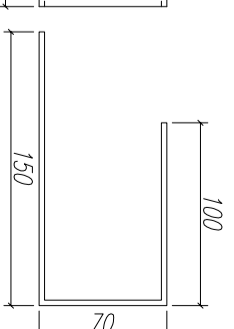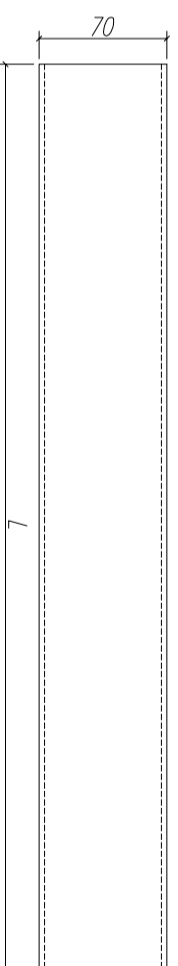



鋁折件6

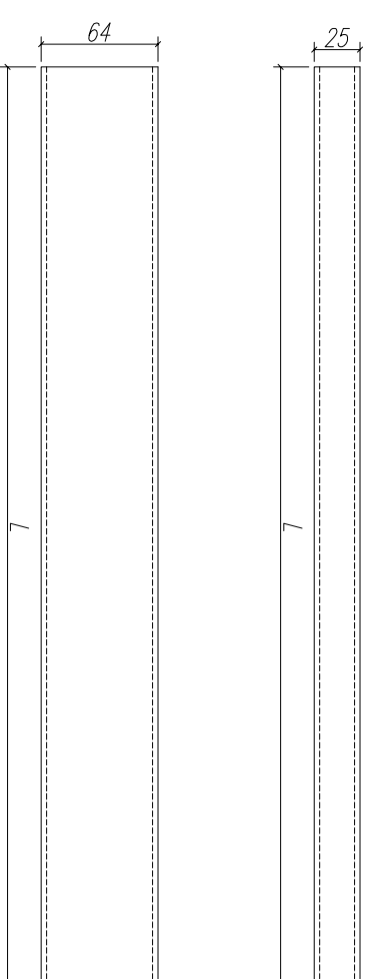

鋁折件7


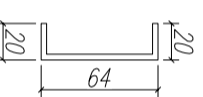


鋁折件8

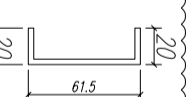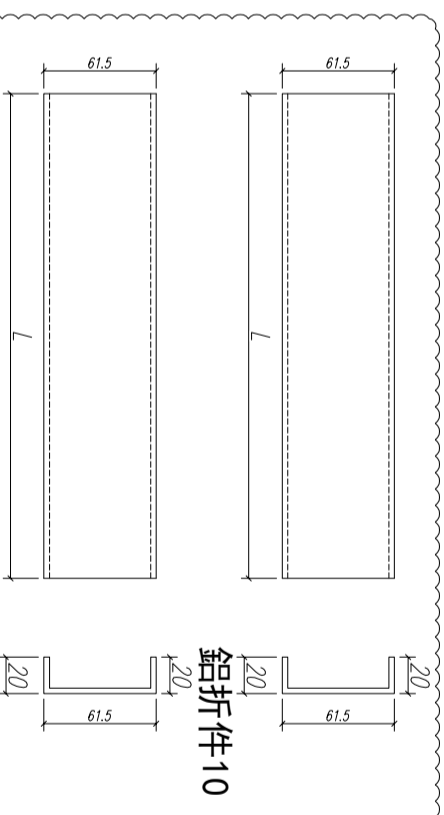

鋁折件10

鋁折件11

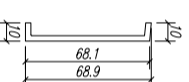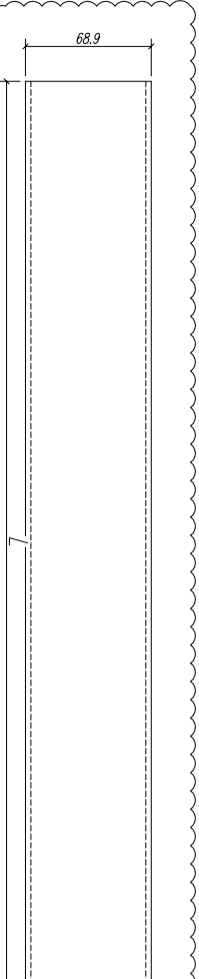

鋁折件9

序號	材料名稱	長度 L (MM)	單位	數量	備注
1	鋁折件1	2330	支	2	企邊用
2	鋁折件1	496	支	4	頂底橫用
3	鋁折件2	2076	支	4	企邊用
4	鋁折件2	565	支	4	頂底橫用
5	鋁折件3	2330	支	2	企邊用
6	鋁折件4	2330	支	2	企邊用
7	鋁折件5	2330	支	2	企邊用
8	鋁折件6	470	支	2	頂底橫用
9	鋁折件7	2130	支	2	企邊用
10	鋁折件7	520	支	2	頂底橫用
11	鋁折件8	2300	支	4	企邊用
12	鋁折件8	460	支	4	頂底橫用
13	鋁折件8	440	支	2	頂底橫用
14	鋁折件9	820	支	2	頂橫用
15	鋁折件10	820	支	2	底橫用
16	鋁折件11	2038	支	4	企邊用

數量:

材料: 详见本图附表

表面处理:

制图: 郭上軍

日期: 2020.06.04

审核: WSH

Rev.: D

Rev.: D






美特鋁質有限公司
MIDI Aluminium Fabricator Ltd.

工程名称: 亞皆老街 / 試模窗

图名: 鋁折件加工圖

图号: W7/T1B-2

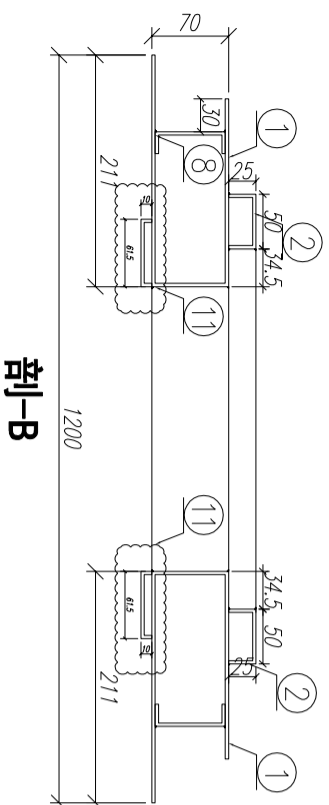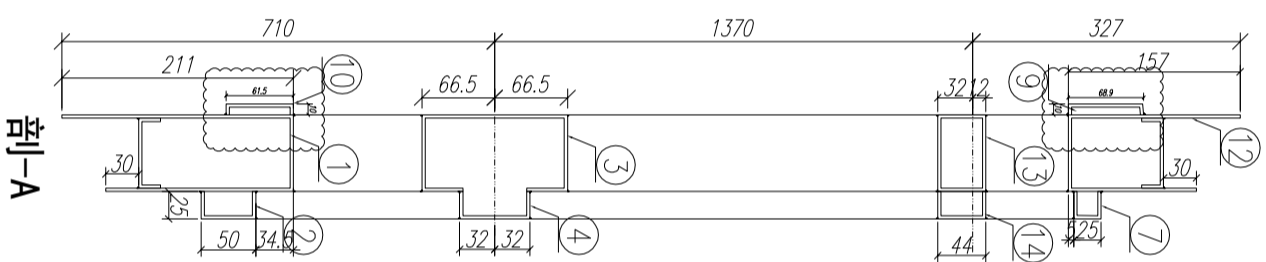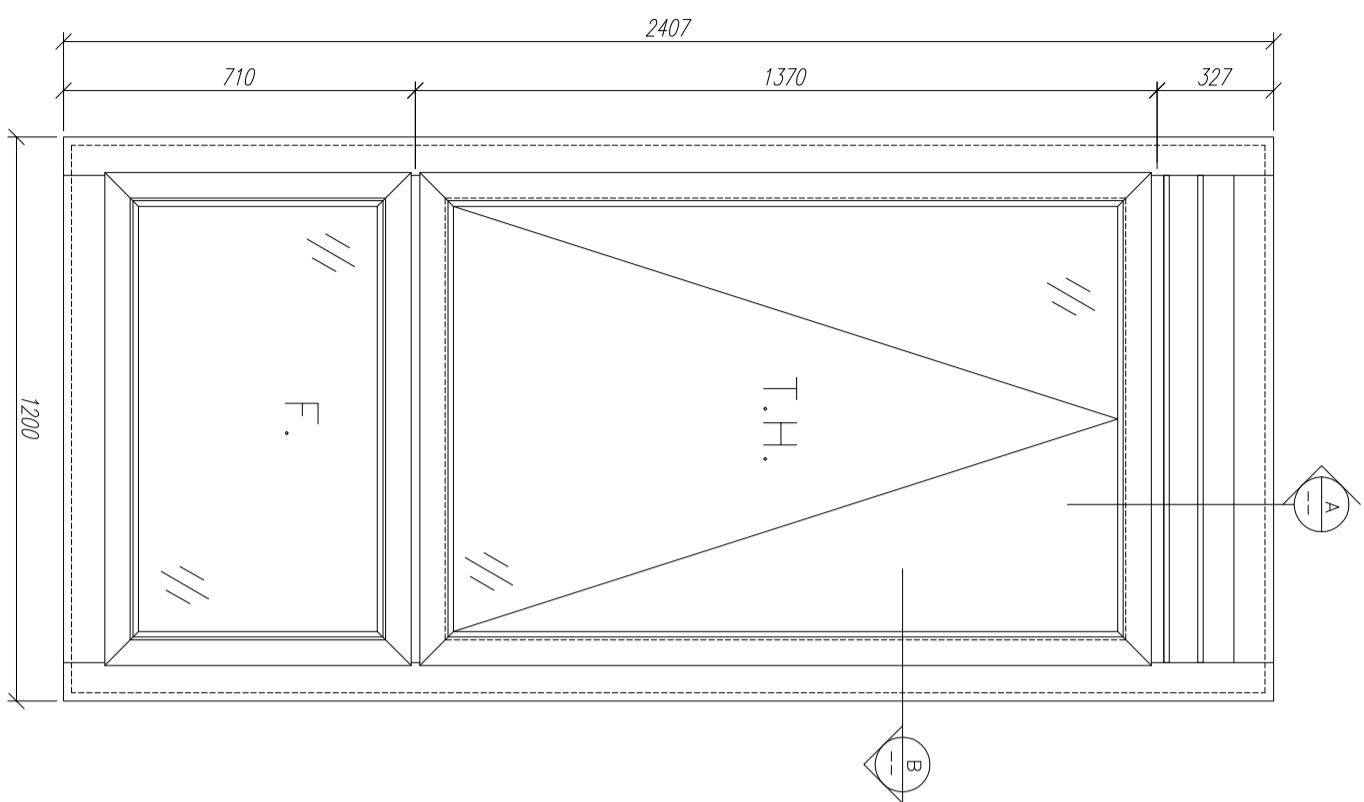

適用窗號： W4/T1A. W5/T1A. W4/T3A. W5/T3A

15	固定槽	鋁折板1	***	2170	支	2	GC
14	固定槽	鋁折板10	***	778	支	1	GC
13	固定槽	鋁折板9	***	778	支	1	GC
12	固定槽	鋁折板8	***	740	支	2	GC
11	固定槽	鋁折板8	***	2350	支	2	GC
10	中橫料	鋁折板7	***	846	支	1	GC
9	中橫料	鋁折板4	***	846	支	1	GC
8	中橫料	鋁折板3	***	777	支	1	GC
7	中橫料	鋁折板2	***	777	支	1	GC
6	中橫料	鋁折板4	***	846	支	1	GC
5	中橫料	鋁折板3	***	777	支	1	GC
4	開啓頂底橫料	鋁折板2	***	846	支	1	GC
3	開啓頂底橫料	鋁折板1	***	777	支	1	GC
2	邊企料	鋁折板2	***	2153	支	2	GC
1	邊企料	鋁折板1	***	2407	支	2	GC

序 号	材料編號	材料名稱	加工圖号	长度 L (MM)	单 位	单 量		备 注
						单 量	小 计	

数量： 1 材料： 详见本图附表 表面处理： UCT806812XL-3















制图： 郭上军 日期： 2020.06.04 审核： WSH 日期： 2020.06.04 校核： WSH 审核： 日期： 2020.06.04 校核： WSH 审核： Rev: C

美特铝质有限公司
MIDI Aluminium Fabricator Ltd.

工程名称： 亞皆老街 / 試模窗

图名： W4/T1A組裝圖

图号： W4/T1A

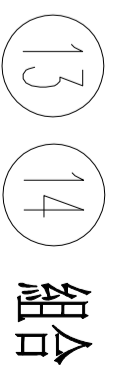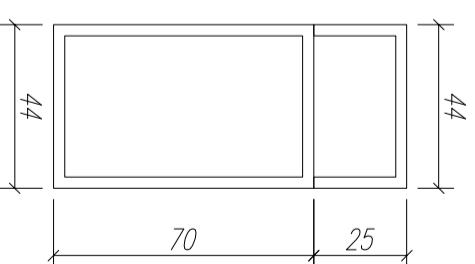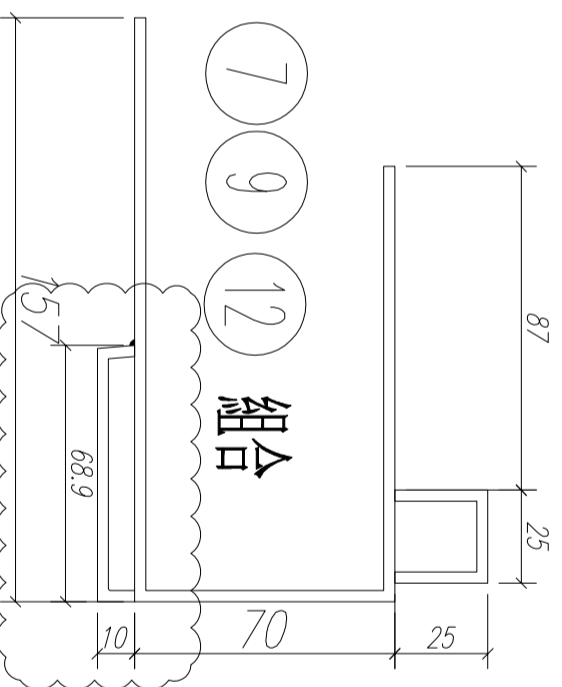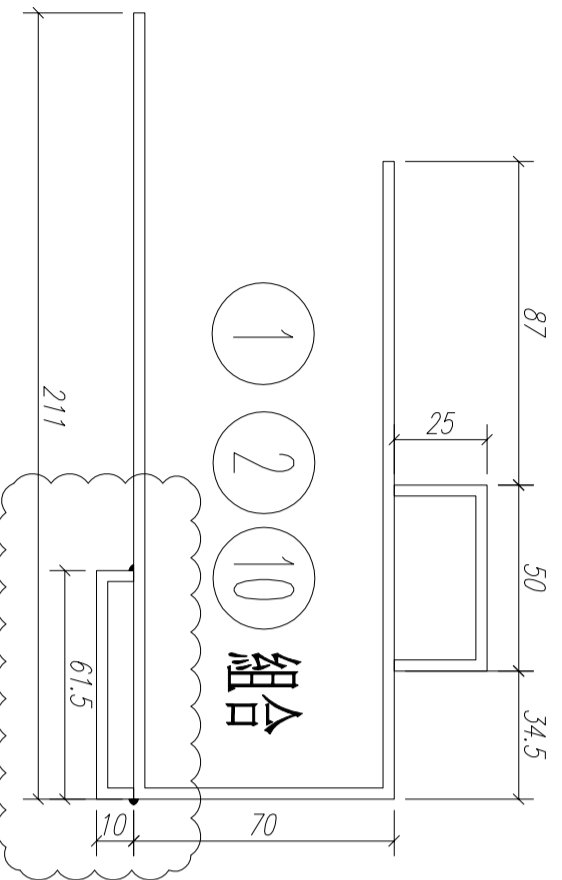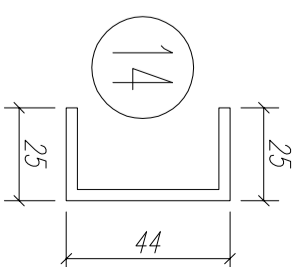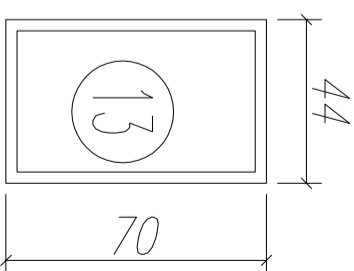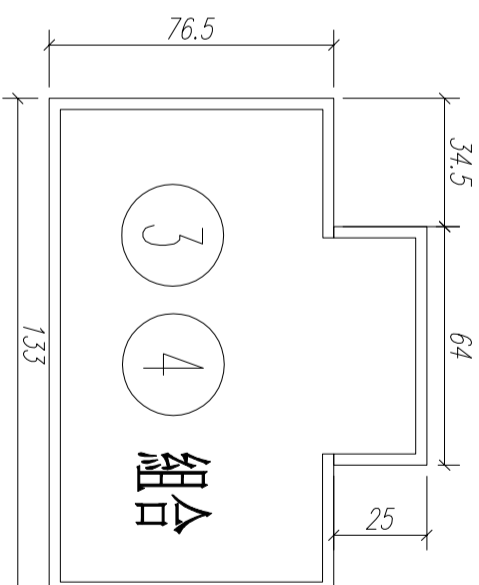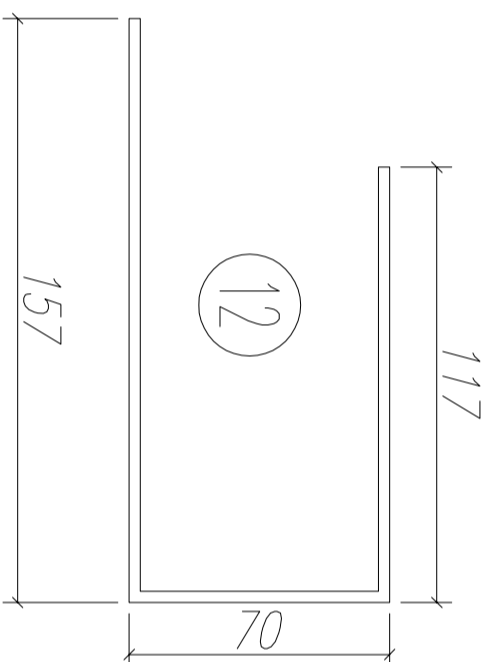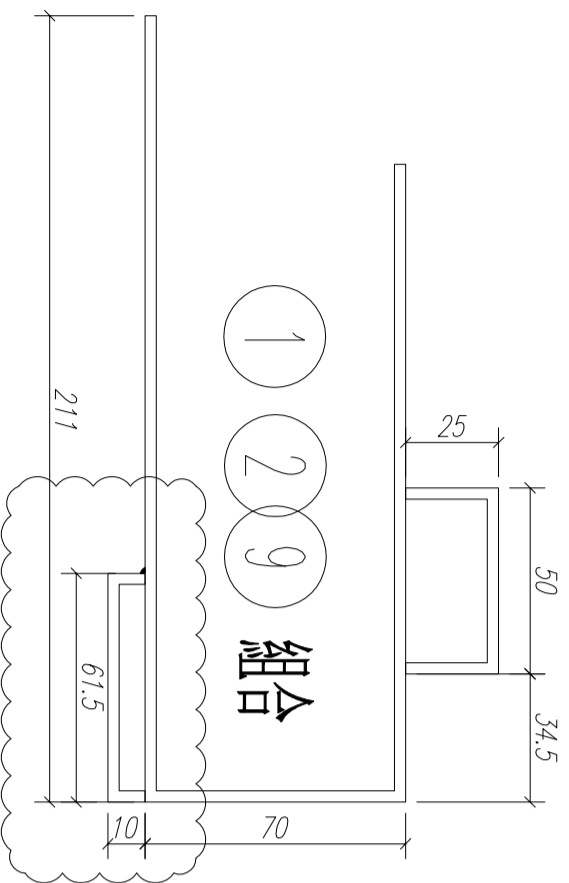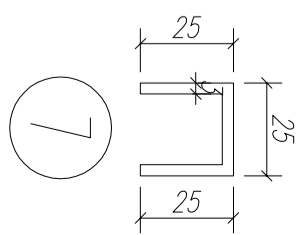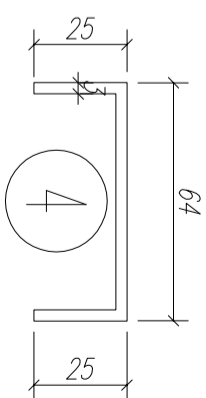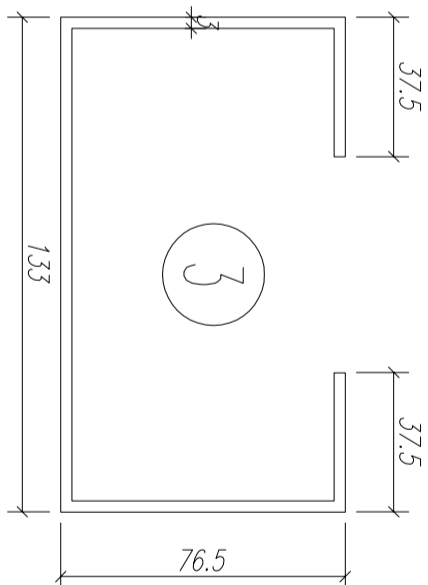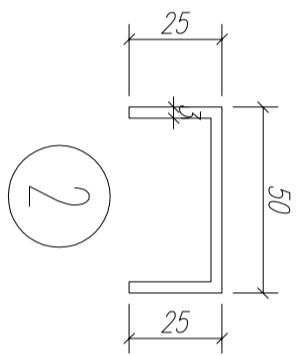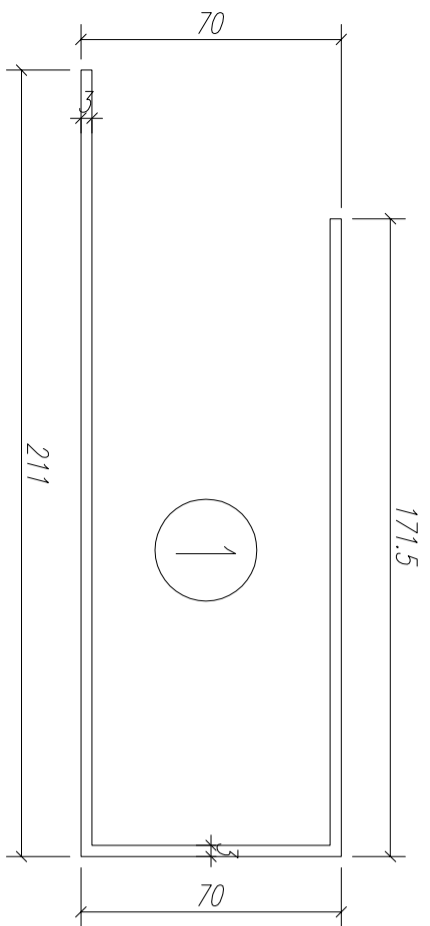

数量: 见附表

材料:

表面处理:

制图: 郭上军

日期:

比例:

审核:

Rev: B



美特铝质有限公司
MIDI Aluminium Fabricator Ltd.

工程名称:



亞皆老街 / 佛沙窗

图名: 铝折板截面圖



图号: W4/T1A-1

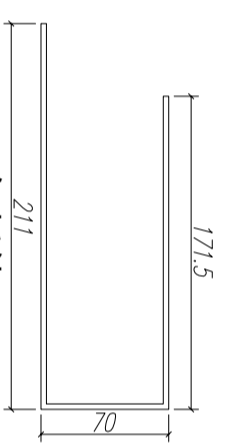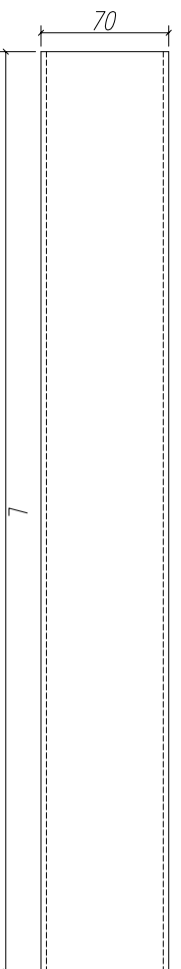



鋁折件1

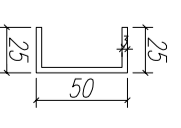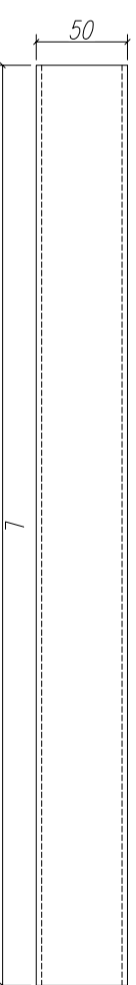



鋁折件2

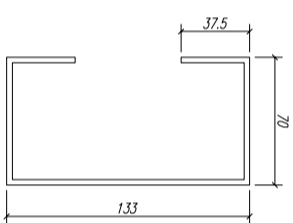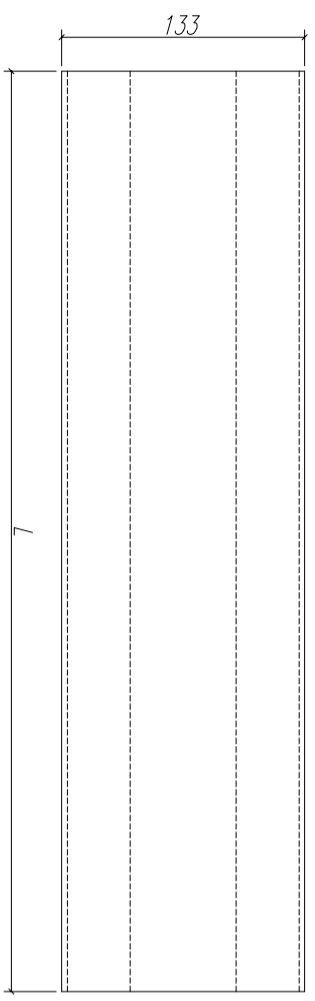



鋁折件3

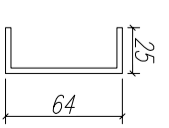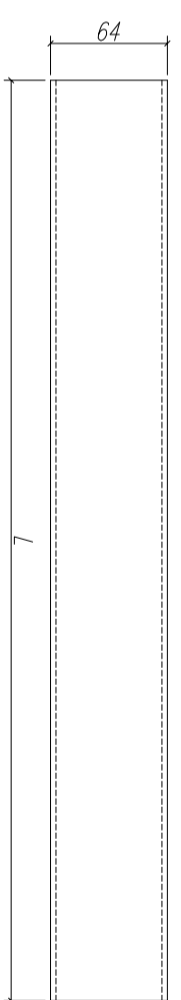



鋁折件4

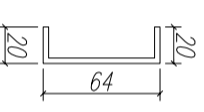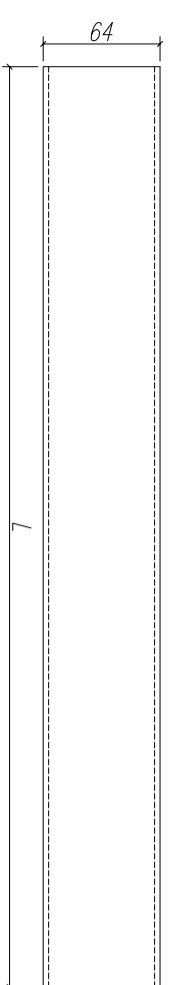



鋁折件8

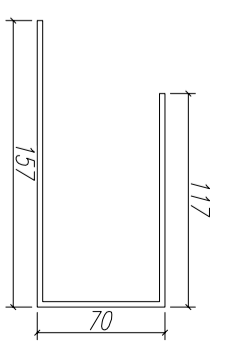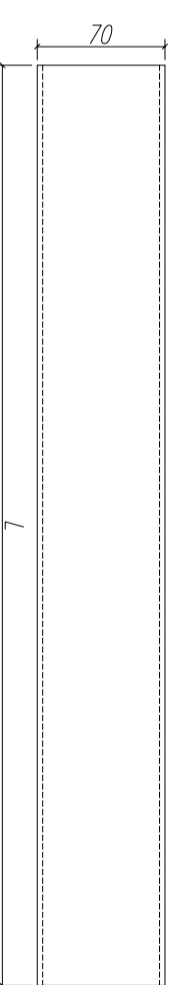



鋁折件12

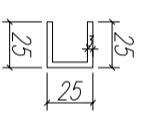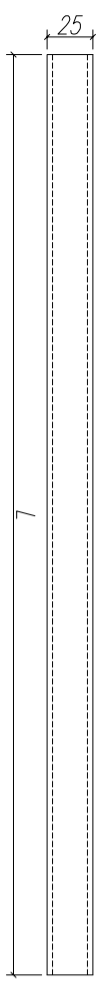



鋁折件7

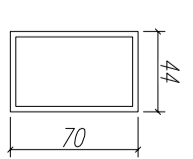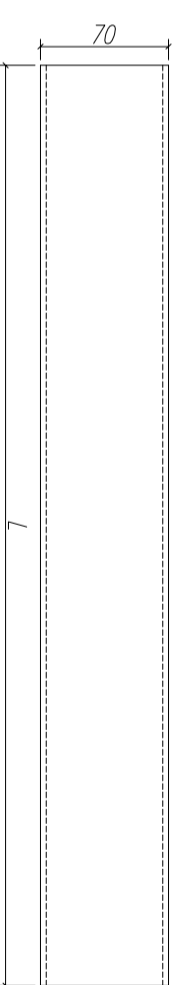



鋁折件13

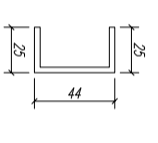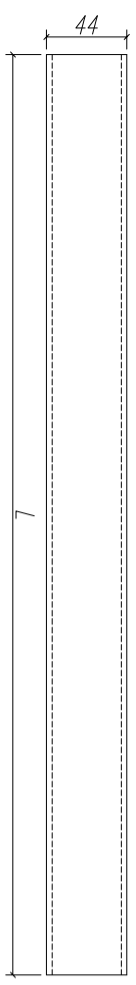

鋁折件14

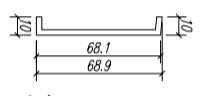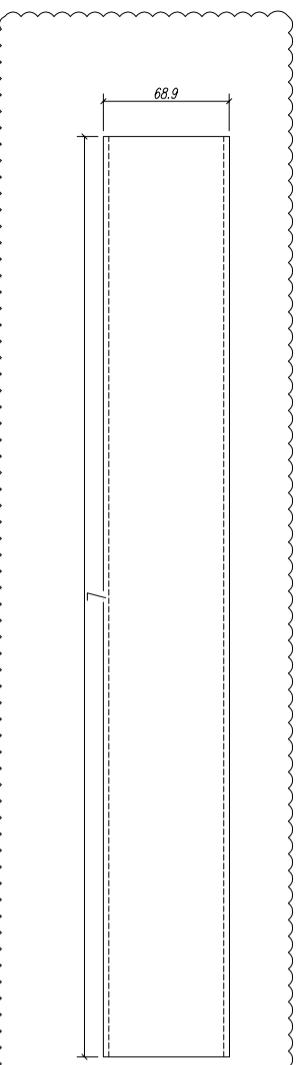

鋁折件9

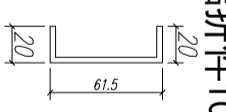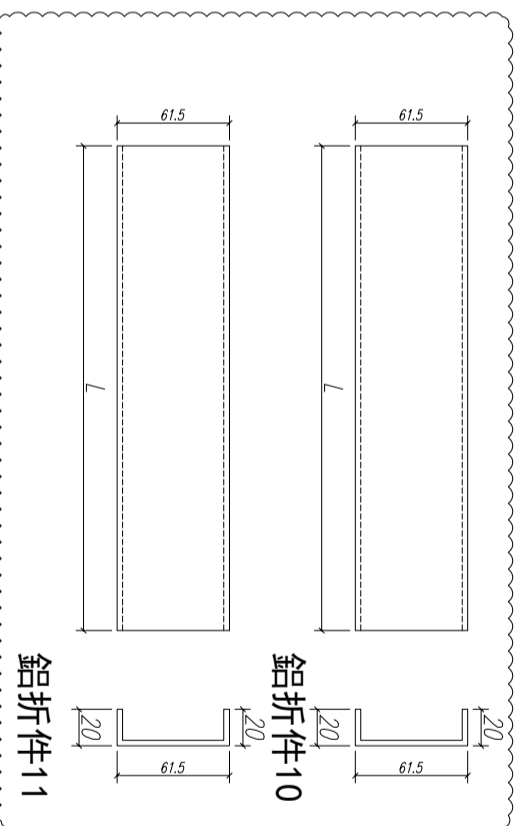

鋁折件10















序號	材料名稱	長度 L (MM)	單位	數量	備注
1	鋁折件1	2407	支	2	企邊用
2	鋁折件1	777	支	1	底橫用
3	鋁折件2	2153	支	2	企邊用
4	鋁折件2	846	支	1	底橫用
5	鋁折件3	777	支	1	中橫用
6	鋁折件4	846	支	1	中橫用
7	鋁折件12	777	支	1	頂橫用
8	鋁折件13	777	支	1	中橫用
9	鋁折件14	846	支	1	中橫用
10	鋁折件7	846	支	1	頂橫用
11	鋁折件8	2350	支	2	企邊用
12	鋁折件8	740	支	2	頂底橫用
13	鋁折件9	778	支	1	頂橫用
14	鋁折件10	778	支	1	底橫用
15	鋁折件11	2170	支	2	頂底橫用

數量：
材料： 详见本图附表
表面處理：

制圖：郭上軍
日期：2020.06.04
校核：WSH
審核：
Rev: B

美特鋁質有限公司
MIDI Aluminium Fabricator Ltd.

工程名稱：亞皆老街 / 試模窗
圖名：鋁折件加工圖
圖號：W4/T1A-2

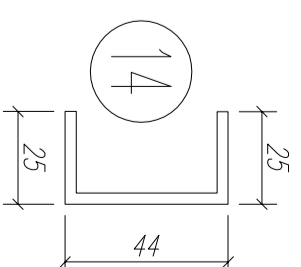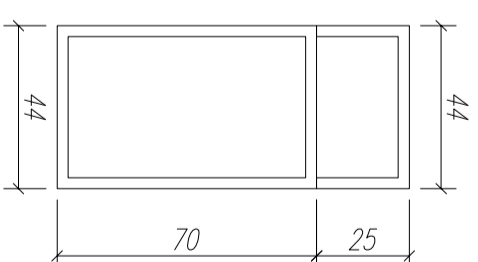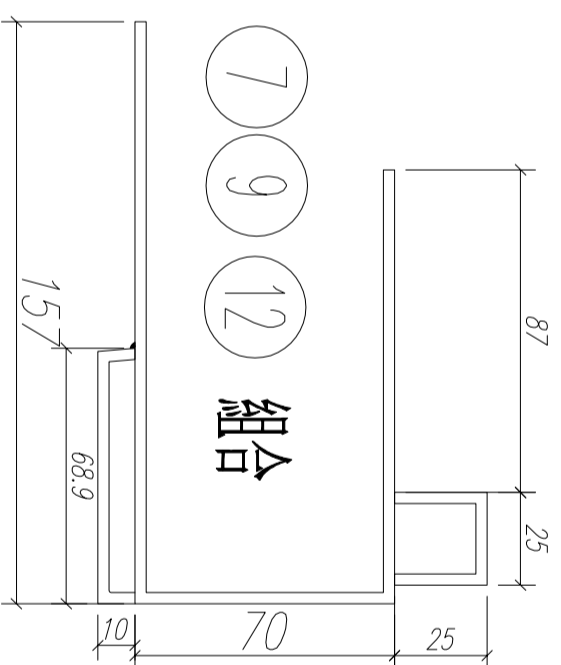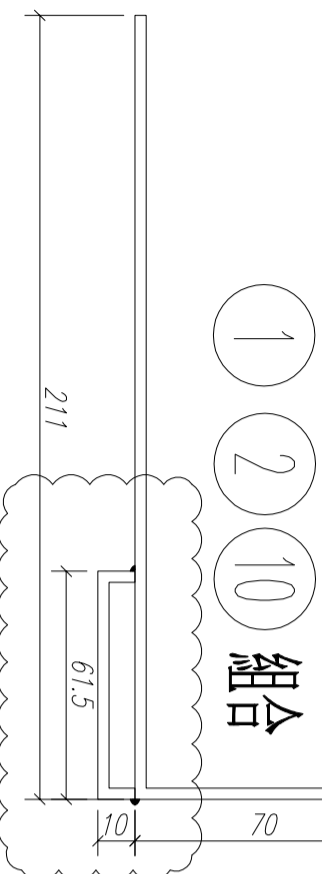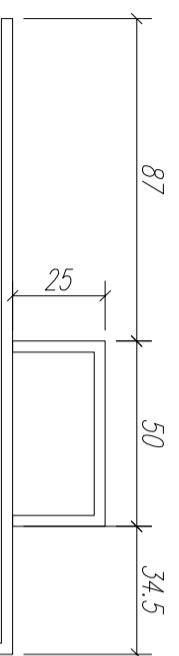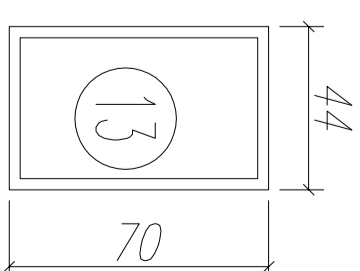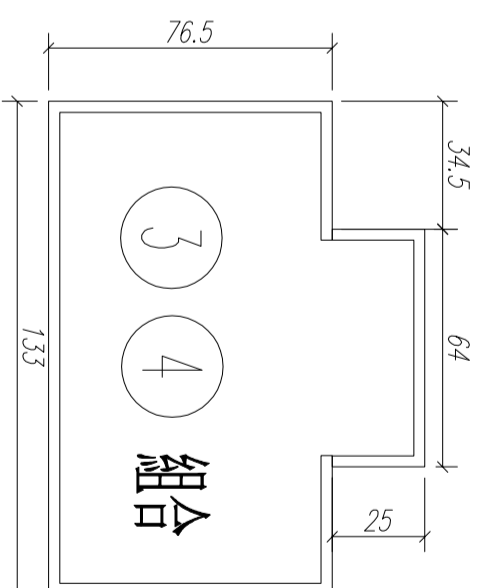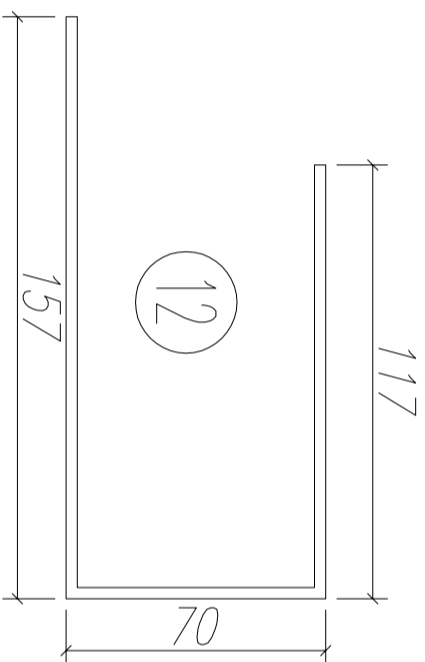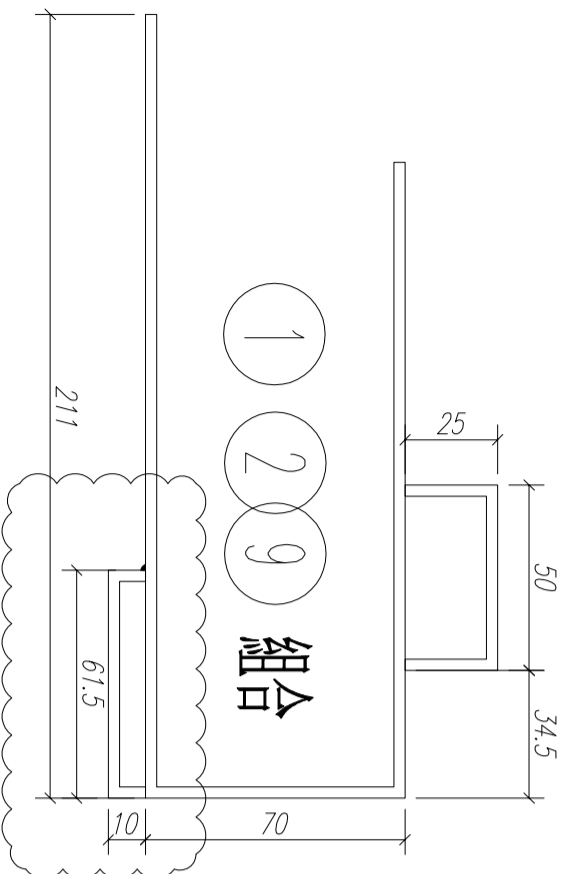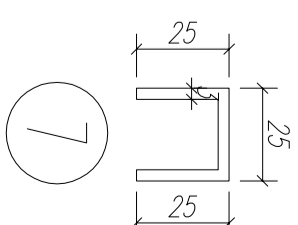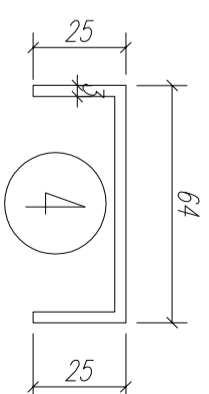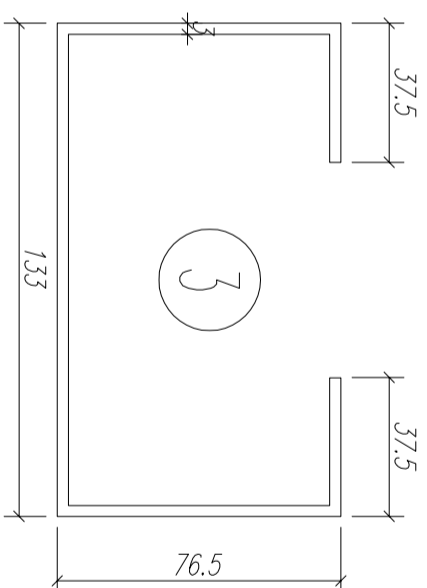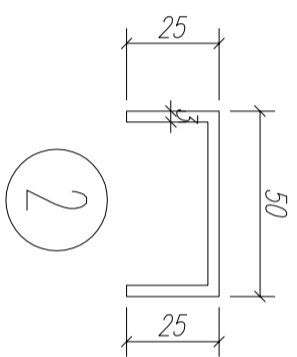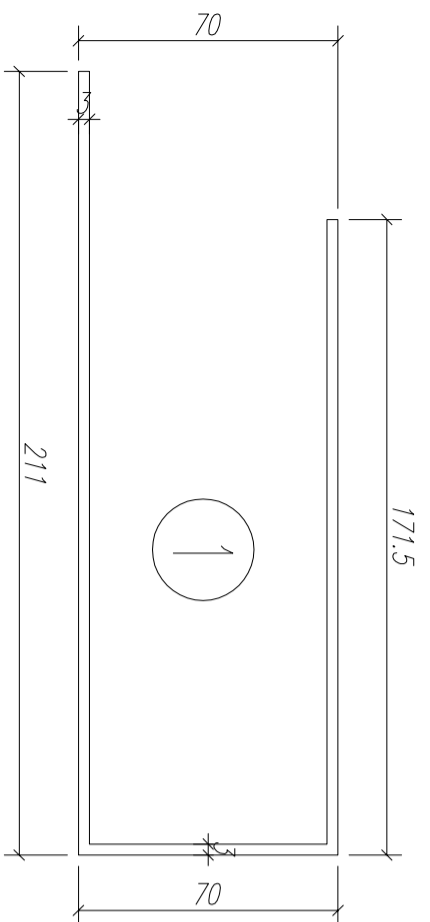

数量: 见附表

材料:

表面处理:


制图: 郭上军

日期:

比例:

审核:

Rev: B

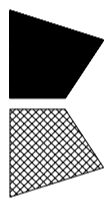


美特铝质有限公司
MIDI Aluminium Fabricator Ltd.

工程名称:



亞皆老街 / 佛沙窗

图名: 铝折板截面图



图号: W4/T1B-1

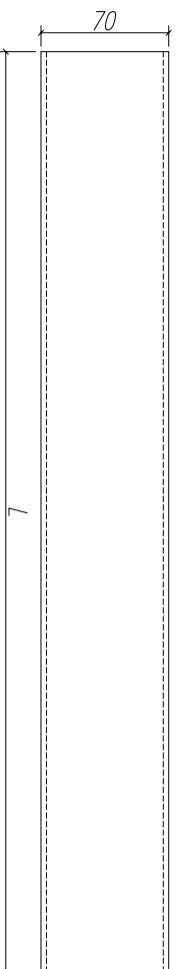



鋁折件1

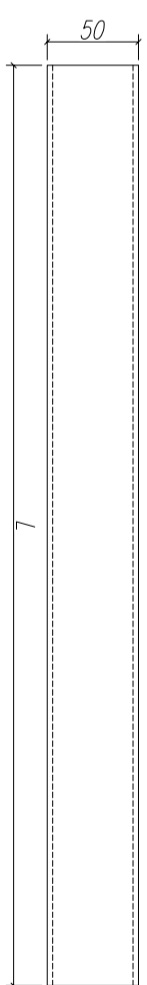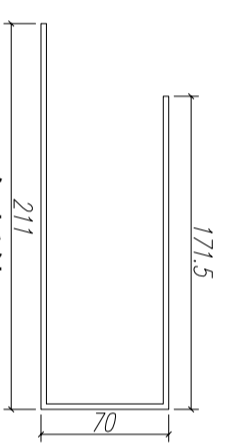



鋁折件2

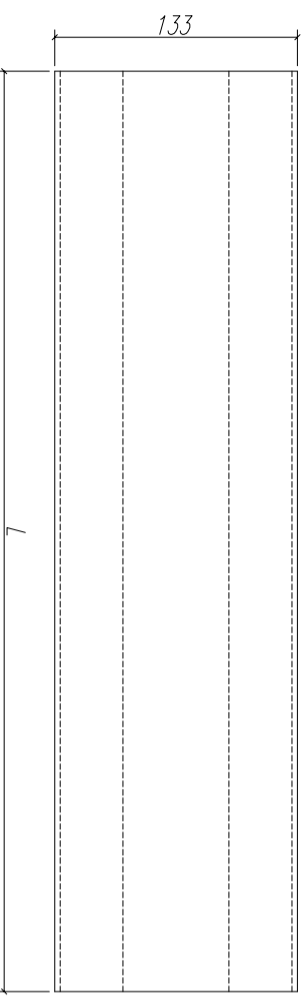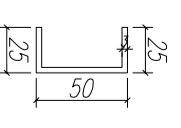



鋁折件3

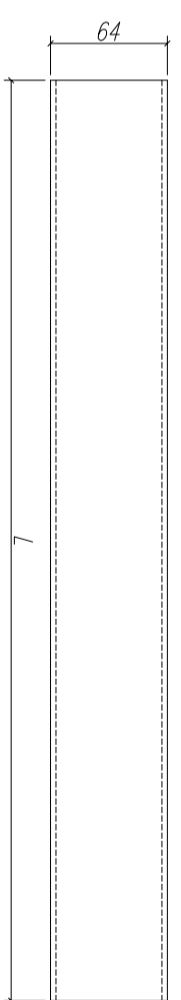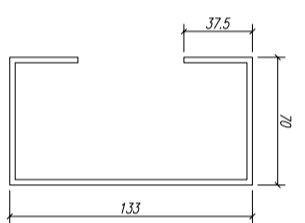



鋁折件4

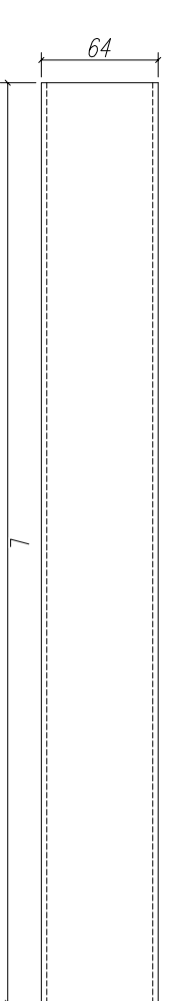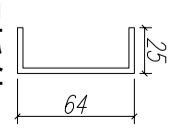



鋁折件8

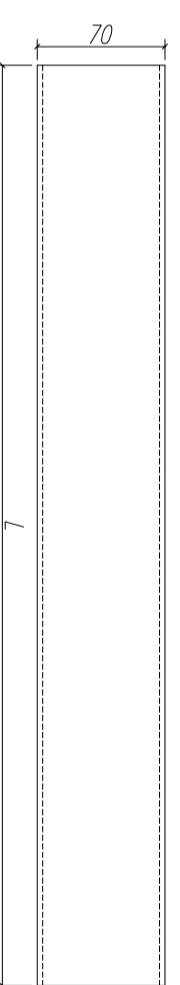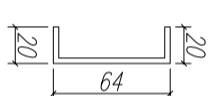



鋁折件12

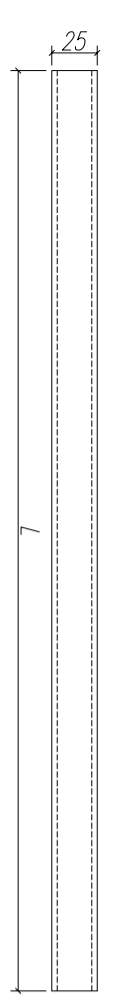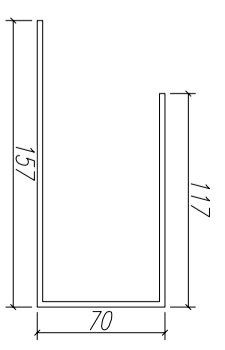



鋁折件7

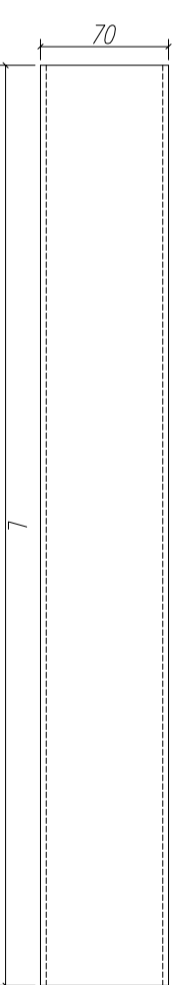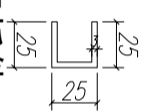



鋁折件13

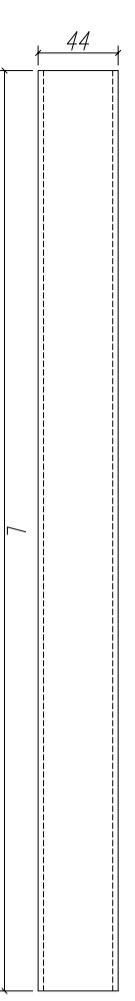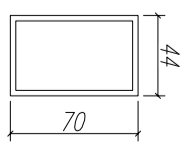



鋁折件14

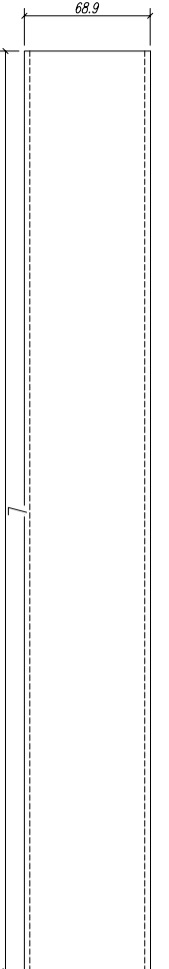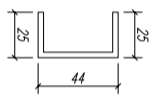


鋁折件9

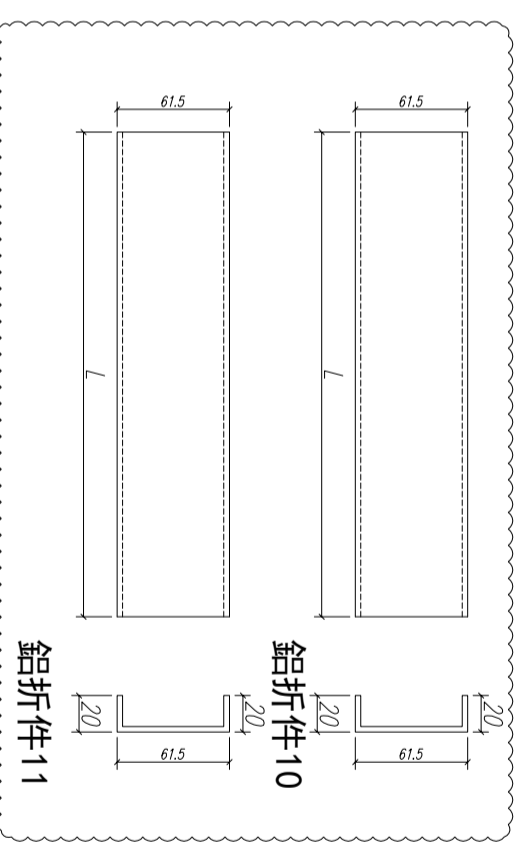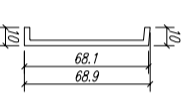

鋁折件10

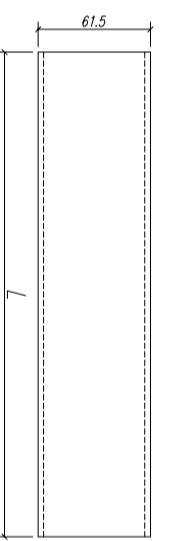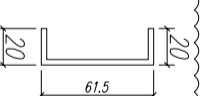

鋁折件11

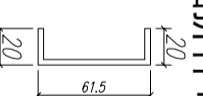


序號	材料名稱	長度 L (MM)	單位	數量	備注
1	鋁折件1	2407	支	2	企邊用
2	鋁折件1	222	支	1	底橫用
3	鋁折件2	2153	支	2	企邊用
4	鋁折件2	291	支	1	底橫用
5	鋁折件3	222	支	1	中橫用
6	鋁折件4	291	支	1	中橫用
7	鋁折件12	222	支	1	頂橫用
8	鋁折件13	222	支	1	中橫用
9	鋁折件14	291	支	1	中橫用
10	鋁折件7	291	支	1	頂橫用
11	鋁折件8	2350	支	2	企邊用
12	鋁折件8	190	支	2	頂底橫用
13	鋁折件9	223	支	1	頂橫用
14	鋁折件10	223	支	1	底橫用
15	鋁折件11	2170	支	2	企邊用

數量：
材料： 详见本图附表
表面處理：


制圖：郭上軍
日期：2020.06.04
校核：WSH
審核：

Rev: B
美特鋁質有限公司
MIDI Aluminium Fabricator Ltd.

工程名稱：亞皆老街 / 試模窗
圖名：鋁折件加工圖
圖號：W4/T1B-2

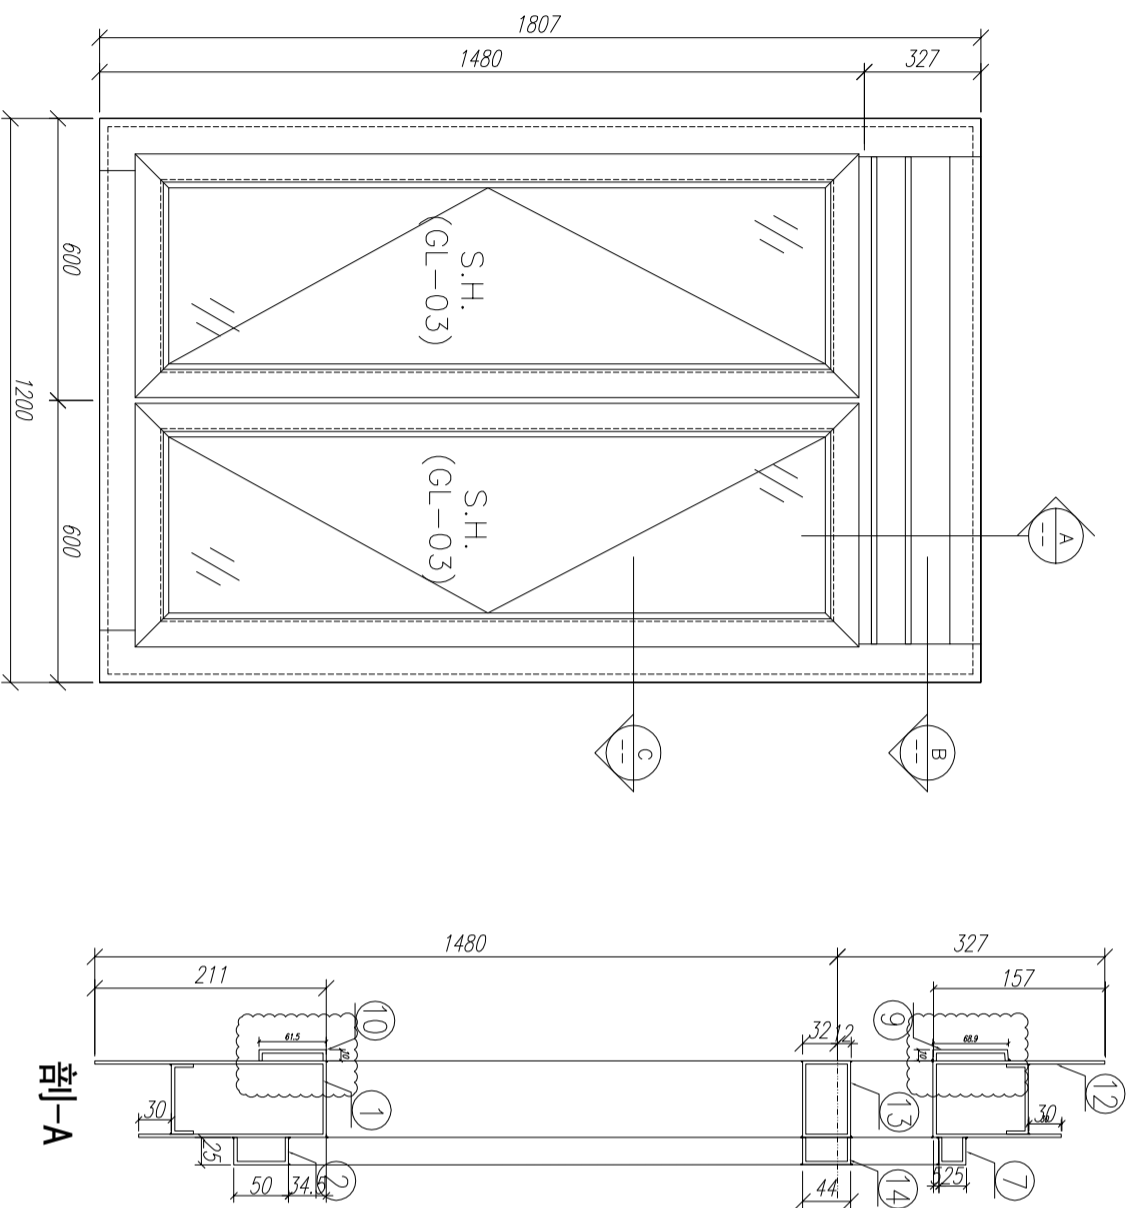

適用窗號： W6/T1C. W6/T2C. W6/T3C.














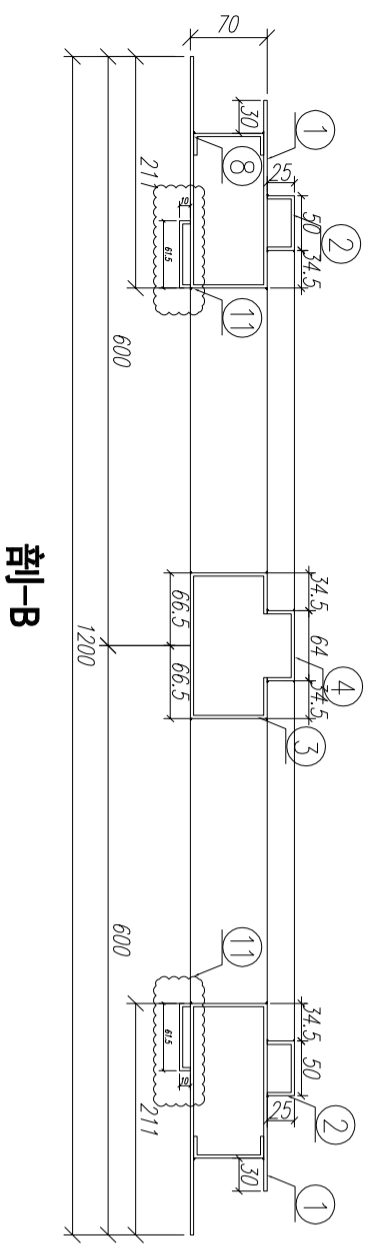


序号	材料編號	材料名稱	加工圖号	长度 L (MM)	单位	单樞小计数量	备注
15	固定槽	鋁折板1	***	2170	支	2	GC
14	固定槽	鋁折板10	***	778	支	1	GC
13	固定槽	鋁折板9	***	778	支	1	GC
12	固定槽	鋁折板8	***	740	支	2	GC
11	固定槽	鋁折板8	***	1750	支	2	GC
10	中樑料	鋁折板7	***	846	支	1	GC
9	中樑料	鋁折板4	***	846	支	1	GC
8	中樑料	鋁折板3	***	777	支	1	GC
7	頂樑料	鋁折板2	***	777	支	1	GC
6	中企料	鋁折板4	***	1271	支	1	GC
5	中企料	鋁折板3	***	1236	支	1	GC
4	開啓頂樑樑料	鋁折板2	***	846	支	1	GC
3	開啓頂樑樑料	鋁折板1	***	777	支	1	GC
2	邊企料	鋁折板2	***	1553	支	2	GC
1	邊企料	鋁折板1	***	1807	支	2	GC

数量： 1
 材料： 详见本图附表
 表面处理： UCT806812XL-3
 制图： 郭上军
 日期： 2020.06.4
 审核： WSH
 Rev: C




工程名称： 亞皆老街 / 試模窗
 图名： W6/T1C組裝圖
 图号： W6/T1C

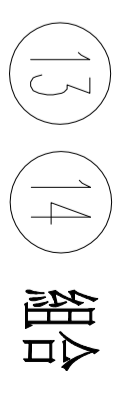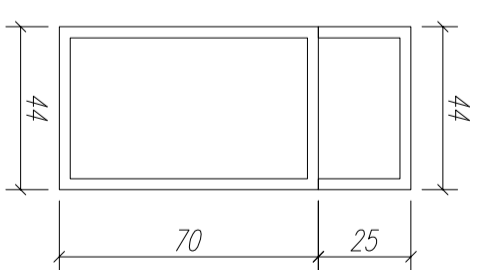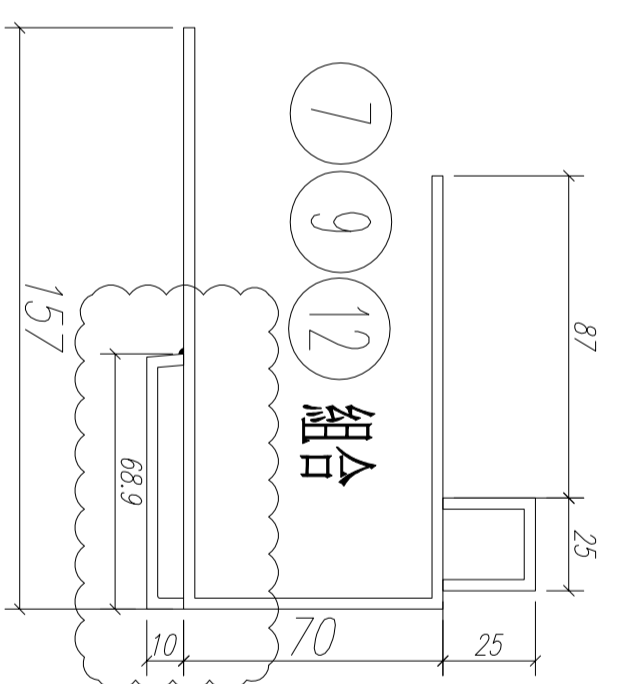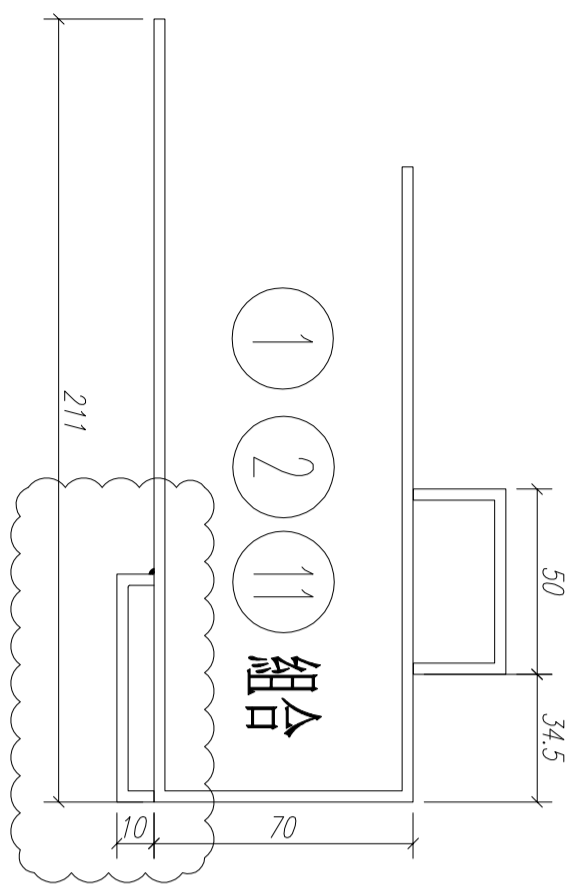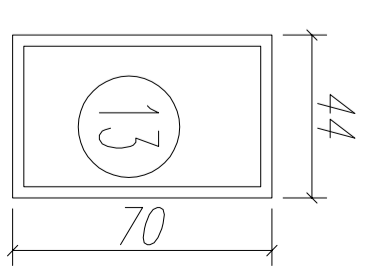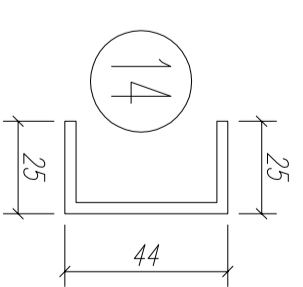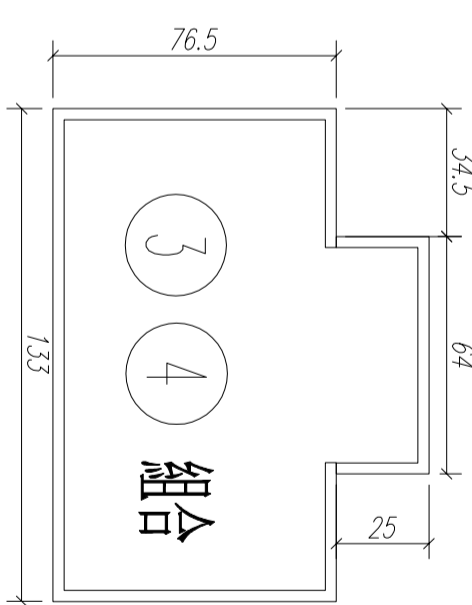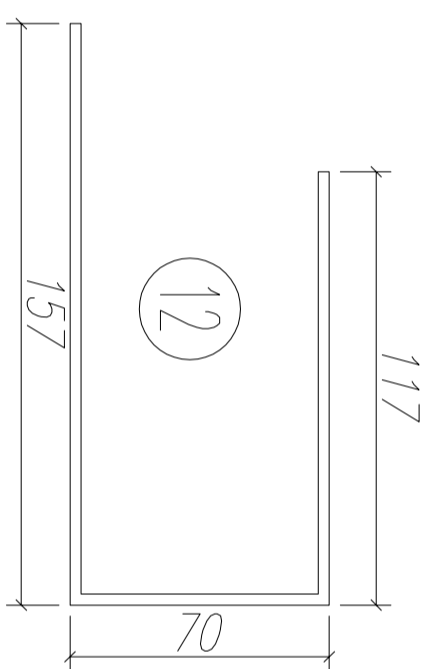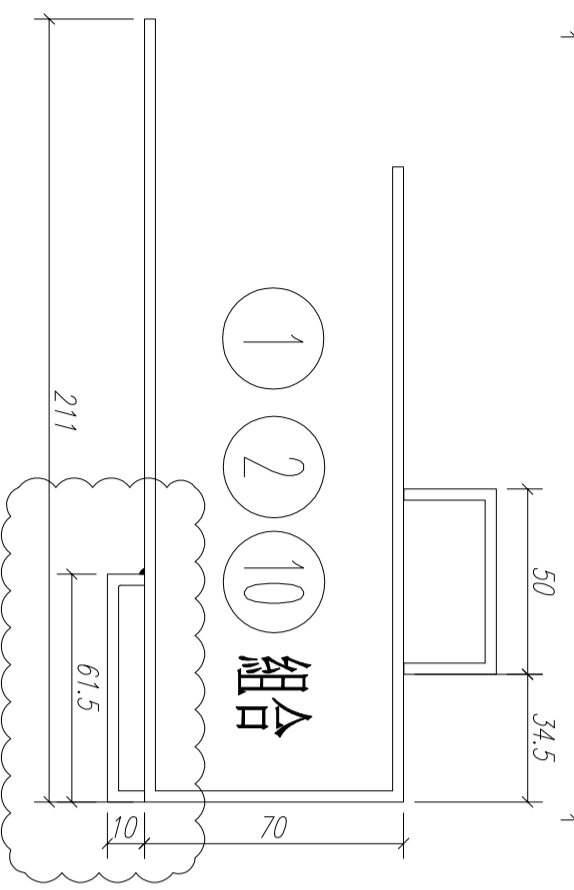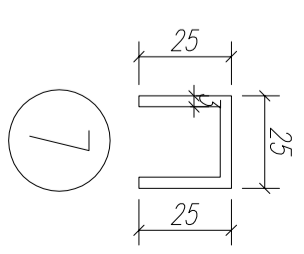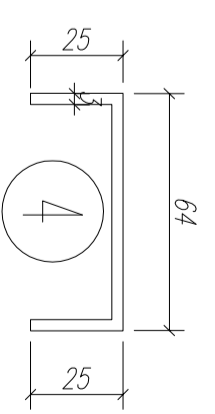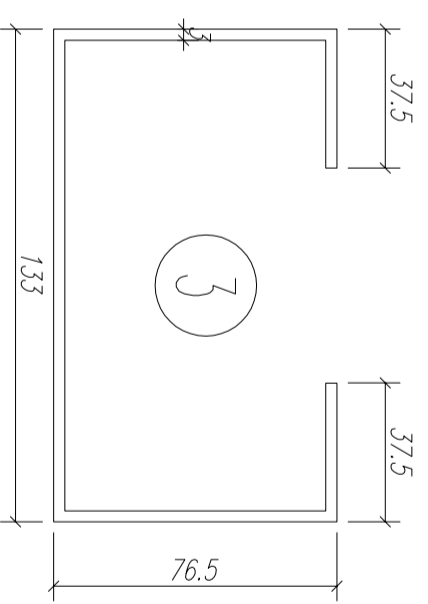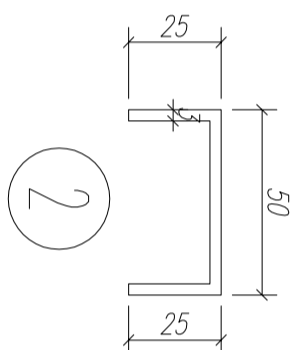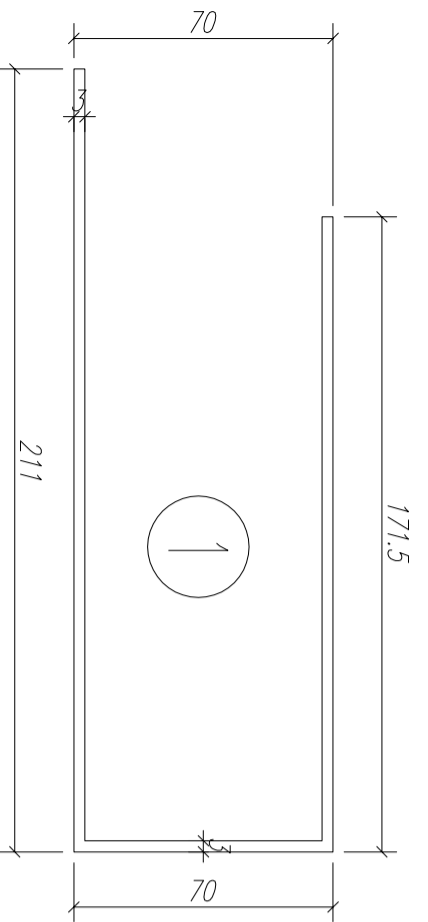



数量: 见附表	材料:	表面处理:	
日期:	比例:	校核:	Rev: B
制图: 郭上军			

美特铝质有限公司
MIDI Aluminium Fabricator Ltd.



工程名称: 亞皆老街 / 佛沙窗	图名: 铝折板截面圖	图号: W6/T1C-1
------------------	------------	--------------

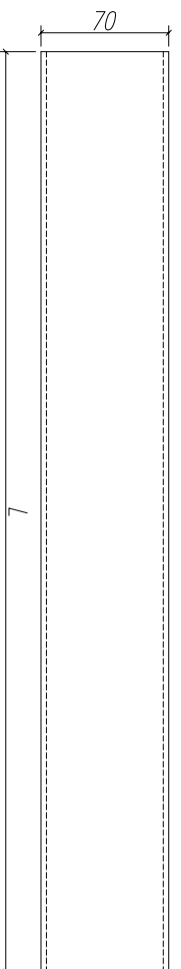



鋁折件1

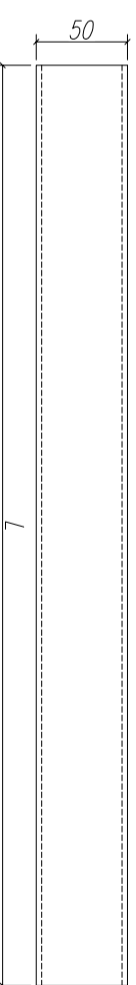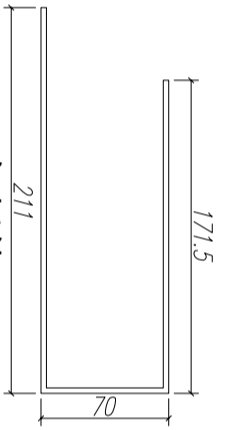



鋁折件2

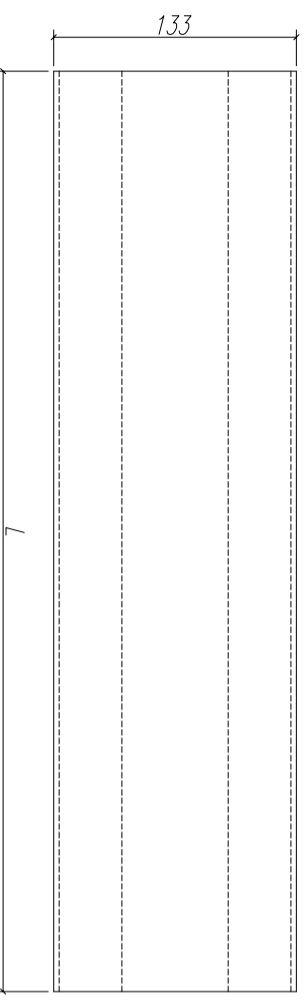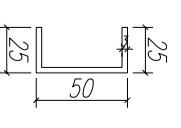



鋁折件3

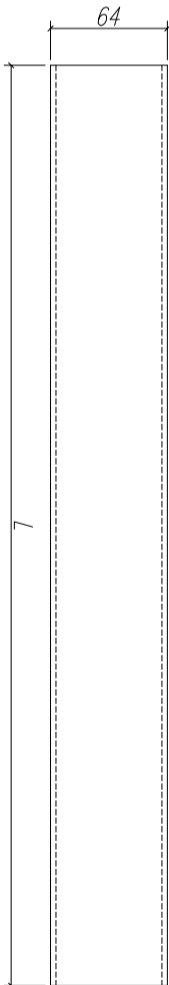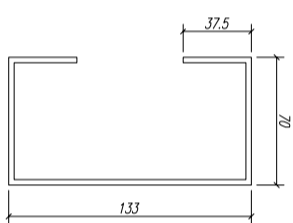



鋁折件4

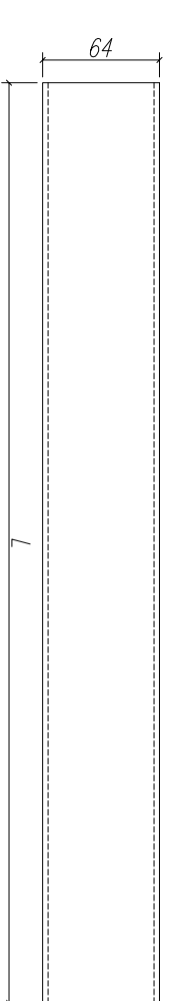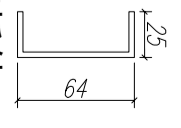



鋁折件8

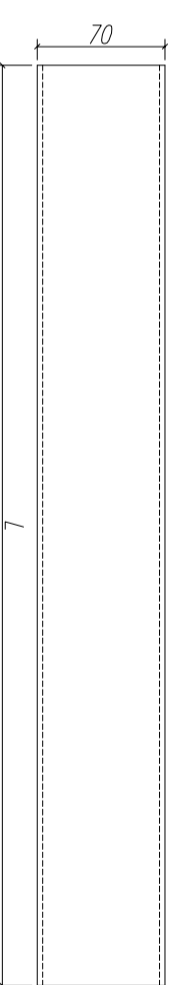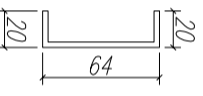



鋁折件12

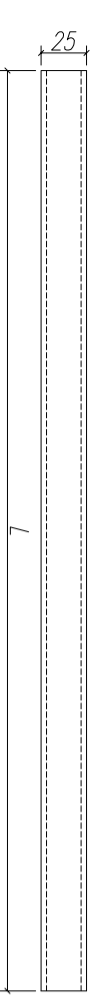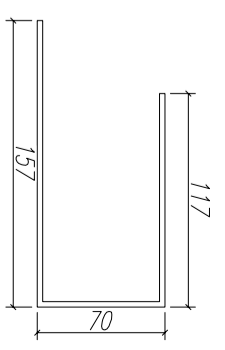



鋁折件7

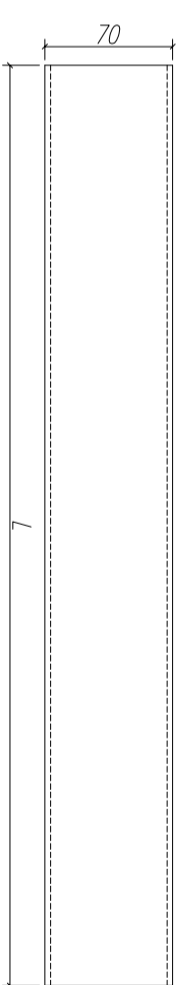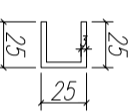



鋁折件13

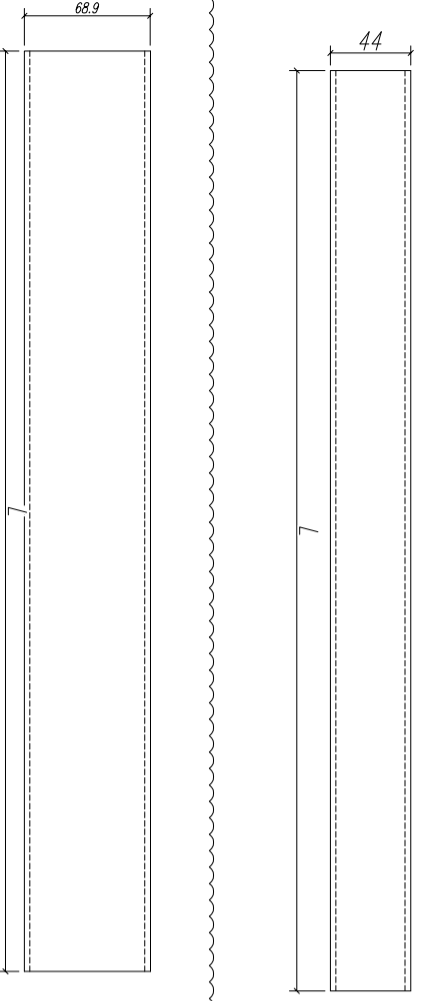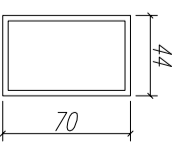


鋁折件14

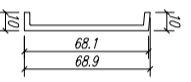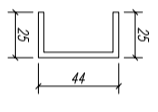

鋁折件9

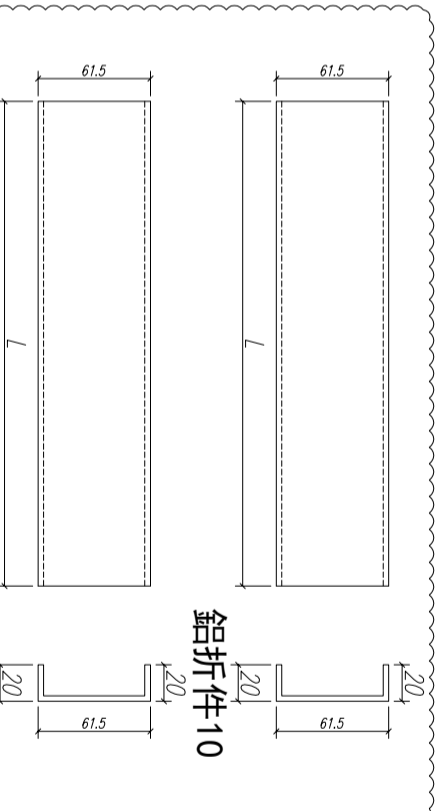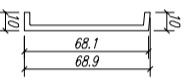

鋁折件11

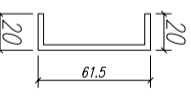




序號	材料名稱	長度 L (MM)	單位	數量	備注
1	鋁折件1	1807	支	2	企邊用
2	鋁折件1	777	支	1	底橫用
3	鋁折件2	1553	支	2	企邊用
4	鋁折件2	846	支	1	底橫用
5	鋁折件3	1236	支	1	中企用
6	鋁折件4	1270	支	1	中企用
7	鋁折件12	777	支	1	頂橫用
8	鋁折件13	777	支	1	中橫用
9	鋁折件14	846	支	1	中橫用
10	鋁折件7	846	支	1	頂橫用
11	鋁折件8	1750	支	2	企邊用
12	鋁折件8	740	支	2	頂底橫用
13	鋁折件9	778	支	1	頂橫用
14	鋁折件10	778	支	1	底橫用
15	鋁折件11	1570	支	2	企邊用

數量：
材料： 详见本图附表
表面處理：

制圖：郭上軍 日期：2020.06.04 校核：WSH 審核： Rev: B

美特鋁質有限公司
MIDI Aluminium Fabricator Ltd.

工程名稱：亞皆老街 / 試模窗
圖名：鋁折件加工圖 圖號：W6/T10-2

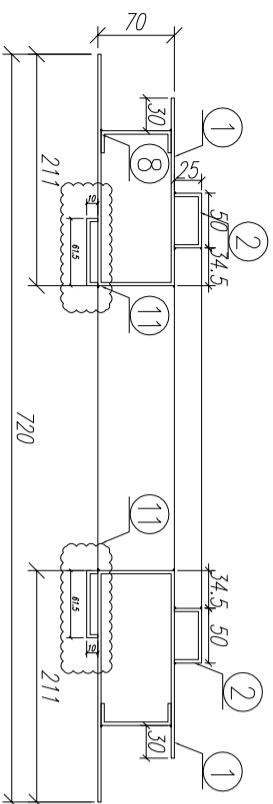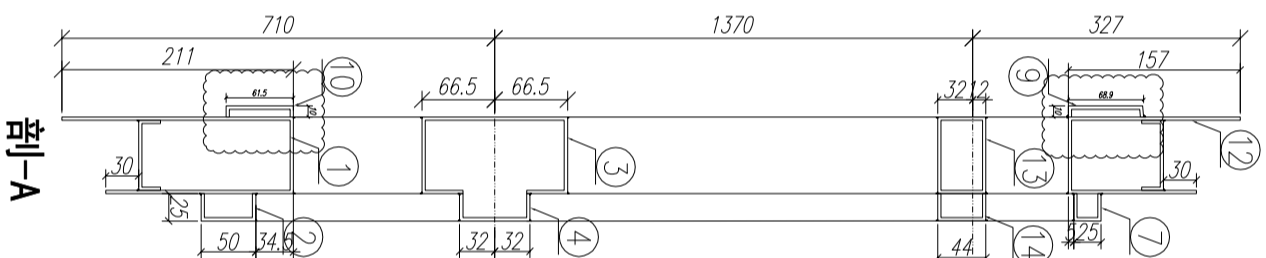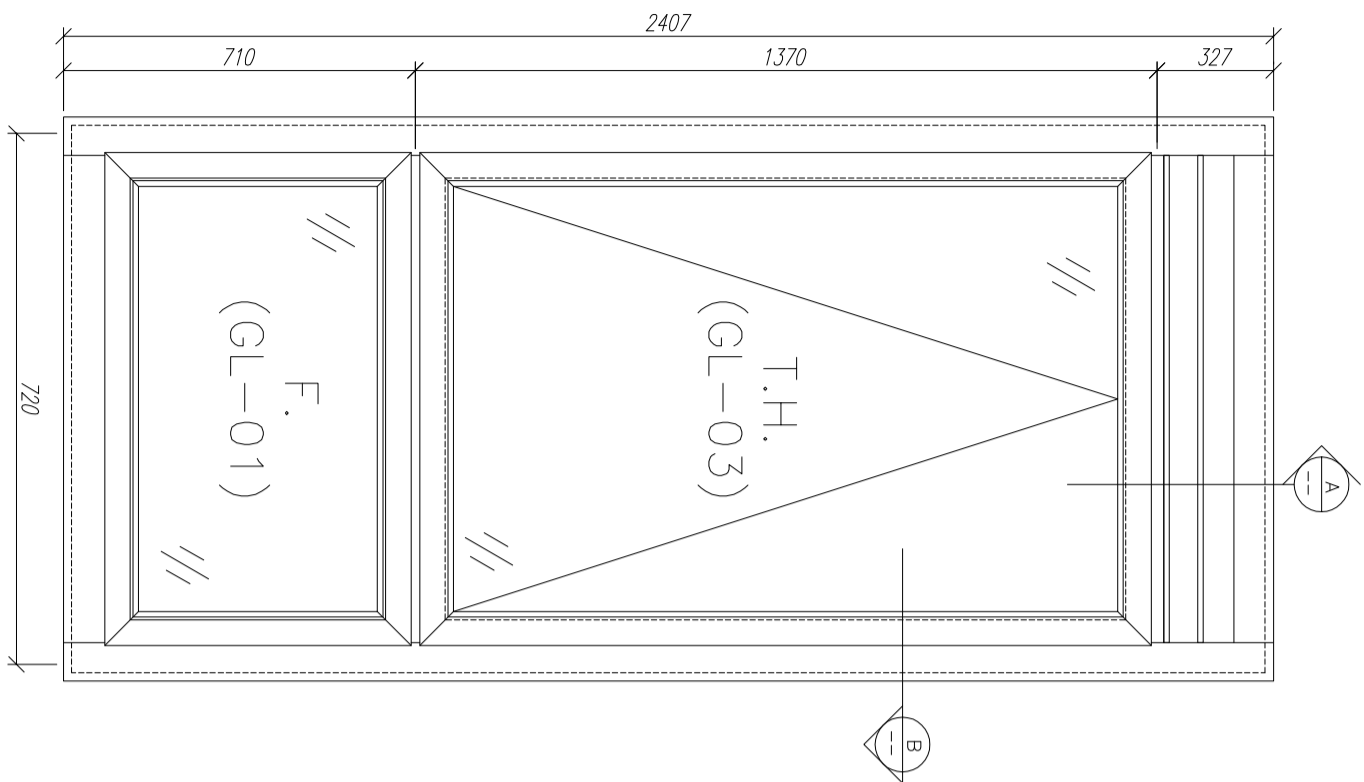

剖-B

剖-A

適用窗號： W5/T1B. W5/T2B. W5/T3B. W5/T2A

15	固定槽	鋁折板1	***	2170	支	2	GC	
14	固定槽	鋁折板10	***	298	支	1	GC	
13	固定槽	鋁折板9	***	298	支	1	GC	
12	固定槽	鋁折板8	***	260	支	2	GC	
11	固定槽	鋁折板8	***	2350	支	2	GC	
10	中橫料	鋁折板7	***	366	支	1	GC	
9	中橫料	鋁折板4	***	366	支	1	GC	
8	中橫料	鋁折板3	***	297	支	1	GC	
7	中橫料	鋁折板2	***	297	支	1	GC	
6	中橫料	鋁折板4	***	366	支	1	GC	
5	中橫料	鋁折板3	***	297	支	1	GC	
4	開啓頂底橫料	鋁折板2	***	366	支	1	GC	
3	開啓頂底橫料	鋁折板1	***	297	支	1	GC	
2	邊企料	鋁折板2	***	2153	支	2	GC	
1	邊企料	鋁折板1	***	2407	支	2	GC	
序 號	材料編號	材料名稱	加工圖號	長度 L (MM)	單位	單 量	小 計 數 量	備 注

數量： 1 材料： 詳見本圖附表 表面處理： UCT806812XL-3

制圖： 郭上軍 日期： 2020.06.04 校核： WSH 審核：

Rev: D


















美特鋁質有限公司
MIDI Aluminium Fabricator Ltd.

工程名稱： 亞皆老街 / 試模窗

圖名： W5/T1B-組裝圖

圖號： W5/T1B

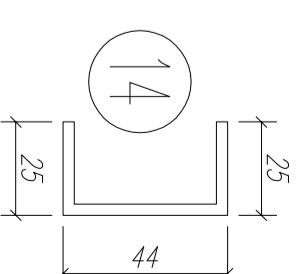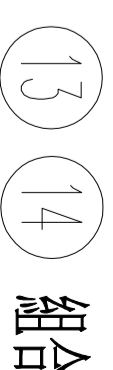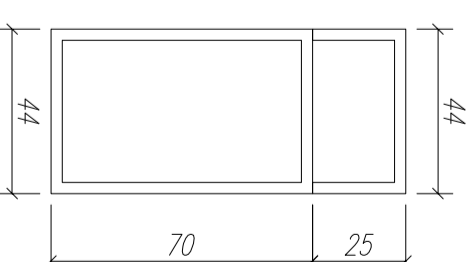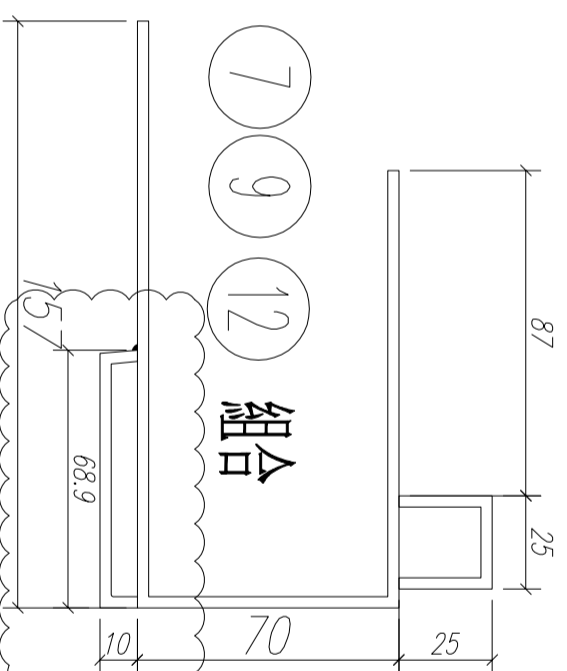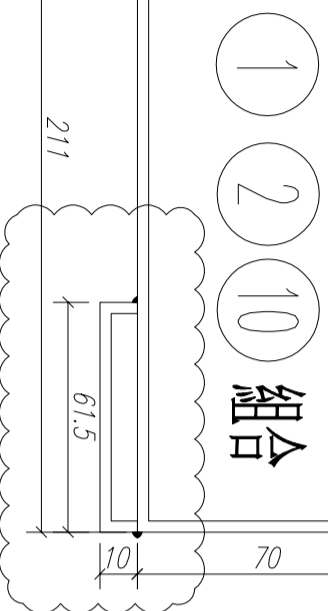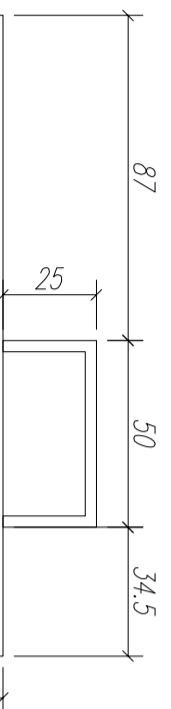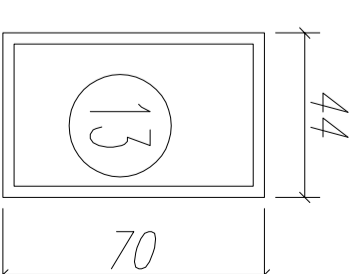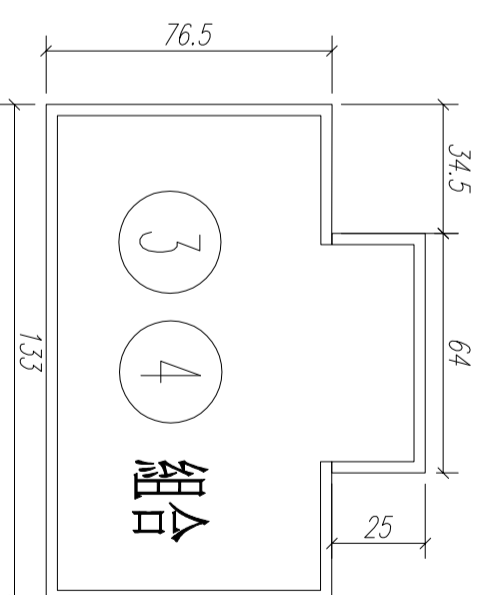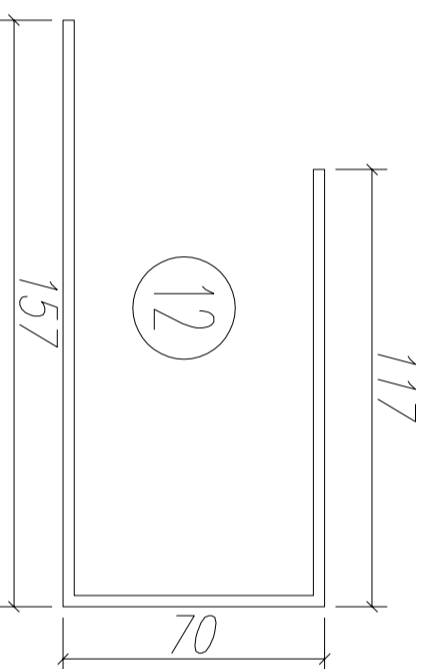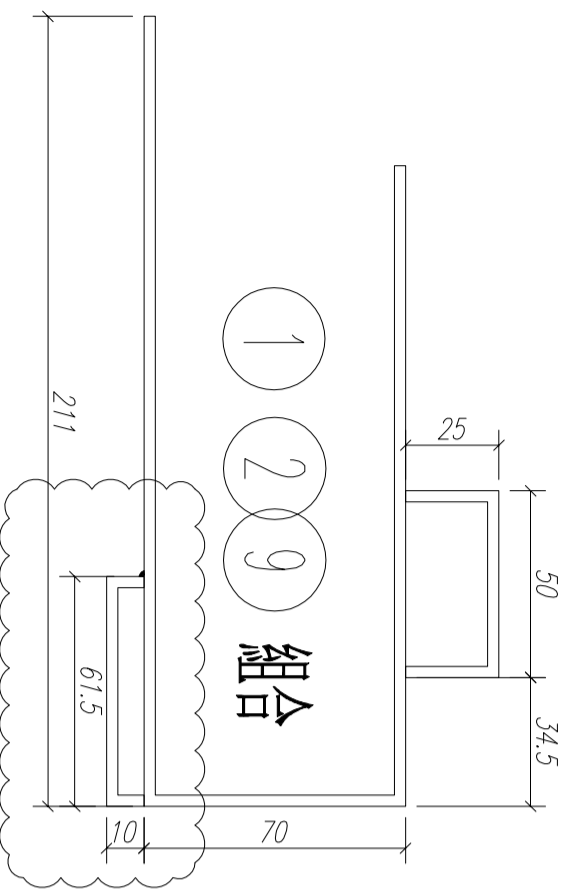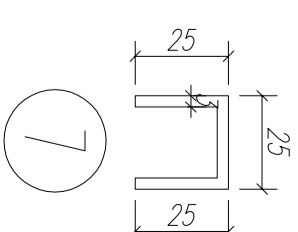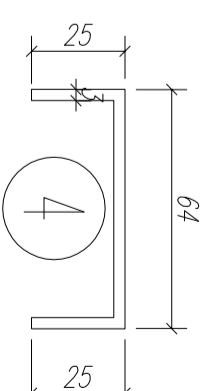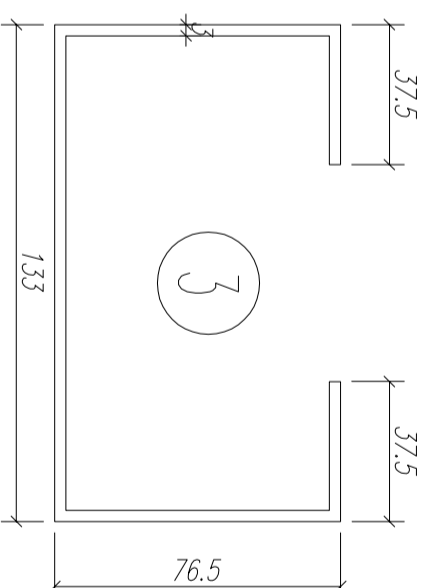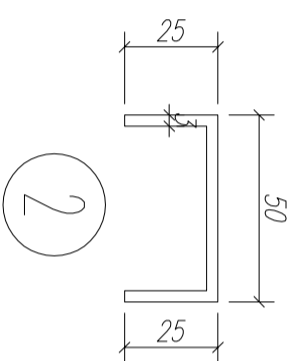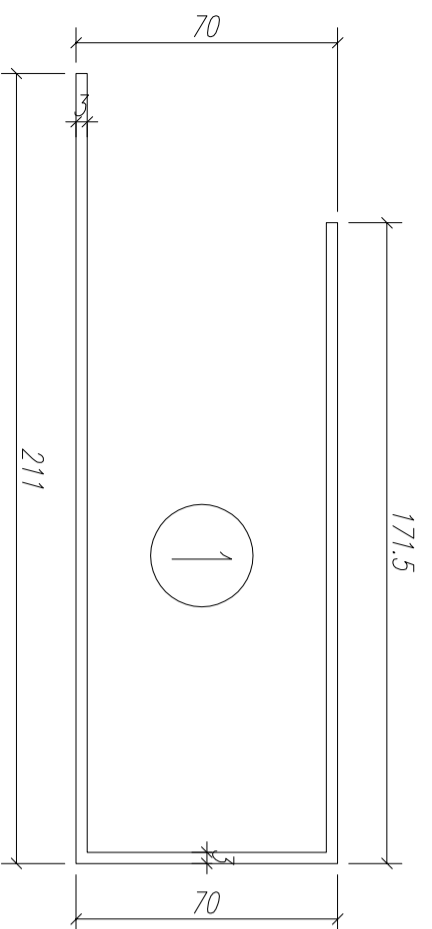

数量: 见附表

材料:

表面处理:

制图: 郭上军

日期:

比例:

审核:



Rev: B

美特铝质有限公司
MIDI Aluminium Fabricator Ltd.



工程名称: 亞皆老街 / 佛沙窗

图名: 铝折板截面圖



图号: W5/T1B-1

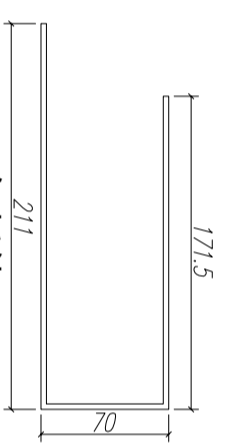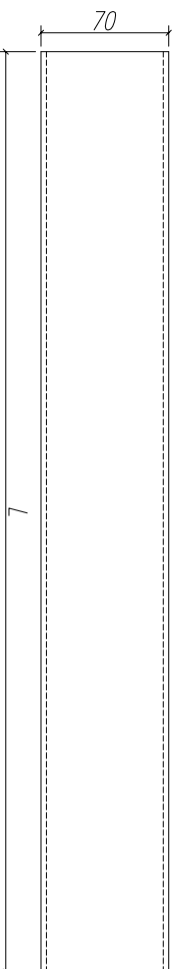



鋁折件1

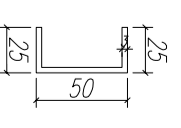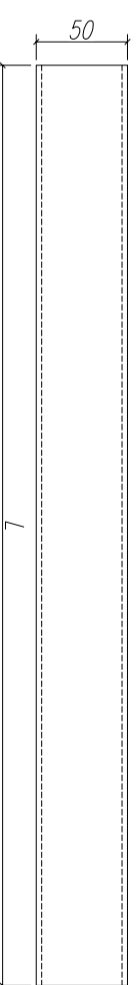



鋁折件2

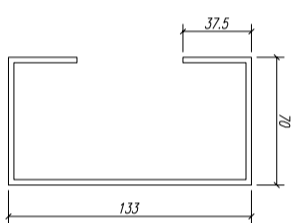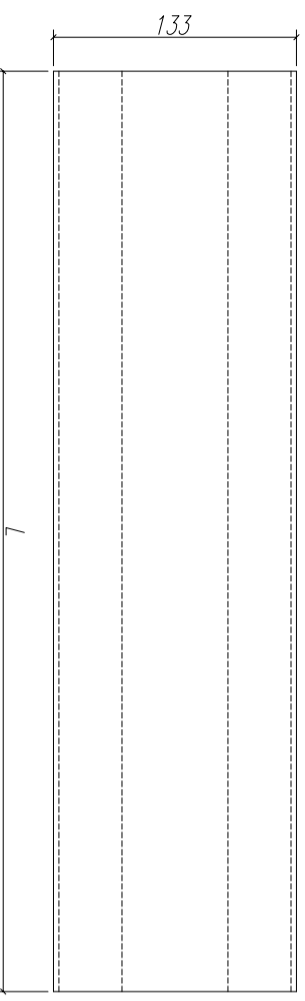



鋁折件3

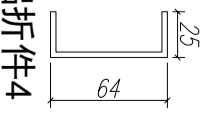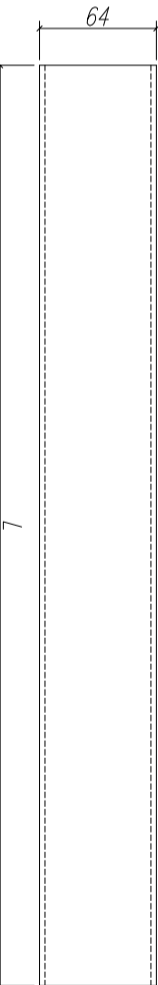



鋁折件4

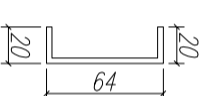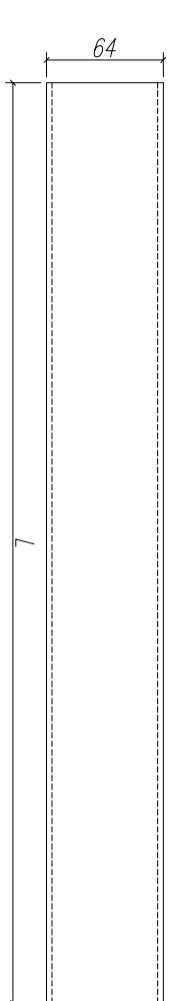



鋁折件8

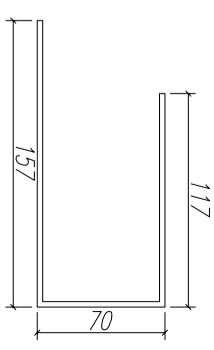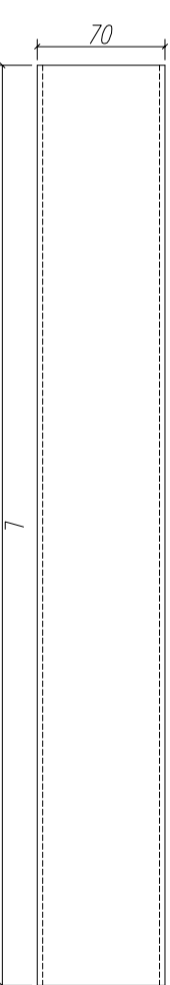



鋁折件12

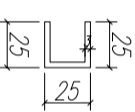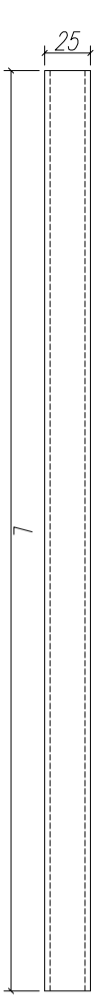



鋁折件7

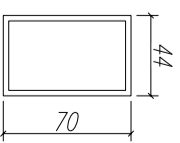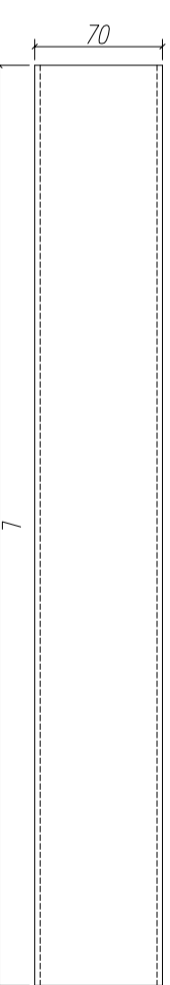



鋁折件13

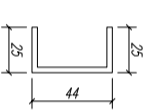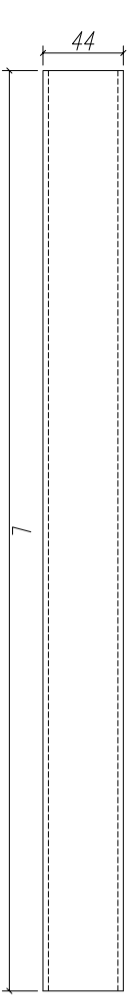



鋁折件14

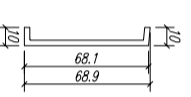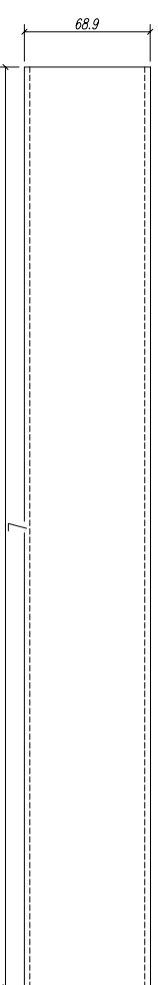


鋁折件9

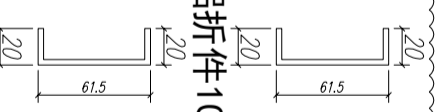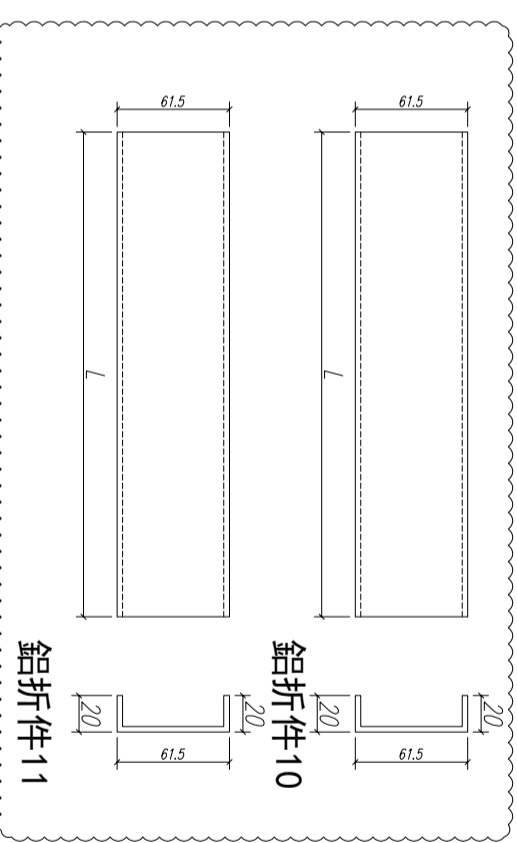

鋁折件11

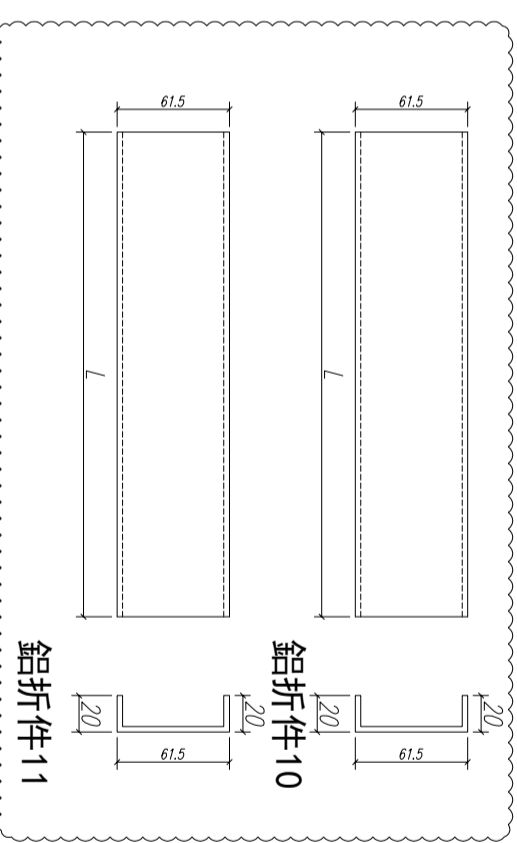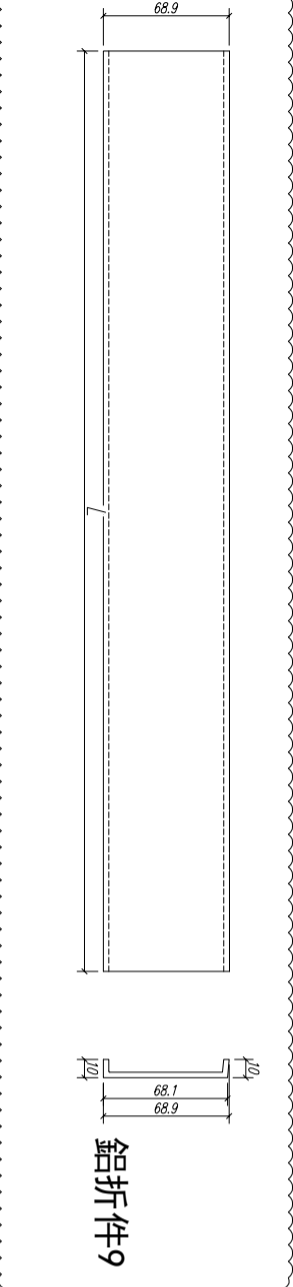

数量：
 材料： 详见本图附表
 表面处理：
 制图：郭上军 日期：2020.06.04 审核：WSH Rev: B

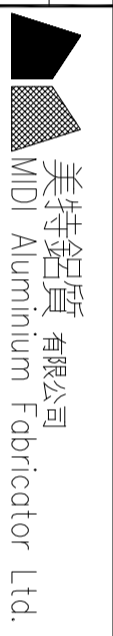

工程名称： 亞皆老街 / 試模窗
 图名： 鋁折件加工圖 图号： WS/T1B-2

序號	材料名稱	長度 L (MM)	單位	數量	備注
1	鋁折件1	2407	支	2	企邊用
2	鋁折件1	297	支	1	底橫用
3	鋁折件2	2153	支	2	企邊用
4	鋁折件2	366	支	1	底橫用
5	鋁折件3	297	支	1	中橫用
6	鋁折件4	366	支	1	中橫用
7	鋁折件12	297	支	1	頂橫用
8	鋁折件13	297	支	1	中橫用
9	鋁折件14	366	支	1	中橫用
10	鋁折件7	366	支	1	頂橫用
11	鋁折件8	2350	支	2	企邊用
12	鋁折件8	260	支	2	頂底橫用
13	鋁折件9	298	支	1	頂橫用
14	鋁折件10	298	支	1	底橫用
15	鋁折件11	2170	支	2	企邊用