

工程指示 / 要求簡箋(E.I.)

工程指示編號：EI / 1883 / 20

修改版次：E

工程編號：J - 852

工程名稱：亞皆老街中電

工程項目：佛沙窗 - 試模窗修改

收件人：生統 / 冬雲

發件人：Bessie Lau

日期：24/06/2020

要求提供 / 確認 事項：

- | | | |
|------------------------------------|-------------------------------------|-------------------------------|
| <input type="checkbox"/> 初步鋁料 B.M. | <input type="checkbox"/> 加工拆圖，然後生產 | <input type="checkbox"/> 尺寸表 |
| <input type="checkbox"/> 正式鋁料 B.M. | <input type="checkbox"/> 技術上資料 / 指示 | <input type="checkbox"/> 報價 |
| <input type="checkbox"/> 配件 B.M. | <input type="checkbox"/> 樣辦或貨品說明書 | <input type="checkbox"/> 分判合約 |
| <input type="checkbox"/> 其他：_____ | | |

內容：

請按修改加工圖生產試模窗。

E 版：因佛沙石矢形狀改變，導致計數不同，入石矢數不同。大貨要加長度，現試模窗也要加長度。7 隻試模窗要改；其餘 7 隻不需加長，請修正公差儘快出貨。

請在 26/6/2020 前完成上列要求。

附有關圖紙 / 文件：附 CAD 檔

以上項目為：

- 原合約工程包 原合約工程加 / 減賬 新工程報價

原因：-

分發東莞各部門：

- | | | | |
|---|---|---|--|
| <input type="checkbox"/> 生產技術總監 <input type="checkbox"/> 連附件 | <input type="checkbox"/> 技術部 <input type="checkbox"/> 連附件 | <input type="checkbox"/> 生產部 <input type="checkbox"/> 連附件 | <input type="checkbox"/> 機械設計部 <input type="checkbox"/> 連附件 |
| <input type="checkbox"/> 採購部 <input type="checkbox"/> 連附件 | <input checked="" type="checkbox"/> 生產統籌部 <input checked="" type="checkbox"/> 連附件 | | |
| <input checked="" type="checkbox"/> 質檢部 <input checked="" type="checkbox"/> 連附件 | <input type="checkbox"/> 會計部 <input type="checkbox"/> 連附件 | <input type="checkbox"/> 報關組 <input type="checkbox"/> 連附件 | <input type="checkbox"/> 其他 _____ <input type="checkbox"/> 連附件 |

分發其他分判：

- (v) 水洪 連附件

分發香港各部門：


- | | | | |
|---|--|---|--|
| <input type="checkbox"/> 行政部 <input type="checkbox"/> 連附件 | <input type="checkbox"/> 會計部 <input type="checkbox"/> 連附件 | <input type="checkbox"/> 統籌部 <input type="checkbox"/> 連附件 | <input type="checkbox"/> 工程部地盤科文 <input type="checkbox"/> 連附件 |
| <input type="checkbox"/> 採購部 <input type="checkbox"/> 連附件 | <input type="checkbox"/> QS 部 <input type="checkbox"/> 連附件 | <input type="checkbox"/> 維修部 <input type="checkbox"/> 連附件 | <input type="checkbox"/> 其他 _____ <input type="checkbox"/> 連附件 |

傳遞編號：



HK1247

發件人簽署：



項目經理簽署：

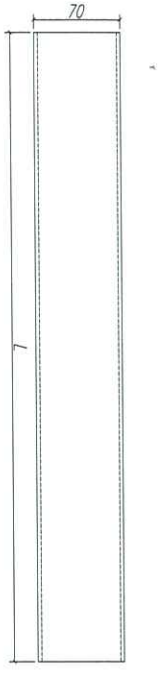



鋁折件1

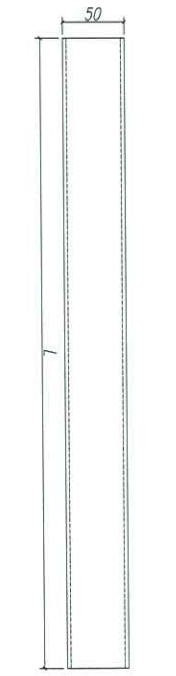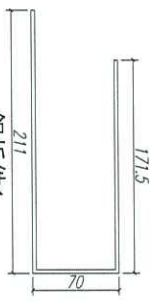



鋁折件2

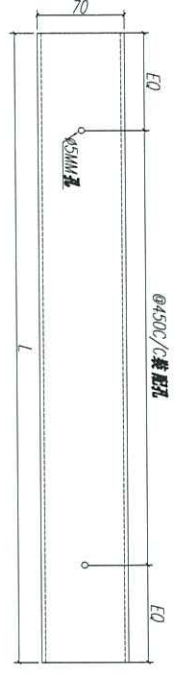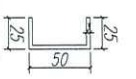


鋁折件3

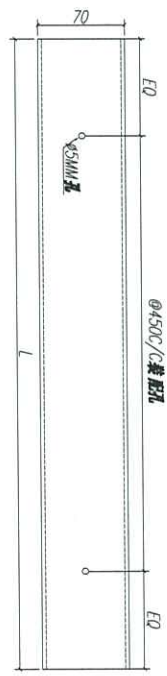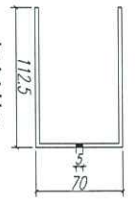



鋁折件4

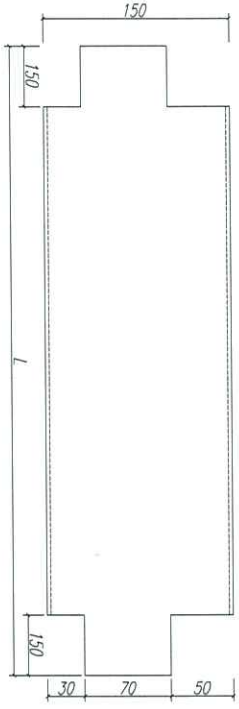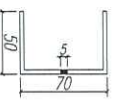


鋁折件5

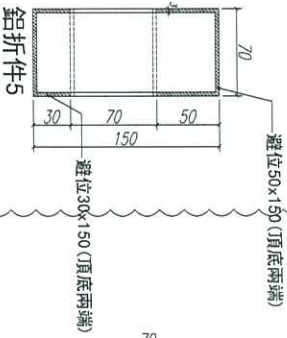



鋁折件6

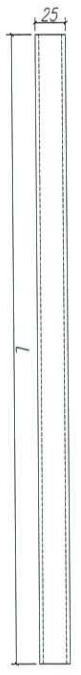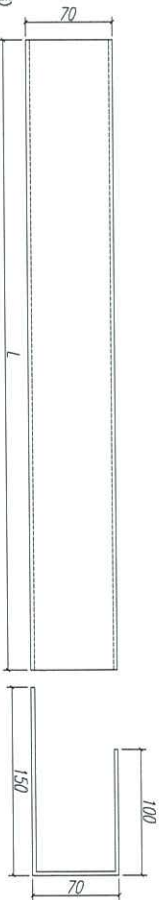


鋁折件7

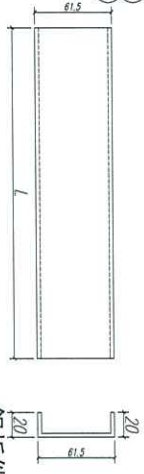



鋁折件10

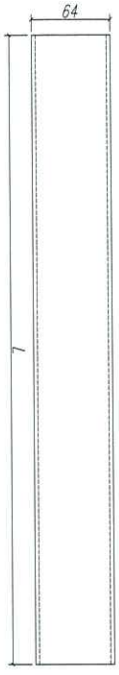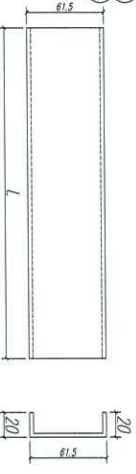



鋁折件8

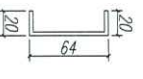

鋁折件11

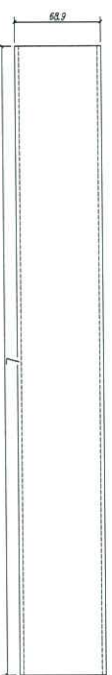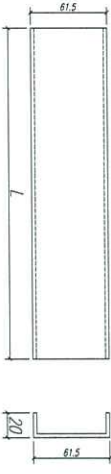

鋁折件9

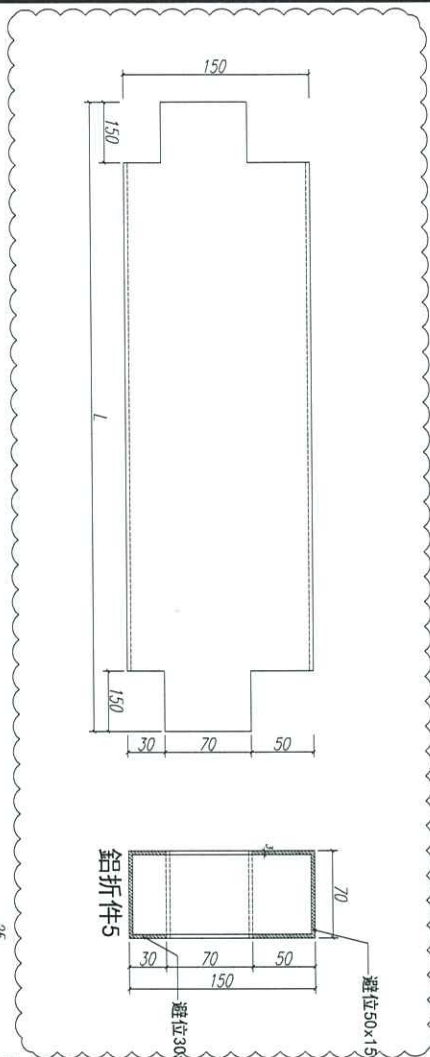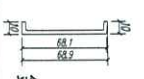

序號	材料名稱	長度 L (mm)	單位	數量	備注
1	鋁折件1	2330	支	2	企邊用
2	鋁折件1	576	支	4	頂底橫用
3	鋁折件2	2076	支	4	企邊用
4	鋁折件2	645	支	4	頂底橫用
5	鋁折件3	2330	支	2	企邊用
6	鋁折件4	2330	支	2	企邊用
7	鋁折件5	2430	支	2	企邊用
8	鋁折件6	860	支	2	頂底橫用
9	鋁折件7	2130	支	2	企邊用
10	鋁折件7	910	支	2	頂底橫用
11	鋁折件8	2300	支	4	企邊用
12	鋁折件8	540	支	4	頂底橫用
13	鋁折件8	830	支	2	頂底橫用
14	鋁折件9	900	支	2	頂橫用
15	鋁折件10	900	支	2	頂橫用
16	鋁折件11	2038	支	4	企邊用


數量：
制圖：郭上雲
日期：2020.05.18
校核：WSH

材料：詳見本圖附表
表面處理：
Rev: B


美特鋁質有限公司
MIDI Aluminium Fabricator Ltd.

工程名稱：亞皆老街 / 試模窗
圖名：鋁折件加工圖
圖號：W2/T18-150-2



審核：
Rev: B

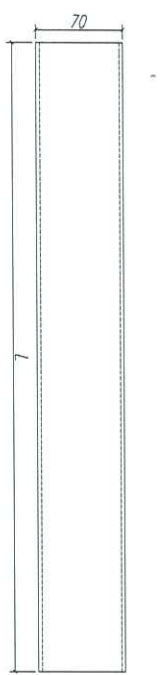



鋁折件1

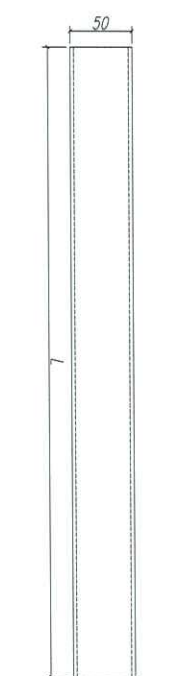



鋁折件2

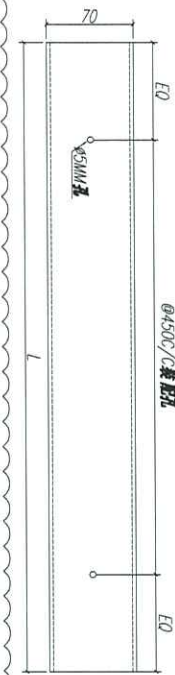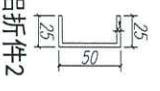



鋁折件3

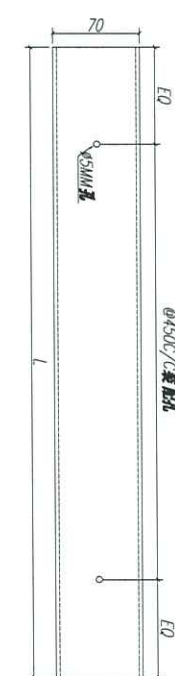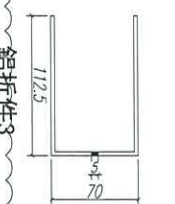



鋁折件4

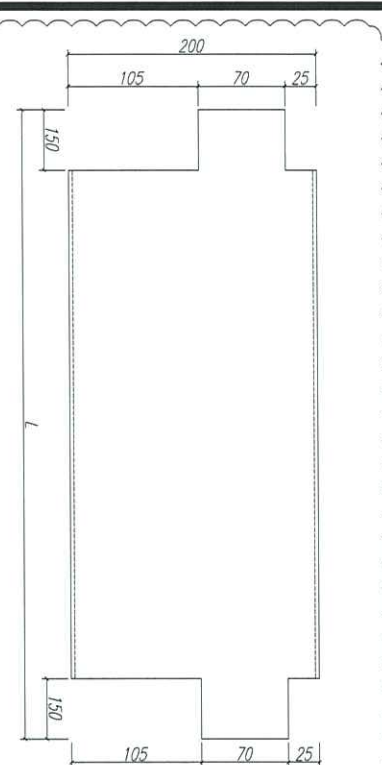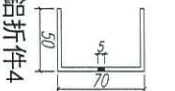


鋁折件5

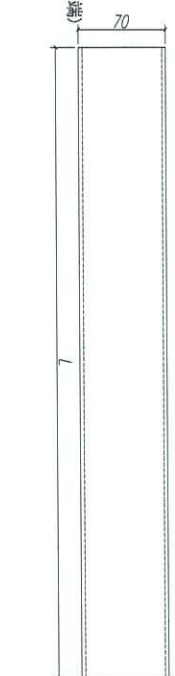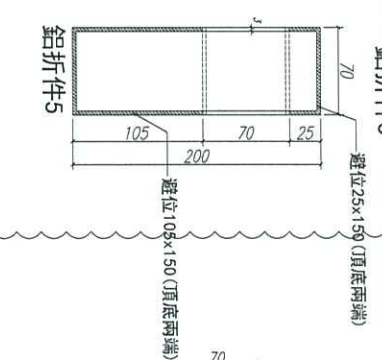


鋁折件6

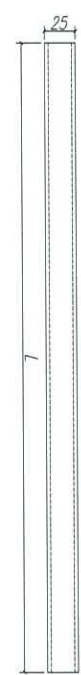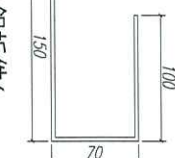


鋁折件7

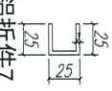


鋁折件10

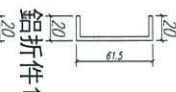

鋁折件8

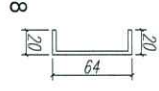

鋁折件11

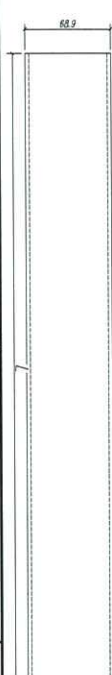

鋁折件9



序號	材料名稱	長度 L (MM)	單位	數量	備注
1	鋁折件1	2330	支	2	企邊用
2	鋁折件1	576	支	4	頂底橫用
3	鋁折件2	2076	支	4	企邊用
4	鋁折件2	645	支	4	頂底橫用
5	鋁折件3	2330	支	2	企邊用
6	鋁折件4	2330	支	2	企邊用
7	鋁折件5	2430	支	2	企邊用
8	鋁折件6	640	支	2	頂底橫用
9	鋁折件7	2130	支	2	企邊用
10	鋁折件7	910	支	2	頂底橫用
11	鋁折件8	2300	支	4	企邊用
12	鋁折件8	540	支	4	頂底橫用
13	鋁折件8	830	支	2	頂底橫用
14	鋁折件9	900	支	2	頂底橫用
15	鋁折件10	900	支	2	底橫用
16	鋁折件11	2038	支	4	企邊用

數量: 材料: 詳見本圖附表 表面處理: 制圖: 郭上軍 日期: 2020.05.18 校核: WSH 審核: Rev:B

工程名稱: 亞皆老街 / 試模窗



















圖名: 鋁折件加工圖 圖號: W2/T1B-200-2

美特鋁質有限公司
MIDI Aluminium Fabricator Ltd.


数量: 材料: 详见本图附表
 表面处理: 制图: 郭上重 日期: 2020.06.04 审核: WSH 校核: WSH

Rev: B
 美特铝质有限公司
 MIDI Aluminium Fabricator Ltd.


工程名称: 亞皆老街 / 試模窗
 图名: 铝折件加工圖 图号: W3/TA-150-2

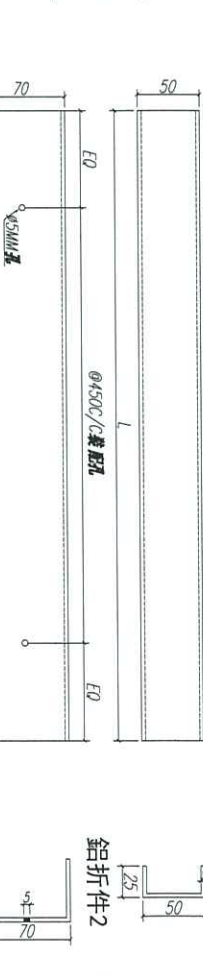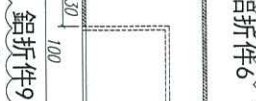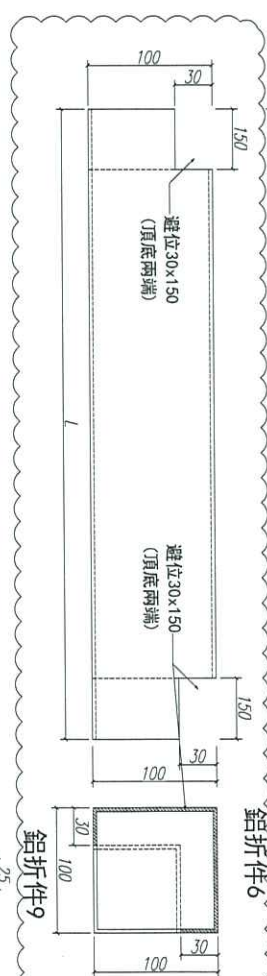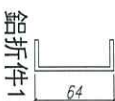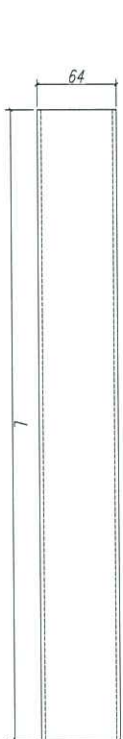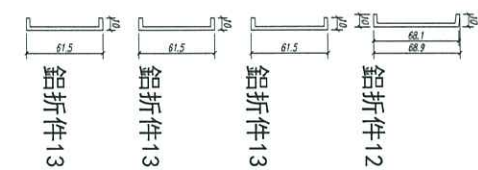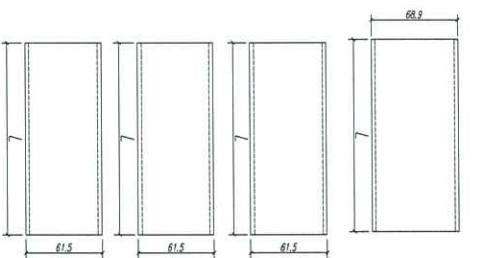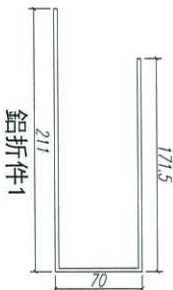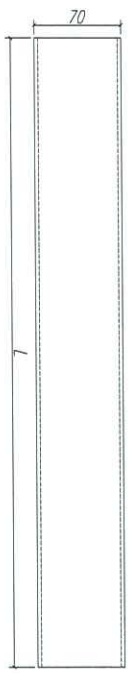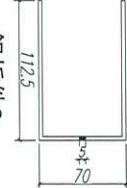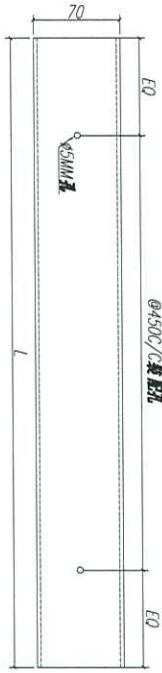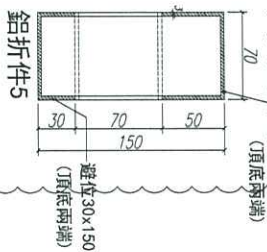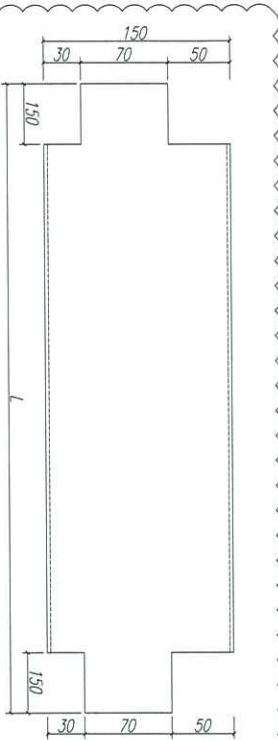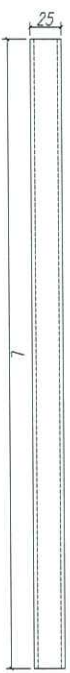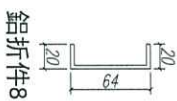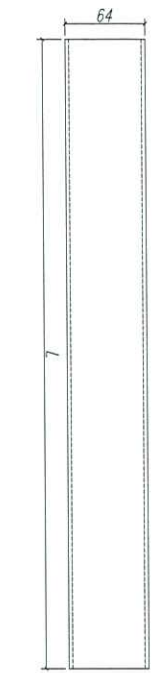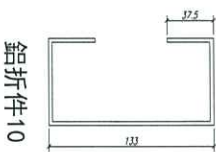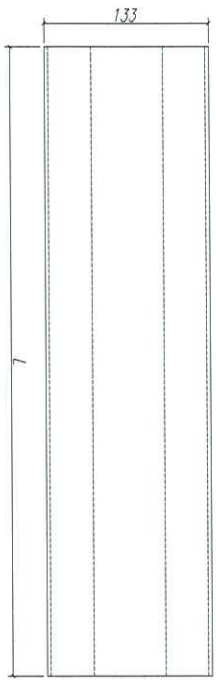

序號	材料名稱	長度 L (mm)	單位	數量	备注
1	铝折件1	2330	支	2	企邊用
2	铝折件1	775	支	6	頂底橫用
3	铝折件2	2076	支	6	企邊用
4	铝折件2	844	支	6	頂底橫用
5	铝折件3	2330	支	4	企邊用
6	铝折件4	2330	支	2	企邊用
7	铝折件5	2330	支	2	企邊用
8	铝折件6	2350	支	2	頂底橫用
9	铝折件7	2130	支	2	企邊用
10	铝折件7	2400	支	2	頂底橫用
11	铝折件8	2300	支	6	企邊用
12	铝折件8	2320	支	2	頂底橫用
13	铝折件8	740	支	6	頂底橫用
14	铝折件9	2330	支	1	轉角企邊
15	铝折件10	775	支	3	中樑料用
16	铝折件11	844	支	3	中樑料用
17	铝折件12	1100	支	2	頂橫用
18	铝折件12	1000	支	1	頂橫用
19	铝折件13	1100	支	2	底橫用
20	铝折件13	1000	支	1	底橫用
21	铝折件13	2038	支	6	企邊用

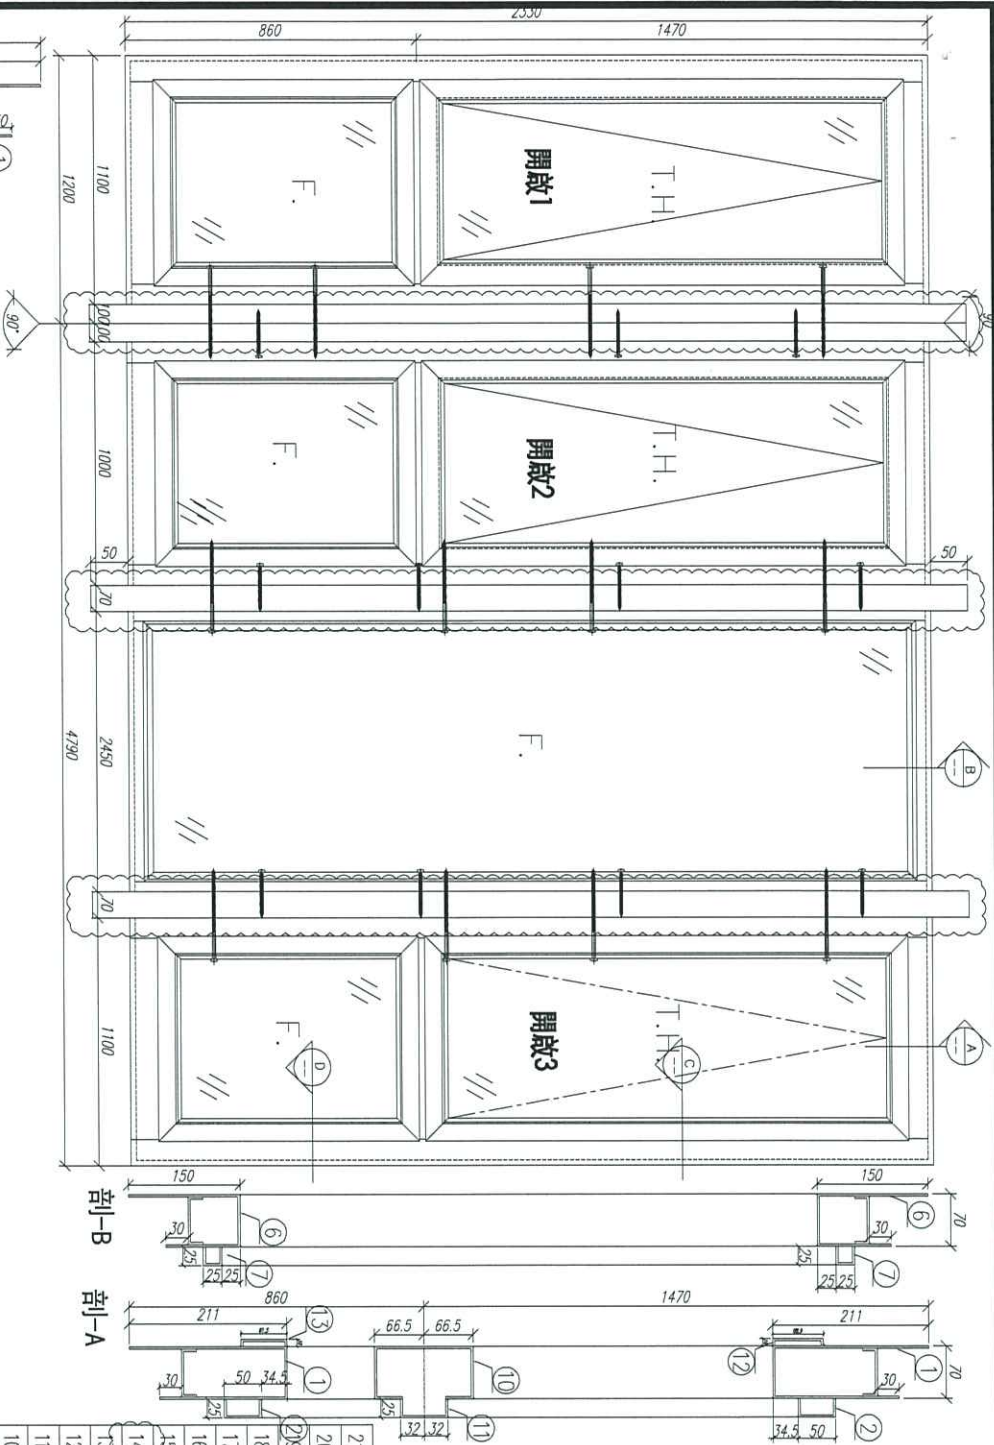

注：所有鋁折板連接位都要點焊接！

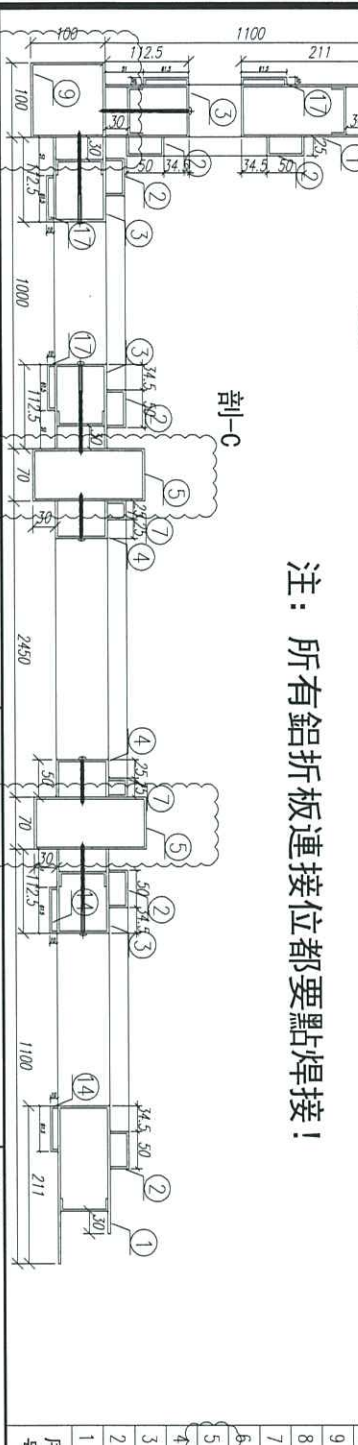

序号	材料編號	材料名稱	加工圖号	長度 L (MM)	單位	單體小計數量	备注
21	固定槽	鋁折板 3	***	2038	支	6	GC
20	固定槽	鋁折板 3	***	1000	支	1	GC
19	固定槽	鋁折板 3	***	1100	支	2	GC
18	固定槽	鋁折板 2	***	1000	支	1	GC
17	固定槽	鋁折板 2	***	1100	支	2	GC
16	中樑	鋁折板 1	***	844	支	3	GC
15	中樑	鋁折板 0	***	725	支	3	GC
14	轉軸	鋁折板 9	***	2430	支	1	GC
13	固定槽	鋁折板 8	***	830	支	2	GC
12	固定槽	鋁折板 8	***	540	支	4	GC
11	固定槽	鋁折板 8	***	2300	支	4	GC
10	固定槽	鋁折板 7	***	910	支	2	GC
9	固定槽	鋁折板 7	***	2130	支	2	GC
8	固定槽	鋁折板 6	***	860	支	2	GC
7	固定槽	鋁折板 2	***	645	支	4	GC
6	固定槽	鋁折板 2	***	526	支	4	GC
5	掛接通	鋁折板 5	***	2430	支	2	GC
4	固定槽	鋁折板 4	***	2330	支	2	GC
3	固定槽	鋁折板 3	***	2330	支	4	GC
2	固定槽	鋁折板 2	***	2076	支	4	GC
1	固定槽	鋁折板 1	***	2330	支	2	GC

数量：1

材料：详见本图附表

表面处理：UCT806812M-3

表面名称：亞皆老街 / 試模窗

工程名称：亞皆老街 / 試模窗

Rev: 0

圖名：W3/T1A組裝圖

圖号：W3/T1A-150












制圖：郭上重

日期：2020.06.04

校核：WSH

審核：

美特鋁質有限公司
MIDI Aluminium Fabricator Ltd.

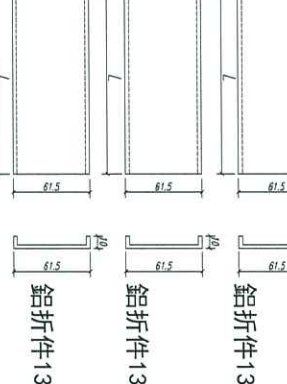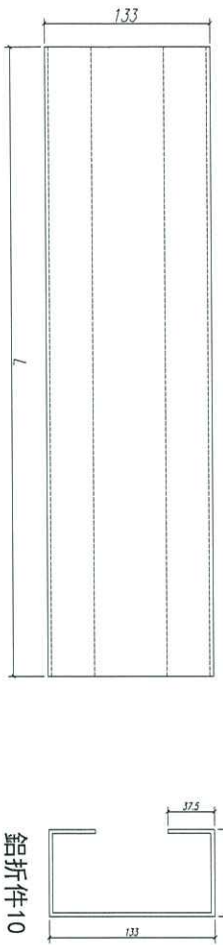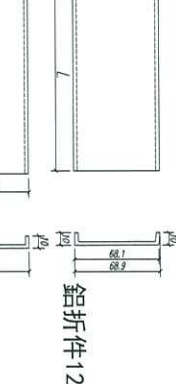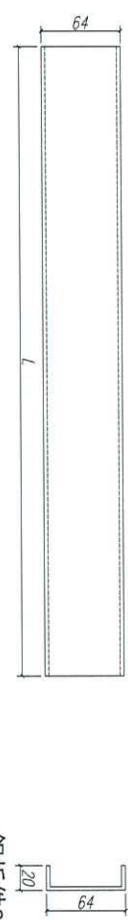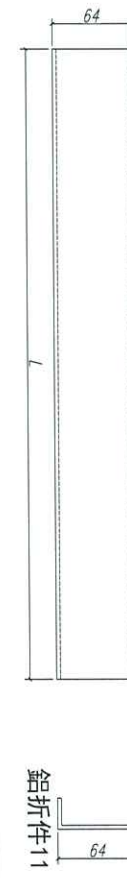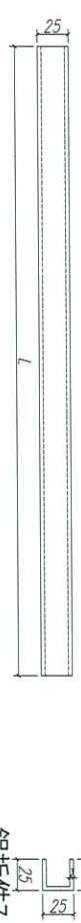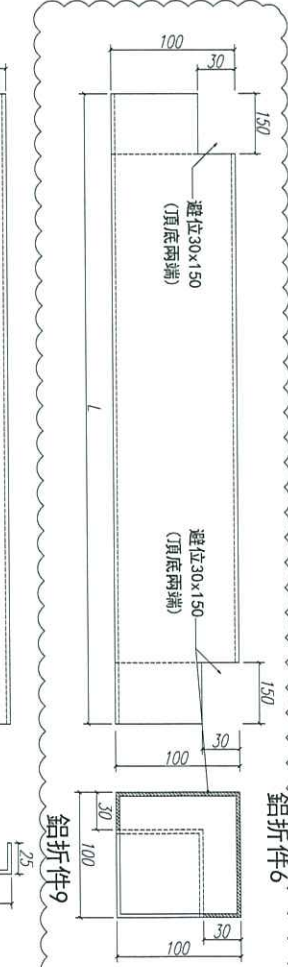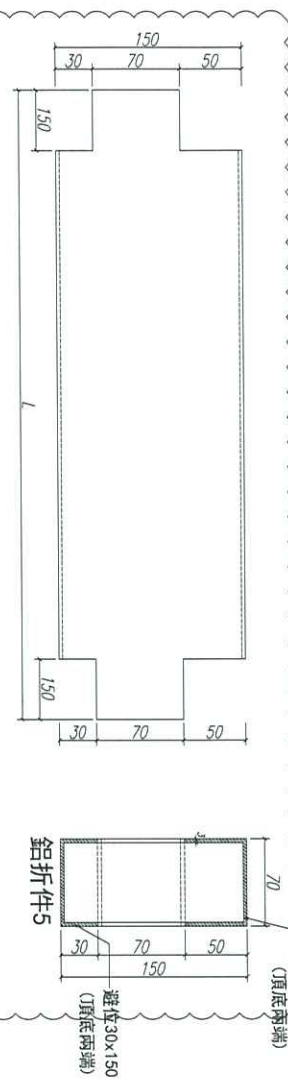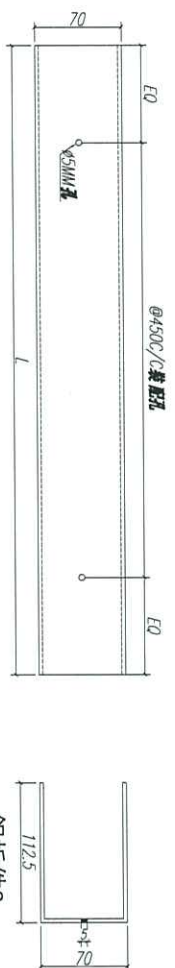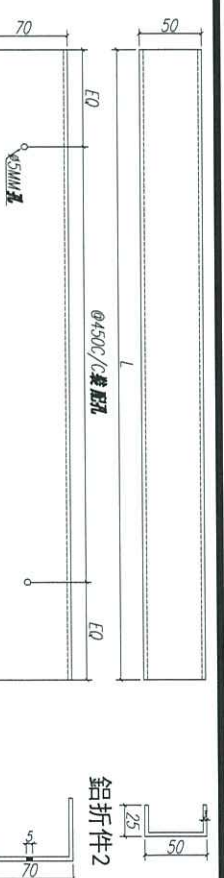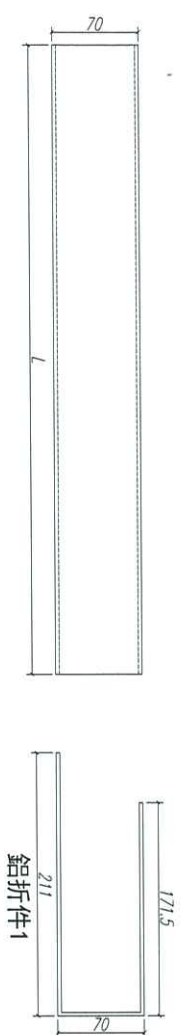




数量:	材料: 详见本图附表	表面处理:
制图: 郭上重	日期: 2020.06.04	审核: WSH
	校核: WSH	Rev: B

序号	材料名稱	長度 L (MM)	單位	數量	备注
1	鋁折件1	2330	支	2	企邊用
2	鋁折件1	775	支	6	頂底橫用
3	鋁折件2	2076	支	6	企邊用
4	鋁折件2	844	支	4	頂底橫用
5	鋁折件3	2330	支	2	企邊用
6	鋁折件4	2330	支	2	企邊用
7	鋁折件5	2430	支	2	企邊用
8	鋁折件6	2350	支	2	頂底橫用
9	鋁折件7	2130	支	2	企邊用
10	鋁折件7	2400	支	2	頂底橫用
11	鋁折件8	2300	支	6	企邊用
12	鋁折件8	2220	支	2	頂底橫用
13	鋁折件8	740	支	6	頂底橫用
14	鋁折件9	2430	支	1	轉角企邊
15	鋁折件10	775	支	3	中橫料用
16	鋁折件11	844	支	3	中橫料用
17	鋁折件12	1100	支	2	頂橫用
18	鋁折件12	1000	支	1	頂橫用
19	鋁折件13	1100	支	2	底橫用
20	鋁折件13	1000	支	1	底橫用
21	鋁折件13	2038	支	6	企邊用

工程名稱: 亞皆老街 / 試模窗
 圖名: 鋁折件加工圖
 圖號: W3/T1A-150-2



美特鋁質有限公司
 Meite Aluminum Fabricator Ltd.

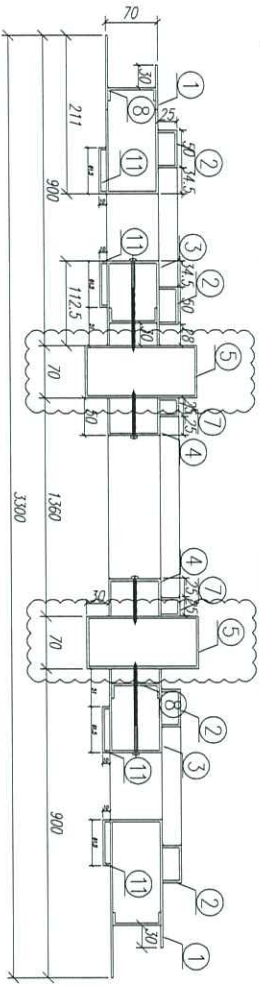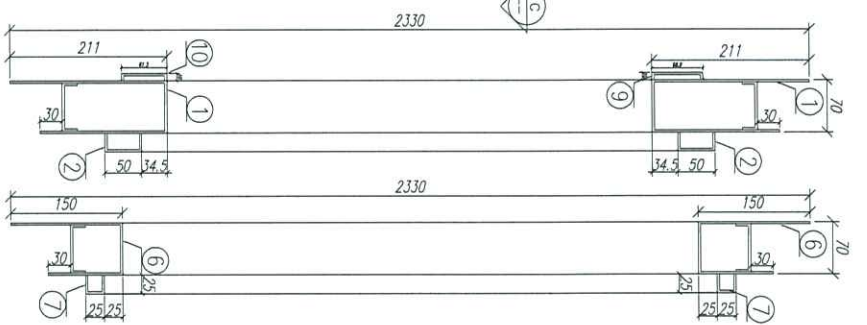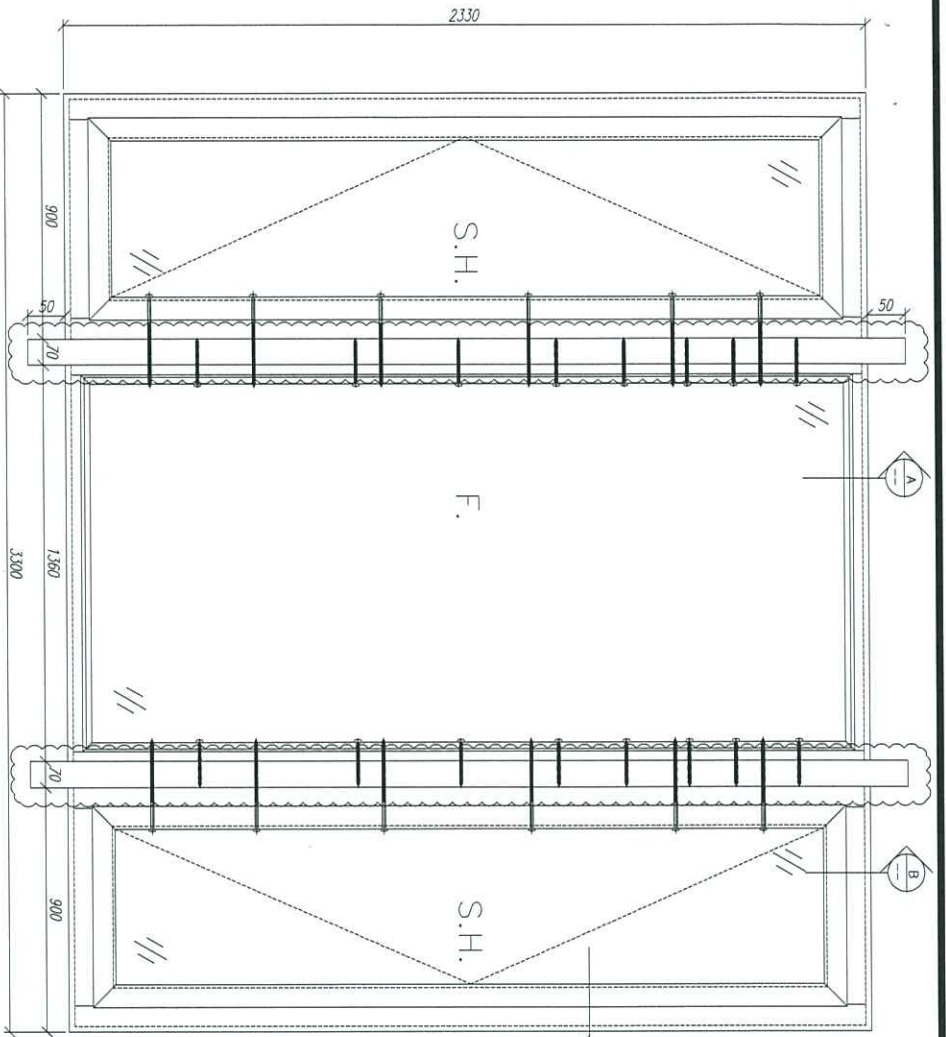

剖-A A 剖-B B 剖-C C

序号	材料編號	材料名稱	加工圖號	長度 L (MM)	單位	單樁小計	備注
16		固定A槽	鋁板1	2038	支	4	GC
15		固定A槽	鋁板0	900	支	2	GC
14		固定A槽	鋁板	900	支	2	GC
13		固定A槽	鋁板	1230	支	2	GC
12		固定槽	鋁板	540	支	4	GC
11		固定槽	鋁板	2300	支	4	GC
10		固定窗料	鋁板7	1310	支	2	GC
9		固定窗料	鋁板7	2130	支	2	GC
8		固定窗料	鋁板	1260	支	2	GC
7		固定窗料	鋁板2	645	支	4	GC
6		固定窗料	鋁板	576	支	4	GC
5		固定窗料	鋁板	2430	支	2	GC
4		固定窗料	鋁板	2330	支	2	GC
3		固定窗料	鋁板3	2330	支	2	GC
2		固定窗料	鋁板2	2076	支	4	GC
1		固定窗料	鋁板	2330	支	2	GC

注：所有鋁折板連接位都要點焊接！

適用窗號： W3/T1B. W2/T1A.

W3/T2A. W3/T2B

W2/T3A. W3/T3B

數量： 1

材料： 详见本图附表

表面处理： UCT806812M-3

工程名称： 亞皆老街 / 試模窗

制圖： 郭上軍

日期： 2020.06.04

校核： WSH

審核：























Rev: E

圖名： W3/T1B組裝圖

圖號： W3/T1B-150

Rev: E

美特鋁質有限公司
MIDI Aluminium Fabricator Ltd.

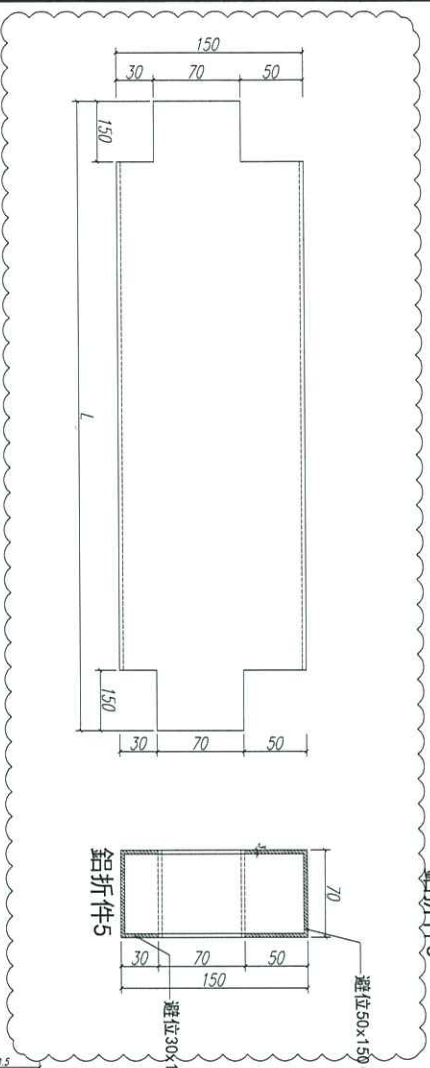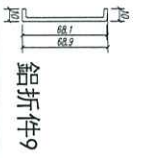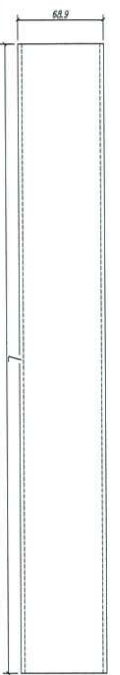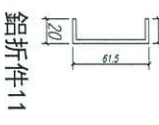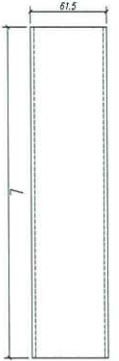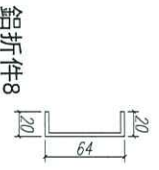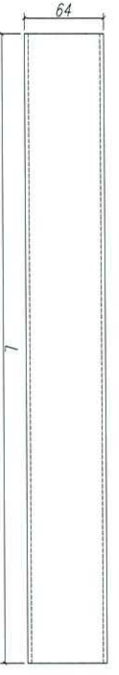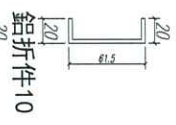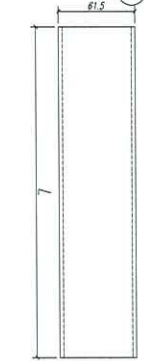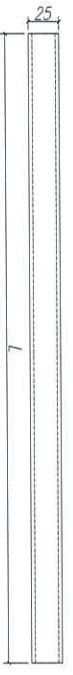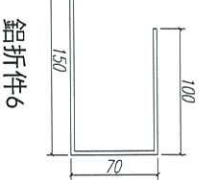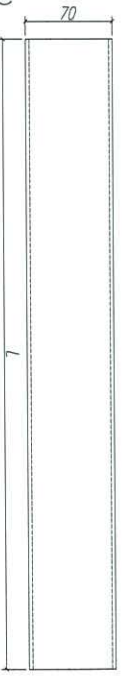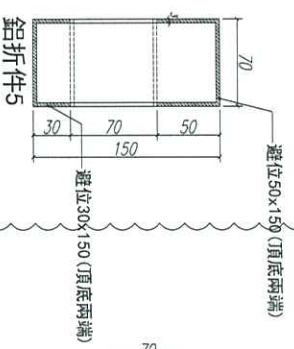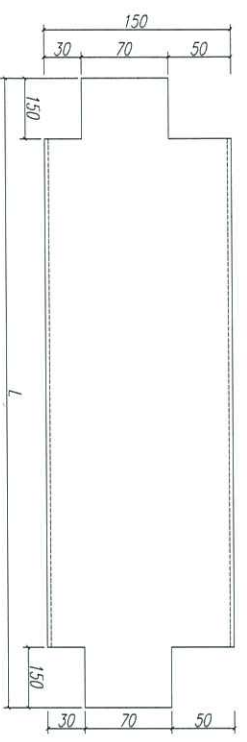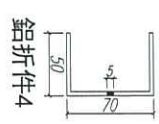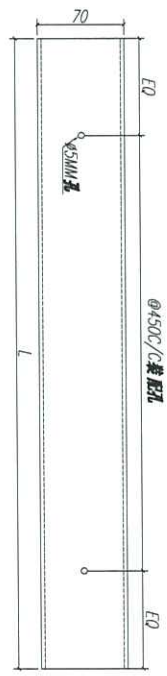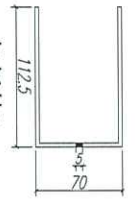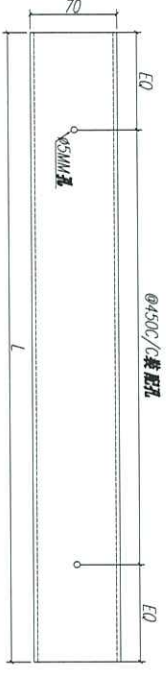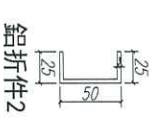
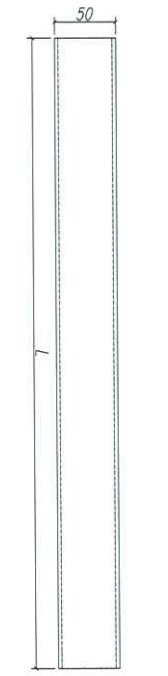
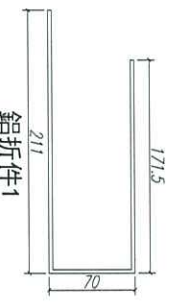
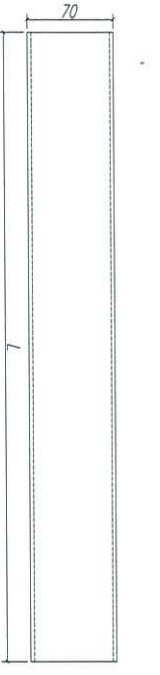


序號	材料名稱	長度 L (MM)	單位	數量	備注
1	鋁折件1	2330	支	2	企邊用
2	鋁折件1	576	支	4	頂底橫用
3	鋁折件2	2076	支	4	企邊用
4	鋁折件2	645	支	4	頂底橫用
5	鋁折件3	2330	支	2	企邊用
6	鋁折件4	2330	支	2	企邊用
7	鋁折件5	2430	支	2	企邊用
8	鋁折件6	1820	支	2	頂底橫用
9	鋁折件7	2130	支	2	企邊用
10	鋁折件7	1310	支	2	頂底橫用
11	鋁折件8	2300	支	4	企邊用
12	鋁折件8	540	支	4	頂底橫用
13	鋁折件8	1230	支	2	頂底橫用
14	鋁折件9	900	支	2	頂底橫用
15	鋁折件10	900	支	2	底橫用
16	鋁折件11	2038	支	4	企邊用

數量: 材料: 详见本图附表 表面处理: 制图: 郭上軍 日期: 2020.05.18 校核: WSH 审核: Rev: 8



工程名称: 亞皆老街 / 試模窗 圖名: 鋁折件加工圖 圖号: W3/T1B-150-2

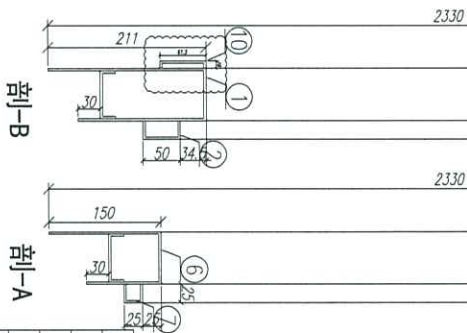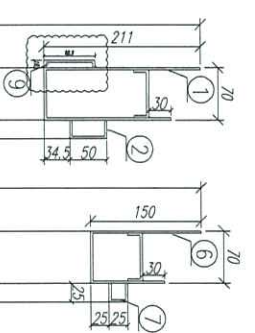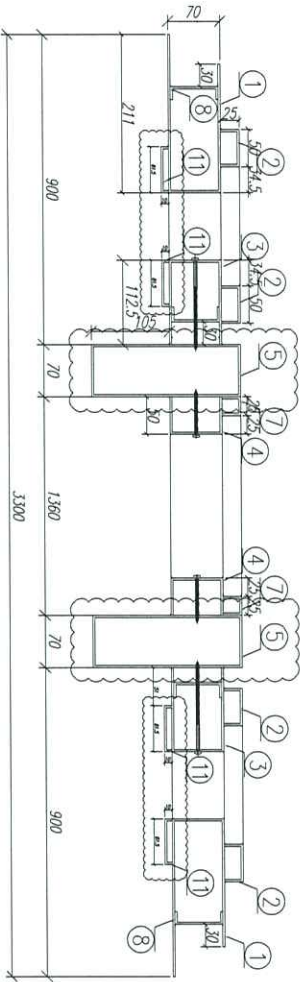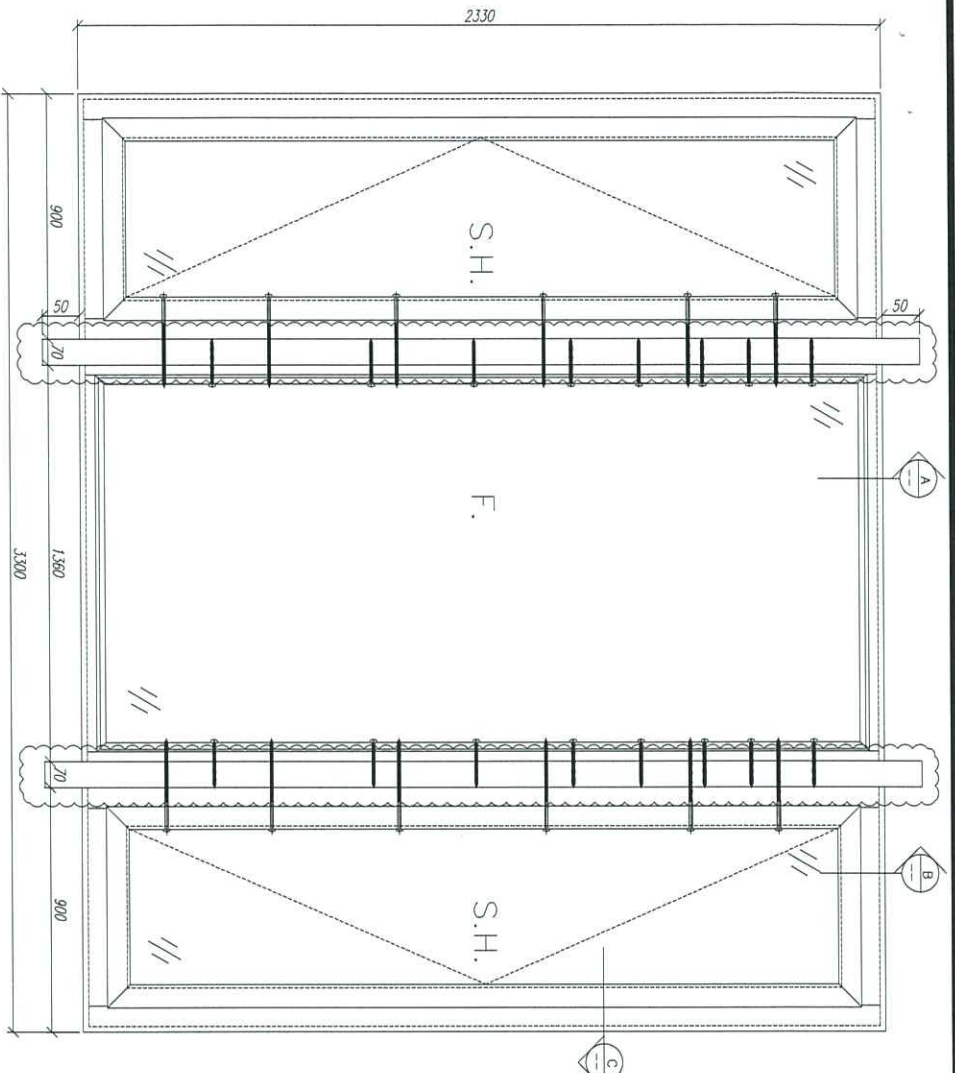

適用窗號： W3/T1B. W2/T1A.
W3/T2A. W3/T2B
W2/T3A. W3/T3B

注：所有鋁折板連接位都要點焊接！

16	膠柱	鋁板1	***	2038	支	4	CC
15	膠柱	鋁板0	***	900	支	2	CC
14	膠柱	鋁板	***	900	支	2	CC
13	膠柱	鋁板	***	1230	支	2	CC
12	膠柱	鋁板	***	540	支	4	CC
11	膠柱	鋁板	***	2300	支	4	CC
10	膠柱	鋁板	***	1310	支	2	CC
9	膠柱	鋁板	***	2130	支	2	CC
8	膠柱	鋁板	***	1260	支	2	CC
7	膠柱	鋁板	***	645	支	4	CC
6	膠柱	鋁板	***	576	支	4	CC
5	膠柱	鋁板	***	2430	支	2	CC
4	膠柱	鋁板	***	2330	支	2	CC
3	膠柱	鋁板	***	2330	支	2	CC
2	膠柱	鋁板	***	2076	支	4	CC
1	膠柱	鋁板	***	2330	支	2	CC
序號	材料編號	材料名稱	加工圖號	長度 L (MM)	單位	單樁小計	備注

數量： 1

材料： 詳見本圖附表

表面處理： UCT806812XL-3

制圖： 郭上軍

日期： 2020.06.04

校核： WSH

審核：





















Rev: E

美特鋁質 有限公司
MIDI Aluminium Fabricator Ltd.

工程名稱： 亞皆老街 / 試模窗

圖名： W3/T1B組裝圖

圖號： W3/T1B-200

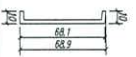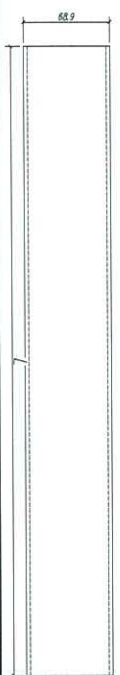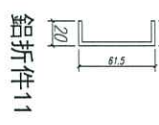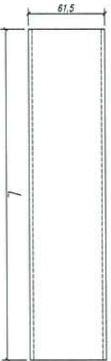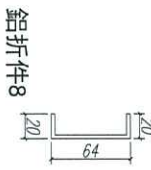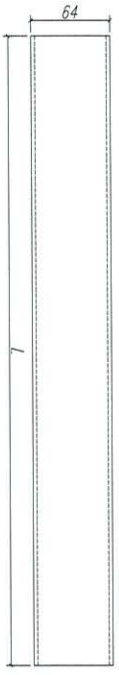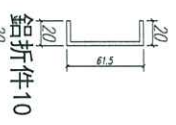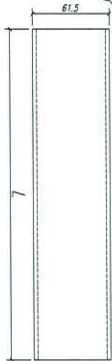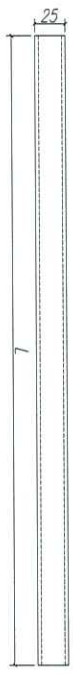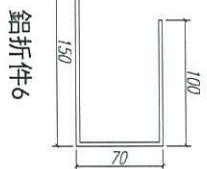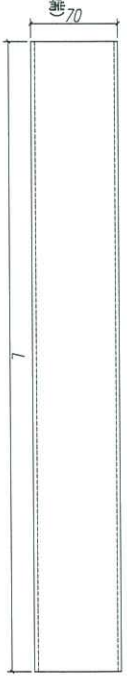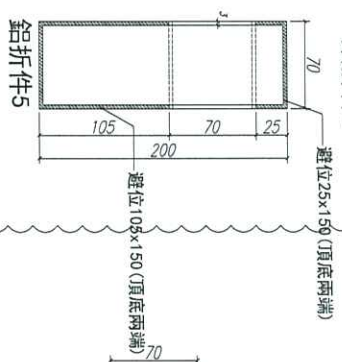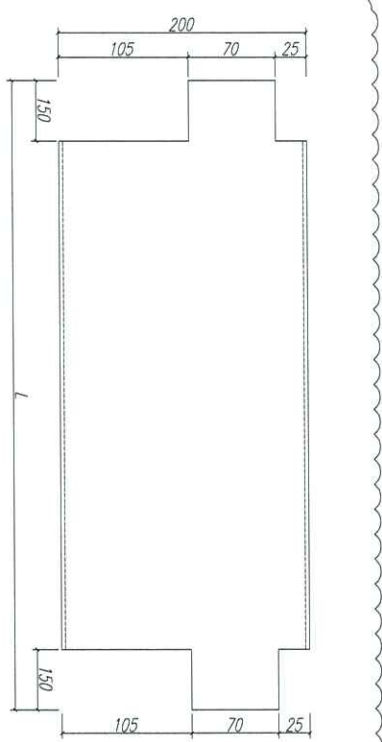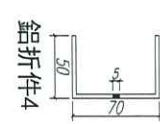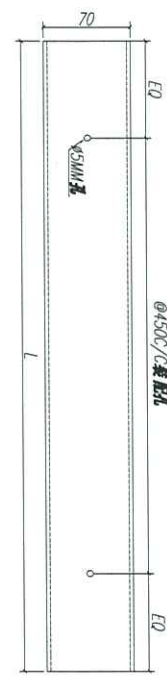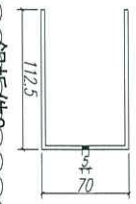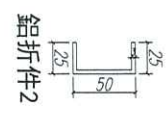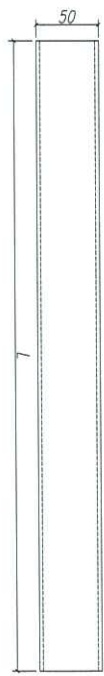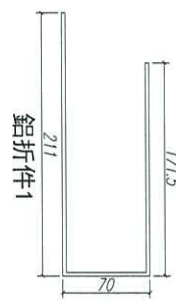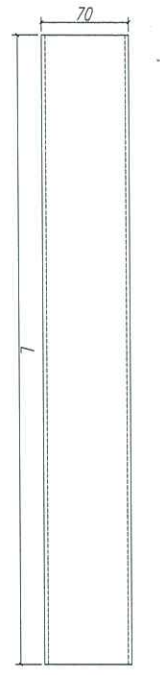


數量: 材料: 詳見本圖附表 表面處理: 制圖: 郭上雷 日期: 2020.05.18 校核: WSH 審核: Rev: B


序號	材料名稱	長度 L (MM)	單位	數量	備注
1	鋁折件1	2330	支	2	企邊用
2	鋁折件1	576	支	4	頂底橫用
3	鋁折件2	2076	支	4	企邊用
4	鋁折件2	645	支	4	頂底橫用
5	鋁折件3	2330	支	2	企邊用
6	鋁折件4	2330	支	2	企邊用
7	鋁折件5	2430	支	2	企邊用
8	鋁折件6	1200	支	2	頂底橫用
9	鋁折件7	2130	支	2	企邊用
10	鋁折件7	1310	支	4	頂底橫用
11	鋁折件8	2300	支	4	企邊用
12	鋁折件8	540	支	4	頂底橫用
13	鋁折件8	1230	支	2	頂底橫用
14	鋁折件9	900	支	2	頂橫用
15	鋁折件10	900	支	2	底橫用
16	鋁折件11	2038	支	4	企邊用

工程名稱: 亞皆老街 / 試模窗
圖名: 鋁折件加工圖
圖號: W3/T1B-200-2

美特鋁質有限公司
MIDI Aluminium Fabricator Ltd.

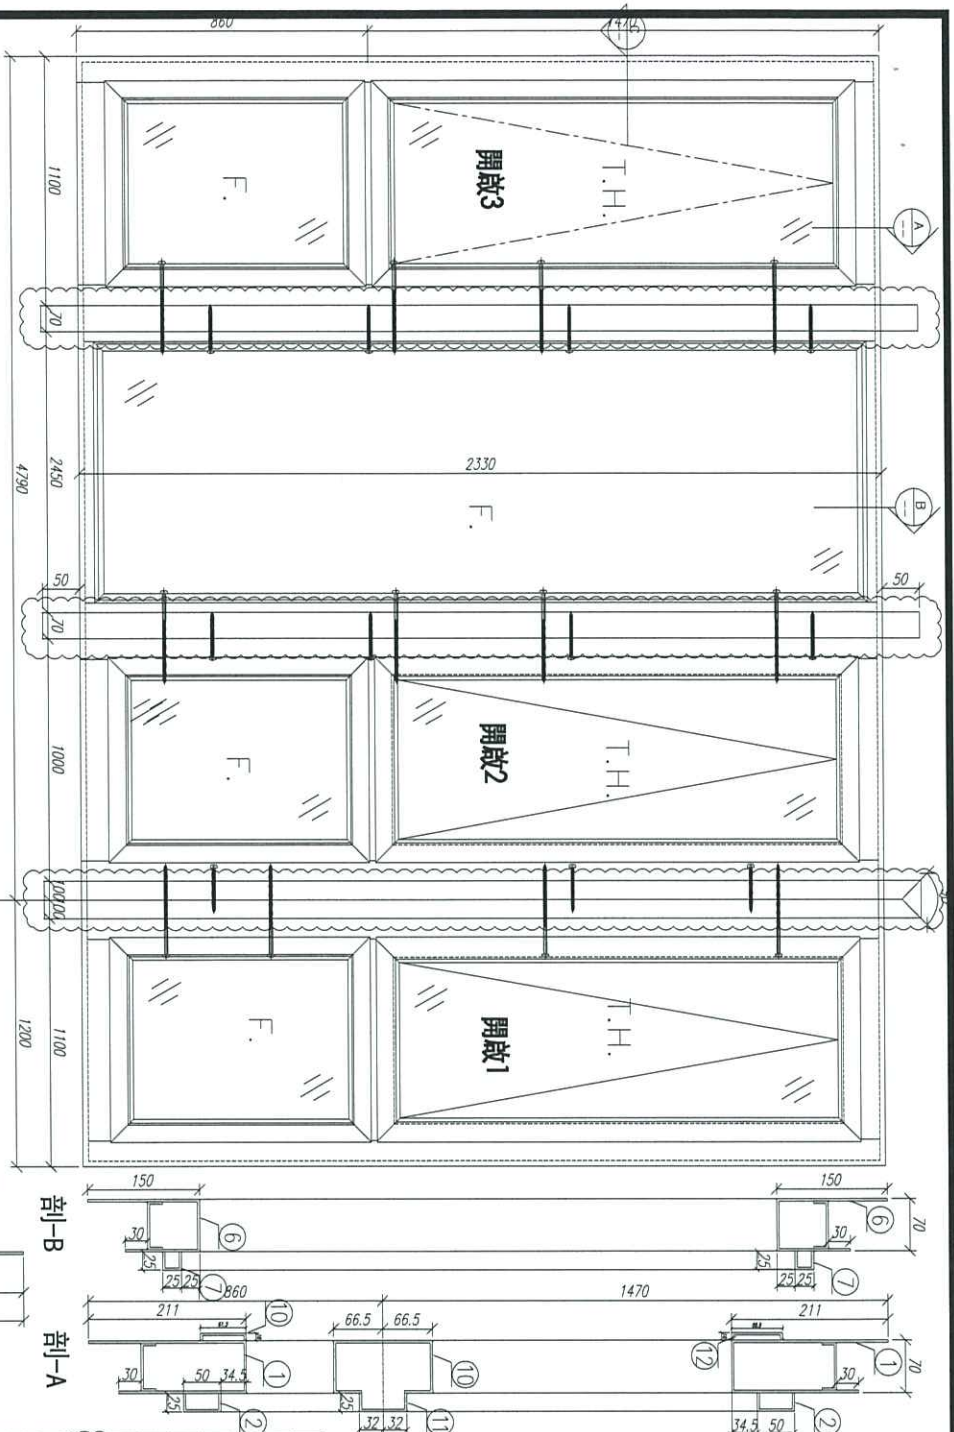

注：所有鋁折板連接位都要點焊接！

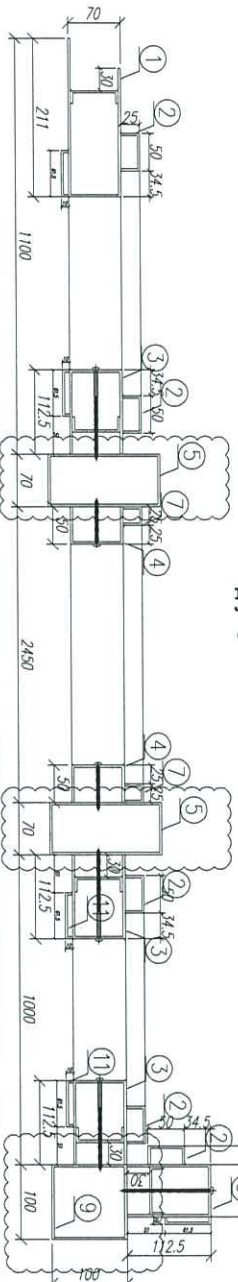

















序号	材料編號	材料名稱	加工圖号	長度 L (MM)	單位	單樘小計數量	备注
21	固定樞	鋁板 3	***	2038	支	6	GC
20	固定樞	鋁板 3	***	1000	支	1	GC
19	固定樞	鋁板 3	***	1100	支	2	GC
18	固定樞	鋁板 2	***	1000	支	1	GC
17	固定樞	鋁板 2	***	1100	支	2	GC
16	中樑	鋁板 1	***	844	支	3	GC
15	中樑	鋁板 1	***	775	支	3	GC
14	轉樞	鋁板	***	2430	支	1	GC
13	固定樞	鋁板	***	830	支	2	GC
12	固定樞	鋁板	***	540	支	4	GC
11	固定樞	鋁板	***	2300	支	4	GC
10	固定樞	鋁板 7	***	910	支	2	GC
9	固定樞	鋁板 7	***	2130	支	2	GC
8	固定樞	鋁板	***	860	支	2	GC
7	固定樞	鋁板	***	645	支	4	GC
6	固定樞	鋁板	***	576	支	4	GC
5	排接樞	鋁板	***	2430	支	2	GC
4	固定樞	鋁板	***	2330	支	2	GC
3	固定樞	鋁板	***	2330	支	4	GC
2	固定樞	鋁板	***	2076	支	4	GC
1	固定樞	鋁板	***	2330	支	2	GC

数量： 1
 材料： 详见本图附表
 表面处理： UCT806812XL-3
 制图： 郭上雷
 日期： 2020.06.04
 校核： WSH
 审核：

Rev: D

工程名称： 亞皆老街 / 試模窗
 图名： W3/T3A組裝圖
 图号： W3/T3A-150

美特鋁質 有限公司
 MIDI Aluminium Fabricator Ltd.

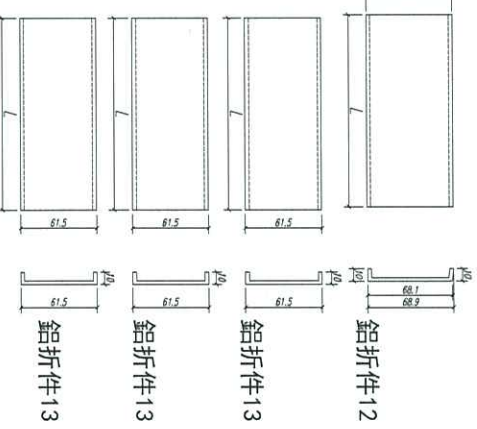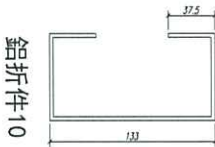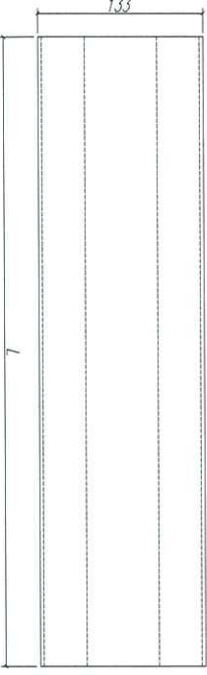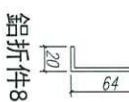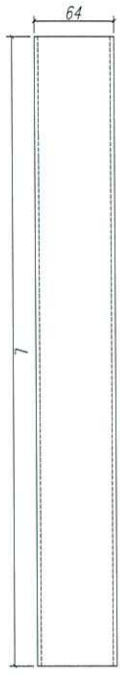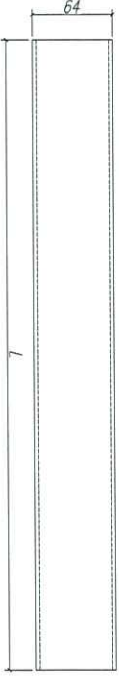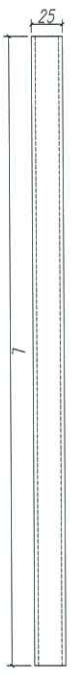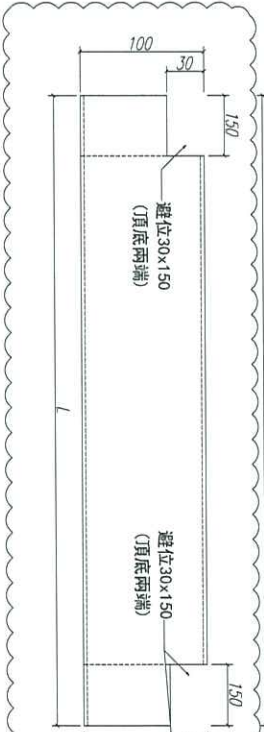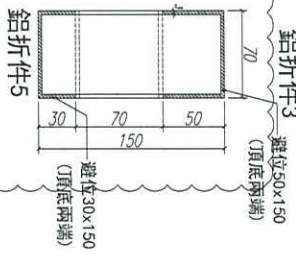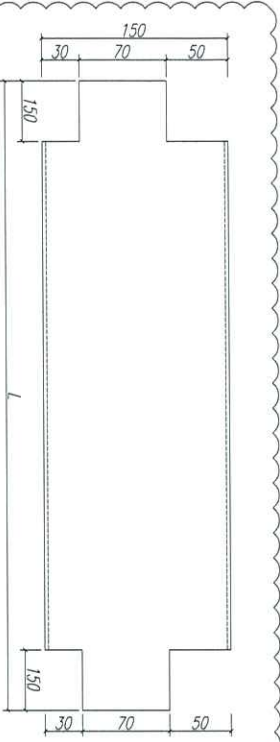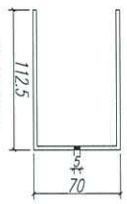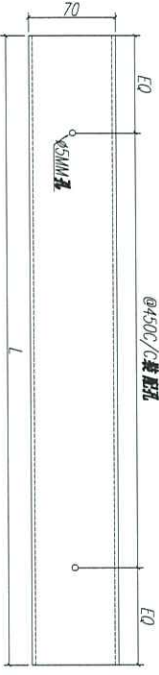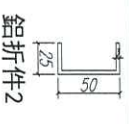
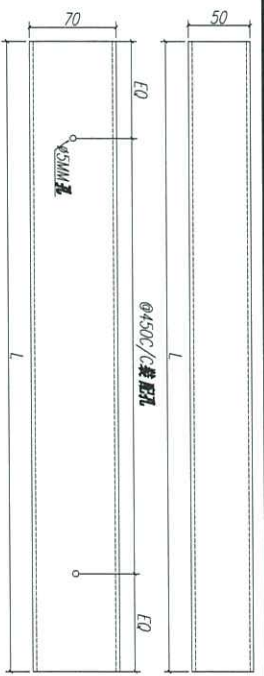
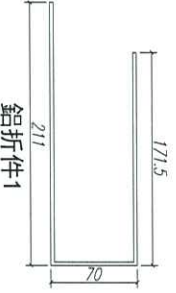
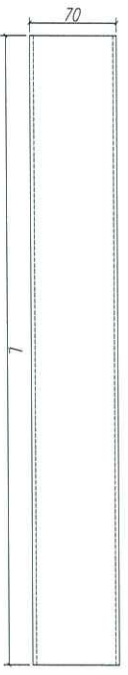


序號	材料名稱	長度 L (MM)	單位	數量	備注
1	鋁折件1	2330	支	2	企邊用
2	鋁折件1	775	支	6	頂底橫用
3	鋁折件2	2076	支	6	企邊用
4	鋁折件2	844	支	6	頂底橫用
5	鋁折件3	2330	支	4	企邊用
6	鋁折件4	2330	支	2	企邊用
7	鋁折件5	2430	支	2	企邊用
8	鋁折件6	2350	支	2	頂底橫用
9	鋁折件7	2130	支	2	企邊用
10	鋁折件7	2400	支	2	頂底橫用
11	鋁折件8	2300	支	6	企邊用
12	鋁折件8	2320	支	2	頂底橫用
13	鋁折件8	740	支	6	頂底橫用
14	鋁折件9	2430	支	1	轉角企邊
15	鋁折件10	775	支	3	中橫料用
16	鋁折件11	844	支	3	中橫料用
17	鋁折件12	1100	支	2	頂橫用
18	鋁折件12	1100	支	1	頂橫用
19	鋁折件13	1100	支	2	底橫用
20	鋁折件13	1000	支	1	底橫用
21	鋁折件13	2038	支	6	企邊用




數量: 材料: 詳見本圖附表 表面處理: 制圖: 郭上軍 日期: 2020.06.04 校核: WSH 審核: Rev. B






工程名稱: 亞皆老街 / 試模窗 圖名: 鋁折件加工圖 圖號: W3/T3A-150-2

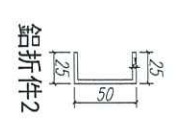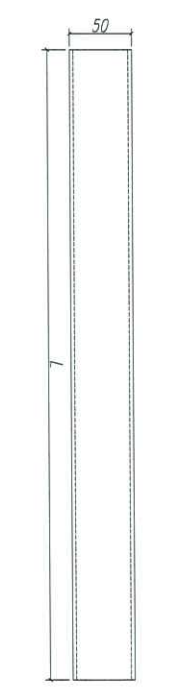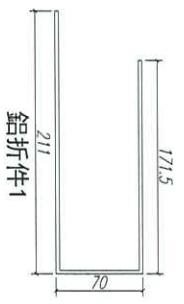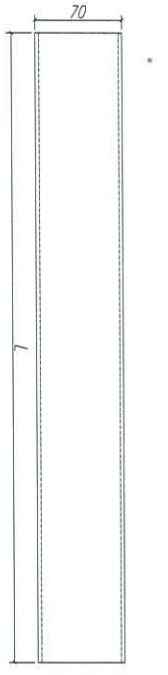



鋁折件2

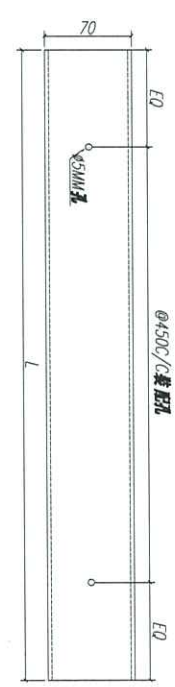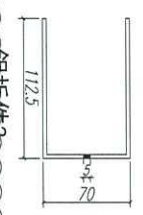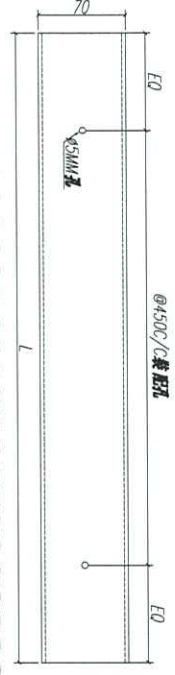




鋁折件4

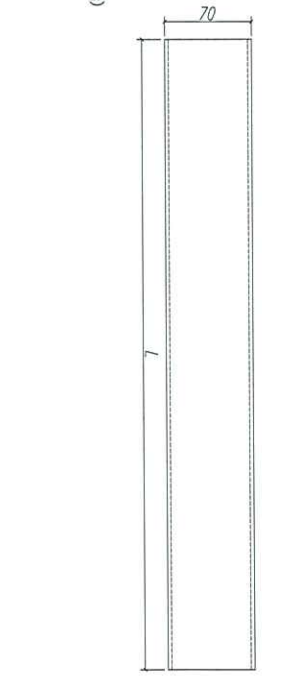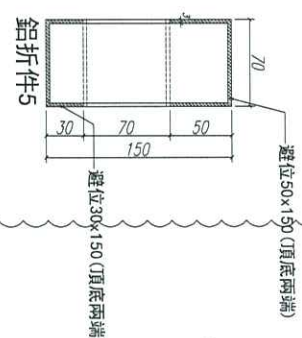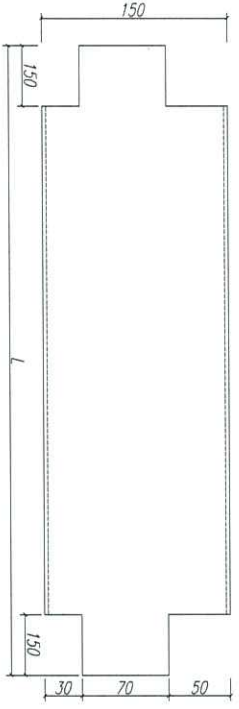


鋁折件6

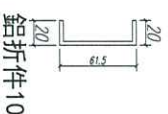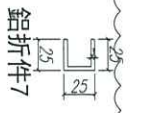

鋁折件10

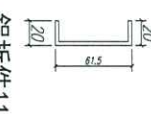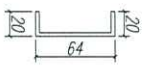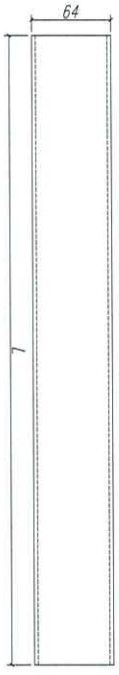

鋁折件11

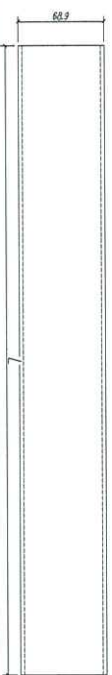


鋁折件9

序號	材料名稱	長度 L (mm)	單位	數量	備注
1	鋁折件1	2330	支	2	企邊用
2	鋁折件1	496	支	4	頂底橫用
3	鋁折件2	2076	支	4	企邊用
4	鋁折件2	565	支	4	頂底橫用
5	鋁折件3	2330	支	2	企邊用
6	鋁折件4	2330	支	2	企邊用
7	鋁折件5	2430	支	2	企邊用
8	鋁折件6	470	支	2	頂底橫用
9	鋁折件7	2130	支	2	企邊用
10	鋁折件7	520	支	2	頂底橫用
11	鋁折件8	2300	支	4	企邊用
12	鋁折件8	460	支	4	頂底橫用
13	鋁折件8	440	支	2	頂底橫用
14	鋁折件9	820	支	2	頂底橫用
15	鋁折件10	820	支	2	底橫用
16	鋁折件11	2038	支	4	企邊用

數量: 材料: 詳見本圖附表 表面處理: 制圖: 郭上軍 日期: 2020.06.04 校核: WSH 審核: Rev: E

美特鋁質有限公司
MIDI Aluminium Fabricator Ltd.

工程名稱: 亞皆老街 / 試模窗
圖名: 鋁折件加工圖 圖號: W7/T18-2

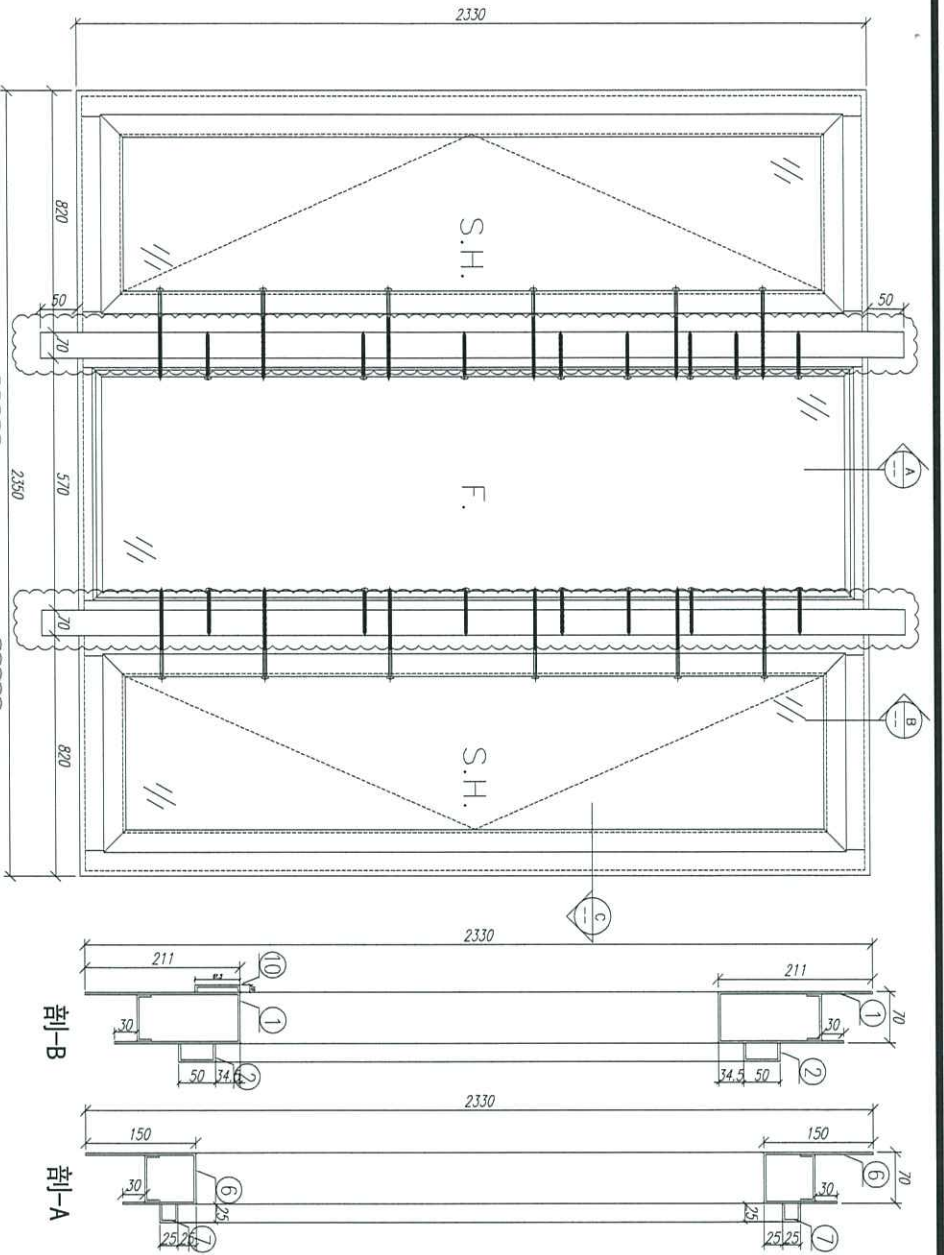

適用窗號： W7/T1B. W7/T2A
W7/T2B. W7/T3B

注：所有鋁折板連接位都要點焊接！

序号	材料編號	材料名稱	加工圖号	长度 L (MM)	单位	单樞小計数量	备注
16	固定邊	鋁板1	***	2038	支	4	GC
15	固定邊	鋁板0	***	820	支	2	GC
14	固定邊	鋁板0	***	820	支	2	GC
13	固定邊	鋁板0	***	440	支	2	GC
12	固定邊	鋁板0	***	460	支	4	GC
11	固定邊	鋁板0	***	2300	支	4	GC
10	固定邊材料	鋁板7	***	520	支	2	GC
9	固定邊	鋁板7	***	2130	支	2	GC
8	固定邊材料	鋁板0	***	470	支	2	GC
7	固定邊材料	鋁板2	***	565	支	4	GC
6	固定邊材料	鋁板0	***	496	支	4	GC
5	拼接邊	鋁板0	***	2430	支	2	GC
4	固定邊材料	鋁板0	***	2330	支	2	GC
3	固定邊材料	鋁板0	***	2330	支	2	GC
2	邊料	鋁板2	***	2076	支	4	GC
1	邊料	鋁板0	***	2330	支	2	GC

剖-C

剖-B

剖-A

数量： 1
材料： 详见本图附表
表面处理： UC1B06812XL-3
Rev: E

美特鋁質有限公司
MIDI Aluminium Fabricator Ltd.

工程名称： 亞皆老街 / 試模窗
圖名： W7/T1B組裝圖
圖号： W7/T1B

制圖： 郭上軍
日期： 2020.06.04
校核： WSH
審核：