

工程指示 / 要求簡箋(E.I.)

工程指示編號：EI / 1970 / 20 修改版次：A
 工程編號：J - 852 工程名稱：亞皆老街中電
 工程項目：佛沙廠 收貨用師父板
 收件人：生統 / 王良 發件人：Bessie Lau 日期：19/06/2020

要求提供 / 確認 事項：

- | | | |
|------------------------------------|-------------------------------------|-------------------------------|
| <input type="checkbox"/> 初步鋁料 B.M. | <input type="checkbox"/> 加工拆圖，然後生產 | <input type="checkbox"/> 尺寸表 |
| <input type="checkbox"/> 正式鋁料 B.M. | <input type="checkbox"/> 技術上資料 / 指示 | <input type="checkbox"/> 報價 |
| <input type="checkbox"/> 配件 B.M. | <input type="checkbox"/> 樣辦或貨品說明書 | <input type="checkbox"/> 分判合約 |
| <input type="checkbox"/> 其他：_____ | | |

內容：

請按修改加工圖生產 佛沙窗師父板 (收貨用)，謝謝
 佛沙窗師父板共 4 隻 (2 隻窗用美國撐，2 隻窗用台灣撐)
 3 隻 送香港寫字樓 1/F 阿源收
 其中 1 慣件 UN-02 送吳水洪寫字樓：
 深圳市羅湖區南湖街道江背路 15 號廬山大廈 B 座 7H 收 吳水洪收 13809637271

請在 2020.06.23 前完成上列要求。

附有關圖紙 / 文件：2+d

以上項目為：

- 原合約工程包 原合約工程加 / 減賬 新工程報價

原因：-

分發東莞各部門：

- () 生產技術總監 連附件 (X) 技術部 連附件 () 生產部 連附件 () 機械設計部 連附件
 () 採購部 連附件 () 生產統籌部 連附件
 () 質檢部 連附件 () 會計部 連附件 () 報關組 連附件 () 其他 _____ 連附件

分發其他分判：

- (v) 水洪 連附件

分發香港各部門：

- () 行政部 連附件 () 會計部 連附件 () 統籌部 連附件 () 工程部地盤科文 連附件
 () 採購部 連附件 () QS 部 連附件 () 維修部 連附件 () 其他 _____ 連附件

傳遞編號：

HK 1206 / 20

發件人簽署：

項目經理簽署：


Handwritten: 72197.0 A HK1206

圖則登記表
DRAWING REGISTER


工程名稱 Project Title: 亞皆老街 / 佛沙窗		接收日期 Receiving Date (適用於客戶圖則)									
工程編號 Project No: J-852-HUNG016		年									
分發予 Distributed To		月									
		日									
		發出日期 Issued Date									
		年	20	20							
		月	6	6							
		日	12	17							
圖則編號 Drg. No.	圖則名稱 Drawing Title	修訂編號 Revision No.									
UN-01	HUNG016組裝圖	-	-								
UN-02	HUNG016組裝圖	-	-								
S.H.1	HUNG016窗玉組裝圖	-	-								
S.H.2	HUNG016窗玉組裝圖	-	-								
S.H.01	HUNG016窗玉放樣圖	-	-								
S.H.02	HUNG016窗玉放樣圖	-	-								
PW01-H01	70生窗邊框加工圖	-	-								
PW01-H01R	70生窗邊框加工圖	-	-								
PW01-W01	70生窗邊框加工圖	-	A								
PW01-W01R	70生窗邊框加工圖	-	A								
PW01-H02	70生窗邊框加工圖	-	-								
PW01-H02R	70生窗邊框加工圖	-	-								
PW01-W02	70生窗邊框加工圖	-	A								
PW01-W02R	70生窗邊框加工圖	-	A								
PW02-H01	70生窗玉加工圖	-	-								
PW02-H01R	70生窗玉加工圖	-	-								
PW02-W01	70生窗玉加工圖	-	A								
PW02-W01R	70生窗玉加工圖	-	A								
PW02-H02	70生窗玉加工圖	-	-								
PW02-H02R	70生窗玉加工圖	-	-								
PW02-W02	70生窗玉加工圖	-	A								
PW02-W02R	70生窗玉加工圖	-	A								
PW03	70窗玻璃夾角加工圖	-	-								
PW04-H01	多點鎖拉巴加工圖	-	-								
PW04-H02	多點鎖拉巴加工圖	-	-								
PW04-H03	多點鎖拉巴加工圖	-	-								






右视图1

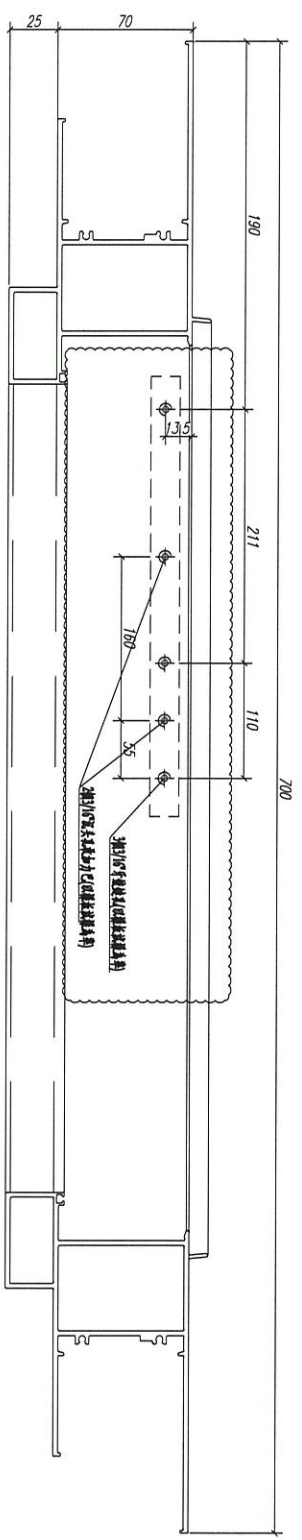

右视图2

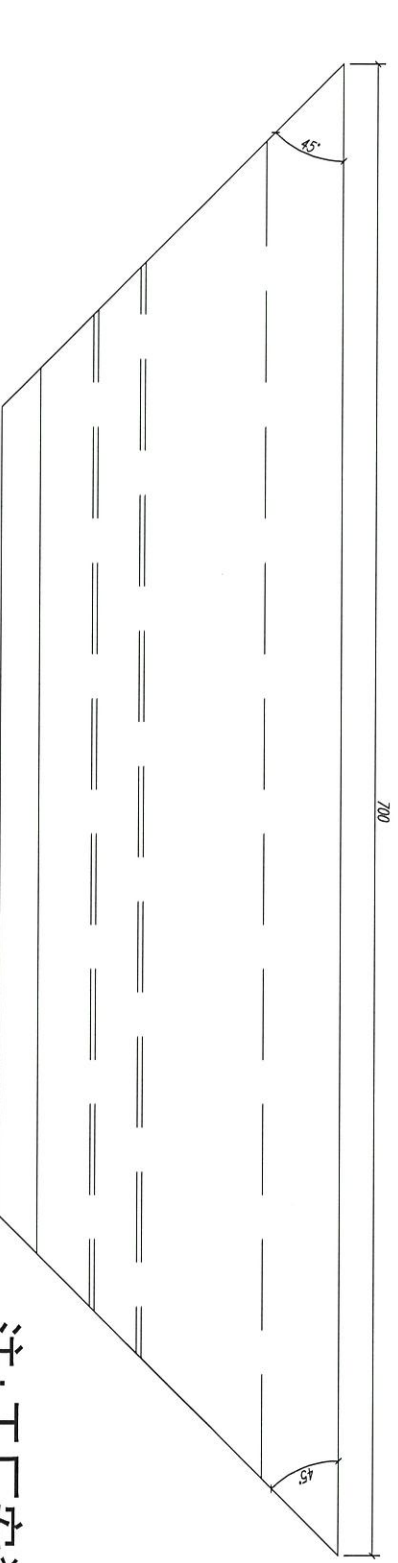

注：工厂安装

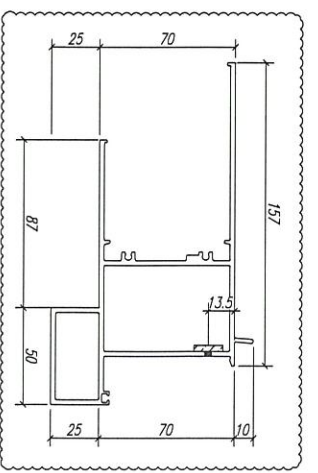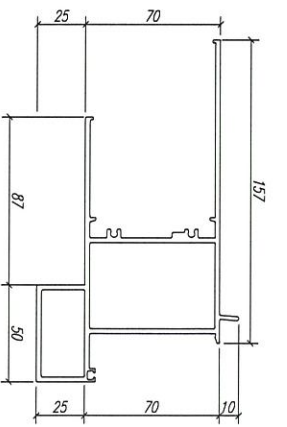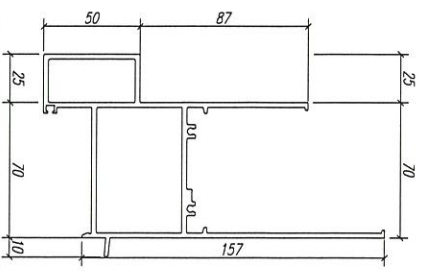

数量: 2	材料: X85761	表面处理: UCT806812XL-3
制图: Ivan	日期:	REV: A
	校核:	审核:




美特铝质有限公司
MIDI Aluminium Fabricator Ltd.


工程名称: J852-亚皆老街 / 佛沙窗	图号: PW01-W01
图名: 70生窗邊框	




右视图1

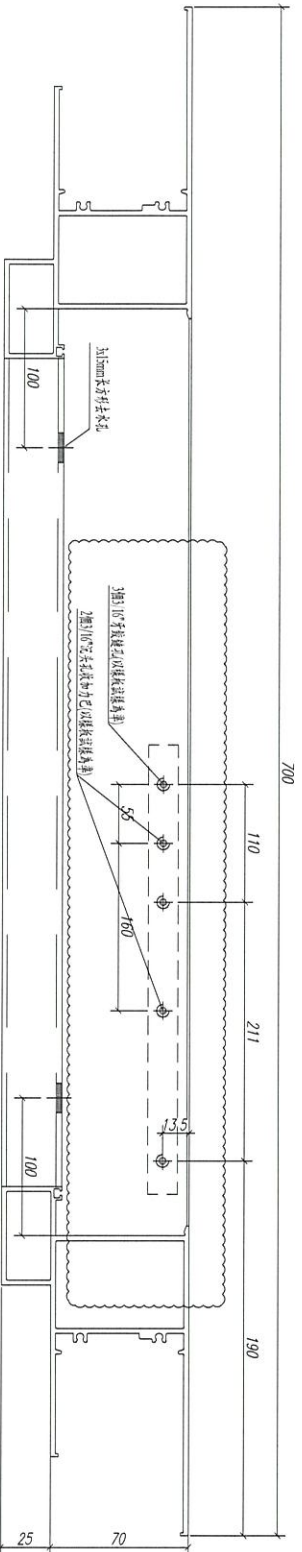

右视图2

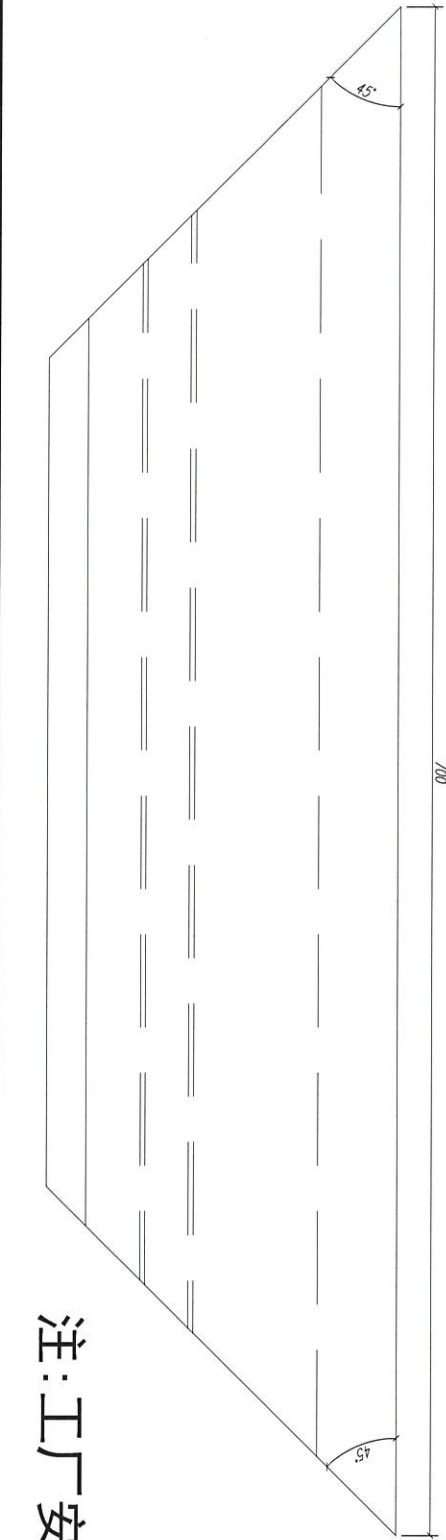

注:工厂安装

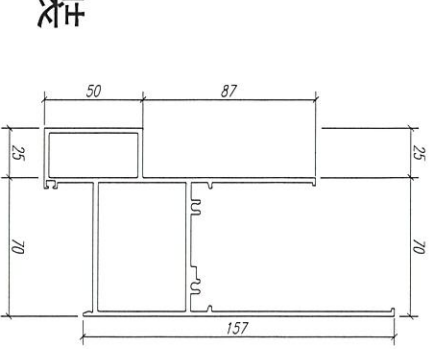

数量: 2

材料: X85762

表面处理: UCT806812XL-3

制图: Ivan

日期:

REV: A

审核:

审核:




工程名称:


J852-亞皆老街 / 佛沙窗

图名: 70生窗邊框


图号: PW01-W01R

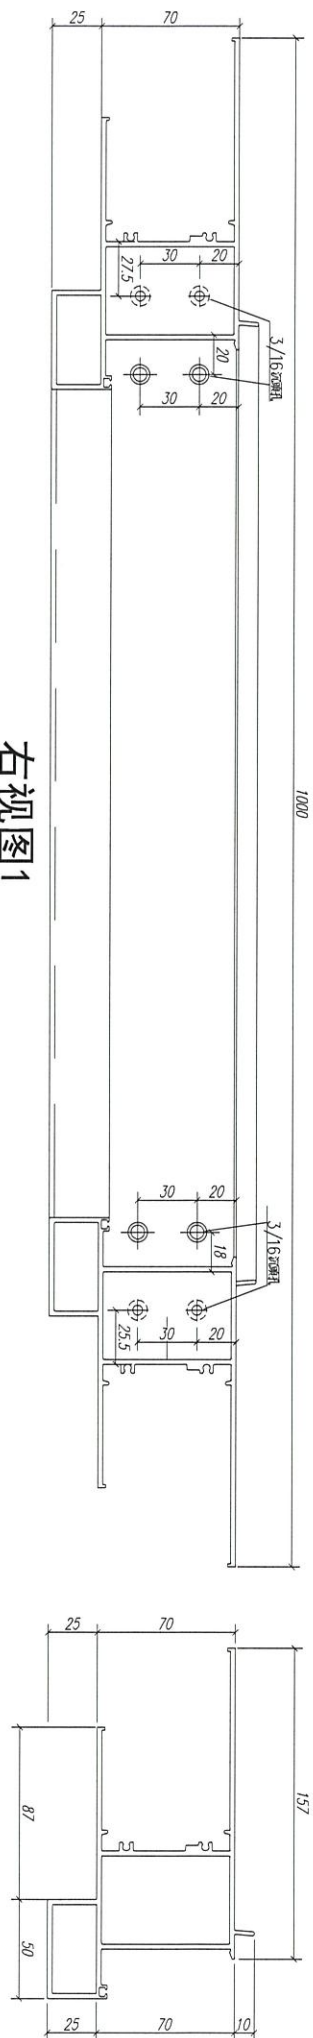

右视图1

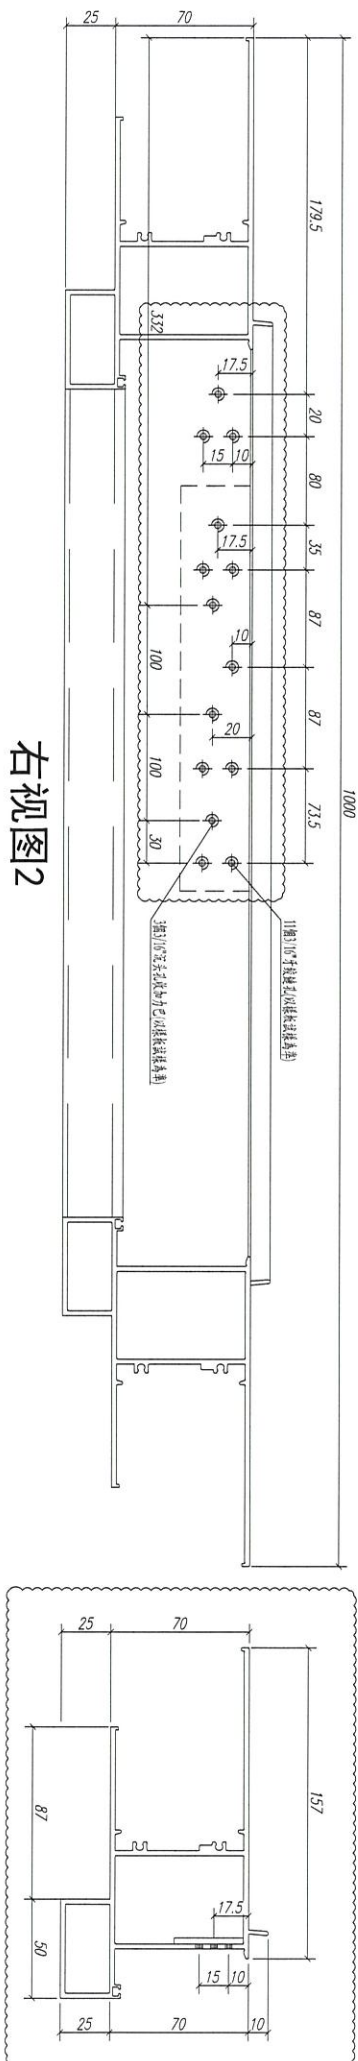

右视图2

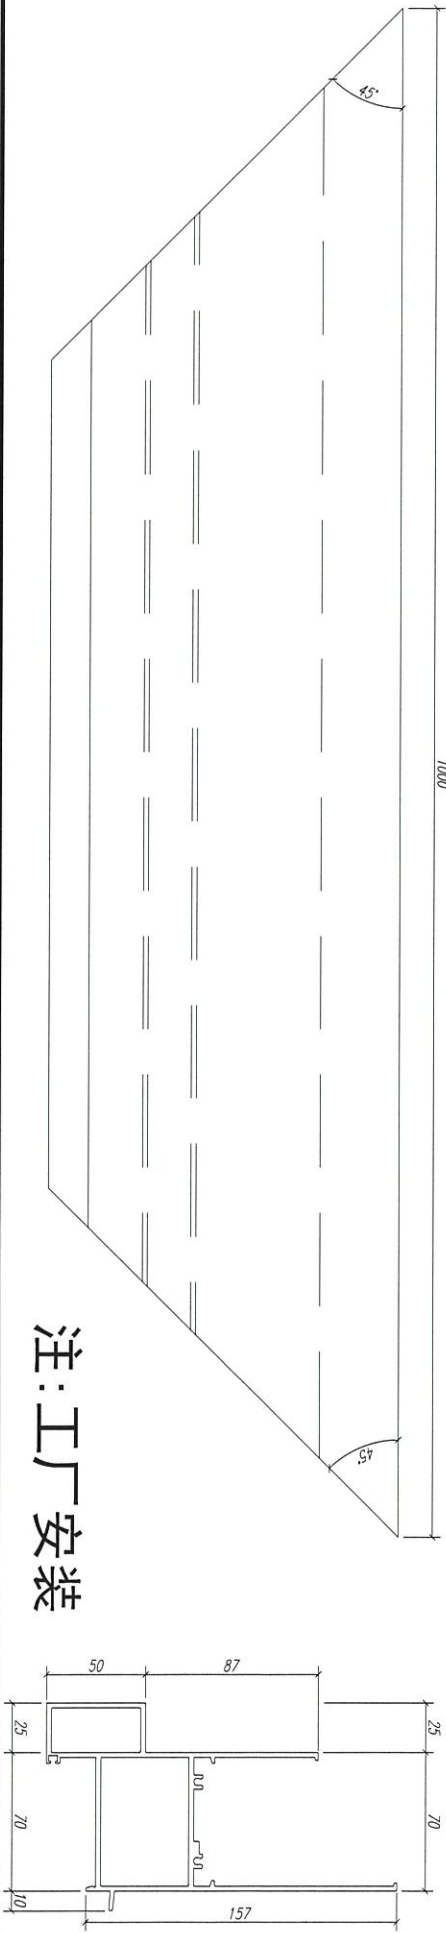





注：工厂安装

数量: 2 材料: X85761 表面处理: UCT806812XL-3 工程名称: J852-亞皆老街 / 佛沙窗

制图: Ivan 日期: REV: A 校核: 审核: 图名: 70生窗邊框 图号: PW01-W02



美特鋁質有限公司
MIMI Aluminium Fabricator Ltd.

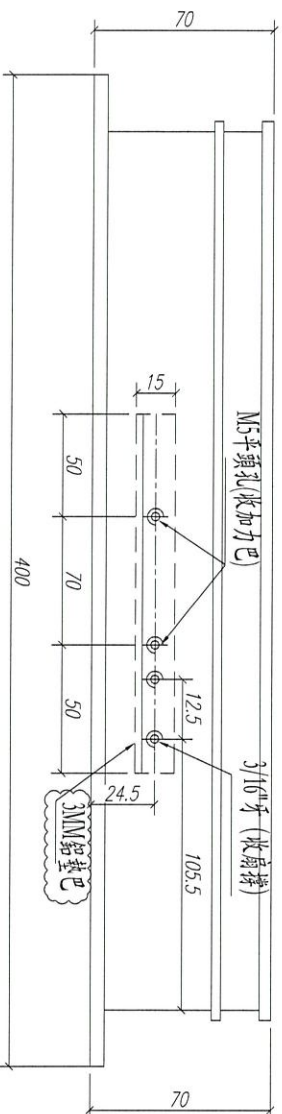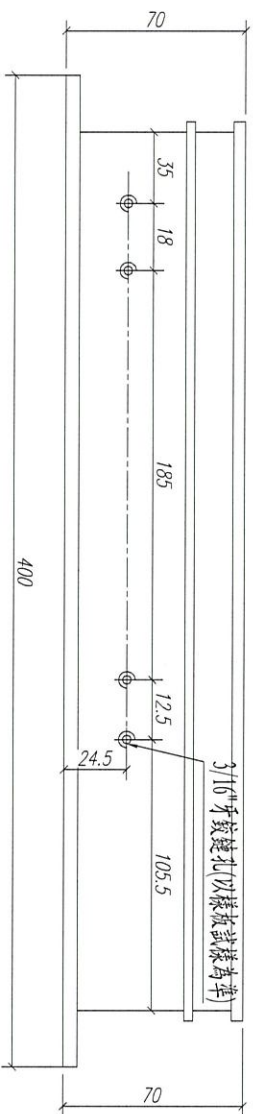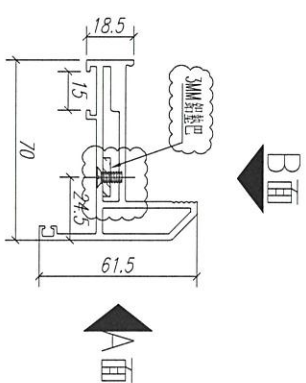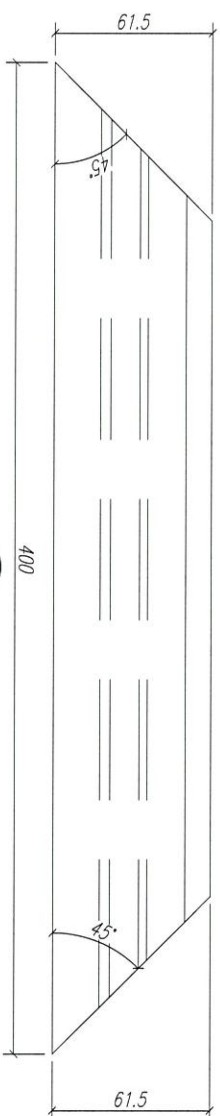

注：工厂安装

数量: 2

材料: X85767

表面处理: UCT806812XL-3

制图: Ivan

日期:

REV: A

校核:

审核:







美特铝质有限公司
MIDI Aluminium Fabricator Ltd.

工程名称:

J852-亞皆老街 / 佛沙窗

图名: 70生窗玉

图号: PW02-W01

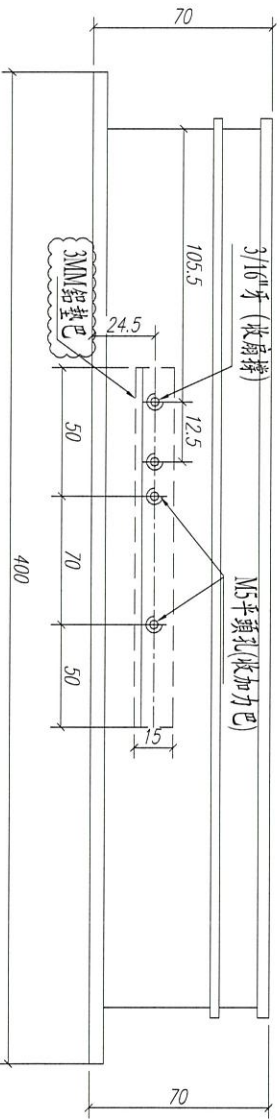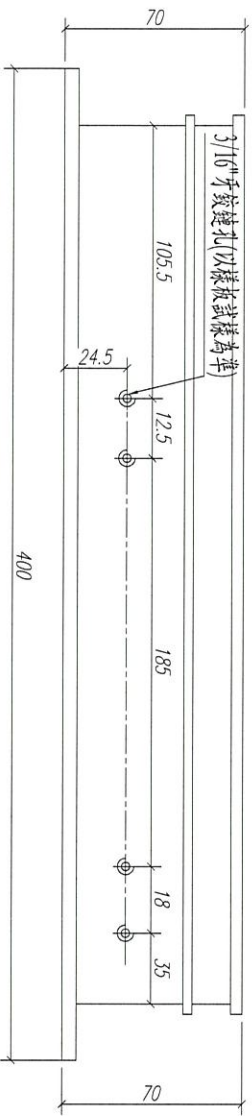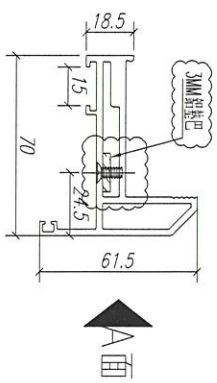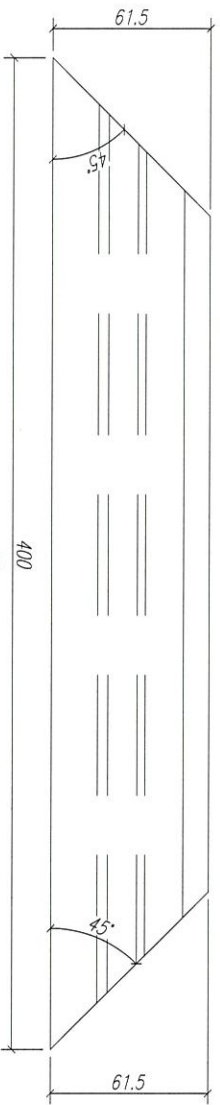

注：工厂安装

数量: 2

材料: X85767

表面处理: UCT806812XL-3

制图: Ivan

日期:

REV: A

校核:

审核:







美特鋁質有限公司
MIDI Aluminium Fabricator Ltd.

工程名称:

J852-亞皆老街 / 佛沙窗

图名: 70生窗玉

图号: PW02-W01R

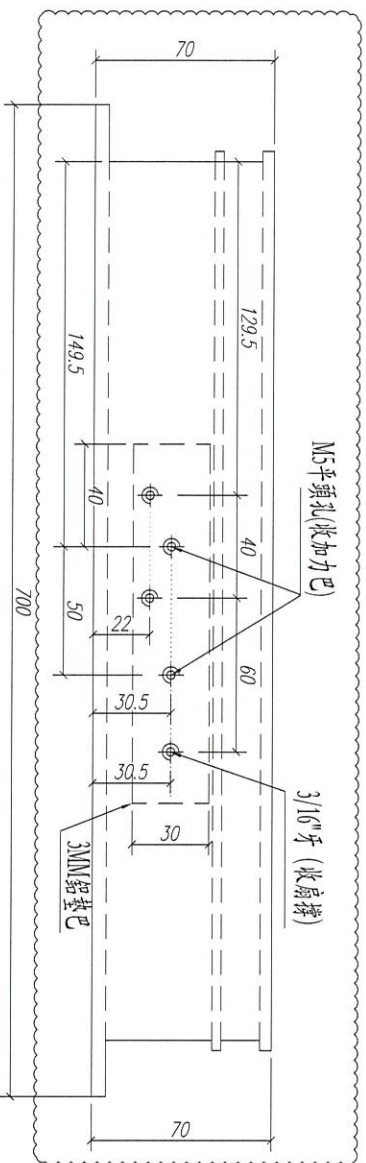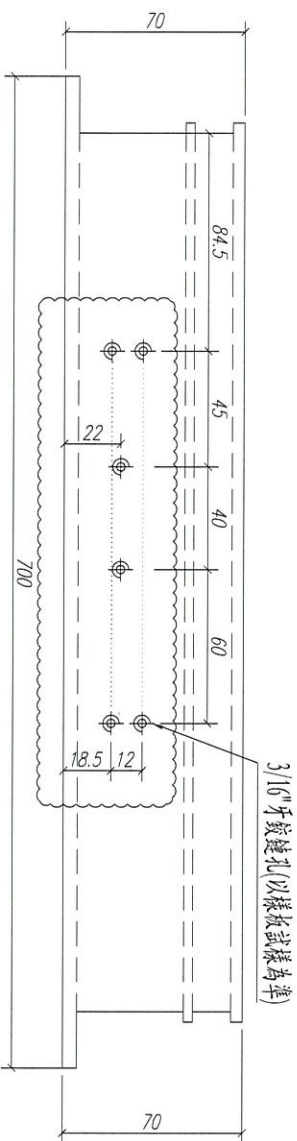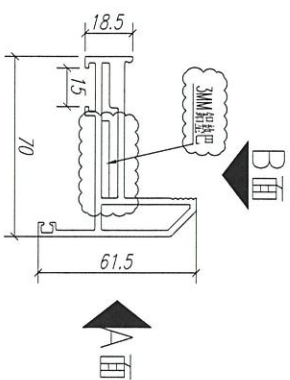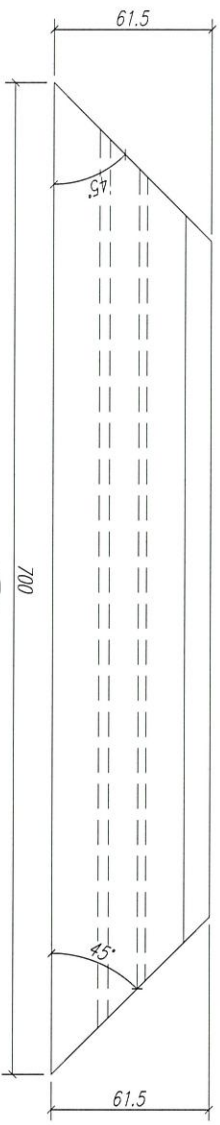

注：工厂安装

数量: 2

材料: X85767

表面处理: UCT806812ML-3

制图: Tvan

日期:

REV: A

校核:

审核:







美特鋁質有限公司
MIDI Aluminium Fabricator Ltd.

工程名称:

J852-亞皆老街 / 佛沙窗

图名: 70生窗玉

图号: PW02-W02

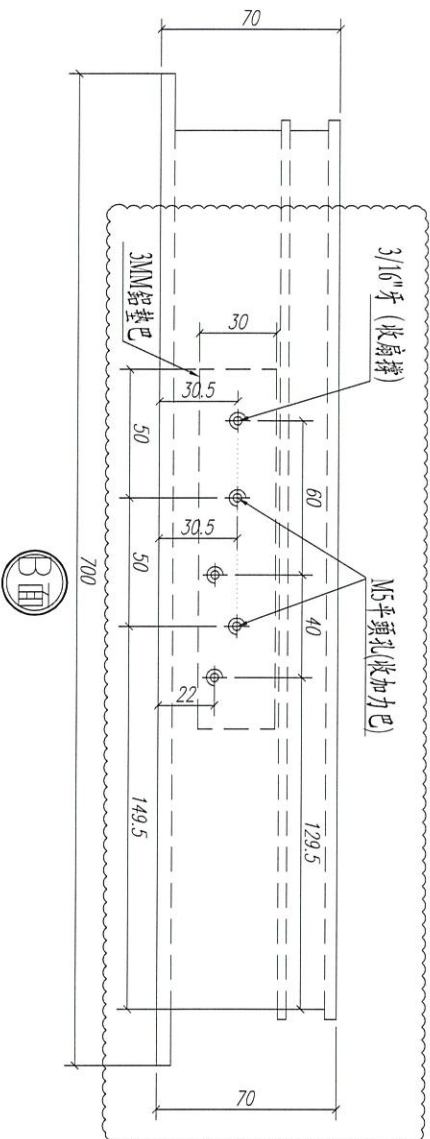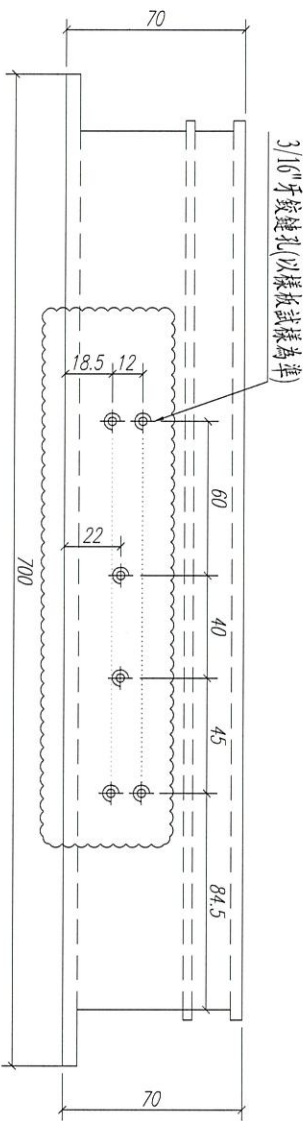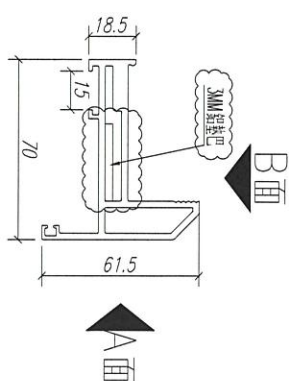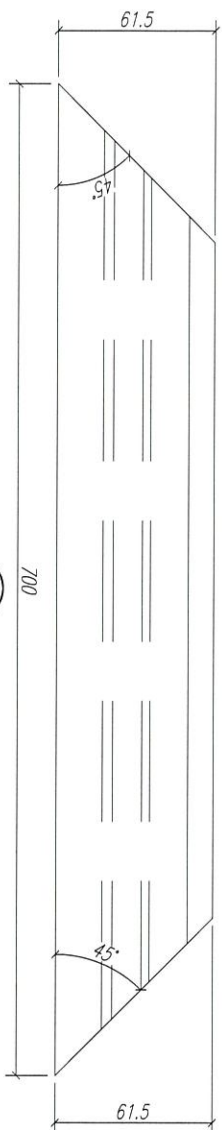

注：工厂安装

数量: 2	材料: X85767	表面处理: UCT806812XL-3	工程名称: J852-亞皆老街 / 佛沙窗
制图: Lvan	日期:	REV: A	校核:
		审核:	图名: 70生窗玉
			图号: PW02-W02R

