



工程指示編號：EI / 1971 / 20

修改版次：D

工程編號：J - 852

工程名稱：亞皆老街中電

工程項目：佛沙窗 MO1 首批 T2 T3 (22 隻) 膠條斷口位

上長有

收件人：生統 / 王良

發件人：Ant Yeung

日期：30/06/2020

□要求提供 / □確認 事項：

- | | | |
|------------------------------------|-------------------------------------|-------------------------------|
| <input type="checkbox"/> 初步鋁料 B.M. | <input type="checkbox"/> 加工拆圖，然後生產 | <input type="checkbox"/> 尺寸表 |
| <input type="checkbox"/> 正式鋁料 B.M. | <input type="checkbox"/> 技術上資料 / 指示 | <input type="checkbox"/> 報價 |
| <input type="checkbox"/> 配件 B.M. | <input type="checkbox"/> 樣辦或貨品說明書 | <input type="checkbox"/> 分判合約 |
| <input type="checkbox"/> 其他：_____ | | |

內容：

請按加工圖生產 MO1 首批 T2,T3 佛沙窗 22 隻 送佛沙場。

D: 標示膠條斷口位置。不在拉手的一邊，要在企身高位。

2020.07.01 要送到佛沙廠，配合佛沙落石矢期。

謝謝

請在 2020.07.01 前完成上列要求。

附有關圖紙 / 文件：

以上項目為：

- | | | |
|---------------------------------|--------------------------------------|--------------------------------|
| <input type="checkbox"/> 原合約工程包 | <input type="checkbox"/> 原合約工程加 / 減賬 | <input type="checkbox"/> 新工程報價 |
|---------------------------------|--------------------------------------|--------------------------------|

原因：-

分發東莞各部門：

- | | | | | | | | |
|---|---|---|------------------------------|------------------------------|------------------------------|--------------------------------|------------------------------------|
| <input type="checkbox"/> 生產技術總監 | <input type="checkbox"/> 連附件 | <input type="checkbox"/> 技術部 | <input type="checkbox"/> 連附件 | <input type="checkbox"/> 生產部 | <input type="checkbox"/> 連附件 | <input type="checkbox"/> 機械設計部 | <input type="checkbox"/> 連附件 |
| <input type="checkbox"/> 採購部 | <input type="checkbox"/> 連附件 | <input checked="" type="checkbox"/> 生產統籌部 | <input type="checkbox"/> 連附件 | | | | |
| <input checked="" type="checkbox"/> 質檢部 | <input checked="" type="checkbox"/> 連附件 | <input type="checkbox"/> 會計部 | <input type="checkbox"/> 連附件 | <input type="checkbox"/> 報關組 | <input type="checkbox"/> 連附件 | <input type="checkbox"/> 其他 | _____ <input type="checkbox"/> 連附件 |

分發其他分判：

- | | |
|--|---|
| <input checked="" type="checkbox"/> 水洪 | <input checked="" type="checkbox"/> 連附件 |
|--|---|

分發香港各部門：



- | | | | | | | | |
|------------------------------|------------------------------|-------------------------------|------------------------------|------------------------------|------------------------------|----------------------------------|------------------------------------|
| <input type="checkbox"/> 行政部 | <input type="checkbox"/> 連附件 | <input type="checkbox"/> 會計部 | <input type="checkbox"/> 連附件 | <input type="checkbox"/> 統籌部 | <input type="checkbox"/> 連附件 | <input type="checkbox"/> 工程部地盤科文 | <input type="checkbox"/> 連附件 |
| <input type="checkbox"/> 採購部 | <input type="checkbox"/> 連附件 | <input type="checkbox"/> QS 部 | <input type="checkbox"/> 連附件 | <input type="checkbox"/> 維修部 | <input type="checkbox"/> 連附件 | <input type="checkbox"/> 其他 | _____ <input type="checkbox"/> 連附件 |

傳遞編號：

HK 1280 / 20

發件人簽署：

項目經理簽署：

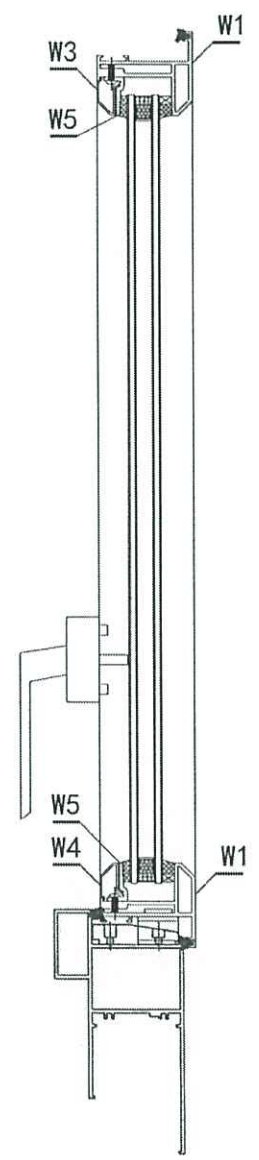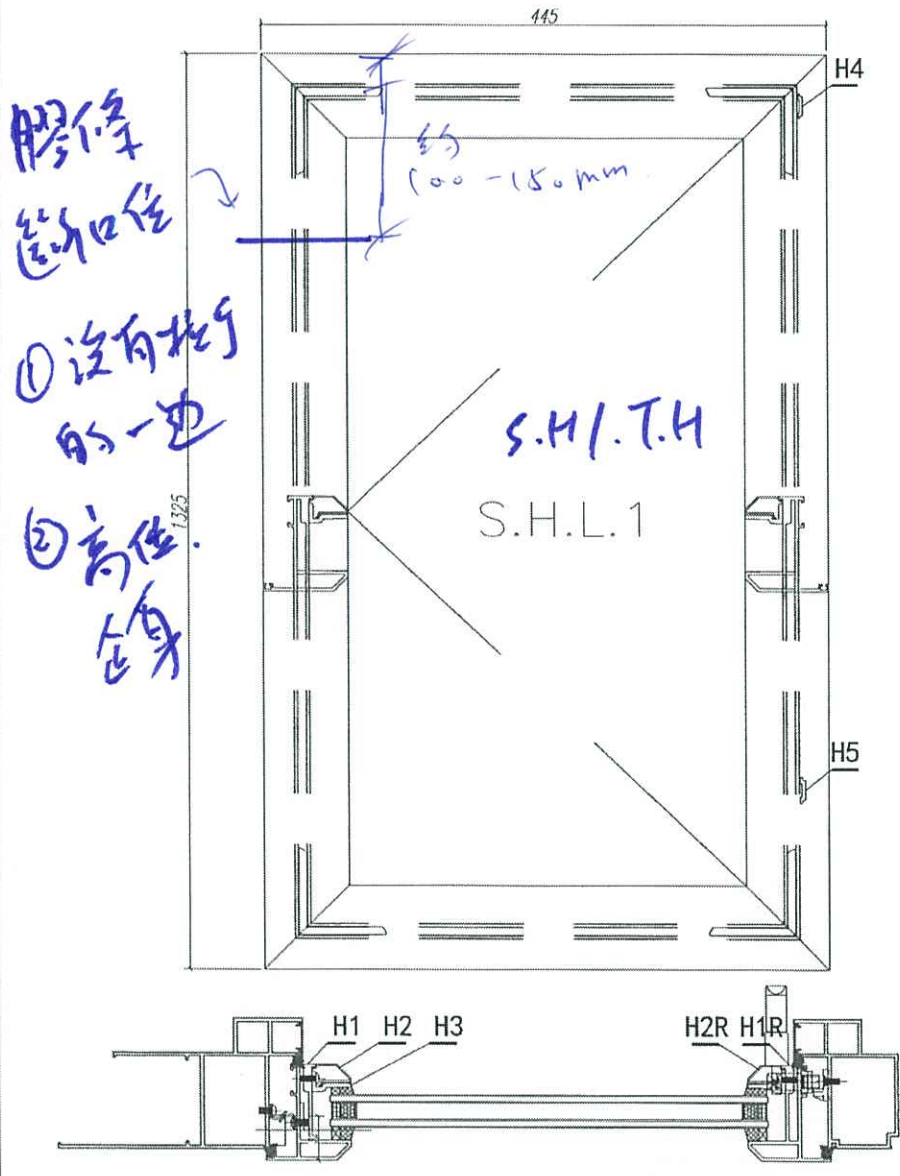

注：GC——工厂安装，GD——工地安装

13	通車淨水膠	DOWSIL 791	***	300ML	支	**	0.5	GC
12	圓鋼絲/鋼絲	3/16"×3/8"	***	***	粒	8	48	GC
11	平鋼絲/加力巴	3/16"×1/4"	***	***	粒	4	24	GC
10	圓鋼絲/X85834	M5*10	***	***	粒	12	72	GC
9	圓鋼絲/加碼	3/16"×1/4"	***	***	粒	6	36	GC
8	平鋼絲/加碼	3/16"×3/8"	***	***	粒	9	54	GC
7	窗玉加力巴	J852-PW-02	***	***	支	1	6	GC
6	窗玉加力巴	J852-PW-02	***	***	支	1	6	GC
5	加碼	東成-TC903	***	***	粒	3	18	GC
4	多點鎖鋼盒	東成款-2035-B	***	***	套	1	6	GC
3	14 鋼絲 (美國)	***	***	***	支	2	12	GC
2	多點鎖手板 (右手)	***	***	***	套	1	6	GC
1	生窗位置膠條	837-CWG-S1	***	3.54	米	3.54	21.3	GC

W8	X85823	窗玉組碼	***	34	粒	4	24	GC
W7	X85824	多點鎖加巴	PW02-H10	100	支	1	6	GC
W6	X85824	多點鎖加巴	PW02-H09	988	支	1	6	GC
W5	X85834	70 生窗玻璃膠條	PW02-W06	370	支	2	12	GC
W4	X85768	70 生窗玻璃膠條	斜角開料	342	支	1	6	GC
W3	X85768	70 生窗玻璃膠條	斜角開料	342	支	1	6	GC
H3	X85834	70 窗玻璃膠條	PW02-H04	1250	支	2	12	GC
H2R	X85768	70 生窗玻璃膠條	直接開料	1252	支	1	6	GC
H2	X85768	70 生窗玻璃膠條	直接開料	1252	支	1	6	GC
W2	X85767	70 生窗玉底	PW02-W03R	445	支	1	6	GC
W1	X85767	70 生窗玉頂	PW02-W03	445	支	1	6	GC
H1R	X85767	70 生窗玉膠全	PW02-H02R	1325	支	1	6	GC
H1	X85767	70 生窗玉膠全	PW02-H02	1325	支	1	6	GC
序號	材料編號	材料名稱	加工圖號	長度 L (MM)	單位	單控數量	小計數量	備註

數量: 6	材料: 详见本图附表	表面处理: UCT806812XL-3
制图: JASON	日期: 2020.06.02	校核: WSH
审核:	Rev: C	

美特鋁質有限公司
MIDI Aluminium Fabricator Ltd.

工程名称: 亞皆老街 / 佛沙窗
圖名: 窗玉組裝圖
圖號: S.H.L.1